

工程指示 / 要求簡箋(E.I.)

工程指示編號：EI / 3673 / 21

修改版次：-

工程編號：J - 852

工程名稱：亞皆老街中電

工程項目：吊趟 5/F 樣板層 補吊趟用玻璃

收件人：Maggie 生鏡

發件人：Ant Yeung

日期：27/07/2021

要求提供 / 確認 事項：

- | | | |
|------------------------------------|-------------------------------------|-------------------------------|
| <input type="checkbox"/> 初步鋁料 B.M. | <input type="checkbox"/> 加工拆圖，然後生產 | <input type="checkbox"/> 尺寸表 |
| <input type="checkbox"/> 正式鋁料 B.M. | <input type="checkbox"/> 技術上資料 / 指示 | <input type="checkbox"/> 報價 |
| <input type="checkbox"/> 配件 B.M. | <input type="checkbox"/> 樣辦或貨品說明書 | <input type="checkbox"/> 分判合約 |

內容：

請按 BM 訂購玻璃送廠供吊趟組裝用

按現場覆核 W2/T3A, W7/T3B

謝謝

請在 2021.08.02 前完成上列要求。

附：

以上項目為：

- 原合約工程包 原合約工程加 / 減賬 新工程報價

原因：-

分發東莞各部門：

- () 生產技術總監 連附件 () 技術部 連附件 () 生產部 連附件 () 機械設計部 連附件
 () 採購部 連附件 () 生產統籌部 連附件 () 小羅 & 清 連附件
 () 質檢部 連附件 () 會計部 連附件 () 報關組 連附件 () 其他 楊榮輝 連附件

分發其他分判：

- (v) 水洪 連附件

分發香港各部門：

- () 行政部 連附件 () 會計部 連附件 () 統籌部 連附件 林哥 () 工程部地盤科文 連附件 有哥, 祥哥
 () 採購部 連附件 () QS 部 連附件 () 維修部 連附件 () 其他 _____ 連附件

傳遞編號：

HK 1532 / 21

發件人簽署：


項目經理簽署：

 美特鋁質 有限公司 MIDI Aluminium Fabricator Ltd. 廠用玻璃B.M.表		工程號:	J852	計算:	HHQ	日期:	2020.12.9	送呈:	胡哥				
		地盤名稱:	亞皆老街	核對:		日期:		副本:					
		項目類別:	吊趟項目	批准:		日期:		A/C Code:					
BM編號:		修改版次:		總計玻璃面積 (平方米):		7.59							
序號	玻璃圖號	顏色與類型	厚度 (mm)	玻璃尺寸		數量 (塊)	總面積 (平方米)	使用位置	窗號	計算參考數值/所屬位置分格			樓層
				寬度 (W mm)	高度 (H mm)					分屬類型	分格寬度	分格高度	
1	DT-G10	8mm THK.TEMPERED GLASS(TG11)	8.0	983	2436	1	2.39	T3-04	W7/T3B	玻璃	1027	2480	5F
2	DT-G11	8mm THK.TEMPERED GLASS(TG11)	8.0	1063	2442	1	2.60	T3-09&10	W2/T3A	玻璃	1107	2486	5F
						1	2.60	T3-09&10					
3					合計:	3	7.59						
加工注意事項/玻璃類型描述:		1).本表中之清片玻璃是 信義 原片, 藍片玻璃是藍欣原片											
		2).本表中所有玻璃對角線尺寸偏差要求不超過負2mm。											
		3).本表中所有玻璃成品均需做雙面保護, 用透明靜電膠紙加四周一寸FK白膠紙做雙面加固保護處理。											
		4).本表中所有玻璃成品均需注明室內外及其玻璃編號/使用位置/樓層, 以便識別。											
		(TG11) 8mm THK. CLEAR TEMPERED GLASS.											

EG-DWG4

 美特鋁質有限公司 MIDI Aluminium Fabricator Ltd.			類別	物料號	
修改			制圖 譚林輝	2020.4.17	圖號 TW-TG11
日期			復核 謝永林	2020.4.17	數量 見BOM表
			批准 Jason		位置

玻璃類型: TG11

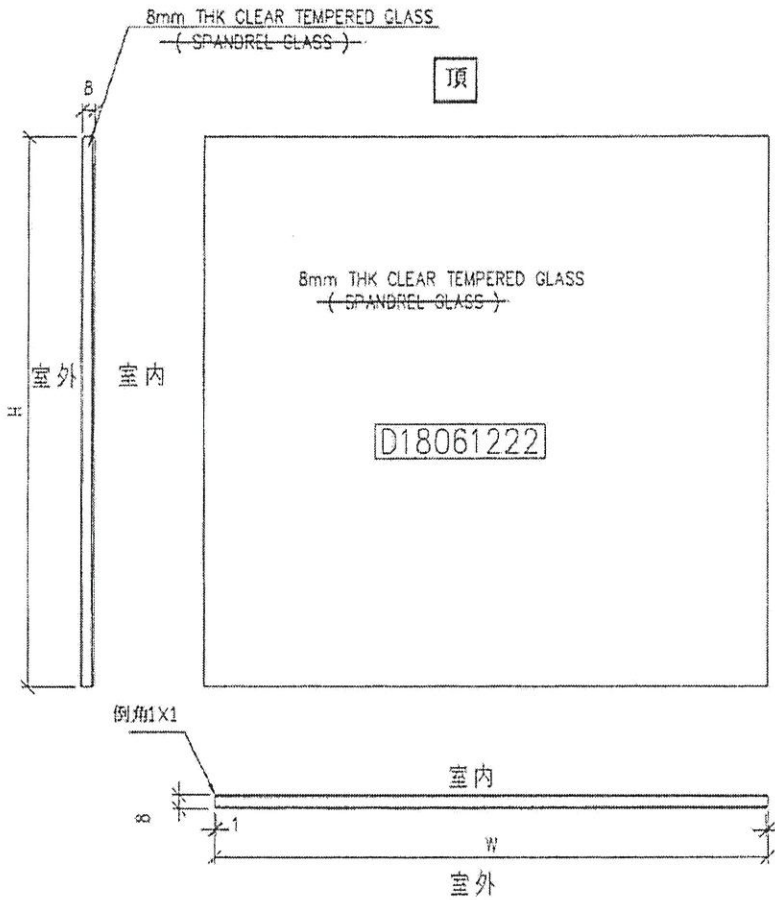

工程號	J-837852	地盤	觀塘裕民坊	附 件
名稱	玻璃加工圖	採用		
材料	8mm THK CLEAR TEMPERED GLASS	地盤		
顏色	(SPANDREL GLASS)	工廠		