

工程指示 / 要求簡箋(E.I.)

工程指示編號：EI / 3683 / 21 修改版次：-
 工程編號 : J - 852 工程名稱 : 亞皆老街中電
 工程項目 : 天花 鋁板 A BAL (T3: 6-21/F)
 收件人 : 生統 發件人 : Ant Yeung 日期 : 02/08/2021

要求提供 / 確認 事項 :

- | | | |
|------------------------------------|-------------------------------------|-------------------------------|
| <input type="checkbox"/> 初步鋁料 B.M. | <input type="checkbox"/> 加工拆圖，然後生產 | <input type="checkbox"/> 尺寸表 |
| <input type="checkbox"/> 正式鋁料 B.M. | <input type="checkbox"/> 技術上資料 / 指示 | <input type="checkbox"/> 報價 |
| <input type="checkbox"/> 配件 B.M. | <input type="checkbox"/> 樣辦或貨品說明書 | <input type="checkbox"/> 分判合約 |

內容 :

原 EI3265 因拆圖有誤導致 375-4302-L1-04/ 375-4302A-L1-04 鋁板沒有拆圖，現補回訂購 14 件鋁板供 T3: 6-21/F -A BAL 用。

地盤: 請留意 T3 A BAL 補板位置，不要安裝舊板

請在 2021.08.09 前完成上列要求。

附：1 頁位置圖+ 1 頁加工圖

以上項目為:

- 原合約工程包 原合約工程加 / 減賬 新工程報價

分發東莞各部門 :

- | | | | | | | | |
|---------------------------------|------------------------------|---|------------------------------|-------------------------------|------------------------------|-----------------------------------|------------------------------|
| <input type="checkbox"/> 生產技術總監 | <input type="checkbox"/> 連附件 | <input type="checkbox"/> 技術部 | <input type="checkbox"/> 連附件 | <input type="checkbox"/> 生產部 | <input type="checkbox"/> 連附件 | <input type="checkbox"/> 機械設計部 | <input type="checkbox"/> 連附件 |
| <input type="checkbox"/> 採購部 | <input type="checkbox"/> 連附件 | <input checked="" type="checkbox"/> 生產統籌部 | <input type="checkbox"/> 連附件 | <input type="checkbox"/> 小羅&清 | <input type="checkbox"/> 連附件 | | |
| <input type="checkbox"/> 質檢部 | <input type="checkbox"/> 連附件 | <input type="checkbox"/> 會計部 | <input type="checkbox"/> 連附件 | <input type="checkbox"/> 報關組 | <input type="checkbox"/> 連附件 | <input type="checkbox"/> 其他 _____ | <input type="checkbox"/> 連附件 |

分發其他分判 :

- 水洪 連附件

分發香港各部門 :

- | | | | | | | | | |
|------------------------------|------------------------------|-------------------------------|------------------------------|------------------------------|------------------------------|---|------------------------------|----|
| <input type="checkbox"/> 行政部 | <input type="checkbox"/> 連附件 | <input type="checkbox"/> 會計部 | <input type="checkbox"/> 連附件 | <input type="checkbox"/> 統籌部 | <input type="checkbox"/> 連附件 | <input checked="" type="checkbox"/> 工程部地盤科文 | <input type="checkbox"/> 連附件 | 祥哥 |
| <input type="checkbox"/> 採購部 | <input type="checkbox"/> 連附件 | <input type="checkbox"/> QS 部 | <input type="checkbox"/> 連附件 | <input type="checkbox"/> 維修部 | <input type="checkbox"/> 連附件 | <input type="checkbox"/> 其他 _____ | <input type="checkbox"/> 連附件 | |

傳遞編號 :

HK 150 / 21

發件人簽署 :


項目 經理簽署 :

天0 E73-65

美特鋁質 有限公司
MIDI Aluminium Fabricator Ltd.

工程號 J-852 地盤 亞皆老街/天花

發貨時：一個完整露臺的鋼件
鋁板，打包成一扎，同時出貨
到地盤。

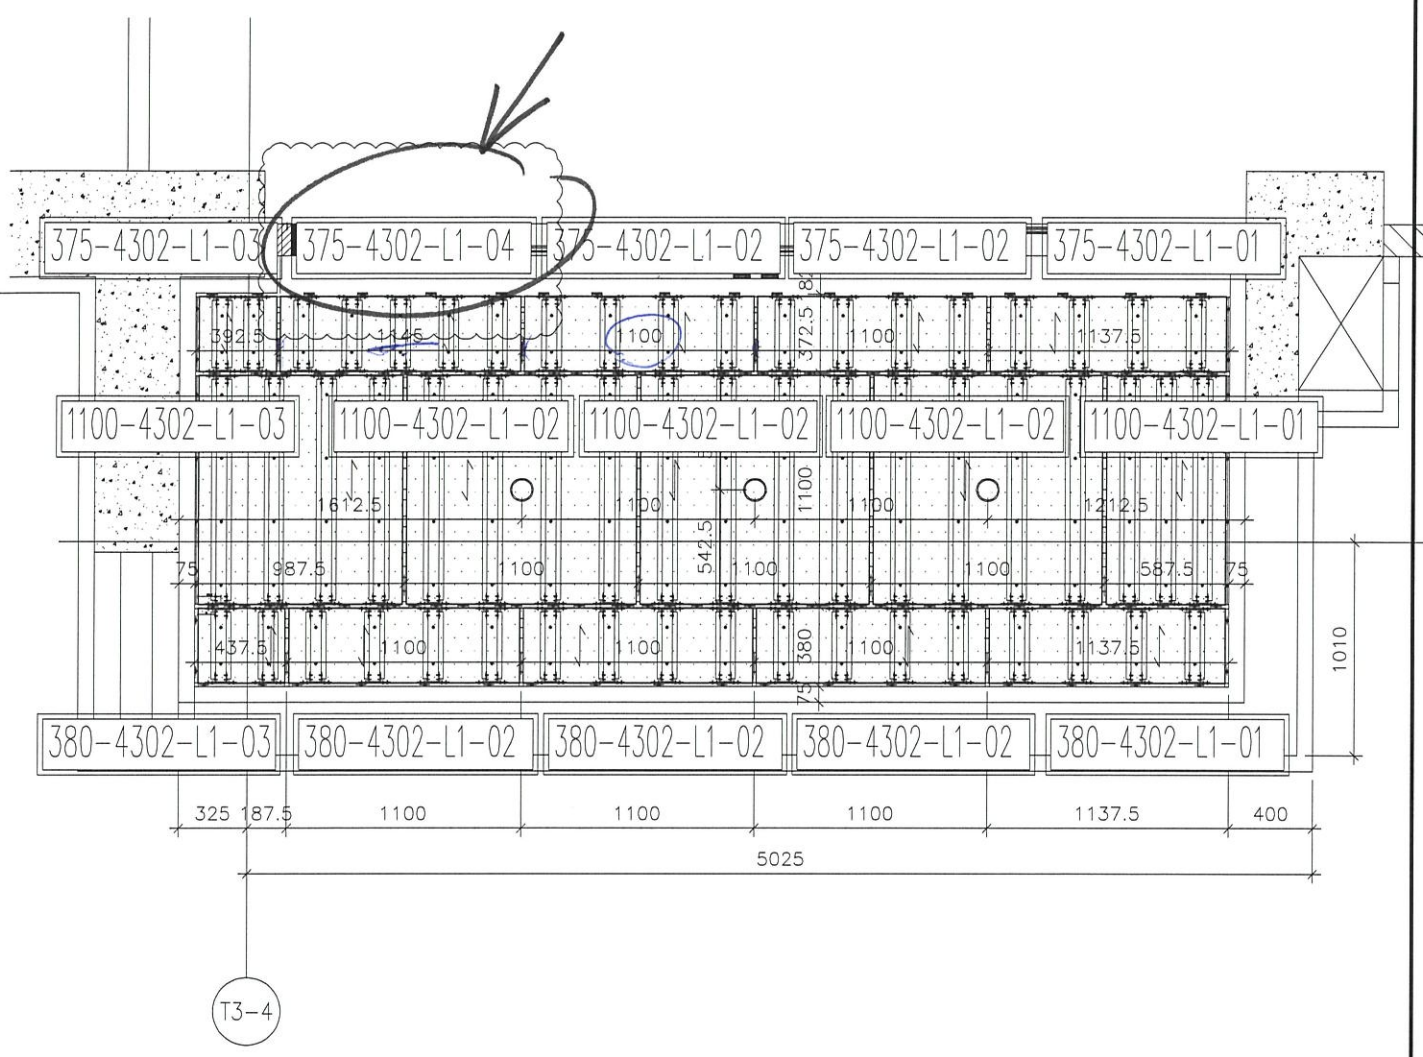

4302 大貨鋁板位置圖

A BAL

4302=12樁

T3(6-19/F)

名稱	4302天花鋁板位置圖	制圖	CJM	2021.03.28	修改	A	
材料	3mm 厚鋁板	復核	SHUI	2021.04.01	日期	20210723	
顏色	UCT809261SC-3(白色)	批準			圖號	4302-LP	






美特鋁質有限公司
MIDI Aluminium Fabricator Ltd.

工程號 J-852 地盤 亞皆老街/天花

序號	物料編號	數量	使用位置	樓層
1	375-4101-L1-02	14	J852-SD-ALC-4101	T1/(3F~19F)
2	375-4101A-L1-02	4	J852-SD-ALC-4101A	T1/(1,2,20,21F)
3	375-4302-L1-04	12	J852-SD-ALC-4302	T3/(6~19F)
4	375-4302A-L1-04	2	J852-SD-ALC-4302A	T3 (20, 21F)

新增

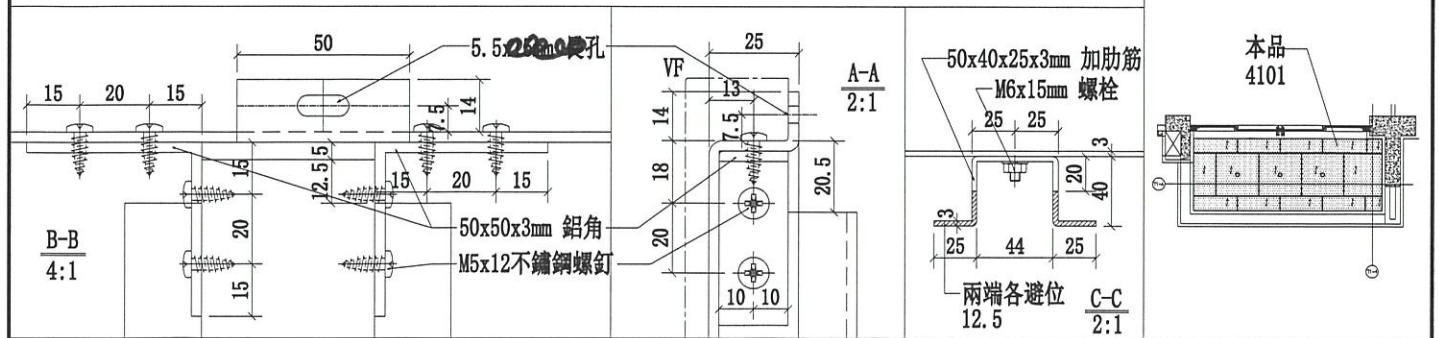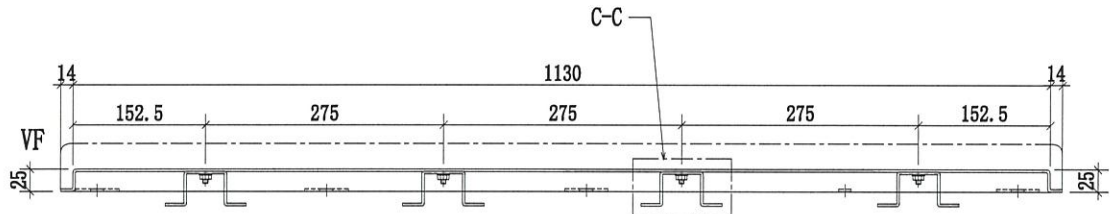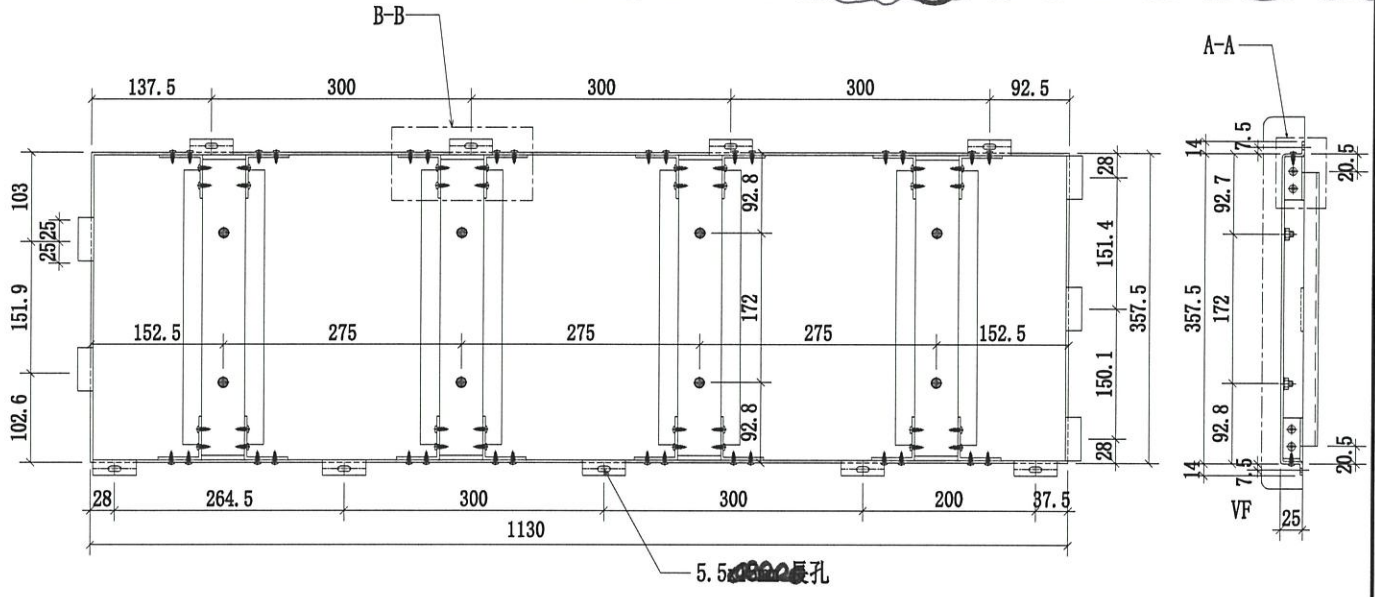

名稱	4101天花鋁板加工圖	制圖	CJM	2021.03.28	修改	A
材料	3mm 厚鋁板	復核	SHUI	2021.04.01	日期	20210723
顏色	UCT809261SC-3(白色)	批準			圖號	375-4101-L1-02