

工程指示 / 要求簡箋(E.I.)

工程指示編號：EI / 3707 / 21

修改版次：-

工程編號：J - 852

工程名稱：亞皆老街中電

工程項目：吊趟 路軌頂收口面蓋(T3, 5/F)(補壓彎料)(共 4 支)

收件人：生統

發件人：Ant Yeung

日期：05/08/2021

要求提供 / 確認 事項：

- | | | |
|------------------------------------|-------------------------------------|-------------------------------|
| <input type="checkbox"/> 初步鋁料 B.M. | <input type="checkbox"/> 加工拆圖，然後生產 | <input type="checkbox"/> 尺寸表 |
| <input type="checkbox"/> 正式鋁料 B.M. | <input type="checkbox"/> 技術上資料 / 指示 | <input type="checkbox"/> 報價 |
| <input type="checkbox"/> 配件 B.M. | <input type="checkbox"/> 樣辦或貨品說明書 | <input type="checkbox"/> 分判合約 |

內容：

請按加工圖生產而蓋送地盤安裝

前 EI3638 已出，到貨料有壓彎變形問題需重出

請在廠打紮時增加鋁巴或木條(廢料)作加固，以免出貨時再次壓彎

謝謝

請在 2021.07.19 前完成上列要求。

附：1 頁加工圖

以上項目為：

- 原合約工程包 原合約工程加 / 減賬 新工程報價

原因：-

分發東莞各部門：

- | | | | |
|--|--|--|---|
| <input type="checkbox"/> 生產技術總監 <input type="checkbox"/> 連附件 | <input type="checkbox"/> 技術部 <input type="checkbox"/> 連附件 | <input type="checkbox"/> 生產部 <input type="checkbox"/> 連附件 | <input type="checkbox"/> 機械設計部 <input type="checkbox"/> 連附件 |
| <input type="checkbox"/> 採購部 <input type="checkbox"/> 連附件 | <input checked="" type="checkbox"/> 生產統籌部 <input type="checkbox"/> 連附件 | <input type="checkbox"/> 小羅&清 <input type="checkbox"/> 連附件 | |
| <input type="checkbox"/> 質檢部 <input type="checkbox"/> 連附件 | <input type="checkbox"/> 會計部 <input type="checkbox"/> 連附件 | <input type="checkbox"/> 報關組 <input type="checkbox"/> 連附件 | <input type="checkbox"/> 其他 <u>楊榮輝</u> <input type="checkbox"/> 連附件 |

分發其他分判：

- 水洪 連附件

分發香港各部門：

- | | | | |
|---|--|---|--|
| <input type="checkbox"/> 行政部 <input type="checkbox"/> 連附件 | <input type="checkbox"/> 會計部 <input type="checkbox"/> 連附件 | <input type="checkbox"/> 統籌部 <input type="checkbox"/> 連附件 | <input checked="" type="checkbox"/> 工程部地盤科文 <input type="checkbox"/> 連附件 <u>祥哥</u> |
| <input type="checkbox"/> 採購部 <input type="checkbox"/> 連附件 | <input type="checkbox"/> QS 部 <input type="checkbox"/> 連附件 | <input type="checkbox"/> 維修部 <input type="checkbox"/> 連附件 | <input type="checkbox"/> 其他 _____ <input type="checkbox"/> 連附件 |

傳遞編號：

HK 1581 / 21


發件人簽署：

項目經理簽署：

EG-DWG3

美特鋁質有限公司
MIDI Aluminium Fabricator Ltd.



工程號 J-852 地盤 亞答街

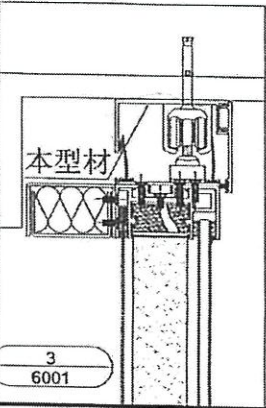

室外面

室內面

A-A

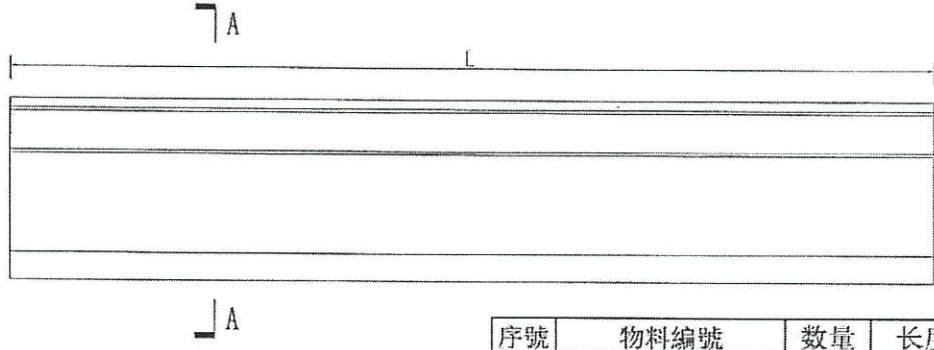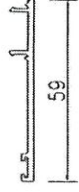

新造圖

連開2,共4支
鼓開2樓
裝10支

序號	物料編號	數量	長度	位置
1	J852-DT-LGH01a	1	2275	T1-01
		1		T2-01
		1		T3-01
2	J852-DT-LGH02a	1	2945	T1-02
		1		T2-02
		1		T3-02
3	J852-DT-LGH04a	1	3095	T1-03
		1		T2-03
		1		T3-03
4	J852-DT-LGH05a	1	2620	T1-04
5	J852-DT-LGH06a	1	2470	T1-05
6	J852-DT-LGH07a	1	3620	T1-06
7	J852-DT-LGH08a	1	5045	T1-07
8	J852-DT-LGH09a	1	3295	T2-05
		1		T3-05
9	J852-DT-LGH10a	1	2970	T1-14
		1		T2-13
10	J852-DT-LGH11a	1	3570	T3-09&10
11	J852-DT-LGH12a	1	4675	T3-11
12	J852-DT-LGH13a	1	2470	T3-13
13	J852-DT-LGH14a	1	2620	T3-14
14	J852-DT-LGH15a	1	3620	T3-12
		1		T1-13
15	J852-DT-LGH16a	1	3295	T2-12
		1		T2-04
16	J852-DT-LGH17a	1	2970	T2-04
		1		T3-04

名稱	路軌橫收口蓋加工圖	修改	日期	圖號
材料	X85944	2021.2.22		J852-DT-LGH01a
顏色	UCT806812XL-3(香橋)	吳禱瑜		
		制圖	復核	批准



DT-LGH~~11~~ 15A - 3620

DT-LGH11A - 3570

DT-LGH12A - 4675 (西1開)2)



