

工程指示 / 要求簡箋(E.I.)

工程指示編號：EI / 3708 / 21 修改版次：
 工程編號 : J - 852 工程名稱 : 亞皆老街中電
 工程項目 : 欄河 玻璃(T2,A 廳露台欄河)(3-19/F)(13 件)
 收件人 : Maggie 發件人 : Ant Yeung 日期 : 05/08/2021

要求提供 / 確認 事項 :

- | | | |
|-------------------------------------|-------------------------------------|-------------------------------|
| <input type="checkbox"/> 初步鋁料 B.M. | <input type="checkbox"/> 加工拆圖，然後生產 | <input type="checkbox"/> 尺寸表 |
| <input type="checkbox"/> 正式鋁料 B.M. | <input type="checkbox"/> 技術上資料 / 指示 | <input type="checkbox"/> 報價 |
| <input type="checkbox"/> 配件 B.M. | <input type="checkbox"/> 樣辦或貨品說明書 | <input type="checkbox"/> 分判合約 |
| <input type="checkbox"/> 其他 : _____ | | |

內容 :

請按 BM 訂購玻璃送地盤安裝

T2, A 廳露台欄河玻璃，前 EI3190 尺寸有誤，玻璃已完成需重做

謝謝

請在 2021.08.19 前完成上列要求。

附：1 頁 BM，1 頁加工圖，1 頁位置圖

以上項目為：

- 原合約工程包 原合約工程加 / 減賬 新工程報價

原因 :- _____

分發東莞各部門 :

- | | | | |
|--|---|--|---|
| <input type="checkbox"/> 生產技術總監 <input type="checkbox"/> 連附件 | <input type="checkbox"/> 技術部 <input type="checkbox"/> 連附件 | <input type="checkbox"/> 生產部 <input type="checkbox"/> 連附件 | <input type="checkbox"/> 機械設計部 <input type="checkbox"/> 連附件 |
| <input type="checkbox"/> 採購部 <input type="checkbox"/> 連附件 | <input type="checkbox"/> 生產統籌部 <input type="checkbox"/> 連附件 | <input type="checkbox"/> 小羅&清 <input type="checkbox"/> 連附件 | |
| <input type="checkbox"/> 質檢部 <input type="checkbox"/> 連附件 | <input type="checkbox"/> 會計部 <input type="checkbox"/> 連附件 | <input type="checkbox"/> 報關組 <input type="checkbox"/> 連附件 | <input type="checkbox"/> 其他 <u>楊榮輝</u> <input type="checkbox"/> 連附件 |

分發其他分判 :

- (v) 水洪 連附件

分發香港各部門 :

- | | | | |
|--|--|---|--|
| <input type="checkbox"/> 行政部 <input type="checkbox"/> 連附件 | <input type="checkbox"/> 會計部 <input type="checkbox"/> 連附件 | <input type="checkbox"/> 統籌部 <input type="checkbox"/> 連附件 | <input checked="" type="checkbox"/> 工程部地盤科文 <input type="checkbox"/> 連附件 <u>祥哥</u> |
| <input checked="" type="checkbox"/> 採購部 <input type="checkbox"/> 連附件 | <input type="checkbox"/> QS 部 <input type="checkbox"/> 連附件 | <input type="checkbox"/> 維修部 <input type="checkbox"/> 連附件 | <input type="checkbox"/> 其他 _____ <input type="checkbox"/> 連附件 |

傳遞編號：

HK / 21



發件人簽署：

項目經理簽署：

麥特利有限公司 M.T. Thomas (International) Ltd.		工程號: J82	計算: site	日期: 18/03/2021	送呈: 圖本:																																				
地盤用玻璃E.M.表		北線名稱: T2樓可玻璃 (1F-21F, 不包括)	樣式: A/C Code:	日期:	日期:																																				
BIM編號:		修改版本: A	樓層玻璃面積 (平方米):	20.88																																					
序號	修改內容	玻璃編號	顏色與類型	厚度 (mm)	寬度 (W mm)	高度 (H mm)	數量 (塊)	總面積 (平方米)	使用位置	單位	分類類型	樓層	分格闊度	玻璃見光 (闊)	玻璃見光 (高)	分格高度	玻璃見光 訂算尺寸 (闊)	玻璃見光 訂算尺寸 (高)	1F	2F	3F	5F	6F	7F	8F	9F	10F	11F	12F	15F	16F	17F	18F	19F	20F	21F	22F	23F	MO3	合計	
1		G2-56-5	(G2) 10 mm THK CLEAR TEMPERED (OUTER) + 1.52 mm THK (PYB) + 10 mm THK CLEAR TEMPERED LAMINATED GLASS (INNER) D20110409	21.52	1912.0	840.0	13	20.88	GB5006	A		3F-5F-19F	1902.00	1902.00	800.00	1300.00	1912.00	1902.00			1				1	1	1	1	1	1	1	1	1	1	1	1	1	1	1	1	13
				合計:			13	20.88																																	
加工注意事項:		1) 本表中所有玻璃顏色待定。 2) 本表中所有玻璃對角線尺寸偏差要求不超過負2mm。 3) 本表中玻璃要求用膠邊處理並倒邊角，而所有玻璃之入牆方向需保持一致。 4) 本表中所有玻璃成品均需做雙面防漏，用球印防線膠紙加四厘一寸FK白膠紙做雙面加固保護處理。 5) 本表中所有玻璃成品均需注明室內外及其玻璃編號，以便識別。																																							

EG-DWG4

 美特鋁質 有限公司 MIDI Aluminium Fabricator Ltd.		類別		物料號	
修改		制圖	CJM	2020.09.04	圖號 G2
日期		復核			數量 見BOM表
		批准			位置

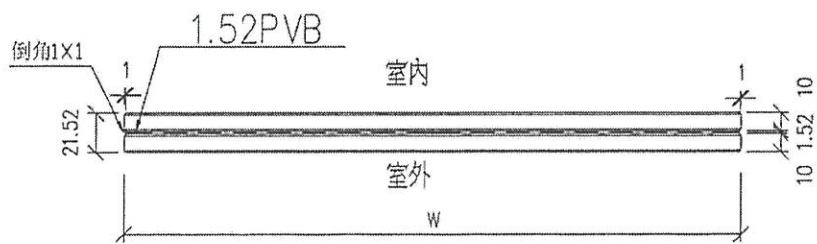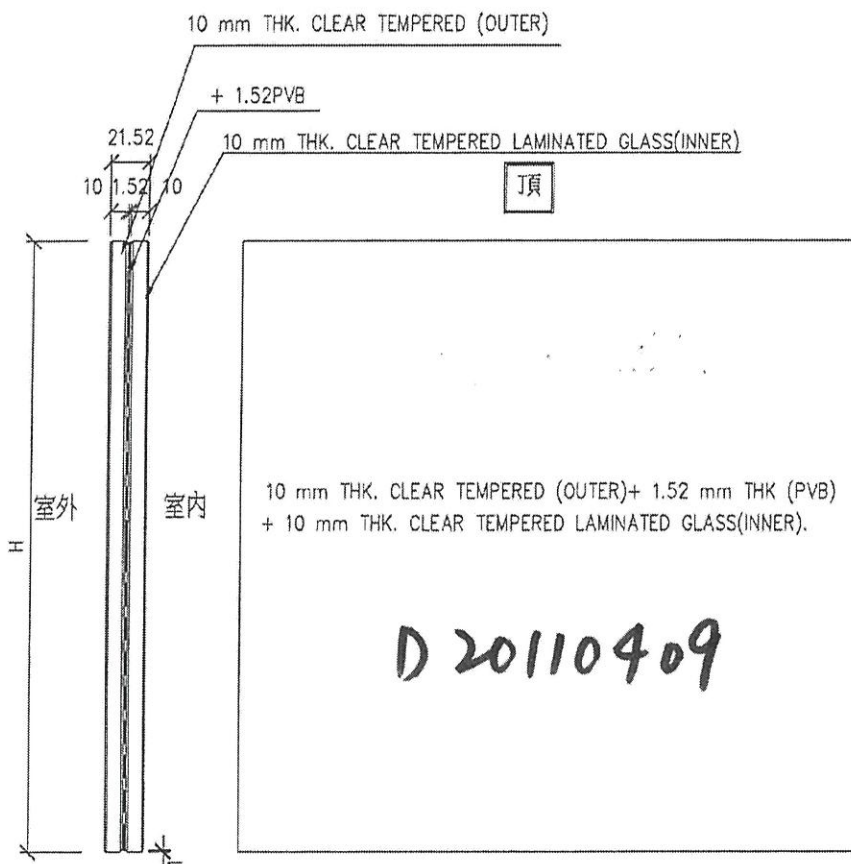

工程號	J-852	地盤	亞皆老街	附件	②
名稱	玻璃加工圖		採用		
材料			地盤		
顏色	10T+1.52PVB+10T夾膠玻璃		工廠		

