

工程指示 / 要求簡箋(E.I.)

工程指示編號：EI / 3713 / 21

修改版次: A

工程編號 : J - 852

工程名稱 : 亞皆老街中電

工程項目 : 層間鋁板 鐵架(百葉位置)(補出 3 層)

收件人 : Maggie

發件人 : Ant Yeung

日期 : 11/08/2021

要求提供 / 確認 事項 :

- | | | |
|------------------------------------|-------------------------------------|-------------------------------|
| <input type="checkbox"/> 初步鋁料 B.M. | <input type="checkbox"/> 加工拆圖，然後生產 | <input type="checkbox"/> 尺寸表 |
| <input type="checkbox"/> 正式鋁料 B.M. | <input type="checkbox"/> 技術上資料 / 指示 | <input type="checkbox"/> 報價 |
| <input type="checkbox"/> 配件 B.M. | <input type="checkbox"/> 樣辦或貨品說明書 | <input type="checkbox"/> 分判合約 |

內容 :

A 版: 鐵通尺寸有誤，此版修改

請按加工圖訂購鐵件送地盤安裝

層間鋁板，百葉位置鐵架，因設計有誤需現場修改，樣板層已取用大貨數量修改

現補出 3 層數量鐵架

廠焊: Fillet weld: 10% MPI, 100% Visual (For alum & acoustic cladding)

謝謝

請在 2021.08.16 前完成上列要求。

附 :

以上項目為:

- 原合約工程包 原合約工程加 / 減賬 新工程報價

原因 :-

分發東莞各部門 :

- | | | | |
|--|---|--|---|
| <input type="checkbox"/> 生產技術總監 <input type="checkbox"/> 連附件 | <input type="checkbox"/> 技術部 <input type="checkbox"/> 連附件 | <input type="checkbox"/> 生產部 <input type="checkbox"/> 連附件 | <input type="checkbox"/> 機械設計部 <input type="checkbox"/> 連附件 |
| <input type="checkbox"/> 採購部 <input type="checkbox"/> 連附件 | <input type="checkbox"/> 生產統籌部 <input type="checkbox"/> 連附件 | <input type="checkbox"/> 小羅&清 <input type="checkbox"/> 連附件 | |
| <input type="checkbox"/> 質檢部 <input type="checkbox"/> 連附件 | <input type="checkbox"/> 會計部 <input type="checkbox"/> 連附件 | <input type="checkbox"/> 報關組 <input type="checkbox"/> 連附件 | <input type="checkbox"/> 其他 <u>楊榮輝</u> <input type="checkbox"/> 連附件 |

分發其他分判 :

- 水洪 連附件

分發香港各部門 :

- | | | | | | |
|--|--|---|-----------------------------------|---|--------|
| <input type="checkbox"/> 行政部 <input type="checkbox"/> 連附件 | <input type="checkbox"/> 會計部 <input type="checkbox"/> 連附件 | <input type="checkbox"/> 統籌部 <input type="checkbox"/> 連附件 | 林哥 | <input type="checkbox"/> 工程部地盤科文 <input type="checkbox"/> 連附件 | 有哥, 祥哥 |
| <input checked="" type="checkbox"/> 採購部 <input type="checkbox"/> 連附件 | <input type="checkbox"/> QS 部 <input type="checkbox"/> 連附件 | <input type="checkbox"/> 維修部 <input type="checkbox"/> 連附件 | <input type="checkbox"/> 其他 _____ | <input type="checkbox"/> 連附件 | |

傳遞編號 :

HK / 21

發件人簽署 :


項目經理簽署 :

EG-DWG3

美特鋁質 有限公司
MIDI Aluminium Fabricator Ltd.

工程號 J852 地盤 亞皆老街

組裝用

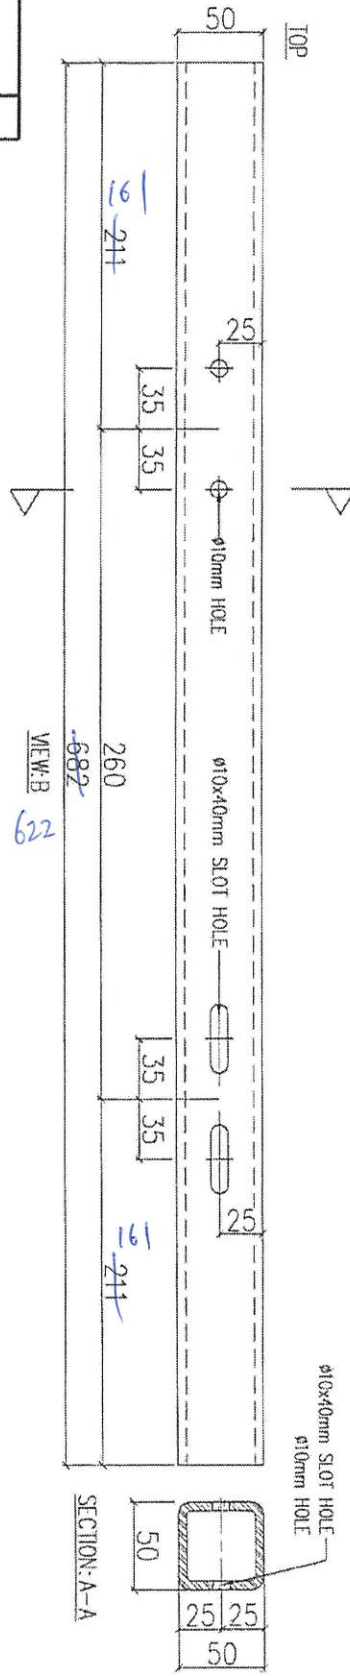

序號	物料編號	數量	使用位置	樓層
01	MSH-B104	28	UN-B103	

6

名稱	鐵碼加工圖	制圖	LHR	2020.11.19	修改		
材料	50x50x5mm厚鐵通(S275)	復核	--	-	日期		
顏色	熱浸鋅	批准			圖號	J852-ACA-MSH-B104	


EG-DWG3



美特鋁質 有限公司
MIDI Aluminium Fabricator Ltd.

工程號 J852 地盤 亞答街

組裝用

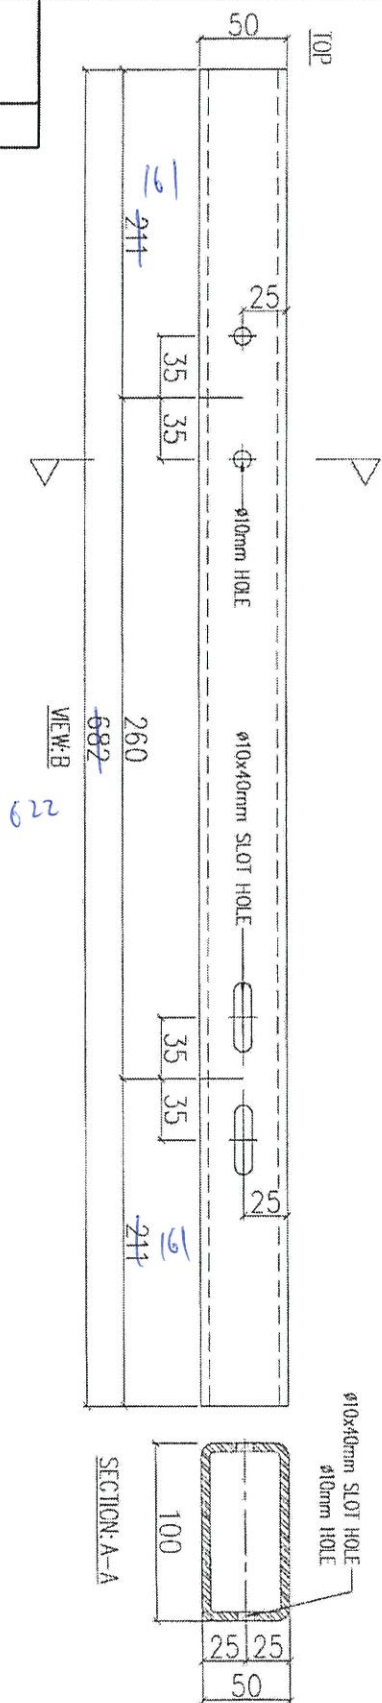

序號	物料編號	數量	使用位置	樓層
01	MSH-B105	282	UN-B103	

6

名稱	鐵碼加工圈	制圖	LHR	2020.11.19	修改	
材料	100x50x5mm厚鐵邊(S275)	復核	-	-	日期	
顏色	熱浸鋅	批准			圖號	J852-ACA-MSH-B105