

T3 C BAL


 美特鋁質 有限公司 MIDI Aluminium Fabricator Ltd.	工程號：	J852	計算：	sde	日期：	2021.03.15	送呈：		
	地盤名稱：	亞皆老街	核對：	wsh	日期：		副本：		
地盤用鋁板B.M.表		項目類別：	T1~T3(2F 7F~23F) C單位露臺鋁板			日期：			
BM編號：		修改版次：	A/C Code：		總V.F.：	6.47	總重量：	72.01	此BM依據**拆圖資料計算

序號	修改內容	鋁板圖號	鋁板名稱	顏色	實用	後備	總數	總重量	單件展開面積	總展開面積	單件V.F.	總V.F.	備註	位置
									平方米		平方米			
49		ACD-C51	3.0mm厚鋁板+鋁料組裝件	UCT201498XL(A)-3	2	0	2	6.702	0.412	0.824	0.412	0.824		見位置圖
50		ACD-C52	3.0mm厚鋁板+鋁料組裝件	UCT201498XL(A)-3	2	0	2	9.532	0.586	1.172	0.586	1.172		見位置圖
51		ACD-C53	3.0mm厚鋁板+鋁料組裝件	UCT201498XL(A)-3	2	0	2	8.490	0.522	1.044	0.522	1.044		見位置圖
52		ACD-C54	3.0mm厚鋁板+鋁料組裝件	UCT201498XL(A)-3	2	0	2	21.410	1.317	2.634	1.317	2.634		見位置圖
53		ACD-C55	3.0mm厚鋁板+鋁料組裝件	UCT201498XL(A)-3	2	0	2	6.598	0.406	0.812	0.398	0.795		見位置圖
54		AC-C01	3.0mm厚鋁板/加力骨	MILL	52	0	52	19.278	0.046	2.371	0.000	0.000		見位置圖


總計： 62 72.01 8.86 6.47

美特鋁質有限公司
MIDI Aluminium Fabricator Ltd.

工程號 J852 地盤 亞答老街

組裝圖
送地盤

Cup

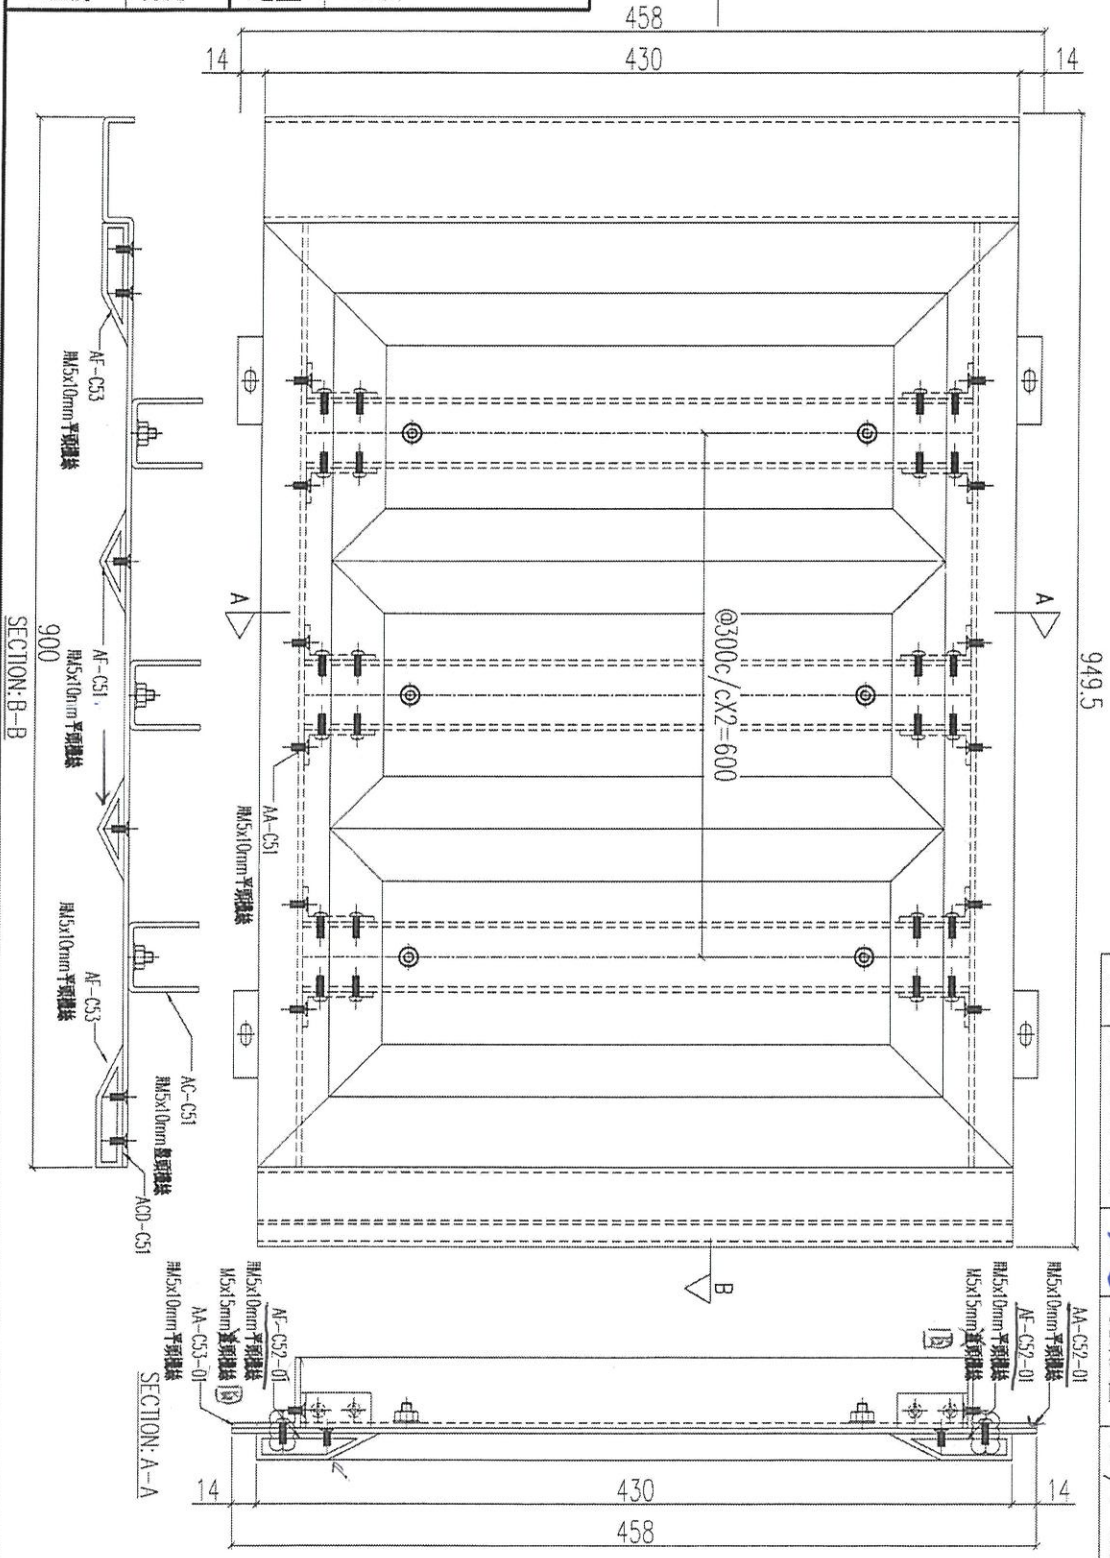

序號	物料編號	數量	使用位置	樓層
01	T1-UNA-C51	18	見派位圖	2F/7~23F
02	T2-UNA-C51	18	見派位圖	2F/7~23F
03	T3-UNA-C51	18	見派位圖	2F/7~23F

名稱	鋁板加工圖	制圖	LHR	2021.03.8	修改	A
材料	3mm THK. ALUM. CLADDING	復核	-	-	日期	2021.03.19
顏色	UCT201498XL(A)-3	批准			圖號	J852-ACA-UNA-C51


美特鋁質 有限公司
MIDI Aluminium Fabricator Ltd.

工程號 J852 地盤 亞答街

Cup

組裝圖

送地盤

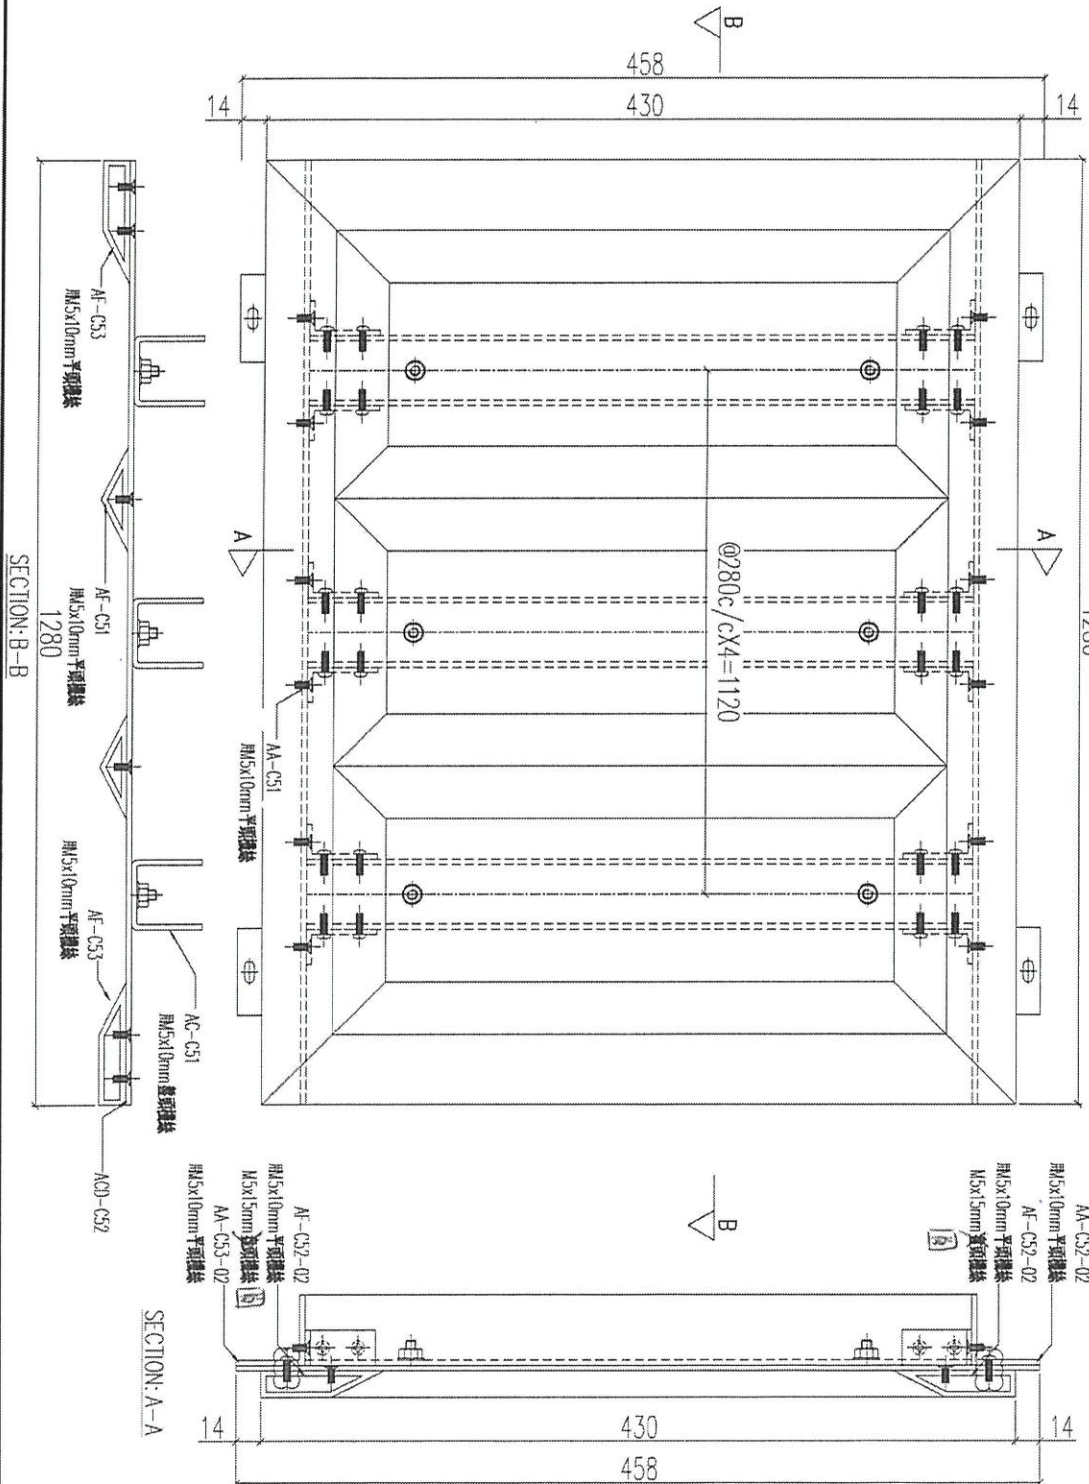

序號	物料編號	數量	使用位置	樓層
01	T1-UNA-C52	46	見派位圖	2F/7~23F
02	T2-UNA-C52	18	見派位圖	2F/7~23F
03	T3-UNA-C52	18	見派位圖	2F/7~23F


名稱	鋁板加工圖	制圖	LHR	2021.03.8	修改	A
材料	3mm THK. ALUM. CLADDING	復核	-	-	日期	2021.03.19
顏色	UCT201498XL(A)-3	批准			圖號	J852-ACA-UNA-C52

美特鋁質 有限公司
MIDI Aluminium Fabricator Ltd.

工程號 J852 地盤 亞答老街

Cup

組裝圖
送地盤

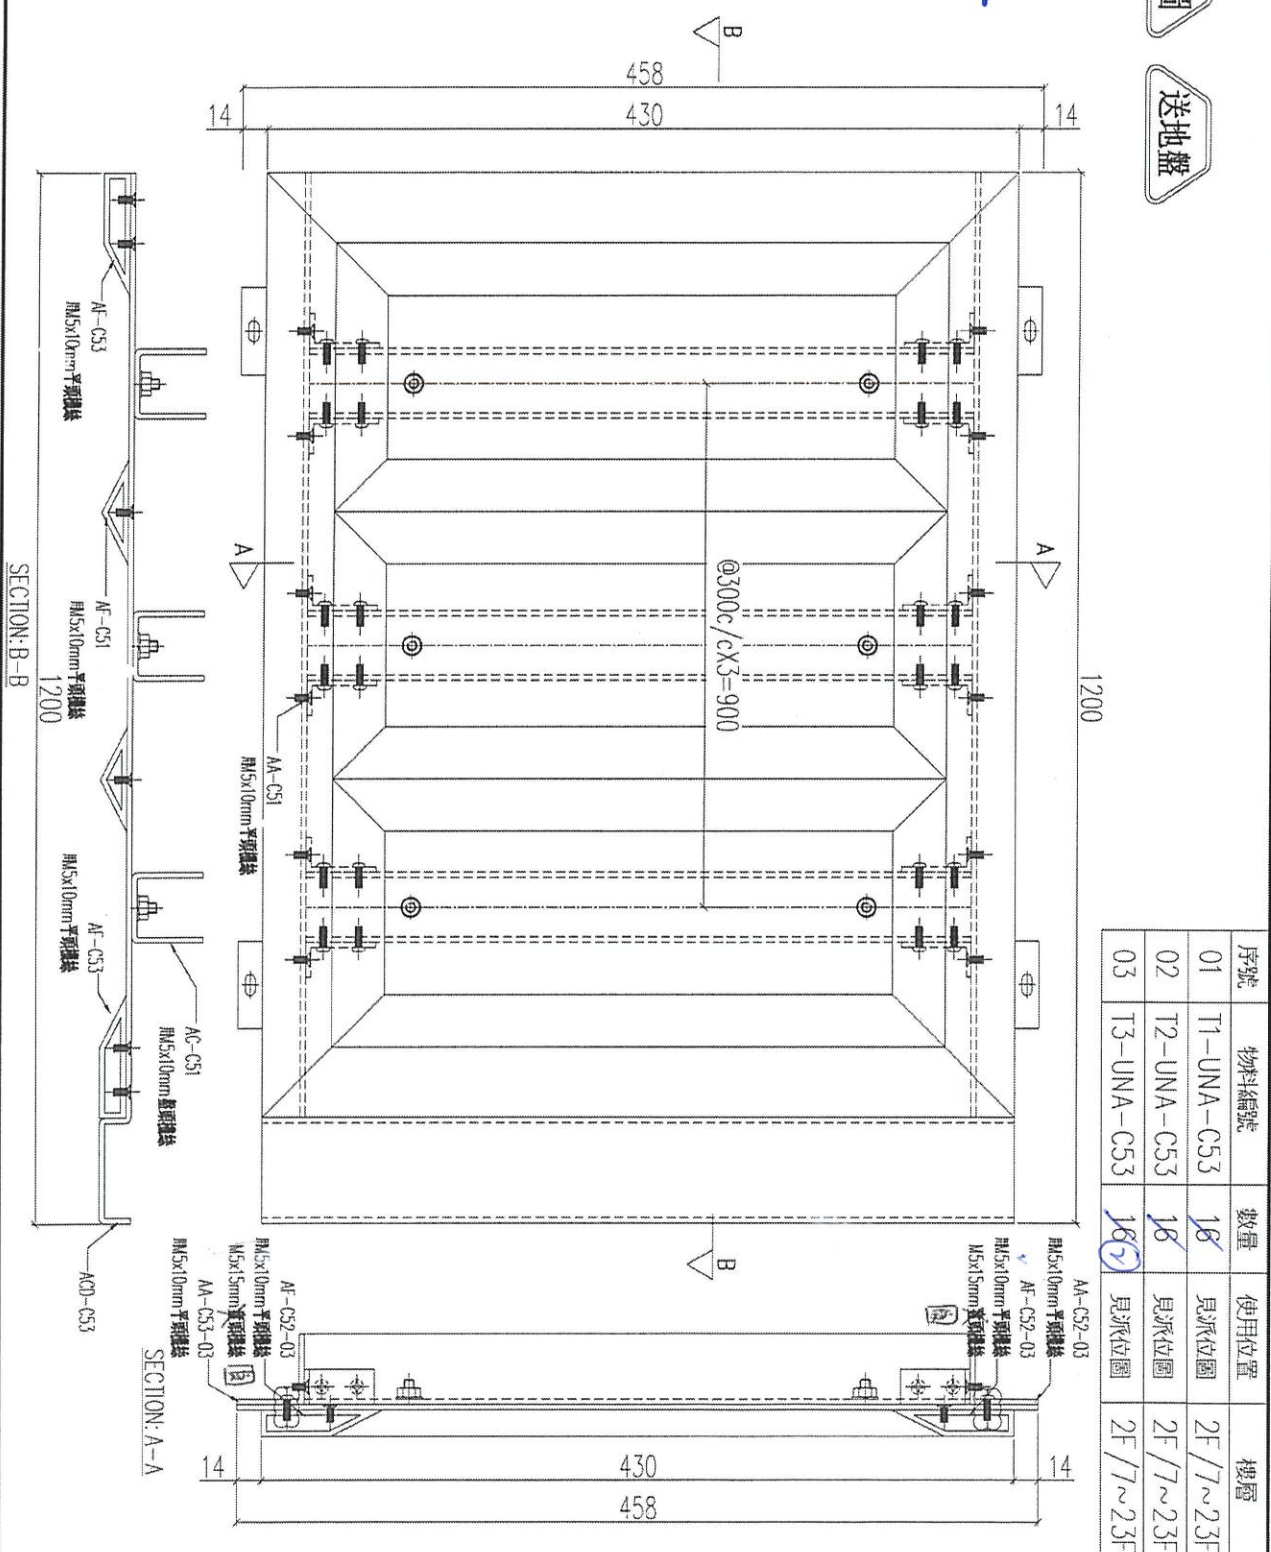

序號	物料編號	數量	使用位置	樓層
01	T1-UNA-C53	16	見派位圖	2F/7~23F
02	T2-UNA-C53	16	見派位圖	2F/7~23F
03	T3-UNA-C53	167	見派位圖	2F/7~23F

名稱	鋁板加工圖	制圖	LHR	2021.03.8	修改	A
材料	3mm THK. ALUM. CLADDING	復核	-	-	日期	2021.03.19
顏色	UCT201498XL(A)-3	批准			圖號	J852-ACA-UNA-C53


美特鋁質 有限公司
MIDI Aluminium Fabricator Ltd.

工程號 J852 地盤 亞答街

C Bal

組裝圖

送地盤

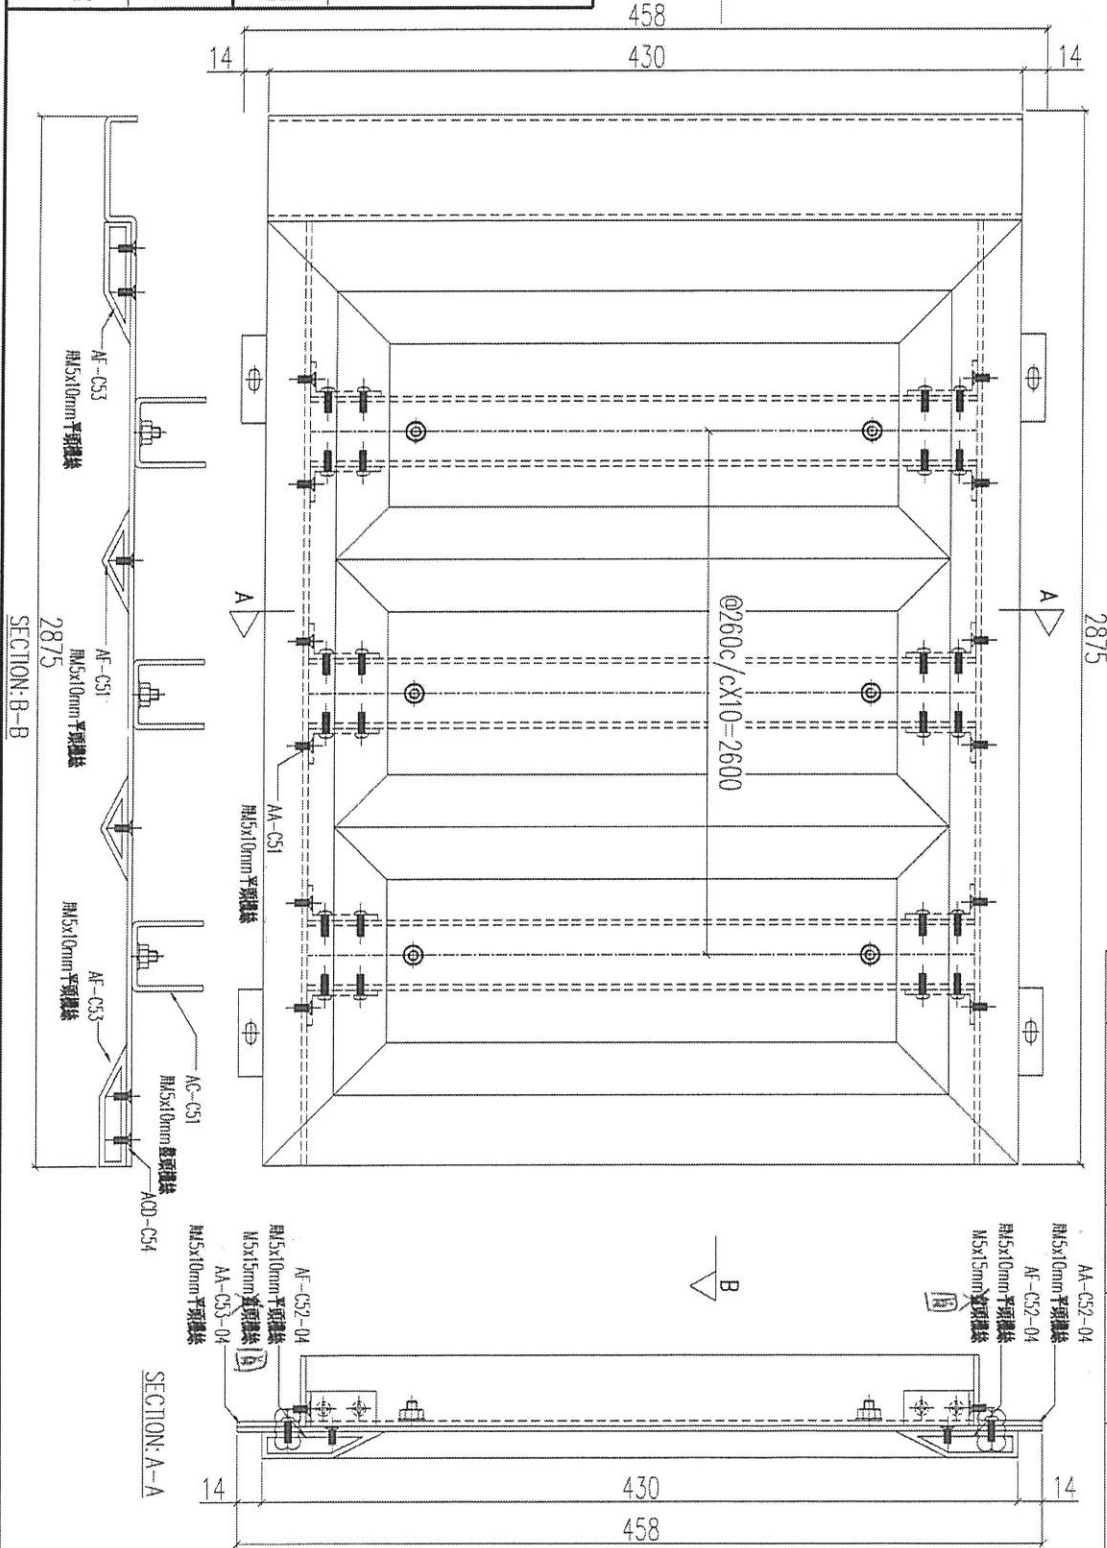

序號	物料編號	數量	使用位置	樓層
01	T1-UNA-C54	16	見派位圖	2F/7~23F
02	T2-UNA-C54	16	見派位圖	2F/7~23F
03	T3-UNA-C54	16	見派位圖	2F/7~23F

名稱	鋁板加工圖	制圖	LHR	2021.03.8	修改	A
材料	3mm THK. ALUM. CLADDING	復核	-	-	日期	2021.03.19
顏色	UCT201498XL(A)-3	批准			圖號	J852-ACA-UNA-C54


美特鋁質 有限公司
MIDI Aluminium Fabricator Ltd.

工程號 J852 地盤 亞答老街

C Bal

組裝圖

送地盤

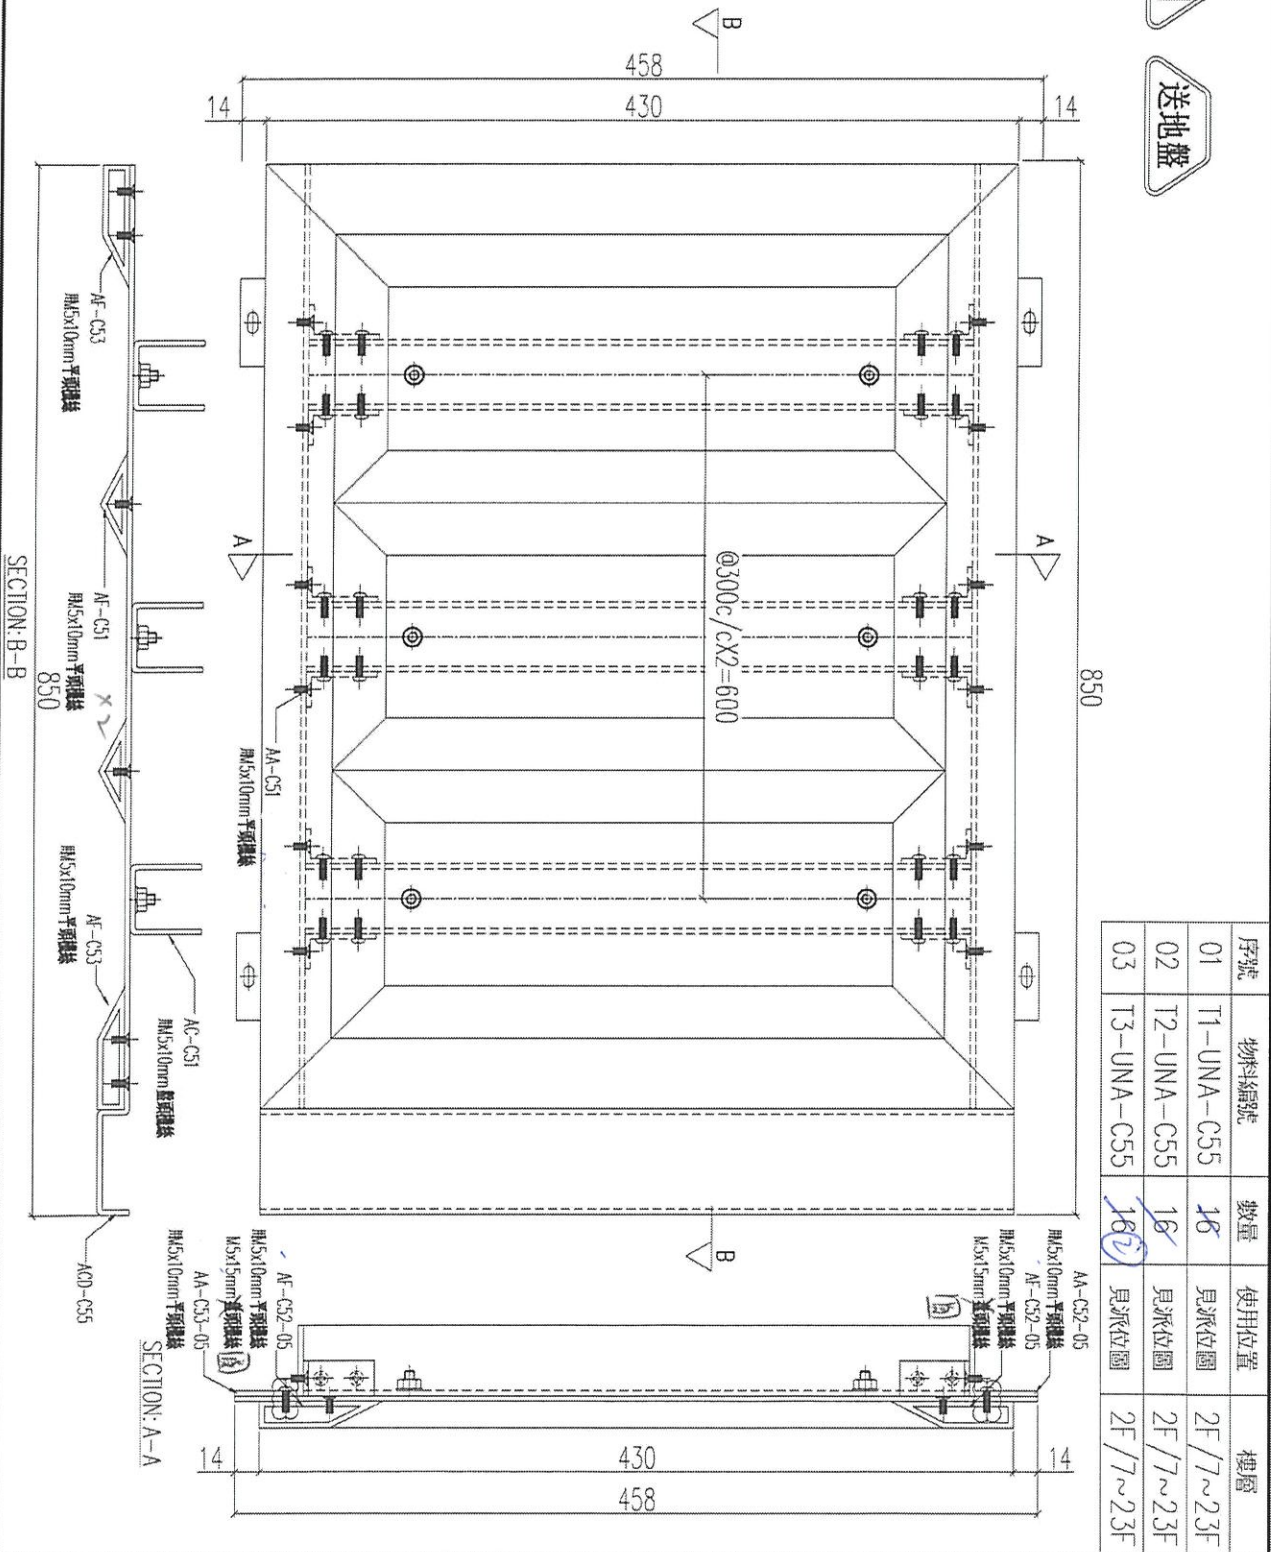

序號	物料編號	數量	使用位置	樓層
01	T1-UNA-C55	16	見派位圖	2F/7~23F
02	T2-UNA-C55	16	見派位圖	2F/7~23F
03	T3-UNA-C55	16	見派位圖	2F/7~23F


名稱	鋁板加工圖	制圖	LHR	2021.03.8	修改	A
材料	3mm THK. ALUM. CLADDING	復核	-	-	日期	2021.03.19
顏色	UCT201498XL(A)-3	批准			圖號	J852-ACA-UNA-C55

美特鋁質 有限公司
MIDI Aluminium Fabricator Ltd.

工程號 J852 地盤 亞答老街


組裝用

說明：-----為噴塗面

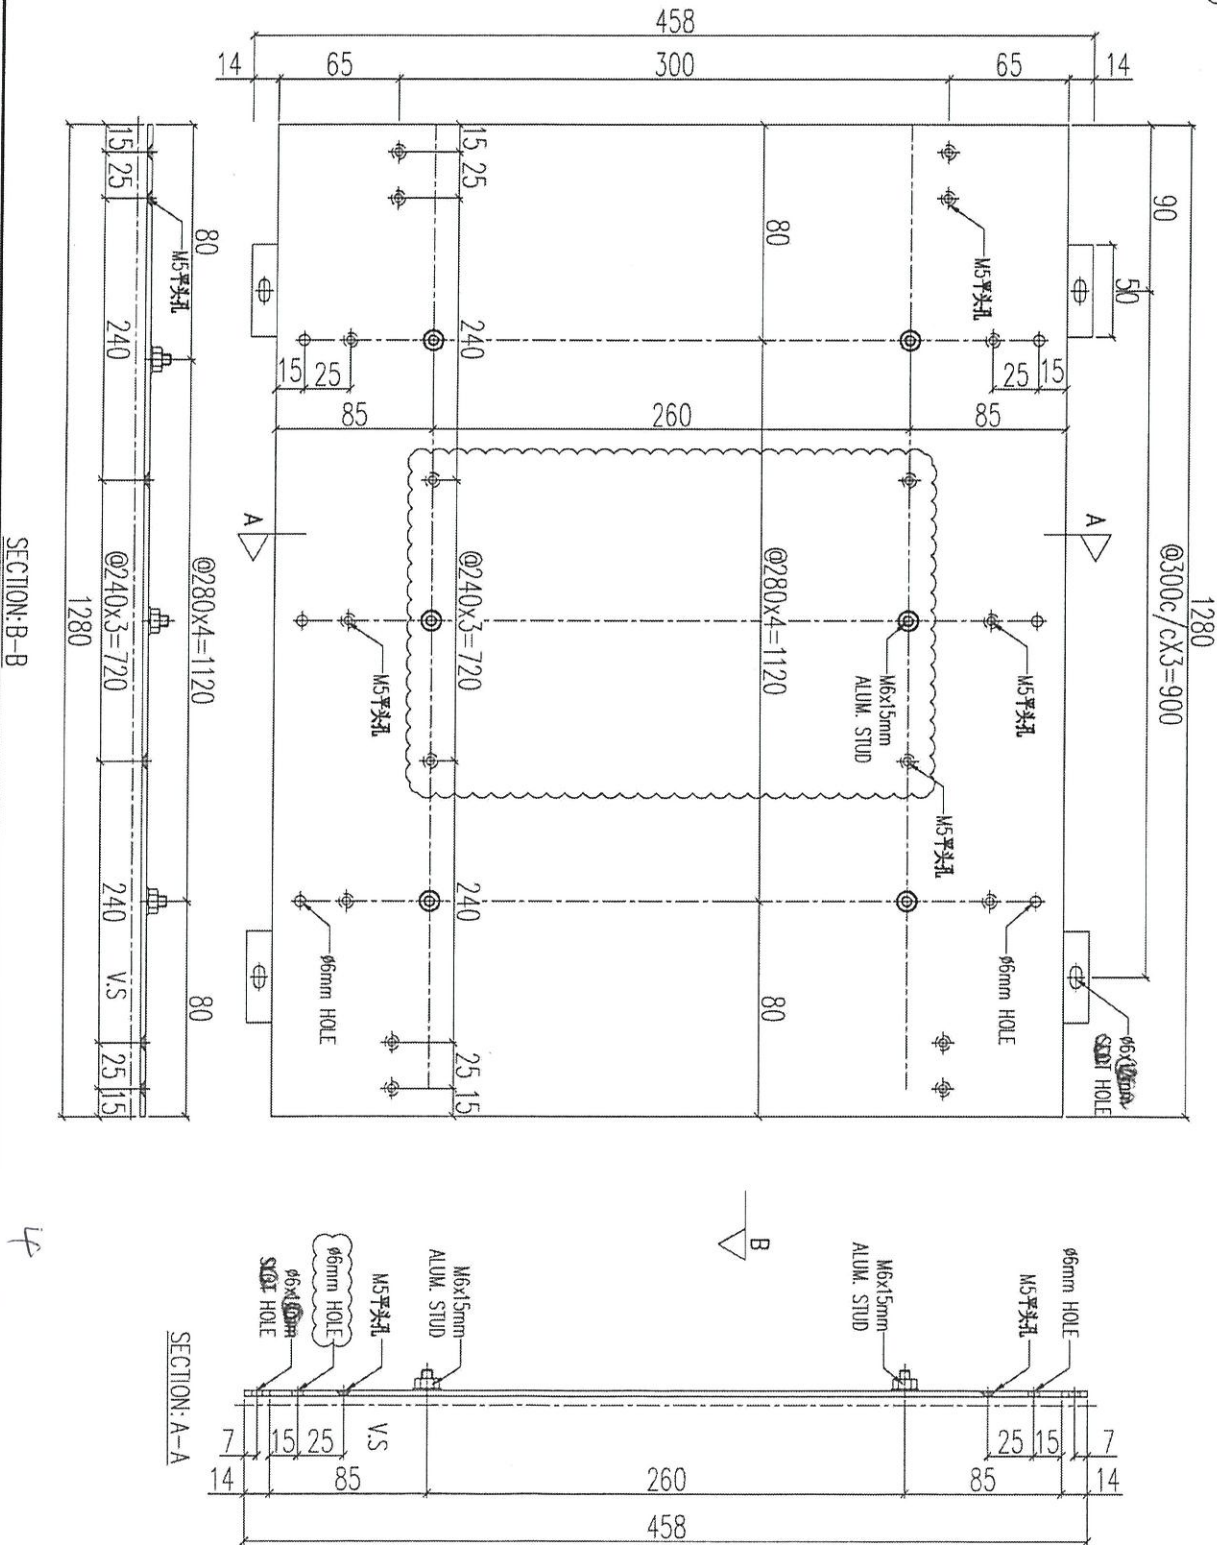

序號	物料編號	數量	使用位置	樓層
01	ACD-C52	482	UNA-C52	

名稱	鋁板加工圖	制圖	LHR	2021.03.8	修改	A	B
材料	3mm THK. ALUM. CLADDING	復核	-	-	日期	2021.03.19	2021.04.22
顏色	UCT201498XL(A)-3	批准			圖號	J852-ACA-ACB-C52	

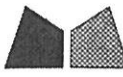


美特鋁質 有限公司
MIDI Aluminium Fabricator Ltd.

工程號 J852 地盤 亞答街

組裝用

說明：----- 為噴塗面

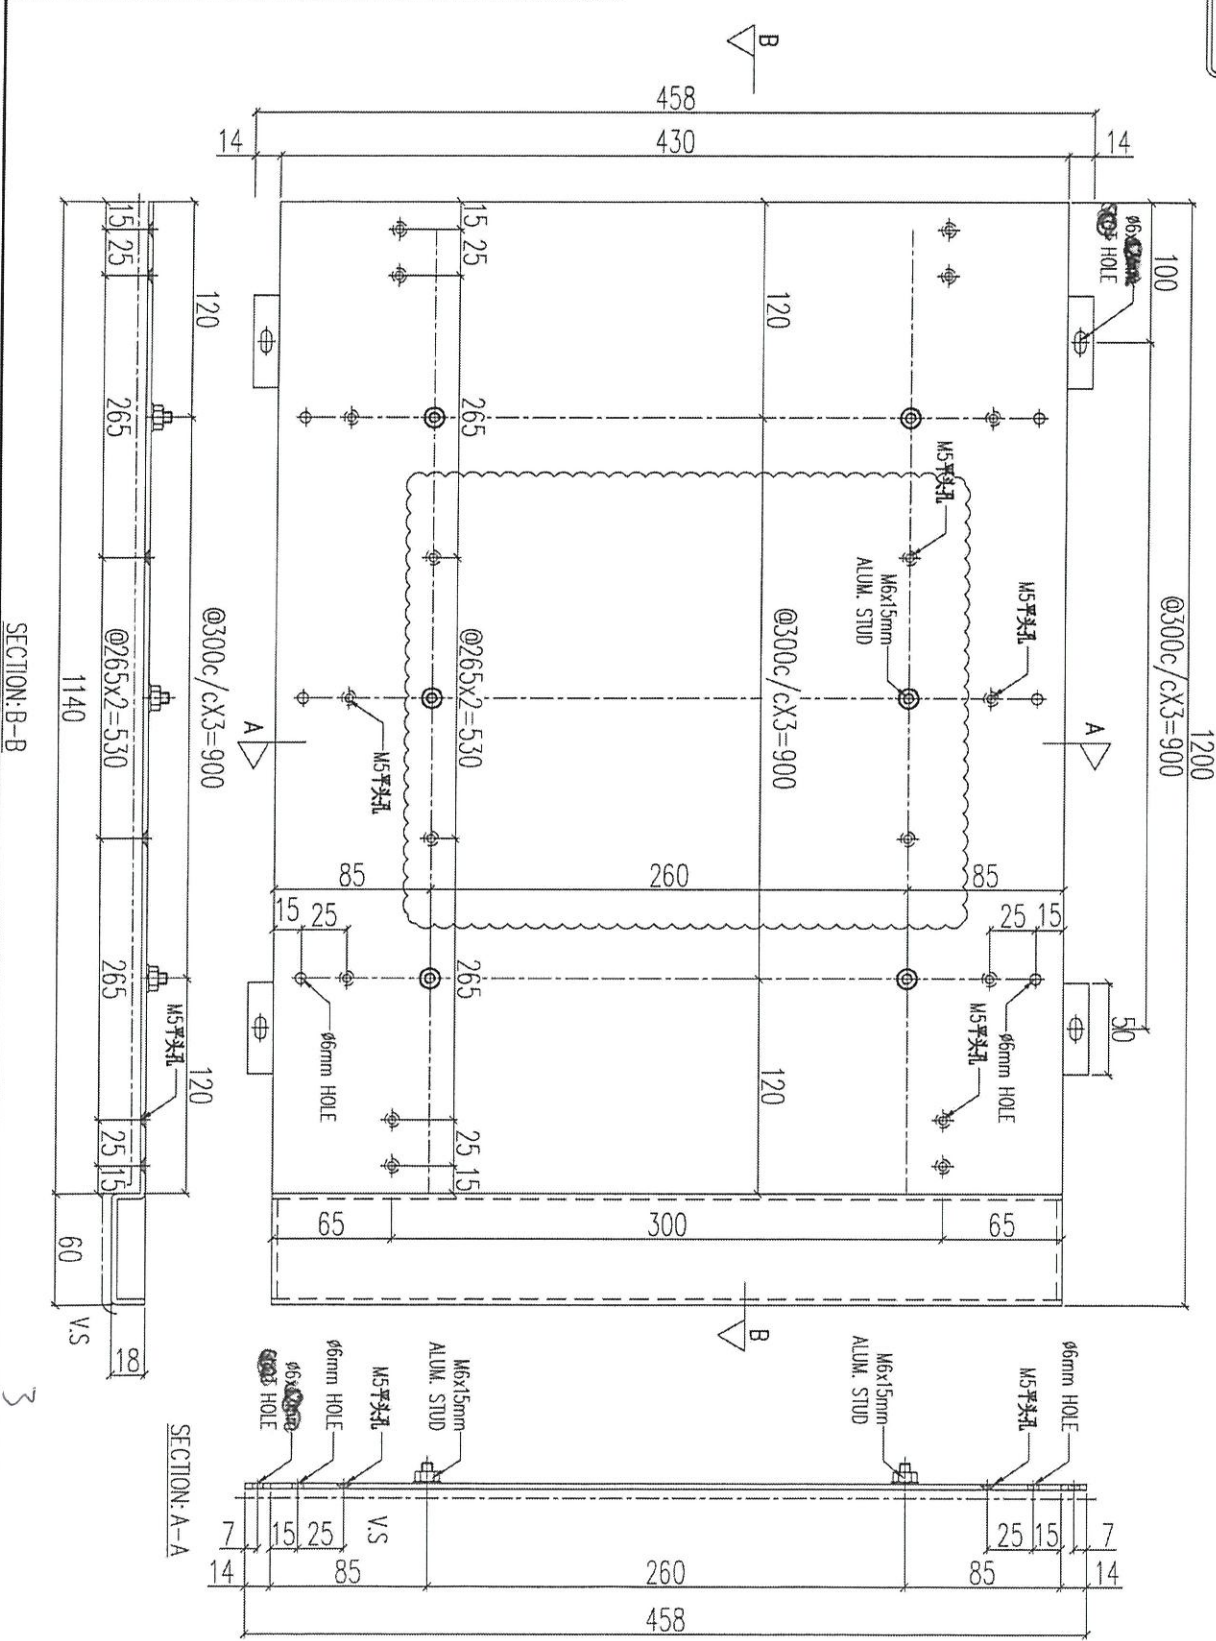

序號	物料編號	數量	使用位置	樓層
01	ACD-C53	48	UNA-C53	

名稱	鋁板加工圖	制圖	LHR	2021.03.8	修改	A	B
材料	3mm THK. ALUM. CLADDING	復核	-	-	日期	2021.03.19	2021.04.22
顏色	UCT201498XL(A)-3	批准			圖號	J852-ACA-ACB-C53	




美特鋁質 有限公司
MIDI Aluminium Fabricator Ltd.

工程號	J852	地盤	亞答街
-----	------	----	-----


組裝用

說明：-----為噴塗面

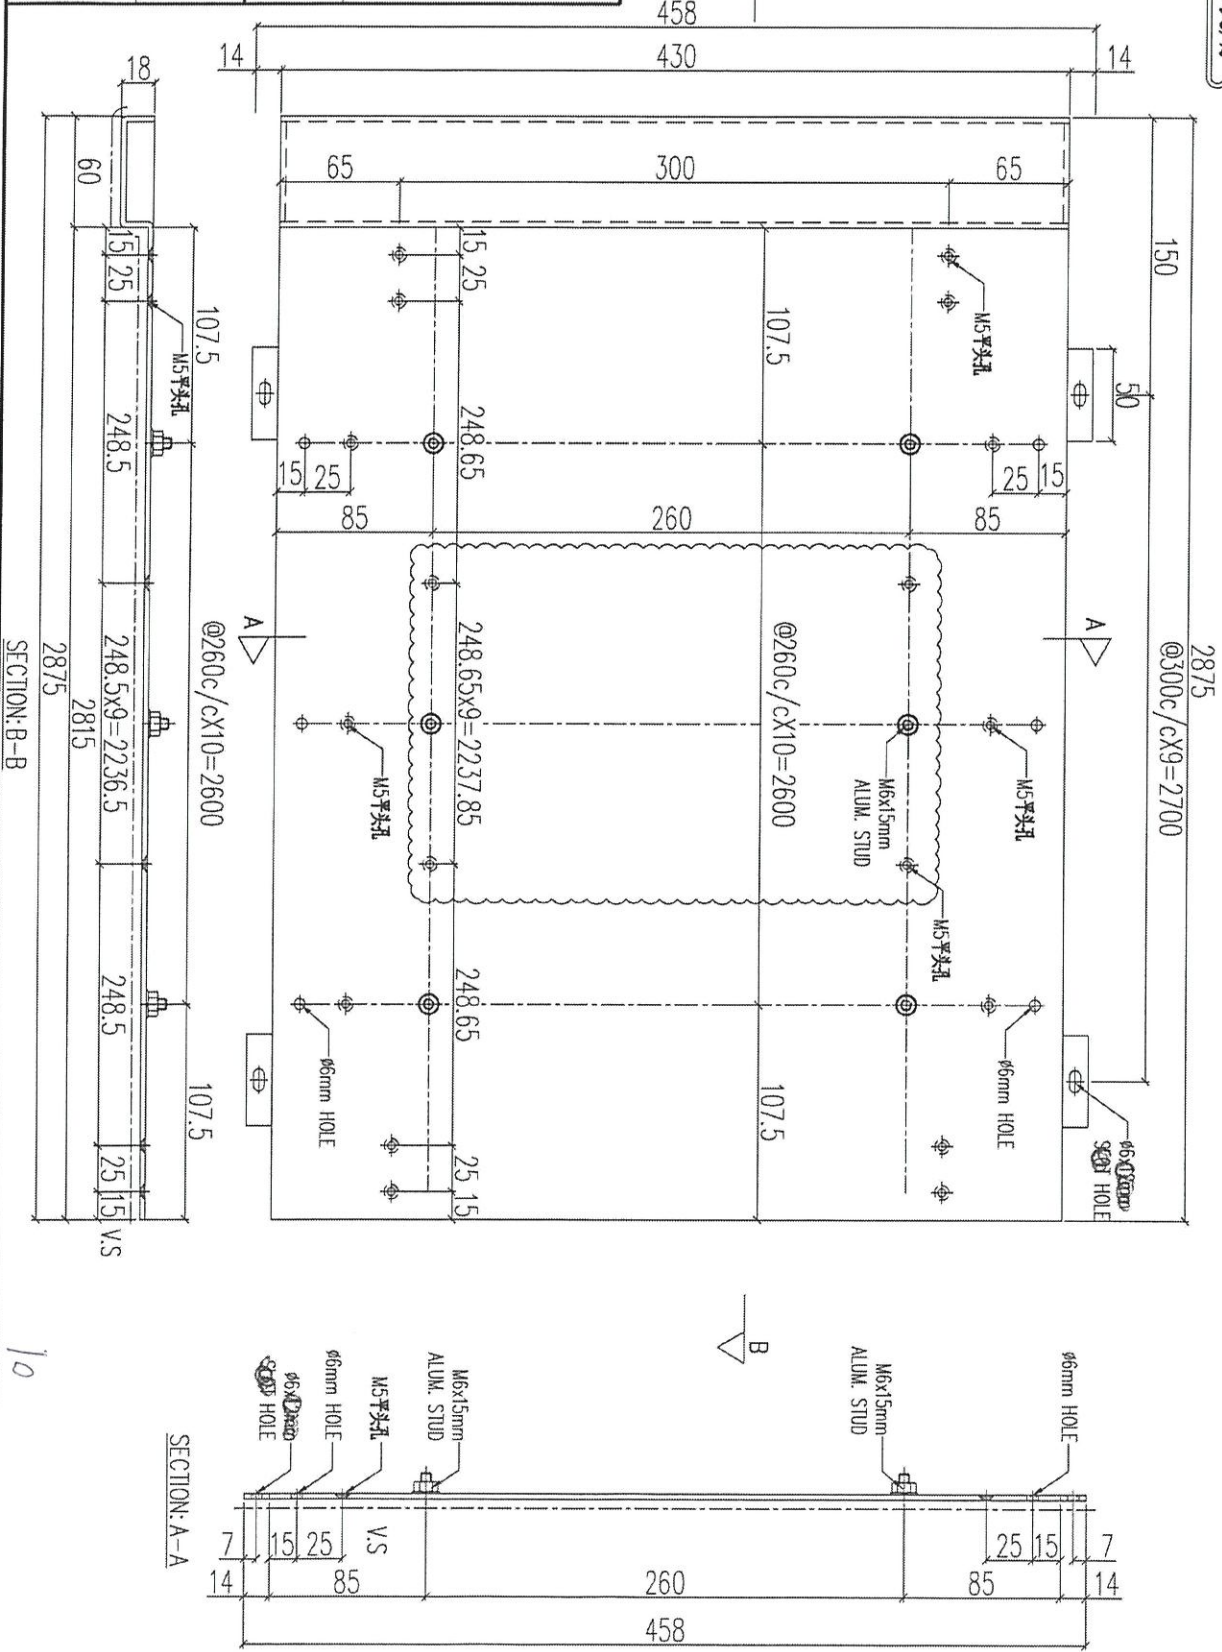

序號	物料編號	數量	使用位置	樓層
01	ACD-C54	48 (2)	UNA-C54	

名稱	鋁板加工圖	制圖	LHR	2021.03.8	修改	A	B
材料	3mm THK. ALUM. CLADDING	復核	-	-	日期	2021.03.19	2021.04.22
顏色	UCT201498XL(A)-3	批准			圖號	J852-ACA-ACB-C54	

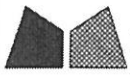


美特鋁質 有限公司
MIDI Aluminium Fabricator Ltd.

工程號	J852	地盤	亞答街
-----	------	----	-----


組裝用

說明：-----為噴塗面

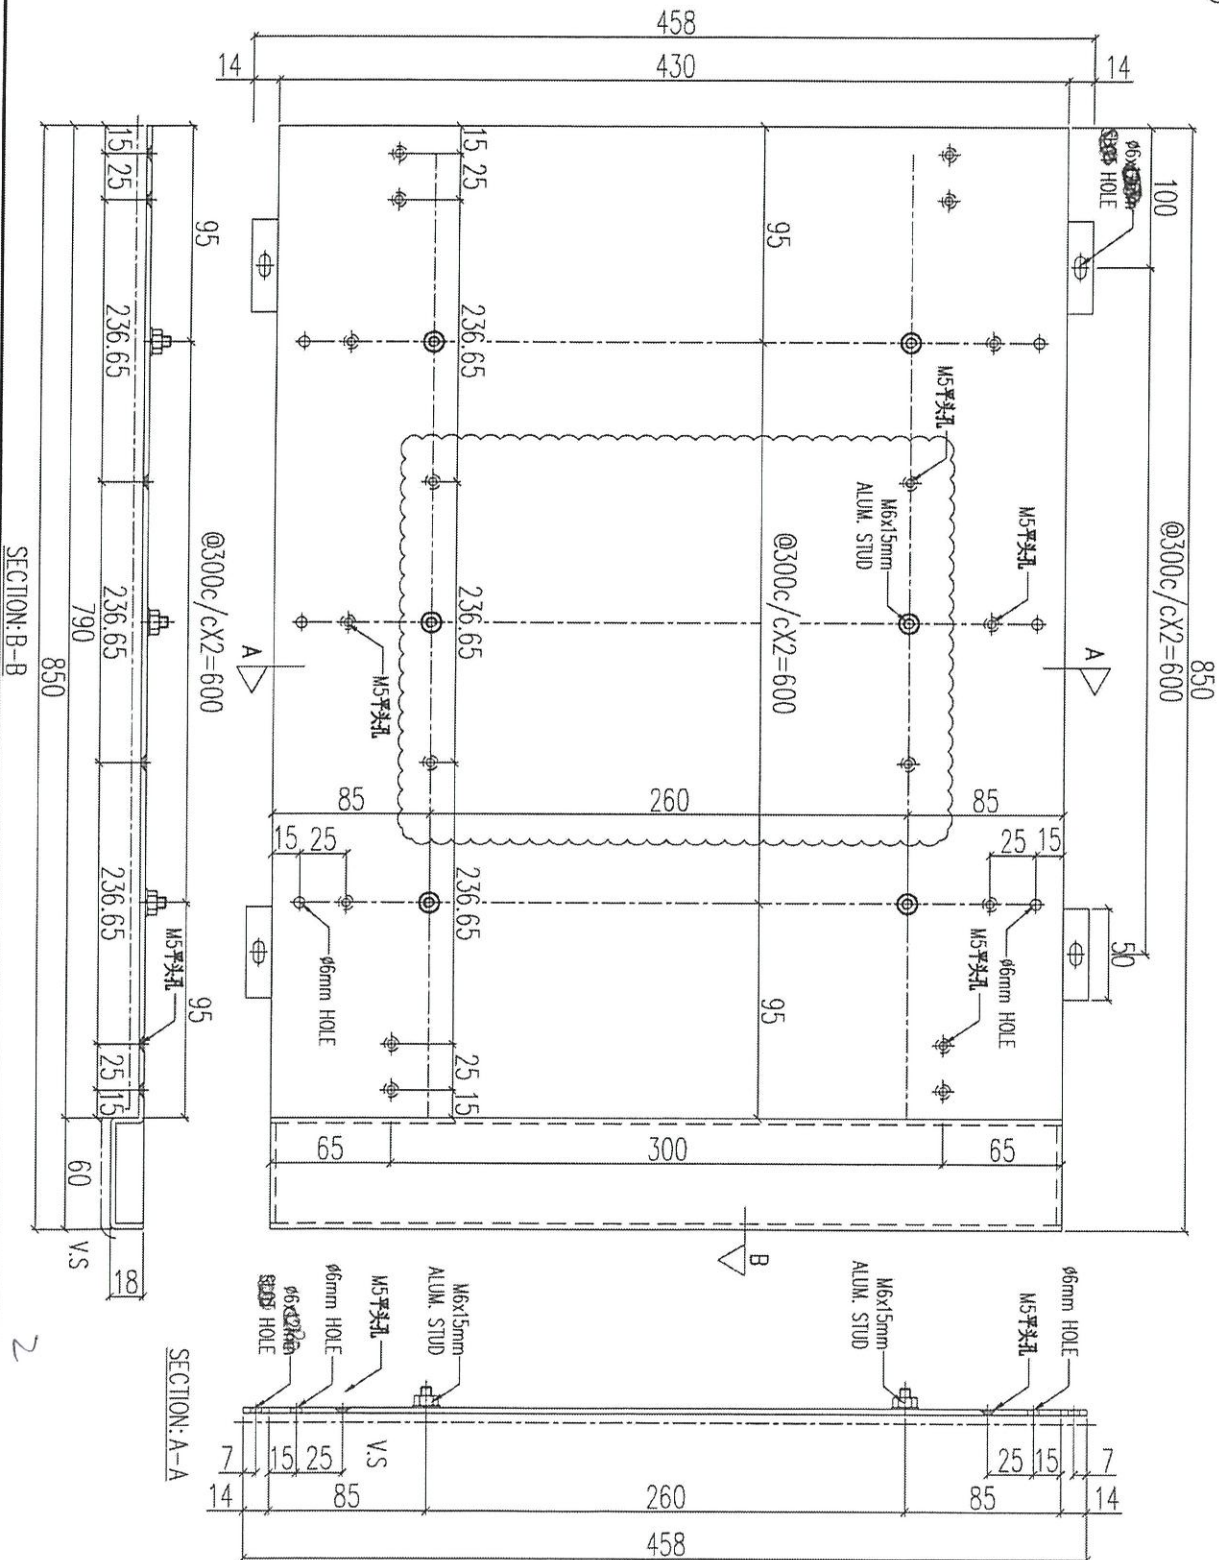

序號	物料編號	數量	使用位置	樓層
01	ACD-C55	48	UNA-C55	



名稱	鋁板加工圖	制圖	LHR	2021.03.8	修改	A	B
材料	3mm THK. ALUM. CLADDING	復核	-	-	日期	2021.03.19	2021.04.22
顏色	UCT201498XL(A)-3	批准			圖號	J852-ACA-ACB-C55	

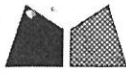

美特鋁質 有限公司
MIDI Aluminium Fabricator Ltd.

工程號	J852	地盤	亞答老街
-----	------	----	------

組裝用

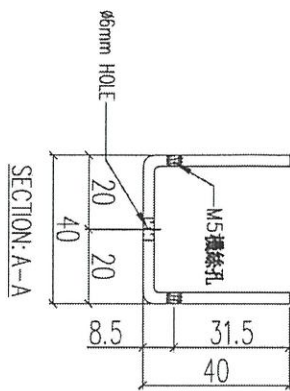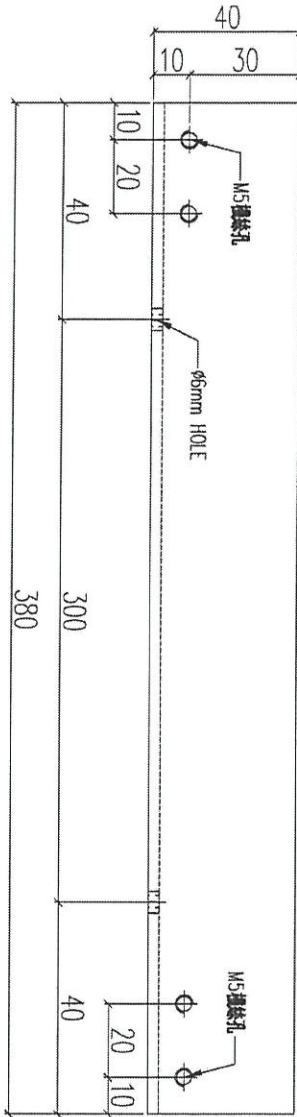

序號	物料編號	數量	使用位置
01	AC-C51	1248	見組裝圖

52

名稱	鋁板加工圖	制圖	LHR	2021.03.8	修改		
材料	3mm 厚鋁板	復核	-	-	日期		
顏色	-	批准			圖號	J852-ACA-AC-C51	