

工程指示 / 要求簡箋(E.I.)

工程指示編號：EI / 3778 / 21

修改版次：-

工程編號：J - 852

工程名稱：亞皆老街中電

工程項目：欄河 -地盆用鐵 U 槽 (C BAL) 補

收件人：Maggie

發件人：Ant Yeung

日期：01/09/2021

要求提供 / 確認 事項：

- () 初步鋁料 B.M. () 加工拆圖，然後生產 () 尺寸表
- () 正式鋁料 B.M. () 技術上資料 / 指示 () 報價
- () 配件 B.M. () 樣辦或貨品說明書 () 分判合約
- () 其他：_____

內容：

請按加工圖訂購 C BAL 欄河 U 槽鐵件供地盆用。軒仔收。

現場遺失，此單補訂

謝謝

請在 2021.09.08 前完成上列要求。

附：1 頁 BM+ 2 頁

- 原合約工程包 原合約工程加 / 減賬 新工程報價

原因：-

分發東莞各部門：

- () 生產技術總監 連附件 () 技術部 連附件 () 生產部 連附件 () 機械設計部 連附件
- () 採購部 連附件 () 生產統籌部 連附件 () 小羅 & 清 連附件
- () 質檢部 連附件 () 會計部 連附件 () 報關組 連附件 () 其他 楊榮輝 連附件

分發其他分判：

- (v) 水洪 連附件

分發香港各部門：

- () 行政部 連附件 () 會計部 連附件 () 統籌部 連附件 () 工程部地盤科文 連附件 祥哥
- () 採購部 連附件 () QS 部 連附件 () 維修部 連附件 () 其他 _____ 連附件

傳遞編號：

HK / 21

發件人簽署：



項目經理簽署：

(Handwritten signatures)



美特鋁質有限公司
MIDI Aluminium Fabricator Ltd.


工程號 J-852 地盤 亞皆老街/擱河

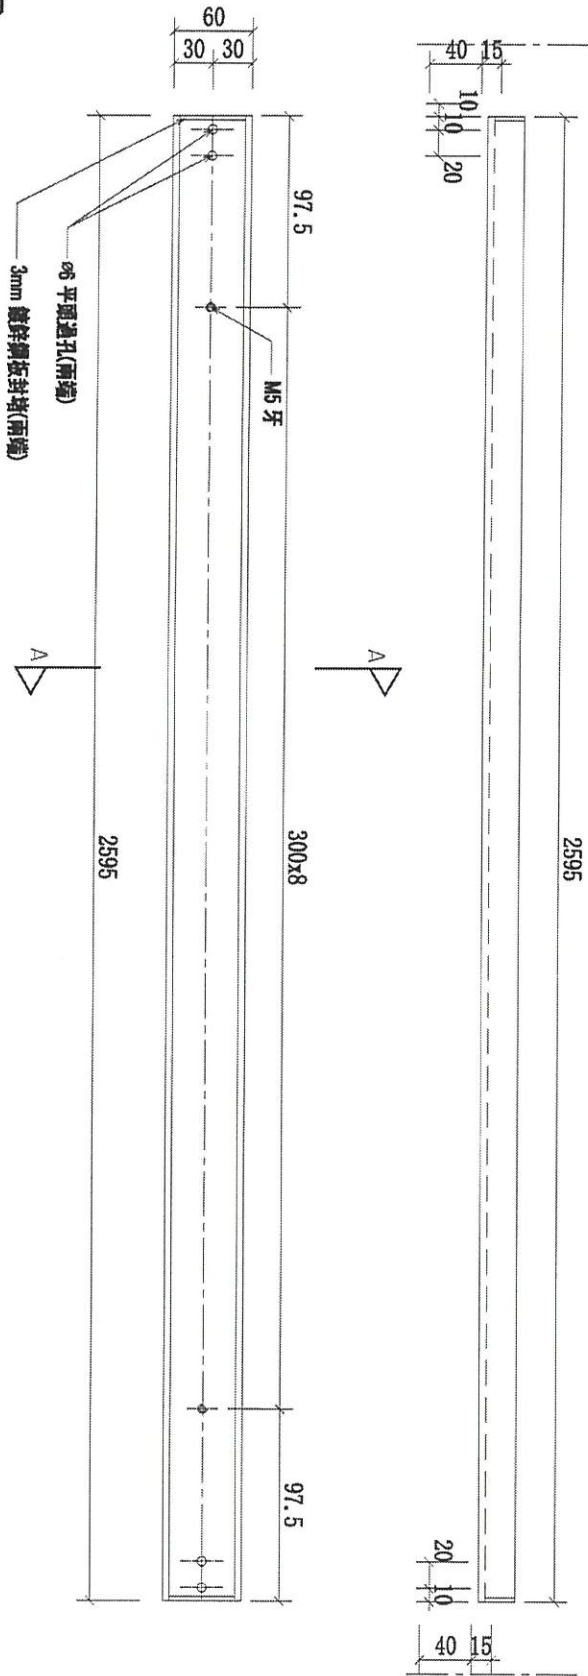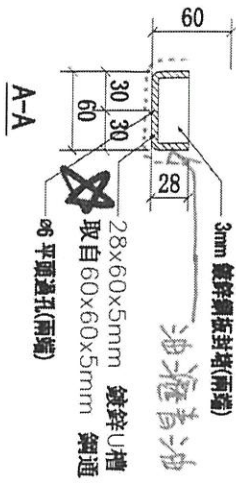

序號	物料編號	數量	使用位置	樓層
01	53B-MS03-GTR03	16	53B-MS03-201	T1/(2F~23F)
02	53B-MS03-GTR03	16	53B-MS03-201	T2/(2F~23F)
03	53B-MS03-GTR03	16	53B-MS03-201	T3/(2F~23F)

16支

名稱	擱河鋼架底橫樑	制圖	CJM	2020.12.15	修改	A

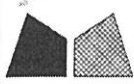


美特鋁質有限公司
MIDI Aluminium Fabricator Ltd.

序號	物料編號	數量	使用位置	樓層
01	53B-MS03-GTR04	16	53B-MS03-Z02	T1/(2F~23F)
02	53B-MS03-GTR04	16	53B-MS03-Z02	T2/(2F~23F)
03	53B-MS03-GTR04	16	53B-MS03-Z02	T3/(2F~23F)

工程號 J-852 地盤 亞答老街/攔河

10支

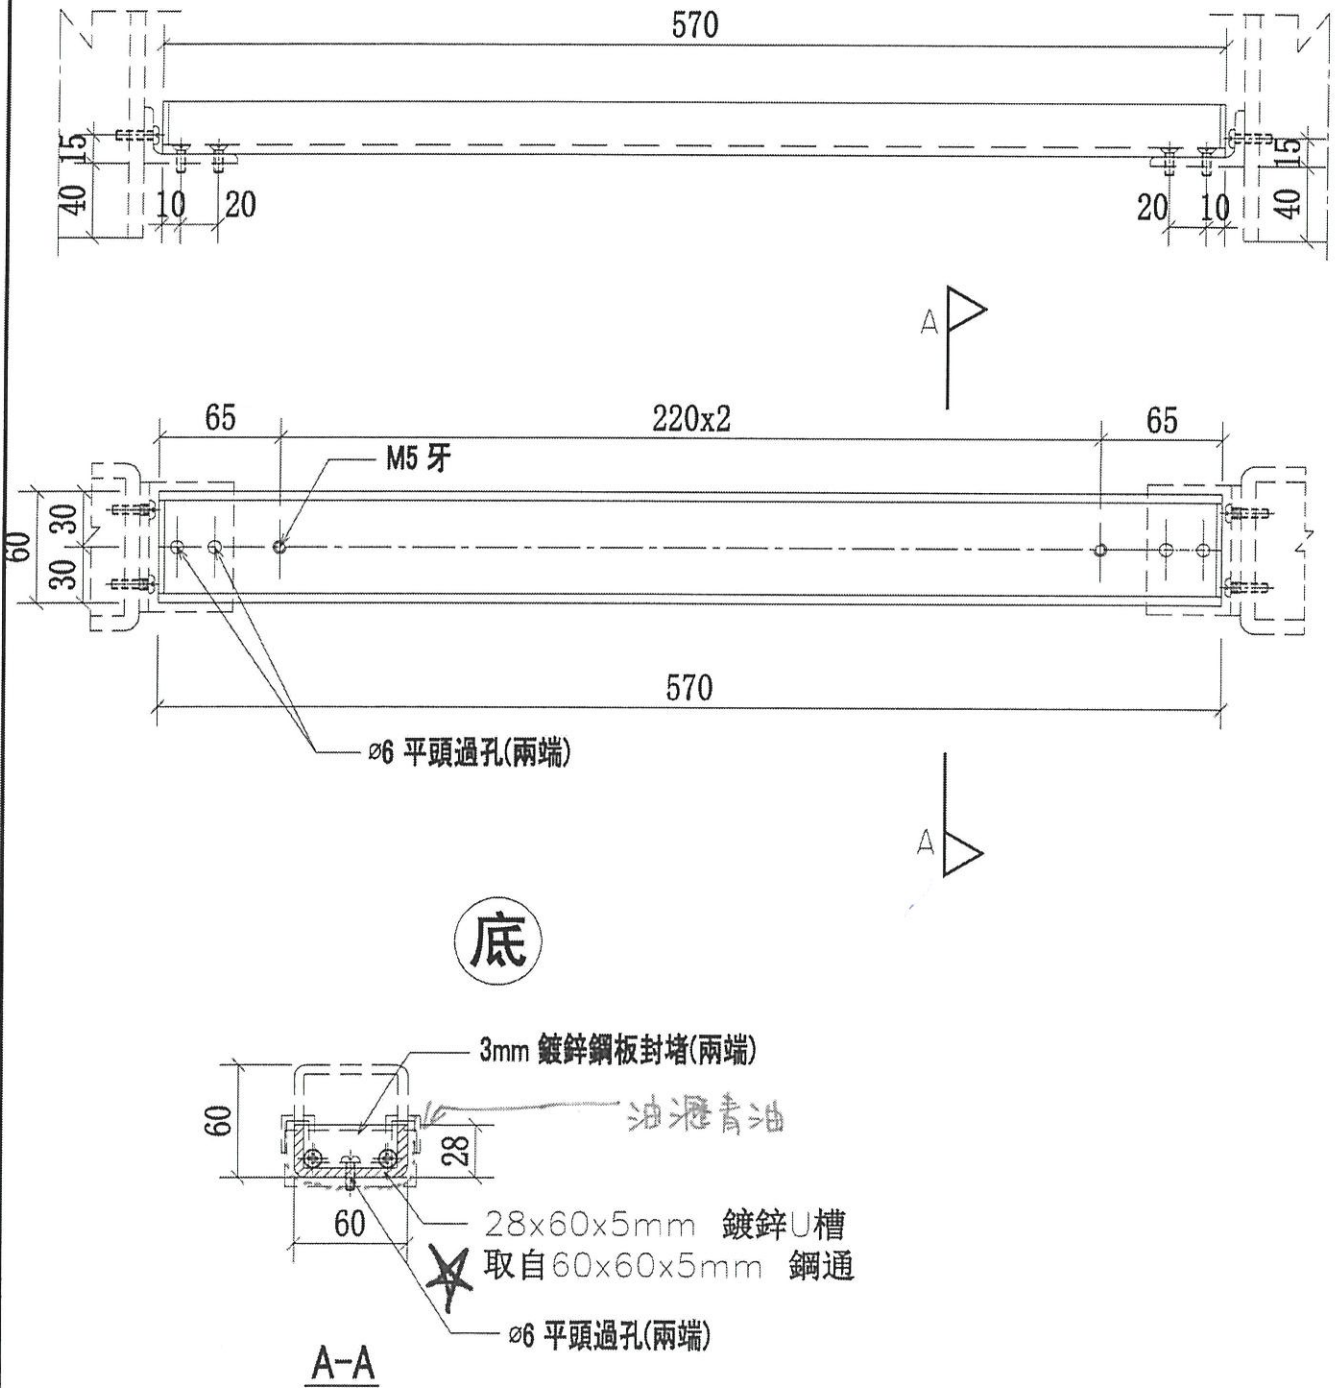

名稱	攔河鋼架底橫梁	制圖	CJM	2020.12.15	修改	A	
材料	28x60x5mm 鍍鋅U槽 (材質: SJ275)	復核	SHUI	2020.12.20	日期	2021.01.28	
顏色	熱浸鋅	批準			圖號	53B-MS03-GTR04	