

工程指示 / 要求簡箋(E.I.)

工程指示編號：EI / 3789 / 21

修改版次：A

工程編號：J - 852

工程名稱：亞皆老街中電

工程項目：平台 LG4 Glass Wall 鋁料加工圖地盆用

收件人：生統

發件人：Ant Yeung

日期：21/09/2021

要求提供 /  確認 事項：

- ( ) 初步鋁料 B.M.                      ( ) 加工拆圖，然後生產                      ( ) 尺寸表
- ( ) 正式鋁料 B.M.                      ( ) 技術上資料 / 指示                      ( ) 報價
- ( ) 配件 B.M.                              ( ) 樣辦或貨品說明書                      ( ) 分判合約
- ( ) 其他：\_\_\_\_\_

內容：

**A 版：圖紙有誤，此版修改加工圖**

**請按加工圖生產平台 LG4 Glass Wall 鋁料送地盆 球哥收**

**先出貨 701b 702a 701c 趕交場**

**後出貨 701 702 701a 待地盆通知出貨**

**請在 2021.09.27 前完成上列要求。**

附：1 頁 BM+ 2 頁

- 原合約工程包                       原合約工程加 / 減賬                       新工程報價

原因：-

分發東莞各部門：

- ( ) 生產技術總監  連附件    ( ) 技術部     連附件    ( ) 生產部     連附件    ( ) 機械設計部  連附件
- ( ) 採購部     連附件    ( ) 生產統籌部  連附件 **梅**    ( ) 小羅 & 清     連附件
- ( ) 質檢部     連附件    ( ) 會計部     連附件    ( ) 報關組     連附件    ( ) 其他 楊榮輝  連附件

分發其他分判：

- (v) 水洪     連附件

分發香港各部門：

- ( ) 行政部  連附件    ( ) 會計部  連附件    ( ) 統籌部  連附件    ( ) 工程部地盤科文  連附件 **祥哥**
- ( ) 採購部  連附件    ( ) QS 部     連附件    ( ) 維修部  連附件    ( ) 其他 \_\_\_\_\_  連附件

傳遞編號：

HK 1876 / 21

發件人簽署：**Z**



項目經理簽署：**PP Z**



美特鋁質 有限公司  
MIDI Aluminium Fabricator Ltd.

工程號	J852	地盤	亞皆老街
-----	------	----	------

序號	物料編號	L	數量	A	M	N
1	LGW-A02-1	2434	12	17	300	8
2	LGW-A02-2	907	8	78.5	250	3
3	LGW-A02-3	1975	4	87.5	300	6

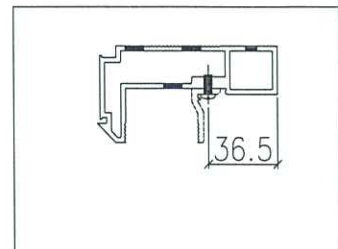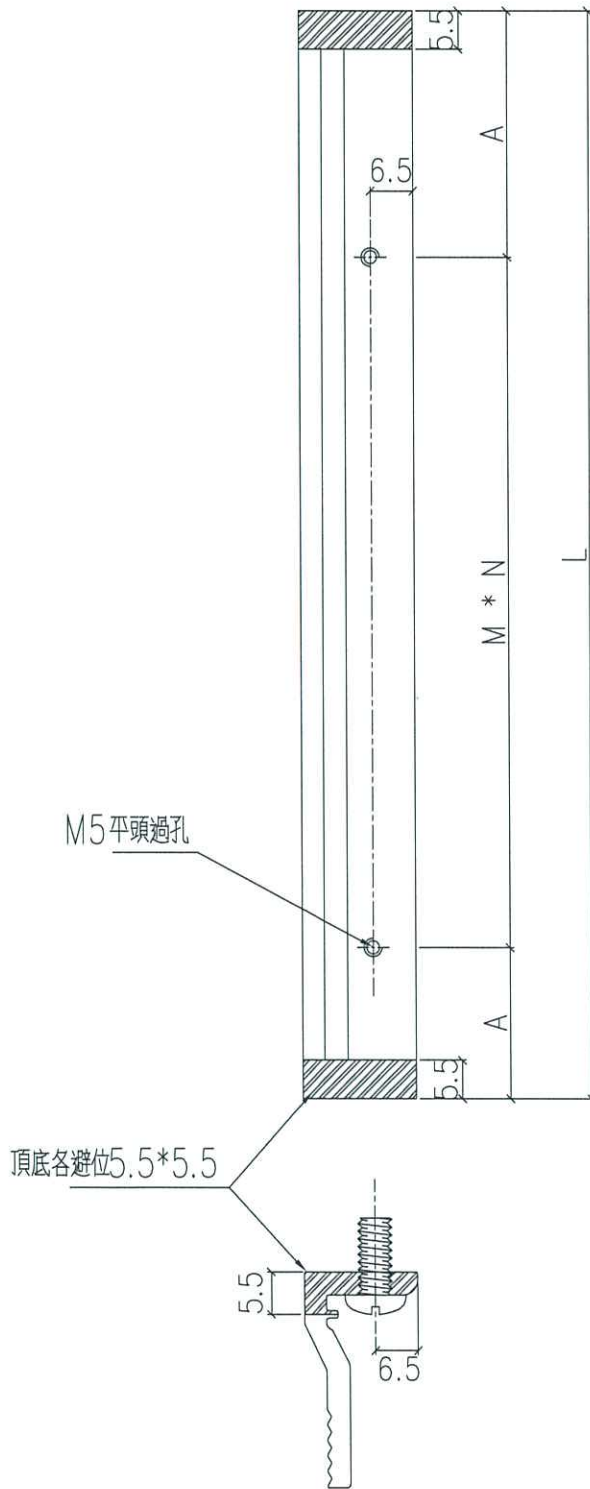

名稱	玻璃夾角	制圖	SDE	2021.05.22	修改	A	
材料	X85834	復核	-	-	日期	2021.09.20	
顏色	UCT806812XL-3	批准			圖號	J852-LGW-A02	