

工程指示 / 要求簡箋(E.I.)

工程指示編號：EI / 3887 / 21

修改版次：D

工程編號：J - 852

工程名稱：亞皆老街中電

工程項目：大樓天面 Glass Wall 地盤用 鋁料加工圖

收件人：生統

發件人：Ant Yeung

日期：28/10/2021

要求提供 / 確認 事項：

- |                                    |                                     |                               |
|------------------------------------|-------------------------------------|-------------------------------|
| <input type="checkbox"/> 初步鋁料 B.M. | <input type="checkbox"/> 加工拆圖，然後生產  | <input type="checkbox"/> 尺寸表  |
| <input type="checkbox"/> 正式鋁料 B.M. | <input type="checkbox"/> 技術上資料 / 指示 | <input type="checkbox"/> 報價   |
| <input type="checkbox"/> 配件 B.M.   | <input type="checkbox"/> 樣辦或貨品說明書   | <input type="checkbox"/> 分判合約 |
| <input type="checkbox"/> 其他：_____  |                                     |                               |

內容：

**D 版：因拆圖有誤，現修正**

**C 版：修改玻璃線**

**B 版：補回限撐加工圖**

**A 版：確認室內完成面為 100.41，現提供整份加工圖，請以此加工圖為準**

**請按加工圖生產鋁料 送地盤。大樓天面 R/F 軒仔收貨。（後加項目） FFL.100.40**

請在 2021 / 11 / 02 前完成上列要求。

附：7 頁

以上項目為：

- 原合約工程包                       原合約工程加 / 減賬                       新工程報價

原因：-

分發東莞各部門：

- |  |  |  |  |
|--|--|--|--|
| <input type="checkbox"/> 生產技術總監 <input type="checkbox"/> 連附件 | <input type="checkbox"/> 技術部 <input type="checkbox"/> 連附件              | <input type="checkbox"/> 生產部 <input type="checkbox"/> 連附件    | <input type="checkbox"/> 機械設計部 <input type="checkbox"/> 連附件    |
| <input type="checkbox"/> 採購部 <input type="checkbox"/> 連附件    | <input checked="" type="checkbox"/> 生產統籌部 <input type="checkbox"/> 連附件 | <input type="checkbox"/> 小羅 & 清 <input type="checkbox"/> 連附件 |  |
| <input type="checkbox"/> 質檢部 <input type="checkbox"/> 連附件    | <input type="checkbox"/> 會計部 <input type="checkbox"/> 連附件              | <input type="checkbox"/> 報關組 <input type="checkbox"/> 連附件    | <input type="checkbox"/> 其他 _____ <input type="checkbox"/> 連附件 |

分發其他分判：

- 水洪  連附件

分發香港各部門：

- |   |  |   |  |
|---|--|---|--|
| <input type="checkbox"/> 行政部 <input type="checkbox"/> 連附件 | <input type="checkbox"/> 會計部 <input type="checkbox"/> 連附件  | <input type="checkbox"/> 統籌部 <input type="checkbox"/> 連附件 | <input checked="" type="checkbox"/> 工程部地盤科文 <input type="checkbox"/> 連附件 |
| <input type="checkbox"/> 採購部 <input type="checkbox"/> 連附件 | <input type="checkbox"/> QS 部 <input type="checkbox"/> 連附件 | <input type="checkbox"/> 維修部 <input type="checkbox"/> 連附件 | <input type="checkbox"/> 其他 _____ <input type="checkbox"/> 連附件           |

傳遞編號：

HK 1964 / 21

發件人簽署：


項目經理簽署：




美特鋁質有限公司  
MIDI Aluminium Fabricator Ltd.

工程號 J852 地盤 亞皆老街

序号	材料編號	材料名稱	物料編號	長度	單位	幅數: 1	
						單樞	小計
01	X85828	70FD門邊框	J852-GS-MK1	2940	隻	1	1
02	X85828	70FD門邊框	J852-GS-MK2	2940	隻	1	1
03	X85851	70FD門框頂料	J852-GS-MD1	789	隻	1	1
04	X85848	70FD門框底料	J852-GS-MDD1	774	隻	1	1
05	X85852	70FD門玉料	J852-GS-MY1	2858	隻	1	1
06	X85852	70FD門玉料	J852-GS-MY2	2858	隻	1	1
07	X85852	70FD門玉料	J852-GS-MY5	780	隻	1	1
08	X85852	70FD門玉料	J852-GS-MY6	780	隻	1	1
09	X85834	70窗玻璃夾角	J852-GS-MJ2	654	隻	2	2
10	X85834	70窗玻璃夾角	J852-GS-MJ1	2682	隻	2	2
11	X85853	FD門玻璃線	J852-GS-MX2	656	隻	2	2
12	X85853	FD門玻璃線	J852-GS-MX1	2686	隻	2	2

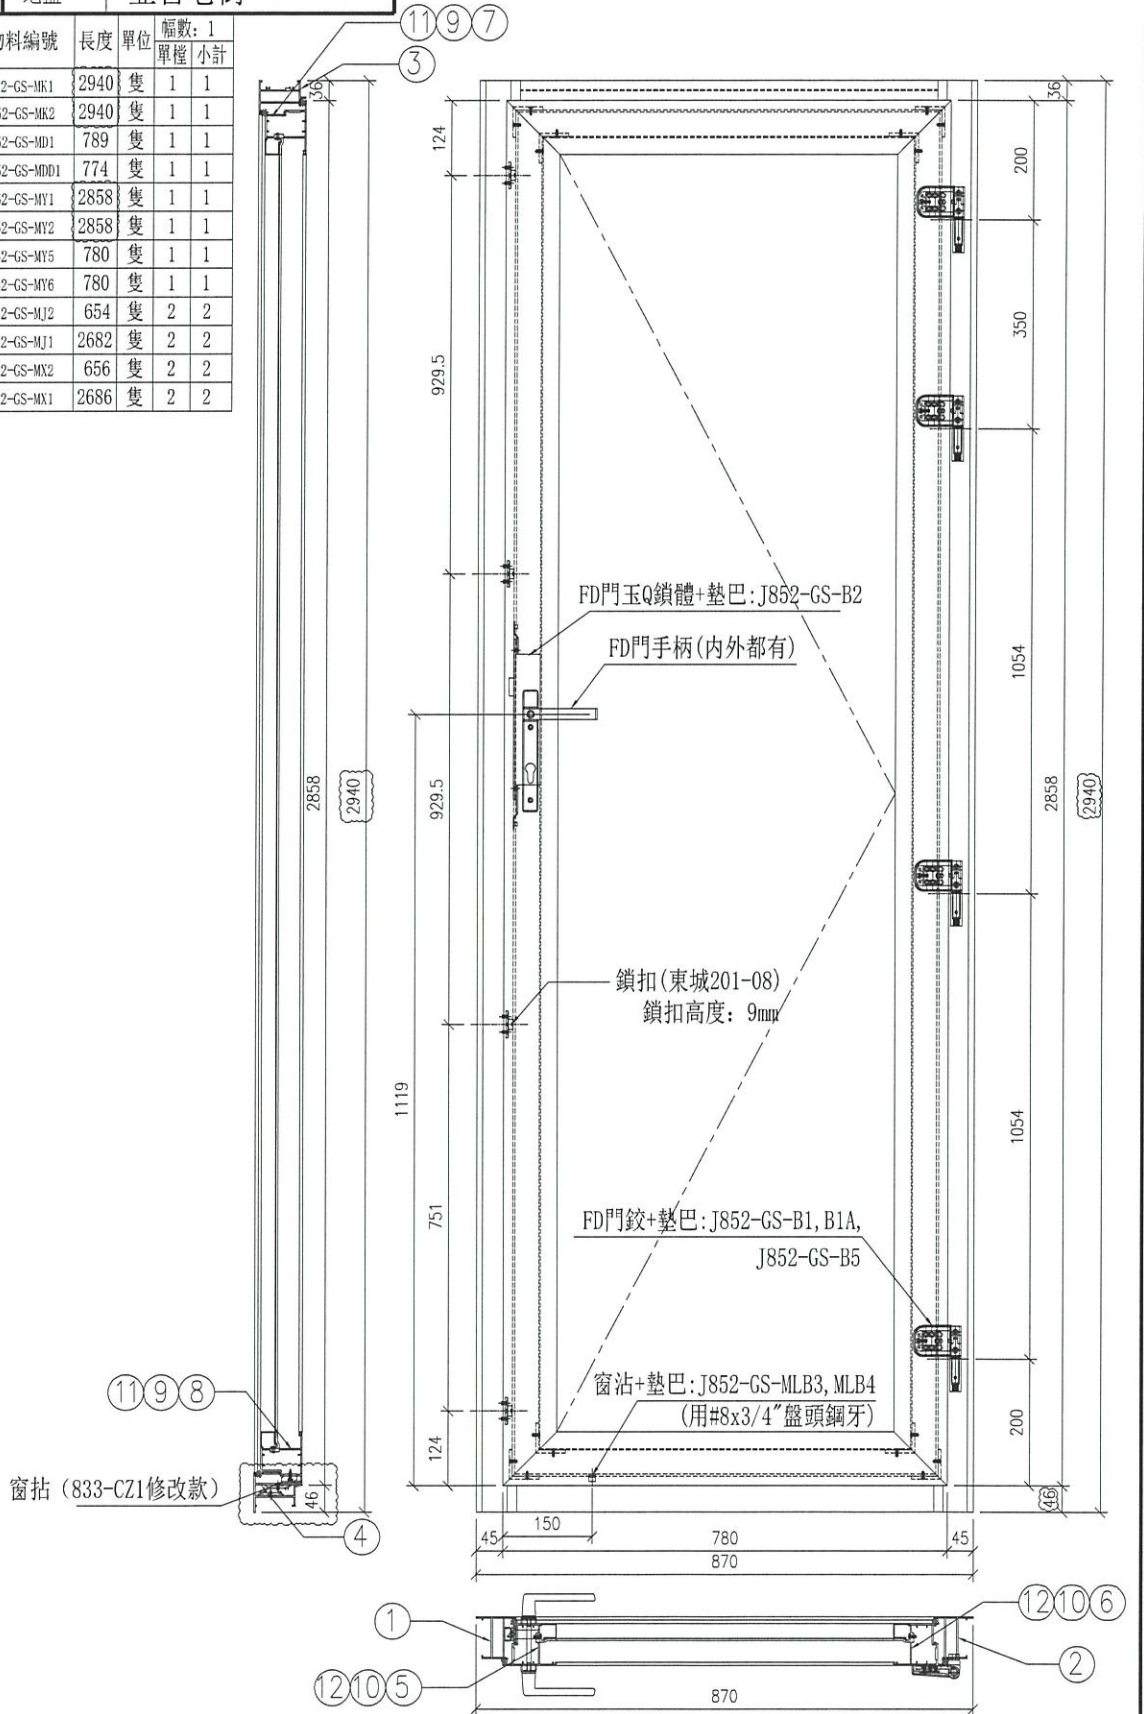


名稱	F. D門組裝圖	制圖	吳禕瑜	2021. 09. 27	修改	A	B
材料	詳見本圖附表	復核	-	-	日期	2021.10.08	2021.10.27
顏色	UCT201498XL(A)-3 灰色	批准			圖號	J852-FD-UN01	

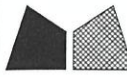

美特鋁質有限公司  
MIDI Aluminium Fabricator Ltd.

工程號 J852 地盤 亞皆老街

序号	材料編號	材料名稱	物料編號	長度	單位	幅數: 2	
						單樁	小計
01	X85828	70FD門邊框	J852-GS-MK3	2940	隻	1	2
02	X85828	70FD門邊框	J852-GS-MK4	2940	隻	1	2
03	X85851	70FD門框頂料	J852-GS-MD1A	789	隻	1	2
04	X85848	70FD門框底料	J852-GS-MDD1	774	隻	1	2
05	X85852	70FD門玉料	J852-GS-MY3	2858	隻	1	2
06	X85852	70FD門玉料	J852-GS-MY4	2858	隻	1	2
07	X85852	70FD門玉料	J852-GS-MY5A	780	隻	1	2
08	X85852	70FD門玉料	J852-GS-MY7	780	隻	1	2
09	X85834	70窗玻璃夾角	J852-GS-MJ2	654	隻	2	4
10	X85834	70窗玻璃夾角	J852-GS-MJ1	2682	隻	2	4
11	X85853	FD門玻璃線	J852-GS-MX2	656	隻	2	4
12	X85853	FD門玻璃線	J852-GS-MX1	2686	隻	2	4

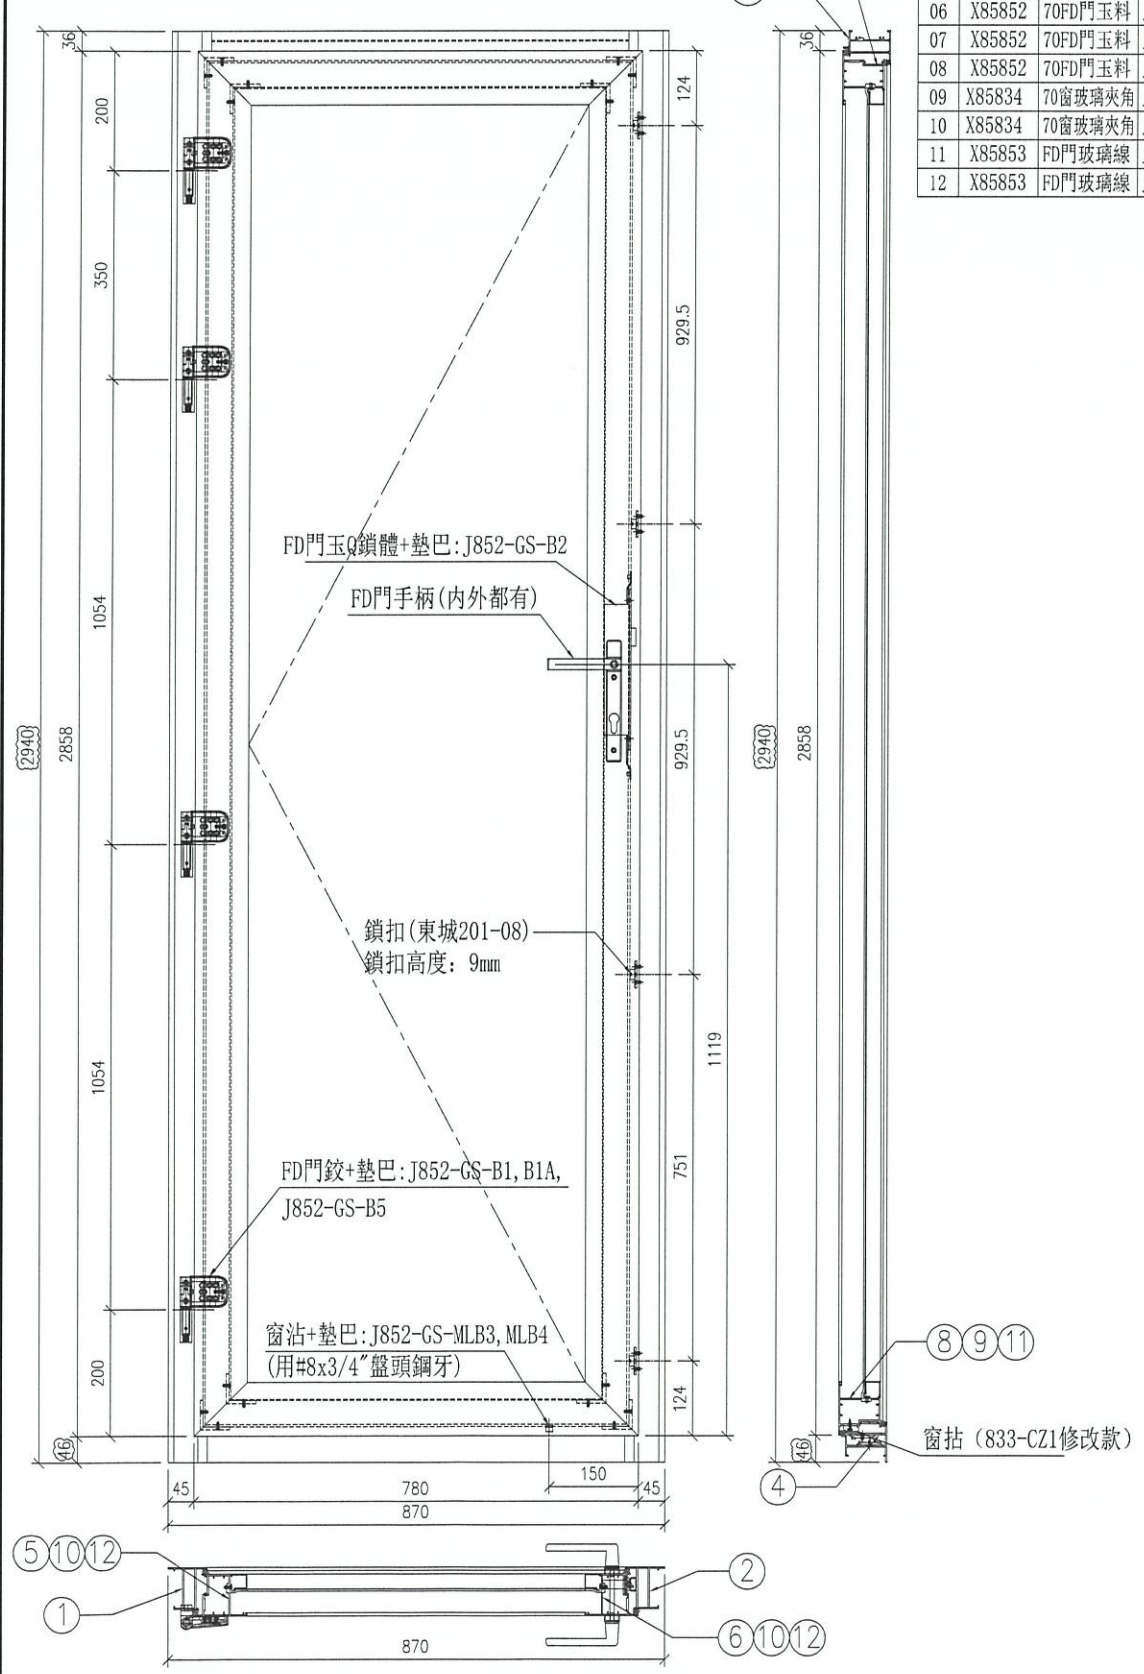

名稱	F. D門組裝圖	制圖	吳禕瑜	2021. 09. 27	修改	A	B	C
材料	詳見本圖附表	復核	-	-	日期	2021.10.08	2021.10.11	2021.10.27
顏色	UCT201498XL(A)-3 灰色	批准			圖號	J852-FD-UN02		







美特鋁質 有限公司  
MIDI Aluminium Fabricator Ltd.

工程號 J852 地盤 亞皆老街

产品编号	L(MM)	数量	A	N	M	B	N1	M1	备注
		1							

注：缺鎖扣板資料, 暫停加工

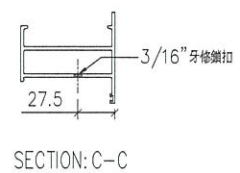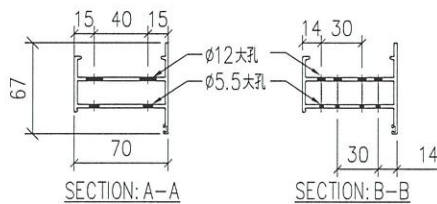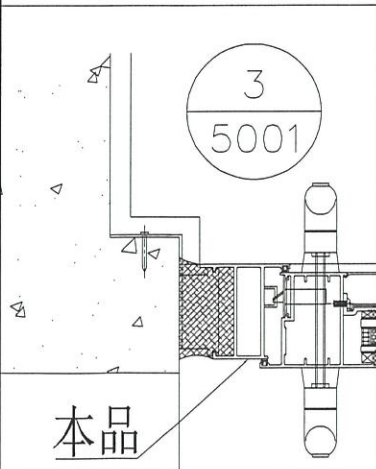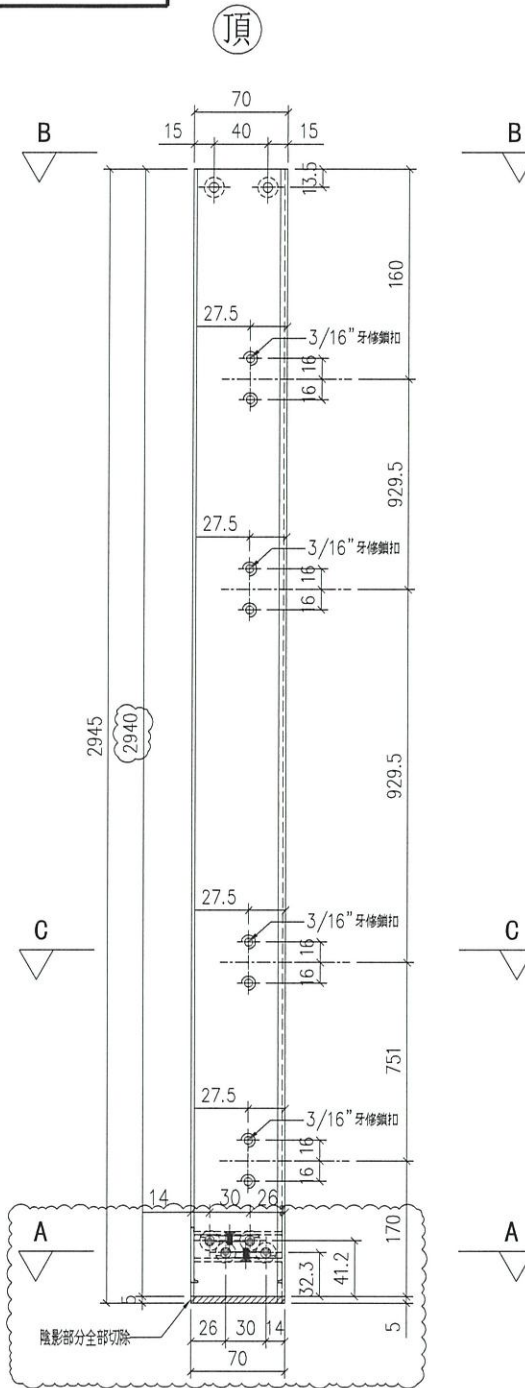


名稱	70FD門邊框	制圖	吳禕瑜	2021.09.25	修改	A	B	
材料	X85848	復核	-	-	日期	2021.10.08	2021.10.27	
顏色	UCT201498XL(A)-3 灰色	批準			圖號	J852-GS-MK1		



美特鋁質 有限公司  
MIDI Aluminium Fabricator Ltd.

工程號 J852 地盤 亞皆老街

产品编号	L(MM)	数量	A	N	M	B	N1	M1	备注
		1							

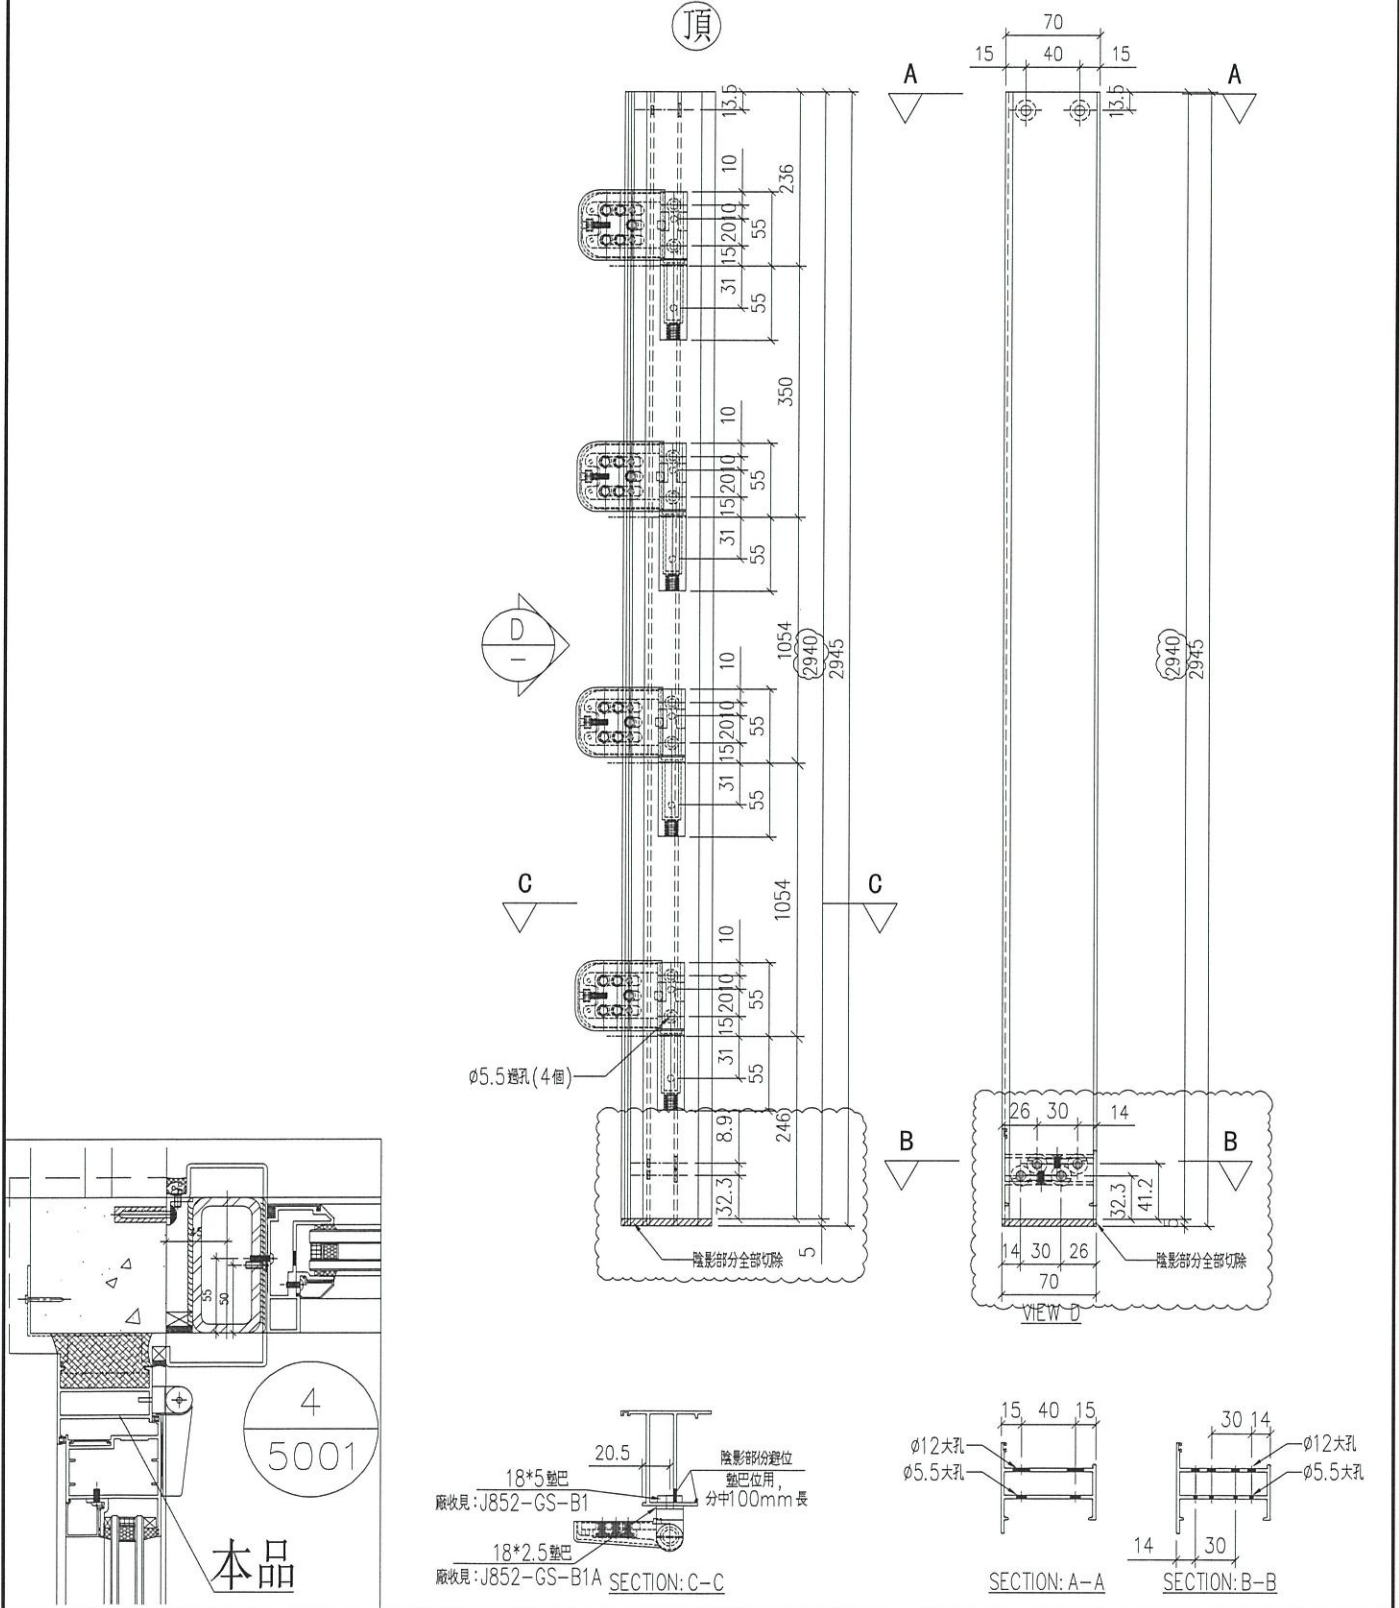






名稱	70FD門邊框	制圖	吳禕瑜	2021.09.25	修改	A	B
材料	X85848	復核	-	-	日期	2021.10.08	2021.10.27
顏色	UCT201498XL(A)-3 灰色	批準			圖號	J852-GS-MK2	



美特鋁質 有限公司  
MIDI Aluminium Fabricator Ltd.

产品编号	L(MM)	数量	A	N	M	B	N1	M1	备注
		2							

工程號	J852	地盤	亞皆老街
-----	------	----	------

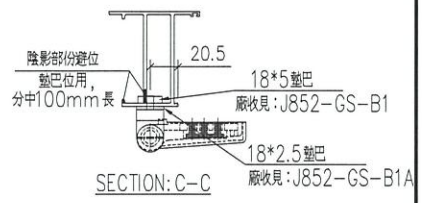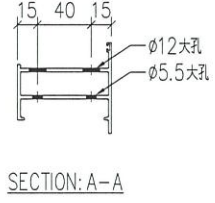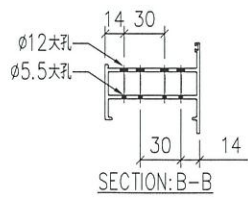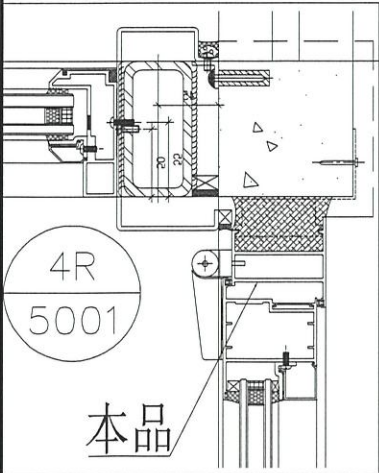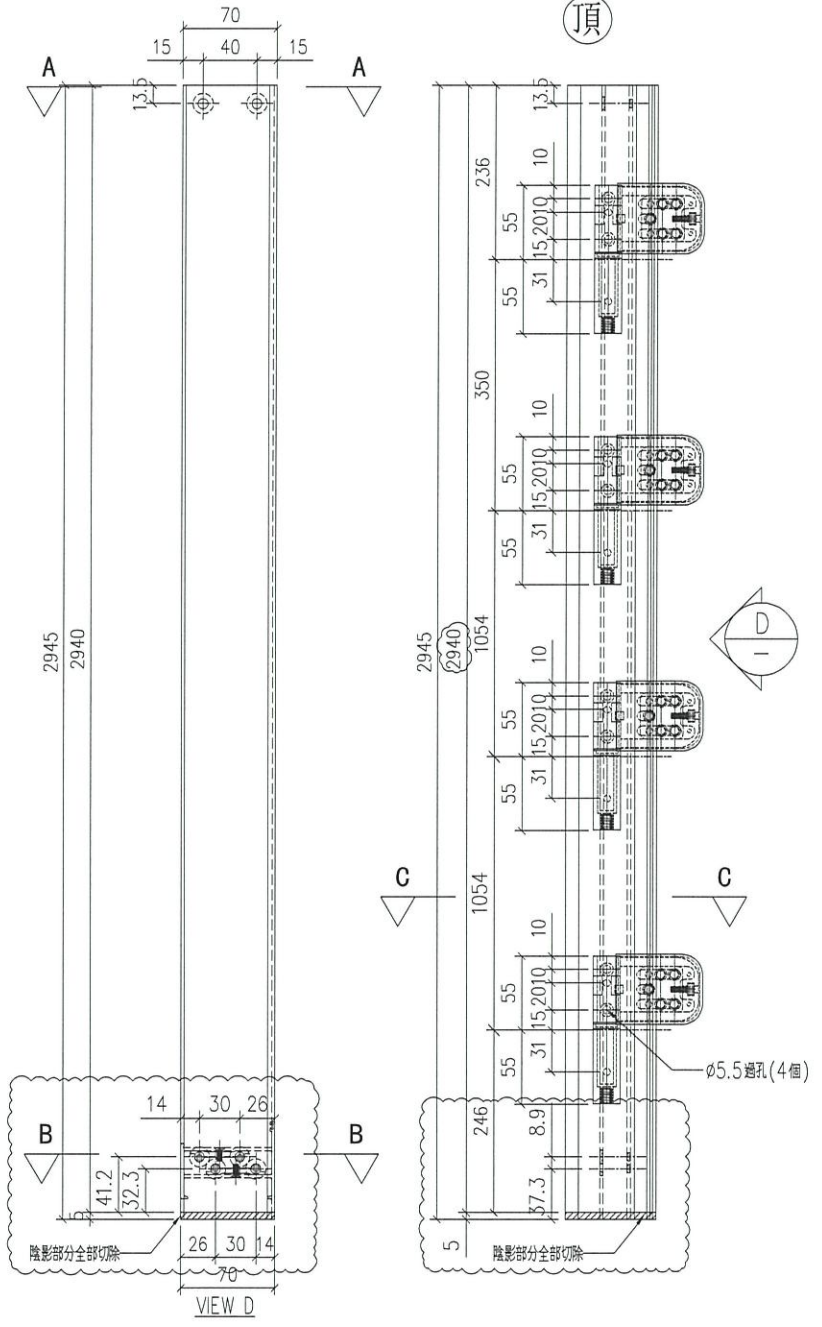

名稱	70FD門邊框	制圖	吳禕瑜	2021.09.25	修改	A	B
材料	X85848	復核	-	-	日期	2021.10.08	2021.10.27
顏色	UCT201498XL(A)-3 灰色	批准			圖號	J852-GS-MK3	








美特鋁質 有限公司  
MIDI Aluminium Fabricator Ltd.

产品编号	L(MM)	数量	A	N	M	B	N1	M1	备注
		3							

工程號	J852	地盤	亞皆老街
-----	------	----	------

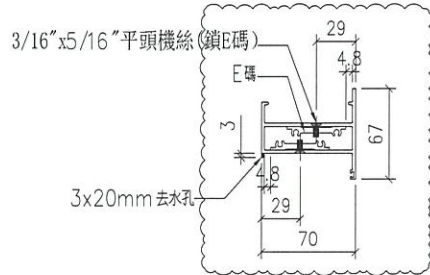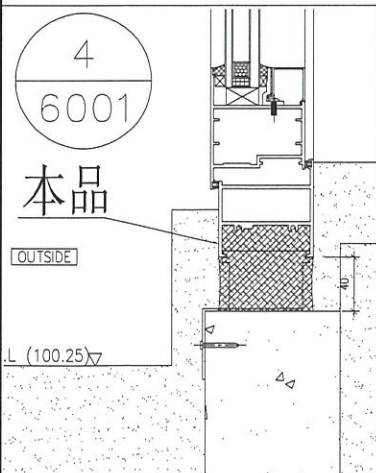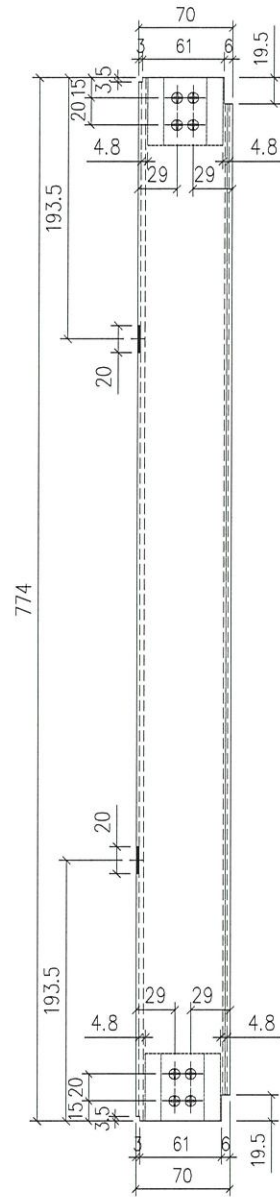

名稱	70FD 門框底橫料	制圖	吳禕瑜	2021.09.25	修改	A		
材料	X85848	復核	—	—	日期	2021.10.27		
顏色	UCT201498XL(A)-3 灰色	批準			圖號	J852-GS-MDD1		