

工程指示 / 要求簡箋(E.I.)

工程指示編號：EI / 3916 / 21

修改版次：A

工程編號：J - 852

工程名稱：亞皆老街中電

工程項目：鐘樓 R/F 天面扶手 地盤用鐵件

收件人：Maggie

發件人：Ant Yeung

日期：04/11/2021

要求提供 / 確認 事項：

- | | | |
|------------------------------------|-------------------------------------|-------------------------------|
| <input type="checkbox"/> 初步鋁料 B.M. | <input type="checkbox"/> 加工拆圖，然後生產 | <input type="checkbox"/> 尺寸表 |
| <input type="checkbox"/> 正式鋁料 B.M. | <input type="checkbox"/> 技術上資料 / 指示 | <input type="checkbox"/> 報價 |
| <input type="checkbox"/> 配件 B.M. | <input type="checkbox"/> 樣辦或貨品說明書 | <input type="checkbox"/> 分判合約 |

內容：

A 版：因應現場覆尺修改，已問銀同可修改

請按加工圖生產鐘樓 R/F 天面扶手 地盤用鐵件， 球哥收貨

TZ1 掌 先出貨

顏色=白色

請在 2020.10.30 前完成上列要求。

附：1 頁 BM+ 12 頁

以上項目為：

- 原合約工程包 原合約工程加 / 減賬 新工程報價

原因：-

分發東莞各部門：

- () 生產技術總監 連附件 () 技術部 連附件 () 生產部 連附件 () 機械設計部 連附件
 () 採購部 連附件 () 生產統籌部 連附件 () 小羅 & 清 連附件
 () 質檢部 連附件 () 會計部 連附件 () 報關組 連附件 () 其他 _____ 連附件

分發其他分判：

- (v) 水洪 連附件 OK

分發香港各部門：

- () 行政部 連附件 () 會計部 連附件 () 統籌部 連附件 () 工程部地盤科文 連附件 祥哥
 () 採購部 連附件 () QS 部 連附件 () 維修部 連附件 () 其他 _____ 連附件

傳遞編號：

HK 121

發件人簽署：

項目經理簽署：

Ant Yeung
[Signature]



EG-DWG3



美特鋁質 有限公司
MIDI Aluminium Fabricator Ltd.

工程號 J-852 地盤 亞答街

圖A-A

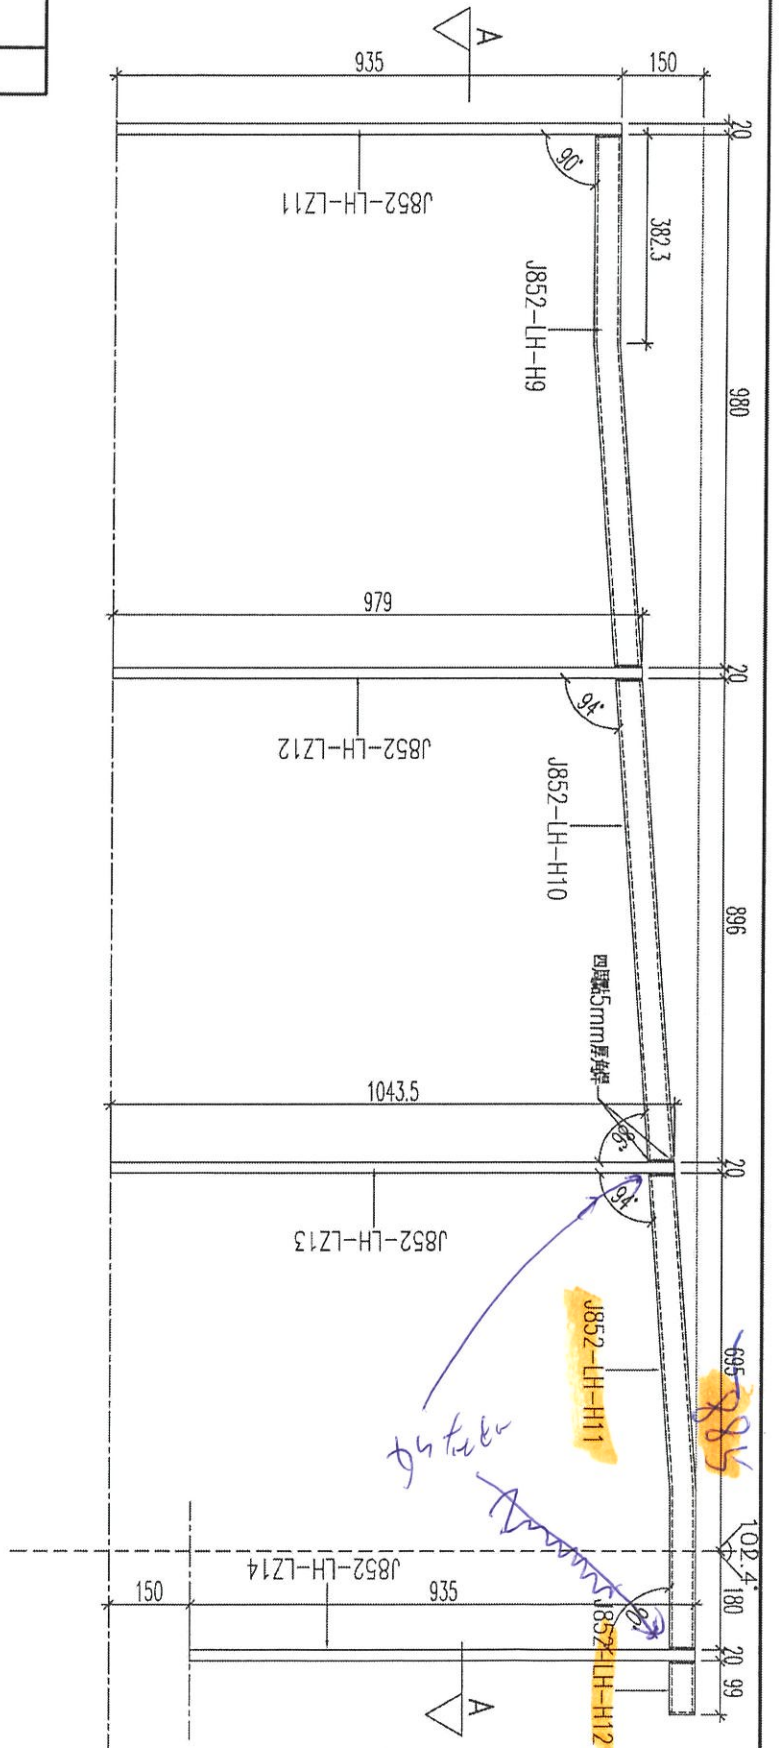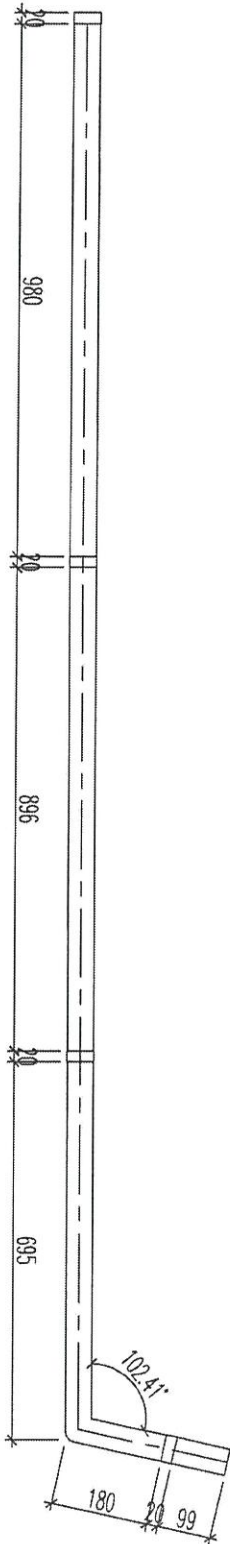

名稱	鐵件組裝圖	制圖	黃漢卿	2021.10.12	修改		
材料	φ48.3圓管+20mm厚鐵巴	復核			日期		
顏色	白色	批准			圖號	J852-TJ-ZZ4	

EG-DWG3



美特鋁質 有限公司
MIDI Aluminium Fabricator Ltd.



工程號

J-852

地盤


亞答街

剖面A-A

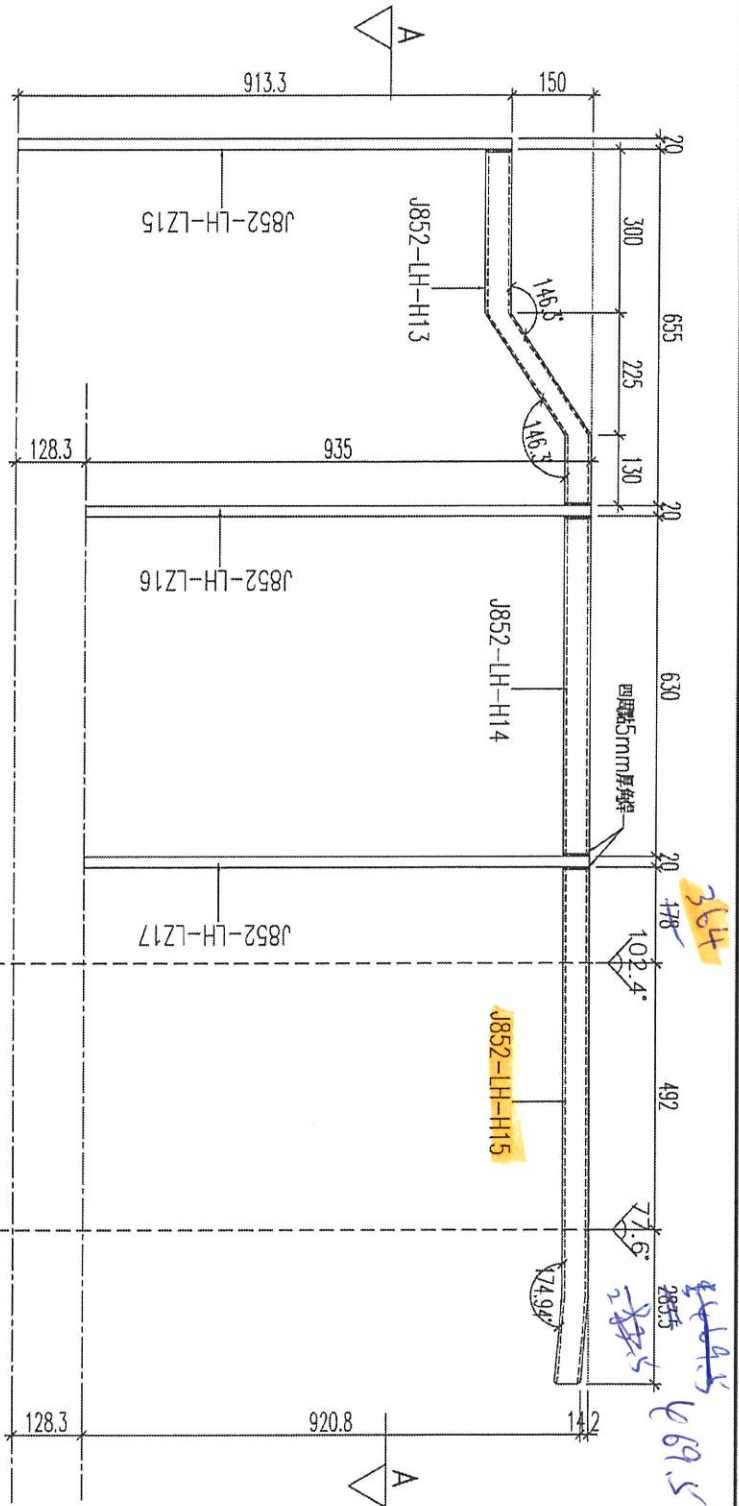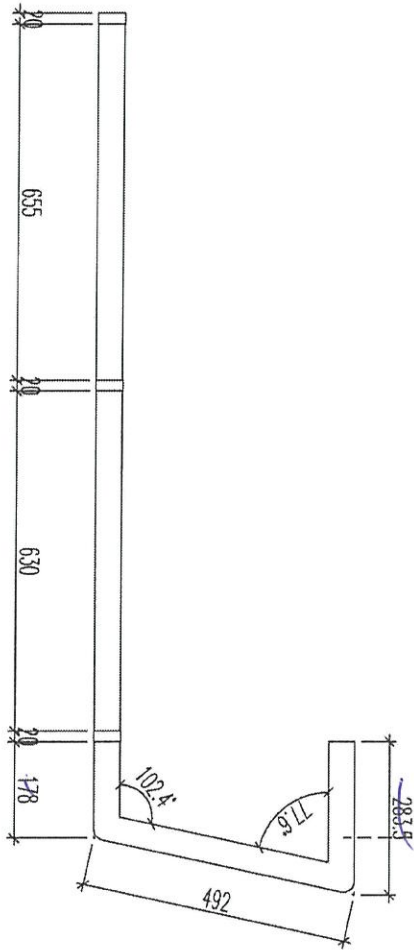


名稱	鐵件組裝圖	制圖	黃漢卿	2021.10.12	修改		
材料	φ48.3圓管+20mm厚鐵巴	復核			日期		
顏色	白色	批准			圖號	J852-TJ-ZZ5	

EG-DWG3

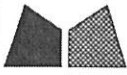


美特鋁質 有限公司
MIDI Aluminium Fabricator Ltd.

工程號	J-852	地盤	亞皆老街
-----	-------	----	------

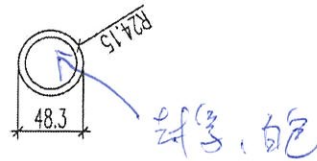


300

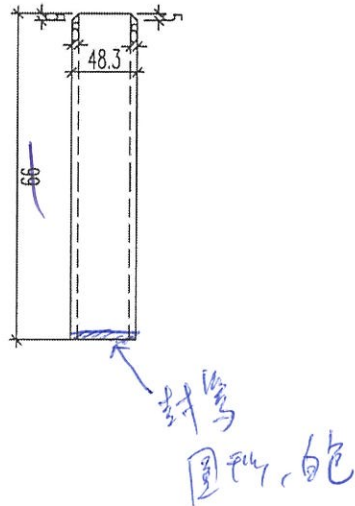

加工數量: 1

名稱	鐵件加工圖	制圖	黃漢卿	2021.10.12	修改			
材料	φ48.3圓管	復核			日期			
顏色	白色	批准			圖號	J852-LH-H12		

EG-DWG3

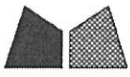

美特鋁質 有限公司
MIDI Aluminium Fabricator Ltd.

工程號


J-852

地盤

亞皆老街

剖面A-A
R24.15


➔ B

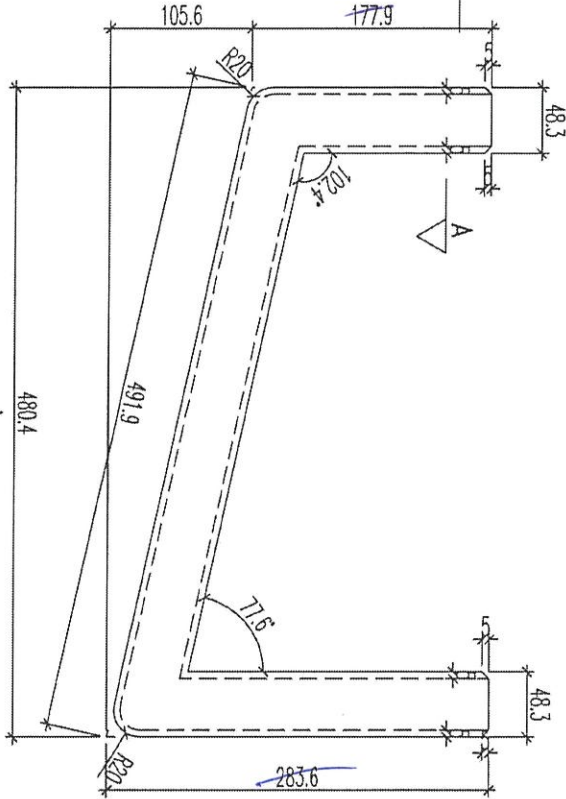

Handwritten: 363.9

Handwritten: 469.5

剖面B-B

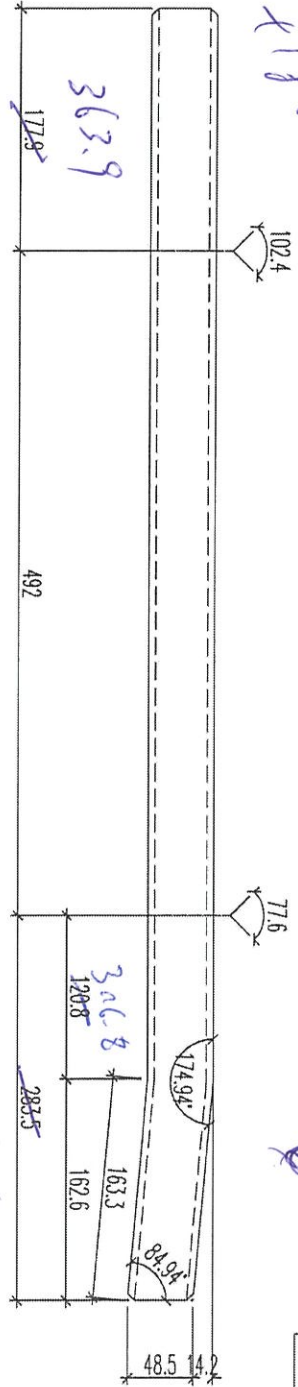

Handwritten: 469.5

加工數量: 1

名稱	鐵件加工圖	制圖	黃漢卿	2021.10.12	修改		
材料	φ48.3圓管	復核			日期		
顏色	白色	批准			圖號	J852-LH-H15	

EG-DWG3



美特鋁質 有限公司
MIDI Aluminium Fabricator Ltd.


工程號

J-852


地盤

亞答街

2個管子

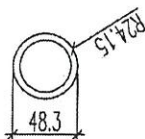

*500
300*

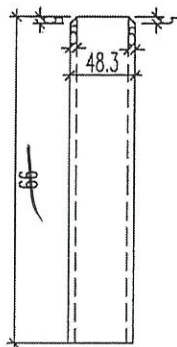

備用

3

加工數量：
3

名稱	鐵件加工圖	制圖	黃漢卿	2021.10.12	修改		
材料	φ48.3圓管	復核			日期		<i>41-99</i>
顏色	白色	批准			圖號	J852-41-112	

現場實數

