

工程指示 / 要求簡箋(E.I.)

工程指示編號：EI / 3916 / 21

修改版次：B

工程編號：J - 852

工程名稱：亞皆老街中電

工程項目：鐘樓 R/F 天面扶手 地盤用鐵件

收件人：Maggie

發件人：Ant Yeung

日期：05/11/2021

要求提供 / 確認 事項：

- | | | |
|------------------------------------|-------------------------------------|-------------------------------|
| <input type="checkbox"/> 初步鋁料 B.M. | <input type="checkbox"/> 加工拆圖，然後生產 | <input type="checkbox"/> 尺寸表 |
| <input type="checkbox"/> 正式鋁料 B.M. | <input type="checkbox"/> 技術上資料 / 指示 | <input type="checkbox"/> 報價 |
| <input type="checkbox"/> 配件 B.M. | <input type="checkbox"/> 樣辦或貨品說明書 | <input type="checkbox"/> 分判合約 |

內容：

B 版：新增 3 件 20*50*1000mm 鐵件

A 版：因應現場覆尺修改，已問銀同可修改

請按加工圖生產鐘樓 R/F 天面扶手 地盤用鐵件， 球哥收貨

TZ1 掌 先出貨

顏色=白色

請在 2021.11.10 前完成上列要求。

附：1 頁

以上項目為：

- 原合約工程包 原合約工程加 / 減賬 新工程報價

原因：-

分發東莞各部門：

- | | | | |
|--|---|--|--|
| <input type="checkbox"/> 生產技術總監 <input type="checkbox"/> 連附件 | <input type="checkbox"/> 技術部 <input type="checkbox"/> 連附件 | <input type="checkbox"/> 生產部 <input type="checkbox"/> 連附件 | <input type="checkbox"/> 機械設計部 <input type="checkbox"/> 連附件 |
| <input type="checkbox"/> 採購部 <input type="checkbox"/> 連附件 | <input type="checkbox"/> 生產統籌部 <input type="checkbox"/> 連附件 | <input type="checkbox"/> 小羅&清 <input type="checkbox"/> 連附件 | |
| <input type="checkbox"/> 質檢部 <input type="checkbox"/> 連附件 | <input type="checkbox"/> 會計部 <input type="checkbox"/> 連附件 | <input type="checkbox"/> 報關組 <input type="checkbox"/> 連附件 | <input type="checkbox"/> 其他 _____ <input type="checkbox"/> 連附件 |

分發其他分判：

- 水洪 連附件 叔

分發香港各部門：

- | | | | |
|--|--|---|---|
| <input type="checkbox"/> 行政部 <input type="checkbox"/> 連附件 | <input type="checkbox"/> 會計部 <input type="checkbox"/> 連附件 | <input type="checkbox"/> 統籌部 <input type="checkbox"/> 連附件 | <input checked="" type="checkbox"/> 工程部地盤科文 <input type="checkbox"/> 連附件 祥哥 |
| <input checked="" type="checkbox"/> 採購部 <input type="checkbox"/> 連附件 | <input type="checkbox"/> QS 部 <input type="checkbox"/> 連附件 | <input type="checkbox"/> 維修部 <input type="checkbox"/> 連附件 | <input type="checkbox"/> 其他 _____ <input type="checkbox"/> 連附件 |

傳遞編號：

HK / 21



發件人簽署：

項目經理簽署：

2: 39163

 美特鋁質 有限公司 MIDI Aluminium Fabricator Ltd.			
工程號	J-852	地盤	亞答街

鐵件編號	長度	數量
J852-LH-LZ1	1050	1
J852-LH-LZ2	1032	1
J852-LH-LZ4	981.5	1
J852-LH-LZ5	957.5	1
J852-LH-LZ6	938	1
J852-LH-LZ7	868	1
J852-LH-LZ8	900.5	1
J852-LH-LZ9	948.5	1
J852-LH-LZ10	980	1
J852-LH-LZ11	935	1
J852-LH-LZ12	979	1
J852-LH-LZ13	1043.5	1
J852-LH-LZ14	935	1
J852-LH-LZ15	913.3	1
J852-LH-LZ16	935	1
J852-LH-LZ17	935	1
J852-LH-LZ19	990	1
J852-LH-LZ20	935	1

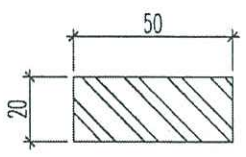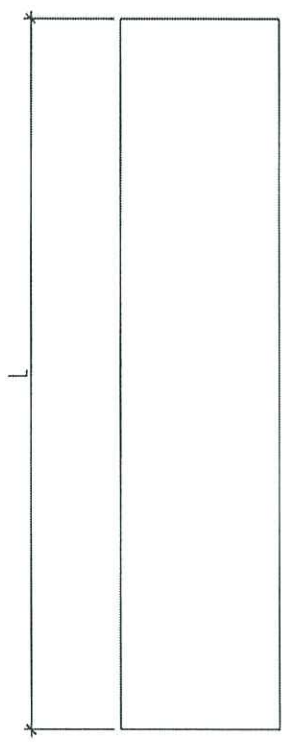

L298 L299 1000
 (3) 14

名稱	鐵件加工圖	制圖	黃漢卿	2021.10.12	修改	L298
材料	20厚鐵巴	復核			日期	
顏色	白色	批准			圖號	J852-LH-LZ1