



工程指示 / 要求簡箋(E.I.)

工程指示編號：EI / 3946 / 21

修改版次：B

工程編號：J - 852

工程名稱：亞皆老街中電

工程項目：平台(LG1-LG4/F, G/F) Glass Wall& Door 鋁料

收件人：生統

發件人：Ant Yeung

日期：01/11/2021

要求提供 / 確認 事項：

- | | | |
|------------------------------------|-------------------------------------|-------------------------------|
| <input type="checkbox"/> 初步鋁料 B.M. | <input type="checkbox"/> 加工拆圖，然後生產 | <input type="checkbox"/> 尺寸表 |
| <input type="checkbox"/> 正式鋁料 B.M. | <input type="checkbox"/> 技術上資料 / 指示 | <input type="checkbox"/> 報價 |
| <input type="checkbox"/> 配件 B.M. | <input type="checkbox"/> 樣辦或貨品說明書 | <input type="checkbox"/> 分判合約 |

內容：_

B 版: 1) 編號有誤，改回 GDAL05-04

A 版: 1) 前版有誤，修改螺絲孔尺寸

2) 提供開料單

3) 提供派窗表

請按加工圖生產平台 Glass Wall& Door 鋁料

生產：請留意平頭機絲要在廠點油；圓通切割後請補回噴塗面

請在 2021.11.02 前完成上列要求。

附： 頁加工圖+ 頁位置圖

以上項目為：

- 原合約工程包 原合約工程加 / 減賬 新工程報價

原因：-

分發東莞各部門：

- | | | | | | | | |
|---------------------------------|------------------------------|---|------------------------------|-------------------------------|------------------------------|--------------------------------|------------------------------|
| <input type="checkbox"/> 生產技術總監 | <input type="checkbox"/> 連附件 | <input type="checkbox"/> 技術部 | <input type="checkbox"/> 連附件 | <input type="checkbox"/> 生產部 | <input type="checkbox"/> 連附件 | <input type="checkbox"/> 機械設計部 | <input type="checkbox"/> 連附件 |
| <input type="checkbox"/> 採購部 | <input type="checkbox"/> 連附件 | <input checked="" type="checkbox"/> 生產統籌部 | <input type="checkbox"/> 連附件 | <input type="checkbox"/> 小羅&清 | <input type="checkbox"/> 連附件 | | |
| <input type="checkbox"/> 質檢部 | <input type="checkbox"/> 連附件 | <input type="checkbox"/> 會計部 | <input type="checkbox"/> 連附件 | <input type="checkbox"/> 報關組 | <input type="checkbox"/> 連附件 | <input type="checkbox"/> 其他 | <input type="checkbox"/> 連附件 |

分發其他分判：

- (v) 水洪 連附件

陳日秋

分發香港各部門：

- | | | | | | | | | |
|------------------------------|------------------------------|-------------------------------|------------------------------|------------------------------|------------------------------|----------------------------------|------------------------------|----|
| <input type="checkbox"/> 行政部 | <input type="checkbox"/> 連附件 | <input type="checkbox"/> 會計部 | <input type="checkbox"/> 連附件 | <input type="checkbox"/> 統籌部 | <input type="checkbox"/> 連附件 | <input type="checkbox"/> 工程部地盤科文 | <input type="checkbox"/> 連附件 | 祥哥 |
| <input type="checkbox"/> 採購部 | <input type="checkbox"/> 連附件 | <input type="checkbox"/> QS 部 | <input type="checkbox"/> 連附件 | <input type="checkbox"/> 維修部 | <input type="checkbox"/> 連附件 | <input type="checkbox"/> 其他 | <input type="checkbox"/> 連附件 | |

傳遞編號：

HK *(979)* 21


發件人簽署：

項目經理簽署：

[Signature]

圖則登記表 DRAWING REGISTER									
				接收日期 Receiving Date (適用於客戶圖則)					
工程名稱 Project Title:		亞皆老街		年					
				月					
工程編號 Project No:		J-852		日					
分發予 Distributed To				發出日期 Issued Date					
				年	21	21	21		
				月	10	10	10		
				日	22	26	27		
圖則編號 Drg. No.		圖則名稱 Drawing Title			修訂編號 Revision No.				
J852-GDZK01	型材組框圖	1	-	A	-				
J852-GDZK02	型材組框圖	2	-	A	-				
J852-GDZK05	型材組框圖	3	-	A	-				
J852-GDZK06	型材組框圖	4	-	A	-				
J852-GDZK07	型材組框圖	5	-	A	B				
J852-GDZK08	型材組框圖	6	-	A	B				
J852-GDZK09	型材組框圖	7	-	A	-				
J852-GDZK10	型材組框圖	8	-	A	B				
J852-GDZK11	型材組框圖	9	-	A	-				
J852-GDZK12	型材組框圖	10	-	A	-				
J852-GDZK13	型材組框圖	11	-	A	-				
J852-GDZK14	型材組框圖	12	-	A	-				
J852-GDZK16	型材組框圖	13	-	A	-				
J852-GDZK17	型材組框圖	14	-	A	-				
J852-GDZK18	型材組框圖	15	-	A	-				
J852-GDAL01	型材加工圖	16	-	A	-				
J852-GDAL02	型材加工圖	17	-	A	-				
J852-GDAL03	型材加工圖	18	-	A	-				
J852-GDAL04	型材加工圖	19	-	A	-				
J852-GDAL05	型材加工圖	20	-	A	-				
J852-GDAL06	型材加工圖	21	-	A	-				
J852-GDAL07	型材加工圖	22	-	A	-				
J852-GDAA01	型材加工圖	23	-	A	-				
J852-PGW-4500	型材位置圖	24	-	-	-				
J852-PGW-4501	型材位置圖	25	-	-	-				
J852-PGW-4502	型材位置圖	26	-	-	-				
J852-PGW-4503	型材位置圖	27	-	-	-				


圖則登記表 DRAWING REGISTER									
				接收日期 Receiving Date (適用於客戶圖則)					
工程名稱 Project Title:		亞皆老街		年					
				月					
工程編號 Project No:		J-852		日					
分發予 Distributed To				發出日期 Issued Date					
				年	21	21	21		
				月	10	10	10		
				日	22	26	27		
圖則編號 Drg. No.	圖則名稱 Drawing Title			修訂編號 Revision No.					
J852-PGW-4504	型材位置圖			28	-	-	-		
J852-PGW-4505	型材位置圖			29	-	-	-		
J852-PGW-4506	型材位置圖			30	-	-	-		
J852-PGW-4507	型材位置圖			31	-	-	-		
J852-PGW-4508	型材位置圖			32	-	-	-		
J852-PGW-4509	型材位置圖			33	-	-	-		
J852-PGW-4510	型材位置圖			34	-	-	-		
J852-PGW-4511	型材位置圖			35	-	-	-		
J852-PGW-4400	型材位置圖			36	-	-	-		
J852-PGW-4401	型材位置圖			37	-	-	-		
J852-PGW-4402	型材位置圖			38	-	-	-		
J852-PGW-4403	型材位置圖			39	-	-	-		
J852-PGW-4404	型材位置圖			40	-	-	-		
J852-PGW-4300	型材位置圖			41	-	-	-		
J852-PGW-4301	型材位置圖			42	-	-	-		
J852-PGW-4302	型材位置圖			43	-	-	-		
J852-PGW-4303	型材位置圖			44	-	-	-		
J852-PGW-4304	型材位置圖			45	-	-	-		
J852-PGW-4200	型材位置圖			46	-	-	-		
J852-PGW-4201	型材位置圖			47	-	-	-		
J852-PGW-4202	型材位置圖			48	-	-	-		
J852-PGW-4203	型材位置圖			49	-	-	-		
J852-PGW-4204	型材位置圖			50	-	-	-		
J852-PGW-4100	型材位置圖			51	-	-	-		

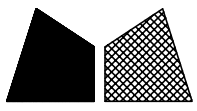


美特鋁質 有限公司
MIDI Aluminium Fabricator Ltd.

产品编号	L(MM)	数量	N	M	A	B	C	D	备注
		12							

工程號	J852	地盤	亞皆老街
-----	------	----	------

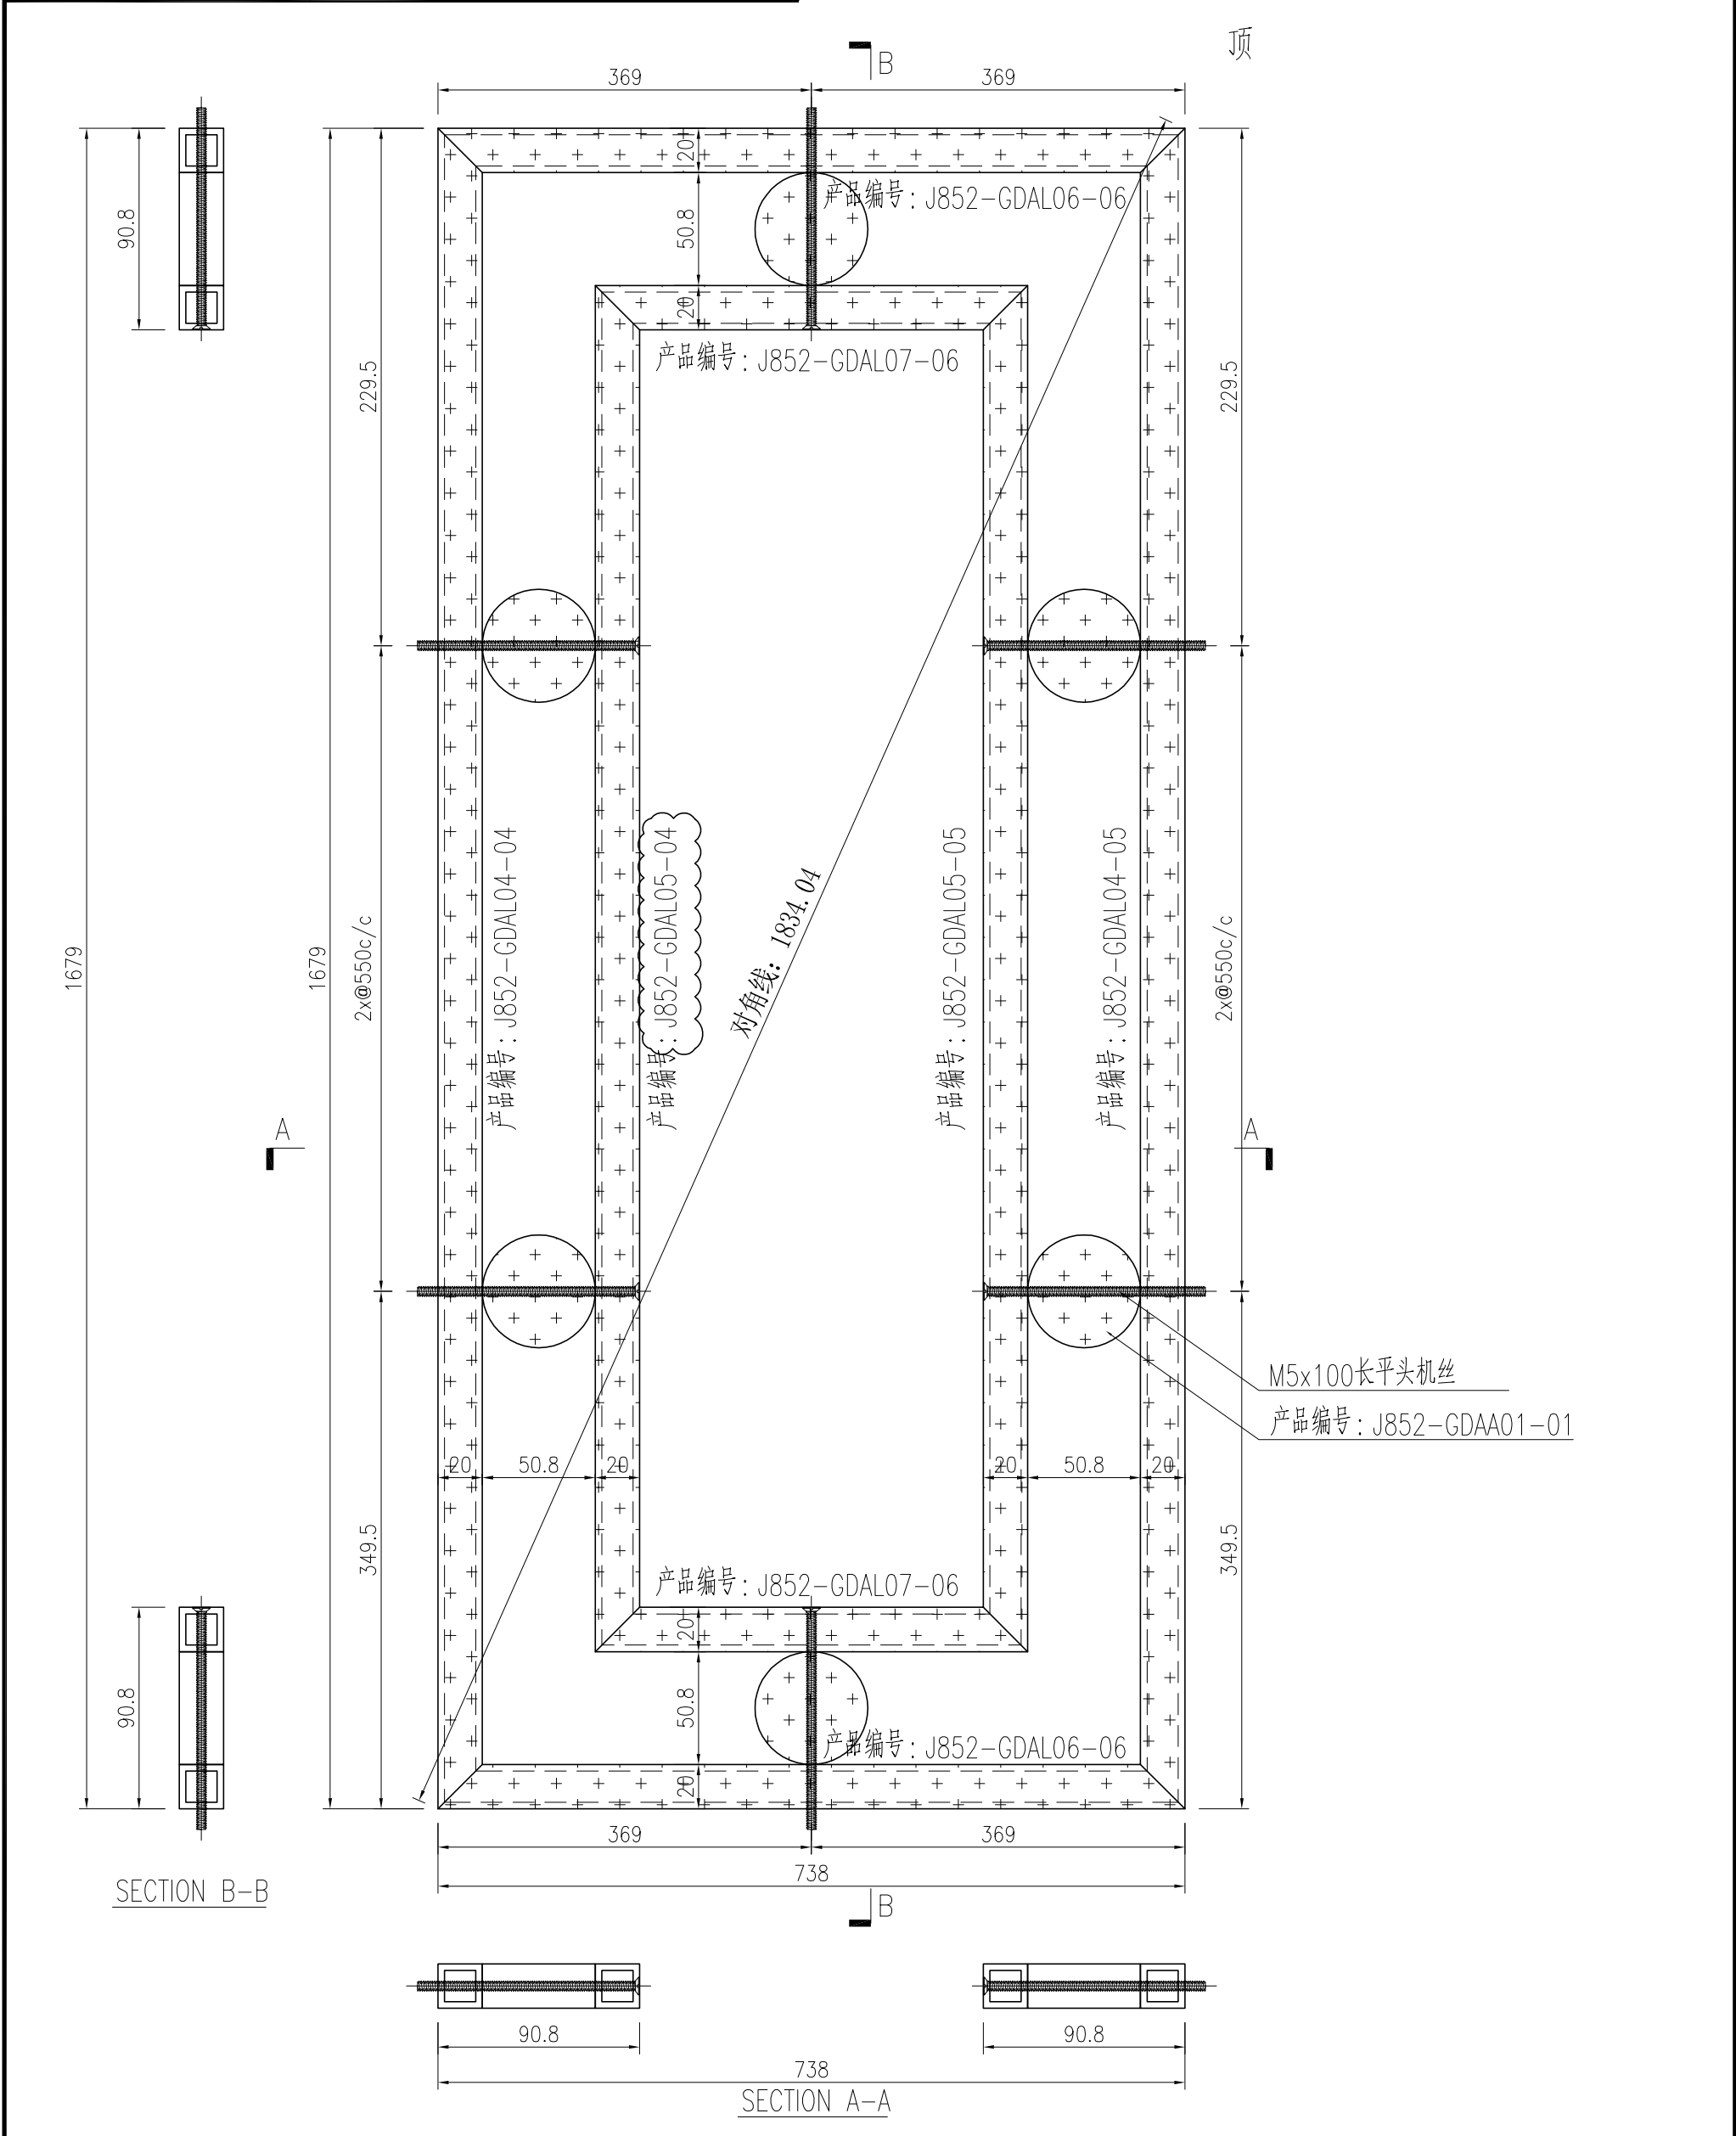


名稱	型材組框圖	制圖	曾建平	2021-05-26	修改	A	B	
材料	20x20x2.5mm厚鋁通+φ50.8實心鋁圓通	復核			日期	2021-10-26	2021-10-27	
顏色	UCT201498XL(A)-3 灰色	批准			圖號	J852-GDZK07		

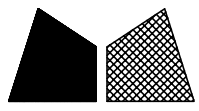


美特鋁質 有限公司
MIDI Aluminium Fabricator Ltd.

产品编号	L(MM)	数量	N	M	A	B	C	D	备注
		12							

工程號	J852	地盤	亞皆老街
-----	------	----	------

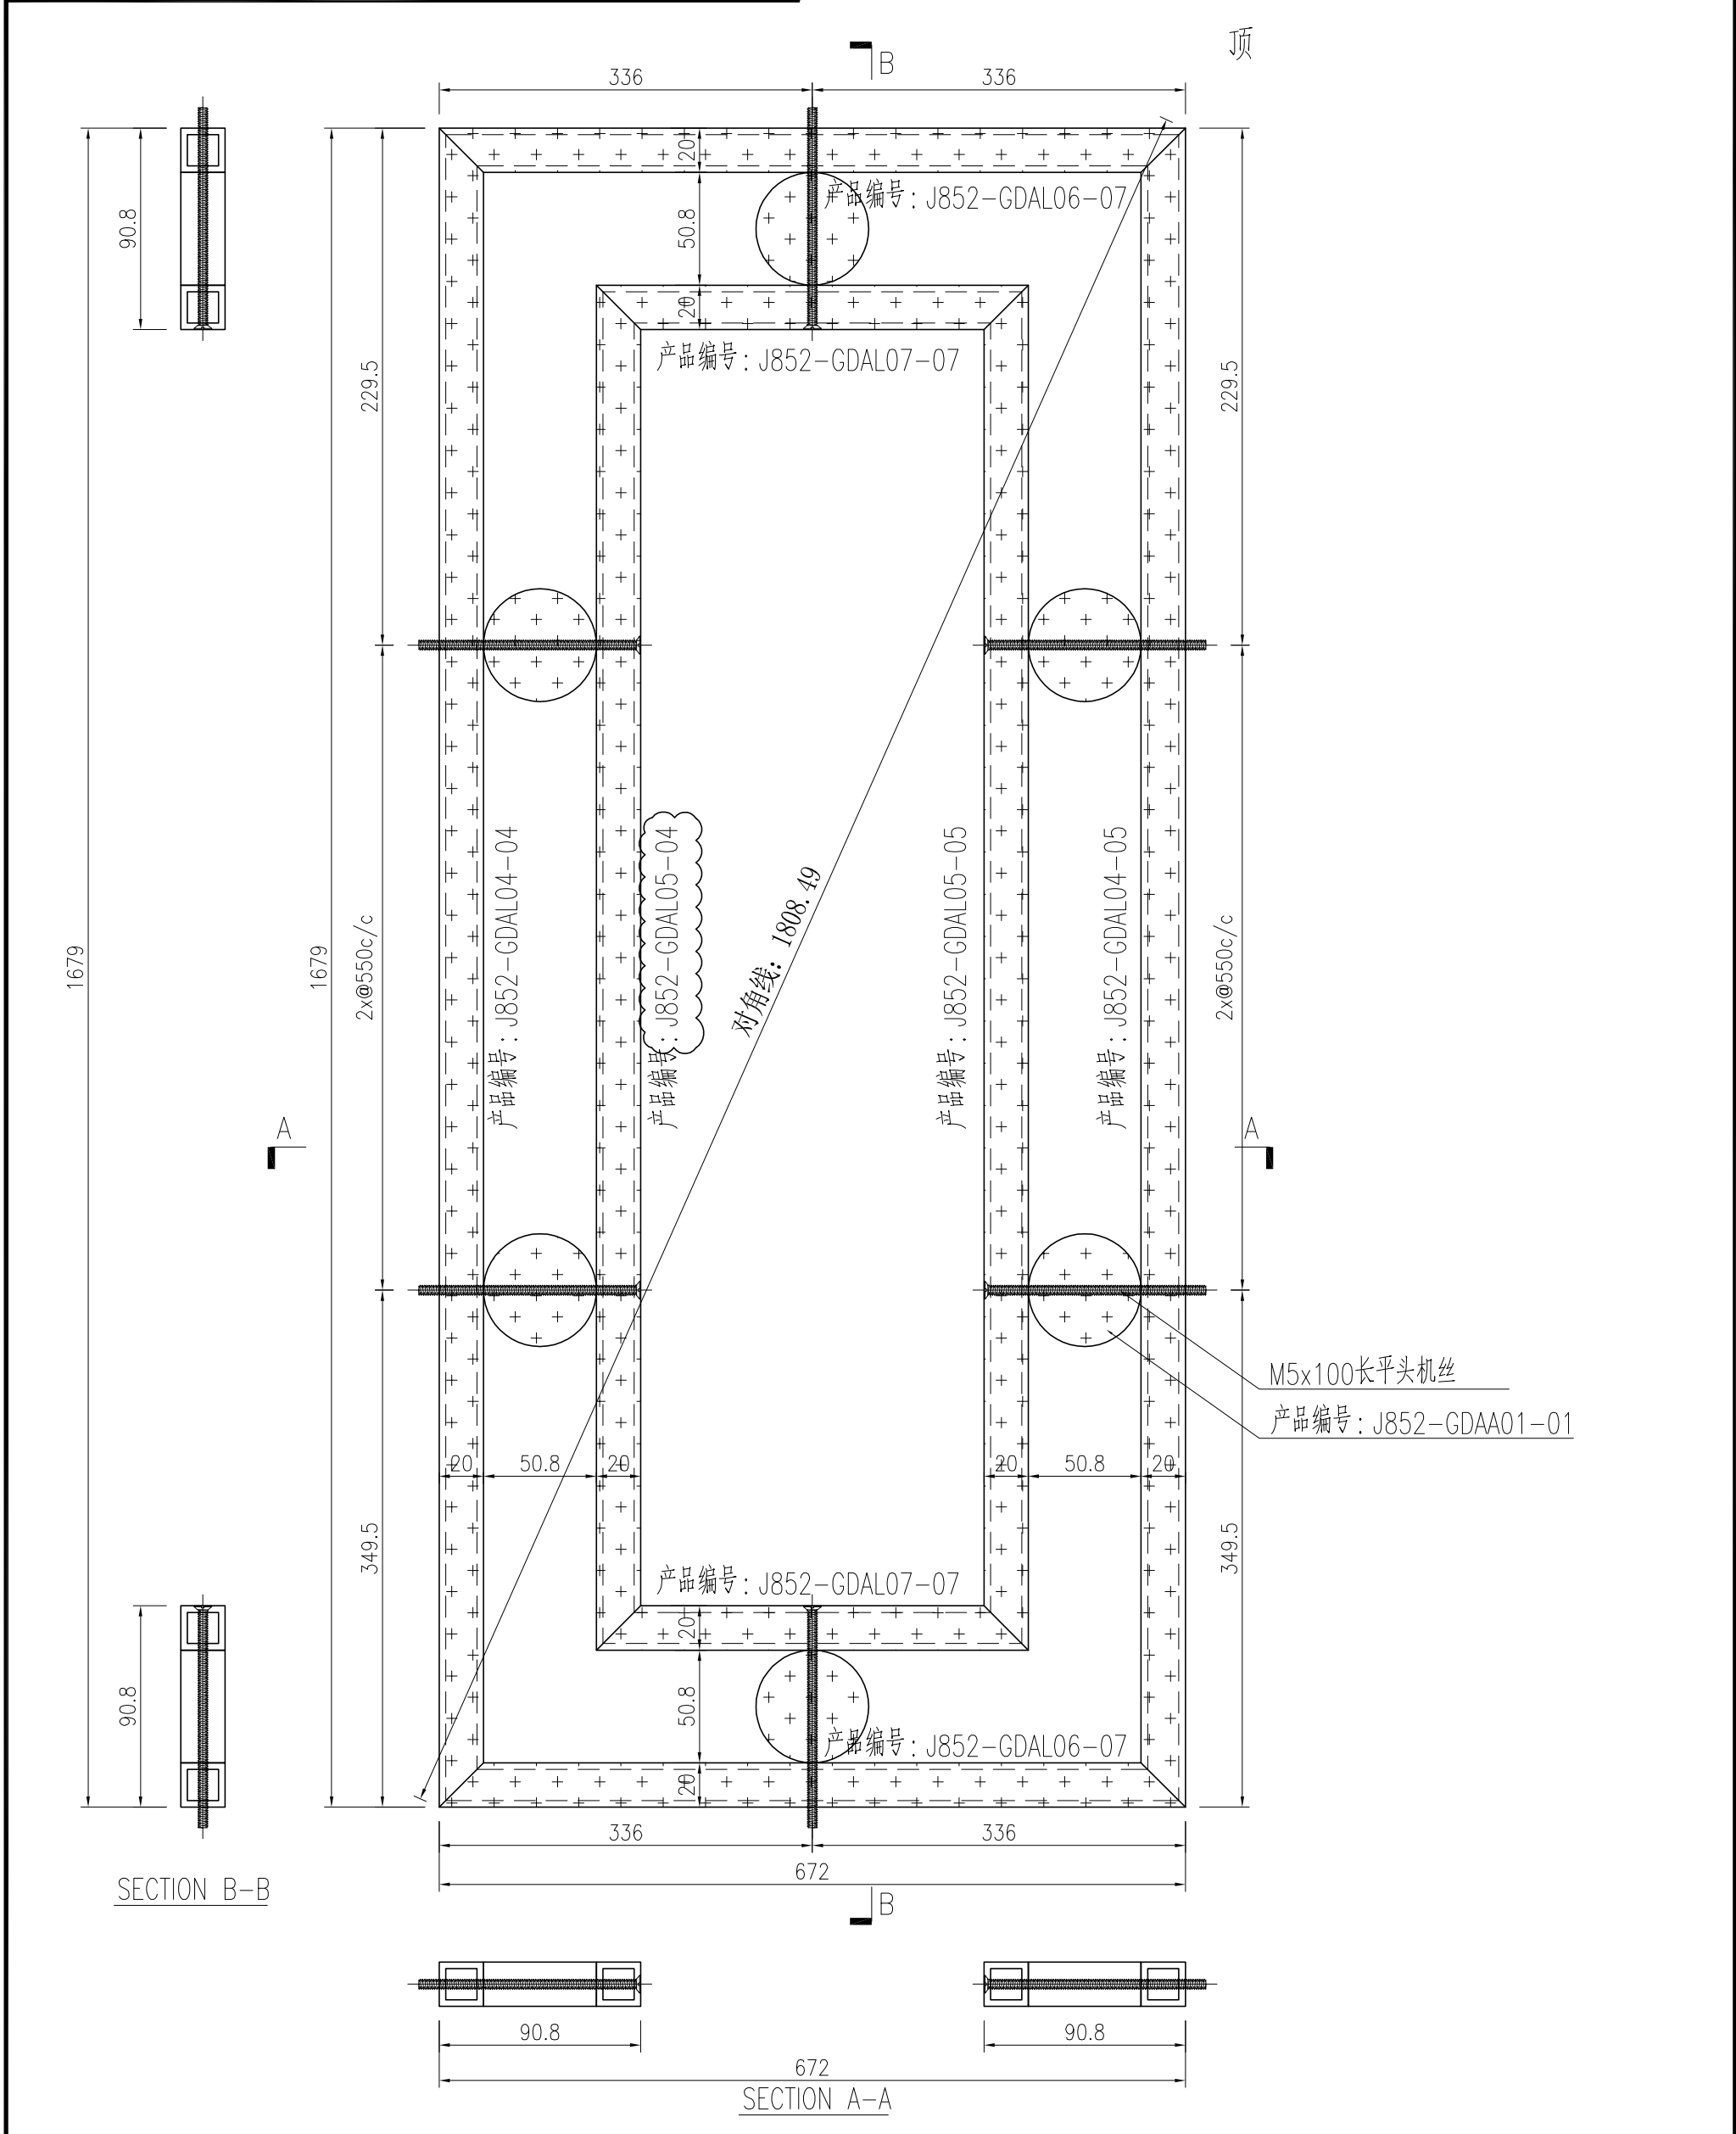


名稱	型材組框圖	制圖	曾建平	2021-05-26	修改	A	B	
材料	20x20x2.5mm厚鋁通+φ50.8實心鋁圓通	復核			日期	2021-10-26	2021-10-27	
顏色	UCT201498XL(A)-3 灰色	批准			圖號	J852-GDZK08		

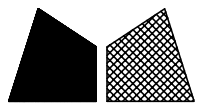

美特鋁質 有限公司
MIDI Aluminium Fabricator Ltd.

产品编号	L(MM)	数量	N	M	A	B	C	D	备注
		24							

工程號	J852	地盤	亞皆老街
-----	------	----	------

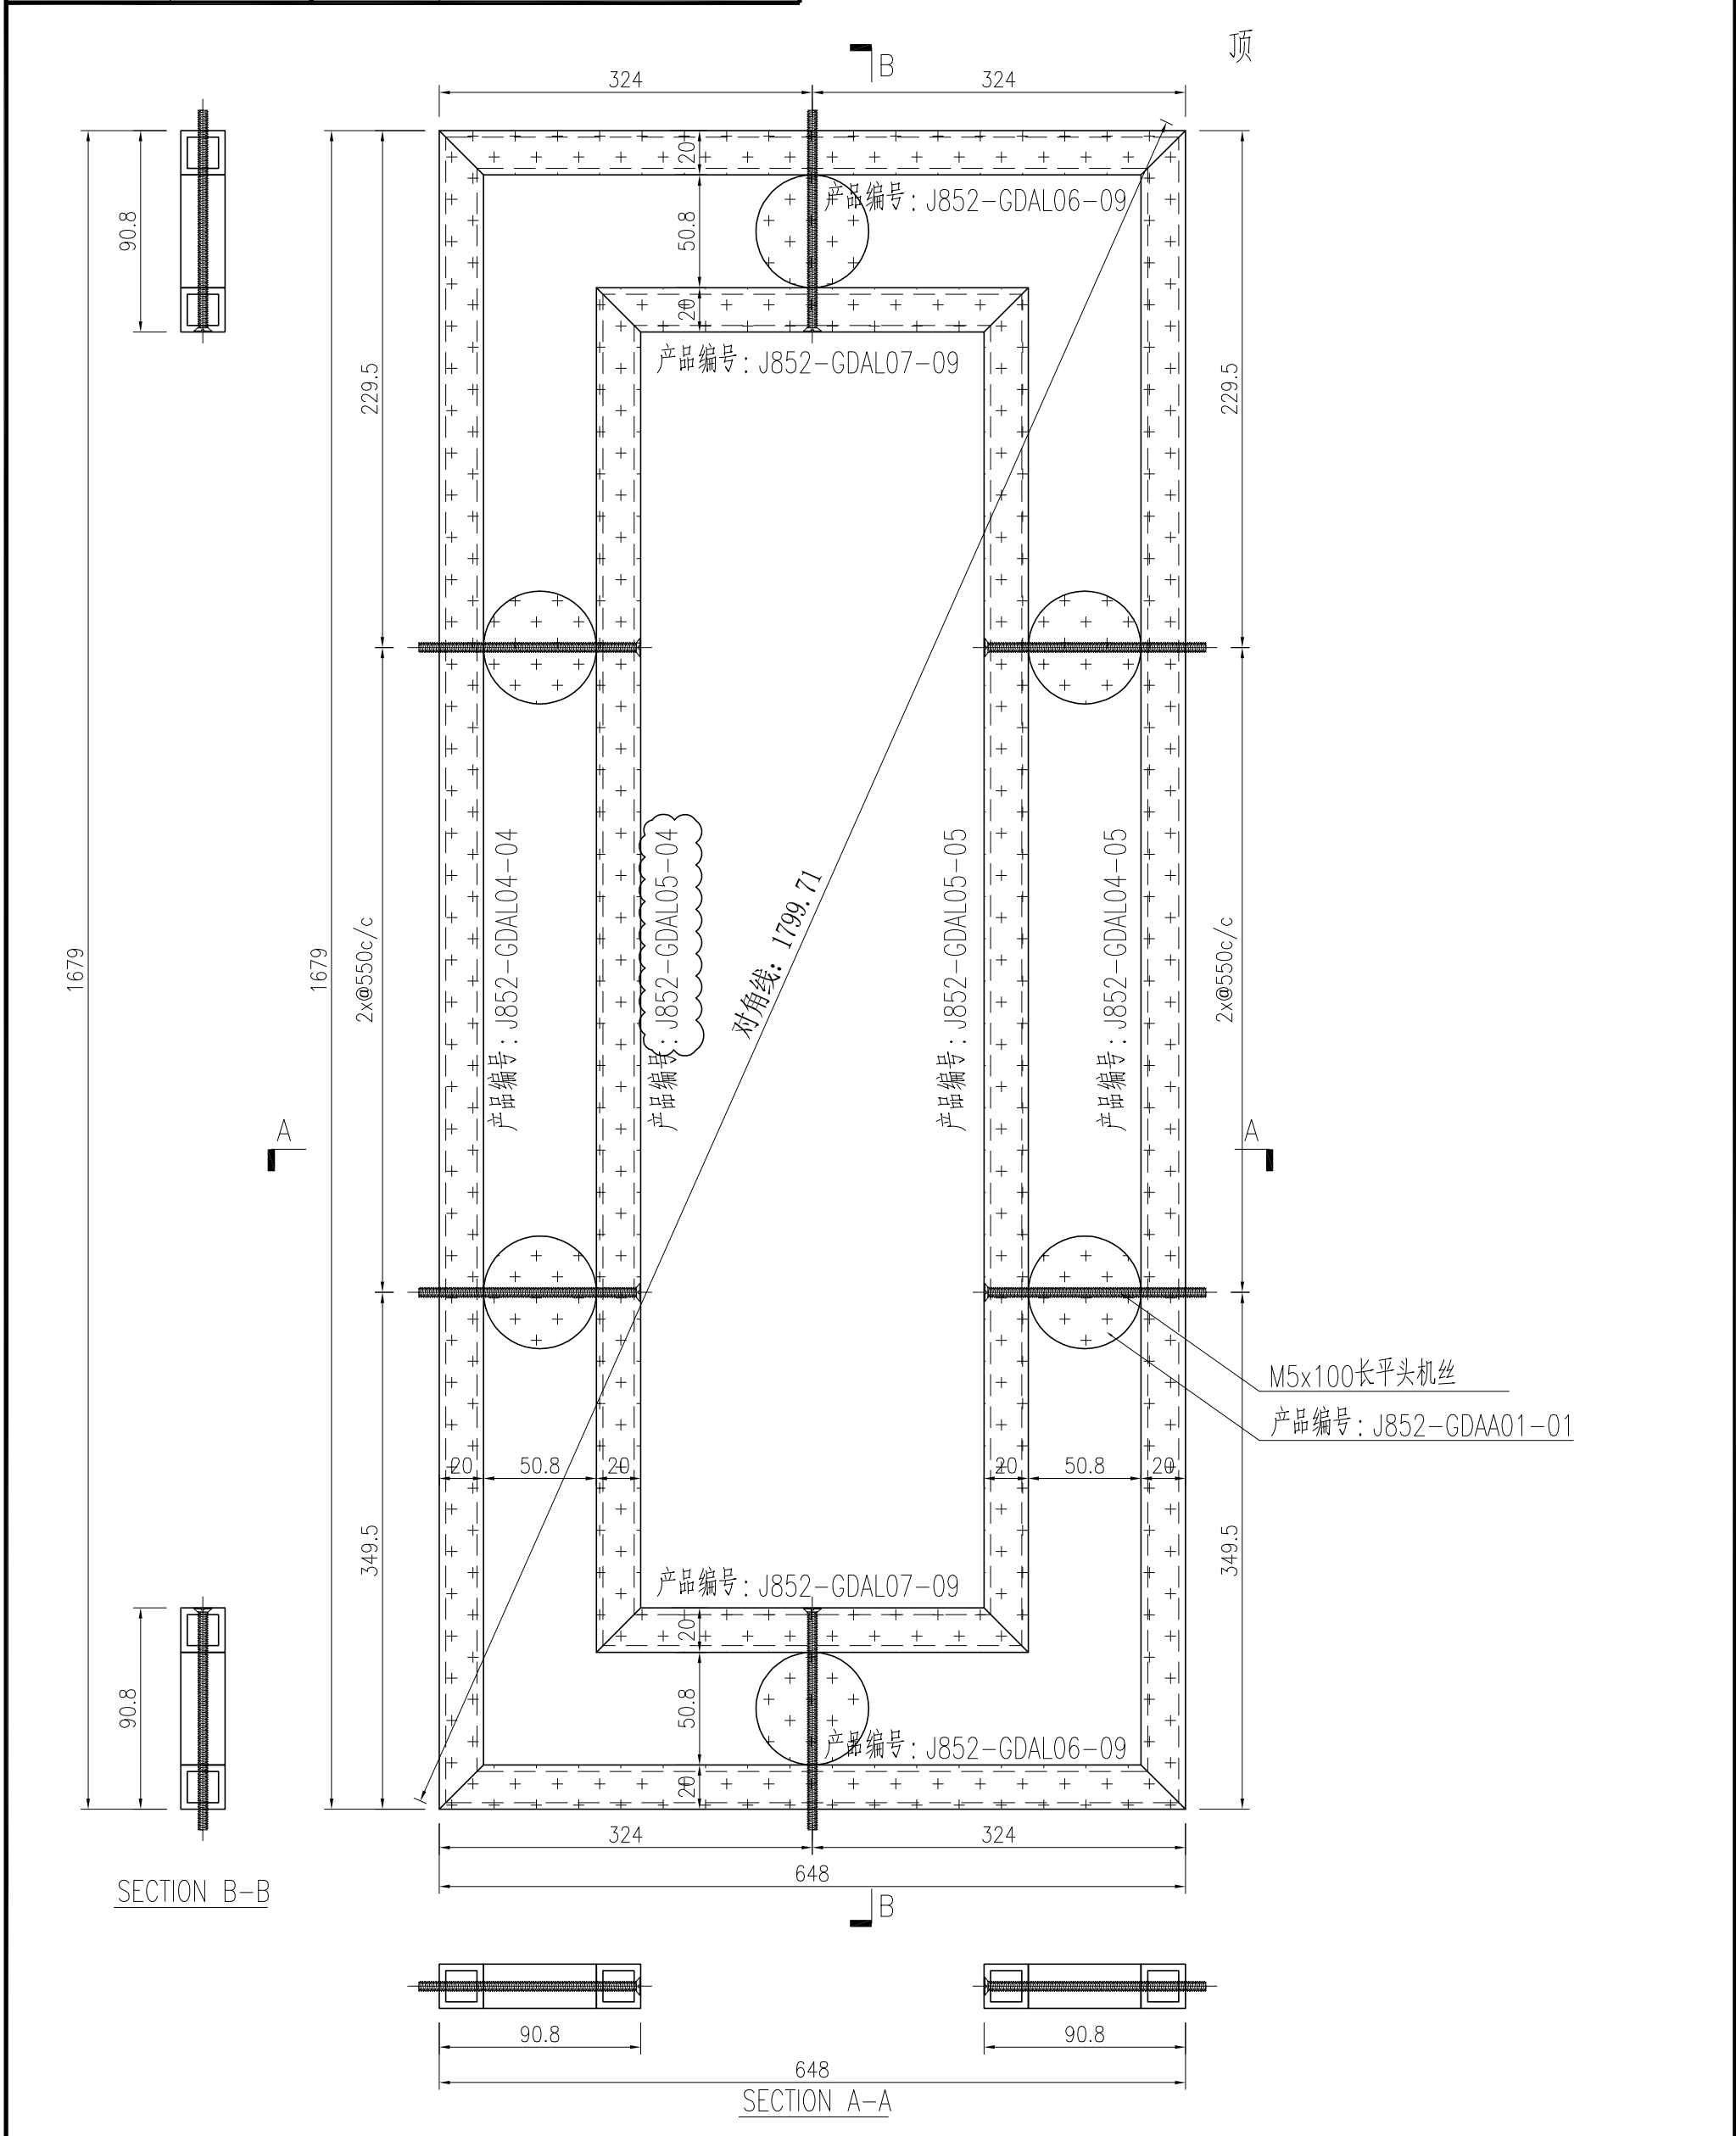

名稱	型材組框圖	制圖	曾建平	2021-05-26	修改	A	B	
材料	20x20x2.5mm厚鋁通+φ50.8實心鋁圓通	復核			日期	2021-10-26	2021-10-27	
顏色	UCT201498XL(A)-3 灰色	批准			圖號	J852-GDZK10		