

工程指示 / 要求簡箋(E.I.)

工程指示編號：EI / 4002 / 21

修改版次: E

工程編號：J - 852

工程名稱：亞皆老街中電

工程項目：平台 Glass Wall 廠用鋁板 LG1,2,3,4,G/F

收件人：生統

發件人：Ant Yeung

日期：08/12/2021

要求提供 / 確認 事項：

- | | | |
|------------------------------------|-------------------------------------|-------------------------------|
| <input type="checkbox"/> 初步鋁料 B.M. | <input type="checkbox"/> 加工拆圖，然後生產 | <input type="checkbox"/> 尺寸表 |
| <input type="checkbox"/> 正式鋁料 B.M. | <input type="checkbox"/> 技術上資料 / 指示 | <input type="checkbox"/> 報價 |
| <input type="checkbox"/> 配件 B.M. | <input type="checkbox"/> 樣辦或貨品說明書 | <input type="checkbox"/> 分判合約 |

內容：

E 版: 補回地鎖避位

D 版: 補回 pivot 和底巴避位

C 版: 修正加工圖。

B 版: 修正 GDAL-23,24，補回孔距。

A 版: 修正 GDAL-23 數量。

請按加工圖生產鋁板。

附：

2021/12/09 完成

以上項目為:

- 原合約工程包 原合約工程加 / 減賬 新工程報價

原因：-

分發東莞各部門：

- | | | | |
|--|---|--|---|
| <input type="checkbox"/> 生產技術總監 <input type="checkbox"/> 連附件 | <input type="checkbox"/> 技術部 <input type="checkbox"/> 連附件 | <input type="checkbox"/> 生產部 <input type="checkbox"/> 連附件 | <input type="checkbox"/> 機械設計部 <input type="checkbox"/> 連附件 |
| <input type="checkbox"/> 採購部 <input type="checkbox"/> 連附件 | <input checked="" type="checkbox"/> 生產統籌部 <input checked="" type="checkbox"/> 連附件 | <input type="checkbox"/> 小羅&清 <input type="checkbox"/> 連附件 | |
| <input type="checkbox"/> 質檢部 <input type="checkbox"/> 連附件 | <input type="checkbox"/> 會計部 <input type="checkbox"/> 連附件 | <input type="checkbox"/> 報關組 <input type="checkbox"/> 連附件 | <input type="checkbox"/> 其他 <u>楊榮輝</u> <input type="checkbox"/> 連附件 |

分發其他分判：

- 水洪 連附件 (v) 秋 連附件

分發香港各部門：

- 行政部 連附件 會計部 連附件 統籌部 連附件 林哥 工程部地盤科文 連附件 有哥, 祥哥
 採購部 連附件 QS 部 連附件 維修部 連附件 其他 _____ 連附件

傳遞編號：

HK 2249 / 21

發件人簽署：

項目經理簽署：

Handwritten signature/initials

圖則登記表
DRAWING REGISTER

Handwritten initials

工程名稱 Project Title: 亞皆老街
GLASS DOOR 工廠用鋁板加工圖

工程編號 Project No: J-852

接收日期 Receiving Date (適用於客戶)

年						
月						
日						

分發予 Distributed To

發出日期 Issued Date

年	21	21	21	21		
月	11	11	12	12		
日	4	11	1	7		

圖則編號 Drg. No.	圖則名稱 Drawing Title
J852-GDZK40	通道門組框圖
J852-GDZK41	通道門組框圖
J852-GDZK42	通道門組框圖
J852-GDZK43	通道門組框圖
J852-GDZK44	通道門組框圖
J852-GDLB60	鋁板加工圖
J852-GDLB61	鋁板加工圖
J852-GDLB62	鋁板加工圖
J852-GDLB63	鋁板加工圖
J852-GDLB63a	鋁板加工圖
J852-GDLB63b	鋁板加工圖
J852-GDLB63c	鋁板加工圖
J852-GDLB64	鋁板加工圖
J852-GDLB64a	鋁板加工圖
J852-GDLB64b	鋁板加工圖
J852-GDLB64c	鋁板加工圖
J852-GDLB65	鋁板加工圖
J852-GDLB65a	鋁板加工圖
J852-GDLB66	鋁板加工圖
J852-GDLB66a	鋁板加工圖
J852-GDLB67	鋁板加工圖
J852-GDLB67a	鋁板加工圖
J852-GDLB67b	鋁板加工圖
J852-GDLB67c	鋁板加工圖
J852-GDLB68	鋁板加工圖
J852-GDLB68a	鋁板加工圖
J852-GDLB68b	鋁板加工圖
J852-GDLB68c	鋁板加工圖

	修訂編號 Revision No.						
1	-	-	-	-			
2	-	-	-	-			
3	-	-	-	-			
4	-	-	-	-			
5	-	-	-	-			
6	-	A	-	-			
7	-	A	-	-			
8	-	A	-	-			
9	-	A	B	-			
10			新增	-			
11				新增			
12				新增			
13	-	A	B	-			
14			新增	-			
15				新增			
16				新增			
17	-	-	A	-			
18			新增	-			
19	-	-	A	-			
20			新增	-			
21	-	-	A	-			
22			新增	-			
23			新增	-			
24			新增	-			
25	-	A	B	-			
26			新增	-			
27			新增	-			
28			新增	-			

圖則登記表
DRAWING REGISTER

工程名稱 Project Title: 亞皆老街 GLASS DOOR 工廠用鋁板加工圖	接收日期 Receiving Date (適用於客戶)
工程編號 Project No: J-852	年 月 日

分發予 Distributed To	發出日期 Issued Date
年 月 日	年 月 日
	21 21 21 21
	11 11 12 12
	4 11 1 7

圖則編號 Drg. No.	圖則名稱 Drawing Title	修訂編號 Revision No.	年	月	日
J852-GDLB69	鋁板加工圖	- - A -	29		
J852-GDLB69a	鋁板加工圖	- 新增 -	30		
J852-GDLB70	鋁板加工圖	- - A -	31		
J852-GDLB71	鋁板加工圖	- - A -	32		
J852-GDLB72	鋁板加工圖	- A B -	33		
J852-GDLB73	鋁板加工圖	- A B -	34		
J852-GDLB74	鋁板加工圖	- - A -	35		
J852-GDLB75	鋁板加工圖	- - A -	36		
J852-GDLB76	鋁板加工圖	- A B -	37		
J852-GDLB77	鋁板加工圖	- A B -	38		
J852-GDLB78	鋁板加工圖	- - A -	39		
J852-GDLB79	鋁板加工圖	- - A -	40		
J852-GDLB80	鋁板加工圖	- - A -	41		
J852-GDLB81	鋁板加工圖	- - A -	42		
J852-GDLB82	鋁板加工圖	- - - -	43		
J852-GDLB83	鋁板加工圖	- - - -	44		
J852-GDLB84	鋁板加工圖	- - - -	45		
J852-GDLB85	鋁板加工圖	- - - -	46		
J852-GDLB86	鋁板加工圖	- - - -	47		
J852-GDLB87	鋁板加工圖	- - - -	48		
J852-GDZK50	鋁型材組框圖	- - - -	49		
J852-GDZK52	鋁型材組框圖	- - - -	50		
J852-GDZK53	鋁型材組框圖	- - - -	51		
J852-GDZK54	鋁型材組框圖	- - - -	52		
J852-GDZK55	鋁型材組框圖	- - - -	53		
J852-GDZK56	鋁型材組框圖	- - - -	54		
J852-GDZK57	鋁型材組框圖	- - - -	55		
J852-GDZK58	鋁型材組框圖	- - - -	56		

圖則登記表
DRAWING REGISTER

工程名稱 Project Title: 亞皆老街 GLASS DOOR 工廠用鋁板加工圖		接收日期 Receiving Date (適用於客戶)						
工程編號 Project No: J-852		年						
分發予 Distributed To		月						
		日						
		發出日期 Issued Date						
		年	21	21	21	21		
		月	11	11	12	12		
		日	4	11	1	7		
圖則編號 Drg. No.	圖則名稱 Drawing Title	修訂編號 Revision No.						
J852-PGW-4304	鋁板位置圖	85	-	-	-	-		
J852-PGW-4200	鋁板位置圖	86	-	-	-	-		
J852-PGW-4201	鋁板位置圖	87	-	-	-	-		
J852-PGW-4202	鋁板位置圖	88	-	-	-	-		
J852-PGW-4203	鋁板位置圖	89	-	-	-	-		
J852-PGW-4204	鋁板位置圖	90	-	-	-	-		
J852-PGW-4100	鋁板位置圖	91	-	-	-	-		

鋁材開料總表

工程號碼: J-852 工程名稱: 亞皆老街

序號	鋁料編號	名稱	表面處理		開料長度	實用長料總數量		浪費率(%)
			顏色	層厚		支數	長度	
1	20x9x2mm厚鋁通		灰色		5800	52	301600	1.35
2	20x20x3mm厚鋁角	用倉存料	MILL		5800	6	34800	8.80
3	25x25x3mm厚鋁角	用倉存料	MILL		5800	5	29000	15.94

送至: _____

由: _____

日期: _____

簡短說明: _____

共2頁 第1頁

打印日期: 2021/12/7 打印時間: 11:18



工程號碼: J-852, 工程名稱: 亞皆老街

開料長度: 5800, 總長料支數: 6, 總開料支數: 64

鋸片厚度(mm): 4, 料頭尾總切除(mm): 20, 浪費率(%): 8.8

鋁材開料清單 20x20x3mm厚鋁角



鋁料 長度	窗號	編號(用料狀況)	實用長度(長料開數)	需要 支數	開料 支數	長料 支數	餘料 支數	編號(剩餘長度)
5800	J852-GDAL23-03, J852-GDAL23-05, J852-GDAL23-07	(餘料)1-3	607.5	32	6	0	3	1-3@(276.5)x3
5800	J852-GDAL23-01, J852-GDAL23-03, J852-GDAL23-05, J852-GDAL23-07	1-4	607.5		26	4	0	1@(888)x1 2@(1499.5)x1 3@(2111)x1 4@(2722.5)x1
5800	J852-GDAL23-02, J852-GDAL23-04, J852-GDAL23-06, J852-GDAL23-08	(餘料)4-5, 5-6	372.5	32	29	0	4	4@(87)x1 5@(2391.5)x1 5@(132.5)x1 6@(2015)x1
5800	J852-GDAL23-02, J852-GDAL23-06	5-6	372.5		3	2	0	5@(5403.5)x1 6@(5027)x1



美特鋁質 有限公司
MIDI Aluminium Fabricator Ltd.

产品编号	L(mm)	数量	N	M	A	B	N1	M1	备注
J852-GDLB64-01	797.5	8	2	300	98.5	99			J852-GDZK58
J852-GDLB64-02	747.5	8	2	270	103.5	104			J852-GDZK59

工程號 J852 地盤 亞皆老街

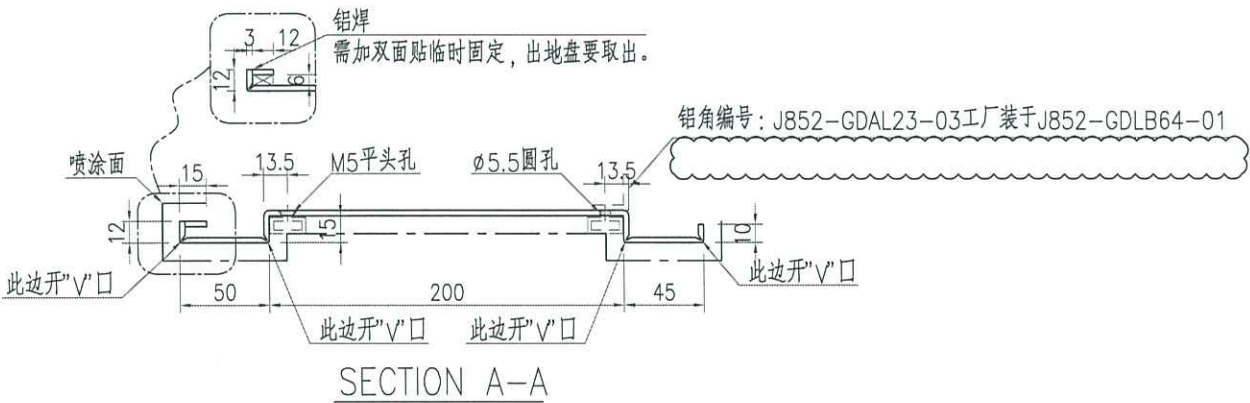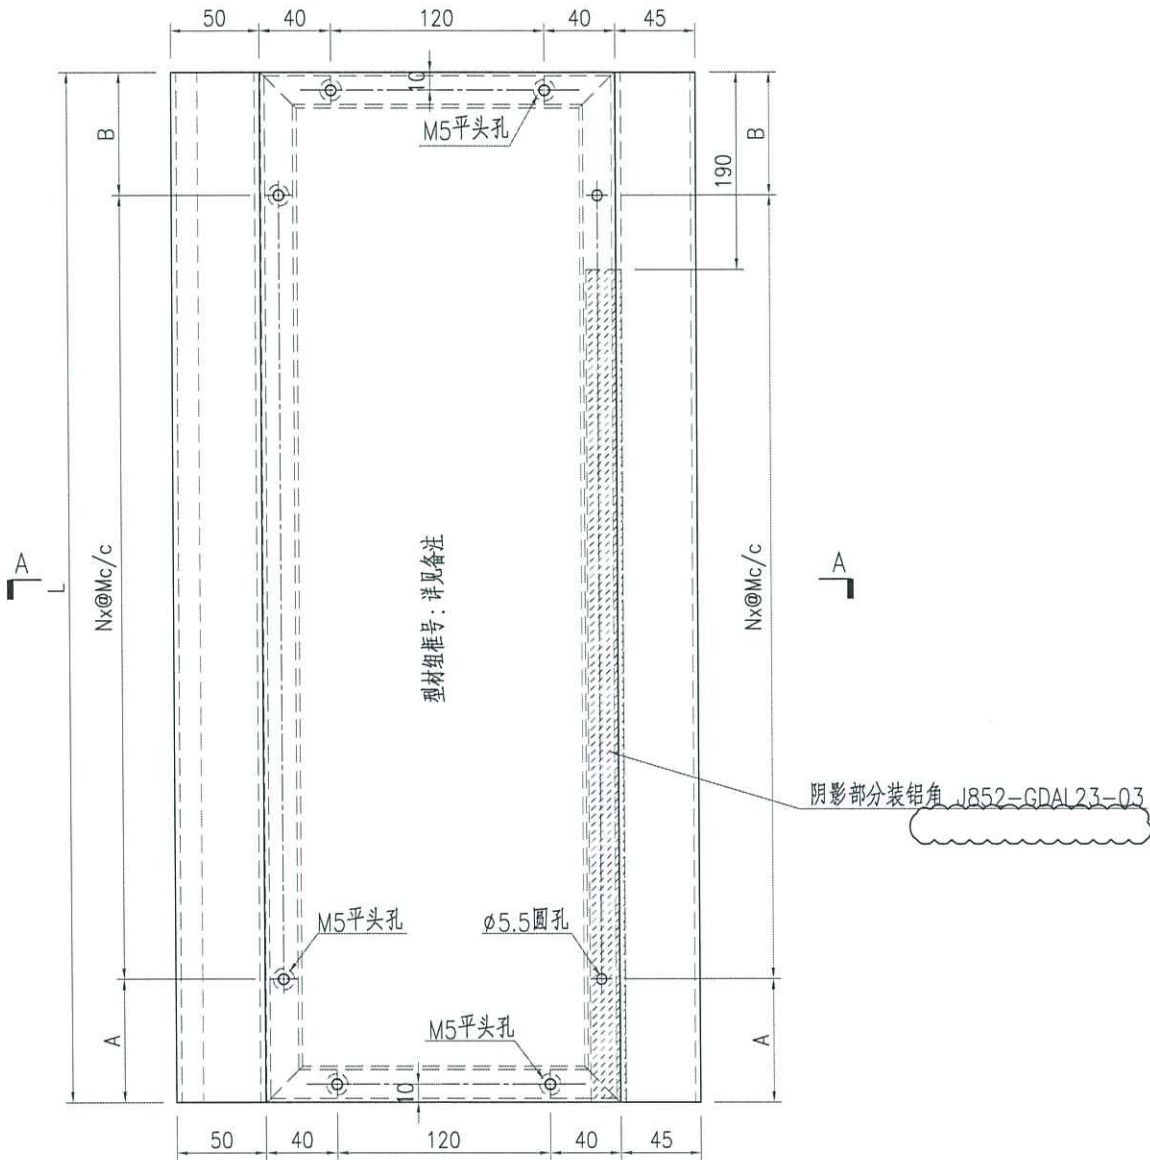



名稱	鋁板加工圖	制圖	ZJP	2021-11-04	修改	A	B	C
材料	3mm厚鋁板	復核			日期	2021-11-11	2021-12-01	2021-12-07
顏色	UCT201498XL(A)-3	批准			圖號	J852-GDLB64		



美特鋁質 有限公司
MIDI Aluminium Fabricator Ltd.

产品编号	L(mm)	数量	N	M	A	B	N1	M1	备注
J852-GDLB63a-01	797.5	8	2	300	98.5	99			J852-GDZK58
J852-GDLB63a-02	747.5	8	2	270	103.5	104			J852-GDZK59

工程號	J852	地盤	亞皆老街
-----	------	----	------

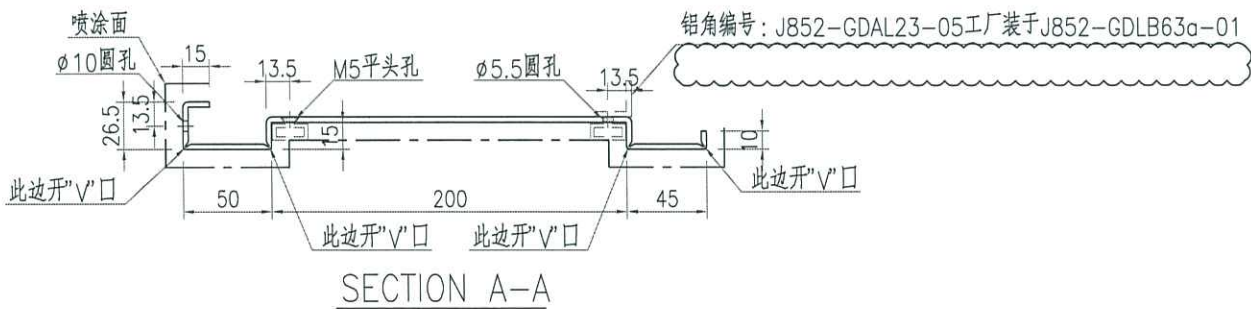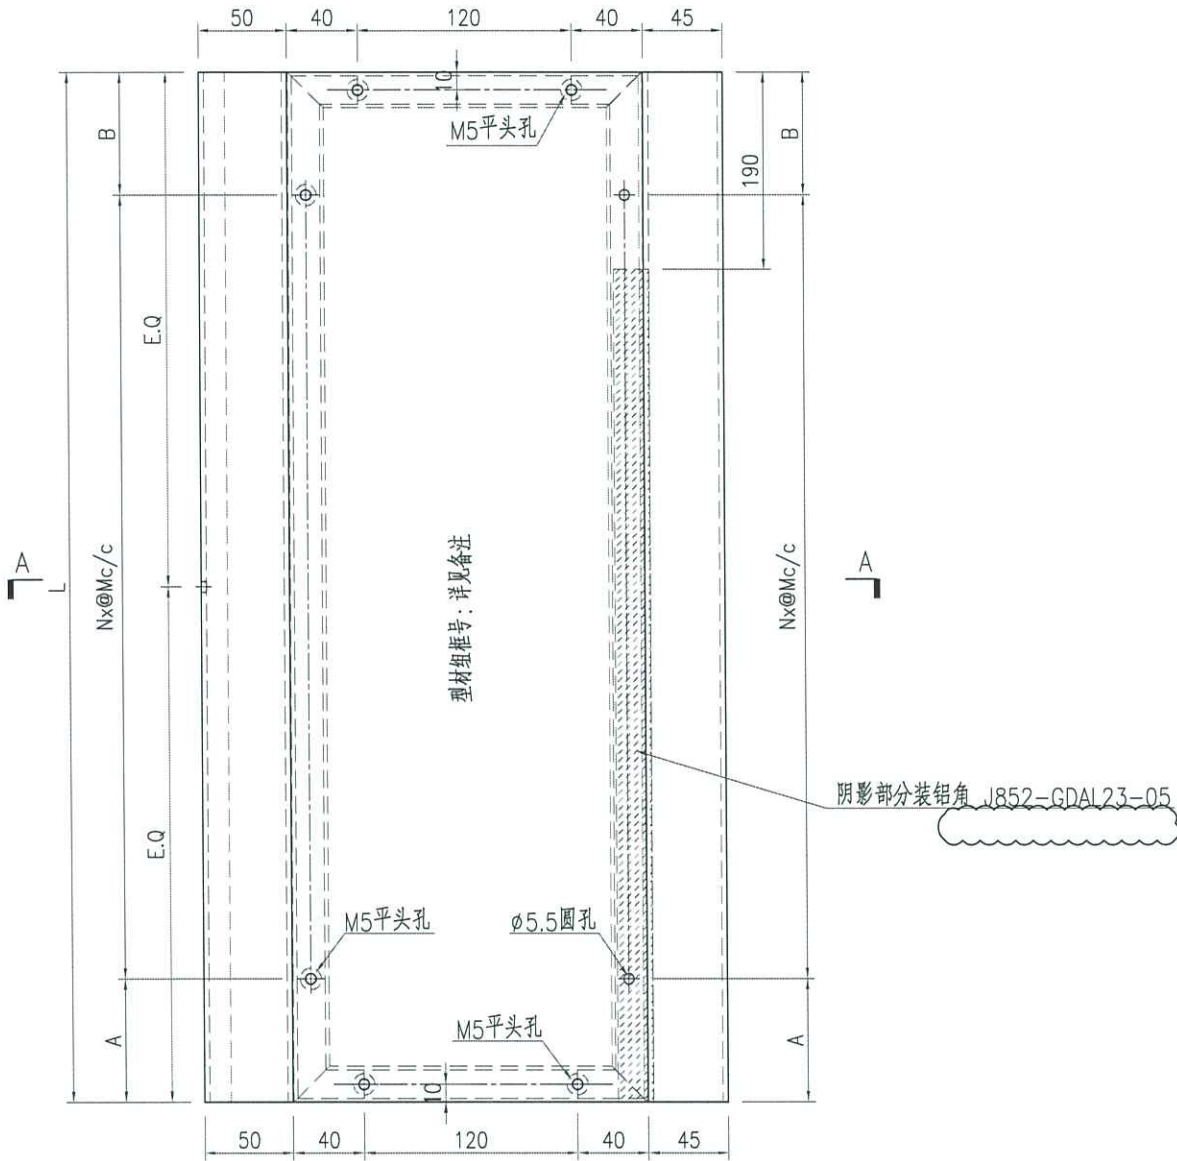



名稱	鋁板加工圖	制圖	ZJP	2021-11-04	修改	A		
材料	3mm厚鋁板	復核			日期	2021-12-07		
顏色	UCT201498XL(A)-3	批准			圖號	J852-GDLB63a		



美特鋁質 有限公司
MIDI Aluminium Fabricator Ltd.

产品编号	L(mm)	数量	N	M	A	B	N1	M1	备注
J852-GDLB63-01	797.5	8	2	300	98.5	99			J852-GDZK58
J852-GDLB63-02	747.5	8	2	270	103.5	104			J852-GDZK59

工程號 J852 地盤 亞皆老街

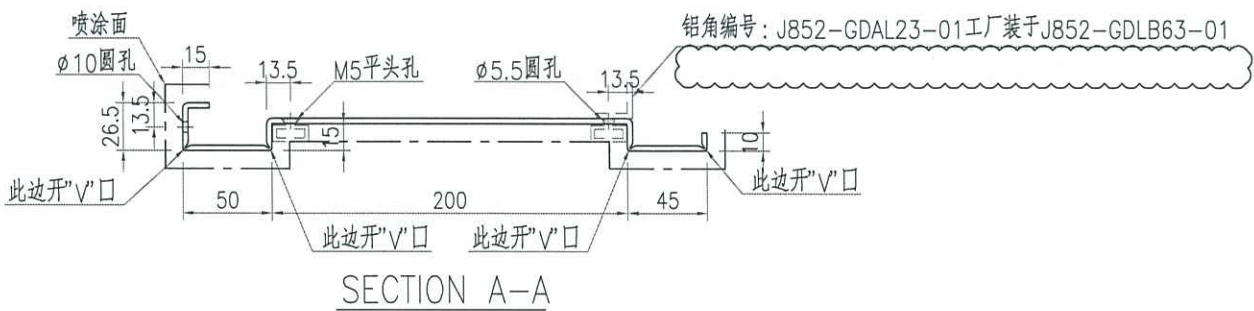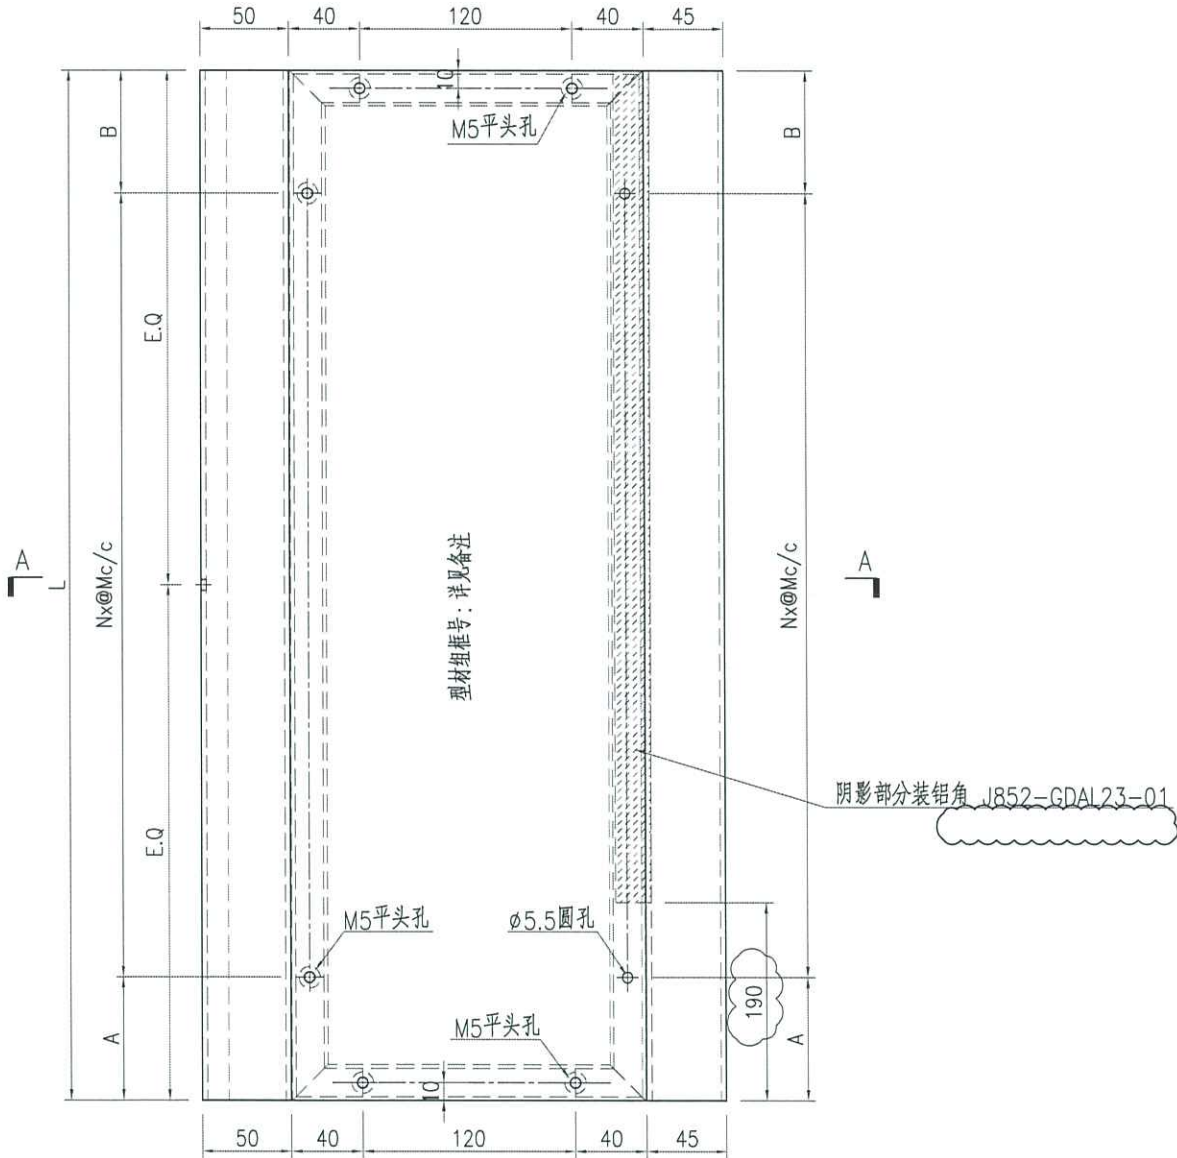



名稱	鋁板加工圖	制圖	ZJP	2021-11-04	修改	A	B	C
材料	3mm厚鋁板	復核			日期	2021-11-11	2021-12-01	2021-12-07
顏色	UCT201498XL(A)-3	批准			圖號	J852-GDLB63		



美特鋁質 有限公司
MIDI Aluminium Fabricator Ltd.

产品编号	L(mm)	数量	N	M	A	B	N1	M1	备注
J852-GDLB64a-01	797.5	8	2	300	98.5	99			J852-GDZK58
J852-GDLB64a-02	747.5	8	2	270	103.5	104			J852-GDZK59

工程號 J852 地盤 亞皆老街

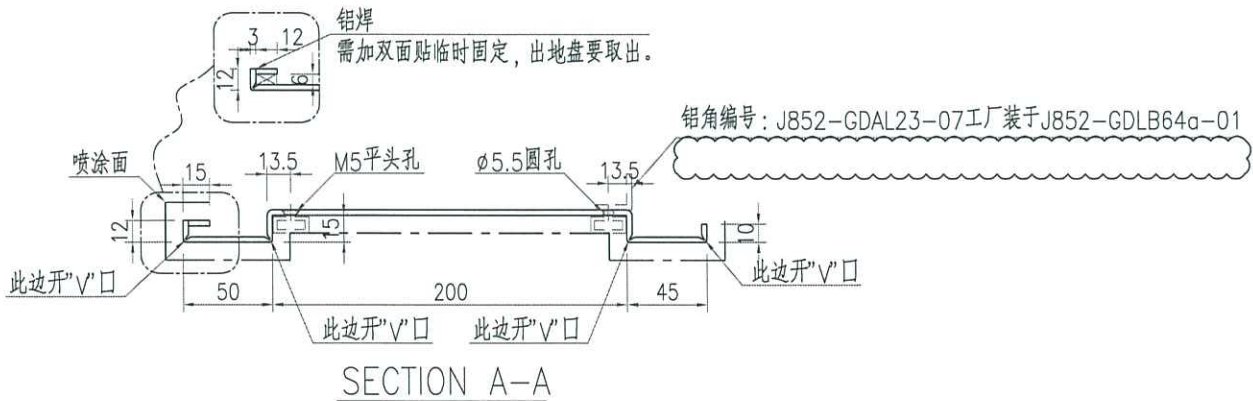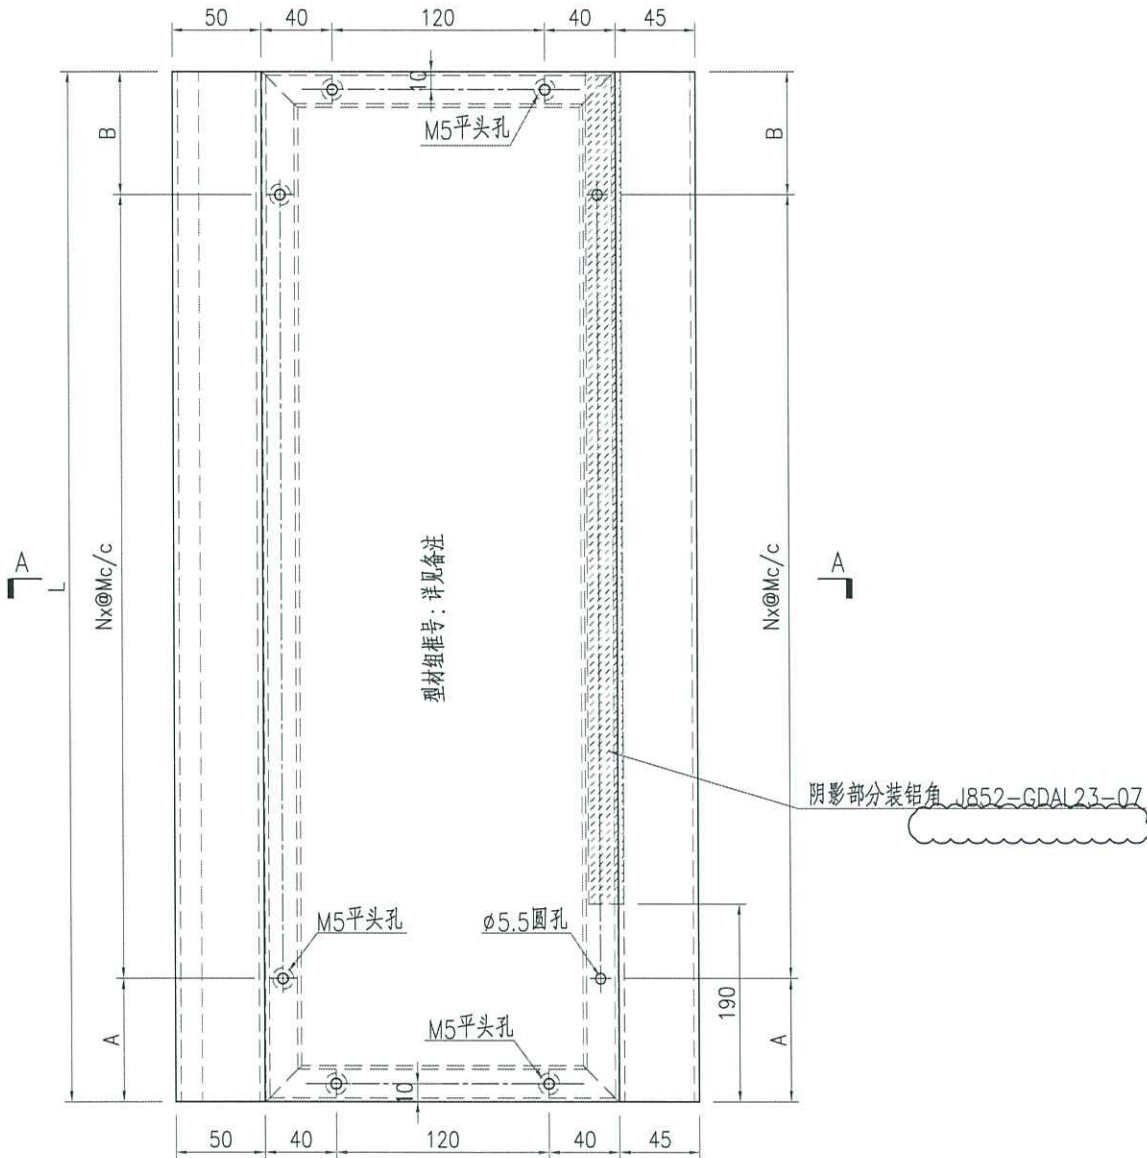



名稱	鋁板加工圖	制圖	ZJP	2021-11-04	修改	A		
材料	3mm厚鋁板	復核			日期	2021-12-07		
顏色	UCT201498XL(A)-3	批准			圖號	J852-GDLB64a		



美特鋁質 有限公司
MIDI Aluminium Fabricator Ltd.

产品编号	L(mm)	数量	N	M	A	B	N1	M1	备注
J852-GDLB63-02	747.5	8	2	270	103.5	104			J852-GDZK59

工程號	J852	地盤	亞皆老街
-----	------	----	------

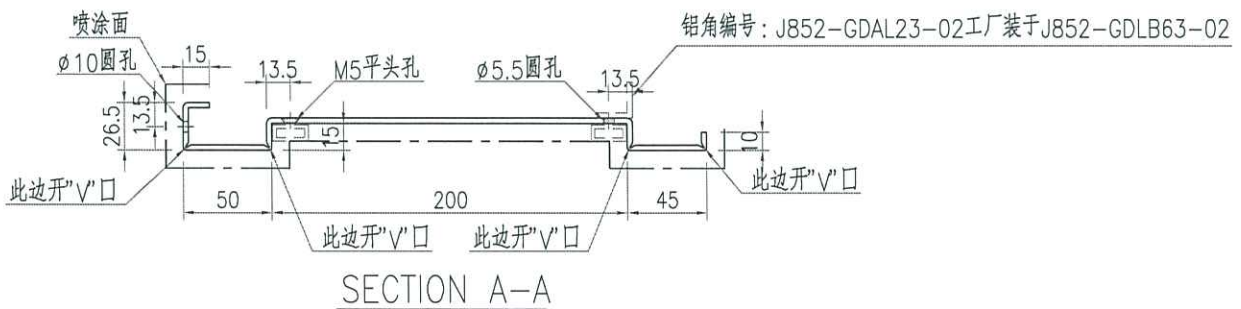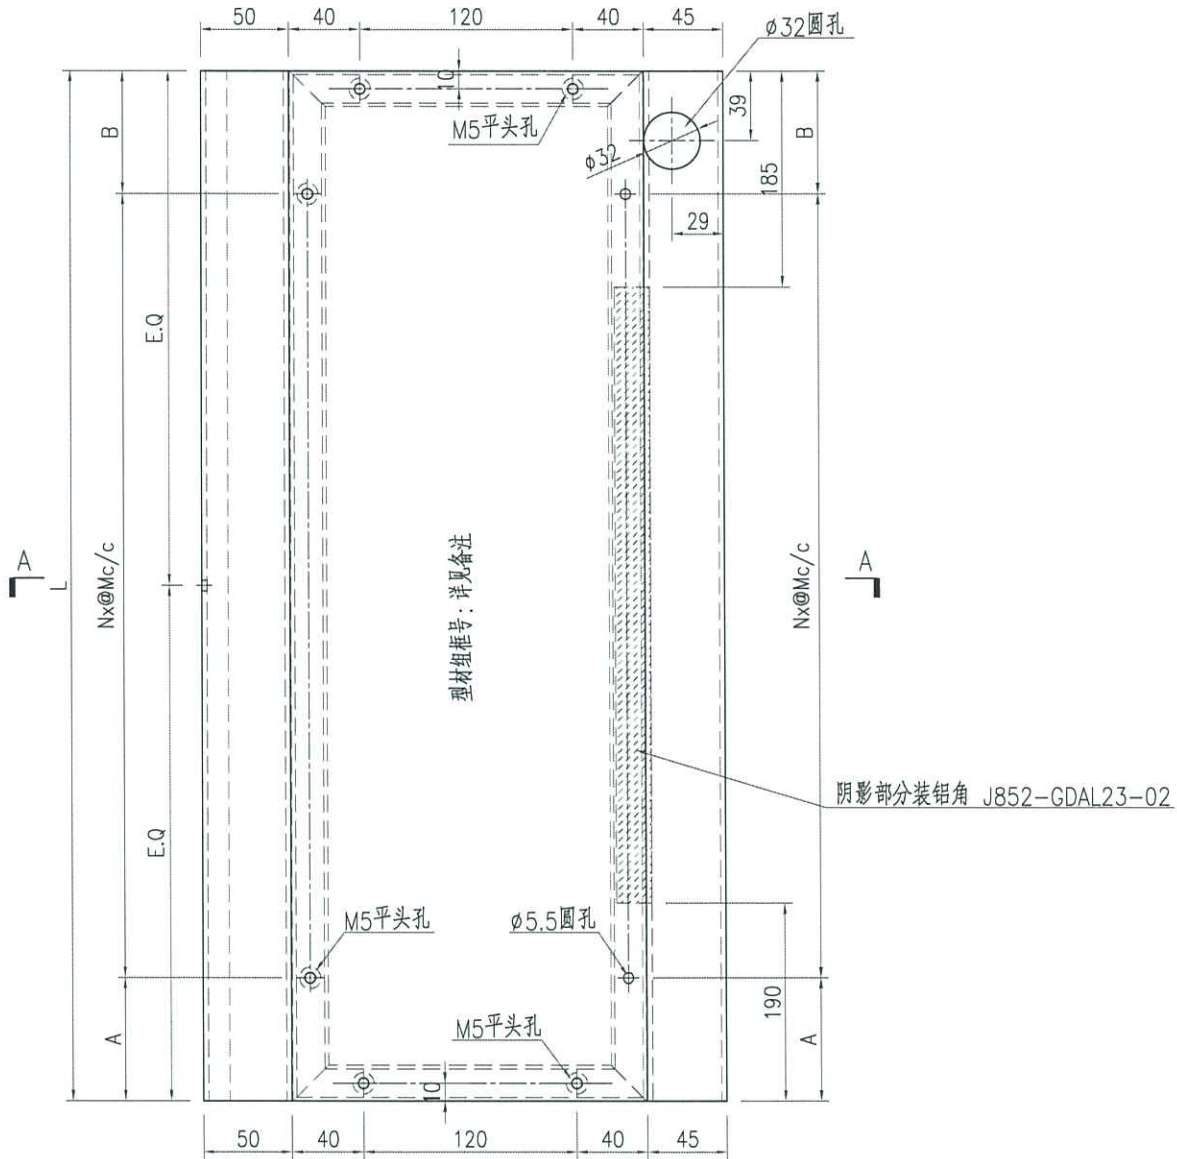



名稱	鋁板加工圖	制圖	ZJP	2021-11-04	修改			
材料	3mm厚鋁板	復核			日期			
顏色	UCT201498XL(A)-3	批准			圖號	J852-GDLB63b		



美特鋁質 有限公司
MIDI Aluminium Fabricator Ltd.

产品编号	L(mm)	数量	N	M	A	B	N1	M1	备注
J852-GDLB64-02	747.5	8	2	270	103.5	104			J852-GDZK59

工程號 J852 地盤 亞皆老街

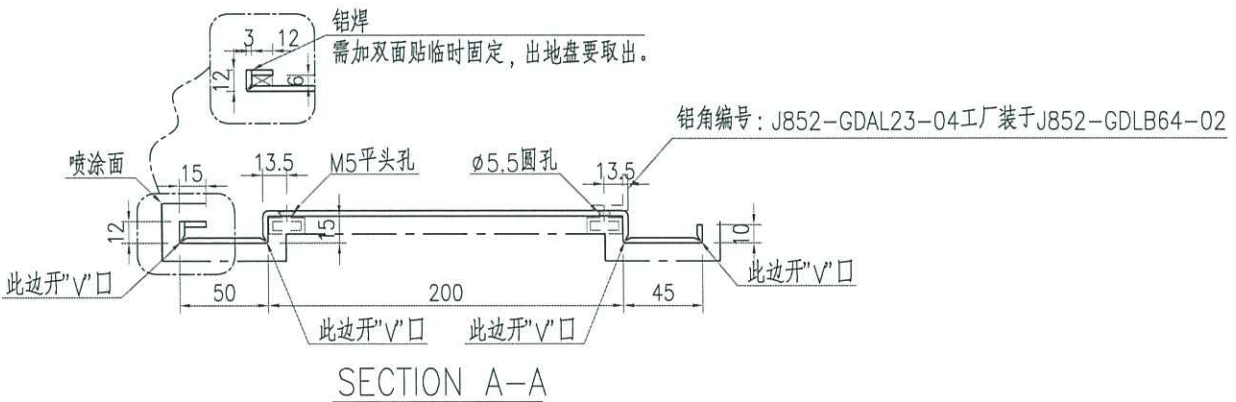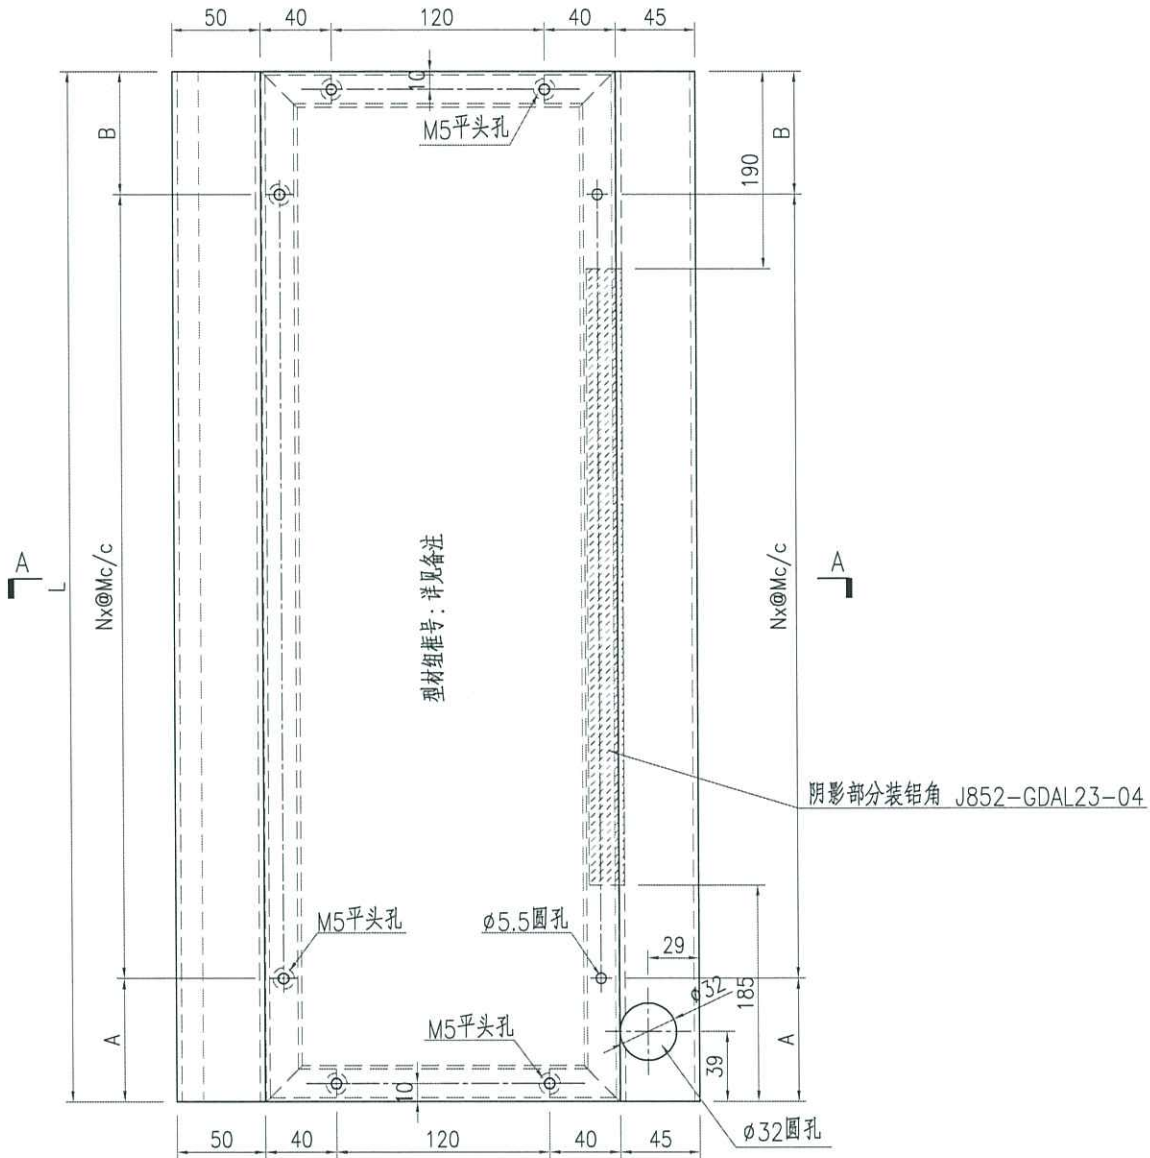



名稱	鋁板加工圖	制圖	ZJP	2021-11-04	修改			
材料	3mm厚鋁板	復核			日期			
顏色	UCT201498XL(A)-3	批准			圖號	J852-GDLB64b		



美特鋁質 有限公司
MIDI Aluminium Fabricator Ltd.

产品编号	L(mm)	数量	N	M	A	B	N1	M1	备注
J852-GDLB63a-02	747.5	8	2	270	103.5	104			J852-GDZK59

工程號 J852 地盤 亞皆老街

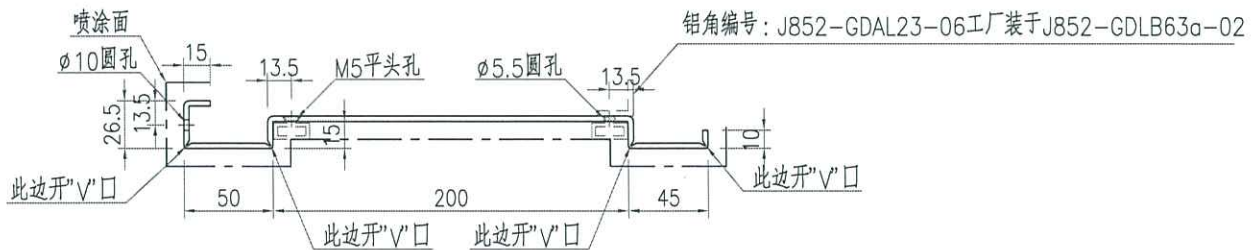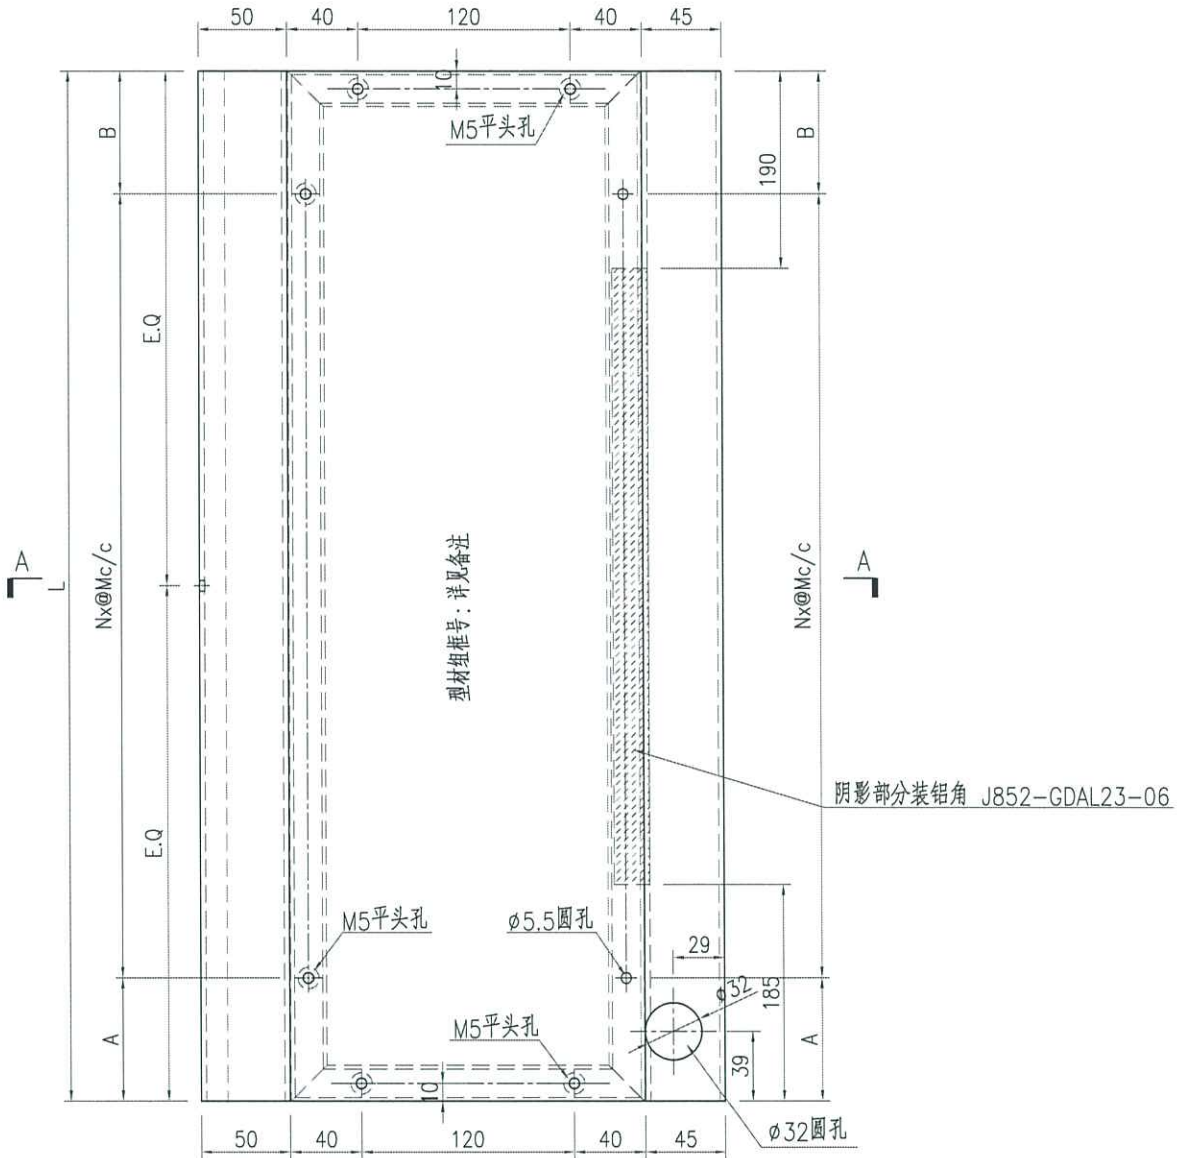

SECTION A-A



名稱	鋁板加工圖	制圖	ZJP	2021-11-04	修改			
材料	3mm厚鋁板	復核			日期			
顏色	UCT201498XL(A)-3	批准			圖號	J852-GDLB63c		



美特鋁質 有限公司
MIDI Aluminium Fabricator Ltd.

产品编号	L(mm)	数量	N	M	A	B	N1	M1	备注
J852-GDLB64a-02	747.5	8	2	270	103.5	104			J852-GDZK59

工程號 J852 地盤 亞皆老街

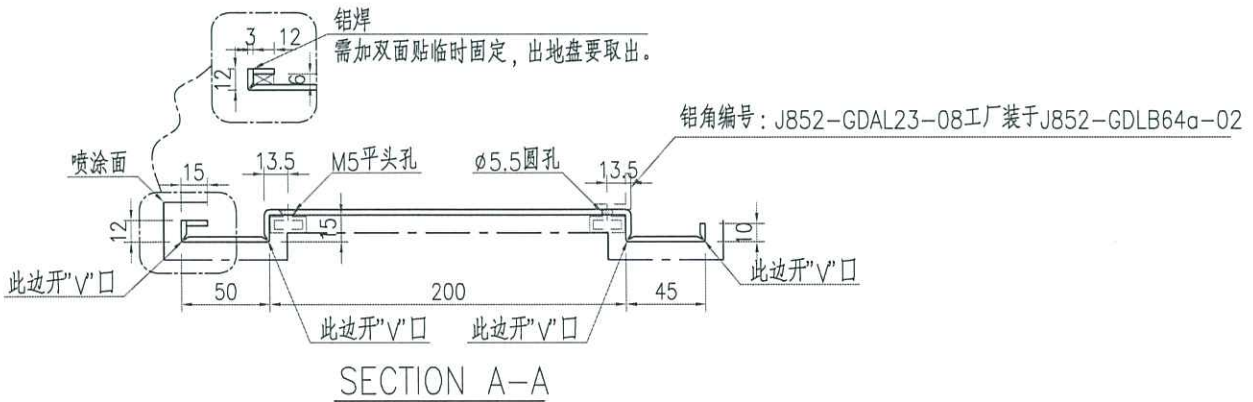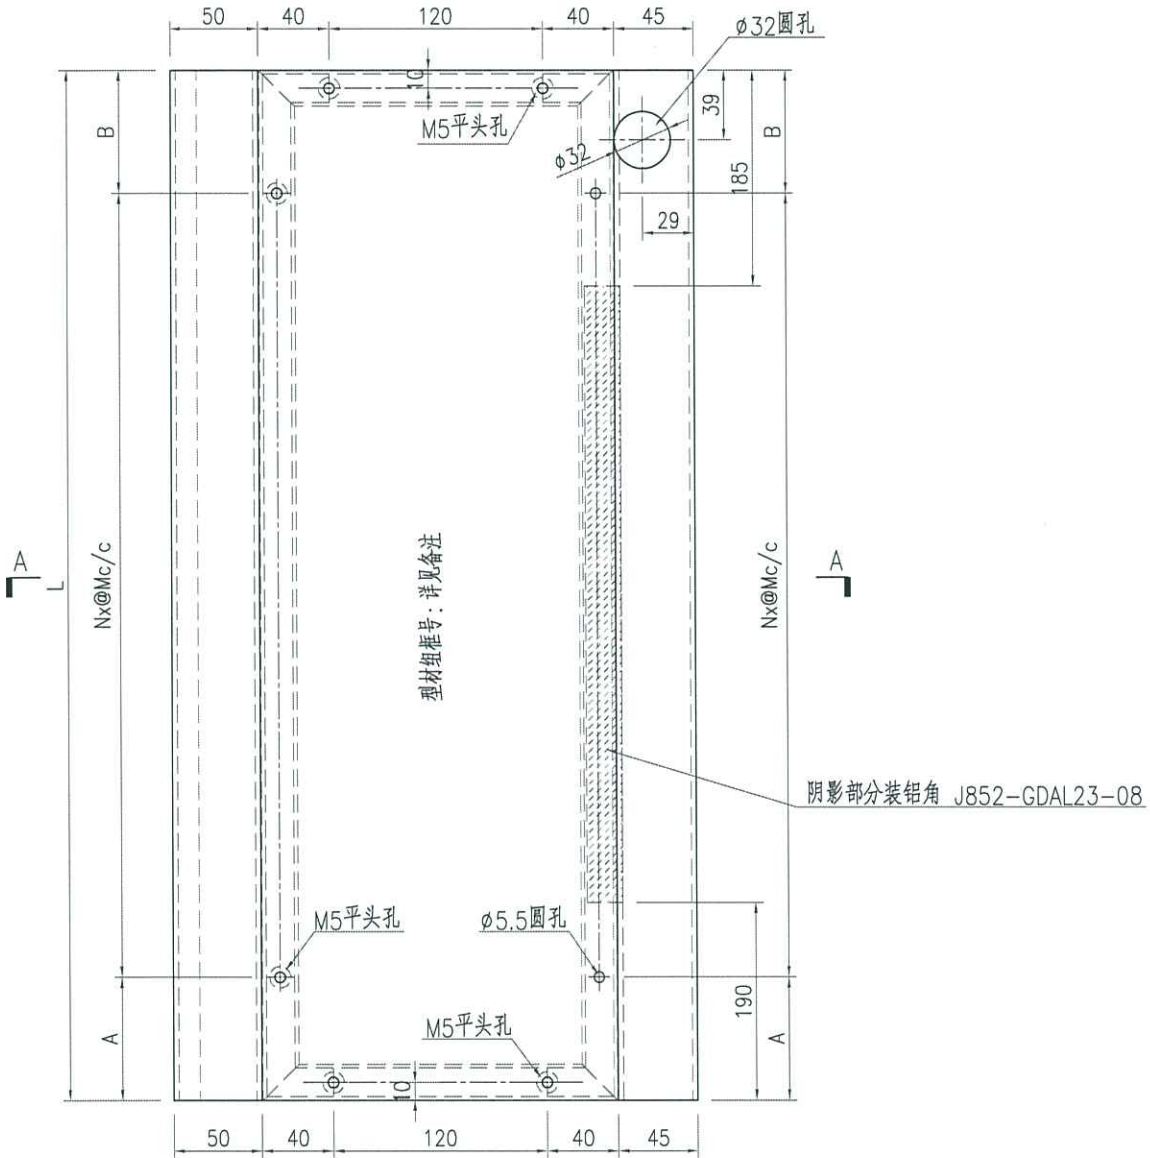



名稱	鋁板加工圖	制圖	ZJP	2021-11-04	修改			
材料	3mm厚鋁板	復核			日期			
顏色	UCT201498XL(A)-3	批准			圖號	J852-GDLB64c		




美特鋁質 有限公司
MIDI Aluminium Fabricator Ltd.

产品编号	L(mm)	数量	N	M	A	B	N1	M1	C	D
J852-GDAL23-01	607.5	8	1	300	208.5	99	2	240	39	88.5
J852-GDAL23-02	372.5	8	0	0	215.5	157	1	220	79	73.5
J852-GDAL23-03	607.5	8	1	300	98.5	209	1	300	209	98.5
J852-GDAL23-04	372.5	8	0	0	157	215.5	0	0	188.5	184
J852-GDAL23-05	607.5	8	1	300	98.5	209	2	240	88.5	39
J852-GDAL23-06	372.5	8	0	0	157	215.5	1	220	73.5	79
J852-GDAL23-07	607.5	8	1	300	99	208.5	1	300	98.5	209
J852-GDAL23-08	372.5	8	0	0	215.5	157	0	0	184	188.5

工程號 J852 地盤 亞皆老街

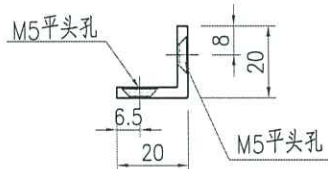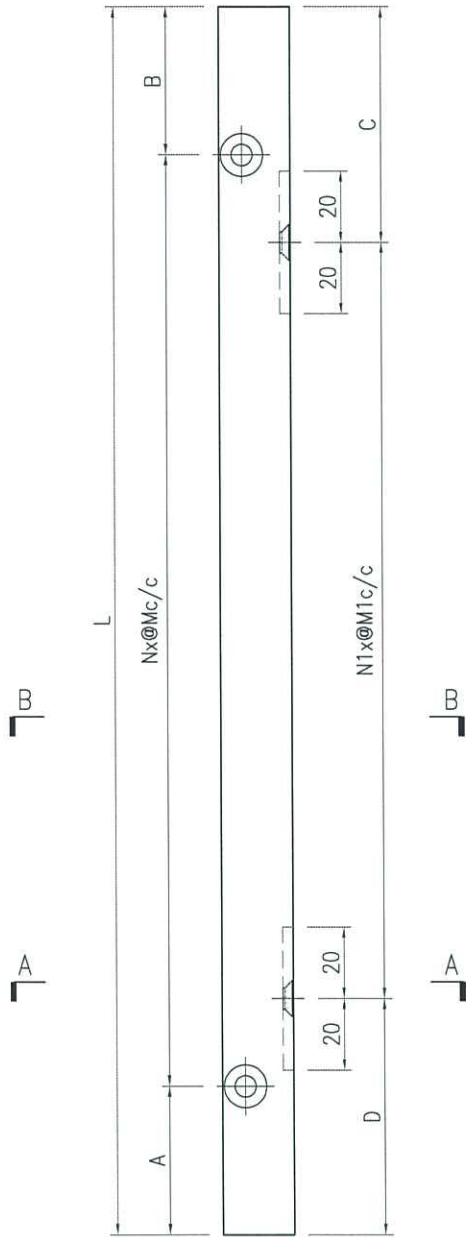

SECTION A-A

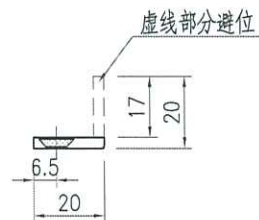

SECTION B-B

名稱	型材加工圖	制圖	ZJP	2021-11-04	修改	A	B	C
材料	20x20x3mm厚鋁角	復核			日期	2021-11-11	2021-12-01	2021-12-07
顏色	MILL	批准			圖號	J852-GDAL23		



鋁材開料總表

工程號碼: J-852 工程名稱: 亞皆老街

序號	鋁料編號	名稱	表面處理		開料長度	實用長料總數量		浪費率(%)
			顏色	層厚		支數	長度	
1	20x9x2mm厚鋁通		灰色		5800	52	301600	1.35
2	20x20x3mm厚鋁角	用倉存料	MILL		5800	6	34800	8.80
3	25x25x3mm厚鋁角	用倉存料	MILL		5800	5	29000	15.94

送至: _____

由: _____

日期: _____

簡短說明: _____

共2頁 第1頁

打印日期: 2021/12/7 打印時間: 11:18

鋁材開料清單 20x20x3mm厚鋁角

鋁料 長度	窗號	編號(用料狀況)	實用長度(長料開數)	需要 支數	開料 支數	長料 支數	餘料 支數	編號(剩餘長度)
5800	J852-GDAL23-03, J852-GDAL23-05, J852-GDAL23-07	(餘料)1-3	607.5	32	6	0	3	1-3@(276.5)x3
5800	J852-GDAL23-01, J852-GDAL23-03, J852-GDAL23-05, J852-GDAL23-07	1-4	607.5		26	4	0	1@(888)x1 2@(1499.5)x1 3@(2111)x1 4@(2722.5)x1
5800	J852-GDAL23-02, J852-GDAL23-04, J852-GDAL23-06, J852-GDAL23-08	(餘料)4-5, 5-6	372.5	32	29	0	4	4@(87)x1 5@(2391.5)x1 5@(132.5)x1 6@(2015)x1
5800	J852-GDAL23-02, J852-GDAL23-06	5-6	372.5		3	2	0	5@(5403.5)x1 6@(5027)x1