

工程指示 / 要求簡箋(E.I.)

工程指示編號：EI / 4002 / 21

修改版次: B

工程編號：J - 852

工程名稱：亞皆老街中電

工程項目：平台 Glass Wall 廠用鋁板 LG1,2,3,4,G/F

收件人：生統

發件人：Ant Yeung

日期：11/11/2021

要求提供 / 確認 事項：

- | | | |
|------------------------------------|-------------------------------------|-------------------------------|
| <input type="checkbox"/> 初步鋁料 B.M. | <input type="checkbox"/> 加工拆圖，然後生產 | <input type="checkbox"/> 尺寸表 |
| <input type="checkbox"/> 正式鋁料 B.M. | <input type="checkbox"/> 技術上資料 / 指示 | <input type="checkbox"/> 報價 |
| <input type="checkbox"/> 配件 B.M. | <input type="checkbox"/> 樣辦或貨品說明書 | <input type="checkbox"/> 分判合約 |

內容：

B 版：修正 GDAL-23,24，補回孔距。

A 版：修正 GDAL-23 數量。

請按加工圖生產鋁板。

附：2 頁

以上項目為：

- | | | |
|---------------------------------|--------------------------------------|--------------------------------|
| <input type="checkbox"/> 原合約工程包 | <input type="checkbox"/> 原合約工程加 / 減賬 | <input type="checkbox"/> 新工程報價 |
|---------------------------------|--------------------------------------|--------------------------------|

原因：-

分發東莞各部門：

- | | | | |
|--|--|--|---|
| <input type="checkbox"/> 生產技術總監 <input type="checkbox"/> 連附件 | <input type="checkbox"/> 技術部 <input type="checkbox"/> 連附件 | <input type="checkbox"/> 生產部 <input type="checkbox"/> 連附件 | <input type="checkbox"/> 機械設計部 <input type="checkbox"/> 連附件 |
| <input type="checkbox"/> 採購部 <input type="checkbox"/> 連附件 | <input checked="" type="checkbox"/> 生產統籌部 <input type="checkbox"/> 連附件 | <input type="checkbox"/> 小羅&清 <input type="checkbox"/> 連附件 | |
| <input type="checkbox"/> 質檢部 <input type="checkbox"/> 連附件 | <input checked="" type="checkbox"/> 會計部 <input type="checkbox"/> 連附件 | <input type="checkbox"/> 報關組 <input type="checkbox"/> 連附件 | <input type="checkbox"/> 其他 <u>楊榮輝</u> <input type="checkbox"/> 連附件 |

分發其他分判：

- | | |
|--|---|
| <input type="checkbox"/> 水洪 <input type="checkbox"/> 連附件 | <input checked="" type="checkbox"/> (v) 秋 <input checked="" type="checkbox"/> 連附件 |
|--|---|

分發香港各部門：

- | | | | | | |
|---|--|---|-----------------------------------|---|--------|
| <input type="checkbox"/> 行政部 <input type="checkbox"/> 連附件 | <input type="checkbox"/> 會計部 <input type="checkbox"/> 連附件 | <input type="checkbox"/> 統籌部 <input type="checkbox"/> 連附件 | 林哥 | <input type="checkbox"/> 工程部地盤科文 <input type="checkbox"/> 連附件 | 有哥, 祥哥 |
| <input type="checkbox"/> 採購部 <input type="checkbox"/> 連附件 | <input type="checkbox"/> QS 部 <input type="checkbox"/> 連附件 | <input type="checkbox"/> 維修部 <input type="checkbox"/> 連附件 | <input type="checkbox"/> 其他 _____ | <input type="checkbox"/> 連附件 | |

傳遞編號：

HK 2043 / 21

發件人簽署：

項目經理簽署：

圖則登記表
DRAWING REGISTER



圖則登記表 DRAWING REGISTER		接收日期 Receiving Date (適用於客戶圖則)									
工程名稱 Project Title: 亞皆老街 GLASS DOOR 工廠用鋁板加工圖		年									
工程編號 Project No: J-852		月									
分發予 Distributed To		日									
分發予 Distributed To		發出日期 Issued Date									
分發予 Distributed To		年	21	21							
分發予 Distributed To		月	11	11							
分發予 Distributed To		日	4	11							
圖則編號 Drg. No.	圖則名稱 Drawing Title	修訂編號 Revision No.									
J852-GDZK40	通道門組框圖	-	-								




美特鋁質有限公司
MIDI Aluminium Fabricator Ltd.

工程號	J852	地盤	亞皆老街
-----	------	----	------

产品编号	L(mm)	数量	N	M	A	B	N1	M1	备注
J852-GDAL23-01	797.5	16	2	300	98.5	99	3	240	
J852-GDAL23-02	747.5	16	2	270	103.5	104	3	220	
J852-GDAL23-03	797.5	16	3	240	38.5	39	2	300	
J852-GDAL23-04	747.5	16	3	220	43.5	44	2	270	

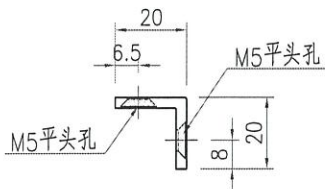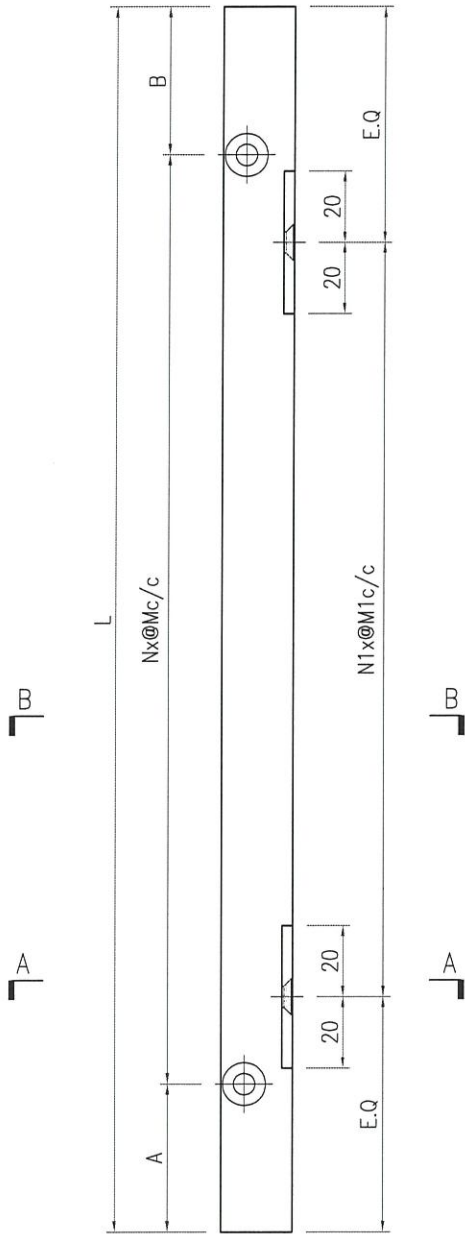

SECTION A-A

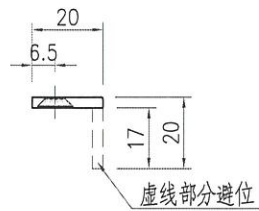

SECTION B-B



名稱	型材加工圖	制圖	ZJP	2021-11-04	修改	A		
材料	20x20x3mm厚鋁角	復核			日期	2021-11-11		
顏色	MILL	批准			圖號	J852-GDAL23		




美特鋁質 有限公司
MIDI Aluminium Fabricator Ltd.

工程號	J852	地盤	亞皆老街
-----	------	----	------

产品编号	L(mm)	数量	N	M	A	B	N1	M1	备注
J852-GDAL24-05	737.5	6	2	300	68.5	69	1	300	
J852-GDAL24-06	671.5	6	2	270	65.5	66	1	300	
J852-GDAL24-07	647	12	2	270	53.5	53.5	1	300	
J852-GDAL24-08	737.5	6	1	300	218.5	219	2	300	
J852-GDAL24-09	671.5	6	1	300	185.5	186	2	270	
J852-GDAL24-10	647	12	1	300	173.5	173.5	2	270	

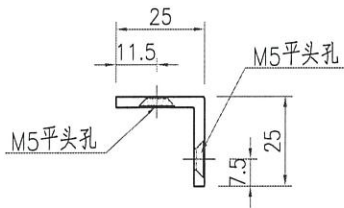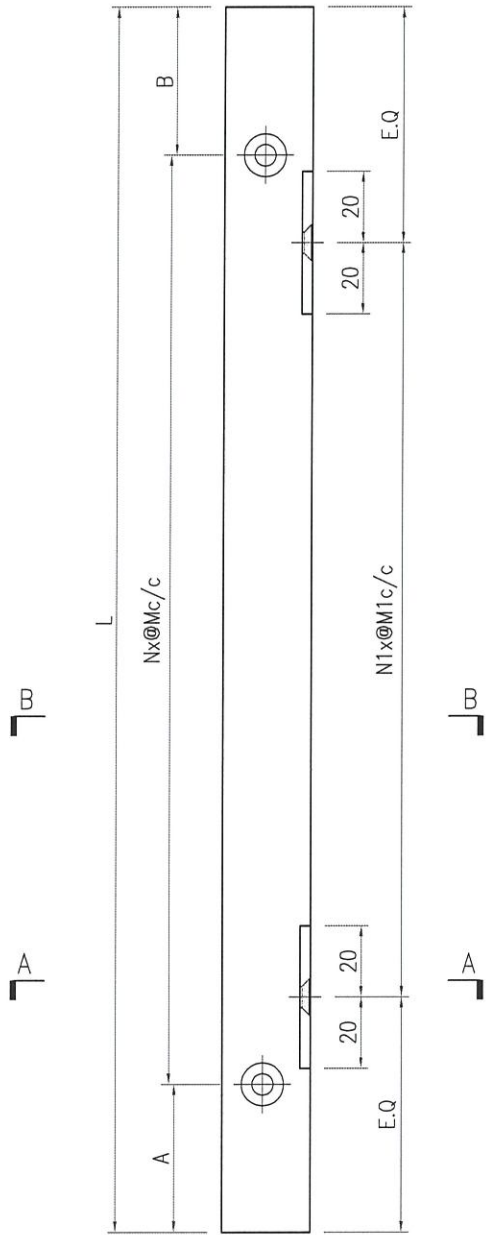

SECTION A-A

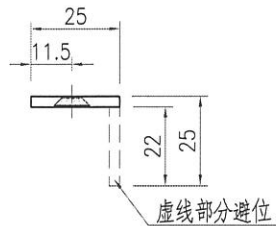

SECTION B-B

名稱	型材加工圖	制圖	ZJP	2021-11-04	修改	A		
材料	25x25x3mm厚鋁角	復核			日期	2021-11-11		
顏色	MILL	批准			圖號	J852-GDAL24		