

工程指示 / 要求簡箋 ENGINEER INSTRUCTIONS(E.I.)

工程指示編號:	EI- 4022	修改版本:	H
	HK- 543		
工程編號:	J 852	工程名稱:	亞皆老街上中電
收件人:	生統	發件人:	
工程項目:	吊趟 鋁料(門玉)(T1-T3)(1/F, 22-23/F)(特式層)	日期:	31/03/2022

<input type="checkbox"/> 原合約工程包	<input type="checkbox"/> 原合約工程加 / 減賬 QT-	<input type="checkbox"/> 新工程報價 QT-
---------------------------------	--	------------------------------------

信件批核號碼/圖紙參考編號:	批核模具圖紙編號:
客戶指示附件:	管理內部批簽署:

<input type="checkbox"/> 初步鋁料 B.M.	<input type="checkbox"/> 加工拆圖, 然後生產	<input type="checkbox"/> 尺寸表
<input type="checkbox"/> 正式鋁料 B.M.	<input type="checkbox"/> 技術上資料/指示	<input type="checkbox"/> 報價
<input type="checkbox"/> 配件 B.M.	<input type="checkbox"/> 樣辦或貨品說明書	<input type="checkbox"/> 分判合約
<input type="checkbox"/> 其他:		

內容: H版:按覆核訂購玻璃及膠板數量, 吊趟數量修改  
請按修改數量生產吊趟  
另附上核對資料供參考  
部份欠膠板及玻璃將另外出單,  
謝謝

此吊趟總數 = 62件, 需補2件, 需減2件, 總數量 = 62件

完成上列要求日期: 15/04/2022

國內

<input type="checkbox"/> 生產技術總監	<input type="checkbox"/> 連附件	<input type="checkbox"/> 技術部	<input type="checkbox"/> 連附件	<input type="checkbox"/> 生產部	<input type="checkbox"/> 連附件
<input type="checkbox"/> 採購部	<input type="checkbox"/> 連附件	<input checked="" type="checkbox"/> 生產統籌部	<input checked="" type="checkbox"/> 連附件	<input type="checkbox"/> 報關組	<input type="checkbox"/> 連附件
<input type="checkbox"/> 質檢部	<input type="checkbox"/> 連附件	<input type="checkbox"/> 會計部	<input type="checkbox"/> 連附件	<input type="checkbox"/> 機械設計部	<input type="checkbox"/> 連附件
<input type="checkbox"/> 其他:					

香港


<input type="checkbox"/> 行政部	<input type="checkbox"/> 連附件	<input type="checkbox"/> 會計部	<input type="checkbox"/> 連附件	<input type="checkbox"/> 統籌部	<input type="checkbox"/> 連附件	<input type="checkbox"/> 工程部	<input type="checkbox"/> 連附件
<input type="checkbox"/> 採購部	<input type="checkbox"/> 連附件	<input type="checkbox"/> QS部	<input type="checkbox"/> 連附件	<input checked="" type="checkbox"/> 地盤管理	<input checked="" type="checkbox"/> 連附件	<input type="checkbox"/> 維修部	<input type="checkbox"/> 連附件

*發件人簽署:	*組別成員批核簽署:
傳遞編號:	項目經理簽署:

*(Handwritten signature)*

美特鋁質有限公司  
MIDI Aluminium FabriCator Ltd.

工程號 J-852 地盤 亞皆老街

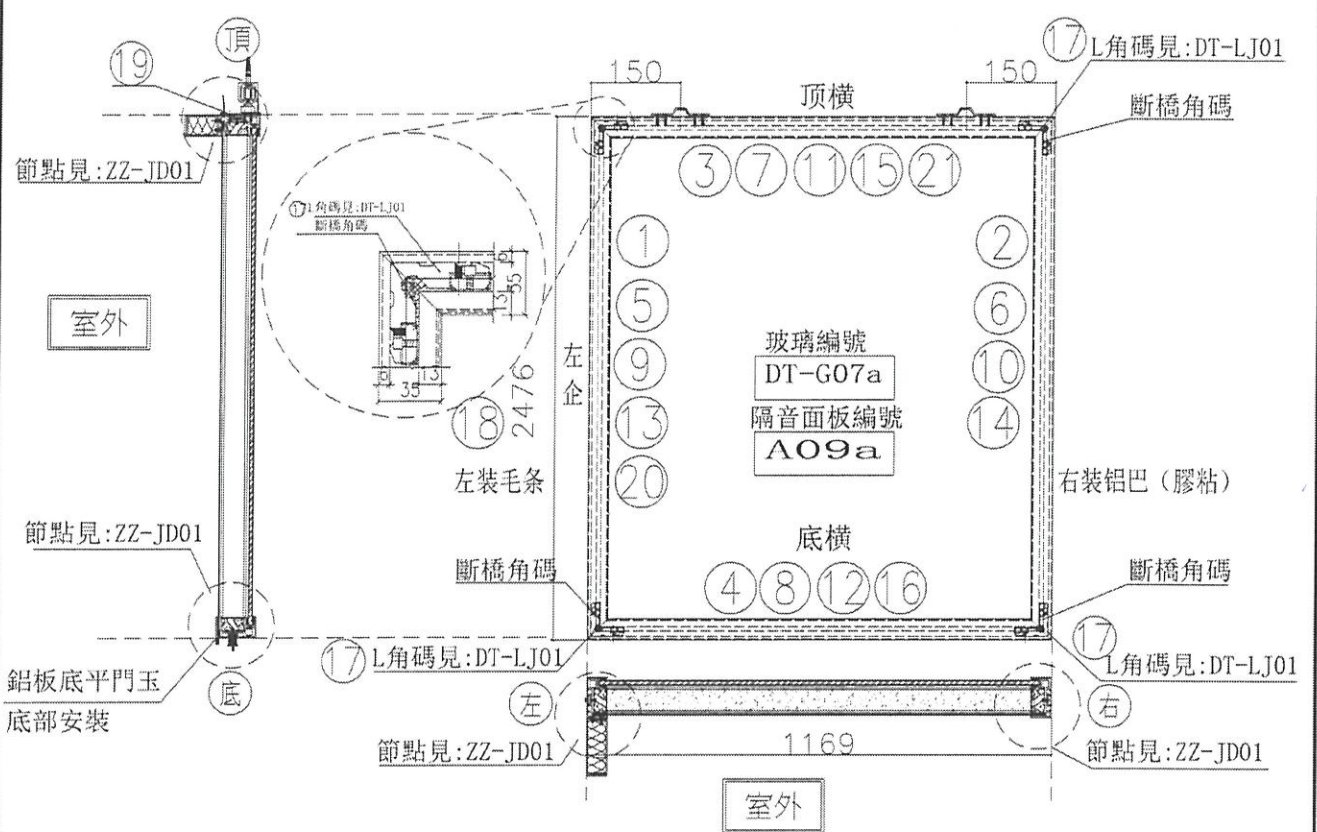


序號	料號	名稱	序號	長度	數量	物料編號
1	X85665	吊趟外框左企	直口	2476.0	2	DT-AL01-04
2	X85665	吊趟外框右企	直口	2476.0	2	DT-AL02a-04
3	X85665	吊趟外框頂橫	直口	1169.0	2	DT-AL03-08
4	X85665	吊趟外框底橫	直口	1169.0	2	DT-AL04-08
5	X85666	吊趟內框左企	直口	2470.0	2	DT-AL05-04
6	X85666	吊趟內框右企	直口	2470.0	2	DT-AL06-04
7	X85666	吊趟內框頂橫	直口	1163.0	2	DT-AL07-08
8	X85666	吊趟內框底橫	直口	1163.0	2	DT-AL08-08
9		隔音板用U槽	直口	2440.0	2	DT-UC01-01a
10		隔音板用U槽	直口	2440.0	2	DT-UC01-02a
11		隔音板用U槽	直口	1154.0	2	DT-UC01-15
12		隔音板用U槽	直口	1154.0	2	DT-UC01-16
13		POMUTE(隔音內插板)	直口	2408.0	2	DT-CB01-01a
14		POMUTE(隔音內插板)	直口	2408.0	2	DT-CB01-02a
15		POMUTE(隔音內插板)	直口	1102.0	2	DT-CB01-15
16		POMUTE(隔音內插板)	直口	1102.0	2	DT-CB01-16
17	S5X55X9角碼	L角碼加工圈	直口	11.5	8	DT-LJ01
18		毛條槽	直口	2476.0	2	DT-MT01-04
19	X85945	門頂部收口蓋	直口	1169.0	2	DT-HL01-08
20	3mm鋁板	鋁板	直口	2476.0	2	DT-LB08x
21	3mm鋁板	鋁板	直口	1169.0	2	DT-LB09

序號	名稱	單位	數量
1	頂窗	mm	
2	底窗	mm	
3	企料底部開聯位	mm	
4	底橫槽防水膠去	mm	
5	安裝打膠		
6	安裝打膠		
7	多點鎖芯型號:		
8	手柄型號:		
9	限位樣型號:		
10	T窗最大的開度:		
11	窗玉搭位數:		
12	門玉款	寬度(mm)	高度(mm)
13		雙扇	掃尾
14	大圖版次	本圖版	日期
15	窗號	寬度(W)	高度(H)
16		數量	樓層
17		1	1/F
18		2	
19	圖號	1/(W3/T1A)-a	

加(極)


名稱	吊趟門玉組裝圖	制圖	吳禕瑜	2021.11.13	修改
材料		復核			日期
顏色		批准			圖號 1/(W3/T1A)-0



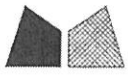

美特鋁質 有限公司  
MIDI Aluminium FabriCator Ltd.


工程號 J-852 地盤 亞皆老街

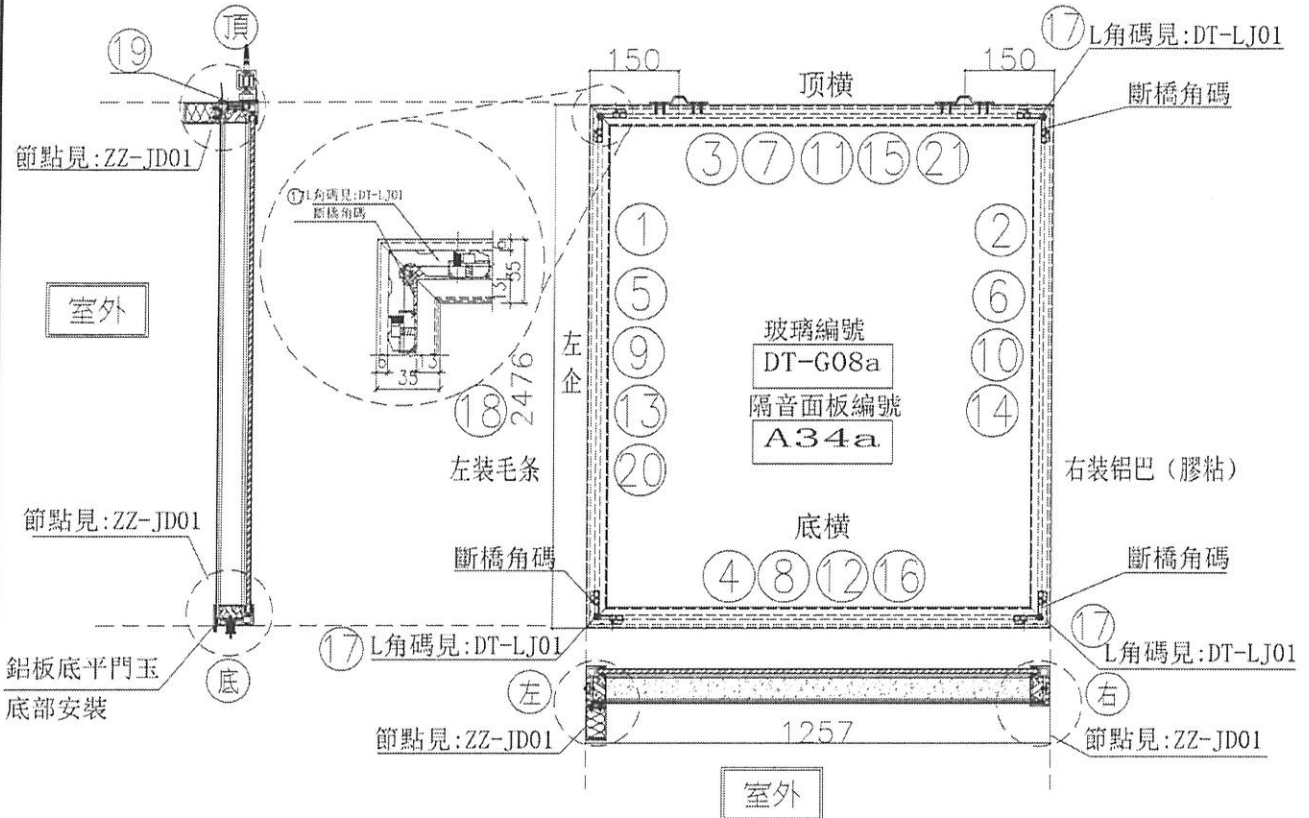

序號	圖號	名稱	序號	長度	數量	物料編號	序號	名稱	單位	備註	
1	X85665	吊趟外框左企	直口	2476.0	1	DT-AL01-04	頂留		mm		
2	X85665	吊趟外框右企	直口	2476.0	1	DT-AL02a-04	底留		mm		
3	X85665	吊趟外框頂橫	直口	1257.0	1	DT-AL03-09	企料底部開避位		mm		
4	X85665	吊趟外框底橫	直口	1257.0	1	DT-AL04-09	底橫斜防水膠擦去		mm		
5	X85666	吊趟內框左企	直口	2470.0	1	DT-AL05-04	安裝扣碼				
6	X85666	吊趟內框右企	直口	2470.0	1	DT-AL06-04	安裝扣碼				
7	X85666	吊趟內框頂橫	直口	1251.0	1	DT-AL07-09	多點鎖芯型號:				
8	X85666	吊趟內框底橫	直口	1251.0	1	DT-AL08-09	手柄型號:				
9		隔音板用U槽	直口	2440.0	1	DT-UC01-01a	限位槽型號:				
10		隔音板用U槽	直口	2440.0	1	DT-UC01-02a	T窗最大的開度:				
11		隔音板用U槽	直口	1242.0	1	DT-UC01-17	窗玉搭位數:				
12		隔音板用U槽	直口	1242.0	1	DT-UC01-18					
13		POMUTE(隔音內插板)	直口	2408.0	1	DT-CB01-01a					
14		POMUTE(隔音內插板)	直口	2408.0	1	DT-CB01-02a					
15		POMUTE(隔音內插板)	直口	1190.0	1	DT-CB01-17					
16		POMUTE(隔音內插板)	直口	1190.0	1	DT-CB01-18					
17	55X55X9角碼	L角碼加工圖	直口	11.5	4	DT-LJ01					
18		毛條槽	直口	2476.0	1	DT-MT01-04					
19	X85945	門玉頂部收口蓋	直口	1257.0	1	DT-HL01-09					
20	3mm鋁板	鋁板	直口	2476.0	1	DT-LB35x					
21	3mm鋁板	鋁板	直口	1257.0	1	DT-LB15					
							大圖版次	本圖版			
								日期			
							窗號	寬度(W)	高度(H)	數量	樓層
								1257.0	2476.0	1	1/F
							圖號	1/(W3/T3A)-a			


取消

名稱	吊趟門玉組裝圖	制圖	吳禕瑜	2021.11.13	修改		
材料		復核			日期		
顏色		批准			圖號	1/(W3/T3A)-a	

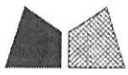

美特鋁質 有限公司  
MIDI Aluminium FabriCator Ltd.

工程號 J-852 地盤 亞皆老街

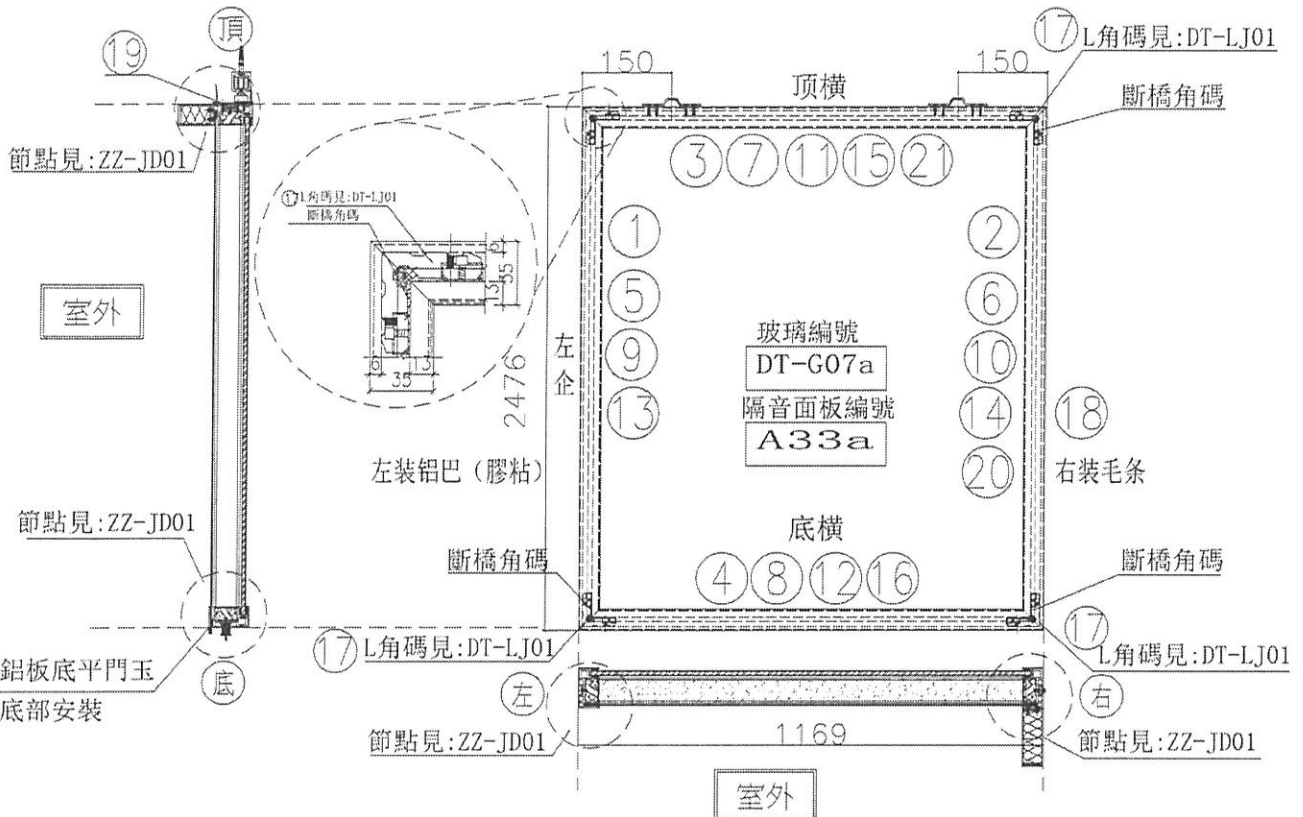

序號	編號	名稱	序號	長度	數量	物料編號	序號	名稱	單位		
1	X85665	吊趟外框左企	直口	2476.0	1	DT-AL01a-04	頂留		mm		
2	X85665	吊趟外框右企	直口	2476.0	1	DT-AL02-04	底留		mm		
3	X85665	吊趟外框頂橫	直口	1169.0	1	DT-AL03-08	企料底部開邊位		mm		
4	X85665	吊趟外框底橫	直口	1169.0	1	DT-AL04-08	底橫斜防水巴擦去		mm		
5	X85666	吊趟內框左企	直口	2470.0	1	DT-AL05-04	安裝扣碼				
6	X85666	吊趟內框右企	直口	2470.0	1	DT-AL06-04	安裝扣碼				
7	X85666	吊趟內框頂橫	直口	1163.0	1	DT-AL07-08	多點鎖芯型號:				
8	X85666	吊趟內框底橫	直口	1163.0	1	DT-AL08-08	手柄型號:				
9		隔音板用U槽	直口	2440.0	1	DT-UC01-01a	限位接型號:				
10		隔音板用U槽	直口	2440.0	1	DT-UC01-02a	T窗最大的開度:				
11		隔音板用U槽	直口	1154.0	1	DT-UC01-15	窗玉檔位數:				
12		隔音板用U槽	直口	1154.0	1	DT-UC01-16					
13		POMUTE(隔音內插板)	直口	2408.0	1	DT-CB01-01a					
14		POMUTE(隔音內插板)	直口	2408.0	1	DT-CB01-02a					
15		POMUTE(隔音內插板)	直口	1102.0	1	DT-CB01-15					
16		POMUTE(隔音內插板)	直口	1102.0	1	DT-CB01-16					
17	55X55X9角碼	L角碼加工碼	直口	11.5	4	DT-LJ01	門玉款	寬度(mm)	高度(mm)	隻幅	接長
18		毛條槽	直口	2476.0	1	DT-MT01-04					
19	X85945	門玉頂部收口蓋	直口	1169.0	1	DT-HL01-08					
20	3mm鋁板	鋁板	直口	2476.0	1	DT-LB16x					
21	3mm鋁板	鋁板	直口	1169.0	1	DT-LB09					
							大圖版次	本圖版			
								日期			
							窗號	寬度(W)	高度(H)	數量	樓層
								1169.0	2476.0	1	1/F
							圖號	2/(W3/T3A)-a			

取消

名稱	吊趟門玉組裝圖	制圖	吳緯瑜	2021.11.13	修改	
材料		復核			日期	
顏色		批准			圖號	2/(W3/T3A)-a

二厂提供资料

页码	玻璃编号	胶板编号	大圖數量	實際用量	使用窗号	膠板訂數				玻璃訂數				鋁料出單數						
						樣板層	大貨 (第二次訂貨)	後補 (第三次訂貨)	總數	EI3088訂貨 數量(玻璃)	EI3910訂貨 數量(玻璃)	EI3994訂貨 數量(玻璃)	總數	EI3076 (鋁料)	EI3928 (鋁料)	EI4022( 鋁料)	鋁料總 數			
3	DT-G01	A01	17	15	W5/T1C	3		12			15	1	14		15	1	14		15	OK
63	DT-G01a	A01a		2	W5/T1C-a			2			2		2		2		2		2	OK
			1	1	22W5/T1C				1		1			1	1			1	1	OK
			1	1	23W5/T1C				1		1			1	1			1	1	OK
4	DT-G02	A02	18	14	W3/T1C	3		11			14	1	13		14	1	14		15	3928鋁料-1
64	DT-G02a	A02a		4	W3/T1C-a			3	1		4		3	1	4		3	1	4	OK
					22W3/T1C				1		1			1	1			1	1	OK
					23W3/T1C				1		1			1	1			1	1	OK
5	DT-G03	A03/04	36	36	W1/T1C	3	3	14	14		34	2	32		34	2	34		36	3928鋁料-2
5	DT-G03	A03/04			W1/T1C-a			2			2			2	2			2	2	OK
			2		22W1/T1C				2		2			2	2			2	2	OK
			2		23W1/T1C				2		2			2	2			2	2	OK
6	DT-G04	A05	17	17	1/W9/T1A	3		14			17	1	16		17	1	16		17	OK
7	DT-G04	A05	17	17	2/W9/T1A		3		14		17	1	16		17	1	16		17	OK
8	DT-G05	A06	17	17	W8/T1A	3		14			17	1	16		17	1	16		17	OK
9	DT-G06	A07	18	17	1/W7/T1A	3		14			17	1	16		17	1	17		18	3928鋁料-1
	DT-G06	A07		1	1/W7/T1A-a				1		1			1	1			1	1	OK
10	DT-G19	A08	18	17	2/W7/T1A		3		14		17	1	16		17	1	17		18	3928鋁料-1
10	DT-G19	A08		1	2/W7/T1A-a				1		1			1	1			1	1	OK
11(A)	DT-G07	A09	18	14	1/W3/T1A	3				11	14	1	13		14	1	15		16	3928鋁料-2
65	DT-G07a	A09a		4	1/W3/T1A-a					4	4		2	2	4		2	1	3	4022鋁料+1
12	DT-G08	A10	18	15	2/W3/T1A		3		11		14	1	13		14	1	15		16	3928鋁料-2
66	DT-G08a	A10a		3	2/W3/T1A-a				2		2		2	2	4		2	1	3	4022鋁料+1 膠板欠2

⌘

⌘

页码	玻璃编号	胶板编号	大圖數量	實際用量	使用窗号	膠板訂數					玻璃訂數				鋁料出單數				
						樣板層	大貨 (第二次訂貨)	後補 (第三次訂貨)	總數	EI3088訂貨 數量(玻璃)	EI3910訂貨 數量(玻璃)	EI3994訂貨 數量(玻璃)	總數	EI3076 (鋁料)	EI3928 (鋁料)	EI4022( 鋁料)	鋁料總 數		
13	DT-G09	A11	17	14	1/W6/T1B	3		11		14	1	13		14	1	13		14	OK
67	DT-G09a	A11a		3	1/W6/T1B-a			2	1	3		2	1	3		3		3	OK
14	DT-G21	A12	17	14	2/W6/T1B		3		11	14	1	13		14	1	13		14	OK
68	DT-G21a	A12a		3	2/W6/T1B-a				2	3		2	1	3		3		3	OK
			2		22W13/T1A				2	2			2	2				2	OK
			2		23W13/T1A				2	2			2	2				2	OK
15	DT-G10	A13	17	17	W7/T1B	3		14		17	1	16		17	1	16		17	OK
21	DT-G01	A14	17	16	W5/T2C	3		13		16	1	15		16	1	15		16	OK
70	DT-G01a	A14a		1	W5/T2C-a			1		1		1		1		1		1	OK
					22W5/T2C				1	1			1	1				1	OK
					23W5/T2C				1	1			1	1				1	OK
22	DT-G02	A15	18	17	W3/T2C	3		14		17	1	16		17	1	17		18	3928鋁料-1
22	DT-G02	A15		1	W3/T2C-a				1	1				0				1	玻璃欠1
					22W3/T2C				1	1			1	1				1	OK
					23W3/T2C				1	1			1	1				1	OK
23	DT-G03	A16/17	36	30	W1/T2C	3	3	11	11	28	2	26		28	2	28		30	3928鋁料-2
71	DT-G03a	A16a/17a		6	W1/T2C-a			3	3	8		6	1	7		6	2	8	玻璃欠1
					22W1/T2C				2	2			2	2				2	OK
					23W1/T2C				2	2			2	2				2	OK
24	DT-G10	A18	16	16	W7/T2B	3		13		16	1	15		16	1	15		16	OK
					22W7/T2B				1	1			1	1				1	OK
25	DT-G21	A19	17	17	1/W6/T2B	3		14		17	1	16		17	1	16		17	OK
					1/22W6/T2B				1	1			1	1				1	OK
26	DT-G09	A20	17	17	2/W6/T2B		3		14	17	1	16		17	1	16		17	OK
					2/22W6/T2B				1	1			1	1				1	OK
27	DT-G09	A21	16	16	1/W6/T2A	3		13		16	1	15		16	1	15		16	OK
					1/22W6/T2A				1	1			1	1				1	OK
28	DT-G21	A22	16	16	2/W6/T2A		3		13	16	1	15		16	1	15		16	OK
					2/22W6/T2A				1	1			1	1				1	OK
29	DT-G10	A23	16	16	W7/T2A	3		13		16	1	15		16	1	15		16	OK
					22W7/T2A				1	1			1	1				1	OK
					23W4/T2A				1	1			1	1				1	OK
					23W9/T2A				1	1			1	1				1	OK

页码	玻璃编号	胶板编号	大圖數量	實際用量	使用窗号	膠板訂數					玻璃訂數				鋁料出單數					
						樣板層	大貨 (第二次訂貨)		後補 (第三次訂貨)	總數	EI3088訂貨 數量(玻璃)	EI3910訂貨 數量(玻璃)	EI3994訂貨 數量(玻璃)	總數	EI3076 (鋁料)	EI3928 (鋁料)	EI4022( 鋁料)	鋁料總 數		
40	DT-G01	A24	17	14	W5/T3C	3		11			14	1	13		14	1	13		14	OK
75	DT-G01a	A24a		3	W5/T3C-a			3			3		3		3		3		3	OK
					22W5/T3C					1	1			1	1			1	1	OK
					23W5/T3C					1	1			1	1			1	1	OK
41	DT-G02	A25	17	12	W3/T3C	3		9			12	1	11		12	1	11		12	OK
76	DT-G02a	A25a		5	W3/T3C-a			5			5		5		5		5		5	OK
					22W3/T3C					1	1			1	1			1	1	OK
					23W3/T3C					1	1			1	1			1	1	OK
42	DT-G03	A26/27	36	26	W1/T3C	3	3	10	10		26	2	24		26	2	24		26	OK
77	DT-G03a	A26a/27a		8	W1/T3C-a			8		2	10		8	2	10		8	2	10	OK
					22W1/T3C					2	2			2	2			2	2	OK
					23W1/T3C					2	2			2	2			2	2	OK
43	DT-G10	A28	16	10	W7/T3B	3		7			10	1	9		10	1	9		10	OK
78	DT-G10a	A28a		6	W7/T3B-a			6			6		6		6		6		6	OK
44	DT-G21	A29	16	10	1/W6/T3B	3		5			8	1	7		8	1	9		10	3928-2
79	DT-G21a	A29a		6	1/W6/T3B-a			5		3	8		5	3	8		6		6	3928+2
45	DT-G09	A30	16	10	2/W6/T3B		3	5			8	1	7		8	1	9		10	3928-2
80	DT-G09a	A30a		6	2/W6/T3B-a			5	3		8		5	3	8		6		6	3928+2
46	DT-G08	A34	4	3	1/W3/T3A	2					2	1	1		2	1	2		3	3928鋁料-1
81	DT-G08a	A34a		1	1/W3/T3A-a			1		2	3		1	1	2		1	1	2	膠板多1
47(A)	DT-G07	A33	4	3	2/W3/T3A		2				2	1	1		2	1	2		3	3928鋁料-1
82	DT-G07a	A33a		1	2/W3/T3A-a			1	2		3		1	1	2		1	1	2	膠板多1
48	DT-G09	A35	18	17	1/W7/T3A	3		13			16	1	15		16	1	16		17	3928鋁料-1
83	DT-G09a	A35a		1	1/W7/T3A-a			1		1	2		1	1	2		1	1	2	OK
49	DT-G21	A36	18	17	2/W7/T3A		3	13			16	1	15		16	1	16		17	3928鋁料-1
84	DT-G21a	A36a		1	2/W7/T3A-a			1	1		2		1	1	2		1	1	2	OK
50	DT-G05	A37	17	15	W8/T3A	3		11			14	1	13		14	1	14		15	3928-1
85	DT-G05a	A37a		2	W8/T3A-a			2		1	3		2	1	3		2		2	3928+1
51	DT-G04	A38	17	15	1/W9/T3A	3		10			13	1	12		13	1	14		15	欠2膠板 欠2玻璃
86	DT-G04a	A38a		2	1/W9/T3A-a			2		1	3		2	1	3		2		2	多1膠板
52	DT-G04	A38	17	15	2/W9/T3A		3	10			13	1	12		13	1	14		15	欠2膠板 欠2玻璃
87	DT-G04a	A38a		2	2/W9/T3A-a			2	1		3		2		2		2		2	多1膠板
53	DT-G11	A31	4	4	1/W2/T3A	2		1		1	4	1	2	1	4	1	3		4	欠1膠板(樣板層已爛)
					1/W2/T3A-a						0				0			1	1	4022-1
54	DT-G11	A32	4	4	2/W2/T3A	2		1	1	1	4	1	2	1	4	1	3		4	欠1膠板(樣板層已爛)
					2/W2/T3A-a						0				0			1	1	4022-1
					1/22W13/T3A					1	1			1	1			1	1	OK
					1/23W13/T3A					1	1			1	1			1	1	OK
					2/22W13/T3A					1	1			1	1			1	1	OK
					2/23W13/T3A					1	1			1	1			1	1	OK
					1/W3/T3B					1	1			1	1			1	1	OK
					2/W3/T3B					1	1			1	1			1	1	OK
					1/W2/T3B					1	1			1	1			1	1	OK
					2/W3/T3B					1	1			1	1			1	1	OK

←  
←