



## 工程指示 / 要求簡箋(E.I.)

工程指示編號：EI / 403) / 21

修改版次：-

工程編號：J - 852

工程名稱：亞皆老街中電

工程項目：1f Freestand 公差 欄河地盤用配件 (過山螺絲)

收件人：林哥

發件人：Ant Yeung

日期：17/11/2021

□要求提供 / □確認 事項：

- |                                    |                                     |                               |
|------------------------------------|-------------------------------------|-------------------------------|
| <input type="checkbox"/> 初步鋁料 B.M. | <input type="checkbox"/> 加工拆圖，然後生產  | <input type="checkbox"/> 尺寸表  |
| <input type="checkbox"/> 正式鋁料 B.M. | <input type="checkbox"/> 技術上資料 / 指示 | <input type="checkbox"/> 報價   |
| <input type="checkbox"/> 配件 B.M.   | <input type="checkbox"/> 樣辦或貨品說明書   | <input type="checkbox"/> 分判合約 |
| <input type="checkbox"/> 其他：_____  |                                     |                               |

內容：

因 1/F 欄河 Freestand 有 Missing 漏碼

總件 是期未到

請按 BM 訂購生產 送地盤。 軒仔收貨。 配 EI4018 使用

M12 x200 長 For Balustrade

請在 2021 / 11 / 20 前完成上列要求。

附：1 頁

以上項目為：

- |                                 |                                      |                                |
|---------------------------------|--------------------------------------|--------------------------------|
| <input type="checkbox"/> 原合約工程包 | <input type="checkbox"/> 原合約工程加 / 減賬 | <input type="checkbox"/> 新工程報價 |
|---------------------------------|--------------------------------------|--------------------------------|

原因：-

分發東莞各部門：

- |                                      |                                     |                                      |  |
|--------------------------------------|-------------------------------------|--------------------------------------|--|
| <input type="checkbox"/> 生產技術總監 □連附件 | <input type="checkbox"/> 技術部 □連附件   | <input type="checkbox"/> 生產部 □連附件    | <input type="checkbox"/> 機械設計部 □連附件    |
| <input type="checkbox"/> 採購部 □連附件    | <input type="checkbox"/> 生產統籌部 □連附件 | <input type="checkbox"/> 小羅 & 清 □連附件 |  |
| <input type="checkbox"/> 質檢部 □連附件    | <input type="checkbox"/> 會計部 □連附件   | <input type="checkbox"/> 報關組 □連附件    | <input type="checkbox"/> 其他 _____ □連附件 |

分發其他分判：

- |  |                              |
|--|------------------------------|
| <input checked="" type="checkbox"/> 水洪 | <input type="checkbox"/> 連附件 |
|--|------------------------------|

分發香港各部門：


- |                                   |                                    |                                   |  |
|-----------------------------------|------------------------------------|-----------------------------------|--|
| <input type="checkbox"/> 行政部 □連附件 | <input type="checkbox"/> 會計部 □連附件  | <input type="checkbox"/> 統籌部 □連附件 | <input type="checkbox"/> 工程部地盤科文 □連附件  |
| <input type="checkbox"/> 採購部 □連附件 | <input type="checkbox"/> QS 部 □連附件 | <input type="checkbox"/> 維修部 □連附件 | <input type="checkbox"/> 其他 _____ □連附件 |

傳遞編號：


發件人簽署：

HK 2079 / 21


項目經理簽署：

 美特鋁質有限公司	工程號:	J-852	計算:	ZJP	日期:	2021/11/17	送呈:	胡哥
MIDI Aluminium Fabricator Ltd.	地盤名稱:	亞皆老街	核對:		日期:		副本:	
地盤用配件B.M.表	項目類別:	欄河 remedial 1/F	批准:		日期:			
BM編號:	A/C Code:						此BM依據 收 2021-8-26 施工圖 計算	

序號	修改標示	配件圖號	物料編號	配件名稱	顏色	實用	後備	總數	單位	備注
1		M12六角頭螺栓	配1絲母,1平1彈介	M12x200六角頭螺栓(半螺紋)	A4-70	60	4	64	套	用於 欄河 remedial 1/F 鐵碼固定
2										
3										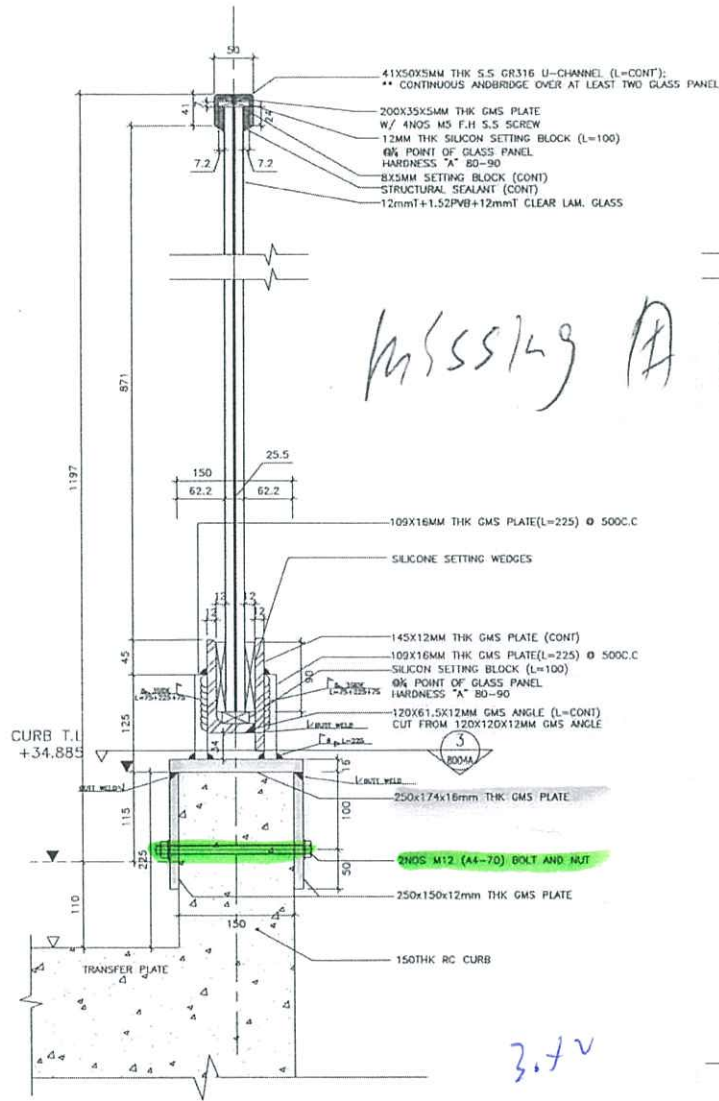
1 REMEDIAL DETAIL OF GLASS BALUSTRADE (SECTION)  
 REMEDIAL CASE FOR EMBED MISSING REFER TO DRAWING 3012

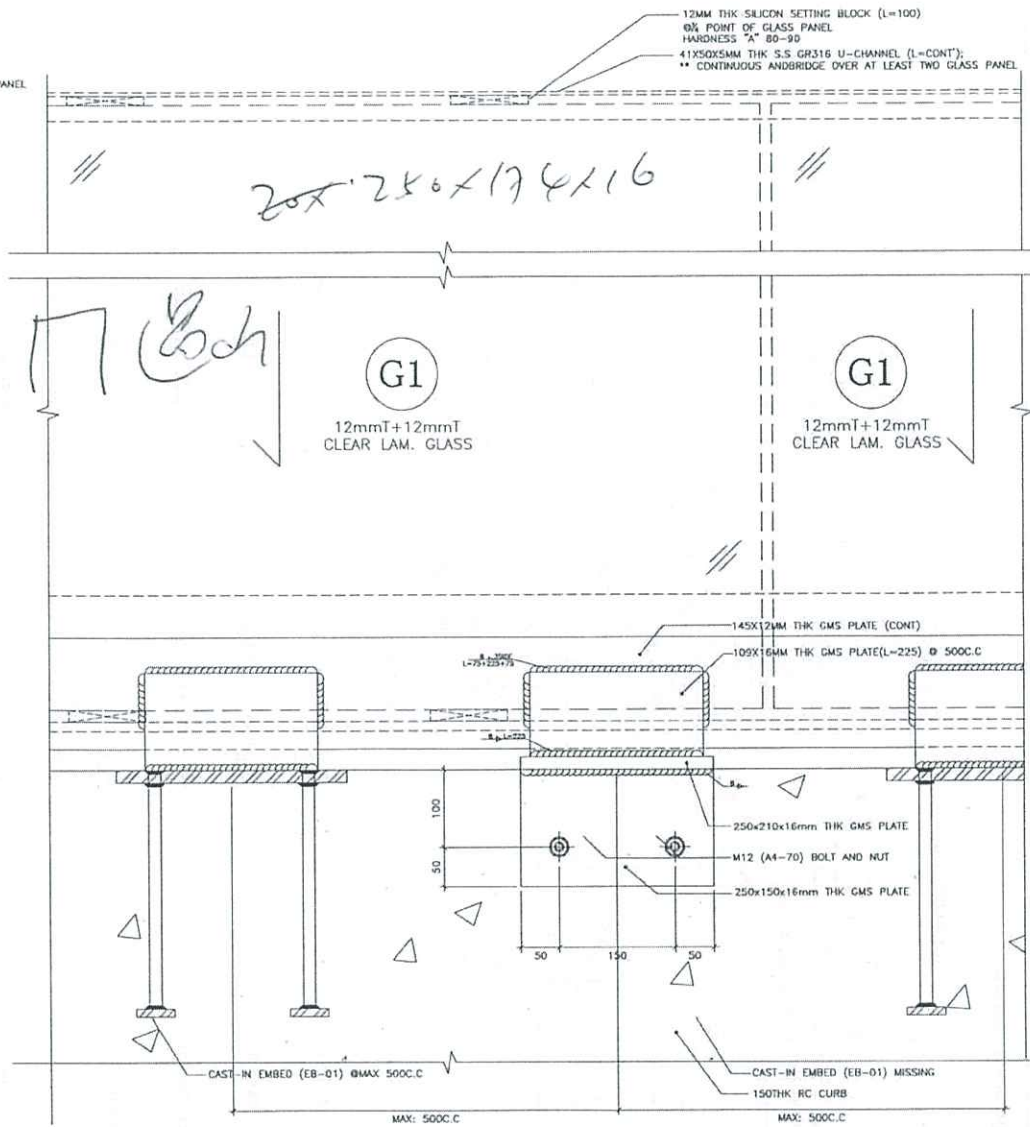

2 REMEDIAL DETAIL OF GLASS BALUSTRADE (ELEV)  
 REMEDIAL CASE FOR EMBED MISSING; LOCATION REFER TO DRAWING 3102, 3103