

工程指示 / 要求簡箋(E.I.)

工程指示編號：EI / 4071 / 21

修改版次：B

工程編號：J - 852

工程名稱：亞皆老街中電

工程項目：大樓 後加鋁梳子 鋁料地盆用

收件人：生統 /

發件人：Ant Yeung

日期：30/11/2021

要求提供 / 確認 事項：

- () 初步鋁料 B.M. () 加工拆圖，然後生產 () 尺寸表
- () 正式鋁料 B.M. () 技術上資料 / 指示 () 報價
- () 配件 B.M. () 樣辦或貨品說明書 () 分判合約
- () 其他：_____

內容：

B 版：已修改加工圖上所標示的尺寸 (20*10*2mm 鋁通)

E2 4069B E2J 0649

A 版：按廠要求提供加工圖

請按加工圖依生產送地盆安裝。

球哥收貨

謝謝

請在 2021.12.06 前完成上列要求。

附：~~8~~頁

- 原合約工程包 原合約工程加 / 減賬 新工程報價

原因：-

分發東莞各部門：

- () 生產技術總監 連附件 () 技術部 連附件 () 生產部 連附件 () 機械設計部 連附件
- () 採購部 連附件 () 生產統籌部 連附件 () 小羅 & 清 連附件
- () 質檢部 連附件 () 會計部 連附件 () 報關組 連附件 () 其他 楊榮輝 連附件

分發其他分判：

- () 水洪 連附件 *秋*

分發香港各部門：


- () 行政部 連附件 () 會計部 連附件 () 統籌部 連附件 () 工程部地盤科文 連附件 祥哥
- () 採購部 連附件 () QS 部 連附件 () 維修部 連附件 () 其他 _____ 連附件

傳遞編號：

HK *2186* / 21

發件人簽署：


項目經理簽署：

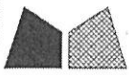

美特鋁質有限公司
MIDI Aluminium Fabricator Ltd.

产品编号	L(MM)	数量	A	N	M	B	N1	M1	备注
		1							

工程號 J852 地盤 亞皆老街

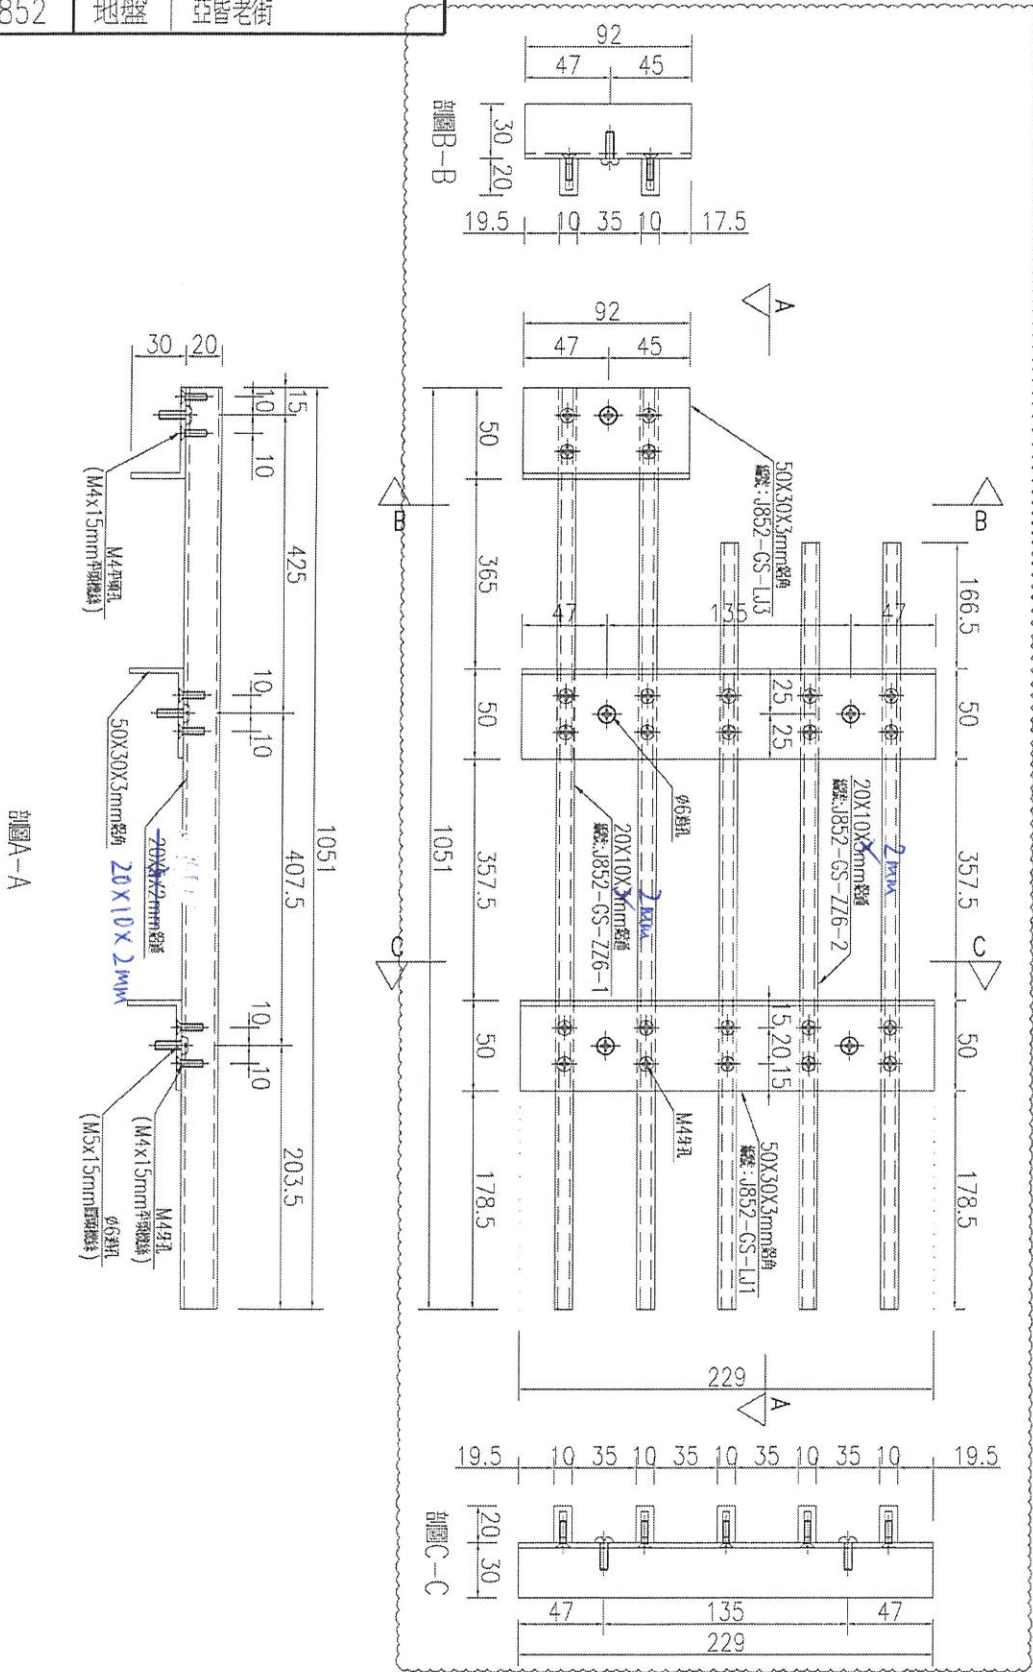



名稱	格栅拆圖	制圖	吳禕瑜	2021-11-22	修改	A		
材料	詳見加工圖	復核			日期	2021.11.27		
顏色	UCT201498XL(A)-3 灰色	批准			圖號	J852-GS-ZZ6		



美特鋁質有限公司
MIDI Aluminium Fabricator Ltd.


工程號 J852 地盤 亞答老街

序號	物料編號	長度L	數量	A	N	B	使用位置
1	J852-GS-ZZ1-1	521	5	94.5	287.5	139	J852-GS-ZZ1
2	J852-GS-ZZ2-1	884	5	138.5	500.5	245	J852-GS-ZZ2
3	J852-GS-ZZ3-1	908.5	5	245	499.5	164	J852-GS-ZZ3
4	J852-GS-ZZ4-1	765	5	163.5	337.5	264	J852-GS-ZZ4
5	J852-GS-ZZ5-2	996	3	264	462	270	J852-GS-ZZ5
6	J852-GS-ZZ6-2	802.5	3	191.5	407.5	203.5	J852-GS-ZZ6
7	J852-GS-ZZ7-1	893	5	203.5	462.5	227	J852-GS-ZZ7
8	J852-GS-ZZ8-1	914	5	227	461	226	J852-GS-ZZ8
9	J852-GS-ZZ9-1	941	5	226.5	576.5	138	J852-GS-ZZ9
10	J852-GS-ZZ10-1	520	5	138.5	287.5	94	J852-GS-ZZ10

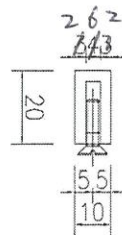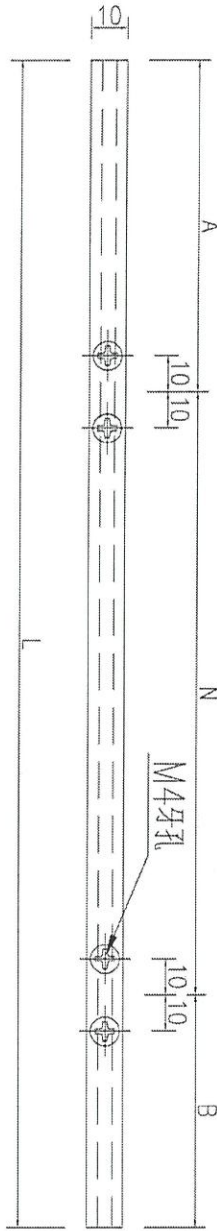

名稱	鋁通加工圖	制圖	吳禕瑜	2021-11-27	修改	
材料	20x10x3mm鋁通	復核			日期	
顏色	UCT201498XL(A)-3 灰色	批准			圖號	J852-GS-ZZ1-1


EG-DWG3

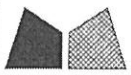

美特鋁質 有限公司
MIDI Aluminium Fabricator Ltd.

工程號 J852 地盤 亞皆老街

序號	物料編號	長度L	數量	A	N	B	C	使用位置
1	J852-GS-ZZ5-1	1241	2	264	462	500	15	J852-GS-ZZ5
2	J852-GS-ZZ6-1	1051	2	15	425	407.5	203.5	J852-GS-ZZ6

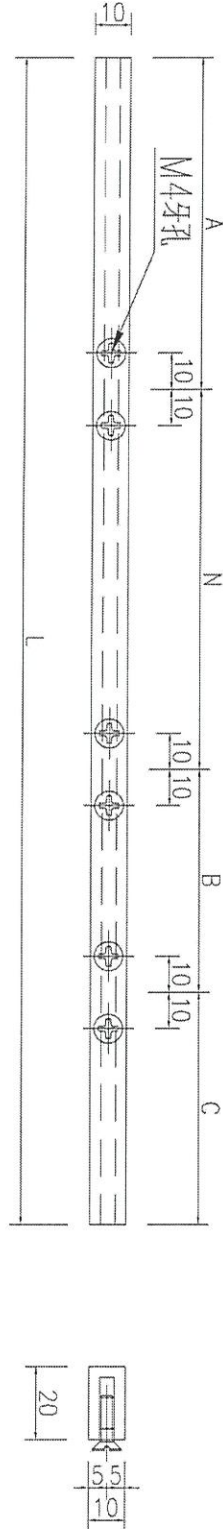

名稱	鋁通加工圖 $2mm$	制圖	吳緯瑜	2021-11-27	修改		
材料	20x10x3mm 鋁通	復核			日期		
顏色	UCT201498XL(A)-3 灰色	批准			圖號	J852-GS-ZZ5-1	