工程指示 / 要求簡箋(E.I.)

工程指示編號：EI / 4071 / 21

修改版次：C

工程編號：J - 852

工程名稱：亞皆老街中電

工程項目：大樓 後加鋁梳子 地盆用鋁料

收件人：生統 /

發件人：Ant Yeung

日期：09/12/2021

□要求提供 / □確認 事項：

- | | | |
|------------------------------------|-------------------------------------|-------------------------------|
| <input type="checkbox"/> 初步鋁料 B.M. | <input type="checkbox"/> 加工拆圖，然後生產 | <input type="checkbox"/> 尺寸表 |
| <input type="checkbox"/> 正式鋁料 B.M. | <input type="checkbox"/> 技術上資料 / 指示 | <input type="checkbox"/> 報價 |
| <input type="checkbox"/> 配件 B.M. | <input type="checkbox"/> 樣辦或貨品說明書 | <input type="checkbox"/> 分判合約 |
| <input type="checkbox"/> 其他：_____ | | |

內容：

C 版：所有刀口位須補油，在廠噴。B 版：已修改加工圖上所標示的尺寸 (20*10*2mm 鋁通). EI4069B 已訂此料。A 版：按廠要求提供加工圖請按加工圖依生產送地盆安裝。球哥收貨謝謝請在 2021.12.11 前完成上列要求。

附：2 頁

 原合約工程包 原合約工程加 / 減賬 新工程報價

原因：-

分發東莞各部門：

- | | | | | | | | |
|---------------------------------|------------------------------|---|---|-------------------------------|------------------------------|--------------------------------|---|
| <input type="checkbox"/> 生產技術總監 | <input type="checkbox"/> 連附件 | <input type="checkbox"/> 技術部 | <input type="checkbox"/> 連附件 | <input type="checkbox"/> 生產部 | <input type="checkbox"/> 連附件 | <input type="checkbox"/> 機械設計部 | <input type="checkbox"/> 連附件 |
| <input type="checkbox"/> 採購部 | <input type="checkbox"/> 連附件 | <input checked="" type="checkbox"/> 生產統籌部 | <input checked="" type="checkbox"/> 連附件 | <input type="checkbox"/> 小羅&清 | <input type="checkbox"/> 連附件 | | |
| <input type="checkbox"/> 質檢部 | <input type="checkbox"/> 連附件 | <input type="checkbox"/> 會計部 | <input type="checkbox"/> 連附件 | <input type="checkbox"/> 報關組 | <input type="checkbox"/> 連附件 | <input type="checkbox"/> 其他 | <u>楊榮輝</u> <input type="checkbox"/> 連附件 |

分發其他分判：

-
- 水洪
-
- 連附件

分發香港各部門：

- | | | | | | | | | |
|------------------------------|------------------------------|-------------------------------|------------------------------|------------------------------|------------------------------|----------------------------------|------------------------------|------------------------------|
| <input type="checkbox"/> 行政部 | <input type="checkbox"/> 連附件 | <input type="checkbox"/> 會計部 | <input type="checkbox"/> 連附件 | <input type="checkbox"/> 統籌部 | <input type="checkbox"/> 連附件 | <input type="checkbox"/> 工程部地盤科文 | <input type="checkbox"/> 連附件 | 祥哥 |
| <input type="checkbox"/> 採購部 | <input type="checkbox"/> 連附件 | <input type="checkbox"/> QS 部 | <input type="checkbox"/> 連附件 | <input type="checkbox"/> 維修部 | <input type="checkbox"/> 連附件 | <input type="checkbox"/> 其他 | _____ | <input type="checkbox"/> 連附件 |


傳遞編號：

HK 2252 / 21

發件人簽署：


項目經理簽署：

EG-DWG3

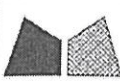
美特鋁質 有限公司
 MIDI Aluminium Fabricator Ltd.

工程號	J852	地盤	亞答街
-----	------	----	-----

序號	物料編號	長度L	數量	A	N	B	使用位置
1	J852-GS-ZZ1-1	521	5	94.5	287.5	139	J852-GS-ZZ1
2	J852-GS-ZZ2-1	884	5	138.5	500.5	245	J852-GS-ZZ2
3	J852-GS-ZZ3-1	908.5	5	245	499.5	164	J852-GS-ZZ3
4	J852-GS-ZZ4-1	765	5	163.5	337.5	264	J852-GS-ZZ4
5	J852-GS-ZZ5-2	996	3	264	462	270	J852-GS-ZZ5
6	J852-GS-ZZ6-2	802.5	3	191.5	407.5	203.5	J852-GS-ZZ6
7	J852-GS-ZZ7-1	893	5	203.5	462.5	227	J852-GS-ZZ7
8	J852-GS-ZZ8-1	914	5	227	461	226	J852-GS-ZZ8
9	J852-GS-ZZ9-1	941	5	226.5	576.5	138	J852-GS-ZZ9
10	J852-GS-ZZ10-1	520	5	138.5	287.5	94	J852-GS-ZZ10

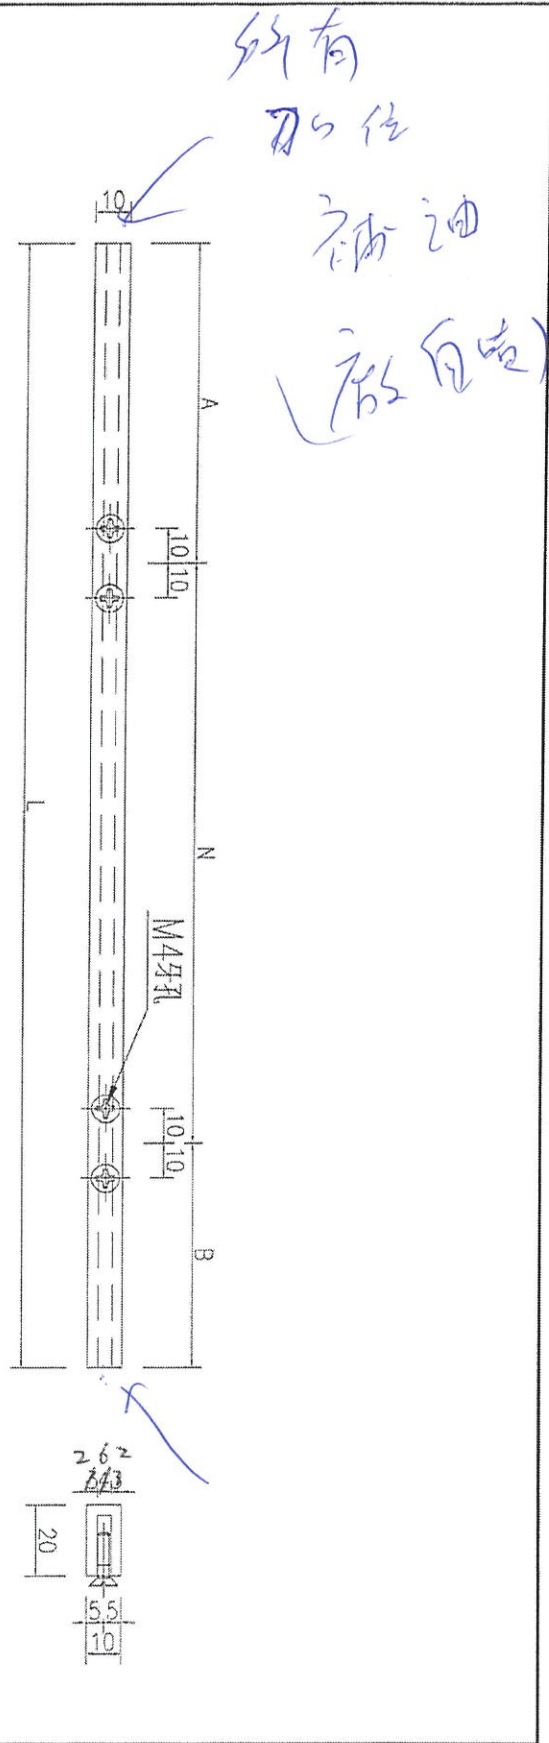

名稱	鋁通加工圖	制圖	吳權翰	2021-11-27	修改		
材料	20x10x3mm鋁通	復核			日期		
顏色	UCT201498XL(A)-3 灰	批准			圖號	J852-GS-ZZ1-1	

