

工程指示 / 要求簡箋(E.I.)

工程指示編號：EI / 4085 / 21

修改版次：-

工程編號：J - 852

工程名稱：亞皆老街中電

工程項目：欄河 G/F 用公差鐵件

收件人：Maggie

發件人：Ant Yeung

日期：26/11/2021

要求提供 / 確認 事項：

- () 初步鋁料 B.M. () 加工拆圖，然後生產 () 尺寸表
- () 正式鋁料 B.M. () 技術上資料 / 指示 () 報價
- () 配件 B.M. () 樣辦或貨品說明書 () 分判合約
- () 其他：_____

內容：

請按加工圖訂購鐵件送地盤安裝
G/F 欄河位置使用，現場出入公差用鐵件

謝謝

請在 2021.11.30 前完成上列要求。

附：1 頁 BM

- 原合約工程包 原合約工程加 / 減賬 新工程報價

原因：-

分發東莞各部門：

- () 生產技術總監 連附件 () 技術部 連附件 () 生產部 連附件 () 機械設計部 連附件
- () 採購部 連附件 () 生產統籌部 連附件 () 小羅 & 清 連附件
- () 質檢部 連附件 () 會計部 連附件 () 報關組 連附件 () 其他 楊榮輝 連附件

分發其他分判：

- (v) 水洪 連附件

分發香港各部門：

- () 行政部 連附件 () 會計部 連附件 () 統籌部 連附件 () 工程部地盤科文 連附件 祥哥
- () 採購部 連附件 () QS 部 連附件 () 維修部 連附件 () 其他 _____ 連附件

傳遞編號：

HK 1-21

發件人簽署：

項目經理簽署：

(Handwritten signatures)

如
加
板
加
板

美特鋁質有限公司
MIDI Aluminium Fabricator Ltd.


工程號 J-852 地盤 亞皆老街 / 擱河

出
入


offset

增加
G/F 用
16mm 鍍鋅
夾包


225x125x16mm 鍍鋅鋼板

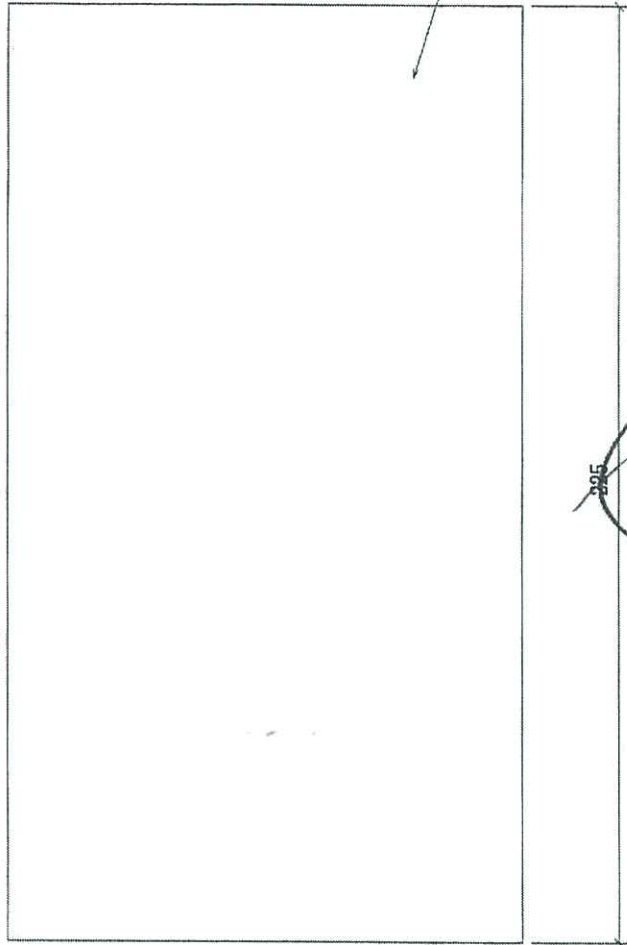

250

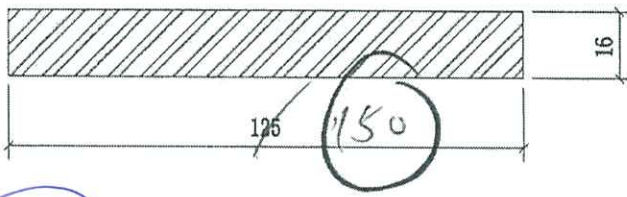

7013
7014
7015

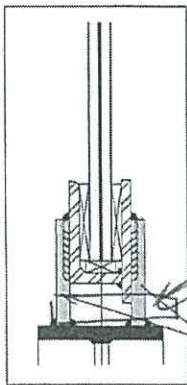

此品
60
14

序號	物料編號	數量	使用位置	樓層
01	GS01-AG04	112	G/F	G/F-GP
02	GS01-AG04	310	1/F	3002-GP1
03	GS01-AG04	136	1/F	3005-GP1
04	GS01-AG04	76	1/F	3005-GP1

634 76 = 660 1/2

名稱	擱河固定鋼板	制圖	CJM	2021.05.10	修改	
材料	16mm 鍍鋅鋼板(材質: SJ275)	復核	SHUI	2021.05.15	日期	
顏色		批准			圖號	GS01-AG04

BAL-250
AG-250