

工程指示 / 要求簡箋(E.I.)

工程指示編號：EI / 4087 / 21

修改版次： B

工程編號： J - 852

工程名稱：亞皆老街中電

工程項目：鐘樓 Glass Wall& Door 地盆用鋁板 (白色)

收件人：生統

發件人：Ant Yeung

日期：08/12/2021

要求提供 /  確認 事項：

- |                                    |                                     |                               |
|------------------------------------|-------------------------------------|-------------------------------|
| <input type="checkbox"/> 初步鋁料 B.M. | <input type="checkbox"/> 加工拆圖，然後生產  | <input type="checkbox"/> 尺寸表  |
| <input type="checkbox"/> 正式鋁料 B.M. | <input type="checkbox"/> 技術上資料 / 指示 | <input type="checkbox"/> 報價   |
| <input type="checkbox"/> 配件 B.M.   | <input type="checkbox"/> 樣辦或貨品說明書   | <input type="checkbox"/> 分判合約 |

內容：\_

**B: 再新增一件，(用白色) UCT902435SC-3**

**A: 新增一件，(用白色) UCT902435SC-3**

請按加工圖生產鐘樓 Glass Wall& Door 地盆用鋁板 2 件 (用白色) UCT902435SC-3

鋁板全梗孔，不用長孔

球哥收貨

請在 2021.12. 01 前完成上列要求。

附：4 頁

以上項目為：

- 原合約工程包                       原合約工程加 / 減賬                       新工程報價

原因：-

分發東莞各部門：

- |  |   |  |  |
|--|---|--|--|
| <input type="checkbox"/> 生產技術總監 <input type="checkbox"/> 連附件 | <input type="checkbox"/> 技術部 <input type="checkbox"/> 連附件   | <input type="checkbox"/> 生產部 <input type="checkbox"/> 連附件  | <input type="checkbox"/> 機械設計部 <input type="checkbox"/> 連附件    |
| <input type="checkbox"/> 採購部 <input type="checkbox"/> 連附件    | <input type="checkbox"/> 生產統籌部 <input type="checkbox"/> 連附件 | <input type="checkbox"/> 小羅&清 <input type="checkbox"/> 連附件 |  |
| <input type="checkbox"/> 質檢部 <input type="checkbox"/> 連附件    | <input type="checkbox"/> 會計部 <input type="checkbox"/> 連附件   | <input type="checkbox"/> 報關組 <input type="checkbox"/> 連附件  | <input type="checkbox"/> 其他 _____ <input type="checkbox"/> 連附件 |

分發其他分判：

- 水洪  連附件     秋  連附件


分發香港各部門：

- |   |  |   |  |
|---|--|---|--|
| <input type="checkbox"/> 行政部 <input type="checkbox"/> 連附件 | <input type="checkbox"/> 會計部 <input type="checkbox"/> 連附件  | <input type="checkbox"/> 統籌部 <input type="checkbox"/> 連附件 | <input checked="" type="checkbox"/> 工程地盤科文 <input type="checkbox"/> 連附件 祥哥 |
| <input type="checkbox"/> 採購部 <input type="checkbox"/> 連附件 | <input type="checkbox"/> QS 部 <input type="checkbox"/> 連附件 | <input type="checkbox"/> 維修部 <input type="checkbox"/> 連附件 | <input type="checkbox"/> 其他 _____ <input type="checkbox"/> 連附件             |

傳遞編號：

HK 2251 / 21

發件人簽署：

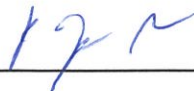項目經理簽署：




# EG-DWG3


**美特鋁質** 有限公司  
 MIDI Aluminium Fabricator Ltd.

加工數量：1

工程號 J-852 地盤 亞答老街

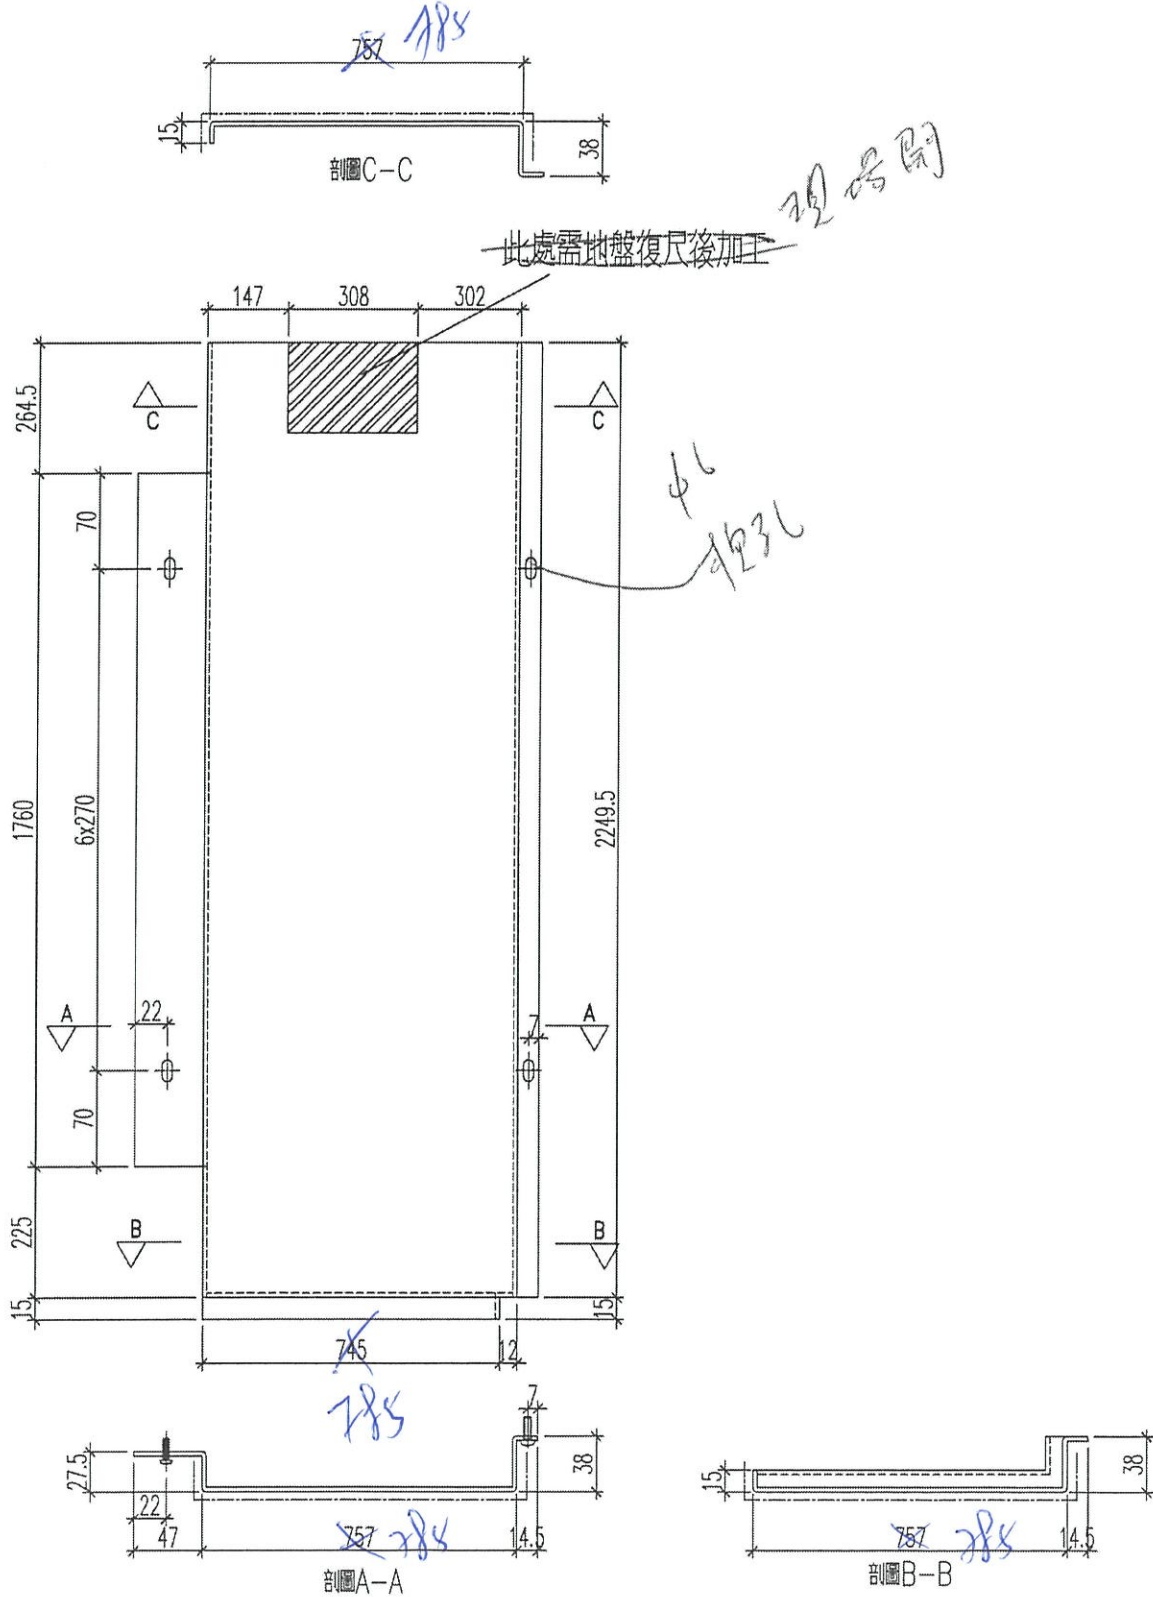


名稱	鋁板加工圖	制圖	黃漢卿	2021.9.28	修改			
材料	3mm厚鋁板	復核	王禮秋	2021.9.28	日期			
顏色	白色	批准			圖號	J852-ZL-AP4		

# EG-DWG3




**美特鋁質** 有限公司  
 MIDI Aluminium Fabricator Ltd.

加工數量：1


工程號 J-852 地盤 亞皆老街

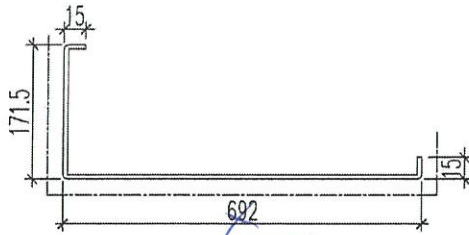

732

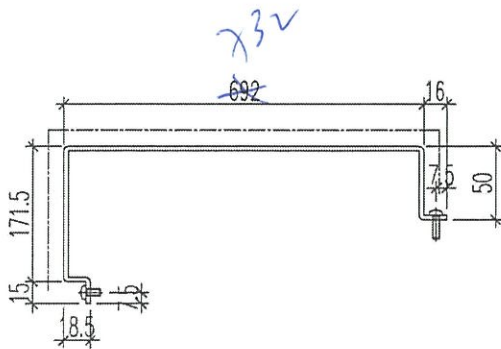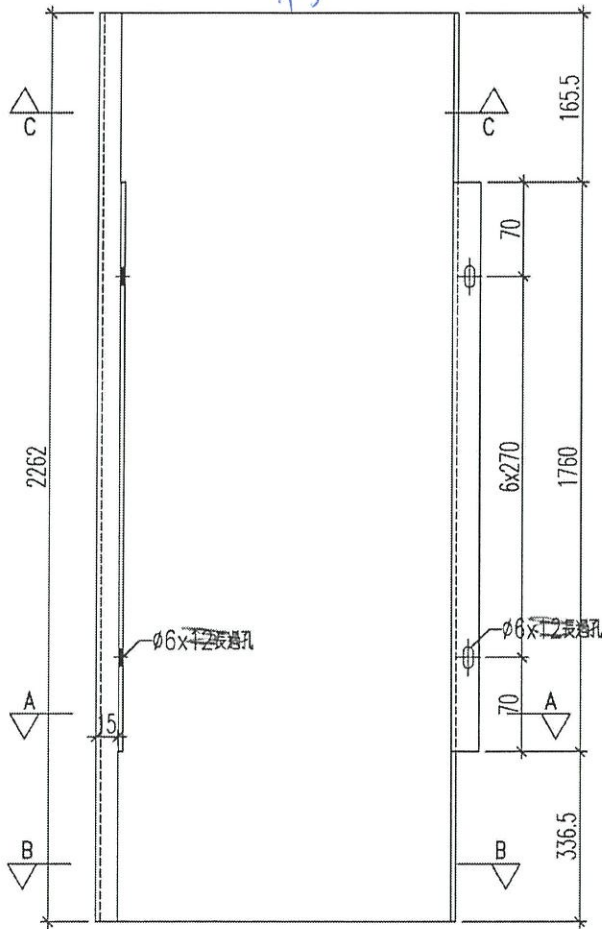

732

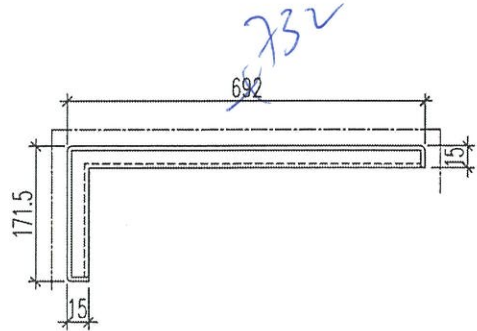

732

名稱	鋁板加工圖	制圖	黃漢卿	2021.9.28	修改			
材料	3mm厚鋁板	復核	王禮秋	2021.9.28	日期			
顏色	白色	批准			圖號	J852-ZL-AP4a		