



工程指示 / 要求簡箋(E.I.)

工程指示編號：EI / 4105 / 21 修改版次：-  
 工程編號：J - 852 工程名稱：亞皆老街中電  
 工程項目：佛沙窗 後裝窗 廠用鋁料 BM (滴水線)  
 收件人：生統 發件人：Ant Yeung 日期：02/12/2021

要求提供 /  確認 事項：

- |                                    |                                     |                               |
|------------------------------------|-------------------------------------|-------------------------------|
| <input type="checkbox"/> 初步鋁料 B.M. | <input type="checkbox"/> 加工拆圖，然後生產  | <input type="checkbox"/> 尺寸表  |
| <input type="checkbox"/> 正式鋁料 B.M. | <input type="checkbox"/> 技術上資料 / 指示 | <input type="checkbox"/> 報價   |
| <input type="checkbox"/> 配件 B.M.   | <input type="checkbox"/> 樣辦或貨品說明書   | <input type="checkbox"/> 分判合約 |
| <input type="checkbox"/> 其他：_____  |                                     |                               |

內容：\_

請按加工圖生產佛沙窗 後裝窗用滴水線. 淘寶訂送紫東噴色. UC721492K-3

請在 2021 / 12 / 10 前完成上列要求。

附：1 頁 BM

以上項目為：

- 原合約工程包                       原合約工程加 / 減賬                       新工程報價

原因：-

分發東莞各部門：

- |  |   |  |   |
|--|---|--|---|
| <input type="checkbox"/> 生產技術總監 <input type="checkbox"/> 連附件 | <input type="checkbox"/> 技術部 <input type="checkbox"/> 連附件                         | <input type="checkbox"/> 生產部 <input type="checkbox"/> 連附件    | <input type="checkbox"/> 機械設計部 <input type="checkbox"/> 連附件         |
| <input type="checkbox"/> 採購部 <input type="checkbox"/> 連附件    | <input checked="" type="checkbox"/> 生產統籌部 <input checked="" type="checkbox"/> 連附件 | <input type="checkbox"/> 小羅 & 清 <input type="checkbox"/> 連附件 |   |
| <input type="checkbox"/> 質檢部 <input type="checkbox"/> 連附件    | <input type="checkbox"/> 會計部 <input type="checkbox"/> 連附件                         | <input type="checkbox"/> 報關組 <input type="checkbox"/> 連附件    | <input type="checkbox"/> 其他 <u>楊毅平</u> <input type="checkbox"/> 連附件 |

分發其他分判：

- 水洪  連附件

分發香港各部門：

- 行政部  連附件     會計部  連附件     統籌部  連附件     工程部地盤科文  連附件 有哥，祥哥  
 採購部  連附件     QS 部  連附件     維修部  連附件     其他 \_\_\_\_\_  連附件

傳遞編號：

HK 2203 / 21


發件人簽署：

項目經理簽署：

工程號: J-852		計算: 吳禕瑜		日期: 10/09/2020		送呈: 胡哥		副本:				
地盤名稱: 亞皆老街		核對:		日期:		A/C Code:						
項目類別: 鋁型材B.M.表		批准:		日期:		此BM依據 2021-2-10收施工圖 計算						
修改版次:		有顏色鋁料(Kg): 0.000		無電鍍鋁料(Kg): 0.000		V.F總面積(米 <sup>2</sup> ): 0.000		0.000				
序號	修改內容	物料編號	鋁料名稱	顏色	合金狀態	長度(mm)	數量(支)		重量(Kg)	V.F.(米 <sup>2</sup> )		備注
							實用	後備		Kg/M	總數	
1		4*10mm U槽	隔音板用U槽	UCT201498XL-3	6063-T6	6000	300	0	300			佛沙窗及後裝窗用滴水線
2												
3												
4												
5												
6												
7												
8												
9												
10												
11												
12												
13									0.0	合計:	0.000	


# J-852 吊趟项目 铝料模圖

②

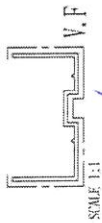


模號: X85665  
名稱: 外框料 ✓  
合金狀態: 6063-T5  
重量: 0.784 KG/M  
V.F.: 126.37 mm

③

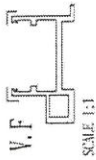


模號: X85666  
名稱: 內框料 ✓  
合金狀態: 6063-T5  
重量: 1.078 KG/M  
V.F.: 7.68 mm

④

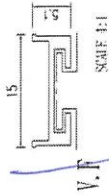

模號: X85667  
名稱: 毛條槽 ✓  
合金狀態: 6063-T5  
重量: 0.058 KG/M  
V.F.: 30.54 mm

⑤

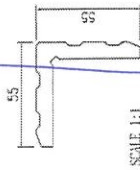


模號: X85668 ✓  
名稱: L角碼  
合金狀態: 6063-T5 ✓  
重量: 2.207 KG/M  
V.F.: mm

⑥




模號: ME0004004  
名稱: 16x5鋁巴  
合金狀態: 6063-T5  
重量: 0.217 KG/M  
V.F.: 0 mm

⑦

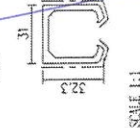

模號: X85675 ✓  
名稱: 吊趟用路軌  
合金狀態: 6063-T6  
重量: 0.846 KG/M  
V.F.: 166 mm

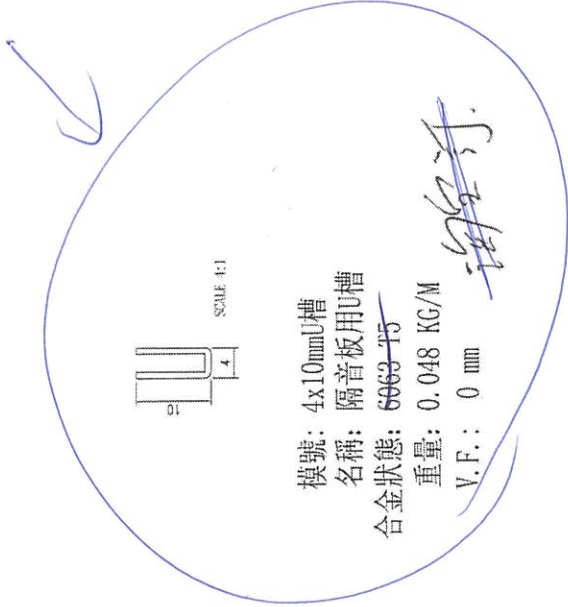

模號: 4x10mmU槽  
名稱: 隔音板用U槽  
合金狀態: 6063-T5  
重量: 0.048 KG/M  
V.F.: 0 mm