



工程指示 / 要求簡箋(E.I.)

工程指示編號：EI / 4178 / 21

修改版次：-

工程編號：J - 852

工程名稱：亞皆老街中電

工程項目：欄河 G/F Freestand 地盤用玻璃 (泳池欄河) (2 件)

收件人：Maggie

發件人：Ant Yeung

日期：20/12/2021

要求提供 / 確認 事項：

- | | | |
|------------------------------------|-------------------------------------|-------------------------------|
| <input type="checkbox"/> 初步鋁料 B.M. | <input type="checkbox"/> 加工拆圖，然後生產 | <input type="checkbox"/> 尺寸表 |
| <input type="checkbox"/> 正式鋁料 B.M. | <input type="checkbox"/> 技術上資料 / 指示 | <input type="checkbox"/> 報價 |
| <input type="checkbox"/> 配件 B.M. | <input type="checkbox"/> 樣辦或貨品說明書 | <input type="checkbox"/> 分判合約 |
| <input type="checkbox"/> 其他：_____ | | |

內容：

按現場覆尺，請按加工圖生產玻璃送地盤安裝 (共 2 件)

12+1.52+12 lam 片. 3m 膠紙包邊. 3M VHB 膠紙

請在 2022.01. 10 前完成上列要求。

附：

以上項目為：

- 原合約工程包 原合約工程加 / 減賬 新工程報價

原因：-_____

分發東莞各部門：

- () 生產技術總監 連附件 () 技術部 連附件 () 生產部 連附件 () 機械設計部 連附件
 () 採購部 連附件 () 生產統籌部 連附件 () 小羅 & 清 連附件
 () 質檢部 連附件 () 會計部 連附件 () 報關組 連附件 () 其他 楊榮輝 連附件

分發其他分判：

- (v) 水洪 連附件

分發香港各部門：


- () 行政部 連附件 () 會計部 連附件 () 統籌部 連附件 () 工程部地盤科文 連附件 祥哥
 () 採購部 連附件 () QS 部 連附件 () 維修部 連附件 () 其他 _____ 連附件

傳遞編號：


HK / 21

發件人簽署：


項目經理簽署：

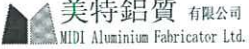		工程號:	J852	計算:	sde	日期:	2021.05.20	送呈:					
		地盤名稱:		核對:		日期:		副本:					
地盤用玻璃B.M.表		項目類別:	GF攔河玻璃			日期:		A/C Code:					
BM編號:		修改版次:	總計玻璃面積 (平方米):			1.57							
序號	修改內容	玻璃圖號	顏色與類型	厚度 (mm)	玻璃尺寸		數量 (塊)	單件面積 (平方米)	總面積 (平方米)	加工圖參考	位置圖		
					寬度 (W mm)	高度 (H mm)							
1		GF-GB01	(G1) 12 mm THK.LOW IRON TEMPERED (OUTER)+ 1.52 mm THK(PVB) + 12 mm THK. LOW IRON TEMPERED LAMIATED GLASS (INNER) (D20080301)	25.5	1044.0	753.0	2	0.79	1.57	見G1-01加工圖	見G/F玻璃位置圖		
2													
3													
					合計:		2		1.57				
加工注意事項:		1).本表中之所有玻璃顏色為:											
		2).本表中所有玻璃對角線尺寸偏差要求不超過負1.5mm。											
		3).本表中玻璃要求粗磨邊處理並倒棱角，而所有玻璃之入爐方向需保持一致。											
		4).本表中所有玻璃成品均需做雙面保護，用透明靜電膠紙加四周一寸FK白膠紙做雙面加固保護處理。											
		5).本表中所有玻璃成品均需注明室內外及其玻璃編號，以便識別。											

 美特鋁質 有限公司 MIDI Aluminium Fabricator Ltd.				類別		物料號	
				制圖	CJM	2021.05.20	圖號 G1-01
修改				復核			數量 見BOM表
日期				批准			位置

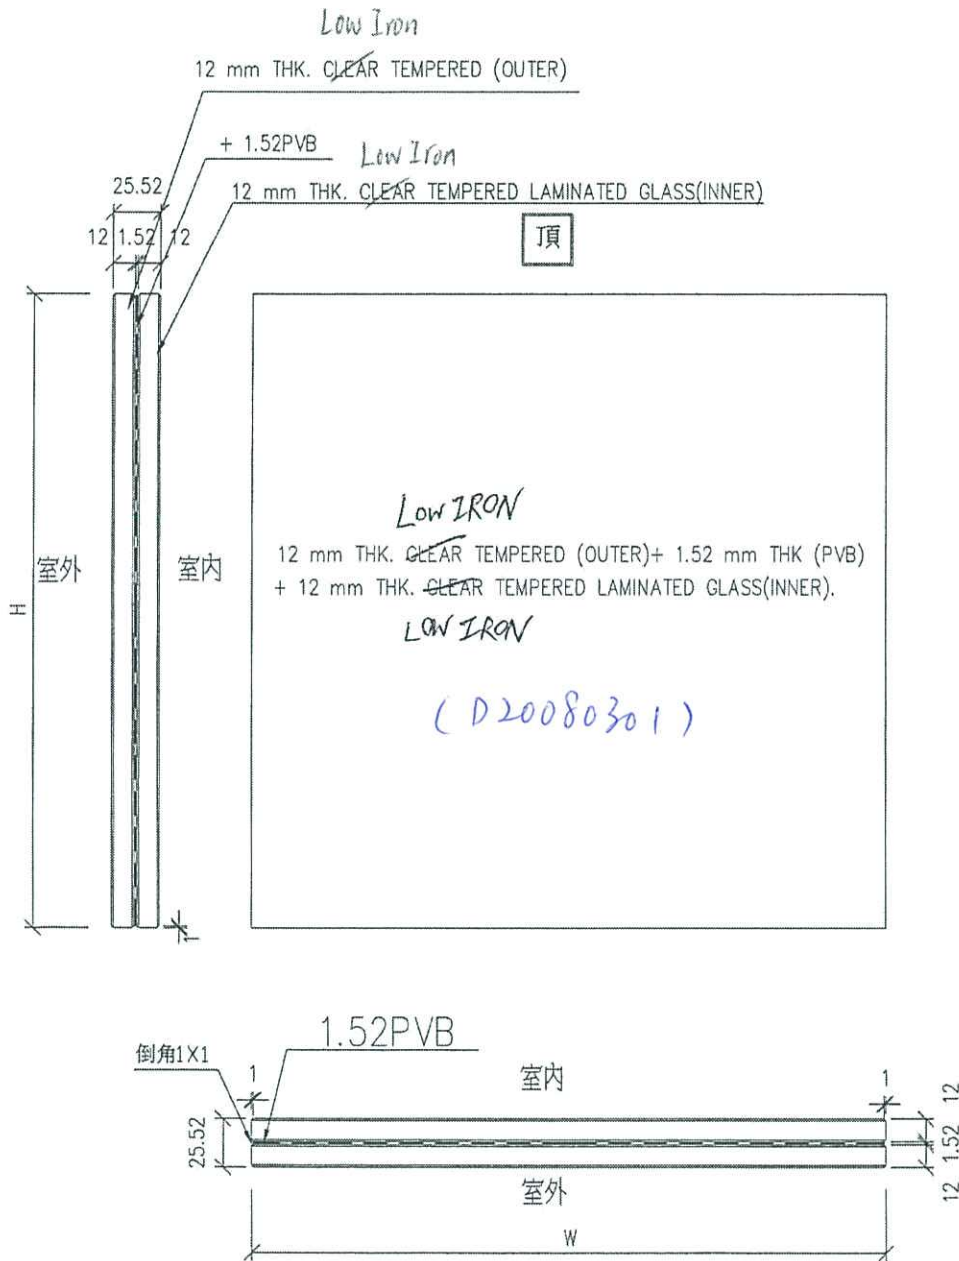

工程號	J-852	地盤	亞皆老街	附件	①
名稱	玻璃加工圖		採用		
材料	12T+1.52PVB+12T夾膠玻璃		地盤		
顏色			工廠		

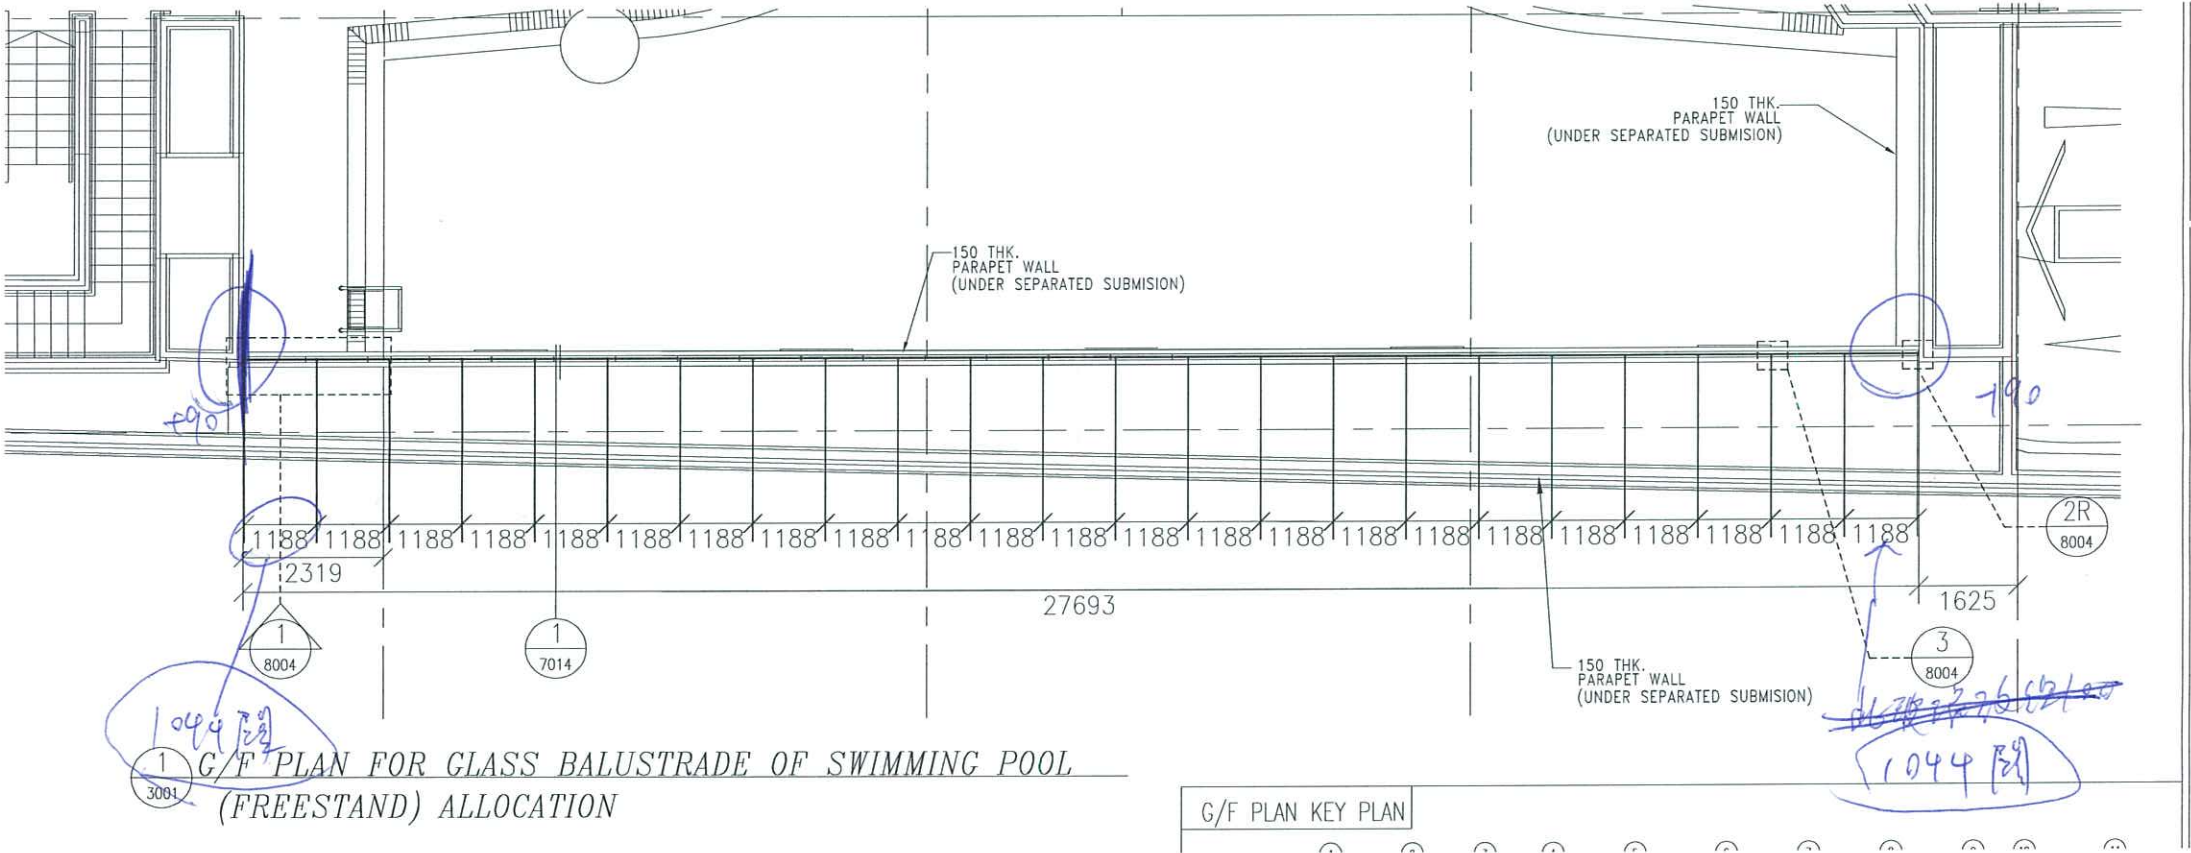

1
3004

G/F PLAN FOR GLASS BALUSTRADE OF SWIMMING POOL
(FREESTAND) ALLOCATION

G/F PLAN KEY PLAN

G/F 欄杆

訂玻璃

最左及最右各1, 共2件

圖送 -144

1044 間