



工程指示 / 要求簡箋(E.I.)

工程指示編號：EI / 4185 / 21                      修改版次：  
 工程編號       ：J - 852                              工程名稱：亞皆老街中電  
 工程項目       ：欄河 地盤用鋁料 (T1-T3) (1 /F) 補  
 收件人           ：生統                              發件人       ： Ant Yeung                      日期：21/12/2021

要求提供 / 確認 事項：

- |                                    |                                     |                               |
|------------------------------------|-------------------------------------|-------------------------------|
| <input type="checkbox"/> 初步鋁料 B.M. | <input type="checkbox"/> 加工拆圖，然後生產  | <input type="checkbox"/> 尺寸表  |
| <input type="checkbox"/> 正式鋁料 B.M. | <input type="checkbox"/> 技術上資料 / 指示 | <input type="checkbox"/> 報價   |
| <input type="checkbox"/> 配件 B.M.   | <input type="checkbox"/> 樣辦或貨品說明書   | <input type="checkbox"/> 分判合約 |

內容：

因拆圖有誤，現場安裝不到。請按加工圖生產 T1-T3 (1/F) 欄河用鋁料送地盤用。

請在 2021.12.25 前完成上列要求。

附：1頁 + 3頁位置圖

以上項目為：

- 原合約工程包                       原合約工程加 / 減賬                       新工程報價

原因：-

分發東莞各部門：

- ( ) 生產技術總監口連附件    ( ) 技術部    口連附件    ( ) 生產部    口連附件    ( ) 機械設計部口連附件  
 ( ) 採購部    口連附件    ( / ) 生產統籌部口連附件    ( ) 小羅&清    口連附件  
 ( ) 質檢部    口連附件    ( ) 會計部    口連附件    ( ) 報關組    口連附件    ( ) 其他 \_\_\_\_\_口連附件

分發其他分判：

- (v) 水洪    口連附件

分發香港各部門：

- ( ) 行政部口連附件    ( ) 會計部口連附件    ( ) 統籌部口連附件    ( / ) 工程部地盤科文口連附件 祥哥  
 ( ) 採購部口連附件    ( ) QS 部    口連附件    ( ) 維修部口連附件    ( ) 其他 \_\_\_\_\_口連附件

傳遞編號：


HK 2346 / 21

發件人簽署：

項目經理簽署：

Y.  
PP Z

From ei 3053B

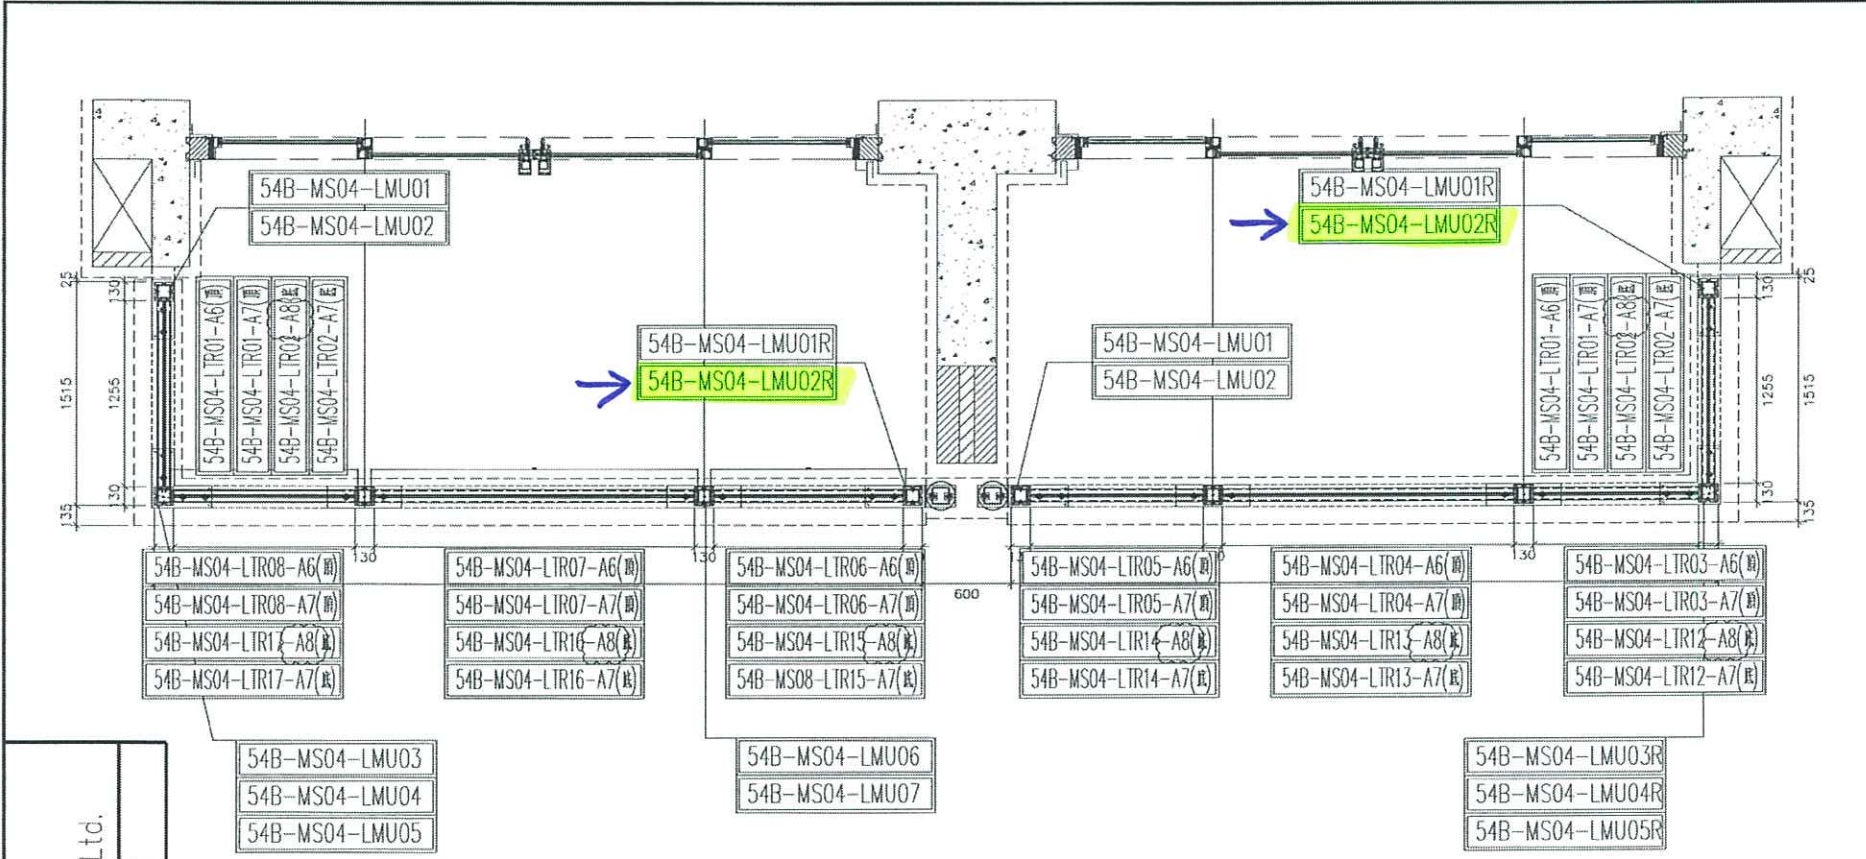

鋁材位置圖

(Ti AB BAL)  
5004B=1 樁  
1/F

美特鋁質有限公司  
MIDI Aluminium Fabricator Ltd.

工程號 J-852

地盤 亞答老街/ 欄河


發貨時：一個完整露臺的鋼件  
鋁材，打包成一扎，同時出貨  
到地盤。

名稱	5004B 欄河鋁材位置圖	範圍	CJM	2021.01.15	修改	A
材料	X85896(A2); 7(A3); 8(A4); 4(A10); 5(A11)	復核	-		日期	2021.03.03
顏色	PVF2 3-COATING FINISH	批准			圖號	5004B-LP

From en 305 SB

美特鋁質有限公司  
MIDI Aluminium Fabricator Ltd.

工程號 J-852 地盤 亞皆老街/擲河

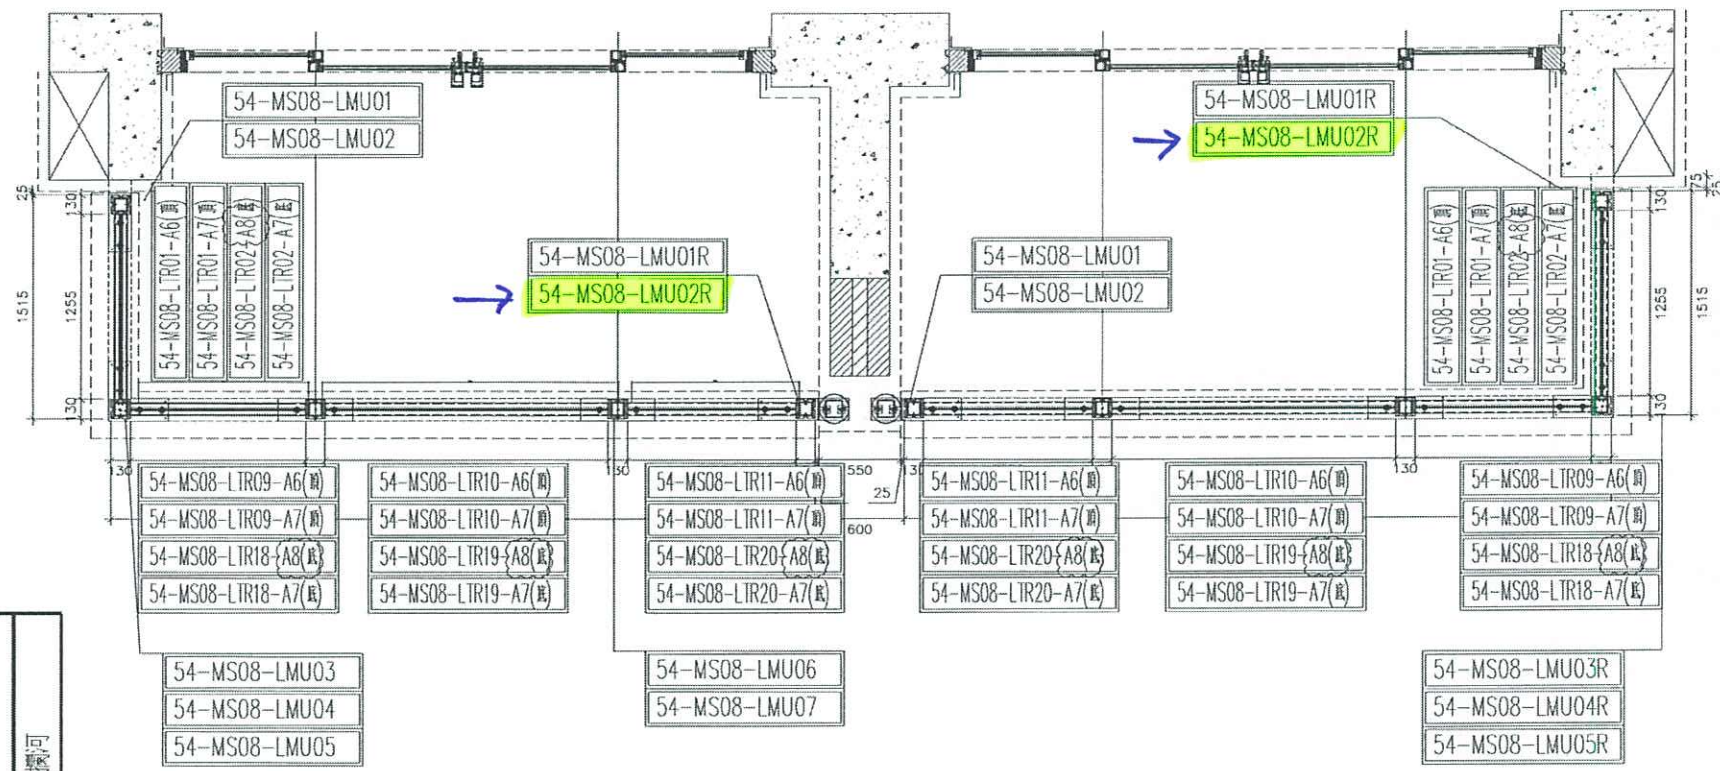


鋁材位置圖

發貨時：一個完整露臺的鋼件  
鋁材，打包成一扎，同時出貨  
到地盤。

T2 (A B BAL)  
5004=1 檯  
1/F

名稱	5004 擲河鋁材位置圖	範圍	CJM	2021.01.15	修改	A
材料	X85896(A2); 7(A3); 8(A4); 4(A10); 5(A11)	復核	-		日期	2021.03.03
顏色	PVF2 3-COATING FINISH	批准			圖號	5004-LP

From 213053 B

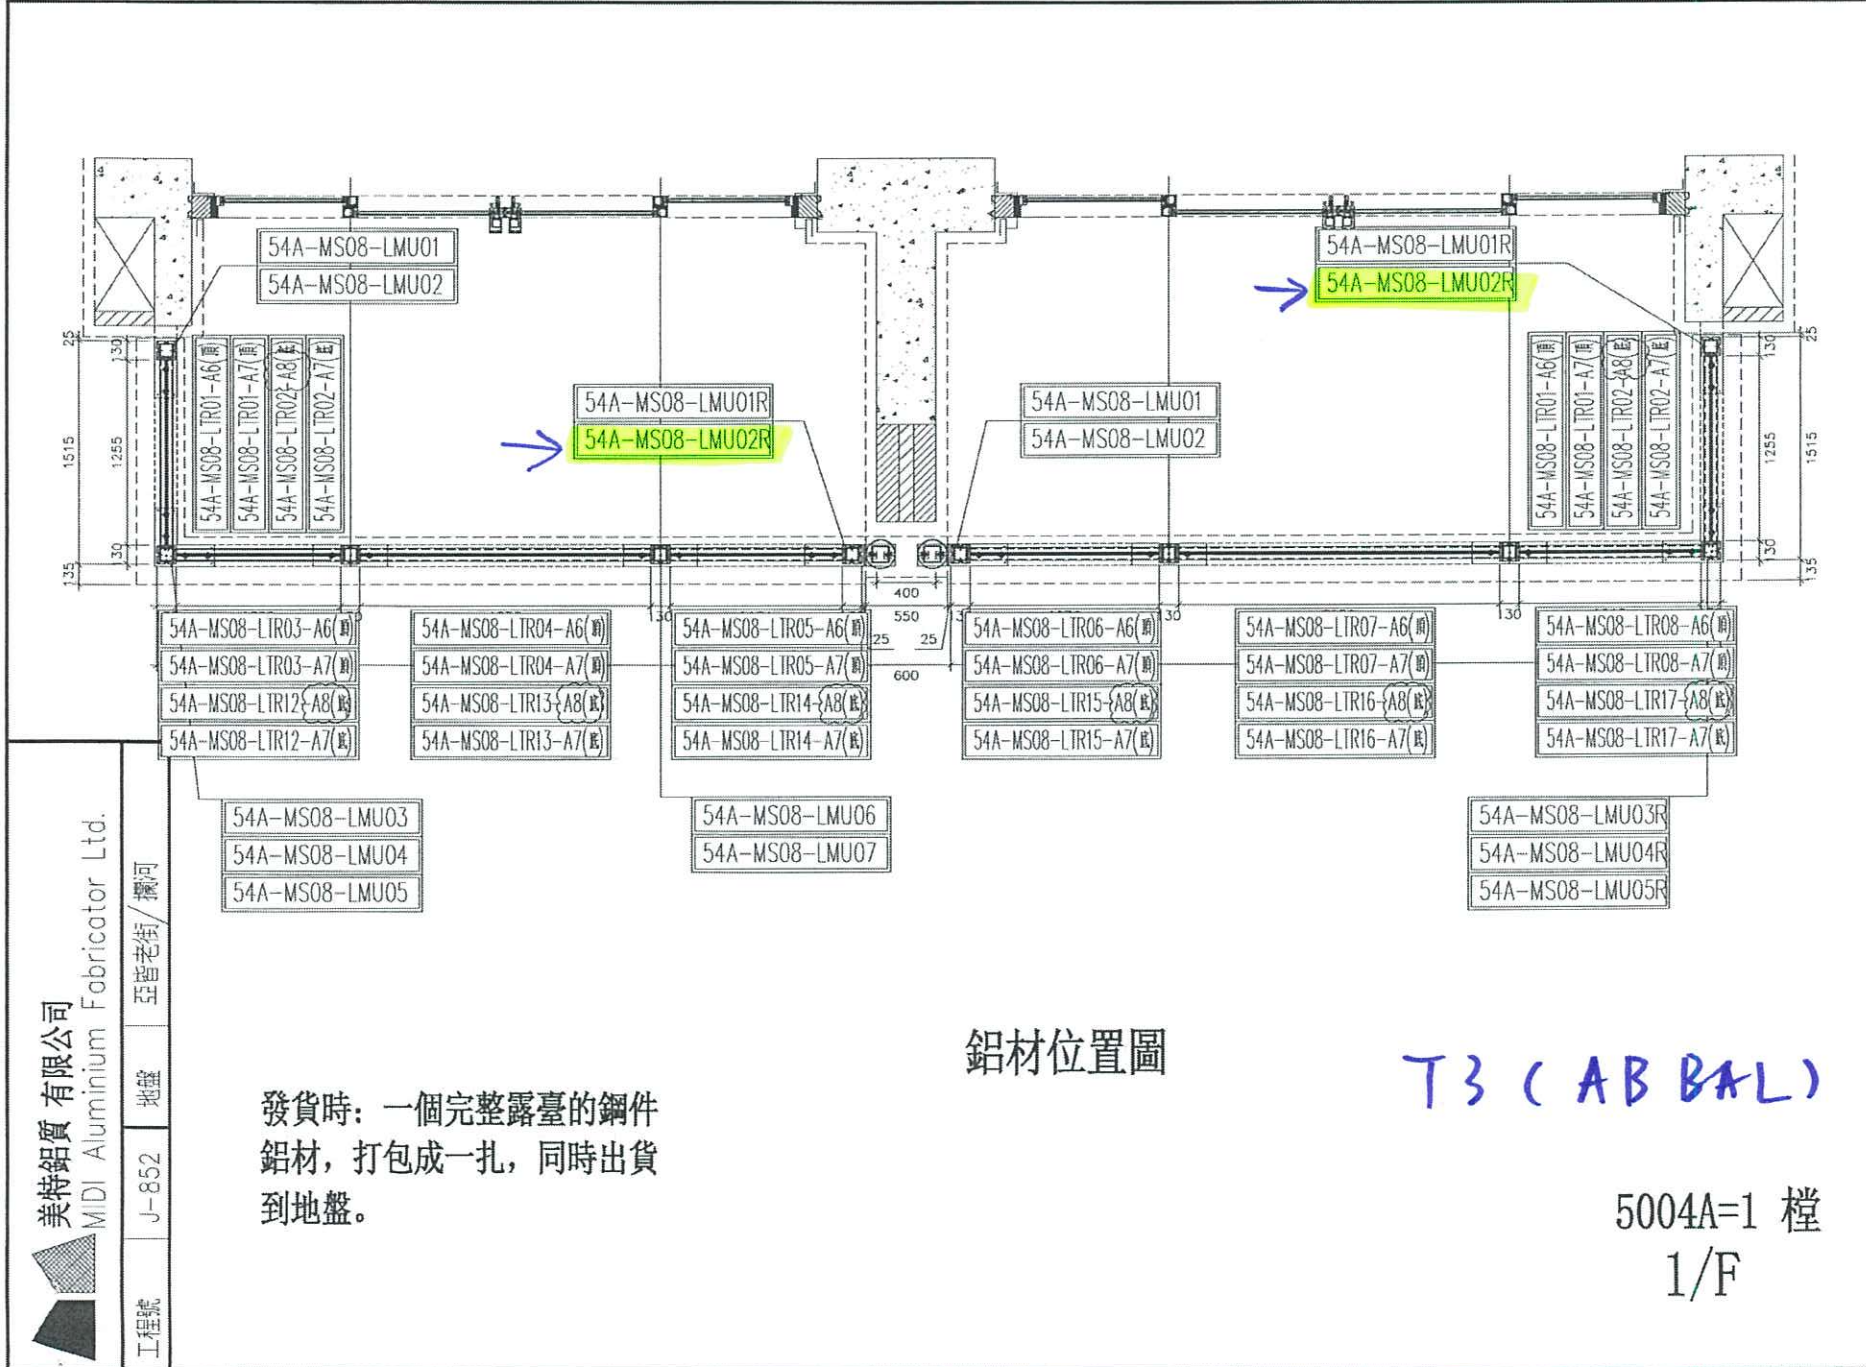

美特鋁質有限公司  
MIDI Aluminium Fabricator Ltd.

工程號 J-852 地盤 亞答老街/欄河

發貨時：一個完整露臺的鋼件鋁材，打包成一扎，同時出貨到地盤。

鋁材位置圖

T3 (AB BAL)

5004A=1 檯  
1/F


名稱	5004A 欄河鋁材位置圖	制圖	CJM	2021.01.15	修改	A
材料	X85896(A2); 7(A3); 8(A4); 4(A10); 5(A11)	審核			日期	2021.03.03
顏色	PVF2 3-COATING FINISH	批准			圖號	5004A-LP



美特鋁質有限公司  
MIDI Aluminium Fabricator Ltd.

序號	物料編號	數量	使用位置	樓層
1	54A-MS08-LMU02R	2	SD-GB-5004A	T3/(1F)
2	54-MS08-LMU02R	2	SD-GB-5004	T2/(1F)
3	54B-MS04-LMU02R	2	SD-GB-5004B	T1/(1F)

工程號	J-852	地盤	亞皆老街/擱河
-----	-------	----	---------

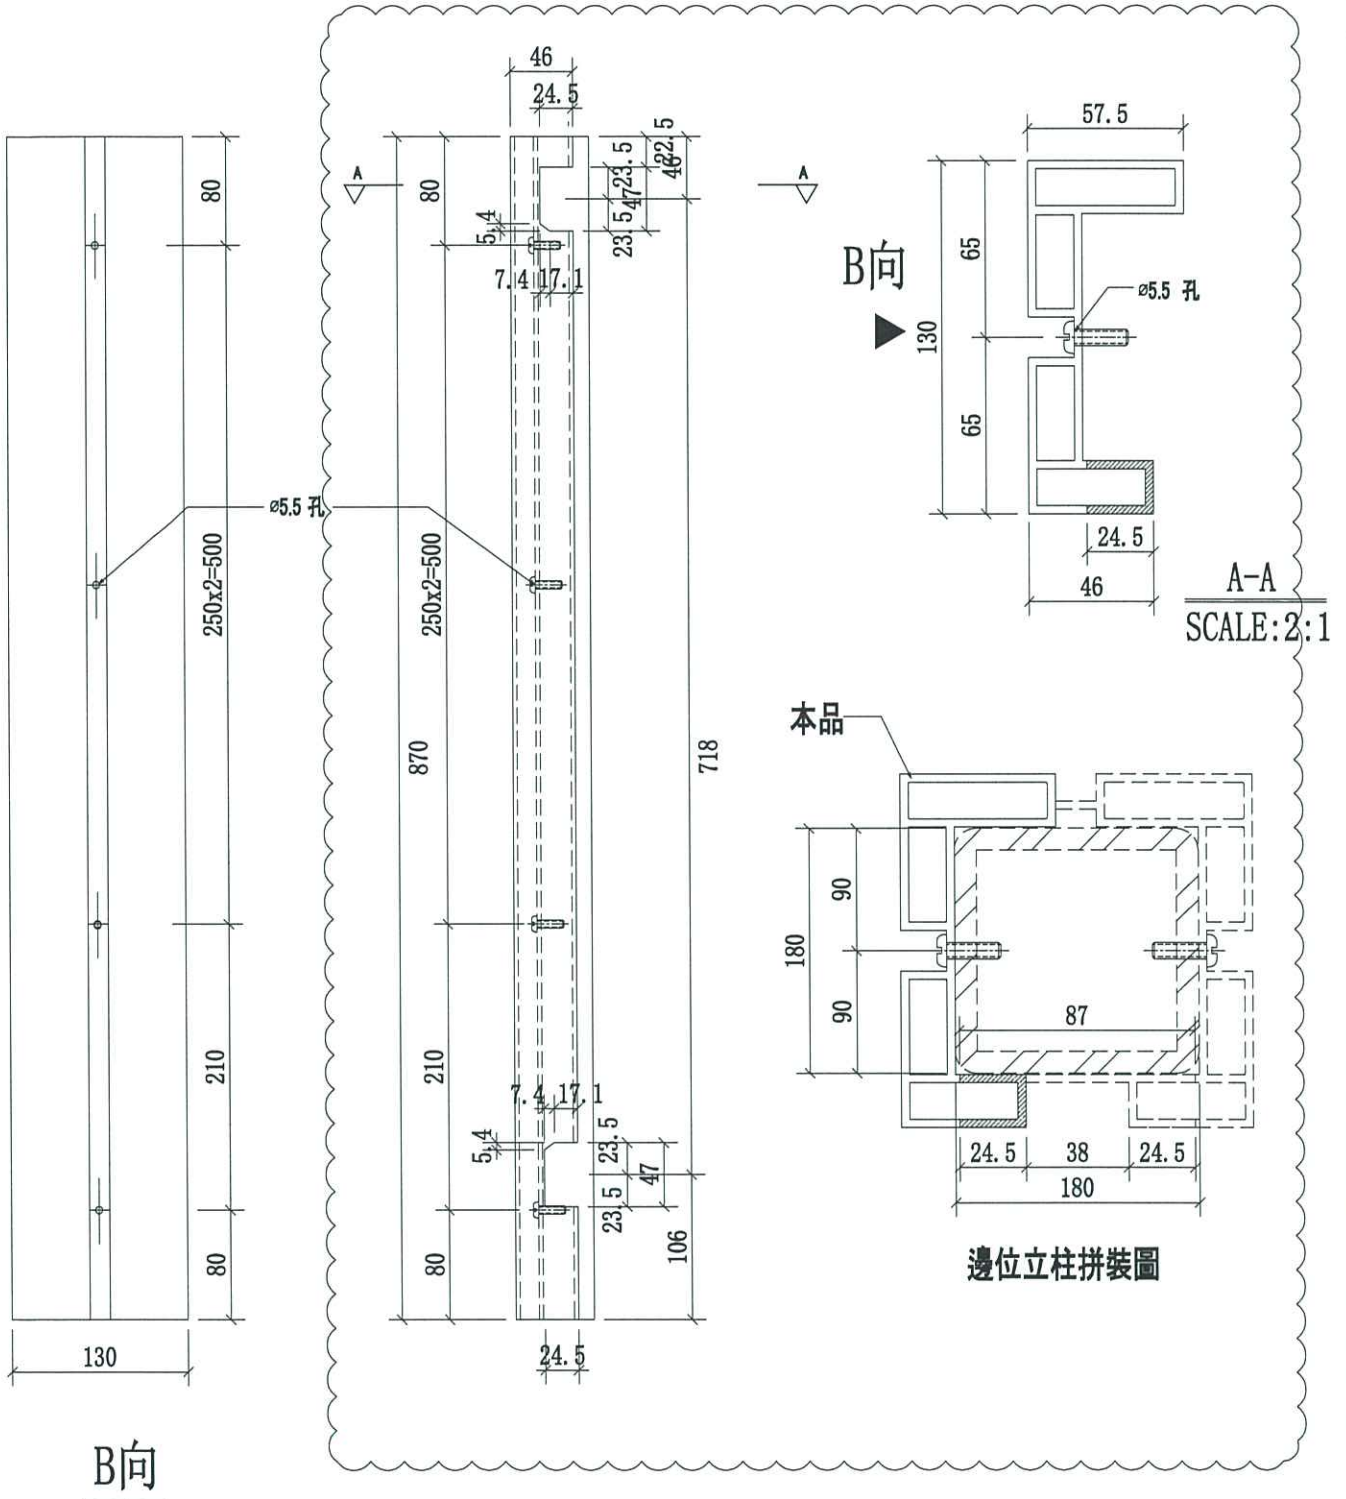

名稱	擱河邊企鋁材立柱	制圖	CJM	2021.01.15	修改	A	B
材料	X85897(A3)	復核	-	-	日期	2021.03.24	2021.12.20
顏色	UC7806812XL-3	批准			圖號	54A,54,54B-MS08-LMU02R	