

工程指示 / 要求簡箋(E.I.)

工程指示編號：EI / 4253 / ~~21~~
22

修改版次：-

工程編號：J - 852

工程名稱：亞皆老街中電

工程項目：吊趟 用定位器 (Guide pin) 及雙趟扣件

收件人：生統

發件人：Ant Yeung

日期：06/01/2022

要求提供 / 確認 事項：

- () 初步鋁料 B.M. () 加工拆圖，然後生產 () 尺寸表
- () 正式鋁料 B.M. () 技術上資料 / 指示 () 報價
- () 配件 B.M. () 樣辦或貨品說明書 () 分判合約
- () 其他：_____

內容：

(地盤的由廠做)

1. 定位器 (Guide pin): 請界至 13MM 闊, 孔位置中. 由廠安裝, 安裝在門中間.

2. 雙趟扣件: 請送地盤, 由地盤安裝.

請在 2022.01.11 前完成上列要求。

附：4 頁

原合約工程包

原合約工程加 / 減賬

新工程報價

原因：-

分發東莞各部門：

- () 生產技術總監 連附件 () 技術部 連附件 () 生產部 連附件 () 機械設計部 連附件
- () 採購部 連附件 () 生產統籌部 連附件 () 小羅 & 清 連附件
- () 質檢部 連附件 () 會計部 連附件 () 報關組 連附件 () 其他 楊榮輝 連附件

分發其他分判：

- () 水洪 連附件 (v) 秋 連附件

分發香港各部門：


- () 行政部 連附件 () 會計部 連附件 () 統籌部 連附件 林哥 () 工程地盤科文 連附件 祥哥
- () 採購部 連附件 () QS 部 連附件 () 維修部 連附件 () 其他 _____ 連附件

傳遞編號：

發件人簽署：

22
HK 0035/~~21~~


項目經理簽署：

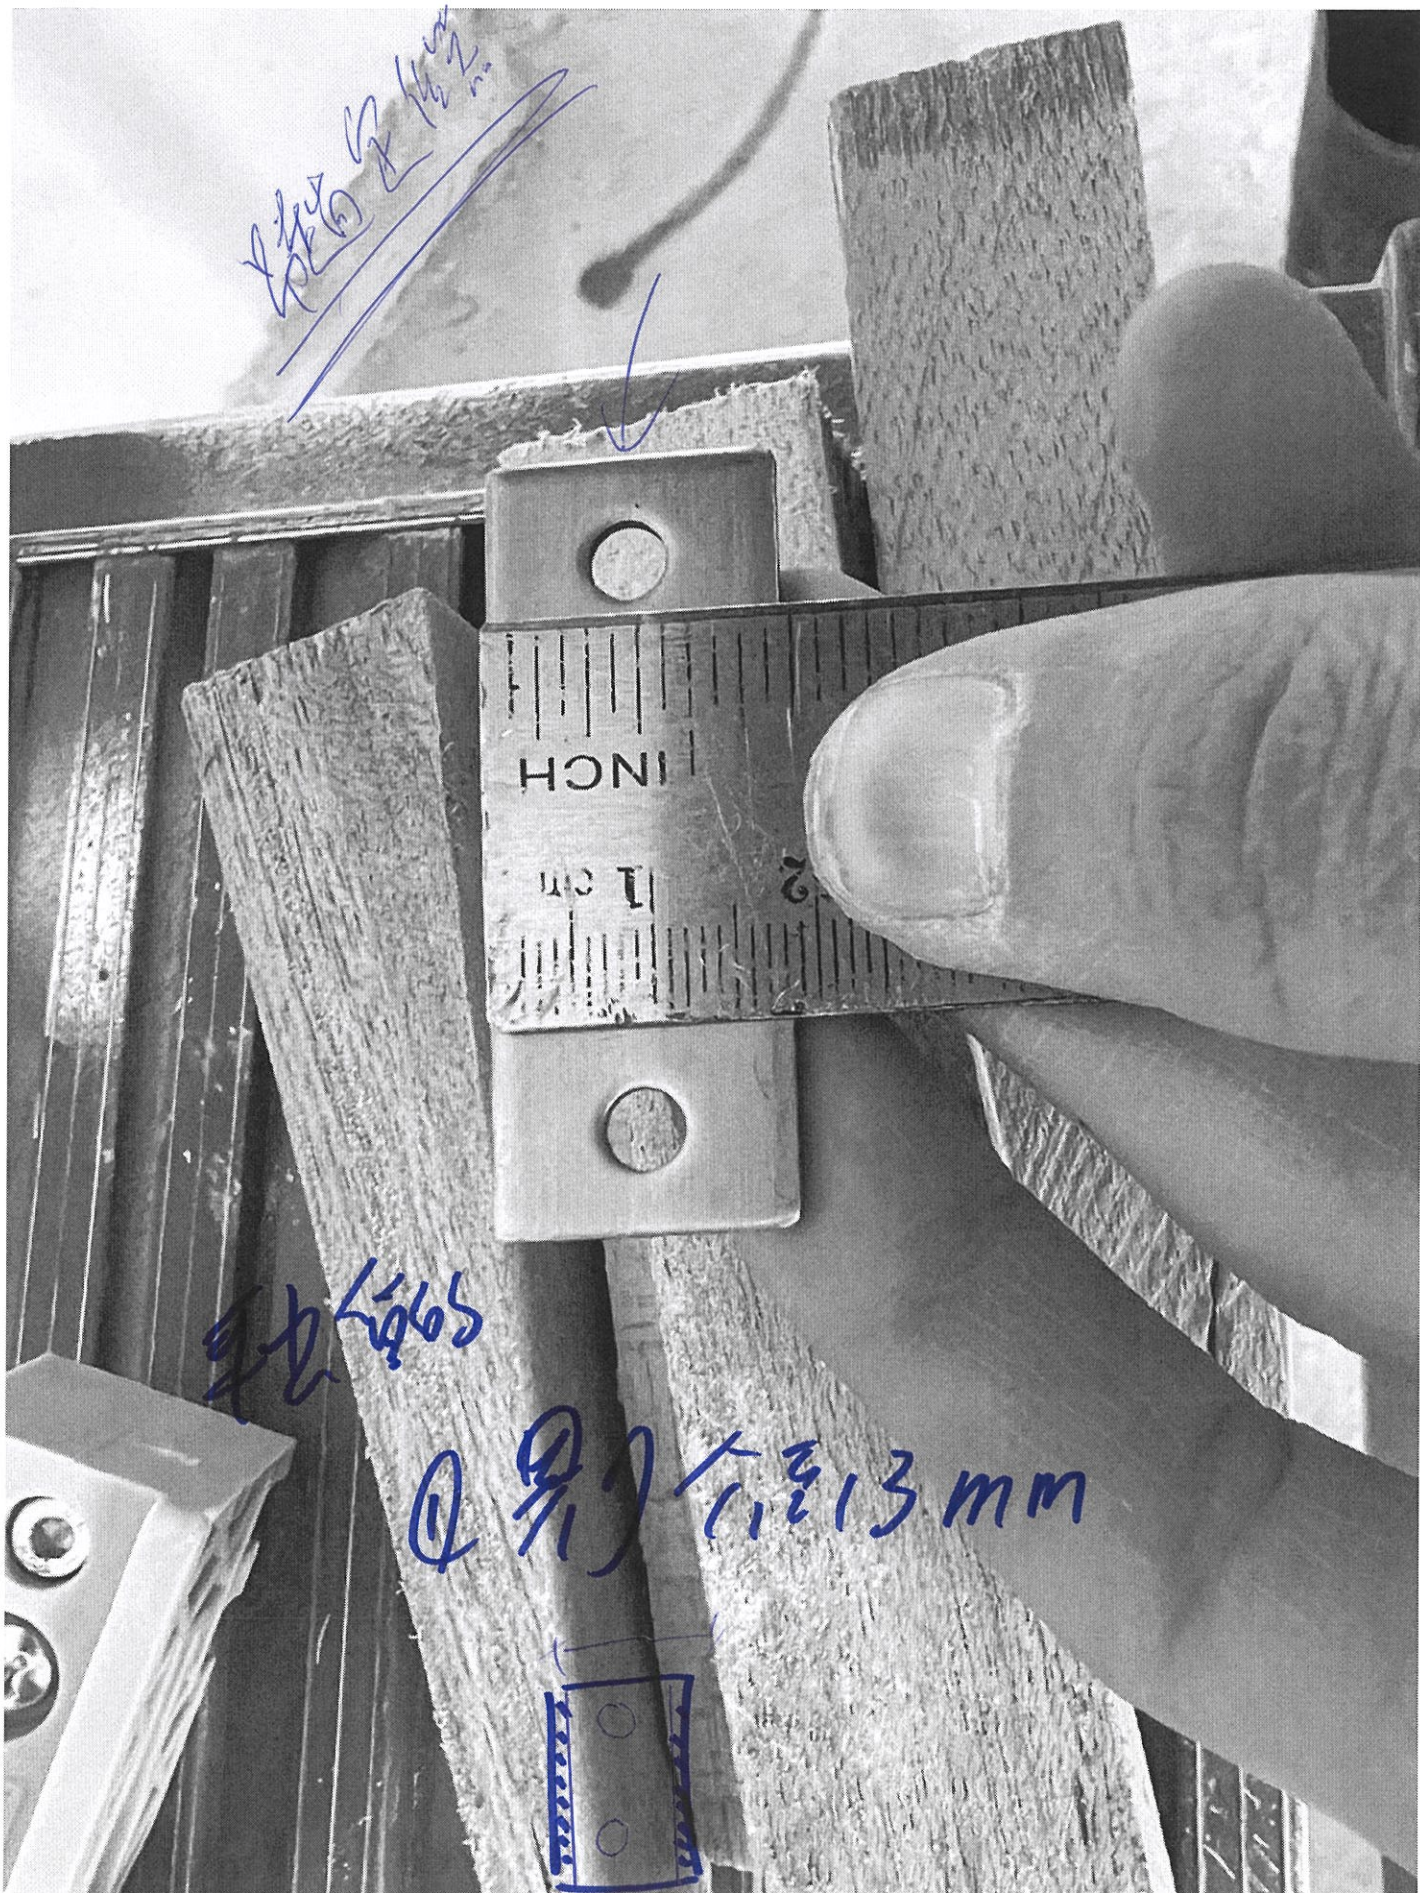

Handwritten blue notes at the top left, possibly indicating a measurement or material type.

Handwritten blue notes in the middle left, possibly indicating a measurement or material type.

① 19-3-3 = 13mm

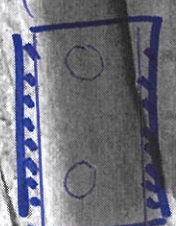



19 - 3 - 3 = 13mm

Handwritten red notes: (19) 1/2

2022. 1. 6


孔

398
6022

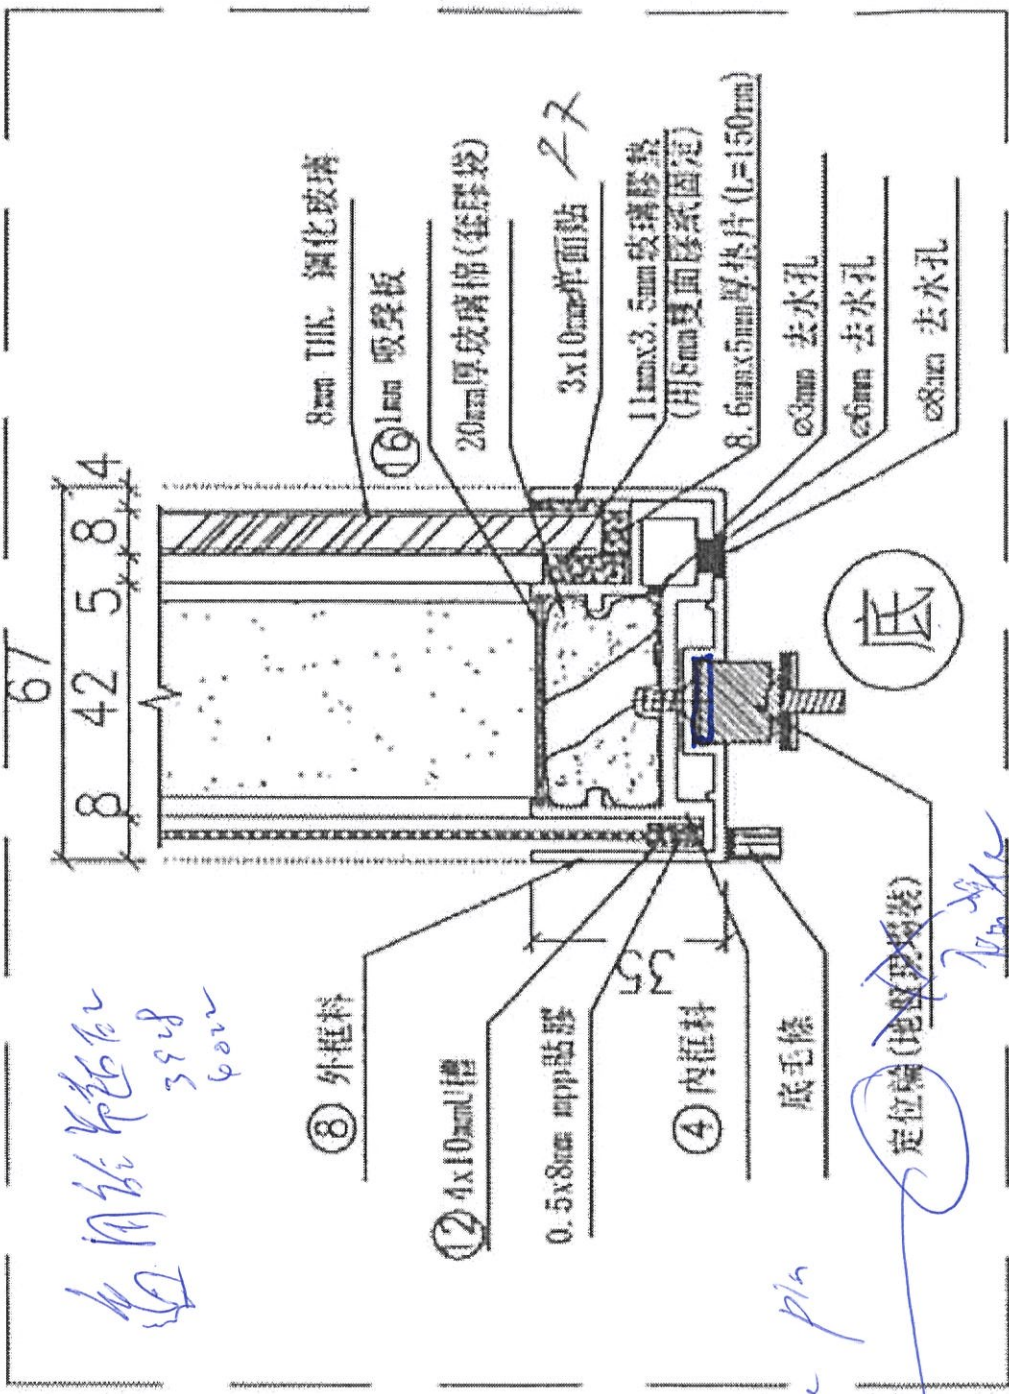

卡箍
定位器 guide pin

① 定位輪
② 雙面粘

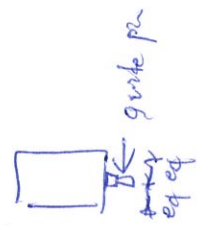

guide pin

江门建声声学材料有限公司

日期: 2021/12/14

项目: 亚皆老街

Handwritten signature

送货单

序号	名称	尺寸	数量	单位	备注
1	止摆器	-	469	只	
2					
3					
送货地址: 东莞市, 中堂镇, 凤冲工业区

收货人: 杨荣辉 13418349252

发货人: 唐振锋

收货人签名: 杨荣辉 (代) 未点数量

日期: 2021/12/14

日期: 2021年12月16日

