

工程指示 / 要求簡箋(E.I.)

工程指示編號：EI / 4279 / 22

修改版次：

工程編號：J - 852

工程名稱：亞皆老街中電

工程項目：鐘樓 安全護欄 配件地盤用 (DC791)

收件人：林哥

發件人：Ant Yeung

日期：12/01/2022

 要求提供 / 確認 事項：

- () 初步鋁料 B.M. () 加工拆圖，然後生產 () 尺寸表
 () 正式鋁料 B.M. () 技術上資料 / 指示 () 報價
 () 配件 B.M. () 樣辦或貨品說明書 () 分判合約
 () 其他：_____

內容：

請按 BM 訂購配件 送地盤使用 白 bc 791

謝謝

請在 2022 / 01 / 14 前完成上列要求。

附：頁

以上項目為：

- 原合約工程包 原合約工程加 / 減賬 新工程報價

原因：-

分發東莞各部門：

- () 生產技術總監 連附件 () 技術部 連附件 () 生產部 連附件 () 機械設計部 連附件
 () 採購部 連附件 () 生產統籌部 連附件 () 小羅 & 清 連附件
 () 質檢部 連附件 () 會計部 連附件 () 報關組 連附件 () 其他 _____ 連附件

分發其他分判：

- (v) 水洪 連附件

分發香港各部門：

- () 行政部 連附件 () 會計部 連附件 () 統籌部 連附件 () 工程部地盤科文 連附件
 () 採購部 連附件 () QS 部 連附件 () 維修部 連附件 () 其他 _____ 連附件


傳遞編號：

發件人簽署：

HK

/ 22

項目經理簽署：

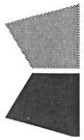

美特鋁質有限公司
MIDI Aluminium Fabricator Ltd.


地盤用配件B.M.表

BM編號:

A/C Code:

此BM依據

工程號:	J-852	計算:	黃漢卿	日期:	2022/01/12	送呈:	胡哥			
地盤名稱:	亞皆老街	核對:		日期:		副本:				
項目類別:	鐘樓護欄	批准:		日期:						
A/C Code:										
序號	修改標示	配件圖號	物料編號	配件名稱	顏色	實用	後備	總數	單位	備注
3				D.C.791 防水膠 300ml/支	白色	96	0	96	支	
4										
4										

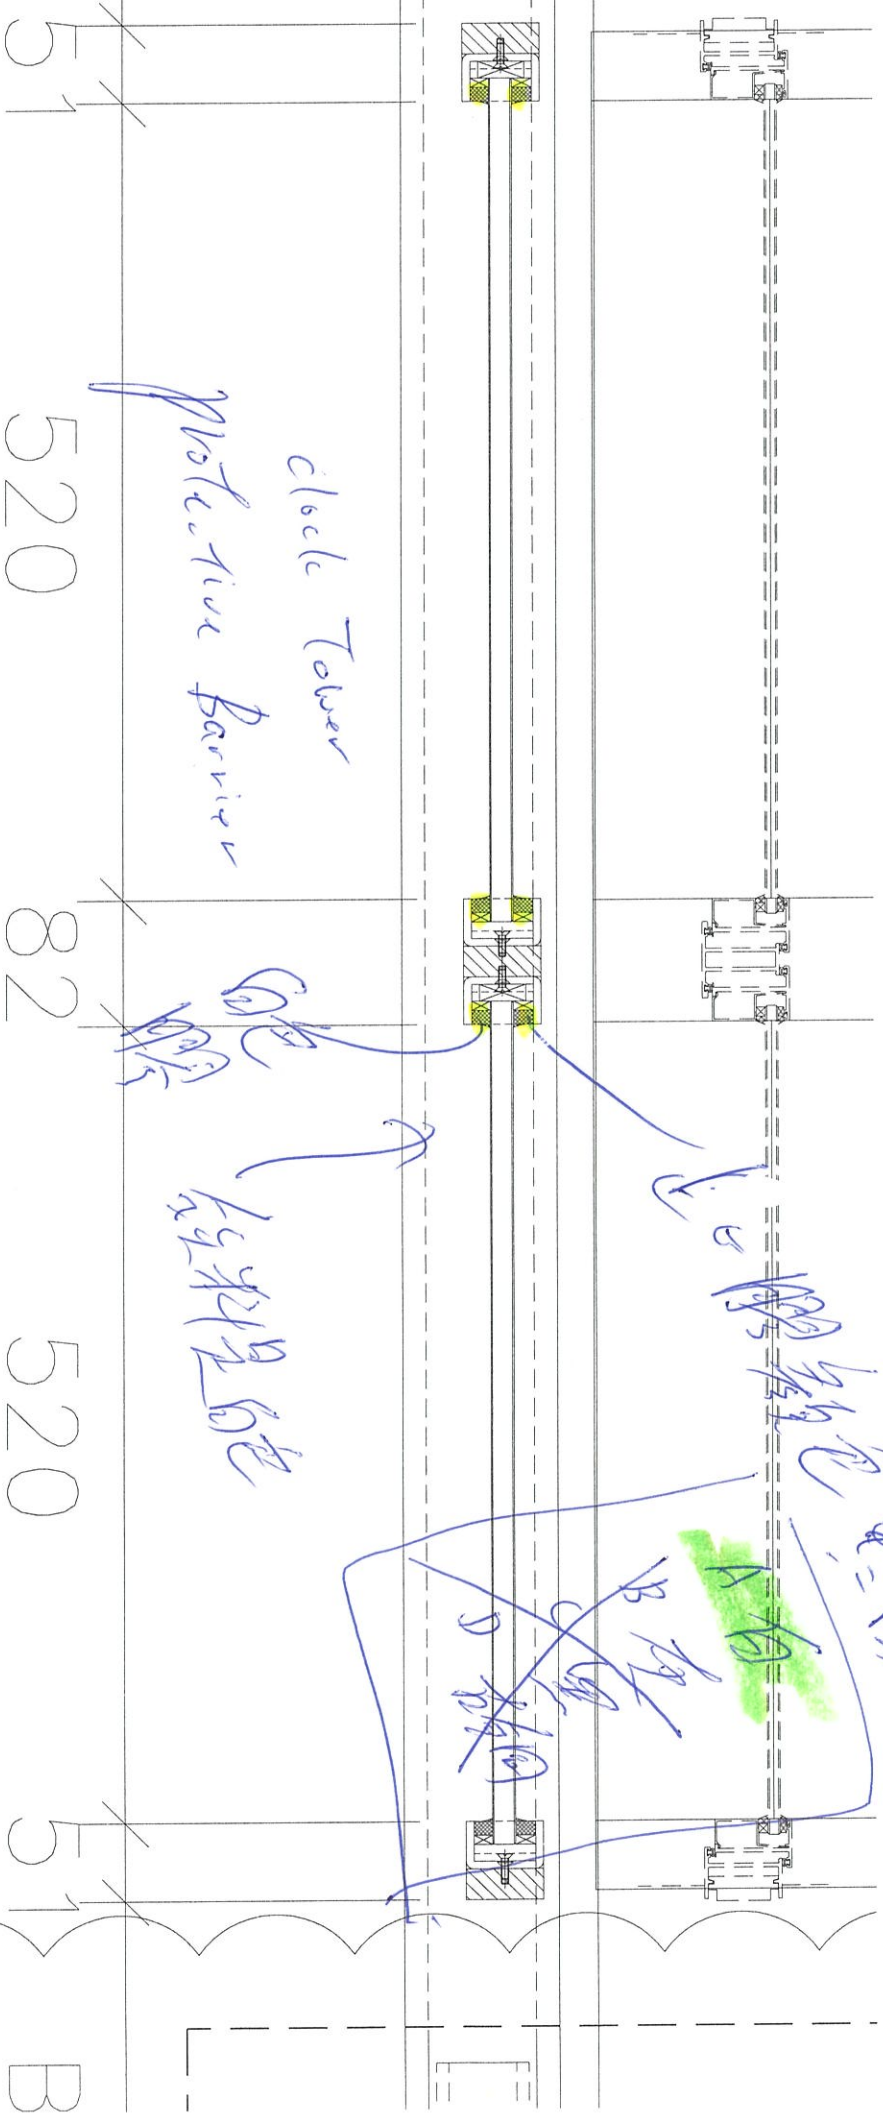

C

B