

工程指示 / 要求簡箋(E.I.)

工程指示編號：EI / 4496 / 22

修改版次：-

工程編號：J - 852

工程名稱：亞皆老街中電

工程項目：鐘樓-Skylight 碰磚牆弧位 地盤用鋁板 重做

收件人：生統

發件人：Ant Yeung

日期：22/03/2022

要求提供 / 確認 事項：

- | | | |
|------------------------------------|-------------------------------------|-------------------------------|
| <input type="checkbox"/> 初步鋁料 B.M. | <input type="checkbox"/> 加工拆圖，然後生產 | <input type="checkbox"/> 尺寸表 |
| <input type="checkbox"/> 正式鋁料 B.M. | <input type="checkbox"/> 技術上資料 / 指示 | <input type="checkbox"/> 報價 |
| <input type="checkbox"/> 配件 B.M. | <input type="checkbox"/> 樣辦或貨品說明書 | <input type="checkbox"/> 分判合約 |

內容：

因早前生產室外鋁板碰磚牆弧位弧度不合現場尺寸，請按紙樣生產鐘樓-Skylight 鋁板送地盤用
室外顏色：UCT203541SC-3 (啡紅).

請在 2022.04.5 前完成上列要求。

紙樣由香港廠，見附頁相片指示

附：

以上項目為：

- 原合約工程包 原合約工程加 / 減賬 新工程報價

原因：-

分發東莞各部門：

- | | | | |
|--|---|--|---|
| <input type="checkbox"/> 生產技術總監 <input type="checkbox"/> 連附件 | <input checked="" type="checkbox"/> 技術部 <input checked="" type="checkbox"/> 連附件 | <input type="checkbox"/> 生產部 <input type="checkbox"/> 連附件 | <input type="checkbox"/> 機械設計部 <input type="checkbox"/> 連附件 |
| <input type="checkbox"/> 採購部 <input type="checkbox"/> 連附件 | <input checked="" type="checkbox"/> 生產統籌部 <input checked="" type="checkbox"/> 連附件 | <input checked="" type="checkbox"/> 小羅 & 清 <input checked="" type="checkbox"/> 連附件 | |
| <input type="checkbox"/> 質檢部 <input type="checkbox"/> 連附件 | <input type="checkbox"/> 會計部 <input type="checkbox"/> 連附件 | <input type="checkbox"/> 報關組 <input type="checkbox"/> 連附件 | <input type="checkbox"/> 其他 <u>楊榮輝</u> <input type="checkbox"/> 連附件 |

分發其他分判：

- 水洪 連附件

分發香港各部門：

- | | | | | | |
|---|--|---|-----------------------------|---|-----------|
| <input type="checkbox"/> 行政部 <input type="checkbox"/> 連附件 | <input type="checkbox"/> 會計部 <input type="checkbox"/> 連附件 | <input type="checkbox"/> 統籌部 <input type="checkbox"/> 連附件 | <u>林哥</u> | <input type="checkbox"/> 工程部地盤科文 <input type="checkbox"/> 連附件 | <u>祥哥</u> |
| <input type="checkbox"/> 採購部 <input type="checkbox"/> 連附件 | <input type="checkbox"/> QS 部 <input type="checkbox"/> 連附件 | <input type="checkbox"/> 維修部 <input type="checkbox"/> 連附件 | <input type="checkbox"/> 其他 | <input type="checkbox"/> 連附件 | |

傳遞編號：

HK 0461 / 22

發件人簽署：

項目經理簽署：

BD REF :
 CLIENT :
 ARCHITECT : **AGC DESIGN LTD**
 MAIN CONTRACTOR : **Gammon**
 STRUCTURAL ENGINEER : **ARUP**
 FACADE CONSULTANT : **MEINHARDT**

NOTE :
 1. ALL DIMENSIONS ARE IN METERS.
 2. ALL ELEVATIONS ARE VIEWED FROM OUTSIDE.
 3. ALL DIMENSIONS TO BE VERIFIED ON SITE BEFORE FABRICATION.
 LEGEND :
 (X1) DETAIL MARK NO.
 (X2) REFER SHEET NO.
 1. F.F.L. -- FINISHED FLOOR LEVEL
 2. S.F.L. -- STRUCTURAL FLOOR LEVEL
 3. (R) -- REVERSED DETAIL
 12T12T 12mm THK CLEAR TEMPERED
 +1.52 PVB +12mm THK CLEAR
 TEMPERED LAMINATED GLASS


NO.	DATE	DESCRIPTION	BY	CHK
1	27-2-2021	ISSUED SUBJECT TO ARCH COMMENT	REVISOR	REV


JOB NO. : J-852

PROJECT : PROPOSED RESIDENTIAL DEVELOPMENT
 AT 139 - 147 ARCADE STREET,
 NKL 6005, 6035 R.P., 6036 R.P.,
 6037 R.P. & 6038 R.P.

TITLE : SKYLIGHT LAYOUT PLAN

DATE : 06-Jul-20
 SCALE : 1:20
 DRAWN BY : LHR
 CHECKED BY : DW
美特铝业有限公司
MIDI Aluminium Fabricators Ltd.
 Units 6-8, Sunny Industrial Centre, 1/F
 810 Chee Moo Ling Road, Kowloon
 TEL: (852) 27272686
 DWG NO. : J852-SD-SKY-3001 REV. : A

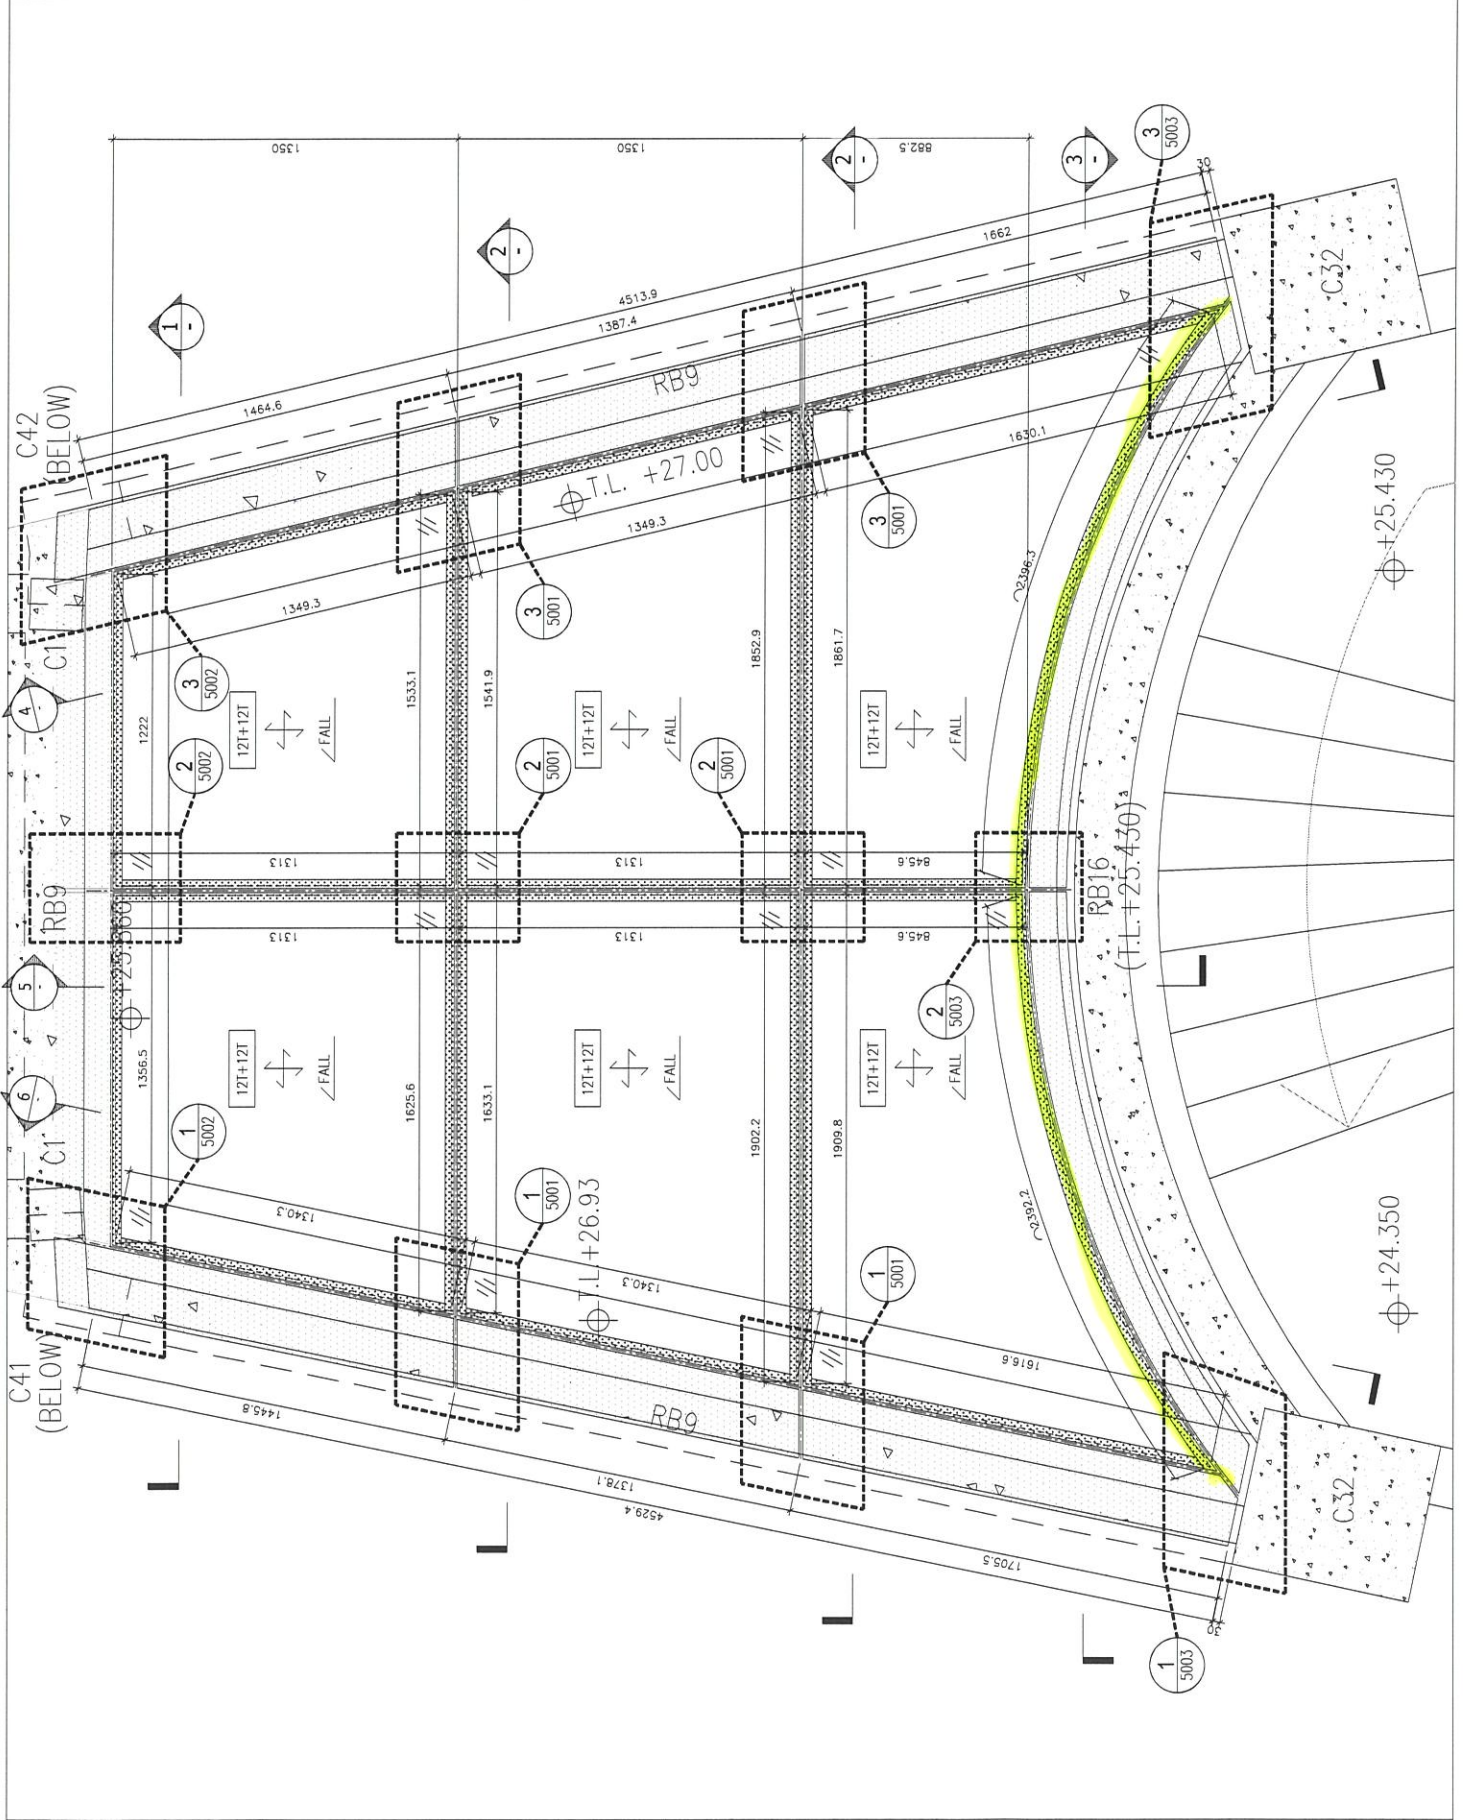

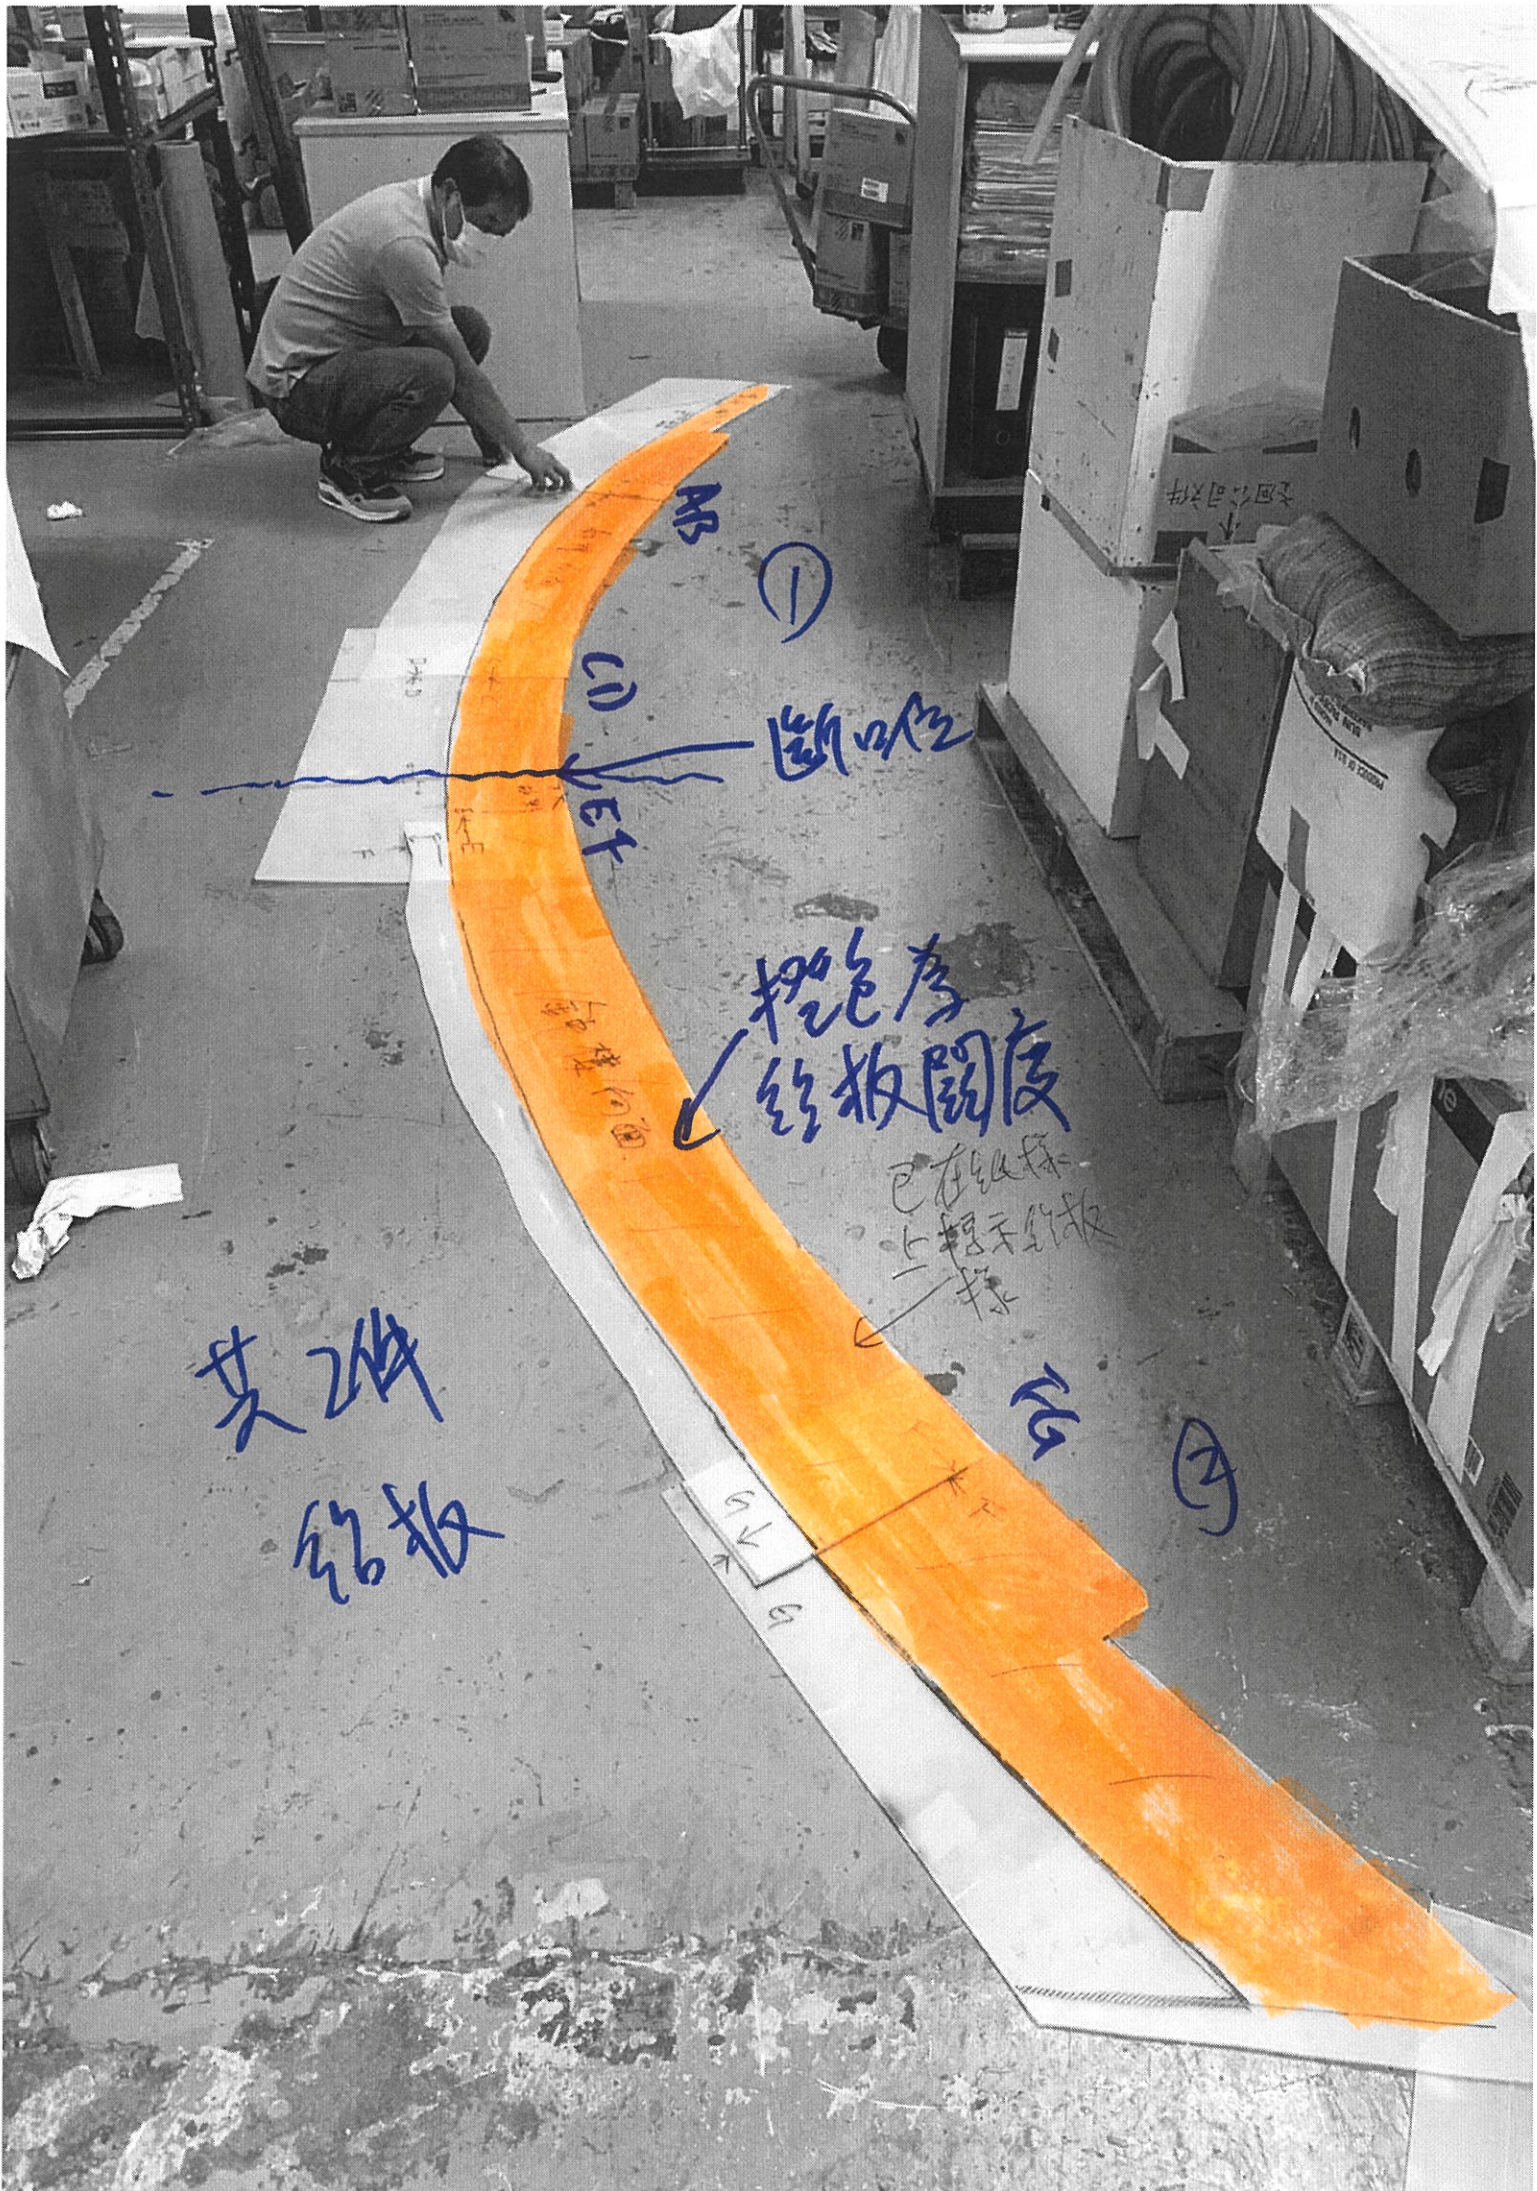

Person working on the strip

AR

①

CD

斷口

ET

厚度
板間度

已在紙板上標天鉛板

共2件
鉛板

②

③

6

6

15 斷口

~~15 斷口~~

15

15

15 斷口
15mm 斷口

鋁板開度

EXTERNAL FINISH (BY OTHERS)
1.5mm THK ALUM. FLASHING


A/A

B/B


鉛板間度

鉛板間度

分層2/4板

62x15mm 板

鋪樓向面

1980
分兩件

D → ← D

E


E


F

F

Q

F

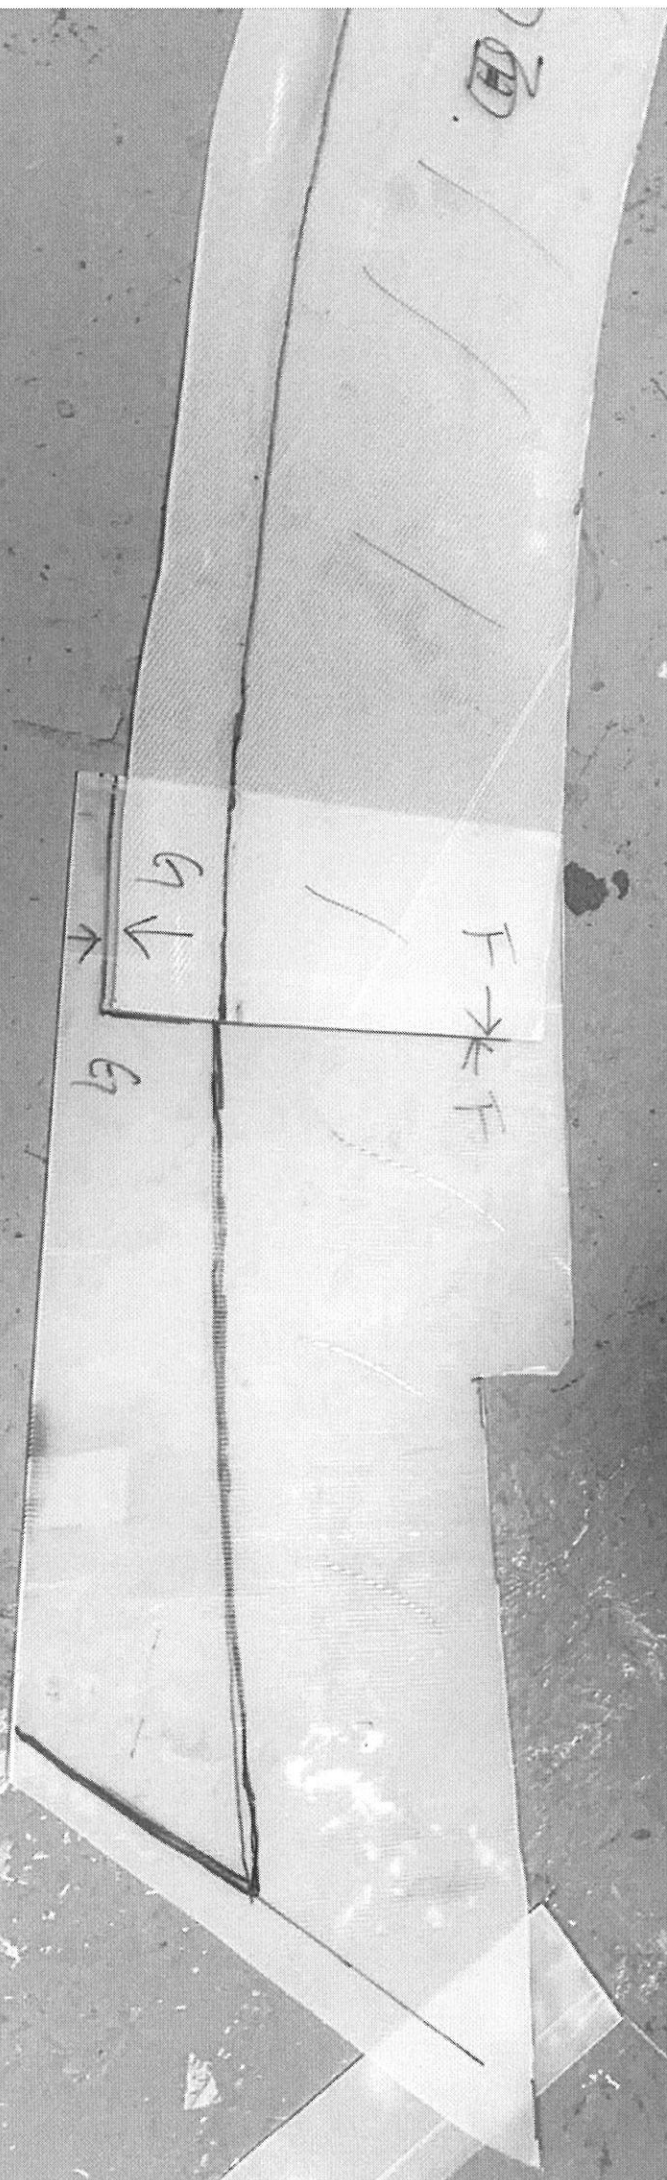

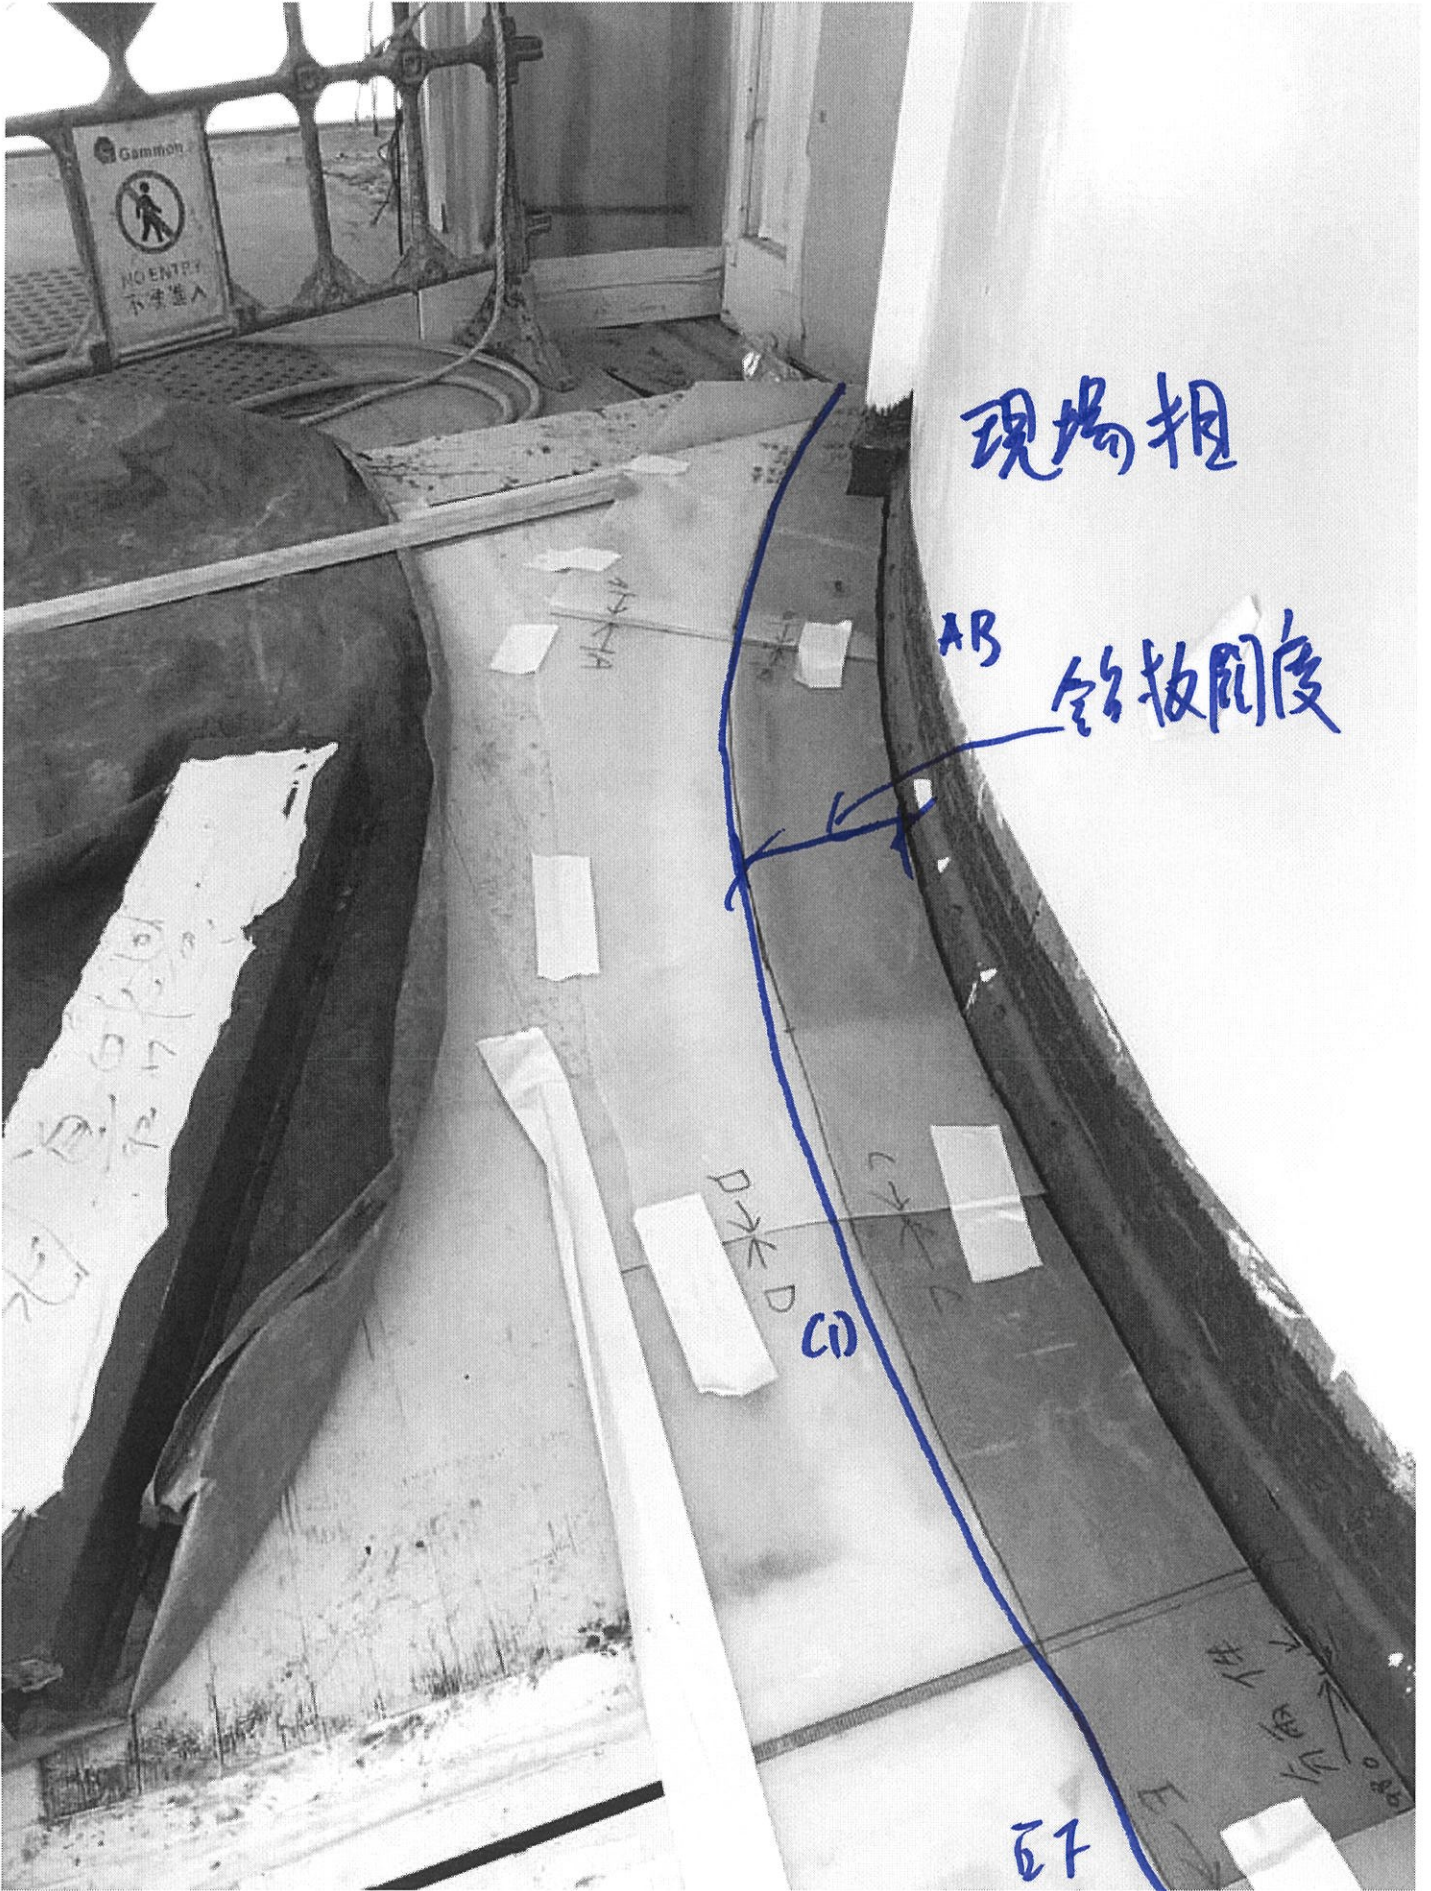

現場相

AB 鉛板間度

(1)

E7

Gammoh
NO ENTRY
不要進入



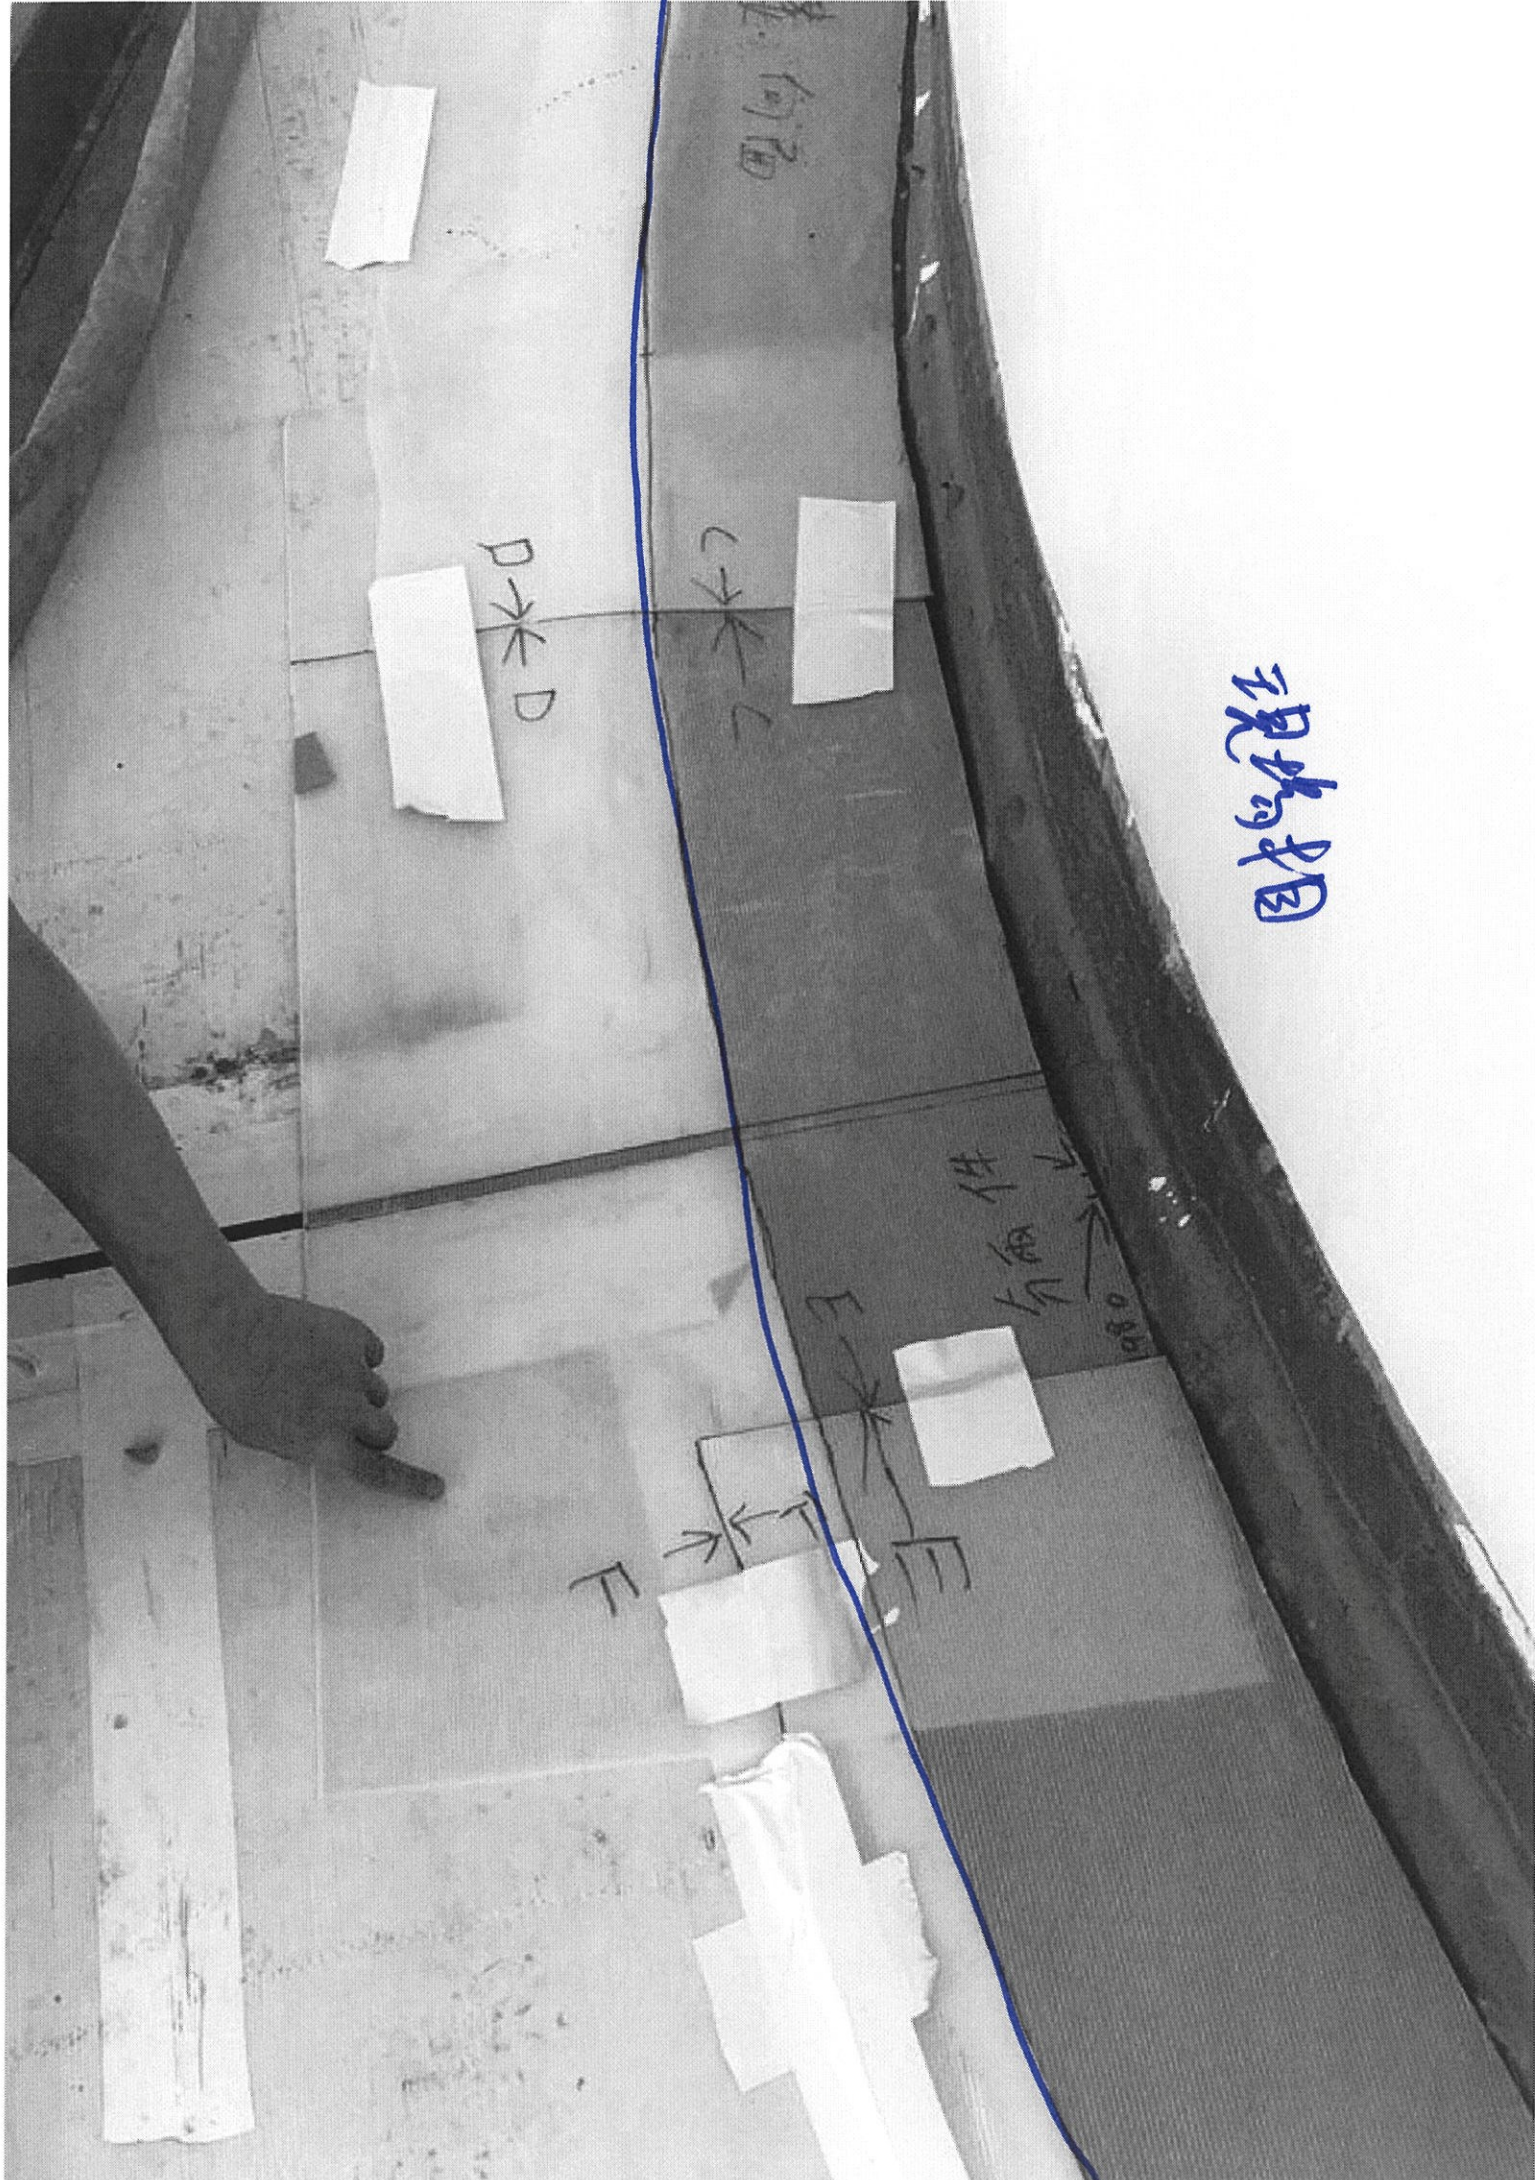

左向圖

D → * ← D

C → * ← C

有兩件 ↓

E

E

現場相

