



工程指示 / 要求簡箋 ENGINEER INSTRUCTIONS(E.I.)

工程指示編號:	EI- 4572	修改版本:	A
	HK- 636		
工程編號:	J 852	工程名稱:	亞皆老街中電
收件人:	生統	發件人:	Eric Liu
工程項目:	偏林箱 後加百葉遮醜鋁板(T1-T3)	日期:	14/04/2022

<input checked="" type="checkbox"/> 原合約工程包	<input type="checkbox"/> 原合約工程加 / 減賬 QT-	<input type="checkbox"/> 新工程報價 QT-
--	--	------------------------------------

信件批核號碼/圖紙參考編號:	批核模具圖紙編號:
客戶指示附件: 試水SI20218161400	管理內部批簽署:

<input type="checkbox"/> 初步鋁料 B.M.	<input checked="" type="checkbox"/> 加工拆圖, 然後生產	<input type="checkbox"/> 尺寸表
<input type="checkbox"/> 正式鋁料 B.M.	<input type="checkbox"/> 技術上資料/指示	<input type="checkbox"/> 報價
<input type="checkbox"/> 配件 B.M.	<input type="checkbox"/> 樣辦或貨品說明書	<input type="checkbox"/> 分判合約
<input type="checkbox"/> 其他:		

內容: A版: 1) 增加VF面. 2) 取消生產白色鋁板 按業主SI指示偏林箱位置需要試水 因應偏林箱百葉框需加開孔, 現增加遮醜鋁板修在有偏林箱的百葉上 請按加工圖生產鋁板送地盤安裝用 包裝分座分層分單位打紮 尺寸資料按現場樣板覆尺數 謝謝
完成上列要求日期: 22/04/2022

國內


<input type="checkbox"/> 生產技術總監	<input type="checkbox"/> 連附件	<input type="checkbox"/> 技術部	<input type="checkbox"/> 連附件	<input type="checkbox"/> 生產部	<input type="checkbox"/> 連附件
<input type="checkbox"/> 採購部	<input type="checkbox"/> 連附件	<input checked="" type="checkbox"/> 生產統籌部	<input checked="" type="checkbox"/> 連附件	<input type="checkbox"/> 報關組	<input type="checkbox"/> 連附件
<input type="checkbox"/> 質檢部	<input type="checkbox"/> 連附件	<input type="checkbox"/> 會計部	<input type="checkbox"/> 連附件	<input type="checkbox"/> 機械設計部	<input type="checkbox"/> 連附件
<input type="checkbox"/> 其他:					

香港

<input type="checkbox"/> 行政部	<input type="checkbox"/> 連附件	<input type="checkbox"/> 會計部	<input type="checkbox"/> 連附件	<input type="checkbox"/> 統籌部	<input type="checkbox"/> 連附件	<input type="checkbox"/> 工程部	<input type="checkbox"/> 連附件
<input type="checkbox"/> 採購部	<input type="checkbox"/> 連附件	<input type="checkbox"/> QS部	<input type="checkbox"/> 連附件	<input checked="" type="checkbox"/> 地盤管理	<input checked="" type="checkbox"/> 連附件	<input type="checkbox"/> 維修部	<input type="checkbox"/> 連附件

*發件人簽署:	*組別成員批核簽署:
傳遞編號:	項目經理簽署:



增加V.F.面

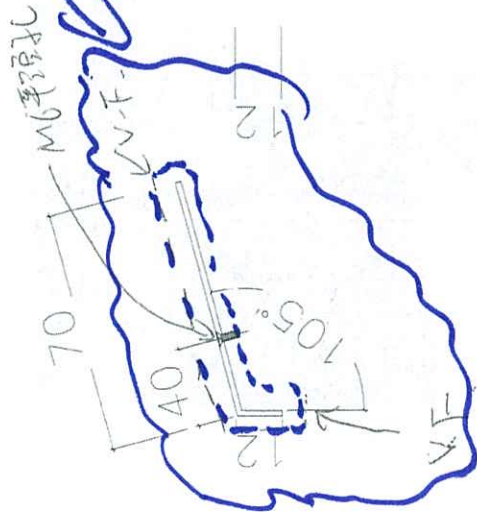

零件 = UCT201498L (A)-3

3mm 铝板

包装需分位与层, 有穿打穿

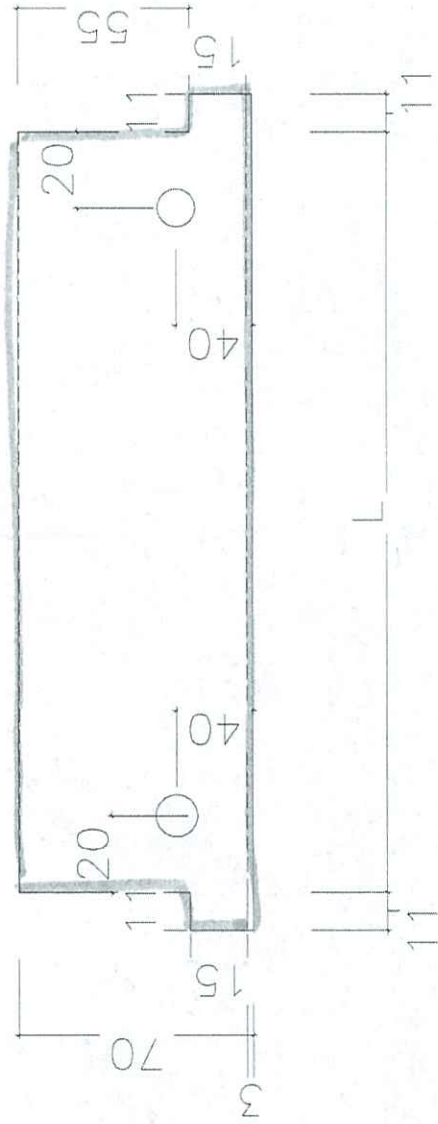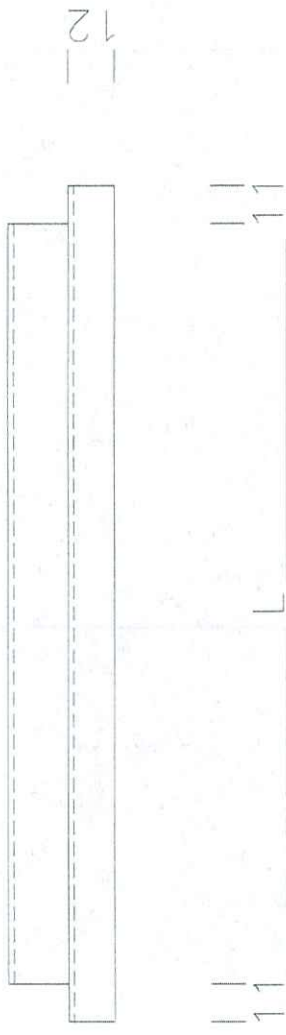

加工量, 长度及数量

见后面 = A-01T1

A-01T2

A-01T3

高亮 (白色)  
 高亮 = UCT8092615C3




3mm 铝板

包装需分位台层, 分单  
 打整

加工量半长度及数量

见附表 A-02

取消  
 不用喷白色收口

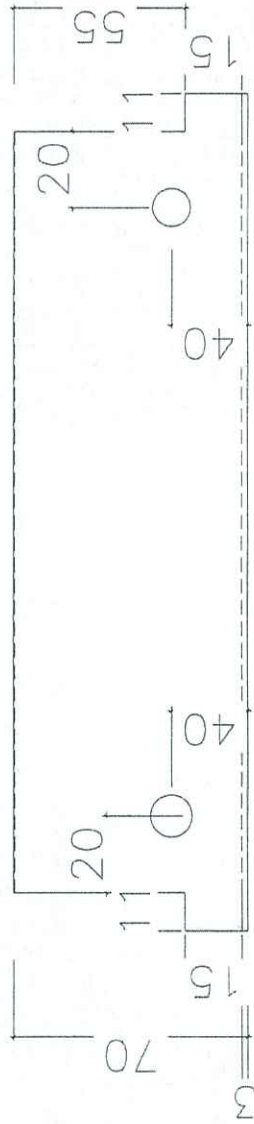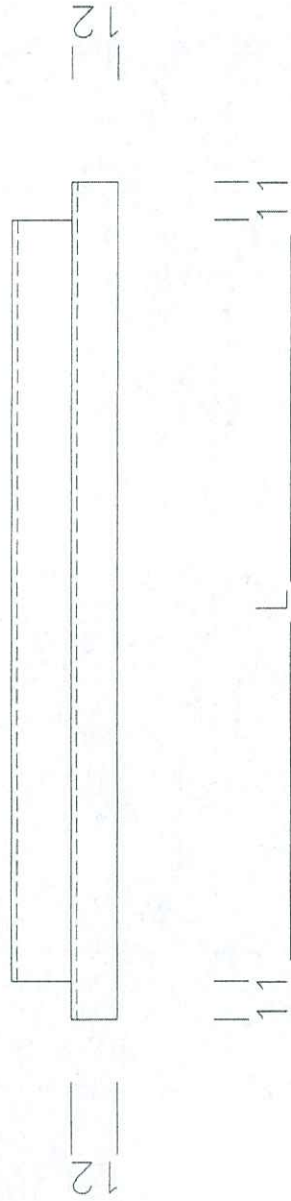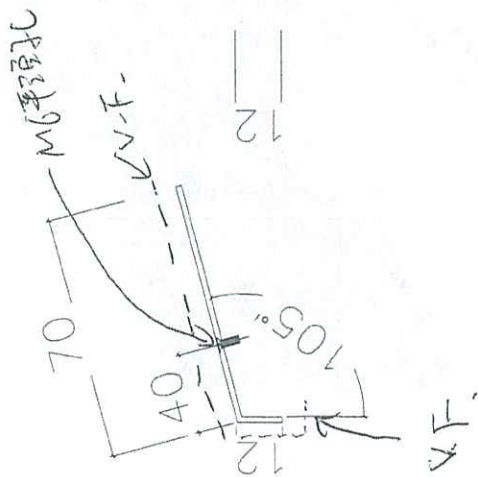

J852 - Plenum Box數量

座數	單位	圖編號	樓層	數量	加工長度(L)(mm)	
T1	C	T1C W9	1-21/F	18	199	白色
			總數	18		

座數	單位	圖編號	樓層	數量	加工長度(L)(mm)	
T3	A	T3A W9	1-20/F	17	599	白色
T3	A	T3A W9	21/F	1	599	白色
			總數	18		

白色百葉合計總數

36

白包記 = UCT8092615C-3

塗料: A-02

取消