

工程指示 / 要求簡箋 ENGINEER INSTRUCTIONS(E.I.)

工程指示編號:	EI- 4596	修改版本:	-
	HK- 649		
工程編號:	J 852	工程名稱:	亞皆老街中電
收件人:	Maggie / 生統	發件人:	Eric Liu
工程項目:	吊趟 玻璃BM (補吊腳位置吊趟) (啟用)	日期:	19/04/2022

<input checked="" type="checkbox"/> 原合約工程包	<input type="checkbox"/> 原合約工程加 / 減賬 QT-	<input type="checkbox"/> 新工程報價 QT-
--	--	------------------------------------

信件批核號碼/圖紙參考編號:	批核模具圖紙編號:
客戶指示附件:	管理內部批簽署:

<input type="checkbox"/> 初步鋁料 B.M.	<input type="checkbox"/> 加工拆圖, 然後生產	<input type="checkbox"/> 尺寸表
<input type="checkbox"/> 正式鋁料 B.M.	<input type="checkbox"/> 技術上資料/指示	<input type="checkbox"/> 報價
<input type="checkbox"/> 配件 B.M.	<input type="checkbox"/> 樣辦或貨品說明書	<input type="checkbox"/> 分判合約
<input checked="" type="checkbox"/> 其他: 玻璃BM		

內容: 請按BM訂購玻璃送廠組裝(10件)
因圖紙陣高有誤, 現場已裝吊趟有吊腳情況出現
共12幅門需要重出 (EI4539已補2件, 22W13/T1A)
謝謝

完成上列要求日期: 28/04/2022

國內

<input type="checkbox"/> 生產技術總監	<input type="checkbox"/> 連附件	<input type="checkbox"/> 技術部	<input type="checkbox"/> 連附件	<input type="checkbox"/> 生產部	<input type="checkbox"/> 連附件
<input type="checkbox"/> 採購部	<input type="checkbox"/> 連附件	<input checked="" type="checkbox"/> 生產統籌部	<input checked="" type="checkbox"/> 連附件	<input type="checkbox"/> 報關組	<input type="checkbox"/> 連附件
<input type="checkbox"/> 質檢部	<input type="checkbox"/> 連附件	<input type="checkbox"/> 會計部	<input type="checkbox"/> 連附件	<input type="checkbox"/> 機械設計部	<input type="checkbox"/> 連附件
<input type="checkbox"/> 其他:					

香港

<input type="checkbox"/> 行政部	<input type="checkbox"/> 連附件	<input type="checkbox"/> 會計部	<input type="checkbox"/> 連附件	<input type="checkbox"/> 統籌部	<input type="checkbox"/> 連附件	<input type="checkbox"/> 工程部	<input type="checkbox"/> 連附件
<input checked="" type="checkbox"/> 採購部	<input checked="" type="checkbox"/> 連附件	<input type="checkbox"/> QS部	<input type="checkbox"/> 連附件	<input type="checkbox"/> 地盤管理	<input type="checkbox"/> 連附件	<input type="checkbox"/> 維修部	<input type="checkbox"/> 連附件


*發件人簽署:		*組別成員批核簽署:	
傳遞編號:		項目經理簽署:	

 美特鋁質 有限公司 MIDI Aluminium Fabricator Ltd.		工程號:	J852	計算:	吳祿瑜	日期:	2021.09.10	送呈:		源哥			
		地盤名稱:	亞皆老街	核對:		日期:		副本:					
廠用玻璃B.M.表		項目類別:	吊趟項目	批准:		日期:		A/C Code:					
BM編號:		修改版次:		總計玻璃面積 (平方米):		17.54							
序號	玻璃圖號	顏色與類型	厚度 (mm)	玻璃尺寸		數量 (塊)	總面積 (平方米)	使用位置	計算參考數值/所屬位置分格			樓層	
				寬度 (W mm)	高度 (H mm)				分屬類型	分格寬度	分格高度		
1	DT-G15a	8mm THK.TEMPERED GLASS(TG11)	8.0	590	2812	1	4.17	T1-03	22W6/T2B	玻璃	634	2856	22/F
2	DT-G15a	8mm THK.TEMPERED GLASS(TG11)	8.0	590	2812	1	4.17	T1-03	22W6/T2A	玻璃	634	2856	22/F
3	DT-G16a	8mm THK.TEMPERED GLASS(TG11)	8.0	574	2812	4	3.10	T3-04	22,23W13/T3A	玻璃	618	2856	23/F
						2	3.11	T1-14	23W13/T1A				23/F
4	DT-G22a	8mm THK.TEMPERED GLASS(TG11)	8.0	551	2812	1	1.50	T2-05	22W6/T2B	玻璃	595	2856	22/F
5	DT-G22a	8mm THK.TEMPERED GLASS(TG11)	8.0	551	2812	1	1.50	T2-05	22W6/T2A	玻璃	595	2856	22/F
						合計:	10	17.53787					
加工注意事項/玻璃類型描述:		1).本表中之清片玻璃是 信義 原片, 藍片玻璃是藍欣原片											
		2).本表中所有玻璃對角線尺寸偏差要求不超過負2mm。											
		3).本表中所有玻璃成品均需做雙面保護, 用透明靜電膠紙加四周一寸FK白膠紙做雙面加固保護處理。											
		4).本表中所有玻璃成品均需注明室內外及其玻璃編號/使用位置/樓層, 以便識別。											
		(TG11) 8mm THK. CLEAR TEMPERED GLASS. (D18061222)											


EG-DWG4

 美特鋁質有限公司 MIDI Aluminium Fabricator Ltd.				類別	物料號		
修改				制圖 譚林輝	2020.4.17	圖號	IW-TG11
日期				復核 謝永林	2020.4.17	數量	見BOM表
				批准 Jason		位置	


玻璃類型: TG11

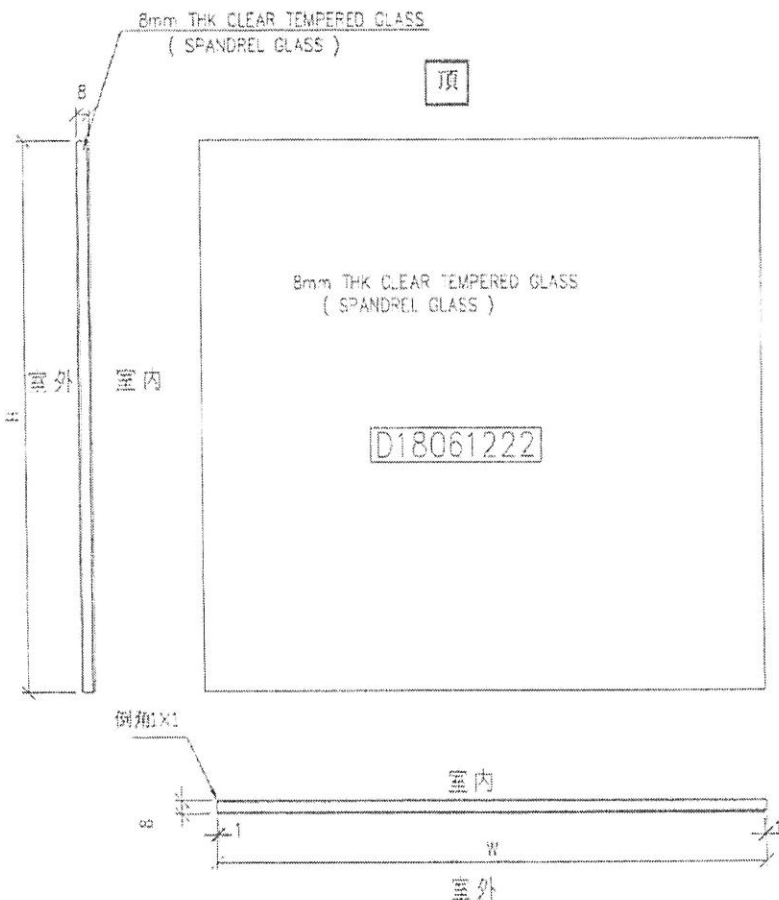

工程號	J-837	地盤	觀塘裕民坊	附 件
名稱	玻璃加工圖		採用	
材料	8mm THK CLEAR TEMPERED GLASS		地盤	
顏色	(SPANDREL GLASS)		工廠	

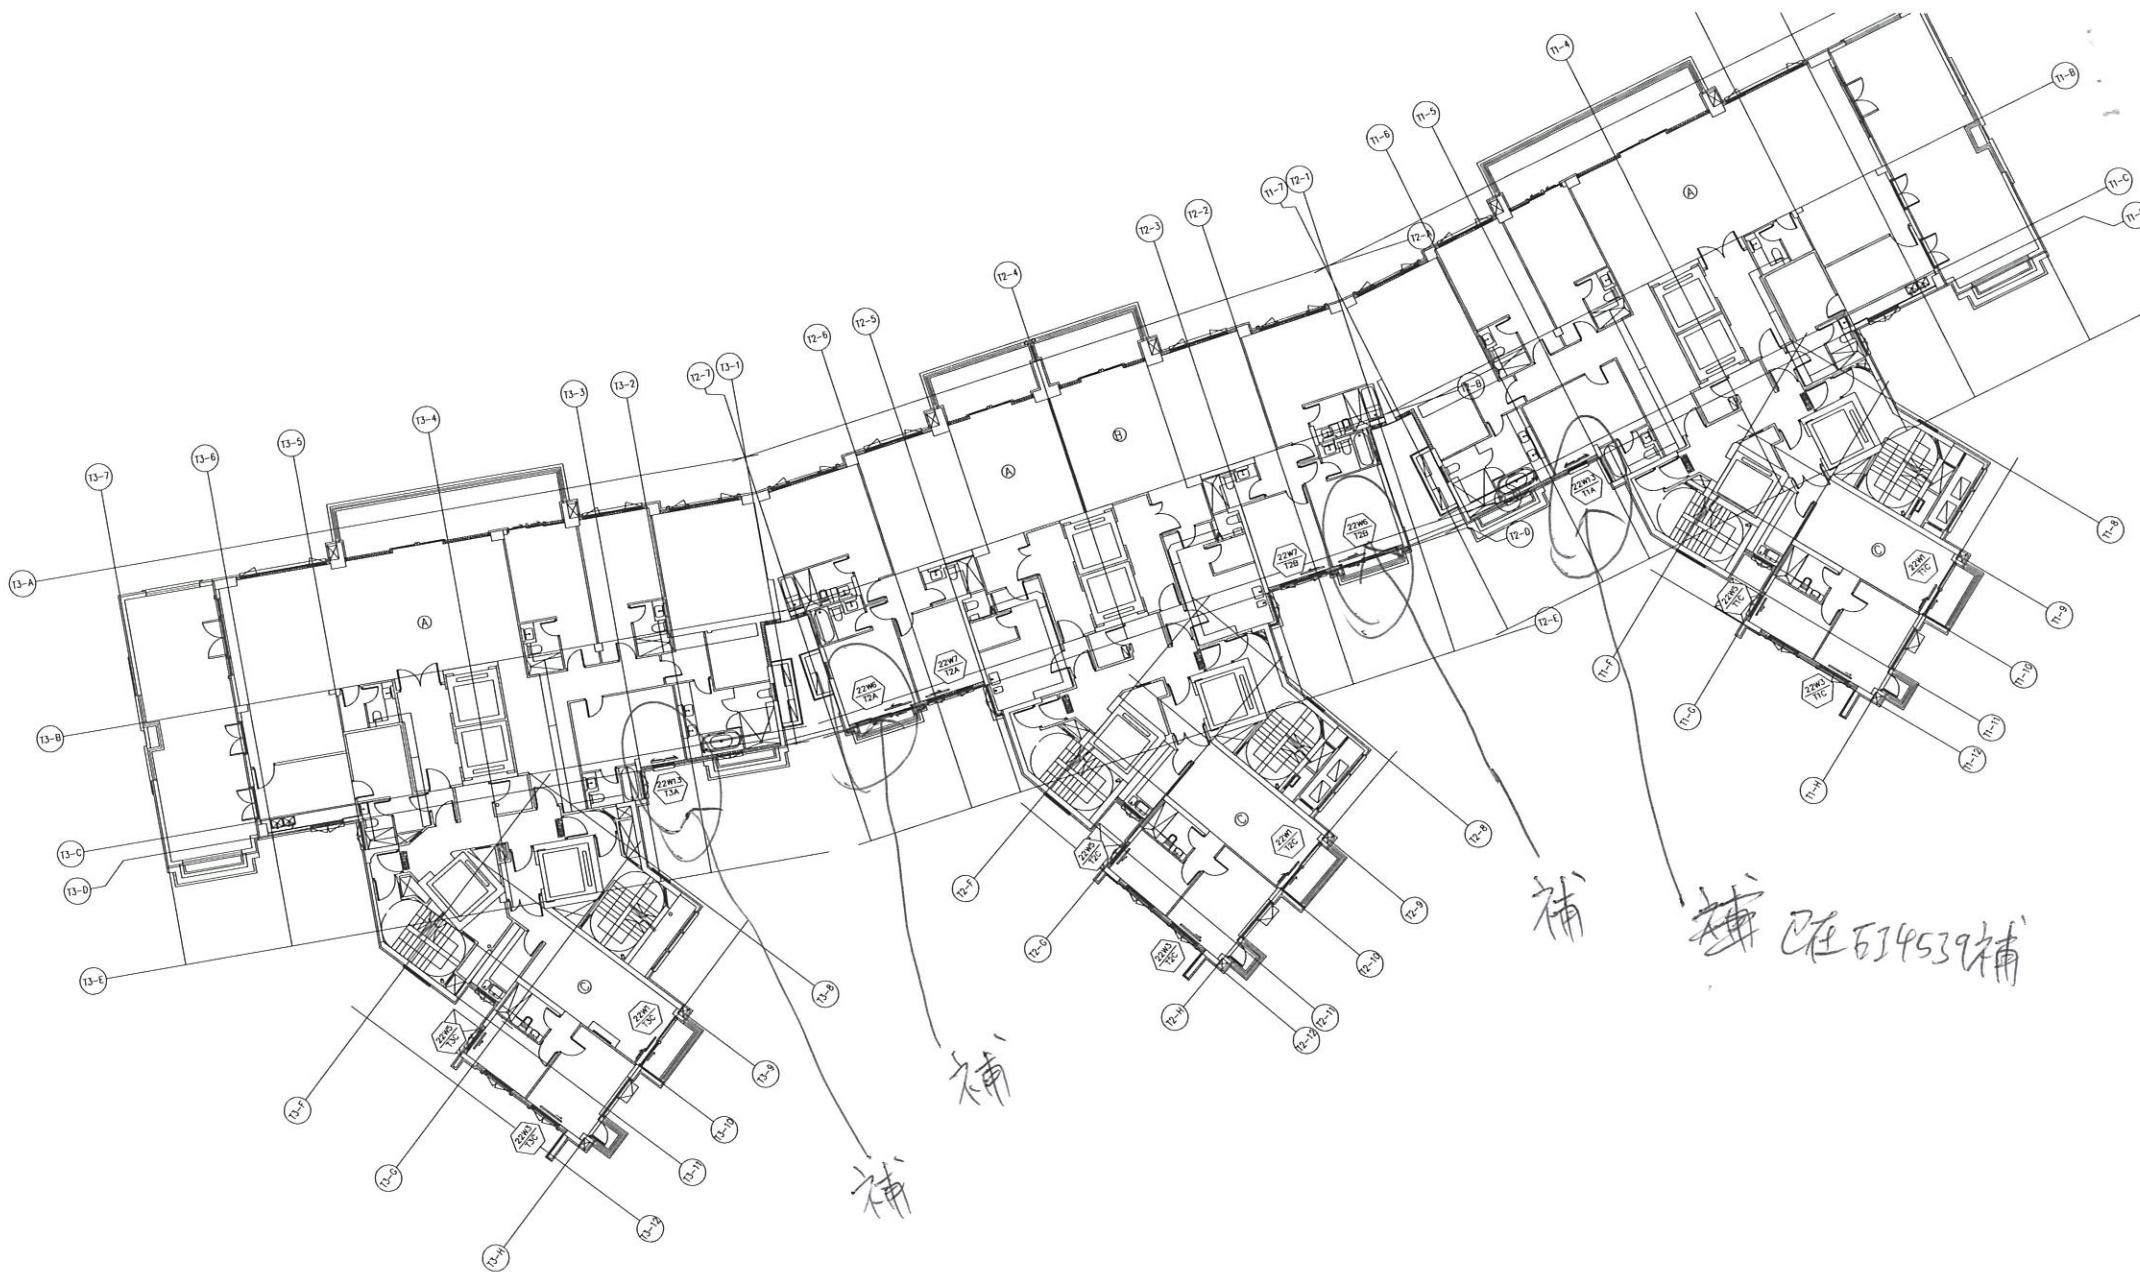

22/F PLAN

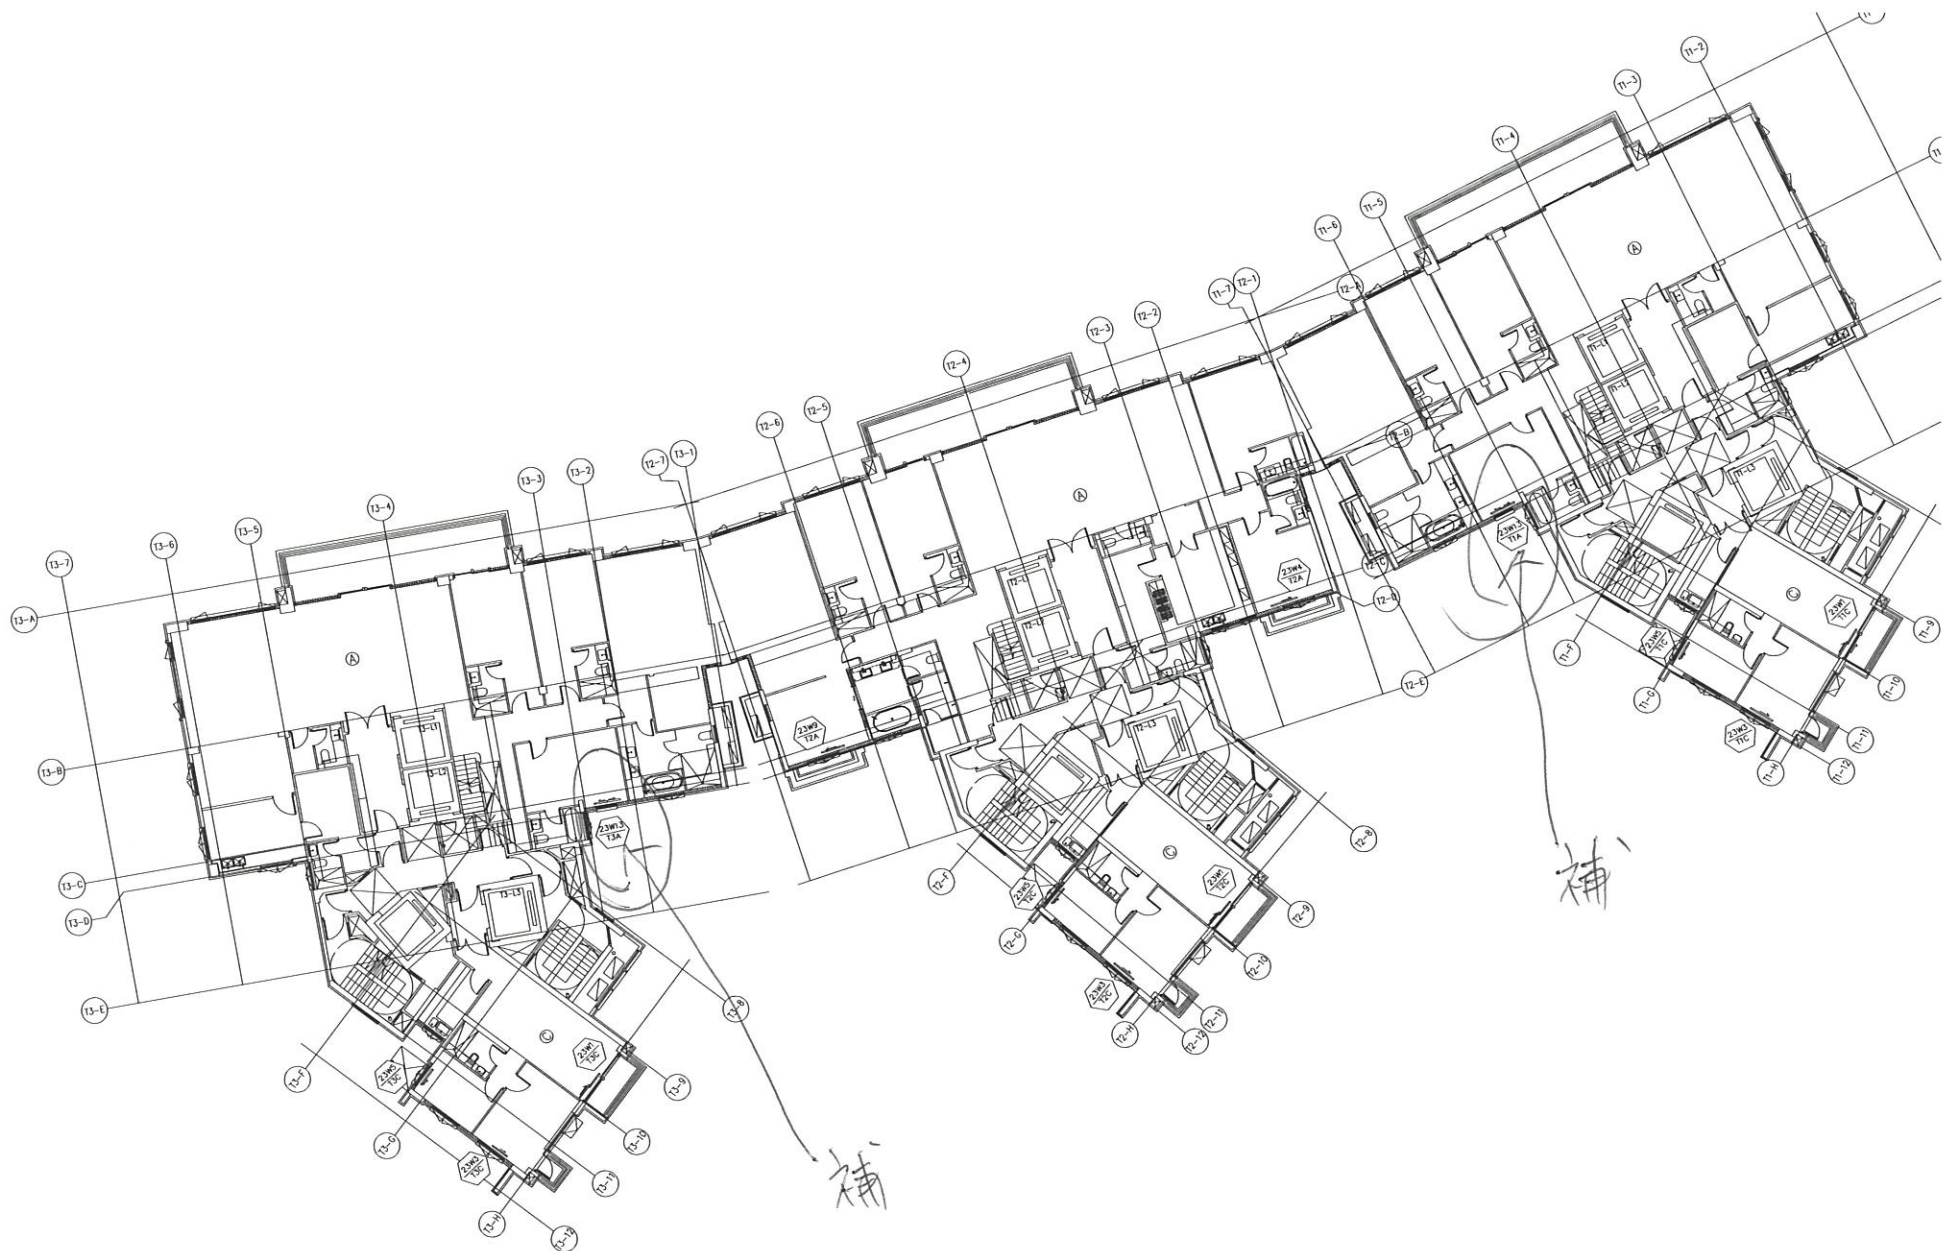

23/F PLAN