



工程指示 / 要求簡箋 ENGINEER INSTRUCTIONS(E.I.)

工程指示編號:	EI- 4598	修改版本:	-
	HK- 646		
工程編號:	J 852	工程名稱:	亞皆老街中電
收件人:	生統	發件人:	Eric Liu
工程項目:	欄河 1/F 補出彎位鋁冚(7件)	日期:	19/04/2022

<input checked="" type="checkbox"/> 原合約工程包	<input type="checkbox"/> 原合約工程加 / 減賬 QT-	<input type="checkbox"/> 新工程報價 QT-
--	--	------------------------------------

信件批核號碼/圖紙參考編號:	批核模具圖紙編號:
客戶指示附件:	管理內部批簽署:

<input type="checkbox"/> 初步鋁料 B.M.	<input checked="" type="checkbox"/> 加工拆圖, 然後生產	<input type="checkbox"/> 尺寸表
<input type="checkbox"/> 正式鋁料 B.M.	<input type="checkbox"/> 技術上資料/指示	<input type="checkbox"/> 報價
<input type="checkbox"/> 配件 B.M.	<input type="checkbox"/> 樣辦或貨品說明書	<input type="checkbox"/> 分判合約
<input type="checkbox"/> 其他:		

內容: 請按加工圖生產鋁冚送地盤安裝
 2件彎位按早前EI3604出貨, 弧度不符 (此早前確付了弧度與中圖相同)
 2件直位不開避位出貨, 現場度位削避位
 另加3件後備料供現場備用
 謝謝

完成上列要求日期: 29/04/2022

國內

<input type="checkbox"/> 生產技術總監	<input type="checkbox"/> 連附件	<input type="checkbox"/> 技術部	<input type="checkbox"/> 連附件	<input type="checkbox"/> 生產部	<input type="checkbox"/> 連附件
<input type="checkbox"/> 採購部	<input type="checkbox"/> 連附件	<input checked="" type="checkbox"/> 生產統籌部	<input checked="" type="checkbox"/> 連附件	<input type="checkbox"/> 報關組	<input type="checkbox"/> 連附件
<input type="checkbox"/> 質檢部	<input type="checkbox"/> 連附件	<input type="checkbox"/> 會計部	<input type="checkbox"/> 連附件	<input type="checkbox"/> 機械設計部	<input type="checkbox"/> 連附件
<input type="checkbox"/> 其他:					

香港

<input type="checkbox"/> 行政部	<input type="checkbox"/> 連附件	<input type="checkbox"/> 會計部	<input type="checkbox"/> 連附件	<input type="checkbox"/> 統籌部	<input type="checkbox"/> 連附件	<input type="checkbox"/> 工程部	<input type="checkbox"/> 連附件
<input type="checkbox"/> 採購部	<input type="checkbox"/> 連附件	<input type="checkbox"/> QS部	<input type="checkbox"/> 連附件	<input checked="" type="checkbox"/> 地盤管理	<input checked="" type="checkbox"/> 連附件	<input type="checkbox"/> 維修部	<input type="checkbox"/> 連附件

*發件人簽署:		*組別成員批核簽署:	
傳遞編號:		項目經理簽署:	







美特鋁質有限公司
MIDI Aluminium Fabricator Ltd.

工程號 J-852 地盤 亞答老街 / 欄河

送工地


同不鏽鋼槽扣在一起送工地

2021
3000

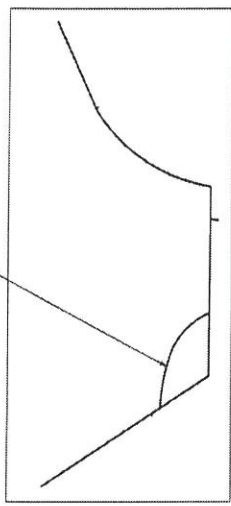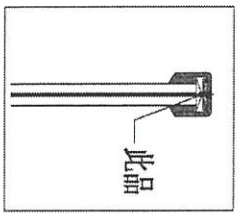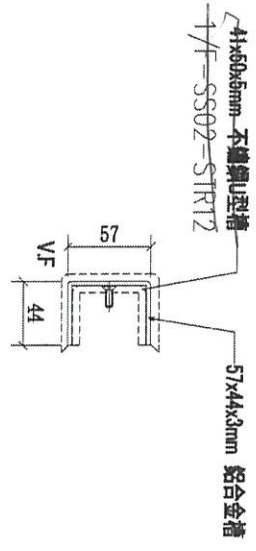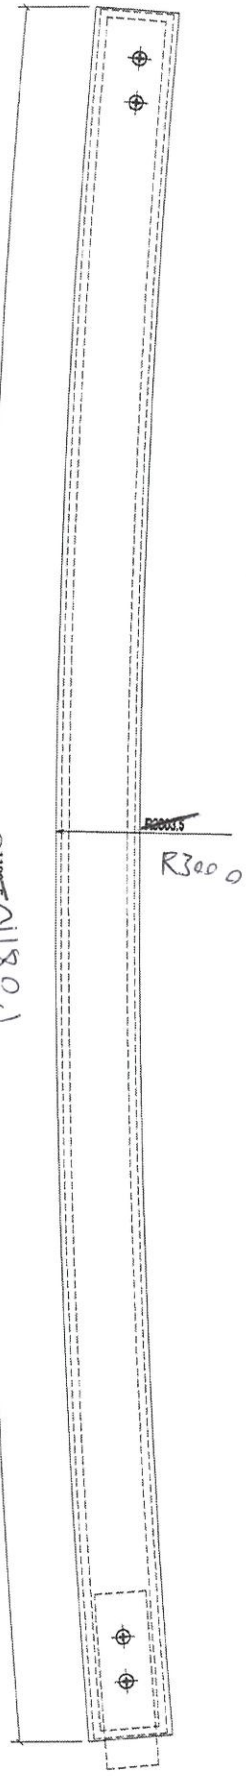

序號	物料編號	長度 (L:)	數量	使用位置	樓層
01	1/F-LM02-STR12	2183.5 (頭長) 1180.1	1	1/F	3005-GP4

名稱	欄河鋁合金U槽	制圖	CJM	2021.05.10	修改		
材料	3mm 鐵	復核	SHUI	2021.05.15	日期		
顏色	UCT201498XC(A)-3	批准			圖號	1/F-SS02-STR12	

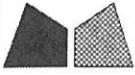

美特鋁質 有限公司
MIDI Aluminium Fabricator Ltd.

工程號





J-852

地盤

亞答老街 / 欄河


送工地

同不鏽鋼槽扣在一起送工地

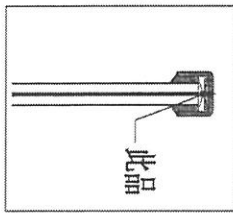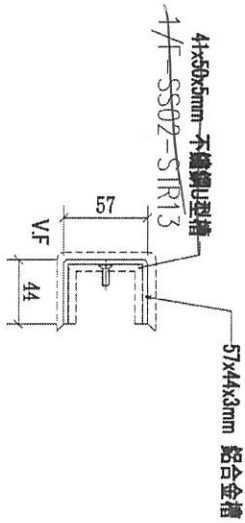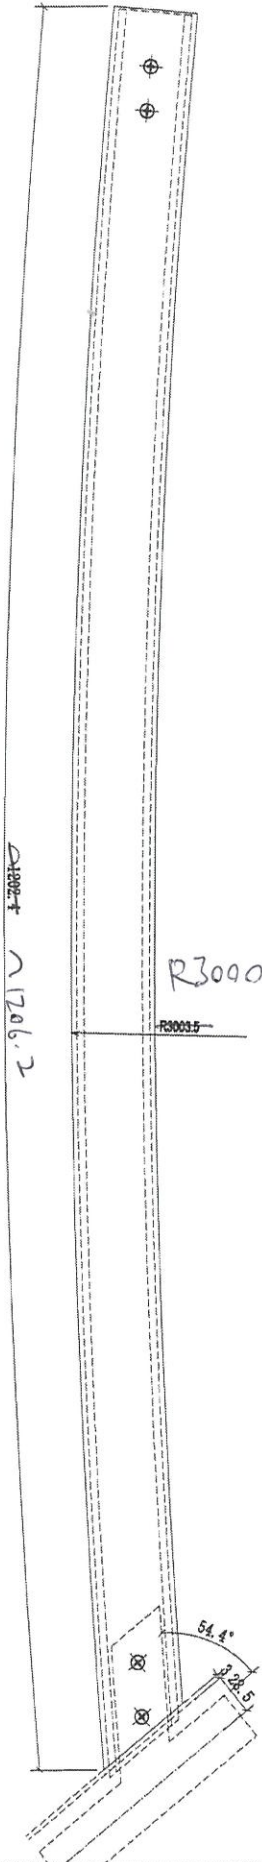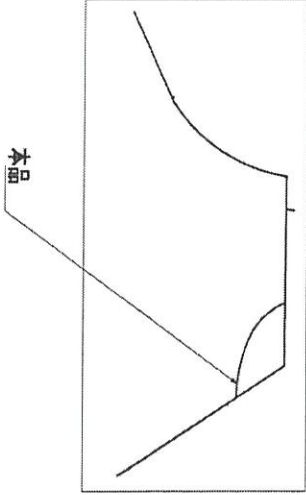




序號	物料編號	長度 (L:)	數量	使用位置	樓層
01	1/F-LM02-STR13	1202.4 ~ 1206.2	1	1/F	3005-GP4

名稱	欄河鋁合金U槽	制圖	CJM	2021.05.10	修改
材料	3mm 鋁	復核	SHUI	2021.05.15	日期
顏色	UCT201498XC(A)-3	批准			圖號 1/F-SS02-STR13

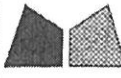

美特鋁質有限公司
MIDI Aluminium Fabricator Ltd.

工程號 J-852 地盤 亞皆老街 / 擱河

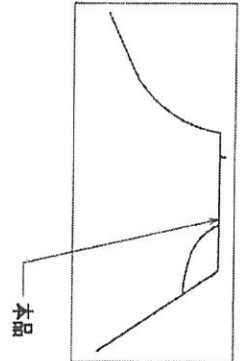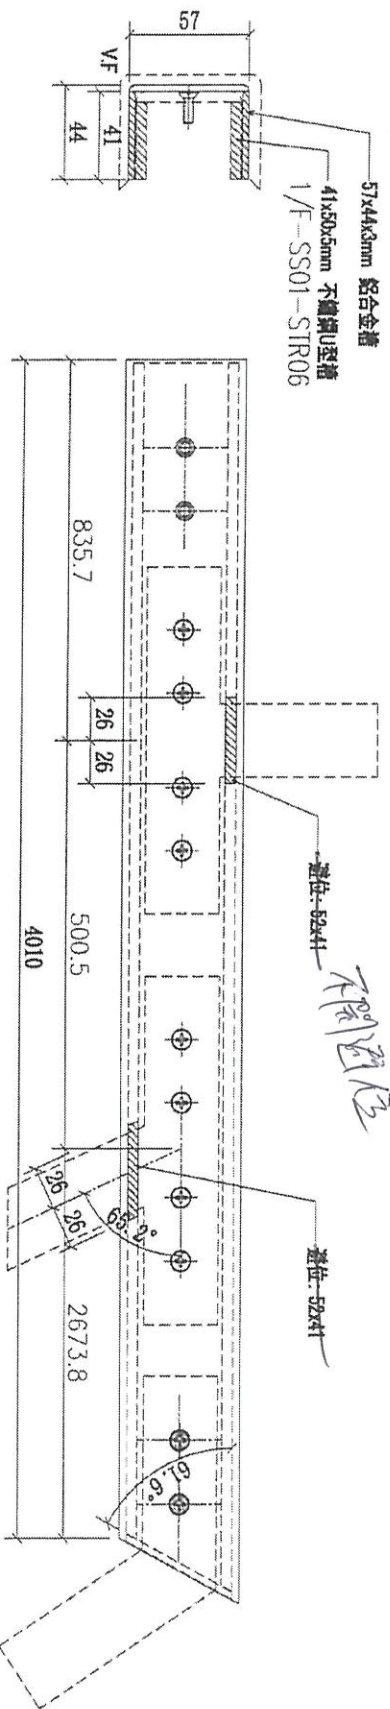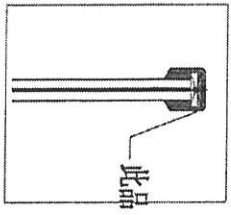


一間二出隻

送工地
同不銹鋼槽扣在一起送工地

序號	物料編號	長度 (L:)	數量	使用位置	樓層
01	1/F-LM02-STR06	4010	1	1/F	3005-GP4

名稱	擱河鋁合金槽	制圖	CJM	2021.05.10	修改
材料	3mm 鐵	復核	SHUI	2021.05.15	日期
顏色	UCT201498XC(A)-3	批准			圖號 1/F-LM02-STR06


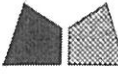


美特鋁質有限公司
MIDI Aluminium Fabricator Ltd.



工程號 J-852 地盤 亞答老街 / 揭河

送工地

同不鏽鋼槽扣在一起送工地

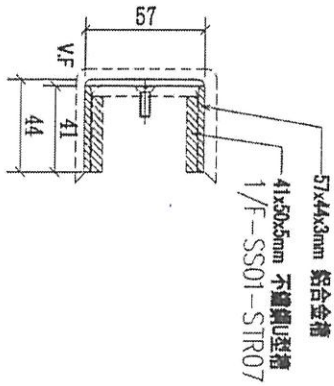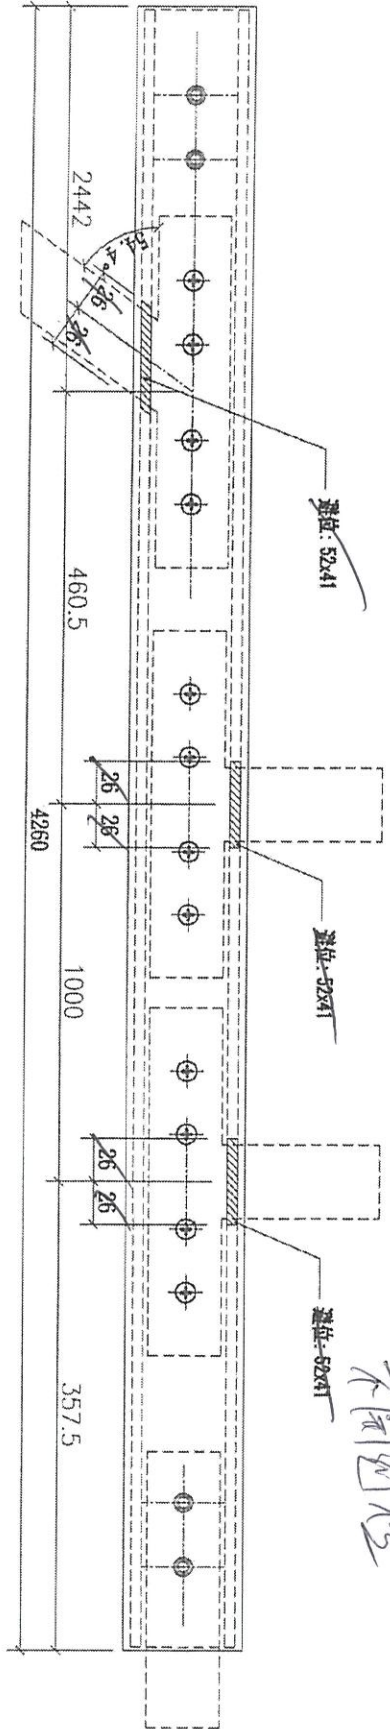


一開一止

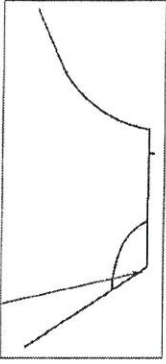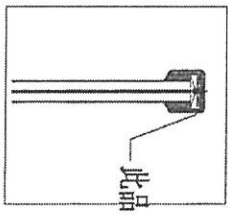

本品

序號	物料編號	長度 (L:)	數量	使用位置	樓層
01	1/F-LM02-STR07	4260	2	1/F	3005-GP4

名稱	揭河鋁合金U槽	制圖	CJM	2021.05.10	修改	
材料	3mm 鋁	復核	SHUI	2021.05.15	日期	
顏色	UCT201498XC(A)-3	批準			圖號	1/F-LM02-STR07

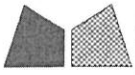

美特鋁質有限公司
MIDI Aluminium Fabricator Ltd.

工程號

J-852


地盤

亞答老街 / 攔河


送工地

同不鏽鋼槽打在一起送工地



備用

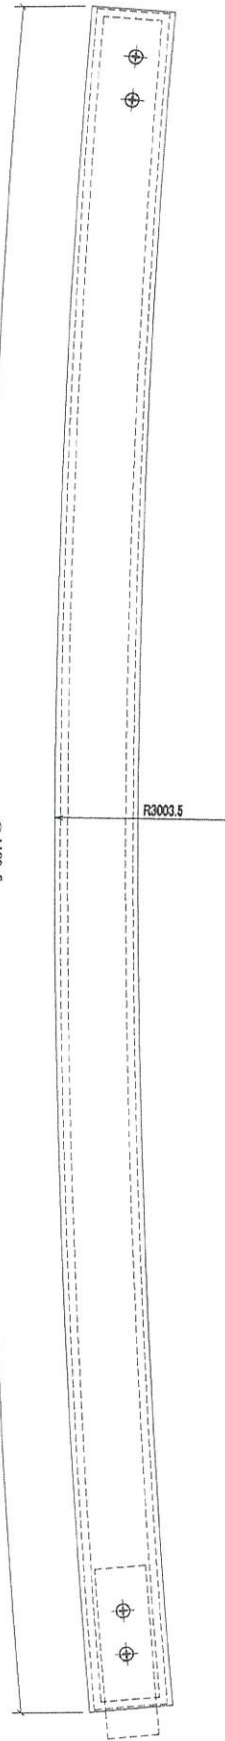

41x50x5mm 不鏽鋼U型槽
1/F-SS02-STR12

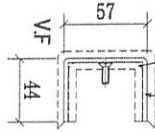


57x44x3mm 鋁合金槽

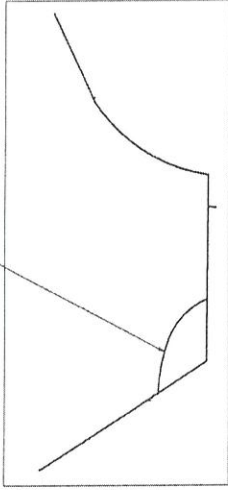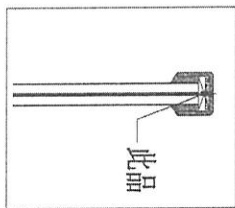

本品

序號	物料編號	長度 (L:)	數量	使用位置	樓層
01	1/F-LM02-STR12	1183.5(張長)	1	1/F	3005-CP4

名稱	攔河鋁合金U槽	制圖	CJM	2021.05.10	修改		
材料	3mm 鋁	復核	SHUI	2021.05.15	日期		
顏色	UCT201498XC(A)-3	批准			圖號	1/F-SS02-STR12	

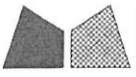

美特鋁質有限公司

MIDI Aluminium Fabricator Ltd.

工程號





J-852

地盤

亞答老街 / 欄河

送工地

同不鏽鋼槽扣在一起送工地

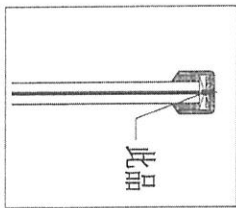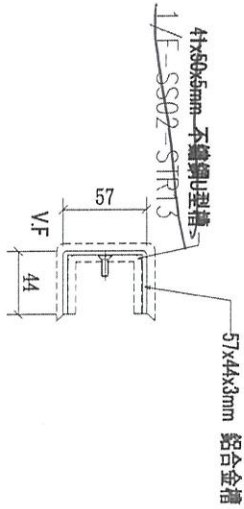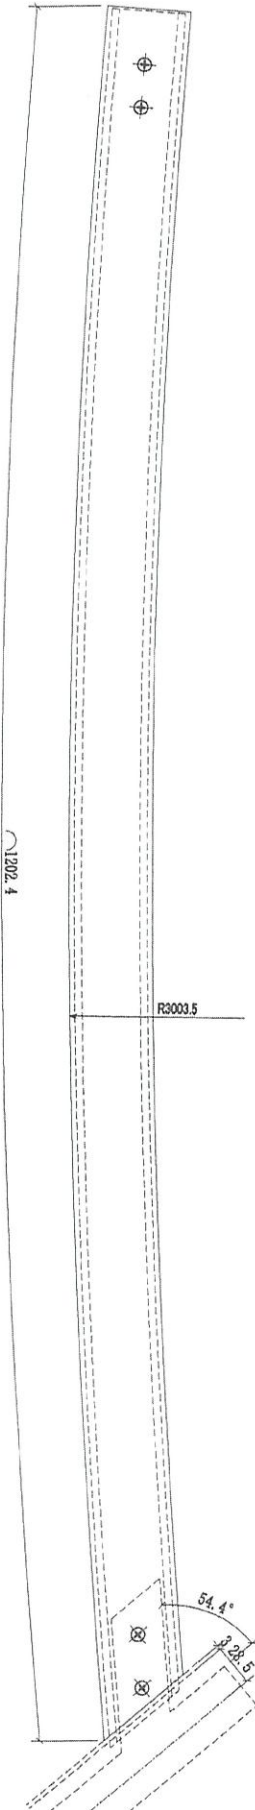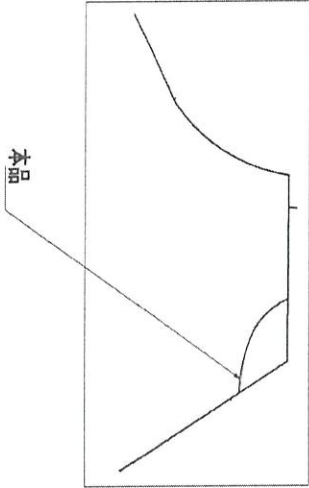

備用

序號	物料編號	長度 (L:)	數量	使用位置	樓層
01	1/F-LM02-STR13	1202.4	1	1/F	3005-CP4

名稱	欄河鋁合金U槽	制圖	CJM	2021.05.10	修改		
材料	3mm 鋁	復核	SHUI	2021.05.15	日期		
顏色	UCT201498XC(A)-3	批准			圖號	1/F-SS02-STR13	

玻璃車庫

1169

1180



555

990

450

R7339

1880

1364

24

450

990

1748

740

746

720

535

1047

