

工程指示 / 要求簡箋 ENGINEER INSTRUCTIONS(E.I.)

工程指示編號:	EI- 4613	修改版本:	A
	HK- 696		
工程編號:	J 852	工程名稱:	亞皆老街中電
收件人:	生統	發件人:	Karina Lee
工程項目:	吊趟 鋁料 (22-23/F) (補吊腳位置吊趟)	日期:	26/04/2022

<input type="checkbox"/> 原合約工程包	<input type="checkbox"/> 原合約工程加 / 減賬 QT-	<input type="checkbox"/> 新工程報價 QT-
---------------------------------	--	------------------------------------

信件批核號碼/圖紙參考編號:	批核模具圖紙編號:
客戶指示附件:	管理內部批簽署:

<input type="checkbox"/> 初步鋁料 B.M.	<input type="checkbox"/> 加工拆圖, 然後生產	<input type="checkbox"/> 尺寸表
<input type="checkbox"/> 正式鋁料 B.M.	<input type="checkbox"/> 技術上資料/指示	<input type="checkbox"/> 報價
<input type="checkbox"/> 配件 B.M.	<input type="checkbox"/> 樣辦或貨品說明書	<input type="checkbox"/> 分判合約
<input type="checkbox"/> 其他:		

內容: 修改1/ (22W6/T2A) 謝謝
完成上列要求日期: 04/30/2022

國內

<input type="checkbox"/> 生產技術總監	<input type="checkbox"/> 連附件	<input type="checkbox"/> 技術部	<input type="checkbox"/> 連附件	<input type="checkbox"/> 生產部	<input type="checkbox"/> 連附件
<input type="checkbox"/> 採購部	<input type="checkbox"/> 連附件	<input checked="" type="checkbox"/> 生產統籌部	<input checked="" type="checkbox"/> 連附件	<input type="checkbox"/> 報關組	<input type="checkbox"/> 連附件
<input type="checkbox"/> 質檢部	<input type="checkbox"/> 連附件	<input type="checkbox"/> 會計部	<input type="checkbox"/> 連附件	<input type="checkbox"/> 機械設計部	<input type="checkbox"/> 連附件
<input checked="" type="checkbox"/> 其他:					

香港

<input type="checkbox"/> 行政部	<input type="checkbox"/> 連附件	<input type="checkbox"/> 會計部	<input type="checkbox"/> 連附件	<input type="checkbox"/> 統籌部	<input type="checkbox"/> 連附件	<input type="checkbox"/> 工程部	<input type="checkbox"/> 連附件
<input checked="" type="checkbox"/> 採購部	<input checked="" type="checkbox"/> 連附件	<input type="checkbox"/> QS部	<input type="checkbox"/> 連附件	<input checked="" type="checkbox"/> 地盤管理	<input checked="" type="checkbox"/> 連附件	<input type="checkbox"/> 維修部	<input type="checkbox"/> 連附件


*發件人簽署:		*組別成員批核簽署:	
傳遞編號:		項目經理簽署:	





美特鋁質 有限公司  
MIDI Aluminium Fabricator Ltd.

工程號 J-852 地盤 亞答街

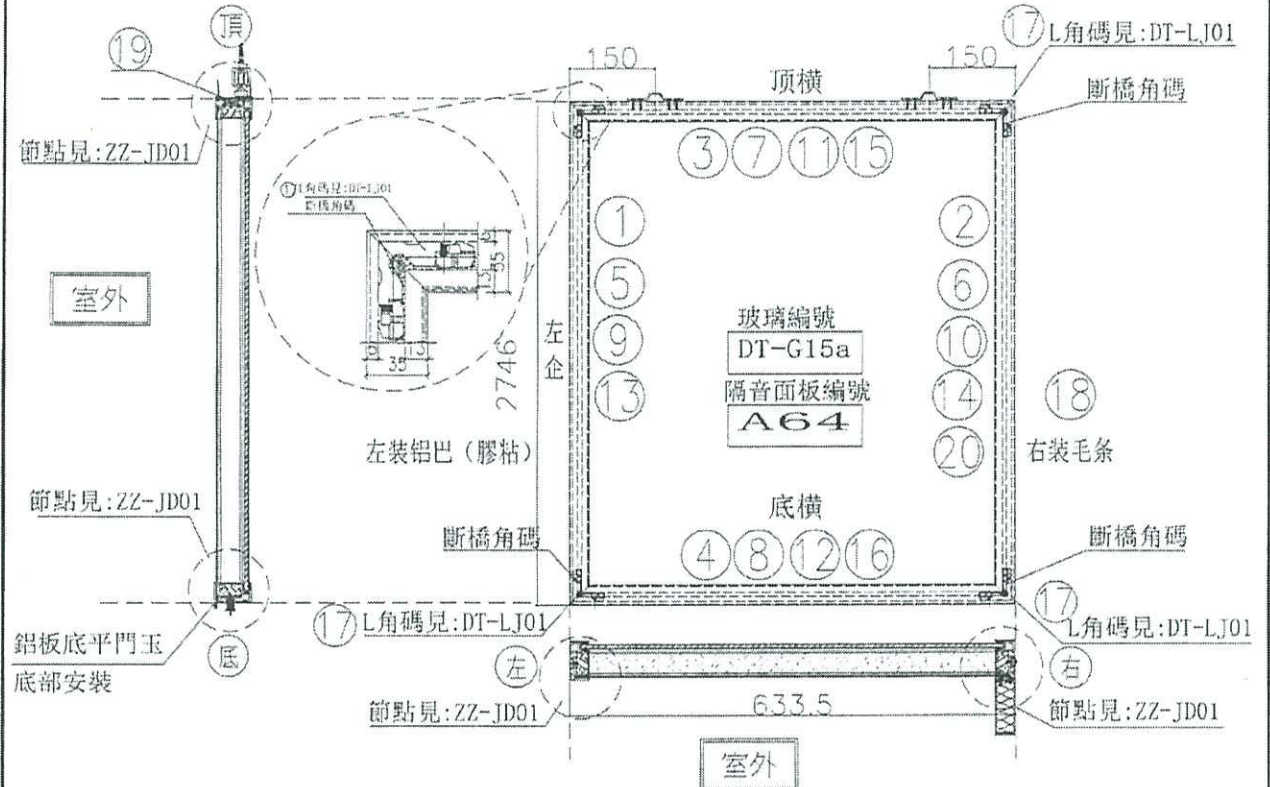

序號	編號	名稱	序號	長度	數量	物料編號
1	X85665	吊趟外框左企	直口 2746.0	1	DT-AL01a-05	
2	X85665	吊趟外框右企	直口 2746.0	1	DT-AL02-05	
3	X85665	吊趟外框頂橫	直口 633.5	1	DT-AL03a-15	
4	X85665	吊趟外框底橫	直口 633.5	1	DT-AL03b-15	
5	X85666	吊趟內框左企	直口 2746.0	1	DT-AL05-05	
6	X85666	吊趟內框右企	直口 2746.0	1	DT-AL06-05	
7	X85666	吊趟內框頂橫	直口 627.5	1	DT-AL07-15	
8	X85666	吊趟內框底橫	直口 627.5	1	DT-AL07b-15	
9		隔音板用U槽	直口 2746.0	1	DT-UC01-26a	
10		隔音板用U槽	直口 618.5	1	DT-UC01-33	
11		隔音板用U槽	直口 618.5	1	DT-UC01-34	
12		POMUTE(隔音內插板)	直口 2678.0	1	DT-CB01-25a	
13		POMUTE(隔音內插板)	直口 2678.0	1	DT-CB01-26a	
14		POMUTE(隔音內插板)	直口 566.5	1	DT-CB01-33	
15		POMUTE(隔音內插板)	直口 566.5	1	DT-CB01-34	
16	55X55X9角碼	L角碼加工圈	直口 11.5	4	DT-LJ01	
17		毛條槽	直口 2746.0	1	DT-MT01-05	
18	X85945	門玉頂部收口蓋	直口 633.5	1	DT-HL01-15	
19	3mm鋁板	鋁板	直口 2746.0	1	DT-LB29x	

序號	名稱	單位	數量
1	頂留	mm	
2	底留	mm	
3	全包底部開聲位	mm	
4	底框內嵌木巴膠去	mm	
5	安裝扣碼		
6	安裝扣碼		
7	多點鎖型號:		
8	手壓型號:		
9	限位樣型號:		
10	T窗最大的開度:		
11	窗玉倍位數:		
門玉款 寬度(mm) 高度(mm) 隻數 撐長			
大窗限次 本國原 日期			
窗号	寬度(W)	高度(H)	數量 樓層
	633.5	2746.0	1 22/F
		2856	
圖號 2/(22W6/T2A)			

名稱	吊趟門玉組裝圖	制圖	吳緯瑜	2021.11.13	修改	A	B
材料		覆核			日期	2021.12.17	2021.12.24
顏色		批准			圖號	2/(22W6/T2A)	

Handwritten signature and notes: "only"