

工程指示 / 要求簡箋 ENGINEER INSTRUCTIONS(E.I.)

工程指示編號:	EI- 4613	修改版本:	A B
	HK- 696		
工程編號:	J 852	工程名稱:	亞皆老街中電
收件人:	生統	發件人:	Karina Lee
工程項目:	吊趟 鋁料 (22-23/F) (補吊腳位置吊趟)	日期:	26/04/2022

<input type="checkbox"/> 原合約工程包	<input type="checkbox"/> 原合約工程加 / 減賬 QT-	<input type="checkbox"/> 新工程報價 QT-
---------------------------------	--	------------------------------------

信件批核號碼/圖紙參考編號:	批核模具圖紙編號:
客戶指示附件:	管理內部批簽署:

<input type="checkbox"/> 初步鋁料 B.M.	<input type="checkbox"/> 加工拆圖, 然後生產	<input type="checkbox"/> 尺寸表
<input type="checkbox"/> 正式鋁料 B.M.	<input type="checkbox"/> 技術上資料/指示	<input type="checkbox"/> 報價
<input type="checkbox"/> 配件 B.M.	<input type="checkbox"/> 樣辦或貨品說明書	<input type="checkbox"/> 分判合約
<input type="checkbox"/> 其他:		

內容: 修改1/ (22W6/T2A) 謝謝
完成上列要求日期: 04/30/2022

國內

<input type="checkbox"/> 生產技術總監	<input type="checkbox"/> 連附件	<input type="checkbox"/> 技術部	<input type="checkbox"/> 連附件	<input type="checkbox"/> 生產部	<input type="checkbox"/> 連附件
<input type="checkbox"/> 採購部	<input type="checkbox"/> 連附件	<input checked="" type="checkbox"/> 生產統籌部	<input checked="" type="checkbox"/> 連附件	<input type="checkbox"/> 報關組	<input type="checkbox"/> 連附件
<input type="checkbox"/> 質檢部	<input type="checkbox"/> 連附件	<input type="checkbox"/> 會計部	<input type="checkbox"/> 連附件	<input type="checkbox"/> 機械設計部	<input type="checkbox"/> 連附件
<input checked="" type="checkbox"/> 其他:					

香港


<input type="checkbox"/> 行政部	<input type="checkbox"/> 連附件	<input type="checkbox"/> 會計部	<input type="checkbox"/> 連附件	<input type="checkbox"/> 統籌部	<input type="checkbox"/> 連附件	<input type="checkbox"/> 工程部	<input type="checkbox"/> 連附件
<input checked="" type="checkbox"/> 採購部	<input checked="" type="checkbox"/> 連附件	<input type="checkbox"/> QS部	<input type="checkbox"/> 連附件	<input checked="" type="checkbox"/> 地盤管理	<input checked="" type="checkbox"/> 連附件	<input type="checkbox"/> 維修部	<input type="checkbox"/> 連附件

*發件人簽署:		*組別成員批核簽署:	
傳遞編號:		項目經理簽署:	



美特鋁質有限公司  
MIDI Aluminium Fabricator Ltd.

工程號 J-852 地盤 亞答街

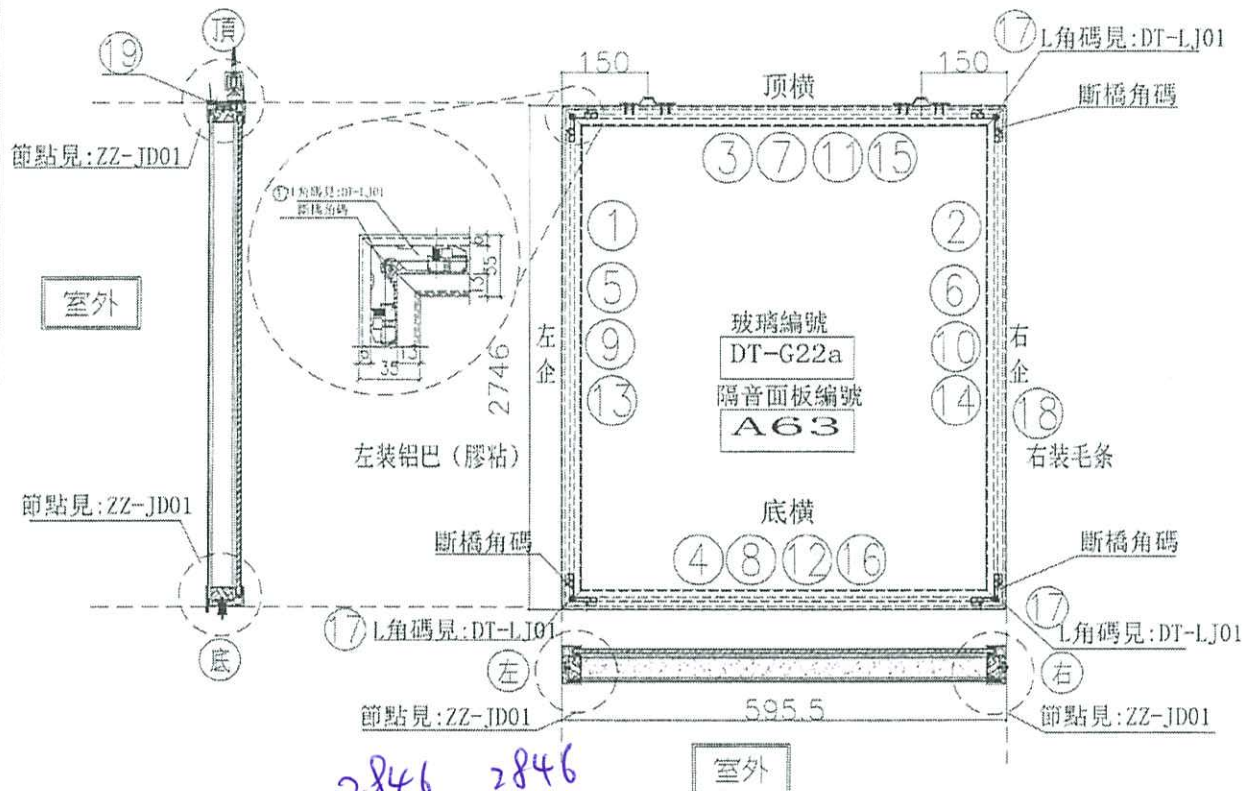

序號	編號	名稱	序號	長度	數量	物料編號
1	X85665	吊趟外框左企	直口 2846	2746.0	1	DT-AL01a-05
2	X85665	吊趟外框右企	直口 2846	2746.0	1	DT-AL02a-05
3	X85665	吊趟外框頂橫	直口	595.5	1	DT-AL03a-10
4	X85665	吊趟外框底橫	直口	595.5	1	DT-AL04a-10
5	X85666	吊趟內框左企	直口 2846	2746.0	1	DT-AL05-05
6	X85666	吊趟內框右企	直口 2846	2746.0	1	DT-AL06-05
7	X85666	吊趟內框頂橫	直口	589.5	1	DT-AL07-10
8	X85666	吊趟內框底橫	直口	589.5	1	DT-AL08-10
9		隔音板用U槽	直口 2846	2746.0	1	DT-UC01-25a
10		隔音板用U槽	直口 2846	2746.0	1	DT-UC01-26a
11		隔音板用U槽	直口	580.5	1	DT-UC01-19
12		隔音板用U槽	直口	580.5	1	DT-UC01-20
13		POMUTE(隔音內插板)	直口 2846	2746.0	1	DT-CB01-25a
14		POMUTE(隔音內插板)	直口 2846	2746.0	1	DT-CB01-26a
15		POMUTE(隔音內插板)	直口	528.5	1	DT-CB01-19
16		POMUTE(隔音內插板)	直口	528.5	1	DT-CB01-20
17	55X55X9	L角碼加工圈	直口	11.5	4	DT-LJ01
18		毛條標	直口 2846	2746.0	1	DT-MT01-05
19	X85945	門玉頂部改口蓋	直口	595.5	1	DT-HL01-10

序號	名稱	單位	數量
	頂窗	mm	
	底窗	mm	
	企料底部開窗位	mm	
	感橋斜斷水已倒去	mm	
	安裝扣碼		
	安裝扣碼		
	多點鎖芯型號:		
	手柄型號:		
	限位鎖型號:		
	T窗最大的開度:		
	窗玉搭位數:		
	門玉款	寬度(mm)	高度(mm)
			雙層
			採長
	大圖版次	本圖版	
		日期	
	窗號	寬度 (W)	高度 (H)
		595.5	2746.0
			2846
		數量	樓層
		1	22/F
	圖號	1/(22W6/T2A)	


名稱	吊趟門玉組裝圖	制圖	吳禱瑜	2021.11.13	修改	A	B
材料		復核			日期	2021.12.17	2021.12.24
顏色		批准			圖號	1/(22W6/T2A)	

22W6-T2A



美特鋁質有限公司  
MIDI Aluminium Fabricator Ltd.

工程號 J-852 地盤 亞答老街

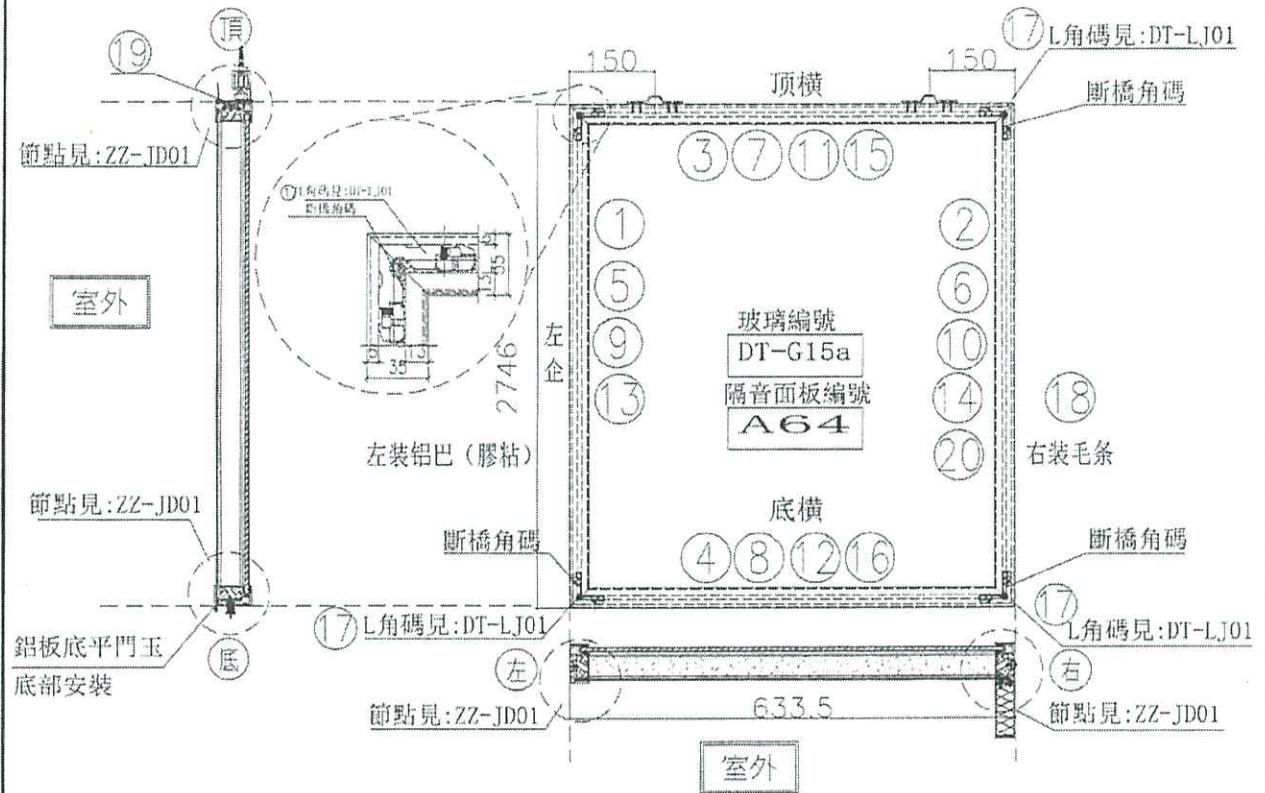

序號	規格	名稱	序號	長度	數量	物料編號
1	X85665	吊趟外框左企	直口 2746.0	2746.0	1	DT-AL01a-05
2	X85665	吊趟外框右企	直口 2746.0	2746.0	1	DT-AL02-05
3	X85665	吊趟外框頂橫	直口 633.5	633.5	1	DT-AL03a-15
4	X85665	吊趟外框底橫	直口 633.5	633.5	1	DT-AL04b-15
5	X85666	吊趟內框左企	直口 2746.0	2746.0	1	DT-AL05-05
6	X85666	吊趟內框右企	直口 2746.0	2746.0	1	DT-AL06-05
7	X85666	吊趟內框頂橫	直口 627.5	627.5	1	DT-AL07-15
8	X85666	吊趟內框底橫	直口 627.5	627.5	1	DT-AL08b-15
9		隔音板用U槽	直口 2746.0	2746.0	1	DT-UC01-25a
10		隔音板用U槽	直口 2746.0	2746.0	1	DT-UC01-26a
11		隔音板用U槽	直口 618.5	618.5	1	DT-UC01-33
12		隔音板用U槽	直口 618.5	618.5	1	DT-UC01-34
13		POMUTE(隔音內插板)	直口 2678.0	2678.0	1	DT-CB01-25a
14		POMUTE(隔音內插板)	直口 2678.0	2678.0	1	DT-CB01-26a
15		POMUTE(隔音內插板)	直口 566.5	566.5	1	DT-CB01-33
16		POMUTE(隔音內插板)	直口 566.5	566.5	1	DT-CB01-34
17	S5X55X9	L角碼加工圈	直口 11.5	4	4	DT-LJ01
18		毛條槽	直口 2746.0	2746.0	1	DT-MT01-05
19	X85945	門玉頂部收口蓋	直口 633.5	633.5	1	DT-HL01-15
20	3mm	鋁板	直口 2746.0	2746.0	1	DT-LB29x

序號	名稱	單位	數量	備註
1	頂留	mm		
2	底留	mm		
3	金包底部膠單位	mm		
4	玻璃與防水膠膠去	mm		
5	安裝扣碼			
6	安裝扣碼			
7	多點鎖是型號:			
8	手筒型號:			
9	限位膠型號:			
10	T窗最大的開度:			
11	窗玉倍位數:			
門玉款				
寬度(mm)	高度(mm)	雙層	撐長	
633.5	2746.0	1	22/F	
圖號 2/(22W6/T2A)				

DT-AL04b-15

DT-AL08b-15

only

名稱	吊趟門玉組裝圖	制圖	吳禱瑜	2021.11.13	修改	A	B
材料		復核			日期	2021.12.17	2021.12.24
顏色		批准			圖號	2/(22W6/T2A)	