



工程指示 / 要求簡箋 ENGINEER INSTRUCTIONS(E.I.)

工程指示編號:	EI- 4614	修改版本:	A
	HK- 0855		
工程編號:	J 852	工程名稱:	亞皆老街中電
收件人:	生統	發件人:	Renee Lo
工程項目:	趟門框 地盤用鋁角 T1-T3 : 1-23/F (67*35*2mm) (71*35*2mm)	日期:	27/05/2022

<input type="checkbox"/> 原合約工程包	<input type="checkbox"/> 原合約工程加 / 減脹 QT-	<input type="checkbox"/> 新工程報價 QT-
---------------------------------	--	------------------------------------

信件批核號碼/圖紙參考編號:	批核模具圖紙編號:
客戶指示附件:	管理內部批簽署:

<input type="checkbox"/> 初步鋁料 B.M.	<input type="checkbox"/> 加工拆圖, 然後生產	<input type="checkbox"/> 尺寸表
<input type="checkbox"/> 正式鋁料 B.M.	<input type="checkbox"/> 技術上資料/指示	<input type="checkbox"/> 報價
<input type="checkbox"/> 配件 B.M.	<input type="checkbox"/> 樣辦或貨品說明書	<input type="checkbox"/> 分判合約
<input type="checkbox"/> 其他:		

內容: A版: 按來料修改尺寸 70x40x1.5  
 由於趟門框開去水孔, T1-T3 : 1-23/F 趟門框, 需要鋁角遮去水孔。  
 EI4529已做樣板+在現場已試安裝。  
 廳: 左右2邊鋁角長度需預長125mm用作界避位用 (只限有門中企至門中企)  
 房: 鋁角長度需預長50mm  
 鋁料請貼上窗號。  
 謝謝

完成上列要求日期: 02/06/2022

國內

<input type="checkbox"/> 生產技術總監	<input type="checkbox"/> 連附件	<input type="checkbox"/> 技術部	<input type="checkbox"/> 連附件	<input type="checkbox"/> 生產部	<input type="checkbox"/> 連附件
<input type="checkbox"/> 採購部	<input type="checkbox"/> 連附件	<input checked="" type="checkbox"/> 生產統籌部	<input checked="" type="checkbox"/> 連附件	<input type="checkbox"/> 報關組	<input type="checkbox"/> 連附件
<input type="checkbox"/> 質檢部	<input type="checkbox"/> 連附件	<input type="checkbox"/> 會計部	<input type="checkbox"/> 連附件	<input type="checkbox"/> 機械設計部	<input type="checkbox"/> 連附件
<input type="checkbox"/> 其他:					

香港


<input type="checkbox"/> 行政部	<input type="checkbox"/> 連附件	<input type="checkbox"/> 會計部	<input type="checkbox"/> 連附件	<input type="checkbox"/> 統籌部	<input type="checkbox"/> 連附件	<input type="checkbox"/> 工程部	<input type="checkbox"/> 連附件
<input type="checkbox"/> 採購部	<input type="checkbox"/> 連附件	<input type="checkbox"/> QS部	<input type="checkbox"/> 連附件	<input checked="" type="checkbox"/> 地盤管理	<input checked="" type="checkbox"/> 連附件	<input type="checkbox"/> 維修部	<input type="checkbox"/> 連附件

*發件人簽署:	*組別成員批核簽署:
傳遞編號:	項目經理簽署:

材料 2mm 厚 鋁角

70 位 空 補 通

70  
71

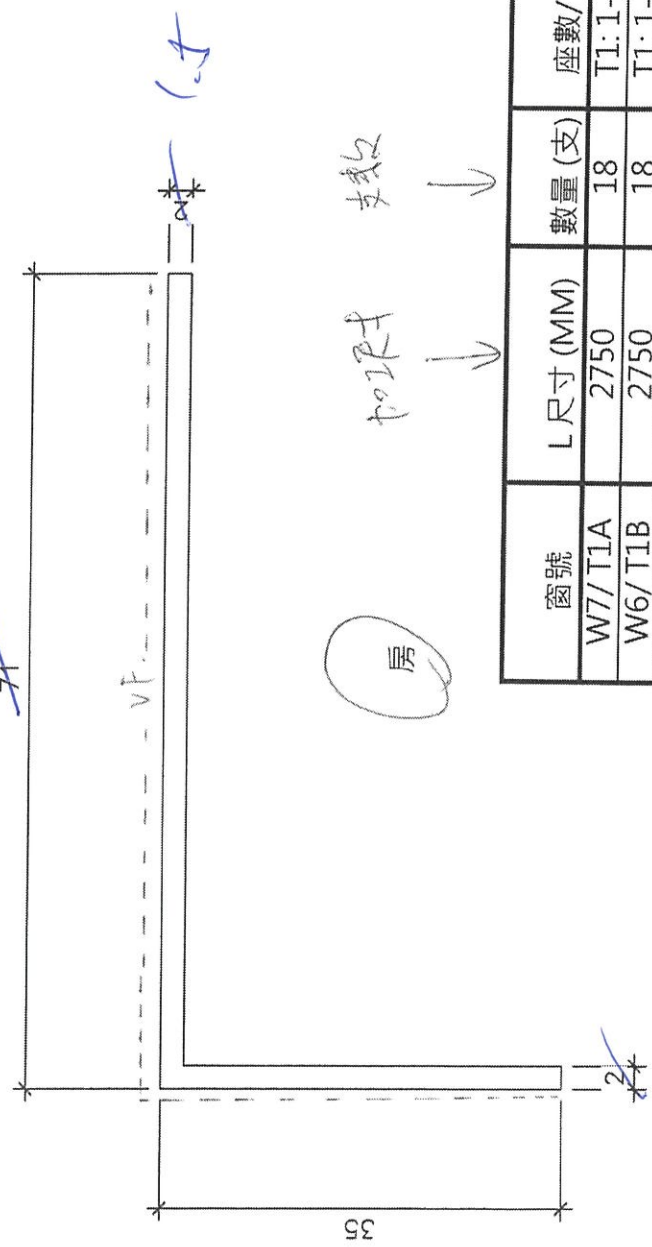

房

加 工 材 數




窗號	L 尺寸 (MM)	數量 (支)	座數 / 樓層	參考用	
				SO 數 (批濶面全 批濶面)	額外 (MM)
W7 / T1A	2750	18	T1: 1-21/F	2700	50
W6 / T1B	2750	18	T1: 1-21/F	2700	50
W6 / T2A	2750	18	T2: 1-21/F	2700	50
W6 / T2B	2750	18	T2: 1-21/F	2700	50
W7 / T3A	2750	18	T3: 1-21/F	2700	50
W6 / T3B	2750	18	T3: 1-21/F	2700	50
W7 / T2A	2750	18	T1: 1-21/F	2700	50
22W3 / T1A	2675	1	T1: 22/F	2625	50
23W3 / T1A	2675	1	T1: 23/F	2625	50
22W6 / T2A	2750	1	T2: 22/F	2700	50
22W6 / T2B	2750	1	T2: 22/F	2700	50
22W3 / T3A	2675	1	T3: 22/F	2625	50
23W3 / T3A	2675	1	T3: 23/F	2625	50
23W12 / T2A	2050	1	T2: 23/F	2000	50

顏色: UCT806812XL-3



材料: 2mm 厚鋁角

刀口位置補油

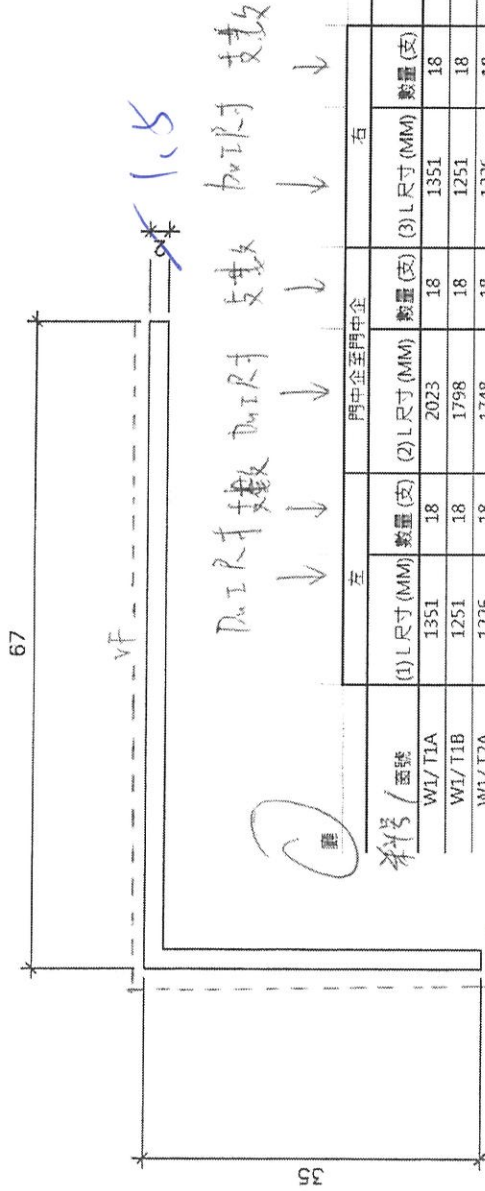

加工尺寸數 加工尺寸數 加工尺寸數  
↓ ↓ ↓ ↓ ↓ ↓

料號 / 圖號	門中企至門中企		右		SO數 (指蓋面至 批蓋面)	標準用
	(1) L尺寸 (MM)	數量 (支)	(2) L尺寸 (MM)	數量 (支)		
W1/T1A	1351	18	2023	18	4475	(1)(2) 125
W1/T1B	1251	18	1798	18	4050	(1)(2) 125
W1/T2A	1226	18	1748	18	3950	(1)(2) 125
W1/T2B	1226	18	1748	18	3950	(1)(2) 125
W1/T3A	1351	18	2023	18	4475	(1)(2) 125
W1/T3B	1251	18	1798	18	4050	(1)(2) 125
W1/T1C	2800	18	/	/	2800	/
W1/T2C	2800	18	/	/	2800	/
W1/T3C	2800	18	/	/	2800	/
22W4/T1A	2216	1	2218	1	6400	(1)(2) 125
23W4/T1A	2216	1	2218	1	6400	(1)(2) 125
22W1/T2A	1176	1	1748	1	3850	(1)(2) 125
22W1/T2B	1176	1	1748	1	3850	(1)(2) 125
22W4/T3A	2216	1	2218	1	6400	(1)(2) 125
23W4/T3A	2216	1	2218	1	6400	(1)(2) 125
23W1/T2A	2202.5	1	2012.5	1	6500	(1)(2) 125
22W1/T1C	2800	1	/	/	2800	/
23W1/T1C	2800	1	/	/	2800	/
22W1/T2C	2800	1	/	/	2800	/
23W1/T2C	2800	1	/	/	2800	/
22W1/T3C	2800	1	/	/	2800	/
23W1/T3C	2800	1	/	/	2800	/

請參考附圖2

顏色: UCT806812XL-3