



(以此為準)



工程指示 / 要求簡箋 ENGINEER INSTRUCTIONS (E.I.)

工程指示編號:	EI- 4769	修改版本:	-
	HK- 0951		
工程編號:	J 852	工程名稱:	亞皆老街中電
收件人:	生統 / Maggie	發件人:	Renee Lo
工程項目:	吊趟 補玻璃(廠用)	日期:	17/06/2022

<input type="checkbox"/> 原合約工程包	<input type="checkbox"/> 原合約工程加 / 減脹 QT-	<input type="checkbox"/> 新工程報價 QT-
---------------------------------	--	------------------------------------

信件批核號碼/圖紙參考編號:	批核模具圖紙編號:
客戶指示附件:	管理內部批簽署:

<input type="checkbox"/> 初步鋁料 B.M.	<input type="checkbox"/> 加工拆圖, 然後生產	<input type="checkbox"/> 尺寸表
<input type="checkbox"/> 正式鋁料 B.M.	<input type="checkbox"/> 技術上資料 / 指示	<input type="checkbox"/> 報價
<input type="checkbox"/> 配件 B.M.	<input type="checkbox"/> 樣辦或貨品說明書	<input type="checkbox"/> 分判合約
<input type="checkbox"/> 其他:		

內容: 按廠覆核吊趟補欠數玻璃
 另補訂21樓吊腳 T1所需, 送廠(望牛墩)
 共26件
 謝謝

完成上列要求日期: 24/06/2022

國內

<input type="checkbox"/> 生產技術總監	<input type="checkbox"/> 連附件	<input type="checkbox"/> 技術部	<input type="checkbox"/> 連附件	<input type="checkbox"/> 生產部	<input type="checkbox"/> 連附件
<input type="checkbox"/> 採購部	<input type="checkbox"/> 連附件	<input checked="" type="checkbox"/> 生產統籌部	<input checked="" type="checkbox"/> 連附件	<input type="checkbox"/> 報關組	<input type="checkbox"/> 連附件
<input type="checkbox"/> 質檢部	<input type="checkbox"/> 連附件	<input type="checkbox"/> 會計部	<input type="checkbox"/> 連附件	<input type="checkbox"/> 機械設計部	<input type="checkbox"/> 連附件
<input checked="" type="checkbox"/> 其他: 譚總 (望牛墩)					

香港

<input checked="" type="checkbox"/> 行政部	<input checked="" type="checkbox"/> 連附件	<input type="checkbox"/> 會計部	<input type="checkbox"/> 連附件	<input type="checkbox"/> 統籌部	<input type="checkbox"/> 連附件	<input type="checkbox"/> 工程部	<input type="checkbox"/> 連附件
<input type="checkbox"/> 採購部	<input type="checkbox"/> 連附件	<input type="checkbox"/> QS部	<input type="checkbox"/> 連附件	<input type="checkbox"/> 地盤管理	<input type="checkbox"/> 連附件	<input type="checkbox"/> 維修部	<input type="checkbox"/> 連附件

*發件人簽署:		*組別成員批核簽署:	
傳遞編號:		項目經理簽署:	


BM編號: 修改版次: 總共玻璃面積 (平方米): 38.73

序號	鋁板圖號	鋁板名稱	玻璃尺寸			數量 (塊)	總面積 (平方米)	使用位置	計算參考數值/所屬位置分格	樓層			
			厚度 (mm)	寬度 (W mm)	高度 (H mm)								
1	DT-G15a	8mm THK. TEMPERED GLASS(TG11)	8.0	590.0	2802.0	1	1.65	T1-03	22W6/T2B	玻璃	634.0	2856.0	22/F
2	DT-G15a	8mm THK. TEMPERED GLASS(TG11)	8.0	590.0	2802.0	1	1.65	T1-03	22W6/T2A	玻璃	634.0	2856.0	22/F
3	DT-G16a	8mm THK. TEMPERED GLASS(TG11)	8.0	574.0	2802.0	4	6.43	T3-04	22.23W13/T3A	玻璃	618.0	2856.0	22.23/F
4	DT-G22a	8mm THK. TEMPERED GLASS(TG11)	8.0	551.0	2802.0	2	3.22	T1-14	23W13/T1A	玻璃	595.0	2856.0	23/F
5	DT-G22a	8mm THK. TEMPERED GLASS(TG11)	8.0	551.0	2802.0	1	1.54	T2-05	22W6/T2B	玻璃	595.0	2856.0	22/F
6	DT-G03	8mm THK. TEMPERED GLASS(TG11)	8.0	768.0	2442.0	1	1.88	T1-03	22W6/T2A	玻璃	812.0	2856.0	22/F
7	DT-G05	8mm THK. TEMPERED GLASS(TG11)	8.0	1059.0	2442.0	1	2.59	T1-05	W1/T1C	玻璃	1103.0	2486.0	2-21/F(除5/F)
8	DT-G07	8mm THK. TEMPERED GLASS(TG11)	8.0	1125.0	2442.0	2	5.49	T1-07	W8/T1A	玻璃	1169.0	2486.0	2-21/F(除5/F)
9	DT-G06	8mm THK. TEMPERED GLASS(TG11)	8.0	714.5	2442.0	1	1.74	T1-06	1/(W7/T1A)	玻璃	758.5	2486.0	2-21/F(除5/F)
10	DT-G021a	8mm THK. TEMPERED GLASS(TG11)	8.0	589.5	2432.0	1	1.43	T3-05	1/(W6/T3B)-a	玻璃	633.5	2476.0	9.11.21/F
11	DT-G09a	8mm THK. TEMPERED GLASS(TG11)	8.0	551.5	2432.0	2	2.68	T3-05	2/(W6/T3B)-a	玻璃	595.5	2476.0	9.11.21/F
12	DT-G05a	8mm THK. TEMPERED GLASS(TG11)	8.0	1059.0	2432.0	1	2.58	T3-13	W8/T3A-a	玻璃	1103.0	2476.0	21/F
13	DT-G08a	8mm THK. TEMPERED GLASS(TG11)	8.0	1213.0	2432.0	1	2.95	T1-07	2/(W3/T1A)-a	玻璃	1257.0	2476.0	1/F, 21/F
14	DT-G09a	8mm THK. TEMPERED GLASS(TG11)	8.0	551.5	2432.0	1	1.34	T3-12	1/(W7/T3A)-a	玻璃	595.5	2476.0	21/F
15	DT-G05	8mm THK. TEMPERED GLASS(TG11)	8.0	1059.0	2552.0	1	2.70	T1-05	W8/T1A	玻璃	1103.0	2596.0	2-21/F(除5/F)
16	DT-G07	8mm THK. TEMPERED GLASS(TG11)	8.0	1125.0	2552.0	1	2.87	T1-07	1/(W3/T1A)	玻璃	1169.0	2596.0	2-21/F(除5/F)
17	DT-G08	8mm THK. TEMPERED GLASS(TG11)	8.0	1213.0	2552.0	1	3.10	T1-08	2/(W3/T1A)	玻璃	1257.0	2596.0	2-21/F(除5/F)
18	DT-G04	8mm THK. TEMPERED GLASS(TG11)	8.0	507.5	2552.0	1	1.30	T1-04	1/(W9/T1A)	玻璃	551.5	2596.0	2-21/F(除5/F)
19	DT-G04	8mm THK. TEMPERED GLASS(TG11)	8.0	507.5	2552.0	1	1.30	T1-04	2/(W9/T1A)	玻璃	551.5	2596.0	2-21/F(除5/F)
						合計:	26	38.7280					

加工注意事項 / 玻璃類
型描述:

- 1). 本表中之薄片玻璃是信義原片, 藍片玻璃是藍欣原片
- 2). 本表中所有玻璃對角線尺寸偏差要求不超過負2mm
- 3). 本表中所有玻璃成品均需做雙面保護, 用透明靜電膠紙加四周一寸PK白膠紙做雙面加固保護處理。
- 4). 本表中所有玻璃成品均需注明室內外及其玻璃編號, 以便識別。

PLAN OF TOWER 1 (2/F~21/F)

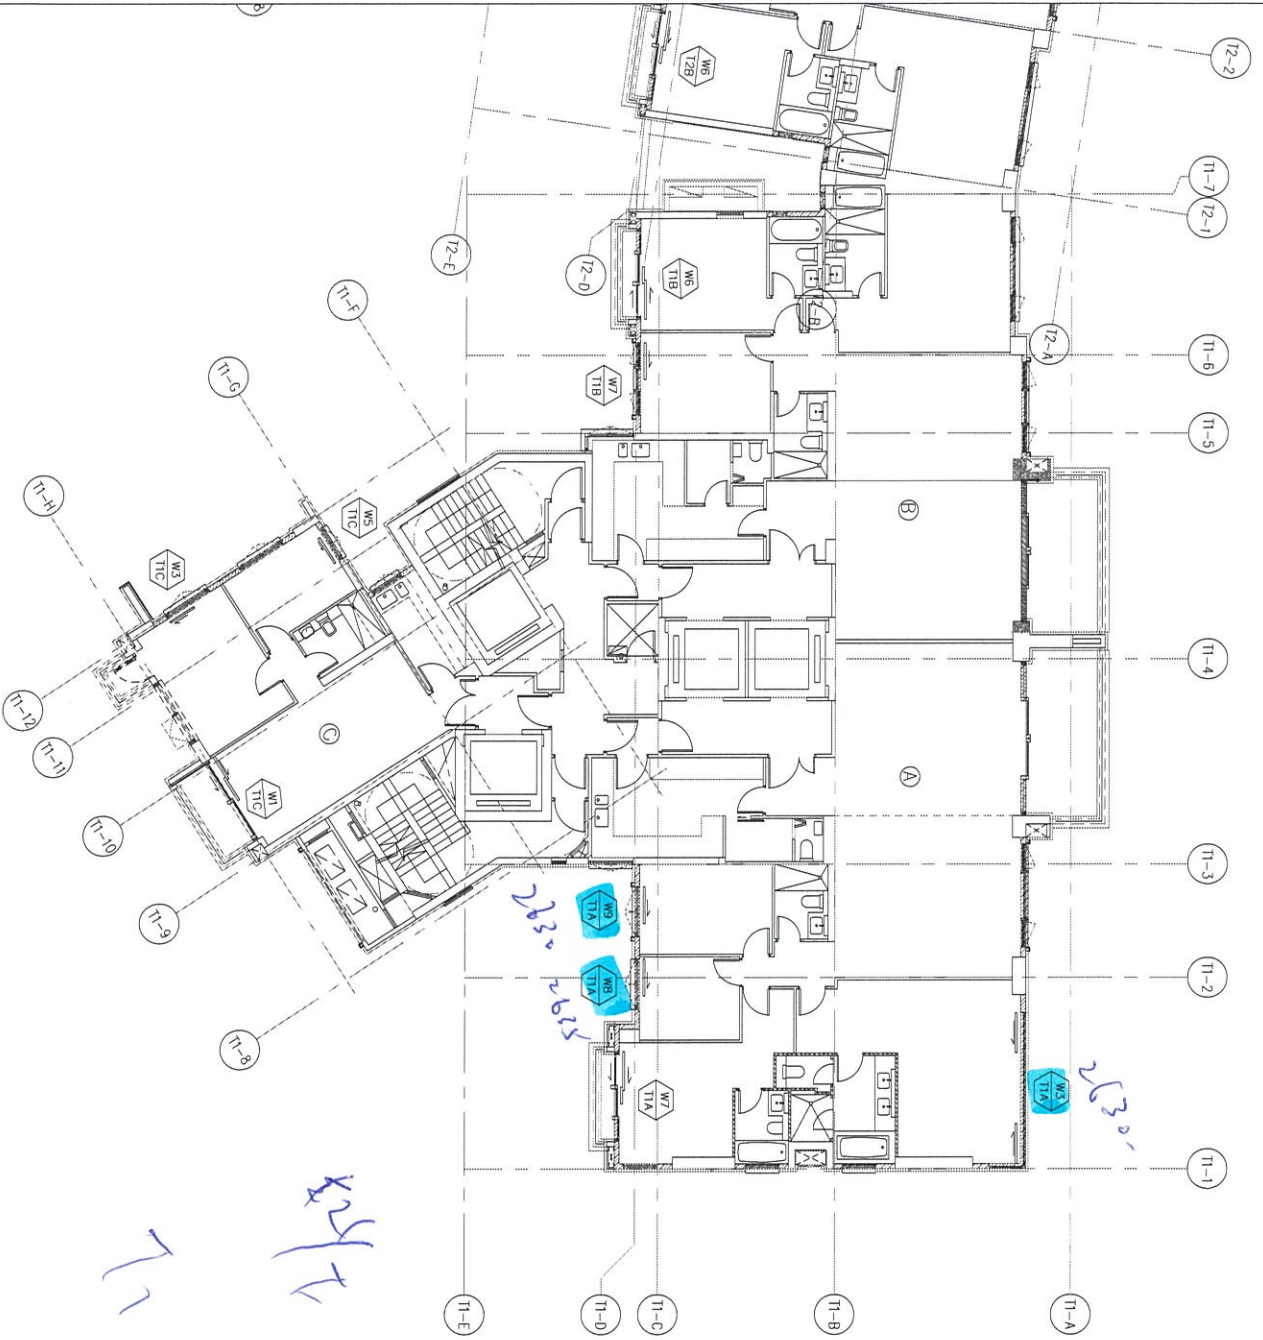

WINDOW MARK	FLAT	FLOOR	O.I.	TOTAL
W3/T1A	FLAT A	2F-21F	1	1x17=17
W7/T1A	FLAT A	2F-21F	1	1x17=17
W8/T1A	FLAT A	2F-21F	1	1x17=17
W9/T1A	FLAT A	2F-21F	1	1x17=17
W1/T1C	FLAT C	2F-21F	1	1x17=17
W5/T1C	FLAT C	2F-21F	1	1x17=17
W6/T1B	FLAT B	2F-21F	1	1x17=17
W7/T1B	FLAT B	2F-21F	1	1x17=17
TOTAL			9	153

R.D. REF :
 CLIENT :
 ARCHITECT :
AGC DESIGN LTD
 MAIN CONTRACTOR :
 STRUCTURAL ENGINEER :
Gammion
 FACADE CONSULTANT :
ARUP
MENHARDT

NOTE:
 1. ALL DIMENSIONS ARE IN mm.
 2. ALL ELEVATIONS ARE VIEWED FROM OUTSIDE.
 3. ALL DIMENSIONS TO BE VERIFIED ON SITE BEFORE FABRICATION.
 LEGEND:
 (XT) DETAIL MARK NO.
 (REVERSED) REVER SHEET NO.
 1. F.F.L. --- FINISHED FLOOR LEVEL
 2. S.F.L. --- STRUCTURAL FLOOR LEVEL
 3. (R) --- REVERSED DETAIL

JOB NO. : J-852
 PROJECT : PROPOSED RESIDENTIAL DEVELOPMENT AT 139 - 147 ARGYLE STREET, MKL 6005, 6035 R.P., 6036 R.P., 6037 R.P. & 6038 R.P.
 TITLE : PART PLAN FOR ACOUSTIC SLIDING DOOR OF TOWER 1 (2~21/F)
 DATE : 16-Jul-2020 SCALE : 1:150
 DRAWN BY : J.LHR CHECKED BY : D.W.
 美特鋁質有限公司
 MIDT Aluminium
 Units 6-8, Sunny Industrial Centre, 1/F
 610 Cho Kwo Ling Road, Kowloon
 Tel: 23489211-4 Fax: (852)27272666
 DMC NO. : 0852-SD-ASD-3102 REV. : -



不合格品处理报告

报告编号: QC-J852-017

产品名称	吊趟	规格		日期	2022.5.16
批号	EI/4613	批量总数	12件	检验员	杨俊

不合格品事实陈述:

重做吊趟尺寸与玻璃尺寸不符, 无法安装。(22~23F 共计: 12幅)
吊趟高度2846mm, 所需玻璃高度: 2802mm 玻璃实际高度: 2812mm

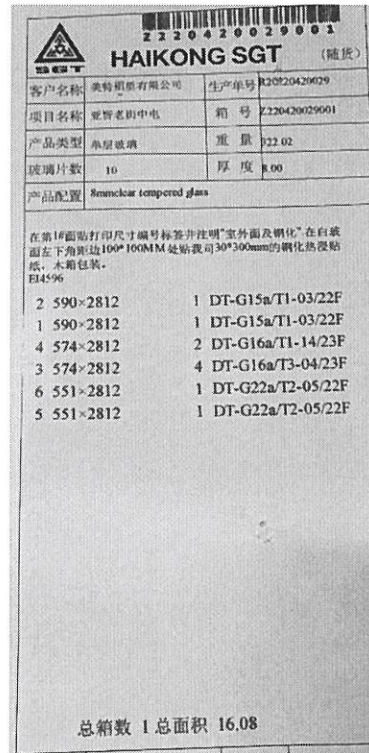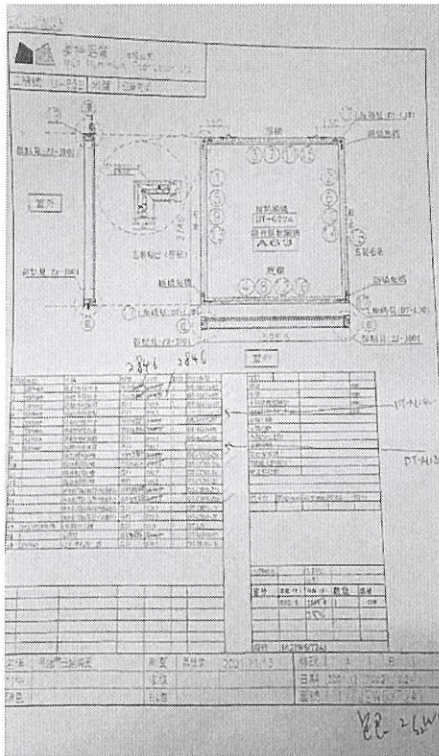

签名: 杨俊 日期: 2022.5.16

不合格品处理措施:

签名: 日期:

不合格品处理情况记录:

签名: 日期:


处理效果验证:

签名: 日期:

EG-DWG4

 美特鋁質有限公司 MIDI Aluminium Fabricator Ltd			類別	物料號	圖號	WI-TG11	
修改			制圖	譚林輝	2020.4.17	數量	見BOM表
日期			復核	謝永林	2020.4.17	位置	
			批准	Jason			

玻璃類型: TG11

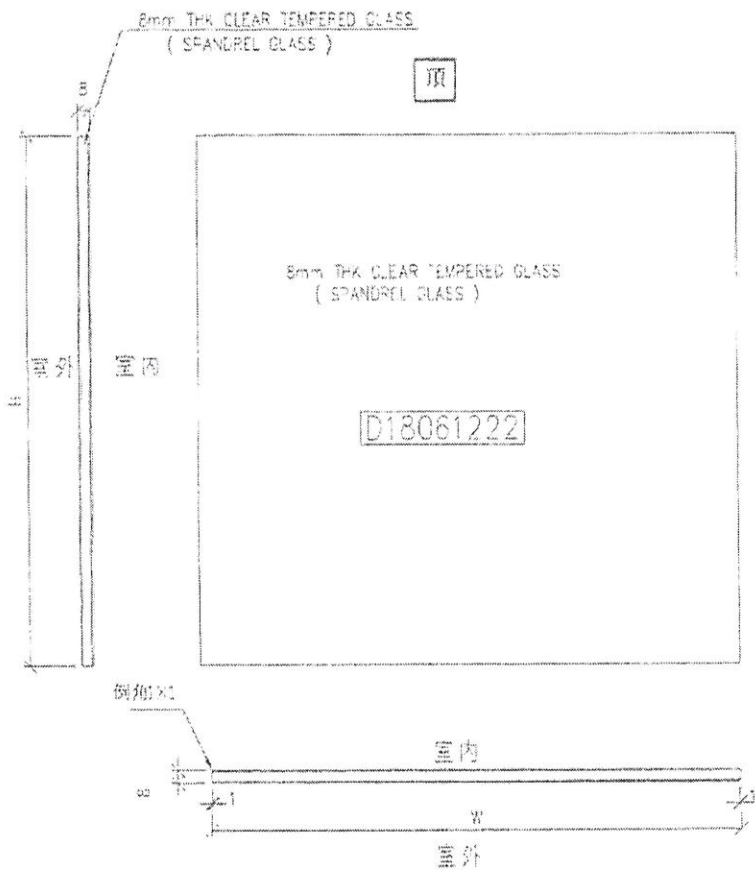


工程號 J-837		地盤 觀塘裕民坊		附 件
名稱	玻璃加工圖	採	用	
材料	8mm THK CLEAR TEMPERED GLASS	地盤		
顏色	(SPANDREL GLASS)	工廠		



美特鋁質有限公司
MIDI Aluminium Fabricator Ltd.

工程號 J-852 地盤 亞答老街

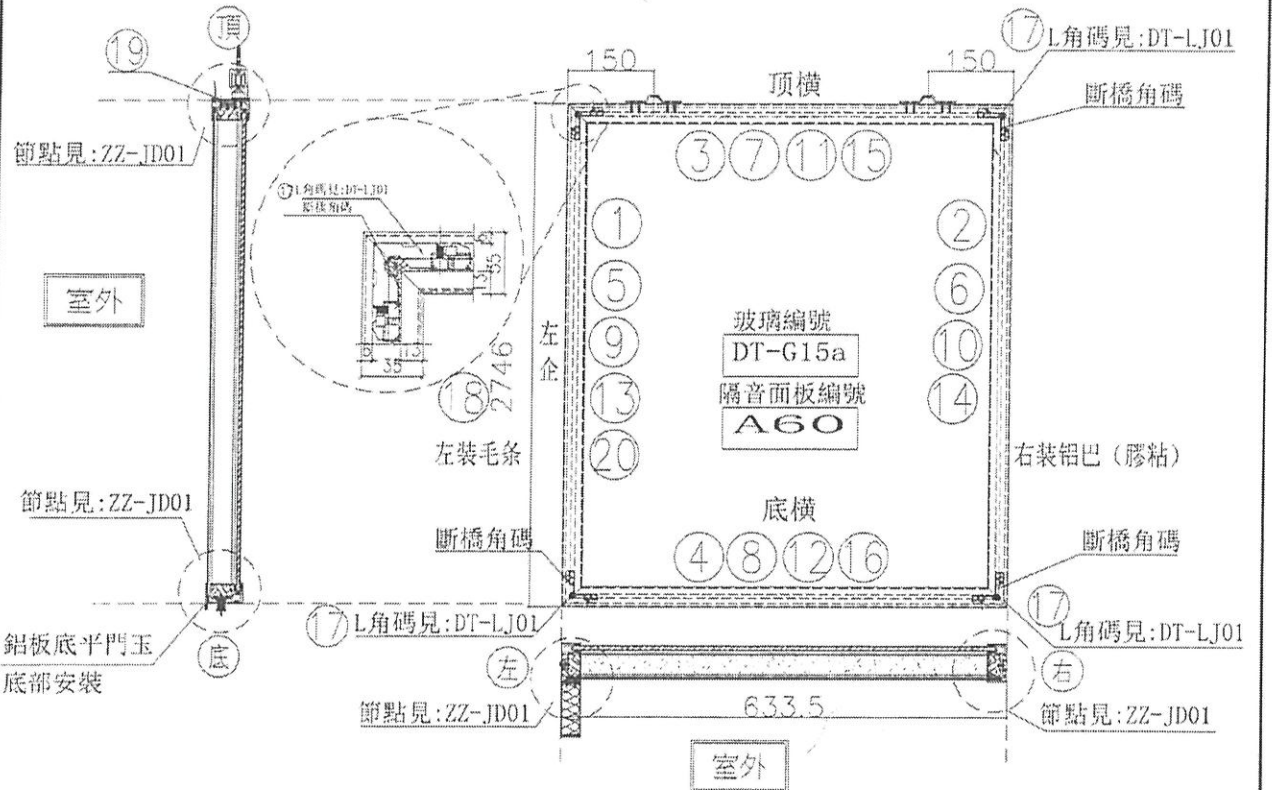

序號	物料	名稱	序號	長度	數量	物料編號
1	X85665	吊趟外框左企	直口 2876	2746.0	1	DT-AL01-05
2	X85665	吊趟外框右企	直口 2876	2746.0	1	DT-AL02a-05
3	X85665	吊趟外框頂橫	直口	633.5	1	DT-AL03a-15
4	X85665	吊趟外框底橫	直口	633.5	1	DT-AL04-15
5	X85666	吊趟內框左企	直口 2876	2746.0	1	DT-AL05-05
6	X85666	吊趟內框右企	直口 2876	2746.0	1	DT-AL06-05
7	X85666	吊趟內框頂橫	直口	627.5	1	DT-AL07-15
8	X85666	吊趟內框底橫	直口	627.5	1	DT-AL08-15
9		隔音板用L槽	直口 2876	2746.0	1	DT-UC01-25a
10		隔音板用L槽	直口 2876	2746.0	1	DT-UC01-26a
11		隔音板用L槽	直口	618.5	1	DT-UC01-33
12		隔音板用L槽	直口	618.5	1	DT-UC01-34
13		POMUTE(隔音內插板)	直口 2876	2746.0	1	DT-CB01-25a
14		POMUTE(隔音內插板)	直口 2876	2746.0	1	DT-CB01-26a
15		POMUTE(隔音內插板)	直口	566.5	1	DT-CB01-33
16		POMUTE(隔音內插板)	直口	566.5	1	DT-CB01-34
17	55X55X9角碼	L角碼加工腳	直口	11.5	4	DT-LJ01
18		毛條槽	直口 2876	2746.0	1	DT-MT01-05
19	X85945	門玉頂部收口蓋	直口	633.5	1	DT-HL01-15
20	3mm鋁板	鋁板	直口 2876	2746.0	1	DT-LB2Sx

序號	名稱	單位	數量
	頂留	mm	
	底留	mm	
	企架底部膠帶	mm	
	底橫斜防水膠帶	mm	
	安裝扣碼		
	安裝扣碼		
	多點鎖芯型號:		
	手搖型號:		
	限位拉型號:		
	T窗最大的開度:		
	窗玉插位數:		
	門玉款	寬度(mm)	高度(mm)
			隻數
			撐長
	大圖版次	本圖版	
		日期	
	窗號	寬度(W)	高度(H)
		數量	樓層
		2856	22F
	圖號	1/(22W6/T2B)	


DT-AL04d-15
DT-AL08d-15

名稱	吊趟門玉組裝圖	制圖	吳禱諭	2021.11.13	修改	A	B
材料		復核			日期	2021.12.17	2021.12.24
顏色		批准			圖號	1/(22W6/T2B)	



美特鋁質有限公司
MIDI Aluminium Fabricator Ltd.

工程號 J-852 地盤 亞答老街

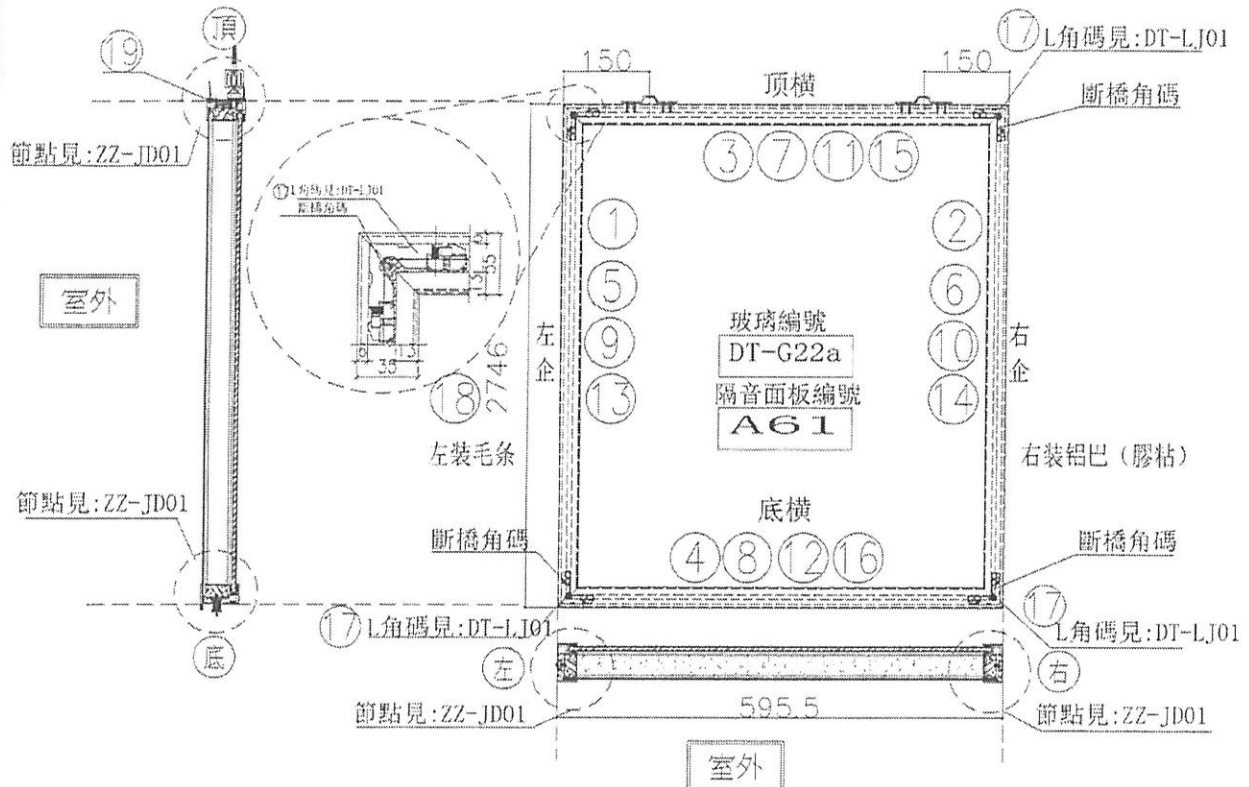

序號	規格	名稱	序號	長度	數量	物料編號
1	X85665	吊趟外框左企	直口2846	2746.0	1	DT-AL01a-05
2	X85665	吊趟外框右企	直口2846	2746.0	1	DT-AL02a-05
3	X85665	吊趟外框頂橫	直口	595.5	1	DT-AL03a-10
4	X85665	吊趟外框底橫	直口	595.5	1	DT-AL04a-10
5	X85666	吊趟內框左企	直口2846	2746.0	1	DT-AL05-05
6	X85666	吊趟內框右企	直口2846	2746.0	1	DT-AL06-05
7	X85666	吊趟內框頂橫	直口	589.5	1	DT-AL07-10
8	X85666	吊趟內框底橫	直口	589.5	1	DT-AL08-10
9		隔音板用U槽	直口2846	2746.0	1	DT-UC01-25a
10		隔音板用U槽	直口2846	2746.0	1	DT-UC01-26a
11		隔音板用U槽	直口	580.5	1	DT-UC01-19
12		隔音板用U槽	直口	580.5	1	DT-UC01-20
13		POMUTE(隔音內插板)	直口2846	2746.0	1	DT-CB01-25a
14		POMUTE(隔音內插板)	直口2846	2746.0	1	DT-CB01-26a
15		POMUTE(隔音內插板)	直口	528.5	1	DT-CB01-19
16		POMUTE(隔音內插板)	直口	528.5	1	DT-CB01-20
17	55X55X9角碼	L角碼加工圈	直口	11.5	4	DT-LJ01
18		毛條槽	直口2846	2746.0	1	DT-MT01-05
19	X85945	門玉頂部收口蓋	直口	595.5	1	DT-HL01-10

序號	名稱	單位	數量
1	頂留	mm	
2	底留	mm	
3	企料底部開離位	mm	
4	底橫料開水口鋸去	mm	
5	安裝扣碼		
6	安裝扣碼		
7	多點鎖芯型號:		
8	手柄型號:		
9	限位橡膠號:		
10	T窗最大的開度:		
11	窗玉指位數:		
門玉款 寬度(mm) 高度(mm) 厚薄 棧長			
大圖版次 本圖版 日期			
窗号	寬度 (W)	高度 (H)	數量 樓層
	595.5	2746.0	1 22/F
		2856	
圖號 2/(22W6/T2B)			


名稱	吊趟門玉組裝圖	制圖	吳禱瑜	2021.11.13	修改	A	B
材料		復核			日期	2021.12.17/2021.12.24	
顏色		批准			圖號	2/(22W6/T2B)	

EG-DWG3



美特鋁質 有限公司
MDI Aluminium Fabricator Ltd.

工程號 J-852 地盤 亞答街

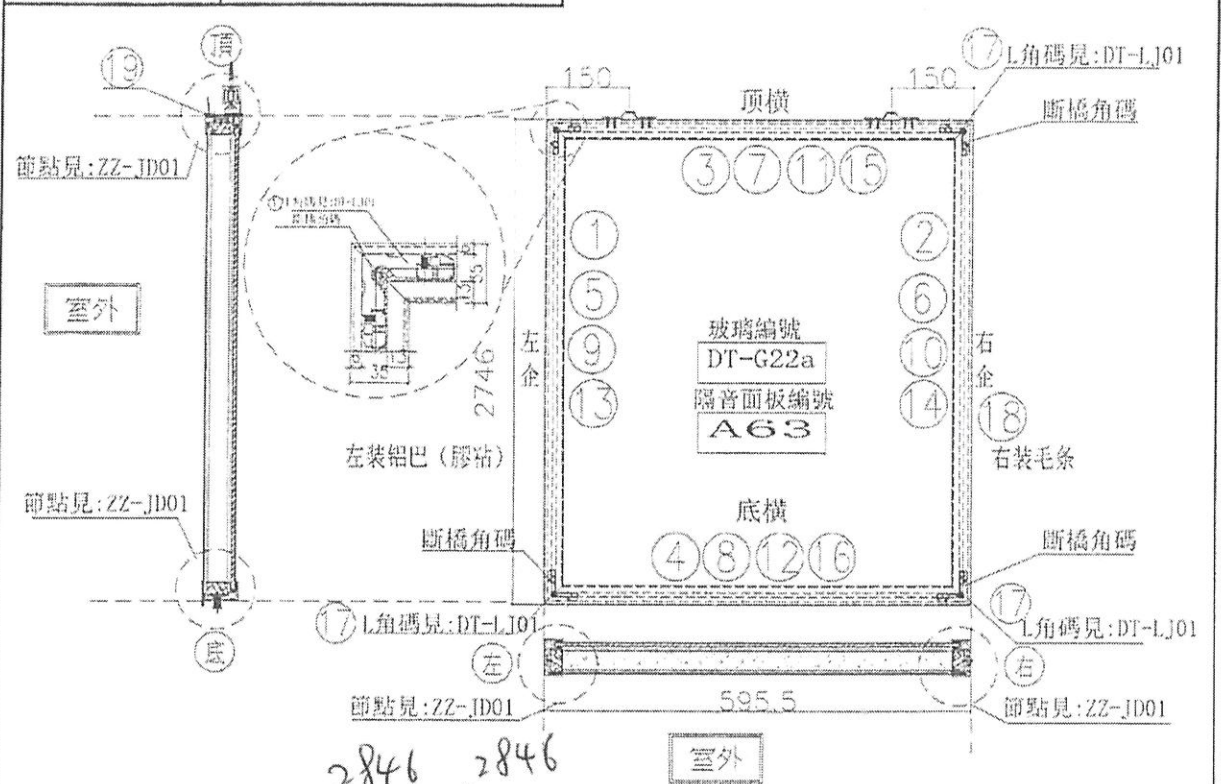


序號/編號	名稱	序號	長度	數量	物料編號
1	X85665 吊鉤外框左企	直口	2746.0	1	DT-AL01a-05
2	X85665 吊鉤外框右企	直口	2746.0	1	DT-AL02a-05
3	X85665 吊鉤外框底橫	直口	595.5	1	DT-AL03a-10
4	X85665 吊鉤外框頂橫	直口	595.5	1	DT-AL04a-10
5	X85666 吊鉤內框左企	直口	2746.0	1	DT-AI05-05
6	X85666 吊鉤內框右企	直口	2746.0	1	DT-AI06-05
7	X85666 吊鉤內框頂橫	直口	589.5	1	DT-AI07-10
8	X85666 吊鉤內框底橫	直口	589.5	1	DT-AI08-10
9	隔音板用膠	直口	2746.0	1	DT-UC01-25a
10	隔音板用膠	直口	2746.0	1	DT-UC01-26a
11	隔音板用膠	直口	589.5	1	DT-UC01-19
12	隔音板用膠	直口	589.5	1	DT-UC01-20
13	POMUTB(隔音內插板)	直口	2746.0	1	DT-CB01-25a
14	POMUTB(隔音內插板)	直口	2746.0	1	DT-CB01-26a
15	POMUTB(隔音內插板)	直口	528.5	1	DT-CB01-19
16	POMUTB(隔音內插板)	直口	528.5	1	DT-CB01-20
17	55X55X9角碼	直口	11.5	4	DT-LJ01
18	毛條	直口	2746.0	1	DT-MT01-05
19	X85045 吊鉤外框封蓋	直口	595.5	1	DT-HI01-10

序號	名稱	單位	數量
1	窗寬	mm	
2	窗高	mm	
3	企位窗間距位	mm	
4	企位窗間距位	mm	
5	安裝膠		
6	安裝膠		
7	多點固定膠		
8	手標字號		
9	膠位字號		
10	TIS最大的間距		
11	窗工標位數		
12	門主款	窗寬(mm)	窗高(mm)
13	窗號	寬度 (W)	高度 (H)


名稱	吊鉤外框封蓋	製圖	吳禮瑜	2021.11.13	修改	A	B
材料		複核			日期	2021.12.7	2021.12.24
顏色		批准			圖號	1/(22W6/T2A)	

22W6T2A

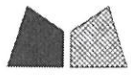

美特鋁質 有限公司
MIDI Aluminium Fabricator Ltd.

工程號 J-852 地盤 亞皆老街

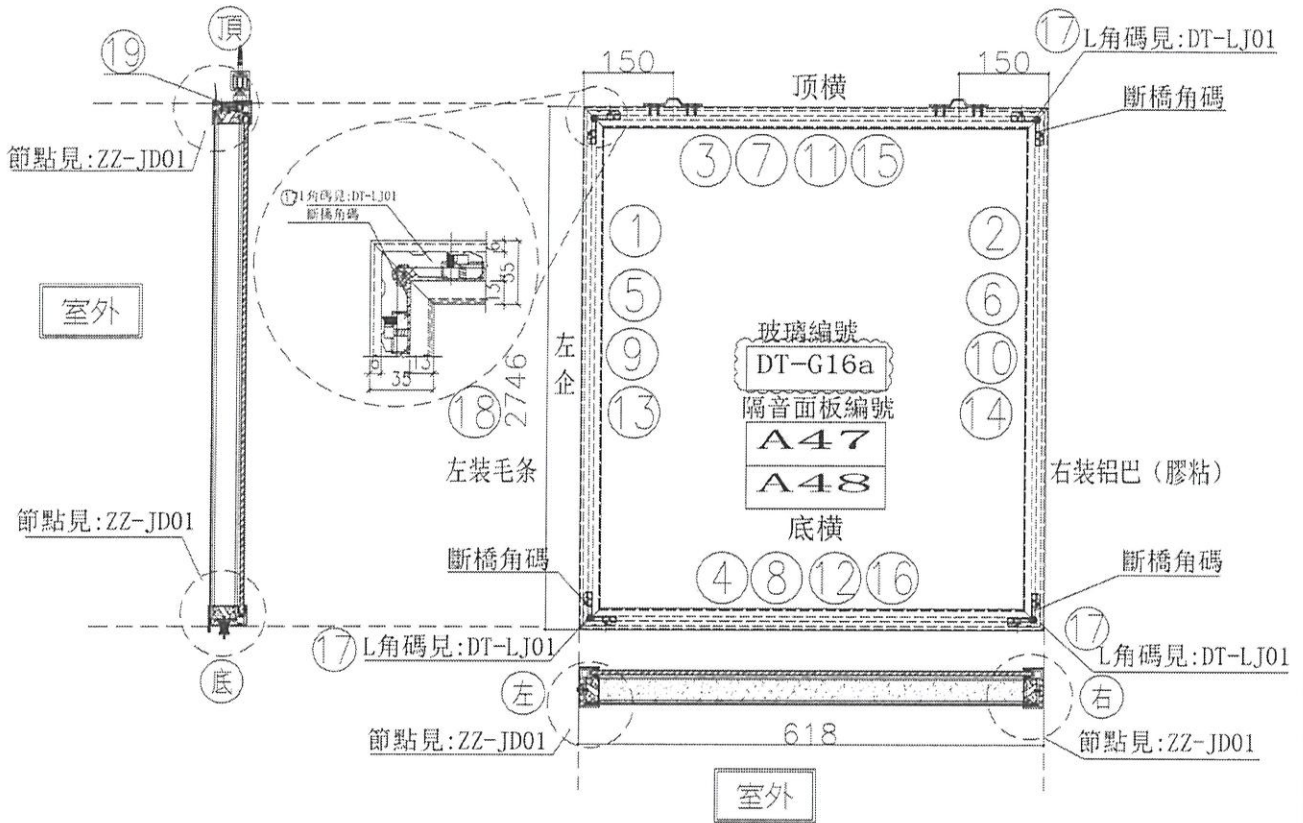

序號	料號	名稱	序號	長度	數量	物料編號
1	X85665	吊趟外框左企	直口2746	2746.0	2	DT-AL01a-05
2	X85665	吊趟外框右企	直口2746	2746.0	2	DT-AL02a-05
3	X85665	吊趟外框頂橫	直口618	618.0	2	DT-AL03a-13
4	X85665	吊趟外框底橫	直口618	618.0	2	DT-AL04-13
5	X85666	吊趟內框左企	直口2746	2746.0	2	DT-AL05-05
6	X85666	吊趟內框右企	直口2746	2746.0	2	DT-AL06-05
7	X85666	吊趟內框頂橫	直口612	612.0	2	DT-AL07-13
8	X85666	吊趟內框底橫	直口612	612.0	2	DT-AL08-13
9		隔音板用L槽	直口2746	2746.0	2	DT-UC01-25a
10		隔音板用L槽	直口2746	2746.0	2	DT-UC01-26a
11		隔音板用L槽	直口603	603.0	2	DT-UC01-27
12		隔音板用L槽	直口603	603.0	2	DT-UC01-28
13		POMUTE(隔音內插板)	直口2746	2678.0	2	DT-CB01-25a
14		POMUTE(隔音內插板)	直口2746	2678.0	2	DT-CB01-26a
15		POMUTE(隔音內插板)	直口551	551.0	2	DT-CB01-27
16		POMUTE(隔音內插板)	直口551	551.0	2	DT-CB01-28
17	55X55X9角碼	L角碼加工圈	直口11.5	11.5	8	DT-LJ01
18		毛條槽	直口2746	2746.0	2	DT-MT01-05
19	X85945	門玉頂部開口蓋	直口618	618.0	2	DT-HL01-16

序號	名稱	單位	數量
1	頂留	mm	
2	底留	mm	
3	企料底部開鑿位	mm	
4	底橫料的水巴鑿去	mm	
5	安裝扣碼		
6	安裝扣碼		
7	多點鎖芯型號:		
8	手柄型號:		
9	限位擋型號:		
10	T窗最大的開度:		
11	窗玉搭位數:		


門玉款	寬度(mm)	高度(mm)	隻幅	撐長

大圖版次	本圖版	日期

窗号	寬度(W)	高度(H)	數量	樓層
1/(22W13/T1A)	618.0	2746.0	1	22/F
1/(23W13/T1A)	618.0	2746.0	1	23/F

圖號 1/(22W13/T1A)

名稱	吊趟門玉組裝圖	制圖	吳禮瑜	2021.11.13	修改	A
材料		復核			日期	2021.12.17
顏色		批准			圖號	1/(22W13/T1A)

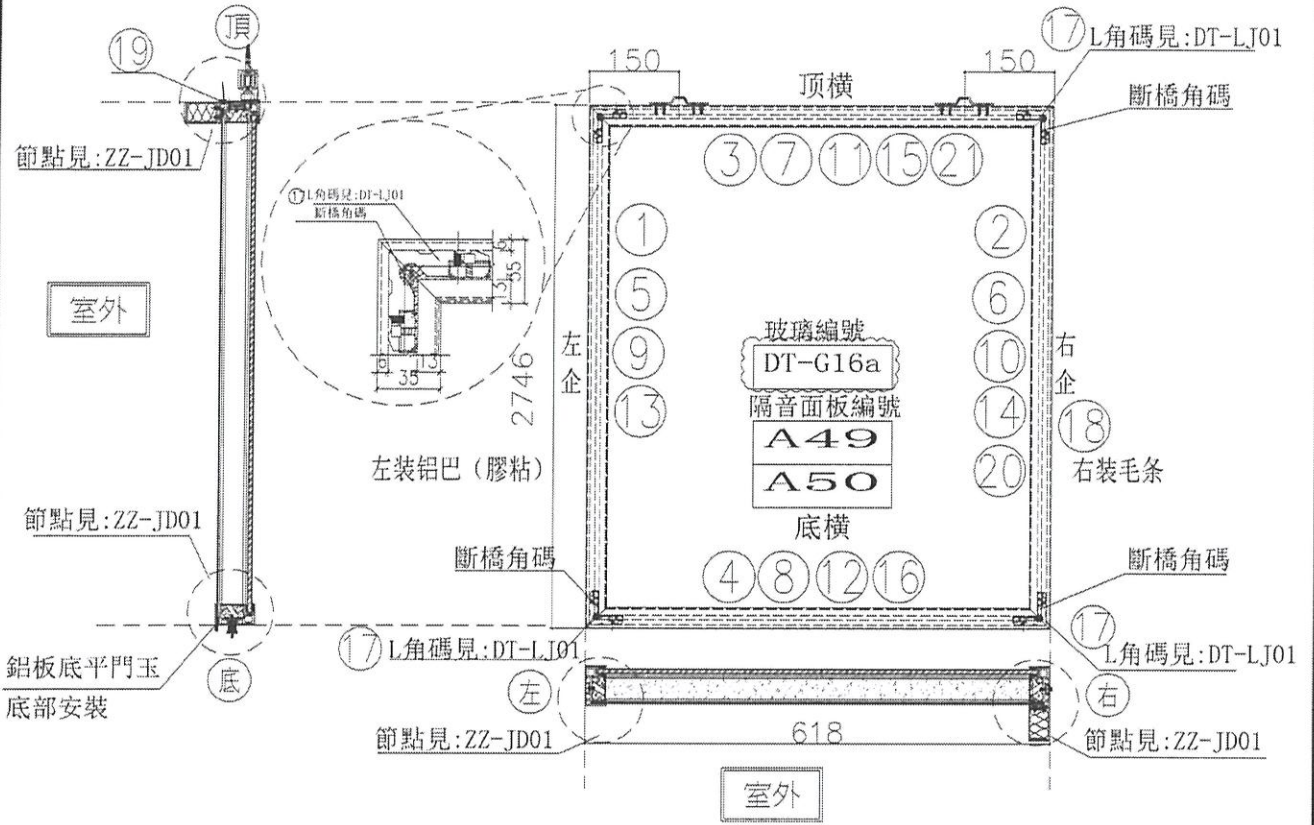

序號	樁號	名稱	序號	長度	數量	物料編號
1	X85665	吊趟外框左企	直口 2746.0	2	2	DT-AL01a-05
2	X85665	吊趟外框右企	直口 2746.0	2	2	DT-AL02-05
3	X85665	吊趟外框頂橫	直口 618.0	2	2	DT-AL03-13
4	X85665	吊趟外框底橫	直口 618.0	2	2	DT-AL04-13
5	X85666	吊趟內框左企	直口 2746.0	2	2	DT-AL05-05
6	X85666	吊趟內框右企	直口 2746.0	2	2	DT-AL06-05
7	X85666	吊趟內框頂橫	直口 612.0	2	2	DT-AL07-13
8	X85666	吊趟內框底橫	直口 612.0	2	2	DT-AL08-13
9		隔音板用U槽	直口 2746.0	2	2	DT-UC01-25a
10		隔音板用U槽	直口 2746.0	2	2	DT-UC01-26a
11		隔音板用U槽	直口 603.0	2	2	DT-UC01-27
12		隔音板用U槽	直口 603.0	2	2	DT-UC01-28
13		POMUTE(隔音內插板)	直口 2746.0	2	2	DT-CB01-25a
14		POMUTE(隔音內插板)	直口 2746.0	2	2	DT-CB01-26a
15		POMUTE(隔音內插板)	直口 551.0	2	2	DT-CB01-27
16		POMUTE(隔音內插板)	直口 551.0	2	2	DT-CB01-28
17	55X55X9角碼	L角碼加工鋼	直口 11.5	8	8	DT-LJ01
18		毛條槽	直口 2746.0	2	2	DT-XT01-05
19	X85945	門玉頂部收口蓋	直口 618.0	2	2	DT-HL01-16
20	3mm鋁板	鋁板	直口 2746.0	2	2	DT-LB24x
21	3mm鋁板	鋁板	直口 618.0	2	2	DT-LB27

序號	名稱	單位	數量	備註
	頂留	mm		
	底留	mm		
	企料底部開聲位	mm		
	底橫料防水包錫去	mm		
	安裝扣碼			
	安裝扣碼			
	多點鎖式型號:			
	手柄型號:			
	限位控制號:			
	T窗最大的開度:			
	窗玉擋位數:			

門玉款	高度(mm)	高度(mm)	雙層	樣長

大圖版次	本圖版	日期


窗號	寬度(W)	高度(H)	數量	樓層
2/(22W13/T1A)	618.0	2746.0	1	22/F
2/(23W13/T1A)	618.0	2746.0	1	23/F

圖號	圖號
2/(22W13/T1A)	

名稱	吊趟門玉組裝圖	制圖	吳緯瑜	2021.11.13	修改	A
材料		復核			日期	2021.12.17
顏色		批准			圖號	2/(22W13/T1A)

美特鋁質有限公司
MIDI Aluminium Fabricator Ltd.

工程號 J-852 | 地盤 亞答老街

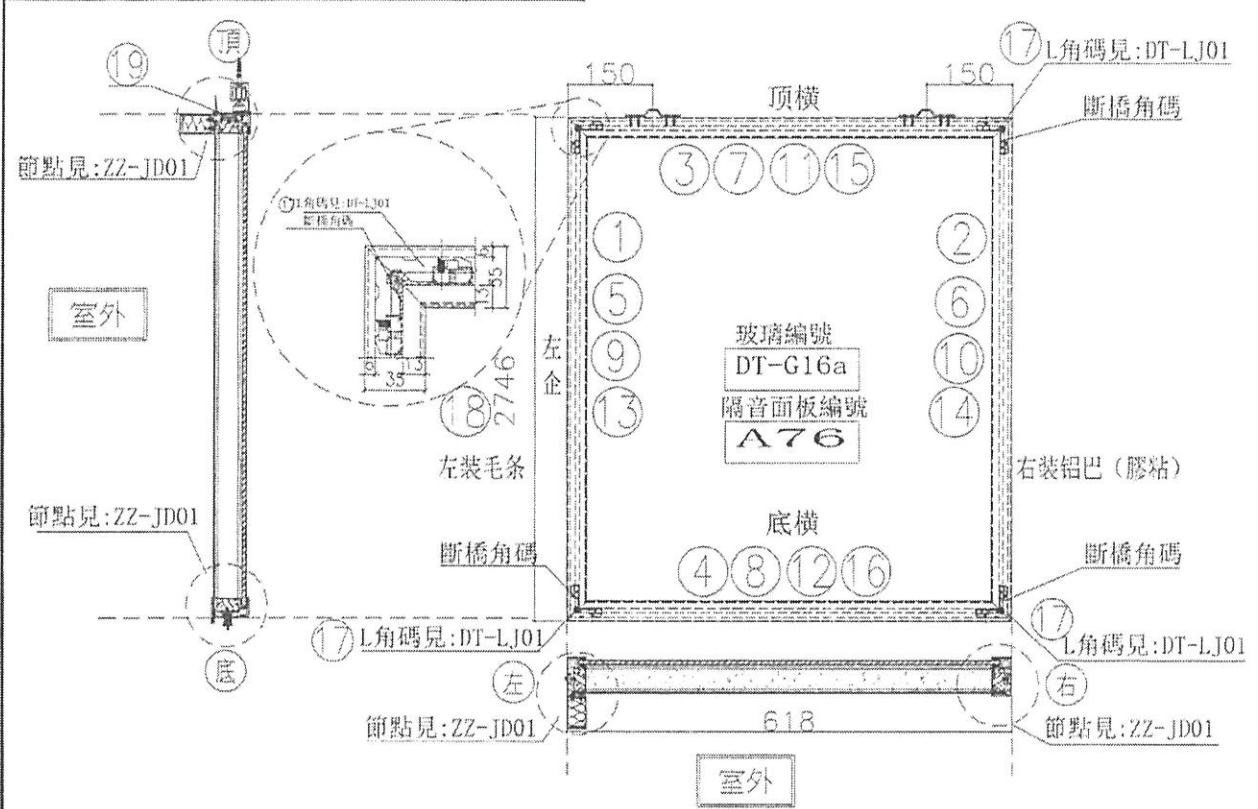

序號	料號	名稱	序號	長度	數量	物料編號
1	X85665	吊鐘外框左企	直口 2746	2746.0	2	DT-AL01-05
2	X85665	吊鐘外框右企	直口 2746	2746.0	2	DT-AL02a-05
3	X85665	吊鐘外框頂橫	直口	618.0	2	DT-AL03-13
4	X85665	吊鐘外框底橫	直口	618.0	2	DT-AL04-13
5	X85666	吊鐘內框左企	直口 2746	2746.0	2	DT-AL05-05
6	X85666	吊鐘內框右企	直口 2746	2746.0	2	DT-AL06-05
7	X85666	吊鐘內框頂橫	直口	618.0	2	DT-AL07-13
8	X85666	吊鐘內框底橫	直口	618.0	2	DT-AL08-13
9		隔音板用L槽	直口 2746	2746.0	2	DT-UC01-25a
10		隔音板用L槽	直口 2746	2746.0	2	DT-UC01-26a
11		隔音板用L槽	直口	603.0	2	DT-UC01-27
12		隔音板用L槽	直口	603.0	2	DT-UC01-28
13		POMUTE(隔音內插板)	直口 2746	2678.0	2	DT-CB01-25a
14		POMUTE(隔音內插板)	直口 2746	2678.0	2	DT-CB01-26a
15		POMUTE(隔音內插板)	直口	551.0	2	DT-CB01-27
16		POMUTE(隔音內插板)	直口	551.0	2	DT-CB01-28
17	55X55X0新刷	L角碼加工膠	直口	11.5	8	DT-LJ01
18		毛絨條	直口 2746	2746.0	2	DT-MTR1-05
19	X85945	門窗頂部收口漆	直口	618.0	2	DT-HL01-16
20	3mm鋁板	鋁板	直口 2746	2746.0	2	DT-LR22x
21	4mm鋁板	鋁板	直口	618.0	2	DT-LR37


序號	名稱	單位	數量
1	頂留	mm	
2	底留	mm	
3	止料底部開聲位	mm	
4	底橫內膠水膠膠去	mm	
5	安裝扣碼		
6	安裝扣碼		
名稱	吊鐘門組裝圖	制圖	吳建瑜	2021.11.13	修改
材料		復核			日期
顏色		批准			圖號 1/(22W13/T3A)



美特鋁質 有限公司
MIDI Aluminium Fabricator Ltd.

工程號 J-852 地盤 亞皆老街

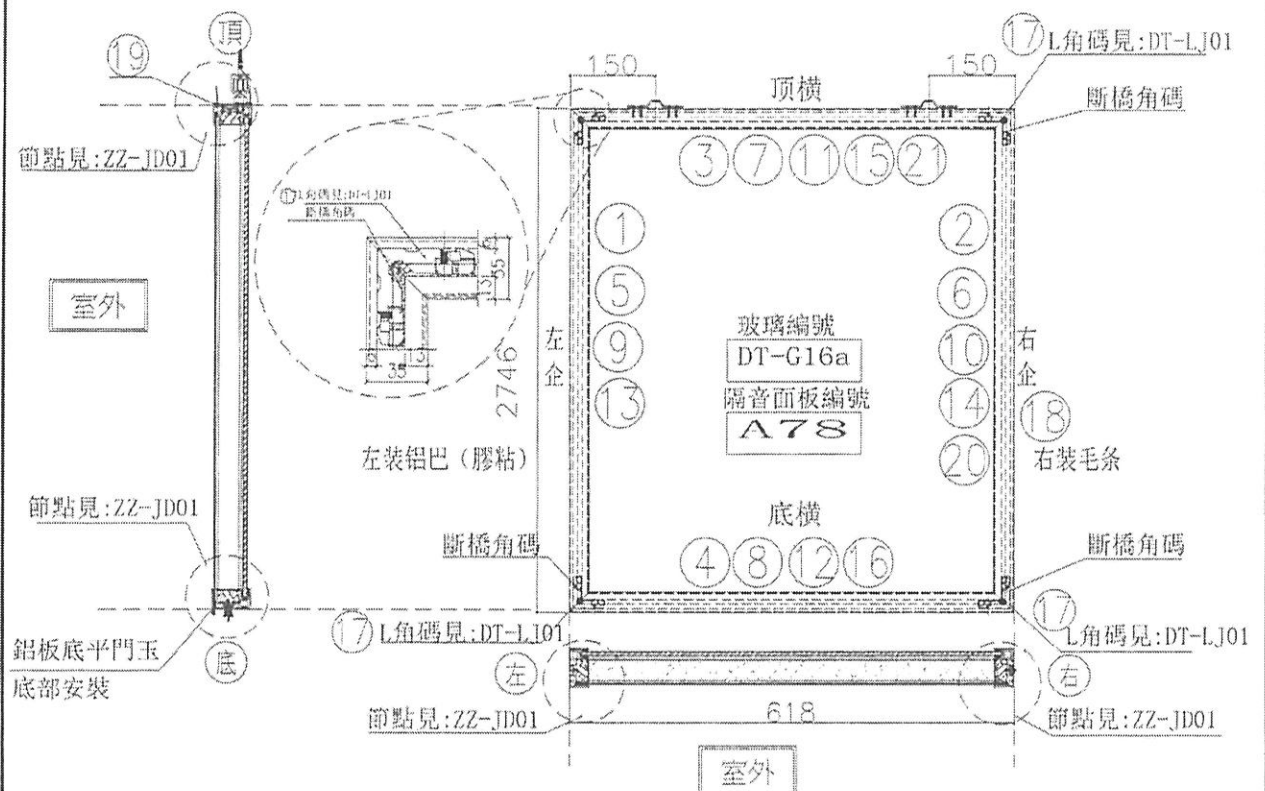

序號	樑號	名稱	樑號	長度	數量	物料編號
1	X85665	吊趟外框左企	直口2746	2746.0	2	DT-AL01a-05
2	X85665	吊趟外框右企	直口1128	2746.0	2	DT-AL02a-05
3	X85665	吊趟外框頂橫	直口	618.0	2	DT-AL03a-13
4	X85665	吊趟外框底橫	直口	618.0	2	DT-AL04-13
5	X85666	吊趟內框左企	直口1128	2746.0	2	DT-AL05-05
6	X85666	吊趟內框右企	直口2746	2746.0	2	DT-AL06-05
7	X85666	吊趟內框頂橫	直口	612.0	2	DT-AL07-13
8	X85666	吊趟內框底橫	直口	612.0	2	DT-AL08-13
9		隔音板用U槽	直口2746	2746.0	2	DT-UC01-25a
10		隔音板用U槽	直口1128	2746.0	2	DT-UC01-26a
11		隔音板用U槽	直口	603.0	2	DT-UC01-27
12		隔音板用U槽	直口	603.0	2	DT-UC01-28
13		POMUTE(隔音內插板)	直口1128	2746.0	2	DT-CB01-25a
14		POMUTE(隔音內插板)	直口1128	2746.0	2	DT-CB01-26a
15		POMUTE(隔音內插板)	直口	551.0	2	DT-CB01-27
16		POMUTE(隔音內插板)	直口	551.0	2	DT-CB01-28
17	55X55X9角碼	L角碼加工圈	直口	11.5	8	DT-LJ01
18		毛條	直口2746	2746.0	2	DT-MT01-05
19	X85945	門玉頂部收口蓋	直口	618.0	2	DT-HL01-16


序號	名稱	單位	數量
	預留		mm
	縫留		mm
	企料底部開槽位		mm
	企料底部防水膠卷		mm
	安裝扣碼		
	安裝托碼		
	多變插芯型號:		
	手柄型號:		
	鎖位型號:		
	門玉最大的開度:		
	窗玉鎖位數:		

門玉款	寬度(mm)	高度(mm)	步高	捲長


窗號	寬度 (W)	高度 (H)	數量	樓層
2/(22W13/T3A)	618.0	2746.0	1	22/F
2/(23W13/T3A)	618.0	2746.0	1	23/F

圖號 2/(22W13/T3A)

名稱	吊趟門玉組裝圖	制圖	吳禕瑜	2021.11.13	修改
材料		復核			日期
顏色		批准			圖號 2/(22W13/T3A)

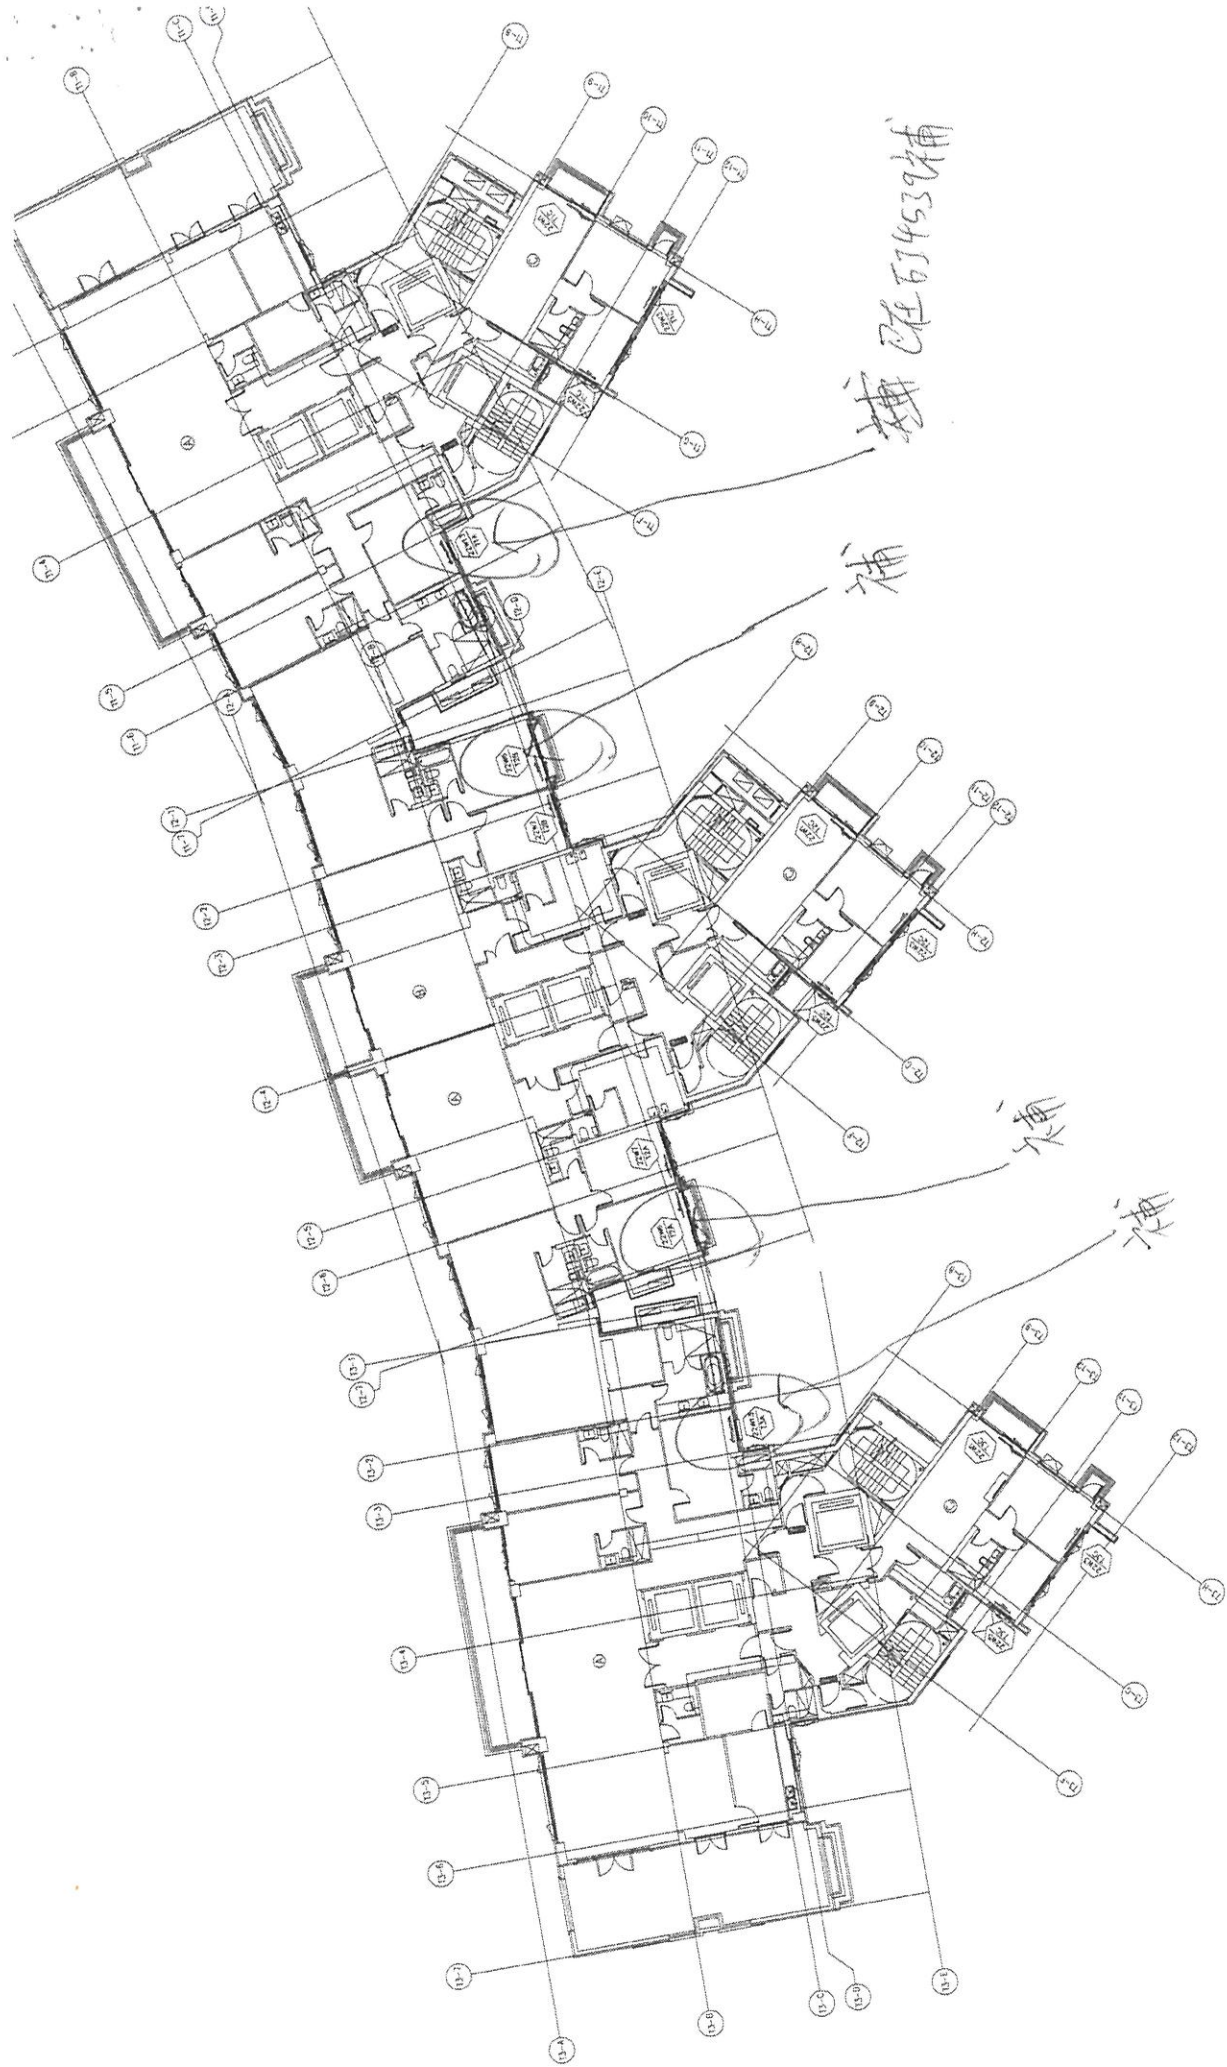

22/F PLAN

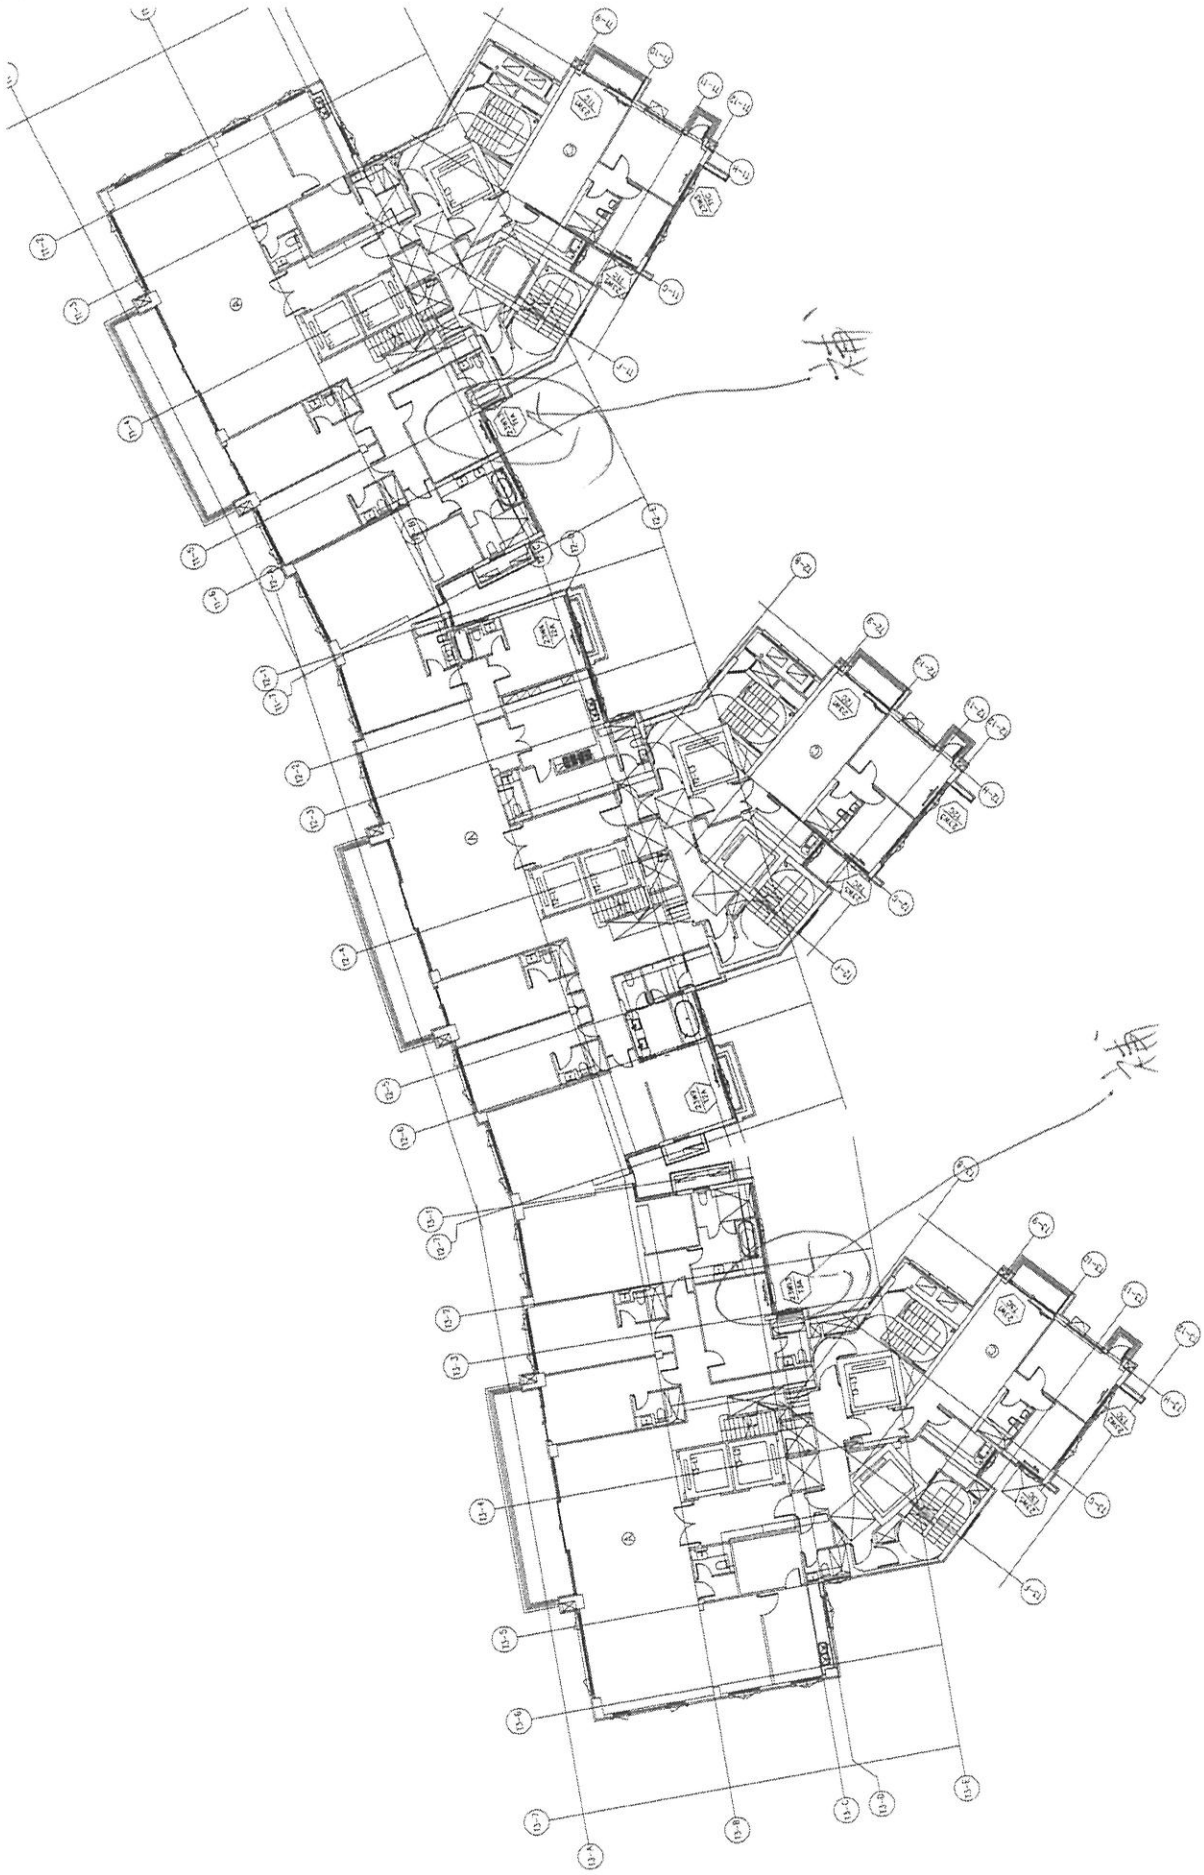

23/F PLAN

中堂转望牛墩 852加工已完成及欠料编号

编号	数量	材料	欠料	铝料编号	用料长度	加工长度	支数	
EI3928	2	W5/T2C						
	3	W3/T2C						
	5	W1/T2C						
	5	W7/T2B (1010*2469)胶板	1件					
	1	1/(W6/T2B)						
	4	2/(W6/T2B)						
	3	2/(W6/T2A)						
	23	合计:						
	EI4022	1	1/(W7/T1A)-a	(1240*2459)				
		1	2/(W7/T1A)-a	(1213*2432)				
1		1/(W3/T1A)-a						
1		2/(W3/T1A)-a	无内框 胶板 玻璃	1件				
1		22W7/T2B						
1		23W9/T2A						
1		1/(W1/T3C)-a	(518*2459)					
1		2/(W1/T3C)-a	(551.5*2432)					
1		1/(W7/T3A)-a	胶板 玻璃	1件				
1		2/(W7/T3A)-a						
1		22W5/T3C						
1		1/(23W13/T3A)						
1		2/(W2/T3B)	(1090*2459)胶板	1件				
13		合计:						

EJ3928望牛墩加工

编号	玻璃尺寸	欠数	胶板尺寸	欠数	铝料编号	欠数	已完成	用料长度	加工长度	支数
W3/T1C			1156*2469	1						
W1/T1C	✓ 768*2442	1	795*2469	1						
W8/T1A	✓ 1059*2442	1								
1/W3/T1A	✓ 1125*2442	2	1152*2469	2						
2/W3/T1A	✓ 1213*2442		1240*2469	14						
1/W7/T1A	✓ 714.5*2442	1	741.5*2469	1						
2/W3/T1A-a			1240*2459	2						
1/ (W6/T3B) -a	✓ 589.5*2432	1		1						
2/ (W6/T3B) -a	✓ 551.5*2432	2		2						
W8/T3A-a	✓ 1059*2432	1		1						
合计：		9		21						


EJ3928





美特鋁質有限公司
MIDI Aluminium FabriCator Ltd.

工程號 J-852 地盤 亞答老街

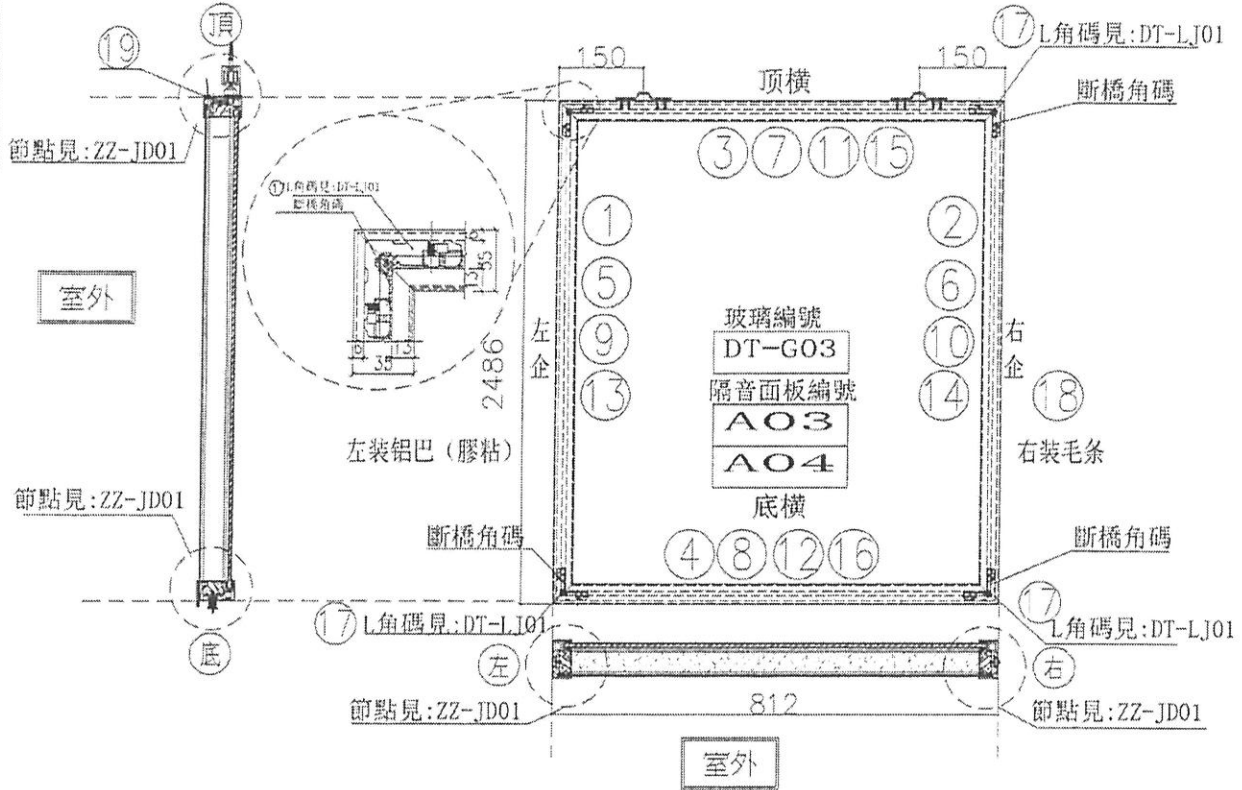

序號	規號	名稱	序號	長度	數量	物料編號
1	X85665	吊橋外框左企	直口	2486.0	34	DT-AL01a-01
2	X85665	吊橋外框右企	直口	2486.0	34	DT-AL02a-01
3	X85665	吊橋外框頂橫	直口	812.0	34	DT-AL03a-03
4	X85665	吊橋外框底橫	直口	812.0	34	DT-AL04-03
5	X85666	吊橋內框左企	直口	2486.0	34	DT-AL05-01
6	X85666	吊橋內框右企	直口	2486.0	34	DT-AL06-01
7	X85666	吊橋內框頂橫	直口	806.0	34	DT-AL07-03
8	X85666	吊橋內框底橫	直口	806.0	34	DT-AL08-03
9		隔音板用L槽	直口	2450.0	34	DT-UC01-01
10		隔音板用L槽	直口	2450.0	34	DT-UC01-02
11		隔音板用L槽	直口	797.0	34	DT-UC01-07
12		隔音板用L槽	直口	797.0	34	DT-UC01-08
13		POWTE (隔音內插板)	直口	2418.0	34	DT-CB01-01
14		POWTE (隔音內插板)	直口	2418.0	34	DT-CB01-02
15		POWTE (隔音內插板)	直口	745.0	34	DT-CB01-07
16		POWTE (隔音內插板)	直口	745.0	34	DT-CB01-08
17	55X55X9角碼	L角碼加工圈	直口	11.5	136	DT-LJ01
18		毛條槽	直口	2486.0	34	DT-MT01-01
19	X85945	門玉頂部收口蓋	直口	812.0	34	DT-HL01-03

序號	名稱	單位	數量	備註
	頂窗			mm
	底窗			mm
	企料底部開窗位			mm
	底橫料防水巴銀去			mm
	安裝扣碼			
	安裝扣碼			
	多點鎖芯型號:			
	手柄型號:			
	限位器型號:			
	T窗最大的開度:			
	窗玉搭位數:			

門玉款	寬度 (mm)	高度 (mm)	隻/箱	增長


大圖版次	本圖版

窗號	寬度 (W)	高度 (H)	數量	樓層
	812.0	2486.0	34	1/F-21/F (除去 5F)
			32	

圖號
W1/T1C


-2幅

名稱	吊橋門玉組裝圖	制圖	吳禱瑜	2021.10.15	修改
材料		復核			日期
顏色		批准			圖號 W1/T1C

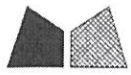

美特鋁質 有限公司
MIDI Aluminium FabriCator Ltd.

工程號 J-852 地盤 亞答老街

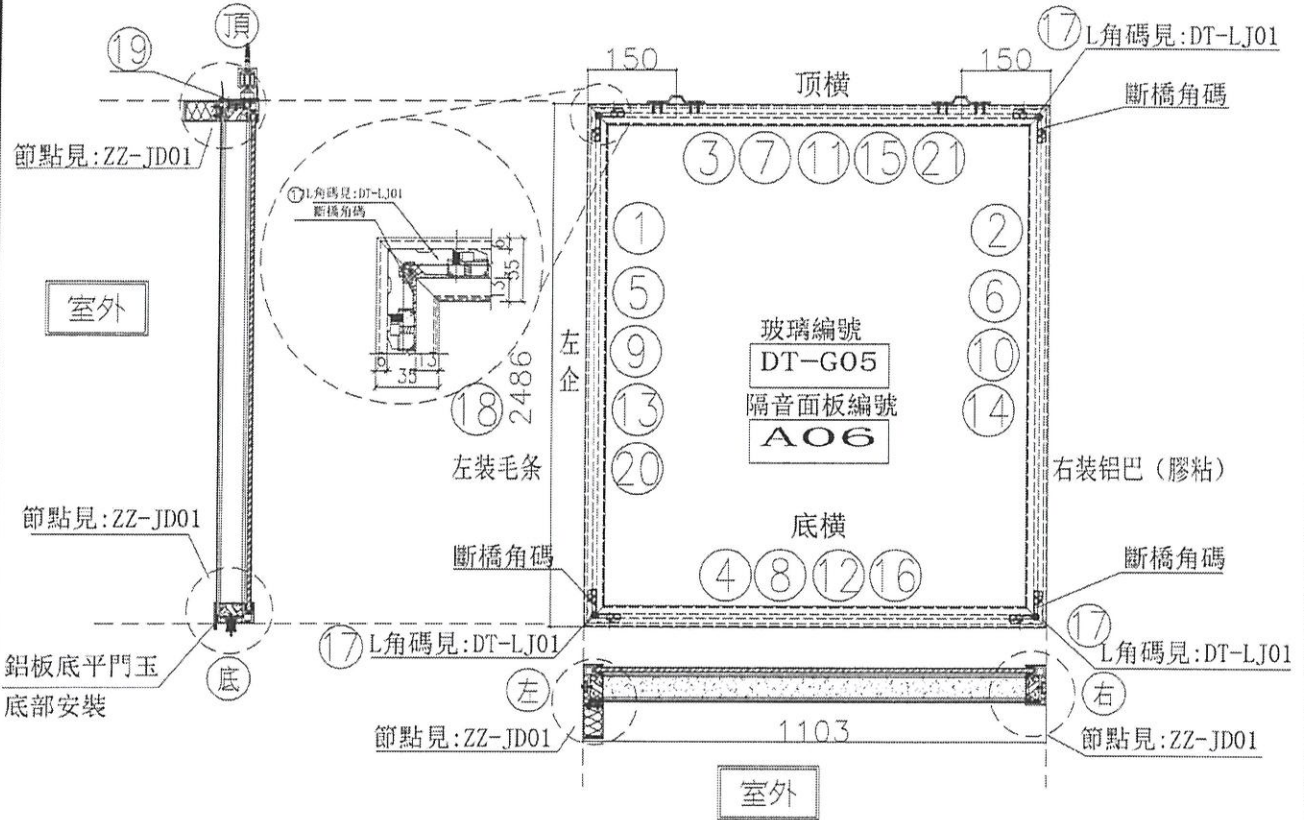


序號	板號	名稱	序號	長度	數量	物料編號	序號	寬度(mm)	高度(mm)	隻/幅	樓層
1	X85665	吊趟外框左企	直口	2486.0	16	DT-AL01-01	預留				
2	X85665	吊趟外框右企	直口	2486.0	16	DT-AL02a-01	底留				
3	X85665	吊趟外框頂橫	直口	1103.0	16	DT-AL03-06	企料底部開避位				
4	X85665	吊趟外框底橫	直口	1103.0	16	DT-AL04-06	底橫料防水巴鋸去				
5	X85666	吊趟內框左企	直口	2480.0	16	DT-AL05-01	安裝扣碼				
6	X85666	吊趟內框右企	直口	2480.0	16	DT-AL06-01	安裝扣碼				
7	X85666	吊趟內框頂橫	直口	1097.0	16	DT-AL07-06	多點鎖芯型號:				
8	X85666	吊趟內框底橫	直口	1097.0	16	DT-AL08-06	手板型號:				
9		隔音板用U槽	直口	2450.0	16	DT-UC01-01	限位型號:				
10		隔音板用U槽	直口	2450.0	16	DT-UC01-02	T窗最大的間距:				
11		隔音板用U槽	直口	1088.0	16	DT-UC01-11	窗玉搭位數:				
12		隔音板用U槽	直口	1088.0	16	DT-UC01-12					
13		POMUTE(隔音內插板)	直口	2418.0	16	DT-CB01-01					
14		POMUTE(隔音內插板)	直口	2418.0	16	DT-CB01-02					
15		POMUTE(隔音內插板)	直口	1036.0	16	DT-CB01-11					
16		POMUTE(隔音內插板)	直口	1036.0	16	DT-CB01-12					
17	55X55X9	L角碼加工圈	直口	11.5	64	DT-LJ01					
18		毛條槽	直口	2486.0	16	DT-MT01-01					
19	X85945	門玉頂部收口蓋	直口	1103.0	16	DT-HL01-06					
20	3mm	鋁板	直口	2486.0	16	DT-LB01					
21	3mm	鋁板	直口	1103.0	16	DT-LB06					
							大圖版次	本圖版			
							日期				
							窗号	寬度(W)	高度(H)	數量	樓層
								1103.0	2486.0	16	2/F-21/F (除去5F)
							圖號	W8/T1A			

名稱	吊趟門玉組裝圖	制圖	吳禱瑜	2021.10.15	修改	
材料		復核			日期	
顏色		批准			圖號	W8/T1A



美特鋁質有限公司
MIDI Aluminium FabriCator Ltd.

工程號 J-852 地盤 亞皆老街

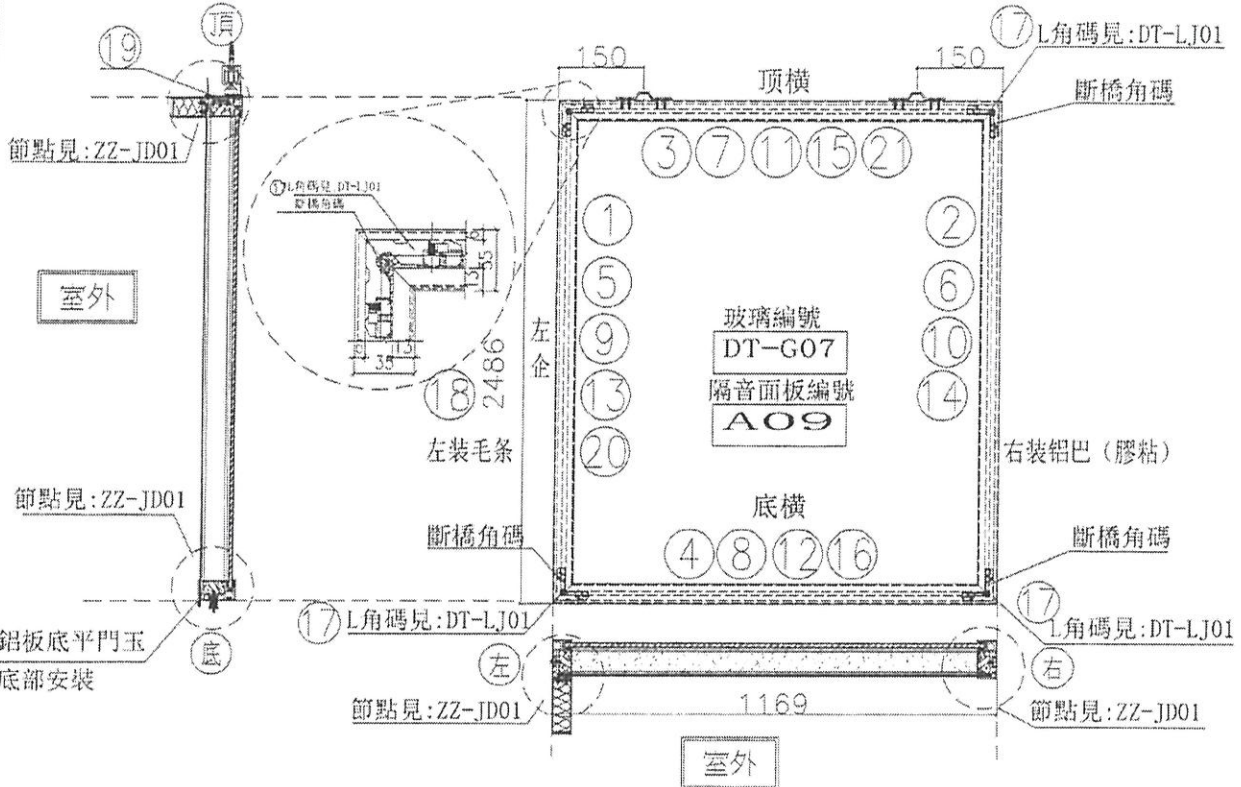

序號	編號	名稱	序號	長度	數量	物料編號
1	X85665	吊橋外框左企	直口	2486.0	15	DT-AL01-01
2	X85665	吊橋外框右企	直口	2486.0	15	DT-AL02a-01
3	X85665	吊橋外框頂橫	直口	1169.0	15	DT-AL03-08
4	X85665	吊橋外框底橫	直口	1169.0	15	DT-AL04-08
5	X85666	吊橋內框左企	直口	2480.0	15	DT-AL05-01
6	X85666	吊橋內框右企	直口	2480.0	15	DT-AL06-01
7	X85666	吊橋內框頂橫	直口	1163.0	15	DT-AL07-08
8	X85666	吊橋內框底橫	直口	1163.0	15	DT-AL08-08
9		隔音板用槽	直口	2450.0	15	DT-UC01-01
10		隔音板用槽	直口	2450.0	15	DT-UC01-02
11		隔音板用槽	直口	1154.0	15	DT-UC01-15
12		隔音板用槽	直口	1154.0	15	DT-UC01-16
13		PDMITE(隔音內插板)	直口	2418.0	15	DT-CB01-01
14		PDMITE(隔音內插板)	直口	2418.0	15	DT-CB01-02
15		PDMITE(隔音內插板)	直口	1102.0	15	DT-CB01-15
16		PDMITE(隔音內插板)	直口	1102.0	15	DT-CB01-16
17	55x55x9角碼	L角碼加工圈	直口	11.5	60	DT-LJ01
18		毛條槽	直口	2486.0	15	DT-MI01-01
19	X85945	門玉頂部收口蓋	直口	1169.0	15	DT-HL01-08
20	3mm鋁板	鋁板	直口	2486.0	15	DT-LB08
21	3mm鋁板	鋁板	直口	1169.0	15	DT-LB09

序號	名稱	單位	數量
	頂留	mm	
	底留	mm	
	全料底部間距位	mm	
	底物料防水巴銀去	mm	
	安裝扣碼		
	安裝扣碼		
	多點鎖芯型號:		
	手柄型號:		
	鎖位投裝號:		
	T窗最大的間距:		
	窗玉搭位數:		

門玉款	寬度 (mm)	高度 (mm)	隻/部	埋長


窗號	寬度 (W)	高度 (H)	數量	樓層
	1169.0	2486.0	15	1/F-21/F (除去 5F/7F/18 F)

圖號 1/(W3/T1A)

名稱	吊橋門玉組裝圖	制圖	吳禱瑜	2021.10.15	修改
材料		復核			日期
顏色		批准			圖號 1/(W3/T1A)


抄寫

24

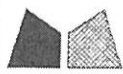

美特鋁質有限公司
MIDI Aluminium FabriCator Ltd.

工程號 J-852 地盤 亞皆老街

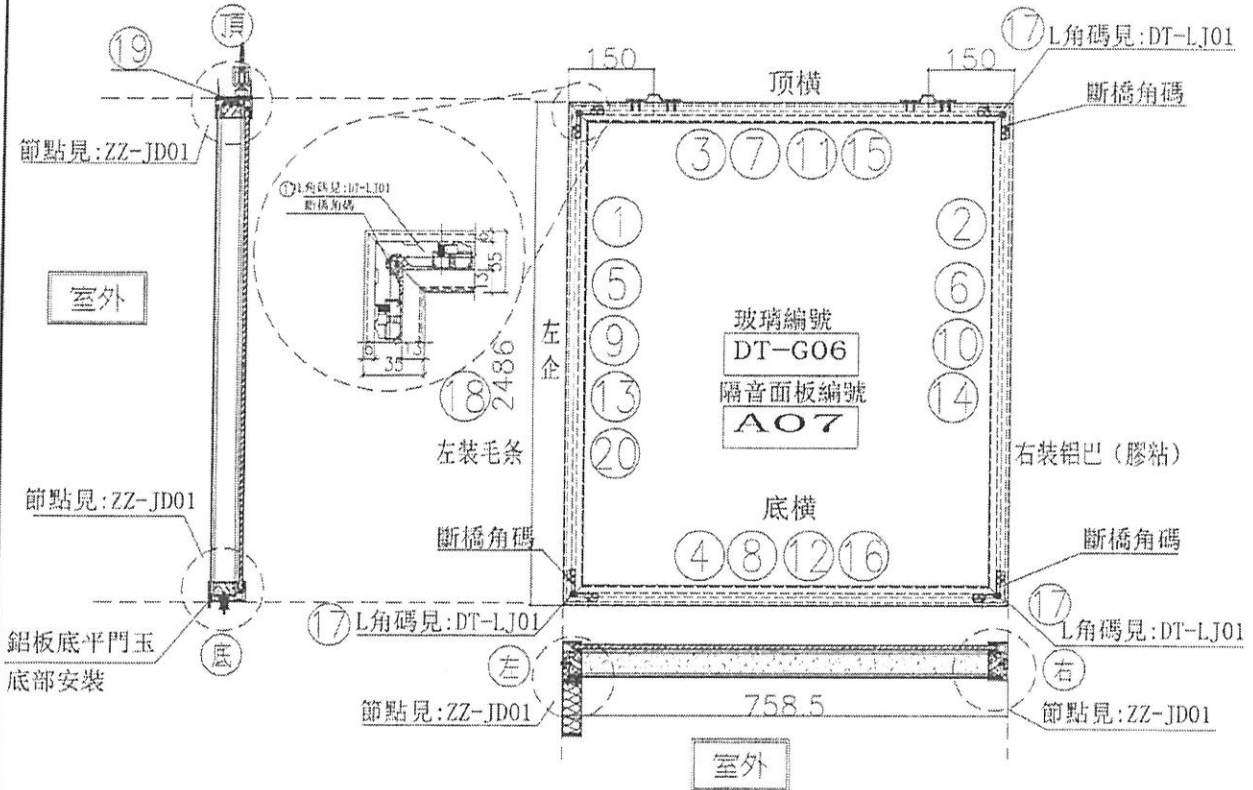

序號	標號	名稱	單位	長度	數量	物料編號	序號	名稱	單位	數量
1	X85665	吊橋外框左企	直口	2486.0	17	DT-AI.01-01	頂留		mm	
2	X85665	吊橋外框右企	直口	2486.0	17	DT-AI.02u-01	底留		mm	
3	X85665	吊橋外框頂橫	直口	758.5	17	DT-AI.03u-07	企料底部開洞位		mm	
4	X85665	吊橋外框底橫	直口	758.5	17	DT-AI.04-07	底橫料防水巴鋸去		mm	
5	X85666	吊橋內框左企	直口	2480.0	17	DT-AI.05-01	安裝扣碼			
6	X85666	吊橋內框右企	直口	2480.0	17	DT-AI.06-01	安裝扣碼			
7	X85666	吊橋內框頂橫	直口	752.5	17	DT-AI.07-07	多粘炮芯型號:			
8	X85666	吊橋內框底橫	直口	752.5	17	DT-AI.08-07	手板型號:			
9		隔音板用L槽	直口	2450.0	17	DT-UC01-01	膠位膠型號:			
10		隔音板用L槽	直口	2450.0	17	DT-UC01-02	T型最大的開度:			
11		隔音板用L槽	直口	743.5	17	DT-UC01-13	窗玉搭位數:			
12		隔音板用L槽	直口	743.5	17	DT-UC01-14				
13		POMUTE(隔音內插板)	直口	2418.0	17	DT-CB01-01				
14		POMUTE(隔音內插板)	直口	2418.0	17	DT-CB01-02				
15		POMUTE(隔音內插板)	直口	691.5	17	DT-CB01-13				
16		POMUTE(隔音內插板)	直口	691.5	17	DT-CB01-14				
17	85X55X9角碼	L角碼加工圈	直口	11.5	68	DT-LJ01				
18		毛條槽	直口	2486.0	17	DT-MT01-01				
19	X85945	門玉頂部收口蓋	直口	758.5	17	DT-HI.01-07				
20	3mm鋁板	鋁板	直口	2486.0	17	DT-LB07				

窗號	寬度 (W)	高度 (H)	數量	樓層
	758.5	2486.0	17	1/F-21/F (除去5F)


名稱	吊橋門玉組裝圖	制圖	吳禱瑜	2021.10.15	修改
材料		復核			日期
顏色		批准			圖號 1/(W7/T1A)

- 1 1/2



美特鋁質有限公司
MIDI Aluminium Fabricator Ltd.

工程號 J-852 地盤 亞答老街

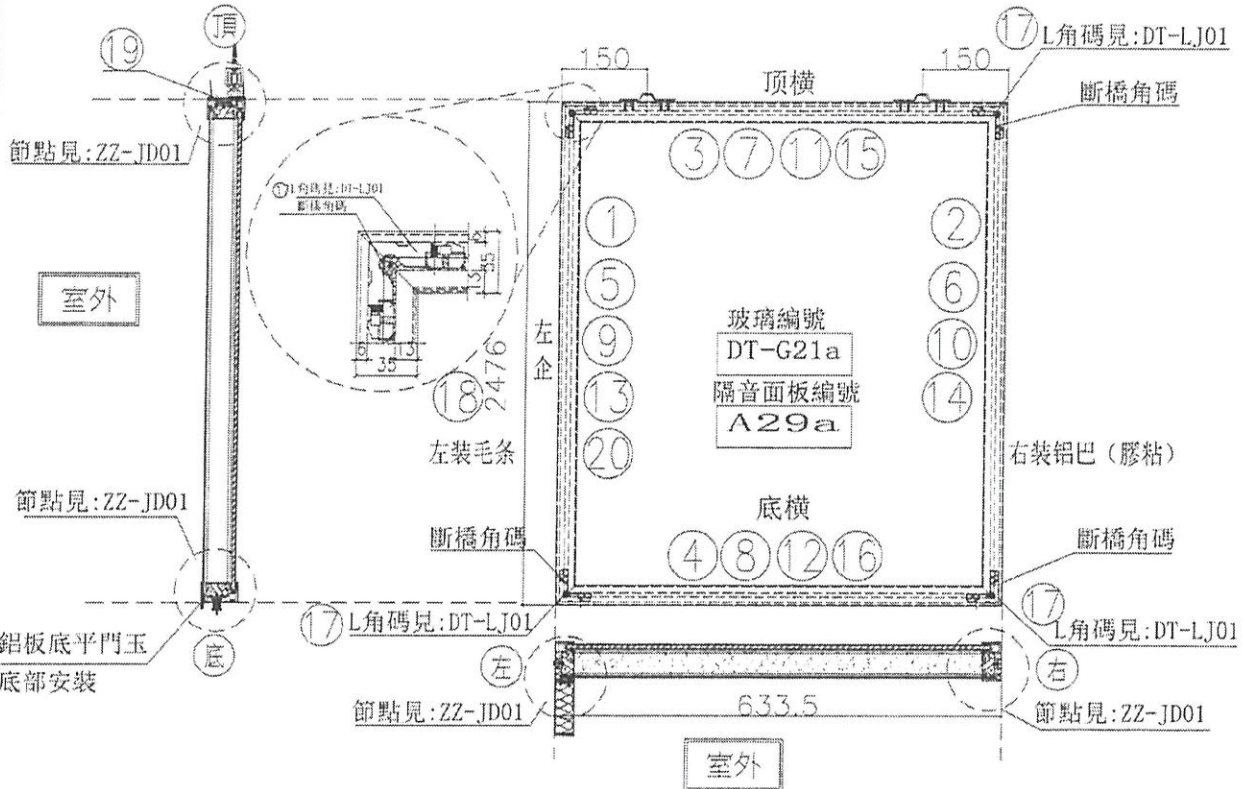

序號	標號	名稱	序號	長度	數量	物料編號	序號	寬度(mm)	高度(mm)	隻/噸	拼長
1	X85665	吊橋外框左企	直口	2476.0	6	DT-AL01-04	頂置				mm
2	X85665	吊橋外框右企	直口	2476.0	6	DT-AL02a-04	底置				mm
3	X85665	吊橋外框頂橫	直口	633.5	6	DT-AL03a-15	企料底部開邊位				mm
4	X85665	吊橋外框底橫	直口	633.5	6	DT-AL04-15	底橫料防水巴銀去				mm
5	X85666	吊橋內框左企	直口	2470.0	6	DT-AL05-04	安裝扣碼				
6	X85666	吊橋內框右企	直口	2470.0	6	DT-AL06-04	安裝扣碼				
7	X85666	吊橋內框頂橫	直口	627.5	6	DT-AL07-15	多點鎖芯型號:				
8	X85666	吊橋內框底橫	直口	627.5	6	DT-AL08-15	手柄型號:				
9		隔音板用U槽	直口	2440.0	6	DT-UC01-01a	限位撐型號:				
10		隔音板用U槽	直口	2440.0	6	DT-UC01-02a	限位撐型號:				
11		隔音板用U槽	直口	618.5	6	DT-UC01-33	窗窗最大的間度:				
12		隔音板用U槽	直口	618.5	6	DT-UC01-34	窗窗搭位數:				
13		POMUTE(隔音內插板)	直口	2408.0	6	DT-CR01-01a					
14		POMUTE(隔音內插板)	直口	2408.0	6	DT-CR01-02a					
15		POMUTE(隔音內插板)	直口	566.5	6	DT-CR01-33					
16		POMUTE(隔音內插板)	直口	566.5	6	DT-CR01-34					
17	55X55X9角碼	L角碼加工圈	直口	11.5	24	DT-LJ01					
18		毛條槽	直口	2476.0	6	DT-MT01-04					
19	X85945	門玉頂部收口蓋	直口	633.5	6	DT-TH01-15					
20	3mm鋁板	鋁板	直口	2476.0	6	DT-LB07x					

大圖版次	本圖版	日期		
窗號	寬度(W)	高度(H)	數量	樓層
	633.5	2476.0	6	12F/15F/ 17F/19F/ 20F/21F
			8	
圖號	1/(W6/T3B)-a			


602極

名稱	吊橋門玉組裝圖	制圖	吳緯瑜	日期	2021.10.15	修改	
材料		復核		日期		圖號	1/(W6/T3B)-a
顏色		批准		圖號			



美特鋁質有限公司
MIDI Aluminium Fabricator Ltd.

工程號 J-852 地盤 亞答老街

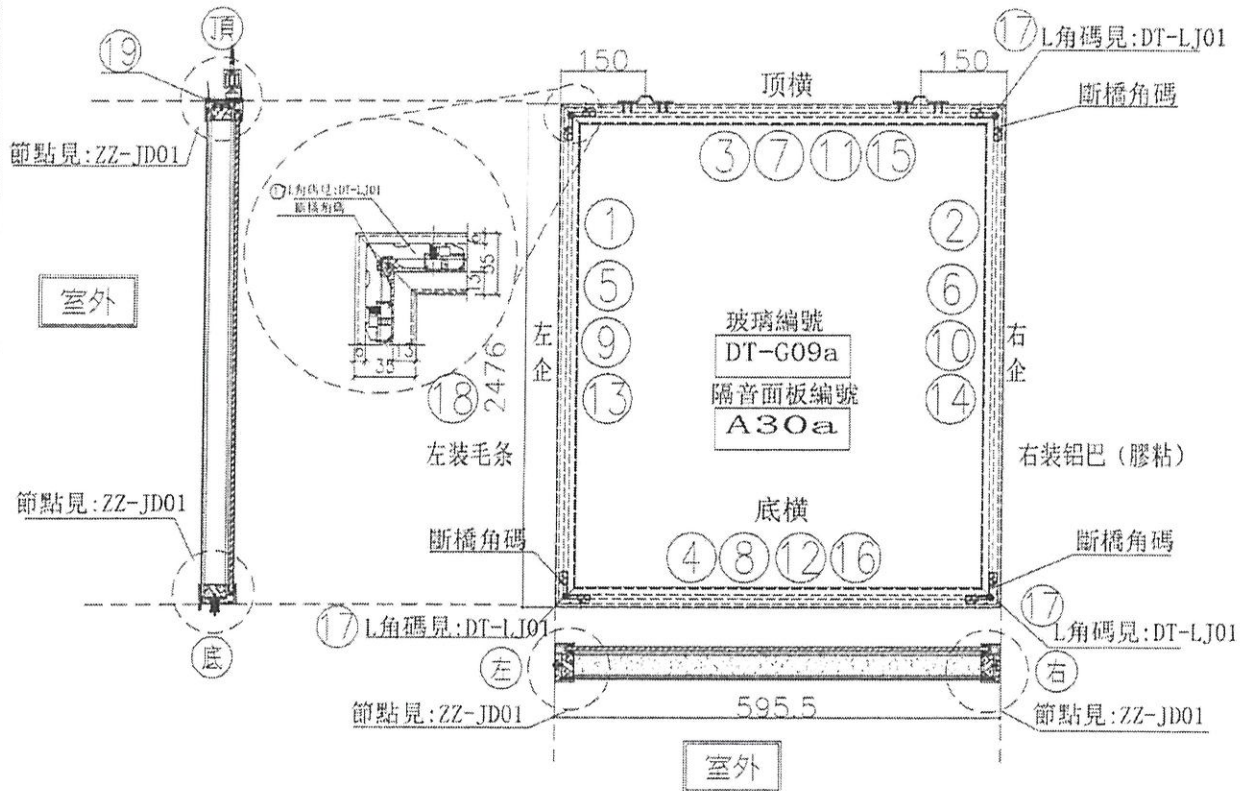

序號	樁號	名稱	序號	長度	數量	物料編號	序號	樁號	名稱	序號	長度	數量	物料編號
1	X85665	吊橋外框左企	直口	2476.0	6	DT-AL01a-04	1	頂留					
2	X85665	吊橋外框右企	直口	2476.0	6	DT-AL02a-04	2	底留					
3	X85665	吊橋外框頂橫	直口	595.5	6	DT-AL03a-10	3	企料底部開邊位					
4	X85665	吊橋外框底橫	直口	595.5	6	DT-AL04-10	4	底橫料防水巴銀去					
5	X85666	吊橋內框左企	直口	2470.0	6	DT-AL05-04	5	安裝扣螺					
6	X85666	吊橋內框右企	直口	2470.0	6	DT-AL06-04	6	多點鎖芯型號:					
7	X85666	吊橋內框頂橫	直口	589.5	6	DT-AL07-10	7	手柄型號:					
8	X85666	吊橋內框底橫	直口	589.5	6	DT-AL08-10	8	限位接型號:					
9		隔音板用L槽	直口	2440.0	6	DT-UC01-01a	9	T窗最大的開度:					
10		隔音板用L槽	直口	2440.0	6	DT-UC01-02a	10	窗玉搭位數:					
11		隔音板用L槽	直口	580.5	6	DT-UC01-19	11						
12		隔音板用L槽	直口	580.5	6	DT-UC01-20	12						
13		POMUTE(隔音內插板)	直口	2408.0	6	DT-CB01-01a	13						
14		POMUTE(隔音內插板)	直口	2408.0	6	DT-CB01-02a	14						
15		POMUTE(隔音內插板)	直口	528.5	6	DT-CB01-19	15						
16		POMUTE(隔音內插板)	直口	528.5	6	DT-CB01-20	16						
17	55X55X9角碼	L角碼加工副	直口	11.5	24	DT-LJ01	17						
18		毛條槽	直口	2476.0	6	DT-MT01-01	18						
19	X85945	門玉頂部收口蓋	直口	595.5	6	DT-HL01-10	19						

門玉款	寬度(mm)	高度(mm)	隻/幅	披長

大圖版次	本圖版


窗号	寬度(W)	高度(H)	數量	樓層
	595.5	2476.0	6	12F/16F/ 17F/19F/ 20F/21F

名稱	吊橋門玉組裝圖	制圖	吳禱瑜	2021.10.15	修改	
材料		復核			日期	
顏色		批准			圖號	2/(W6/T3B)-a



美特鋁質 有限公司
MIDI Aluminium Fabricator Ltd.

工程號 J-852 地盤 亞皆老街

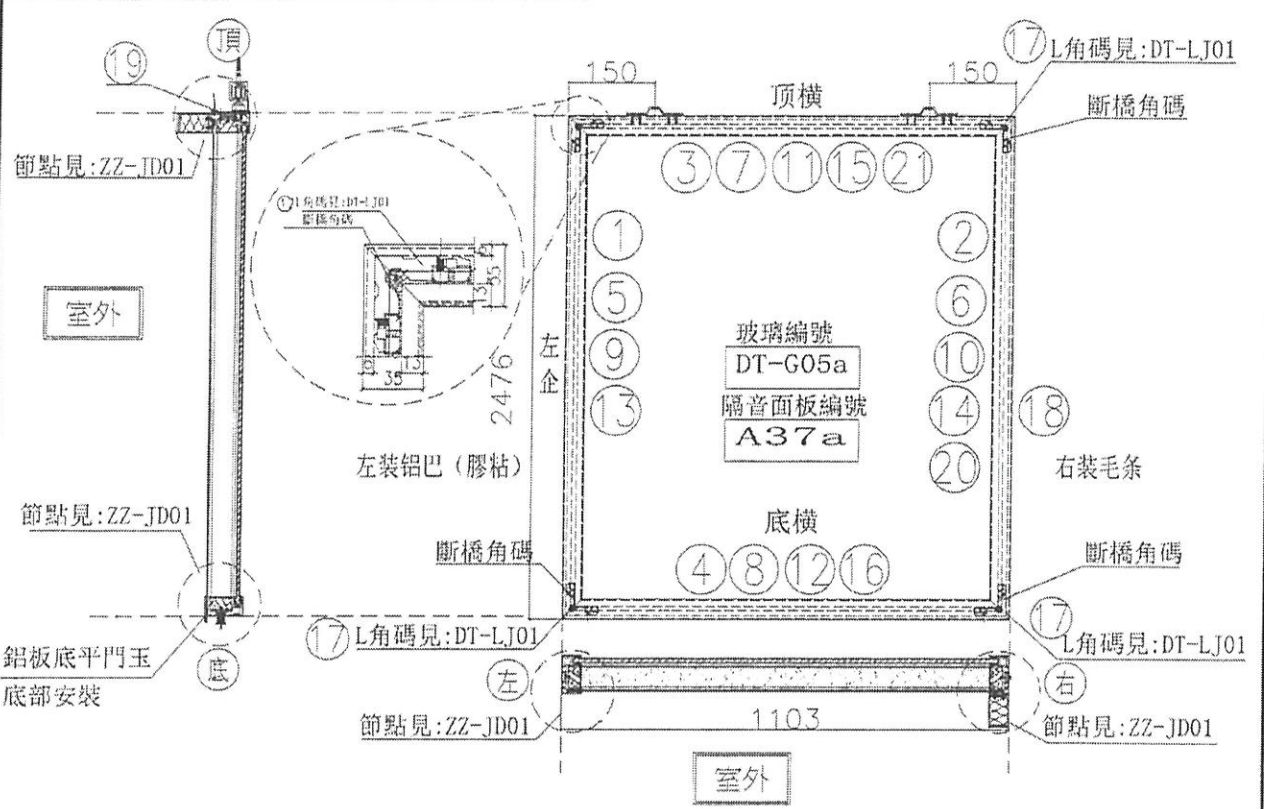

序號	模號	名稱	序號	長度	數量	物料編號
1	X85665	吊趟外框左企	直口	2476.0	2	DT-AL01a-04
2	X85665	吊趟外框右企	直口	2476.0	2	DT-AL02-04
3	X85665	吊趟外框頂橫	直口	1103.0	2	DT-AL03-06
4	X85665	吊趟外框底橫	直口	1103.0	2	DT-AL04-06
5	X85666	吊趟內框左企	直口	2470.0	2	DT-AL05-04
6	X85666	吊趟內框右企	直口	2470.0	2	DT-AL06-04
7	X85666	吊趟內框頂橫	直口	1097.0	2	DT-AL07-06
8	X85666	吊趟內框底橫	直口	1097.0	2	DT-AL08-06
9		隔音板用L槽	直口	2440.0	2	DT-UC01-01a
10		隔音板用L槽	直口	2440.0	2	DT-UC01-02a
11		隔音板用L槽	直口	1088.0	2	DT-UC01-11
12		隔音板用L槽	直口	1088.0	2	DT-UC01-12
13		POMLITE(隔音內插板)	直口	2408.0	2	DT-CB01-01a
14		POMLITE(隔音內插板)	直口	2408.0	2	DT-CB01-02a
15		POMLITE(隔音內插板)	直口	1036.0	2	DT-CB01-11
16		POMLITE(隔音內插板)	直口	1036.0	2	DT-CB01-12
17	55X55X9角碼	L角碼加工圈	直口	11.5	4	DT-LJ01
18		毛條槽	直口	2476.0	2	DT-MT01-04
19	X85945	門玉頂部收口蓋	直口	1103.0	2	DT-HL01-06
20	3mm鋁板	鋁板	直口	2476.0	2	DT-LB03x
21	3mm鋁板	鋁板	直口	1103.0	2	DT-LB18


序號	名稱	單位	數量	備註
1	頂窗	mm		
2	底窗	mm		
3	全料底部開鑿位	mm		
4	底橫料防水巴護去	mm		
5	安裝扣碼			
6	安裝扣碼			
7	多點鎖芯型號:			
8	手柄型號:			
9	限位擋型號:			
10	T窗最大的開度:			
11	窗玉搭位數:			

門玉款	寬度(mm)	高度(mm)	隻/幅	邊長

大圖版次	右圖版


窗號	寬度(W)	高度(H)	數量	樓層
	1103.0	2476.0	2	
			3	12F/20F

名稱	吊趟門玉組裝區	制圖	吳璋瑜	2021.10.15	修改
材料		復核			日期
顏色		批准			圖號 W8/T3A-a

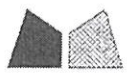

美特鋁質有限公司
MIDI Aluminium Fabricator Ltd.

工程號 J-852 地盤 亞答老街

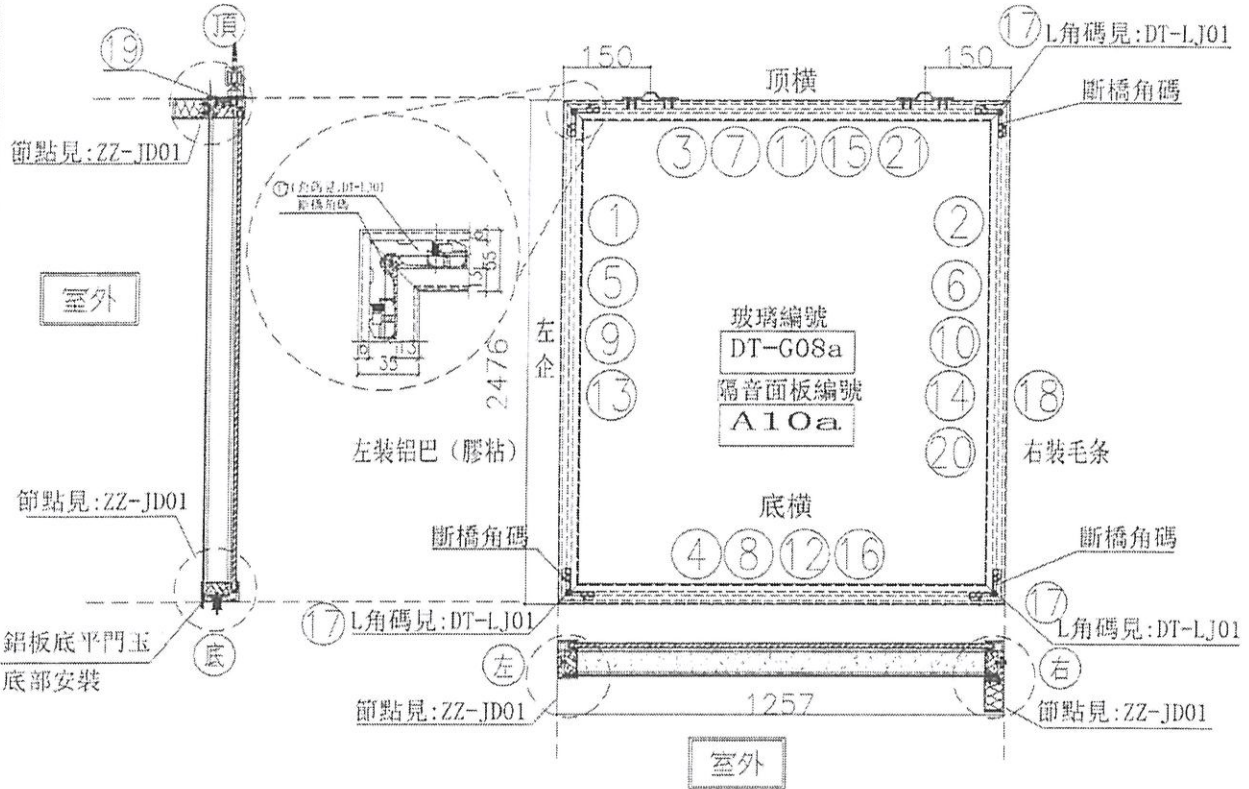


序號	規格	名稱	單位	長度	數量	物料編號
1	X85665	吊橋外框左企	直口	2476.0	2	DT-AL01a-04
2	X85665	吊橋外框右企	直口	2476.0	2	DT-AL02-04
3	X85665	吊橋外框頂橫	直口	1257.0	2	DT-AL03-09
4	X85665	吊橋外框底橫	直口	1257.0	2	DT-AL04-09
5	X85666	吊橋內框左企	直口	2476.0	2	DT-AL05-04
6	X85666	吊橋內框右企	直口	2476.0	2	DT-AL06-04
7	X85666	吊橋內框頂橫	直口	1251.0	2	DT-AL07-09
8	X85666	吊橋內框底橫	直口	1251.0	2	DT-AL08-09
9		膠條用U槽	直口	2440.0	2	DT-UC01-01a
10		隔聲用U槽	直口	2440.0	2	DT-UC01-02a
11		隔聲用U槽	直口	1242.0	2	DT-UC01-17
12		隔聲用U槽	直口	1242.0	2	DT-UC01-18
13		POMLITE(隔音內補板)	直口	2408.0	2	DT-CB01-01a
14		POMLITE(隔音內補板)	直口	2408.0	2	DT-CB01-02a
15		POMLITE(隔音內補板)	直口	1190.0	2	DT-CB01-17
16		POMLITE(隔音內補板)	直口	1190.0	2	DT-CB01-18
17	55X55X9	L角碼加工圈	直口	11.5	8	DT-LJ01
18		毛條	直口	2476.0	2	DT-MT01-04
19	X85945	門玉卸卸口蓋	直口	1257.0	2	DT-HL01-09
20	3mm	鋁板	直口	2476.0	2	DT-LB33x
21	3mm	鋁板	直口	1257.0	2	DT-LB10

序號	名稱	單位	數量	備註
1	頂窗			mm
2	底窗			mm
3	金料底部掛位			mm
4	底橫包封水膠條			mm
5	安裝膠條			
6	安裝膠條			
7	安裝鉤扣膠條			
8	安裝鉤扣膠條			
美特鋁質 有限公司
MIDI Aluminium FabriCator Ltd.

工程號 | J-852 | 地盤 | 亞答老街

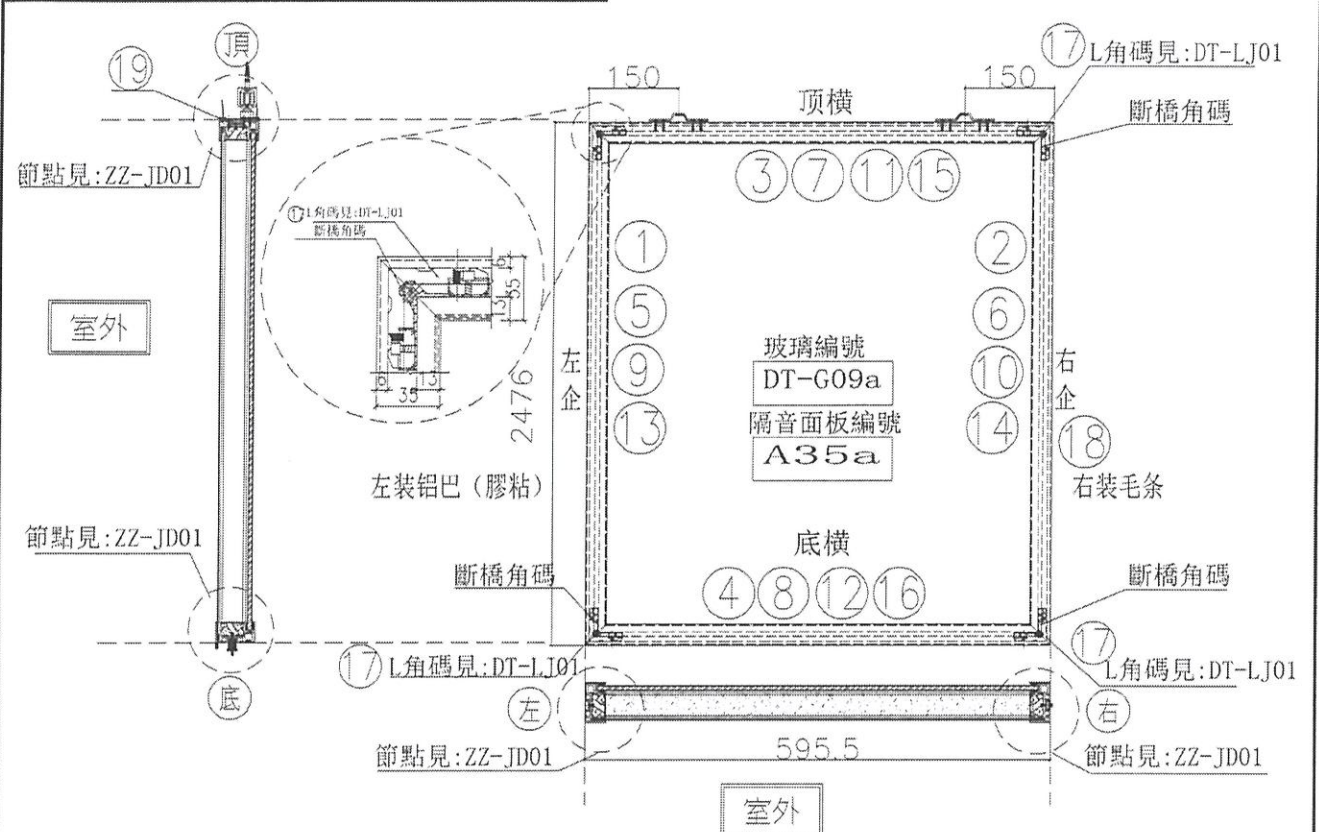


序號	規格	名稱	序號	長度	數量	物料編號
1	X85665	吊趟外框左企	直口	2476.0	1	DT-AL01a-04
2	X85665	吊趟外框右企	直口	2476.0	1	DT-AL02a-04
3	X85665	吊趟外框頂橫	直口	595.5	1	DT-AL03a-10
4	X85665	吊趟外框底橫	直口	595.5	1	DT-AL04a-10
5	X85666	吊趟內框左企	直口	2470.0	1	DT-AL05-04
6	X85666	吊趟內框右企	直口	2470.0	1	DT-AL06-04
7	X85666	吊趟內框頂橫	直口	589.5	1	DT-AL07-10
8	X85666	吊趟內框底橫	直口	589.5	1	DT-AL08a-10
9		隔音板用U槽	直口	2440.0	1	DT-UC01-01a
10		隔音板用U槽	直口	2440.0	1	DT-UC01-02a
11		隔音板用U槽	直口	580.5	1	DT-UC01-19
12		隔音板用U槽	直口	580.5	1	DT-UC01-20
13		POMUTE(隔音內插板)	直口	2408.0	1	DT-CB01-01a
14		POMUTE(隔音內插板)	直口	2408.0	1	DT-CB01-02a
15		POMUTE(隔音內插板)	直口	528.5	1	DT-CB01-19
16		POMUTE(隔音內插板)	直口	528.5	1	DT-CB01-20
17	55X55X9角碼	L角碼加工圖	直口	11.5	4	DT-LJ01
18		毛條槽	直口	2476.0	1	DT-MT01-04
19	X85945	門玉頂部收口蓋	直口	595.5	1	DT-HL01-10

序號	名稱	單位	數量
1	頂留	mm	
2	底留	mm	
3	企斜底部開避位	mm	
4	底橫料防水巴錫去	mm	
5	安裝扣碼		
6	安裝扣碼		
7	多點鎖芯型號:		
8	手柄型號:		
9	限位桿型號:		
10	T窗最大的開度:		
11	窗玉搭位數:		
12	門玉款	寬度(mm)	高度(mm)
13		雙扇	撐長
14			
15			
名稱	吊趟門玉組裝圖	制圖	吳禱瑜	2021.11.13	修改	A
材料		復核			日期	2021.12.24
顏色		批准			圖號	1/(W7/T3A)-a

PLAN OF TOWER 1 (2/F~21/F)

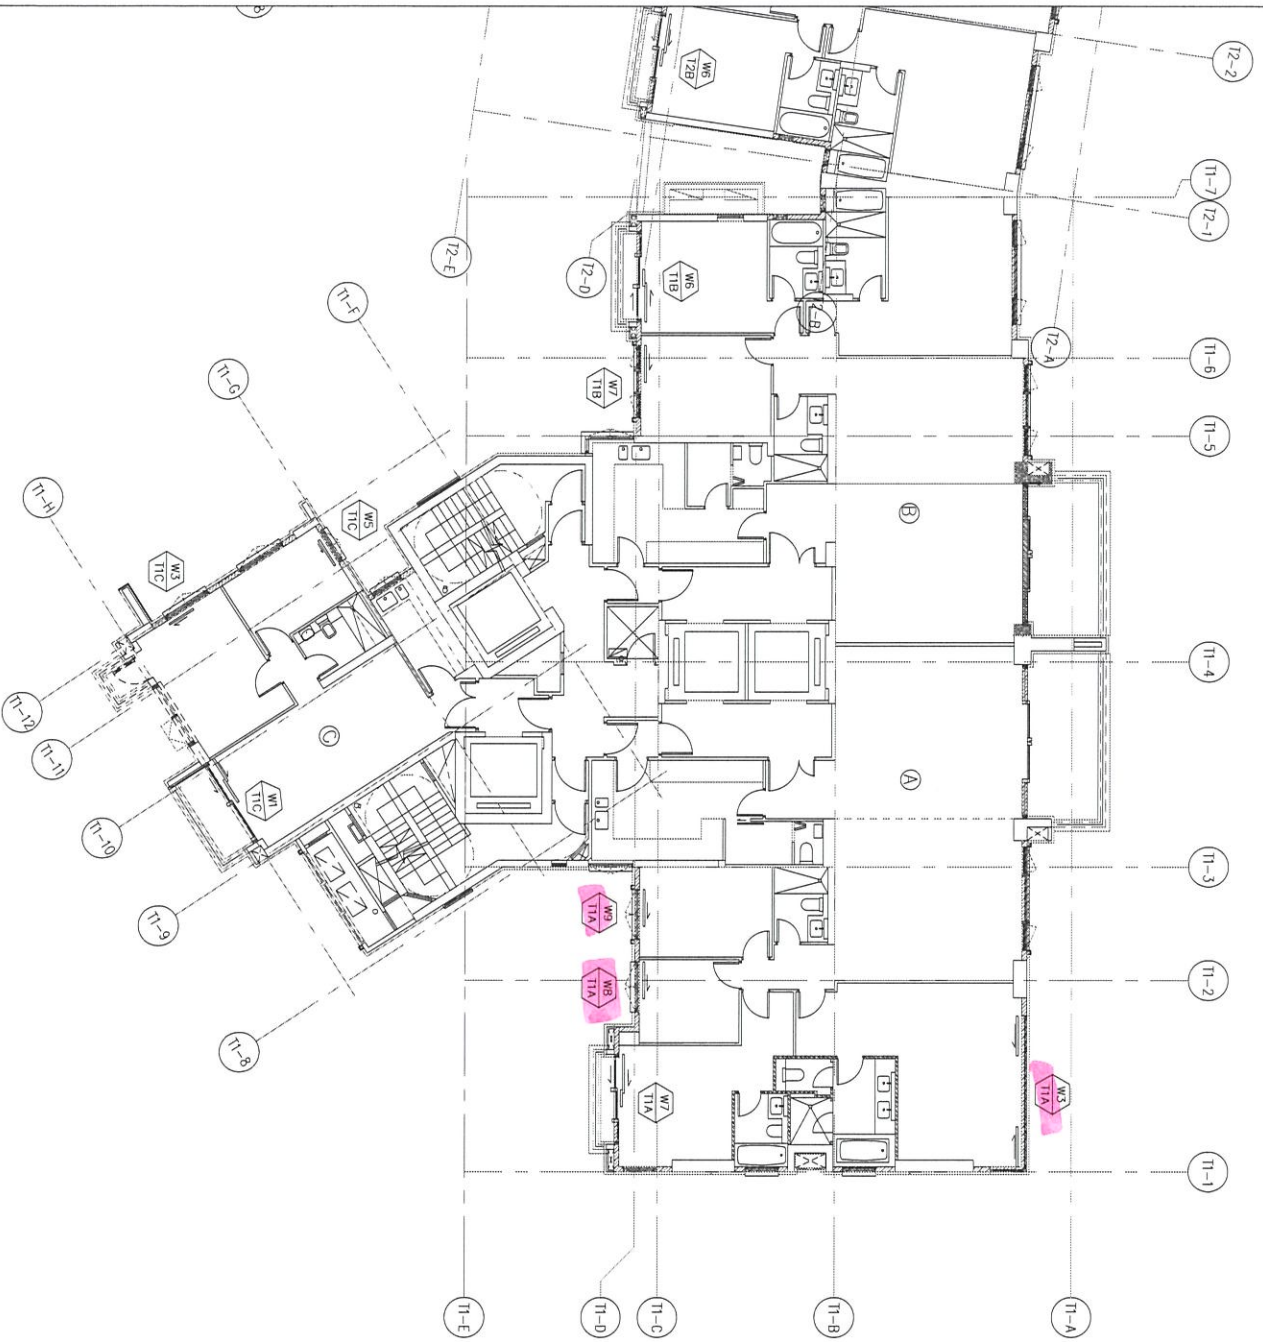

WINDOW MARK	FLAT	FLOOR	O.I.	TOTAL
W3/T1A	FLAT A	2F-21F	1	1x17=17
W7/T1A	FLAT A	2F-21F	1	1x17=17
W8/T1A	FLAT A	2F-21F	1	1x17=17
W9/T1A	FLAT A	2F-21F	1	1x17=17
W1/T1C	FLAT C	2F-21F	1	1x17=17
W5/T1C	FLAT C	2F-21F	1	1x17=17
W6/T1B	FLAT B	2F-21F	1	1x17=17
W7/T1B	FLAT B	2F-21F	1	1x17=17
	TOTAL		9	153

B.O. REF. :

DATE :

ARCHITECT :
AGC
 DESIGN LTD.
 HONG KONG

MAIN CONTRACTOR :
Gammion

STRUCTURAL ENGINEER :
ARUP

FAÇADE CONSULTANT:
MENHARDT


NOTE:
 1. ALL DIMENSIONS ARE IN mm.
 2. ALL ELEVATIONS ARE VIEWED FROM OUTSIDE BEFORE FABRICATION.
 3. ALL DIMENSIONS TO BE VERIFIED ON SITE.
 LEGEND:
 (XT) DETAIL MARK NO.
 (X) REFER SHEET NO.
 1. F.F.L. -- FINISHED FLOOR LEVEL
 2. S.F.L. -- STRUCTURAL FLOOR LEVEL
 3. (R) -- REVERSED DETAIL

JOB NO. : J-852
 PROJECT : PROPOSED RESIDENTIAL DEVELOPMENT AT 139 - 147 ARGYLE STREET, NKIL 6005, 6036 R.P., 6036 R.P., 6037 R.P. & 6038 R.P.
 TITLE : PART PLAN FOR ACOUSTIC SLIDING DOOR OF TOWER 1 (2~21/F)
 DATE : 16-Jul-2020
 SCALE : 1:150
 DRAWN BY : JIHR
 CHECKED BY : DW

美特 堅實 有限公司
 MTD
 610 Ona Kai Ling Road, Kowloon
 Tel: 22489211-4 Fax: (852)27272656
 DWG NO. : 852-SD-ASD-3102 REV. : -

美特鋁質 有限公司
MIDI Aluminium FabriCator Ltd.

工程號 J-852 地盤 亞皆老街

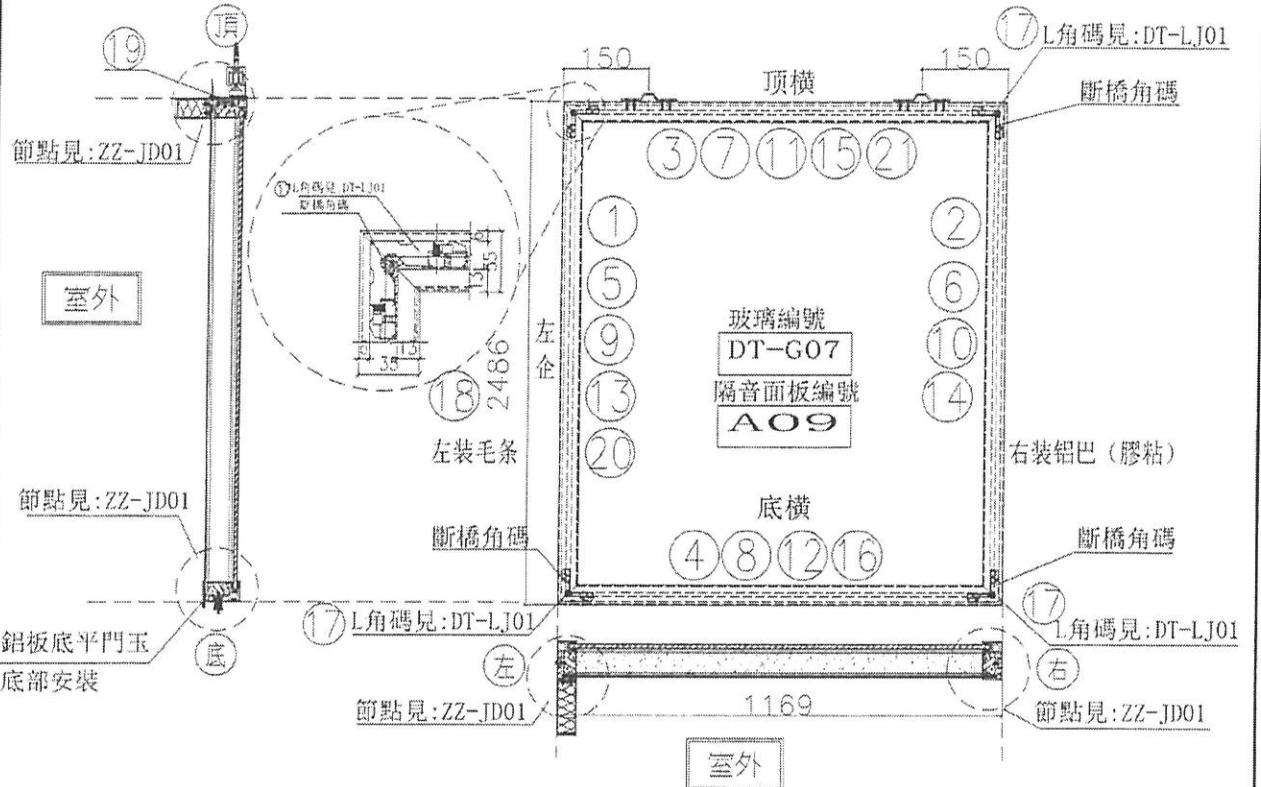

序號	編號	名稱	序號	長度	數量	物料編號
1	X85665	吊橋外框左企	直口	2486.0	15	DT-AL01-01
2	X85665	吊橋外框右企	直口	2486.0	15	DT-AL02a-01
3	X85665	吊橋外框頂橫	直口	1169.0	15	DT-AL03-08
4	X85665	吊橋外框底橫	直口	1169.0	15	DT-AL04-08
5	X85666	吊橋內框左企	直口	2486.0	15	DT-AL05-01
6	X85666	吊橋內框右企	直口	2486.0	15	DT-AL06-01
7	X85666	吊橋內框頂橫	直口	1163.0	15	DT-AL07-08
8	X85666	吊橋內框底橫	直口	1163.0	15	DT-AL08-08
9		隔音板用槽	直口	2450.0	15	DT-UC01-01
10		隔音板用槽	直口	2450.0	15	DT-UC01-02
11		隔音板用槽	直口	1154.0	15	DT-UC01-15
12		隔音板用槽	直口	1154.0	15	DT-UC01-16
13		PDMITE(隔音內插板)	直口	2418.0	15	DT-CB01-01
14		PDMITE(隔音內插板)	直口	2418.0	15	DT-CB01-02
15		PDMITE(隔音內插板)	直口	1102.0	15	DT-CB01-15
16		PDMITE(隔音內插板)	直口	1102.0	15	DT-CB01-16
17	55X55X9角碼	L角碼加工圖	直口	11.5	60	DT-LJ01
18		毛絲環	直口	2486.0	15	DT-MI01-01
19	X85945	門窗頂部收口蓋	直口	1169.0	15	DT-HL01-08
20	3mm鋁板	鋁板	直口	2486.0	15	DT-LH08
21	3mm鋁板	鋁板	直口	1169.0	15	DT-LH09

序號	名稱	單位	數量
	頂留	mm	
	底留	mm	
	全料底部間距位	mm	
	底橫料防水巴銀去	mm	
	安裝扣碼		
	安裝扣碼		
	多點鎖芯型號:		
	手柄型號:		
	限位拉架號:		
	T窗最大的間距:		
	窗重指位數:		

門窗款	寬度(mm)	高度(mm)	隻/窗	埋長

窗號	寬度(W)	高度(H)	數量	樓層
	1169.0	2486.0	15	1/F-21/F (除去 5F/7F/18 F)
			13	


名稱	吊橋門窗組裝圖	制圖	吳禱瑜	2021.10.15	修改
材料		復核			日期
顏色		批准			圖號 1/(W3/T1A)

封窗

21樓

美特鋁質有限公司
MIDI Aluminium FabriCator Ltd.

工程號: J-852 | 地盤: 亞答老街

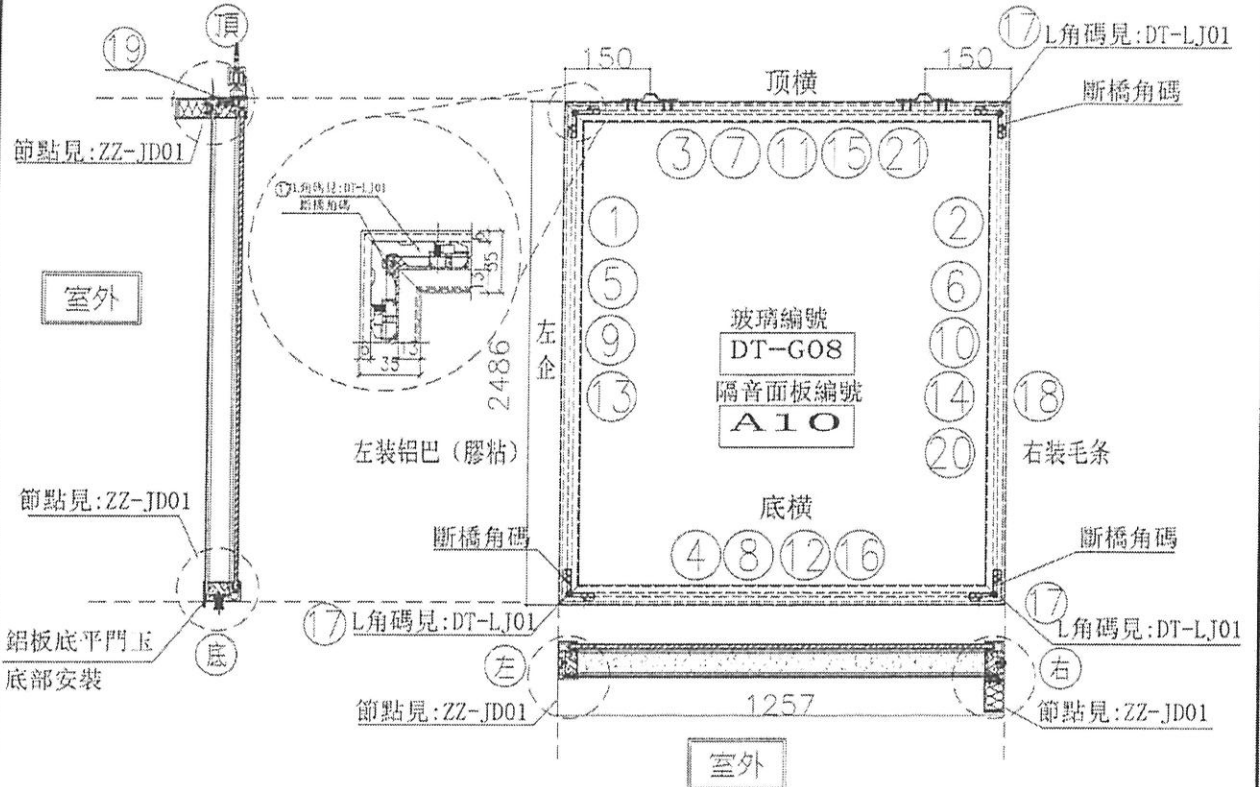

序號	樁號	名稱	序號	長度	數量	物料編號
1	X85665	吊橋外框左企	直口	2486.0	15	DT-AL01a-01
2	X85665	吊橋外框右企	直口	2486.0	15	DT-AL02-01
3	X85665	吊橋外框頂橫	直口	1257.0	15	DT-AL03-09
4	X85665	吊橋外框底橫	直口	1257.0	15	DT-AL04-09
5	X85666	吊橋內框左企	直口	2480.0	15	DT-AL05-01
6	X85666	吊橋內框右企	直口	2480.0	15	DT-AL06-01
7	X85666	吊橋內框頂橫	直口	1251.0	15	DT-AL07-09
8	X85666	吊橋內框底橫	直口	1251.0	15	DT-AL08-09
9		隔音板用L槽	直口	2450.0	15	DT-IC01-01
10		隔音板用L槽	直口	2450.0	15	DT-IC01-02
11		隔音板用L槽	直口	1242.0	15	DT-IC01-17
12		隔音板用L槽	直口	1242.0	15	DT-IC01-18
13		POMTE(隔音內插板)	直口	2418.0	15	DT-CB01-01
14		POMTE(隔音內插板)	直口	2418.0	15	DT-CB01-02
15		POMTE(隔音內插板)	直口	1190.0	15	DT-CB01-17
16		POMTE(隔音內插板)	直口	1190.0	15	DT-CB01-18
17	55X55X9角碼	L角碼加工圈	直口	11.5	50	DT-LJ01
18		毛條槽	直口	2486.0	15	DT-MT01-01
19	X85645	門玉頂部收口罩	直口	1257.0	15	DT-HL01-09
20	3mm鋁板	鋁板	直口	2486.0	15	DT-LB33
21	3mm鋁板	鋁板	直口	1257.0	15	DT-LB10

序號	名稱	單位	數量
	頂窗	mm	
	底窗	mm	
	金料底部開窗位	mm	
	底槽料防水巴路去	mm	
	安裝扣碼		
	安裝扣碼		
	多點鎖芯型號:		
	手搖型號:		
	限位桿型號:		
	T窗最大的開度:		
	窗玉掛位數:		

門玉款	寬度(mm)	高度(mm)	雙/福	樓長


大圖版次	本圖版	日期

窗號	寬度(W)	高度(H)	數量	樓層
	1257.0	2486.0	15	1/F-21/F (除去 5F/7F/18 F)

圖號	2/(W3/T1A)
----	------------


名稱	吊橋門玉組裝圖	制圖	吳建瑜	2021.10.15	修改
材料		復核			日期
顏色		批准			圖號 2/(W3/T1A)

減2幅

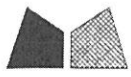


美特鋁質有限公司
MIDI Aluminium FabriCator Ltd.

工程號 J-852 地盤 亞皆老街

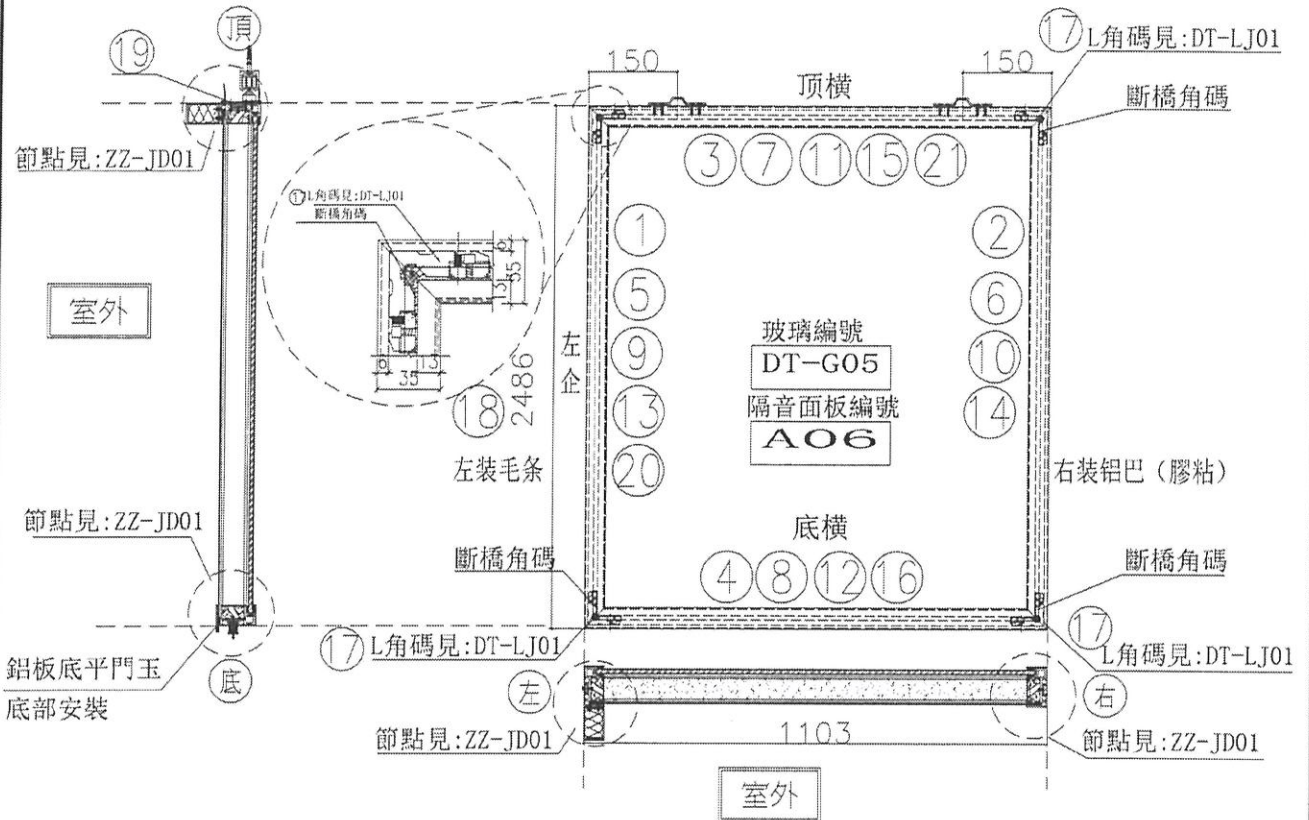


序號	編號	名稱	序號	長度	數量	物料編號	序號	名稱	單位			
1	X85665	吊趟外框左企	直口	2486.0	16	DT-AL01-01	頂留		mm			
2	X85665	吊趟外框右企	直口	2486.0	16	DT-AL02a-01	底留		mm			
3	X85665	吊趟外框頂橫	直口	1103.0	16	DT-AL03-06	企料底部間隙位		mm			
4	X85665	吊趟外框底橫	直口	1103.0	16	DT-AL04-06	底橫料防水巴鋸去		mm			
5	X85666	吊趟內框左企	直口	2480.0	16	DT-AL05-01	安裝扣碼					
6	X85666	吊趟內框右企	直口	2480.0	16	DT-AL06-01	安裝扣碼					
7	X85666	吊趟內框頂橫	直口	1097.0	16	DT-AL07-06	多點鎖芯型號:					
8	X85666	吊趟內框底橫	直口	1097.0	16	DT-AL08-06	手柄型號:					
9		隔音板用U槽	直口	2450.0	16	DT-UC01-01	限位型號:					
10		隔音板用U槽	直口	2450.0	16	DT-UC01-02	T窗最大的間距:					
11		隔音板用U槽	直口	1088.0	16	DT-UC01-11	窗玉搭位數:					
12		隔音板用U槽	直口	1088.0	16	DT-UC01-12						
13		POMLITE(隔音內插板)	直口	2418.0	16	DT-CB01-01	門玉款	寬度(mm)	高度(mm)	隻/幅	排長	
14		POMLITE(隔音內插板)	直口	2418.0	16	DT-CB01-02						
15		POMLITE(隔音內插板)	直口	1036.0	16	DT-CB01-11						
16		POMLITE(隔音內插板)	直口	1036.0	16	DT-CB01-12						
17	55X55X9	L角碼加工圓	直口	11.5	64	DT-LJ01						
18		毛條槽	直口	2486.0	16	DT-MT01-01						
19	X85945	門玉頂部收口蓋	直口	1103.0	16	DT-HL01-06						
20	3mm	鋁板	直口	2486.0	16	DT-LB01						
21	3mm	鋁板	直口	1103.0	16	DT-LB06						
							大圖版次	本圖版				
							日期					
							窗号	寬度(W)	高度(H)	數量	樓層	
								1103.0	2486.0	16	2/F-21/F (除去5F)	
							圖號	W8/T1A				

名稱	吊趟門玉組裝圖	制圖	吳禧瑜	2021.10.15	修改
材料		復核			日期
顏色		批准			圖號 W8/T1A

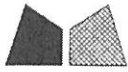

美特鋁質 有限公司
MIDI Aluminium Fabricator Ltd.

工程號 J-852 地盤 亞皆老街

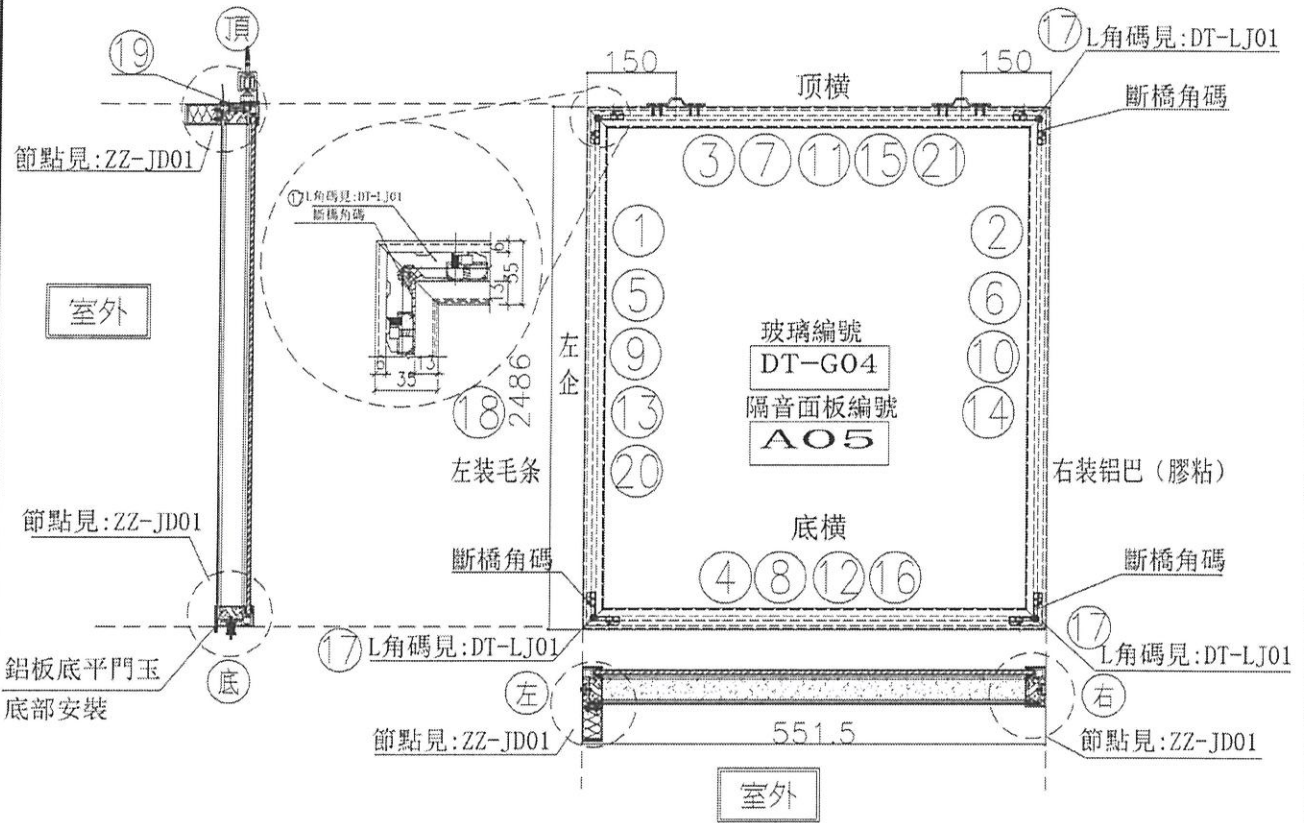


序列號	名稱	規格	長度	數量	物料編號	單位	備註
1	吊趟外框左企	直口	2486.0	16	DT-AL01-G1	mm	原留
2	吊趟外框右企	直口	2486.0	16	DT-AL02-a-01	mm	底留
3	吊趟外框頂橫	直口	551.5	16	DT-AL03-04	mm	全料底部開膠位
4	吊趟外框底橫	直口	551.5	16	DT-AL04-04	mm	底橫料防水膠去
5	吊趟內框左企	直口	2480.0	16	DT-AL05-01		安裝扣碼
6	吊趟內框右企	直口	2480.0	16	DT-AL06-01		安裝扣碼
7	吊趟內框頂橫	直口	545.5	16	DT-AL07-04		多鬆鎖芯開膠
8	吊趟內框底橫	直口	545.5	16	DT-AL08-04		手掃型號
9	隔音板頂L槽	直口	2450.0	16	DT-LC01-01		跟位掃型號
10	隔音板頂H槽	直口	2450.0	16	DT-LC01-02		1號最大的開膠
11	隔音板頂L槽	直口	536.5	16	DT-LC01-09		窗玉槽位數
12	隔音板頂H槽	直口	536.5	16	DT-LC01-10		
13	POMTE(隔音內插板)	直口	2418.0	16	DT-CB01-01		
14	POMTE(隔音內插板)	直口	2418.0	16	DT-CB01-02		門玉數
15	POMTE(隔音內插板)	直口	484.5	16	DT-CB01-09		寬度(mm) 高度(mm) 數量 槽長
16	POMTE(隔音內插板)	直口	484.5	16	DT-CB01-10		
17	5050X9角碼	直口	11.5	64	DT-LJ01		
18	毛條槽	直口	2486.0	16	DT-WT01-01		
19	吊趟門玉收口條	直口	551.5	16	DT-RL01-04		
20	3mm鋁板	直口	2486.0	16	DT-L101		
21	3mm鋁板	直口	551.5	16	DT-L105		

名稱	吊趟門玉組裝圖	制圖	吳淦瑜	2021.10.15	修改	
材料		復核			日期	
顏色		批准			圖號	1/(W9/T1A)

美特鋁質 有限公司
MIDI Aluminium FabriCator Ltd.

工程號 J-852 地盤 亞皆老街

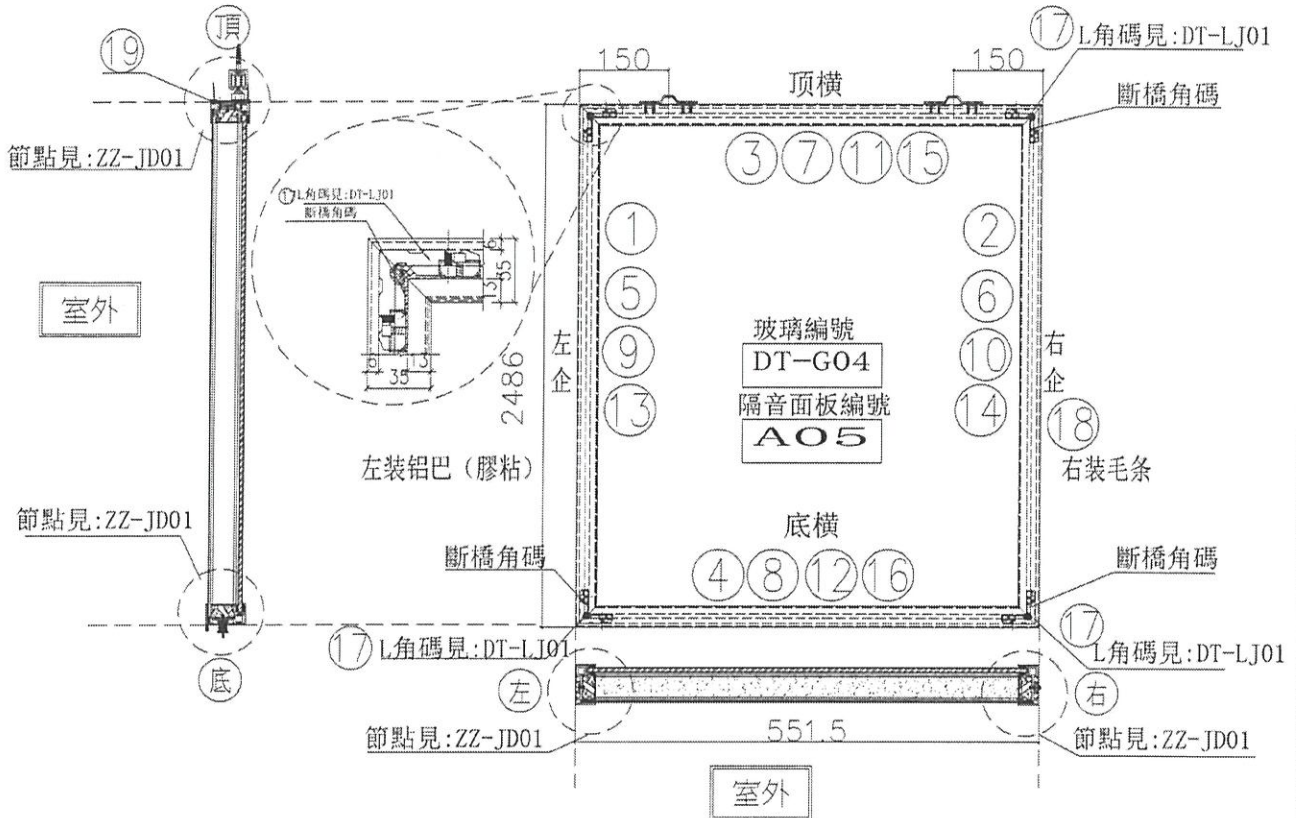

序號	樑號	名稱	序號	長度	數量	物料編號	序號	名稱	單位	備註
1	X85665	吊趟外框左企	直口	2486.0	16	DT-AL01a-01		頂留	mm	
2	X85665	吊趟外框右企	直口	2486.0	16	DT-AL02a-01		底留	mm	
3	X85665	吊趟外框頂橫	直口	551.5	16	DT-AL03a-04		企料底部開邊位	mm	
4	X85665	吊趟外框底橫	直口	551.5	16	DT-AL04-04		底橫料防水巴鋸去	mm	
5	X85666	吊趟內框左企	直口	2480.0	16	DT-AL05-01		安裝扣碼		
6	X85666	吊趟內框右企	直口	2480.0	16	DT-AL06-01		安裝扣碼		
7	X85666	吊趟內框頂橫	直口	545.5	16	DT-AL07-04		多點鎖芯型號:		
8	X85666	吊趟內框底橫	直口	545.5	16	DT-AL08-04		手柄型號:		
9		隔音板用U槽	直口	2450.0	16	DT-UC01-01		限位撐型號:		
10		隔音板用U槽	直口	2450.0	16	DT-UC01-02		T窗最大的開度:		
11		隔音板用U槽	直口	536.5	16	DT-UC01-09		窗玉搭位數:		
12		隔音板用U槽	直口	536.5	16	DT-UC01-10				
13		POMUTE(隔音內插板)	直口	2418.0	16	DT-CB01-01				
14		POMUTE(隔音內插板)	直口	2418.0	16	DT-CB01-02				
15		POMUTE(隔音內插板)	直口	484.5	16	DT-CB01-09				
16		POMUTE(隔音內插板)	直口	484.5	16	DT-CB01-10				
17	55X55X9角碼	L角碼加工圖	直口	11.5	64	DT-LJ01				
18		毛條槽	直口	2486.0	16	DT-MT01-01				
19	X85945	門玉頂部收口蓋	直口	551.5	16	DT-III.01-04				

大圖版次	本圖版	日期

窗号	寬度 (W)	高度 (H)	數量	樓層
	551.5	2486.0	16	2/F-21/F (除去5F)

圖號	2/(W9/T1A)

名稱	吊趟門玉組裝圖	制圖	吳禕瑜	2021.10.15	修改	
材料		復核			日期	
顏色		批准			圖號	2/(W9/T1A)