

## 工程指示 / 要求簡箋(E.I.)

工程指示編號：EI / 4787 / 22

修改版次：-

工程編號：J - 852

工程名稱：亞皆老街中電

工程項目：大樓欄河執修樣板 鋁板

收件人：偉哥 / 師父強

發件人：Ant Yeung

日期：16/06/2022

 要求提供 /  確認 事項：

- |                                    |                                     |                               |
|------------------------------------|-------------------------------------|-------------------------------|
| <input type="checkbox"/> 初步鋁料 B.M. | <input type="checkbox"/> 加工拆圖，然後生產  | <input type="checkbox"/> 尺寸表  |
| <input type="checkbox"/> 正式鋁料 B.M. | <input type="checkbox"/> 技術上資料 / 指示 | <input type="checkbox"/> 報價   |
| <input type="checkbox"/> 配件 B.M.   | <input type="checkbox"/> 樣辦或貨品說明書   | <input type="checkbox"/> 分判合約 |

內容：

請按附件加工圖摺鋁板 5 件，供現場大樓露台執修使用

此作記錄

請在 2022.06.20 前完成上列要求。附：1 頁 ~~BM~~
 原合約工程包
  原合約工程加 / 減賬
  新工程報價

原因：-

分發東莞各部門：

- |  |   |  |   |
|--|---|--|---|
| <input type="checkbox"/> 生產技術總監 <input type="checkbox"/> 連附件 | <input type="checkbox"/> 技術部 <input type="checkbox"/> 連附件   | <input type="checkbox"/> 生產部 <input type="checkbox"/> 連附件    | <input type="checkbox"/> 機械設計部 <input type="checkbox"/> 連附件         |
| <input type="checkbox"/> 採購部 <input type="checkbox"/> 連附件    | <input type="checkbox"/> 生產統籌部 <input type="checkbox"/> 連附件 | <input type="checkbox"/> 小羅 & 清 <input type="checkbox"/> 連附件 |   |
| <input type="checkbox"/> 質檢部 <input type="checkbox"/> 連附件    | <input type="checkbox"/> 會計部 <input type="checkbox"/> 連附件   | <input type="checkbox"/> 報關組 <input type="checkbox"/> 連附件    | <input type="checkbox"/> 其他 <u>楊榮輝</u> <input type="checkbox"/> 連附件 |

分發其他分判：

- 
- 水洪
- 
- 連附件

分發香港各部門：


- |   |  |   |  |           |
|---|--|---|--|-----------|
| <input type="checkbox"/> 行政部 <input type="checkbox"/> 連附件 | <input type="checkbox"/> 會計部 <input type="checkbox"/> 連附件  | <input type="checkbox"/> 統籌部 <input type="checkbox"/> 連附件 | <input type="checkbox"/> 工程部地盤科文 <input type="checkbox"/> 連附件  | <u>祥哥</u> |
| <input type="checkbox"/> 採購部 <input type="checkbox"/> 連附件 | <input type="checkbox"/> QS 部 <input type="checkbox"/> 連附件 | <input type="checkbox"/> 維修部 <input type="checkbox"/> 連附件 | <input type="checkbox"/> 其他 _____ <input type="checkbox"/> 連附件 |           |

傳遞編號：

HK / 22


發件人簽署：

項目經理簽署：

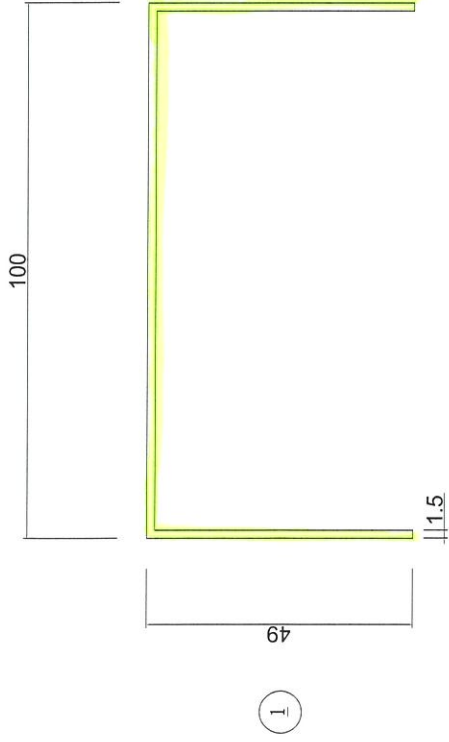


吋吋: 100 x 49 mm , 長度: 1000 mm  
 厚度: 1.5 mm  
 數目: 1 支

FI 4785

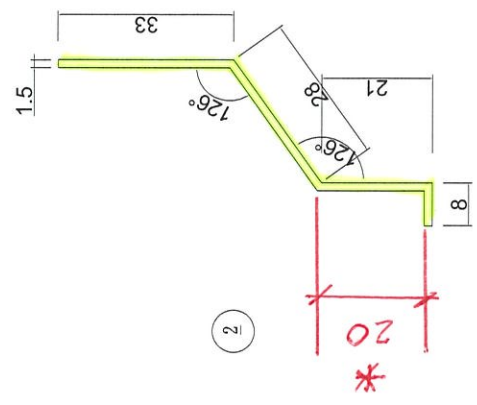

吋吋: 33 + 28 + 21 + 8 mm , 長度: 1000 mm  
 厚度: 1.5 mm  
 數目: 2 支

\*=重要尺寸


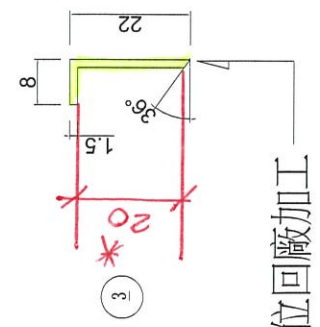


吋吋: 8 x 22 mm , 長度: 1000 mm  
 厚度: 1.5 mm  
 數目: 2 支

斜位回廠加工

地盆安裝時, 需加 2mm 鋁墊片

底部三角凹位, 啣膠刮平

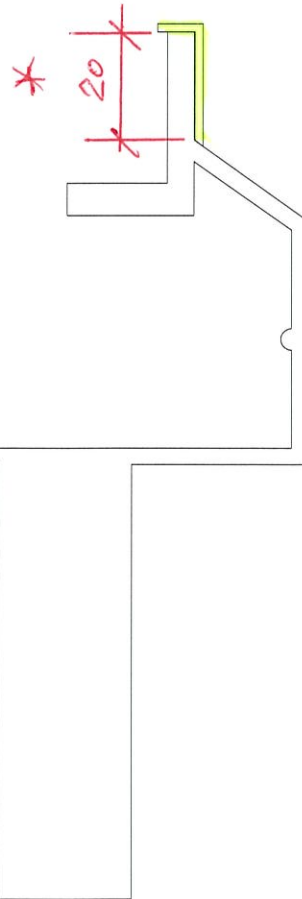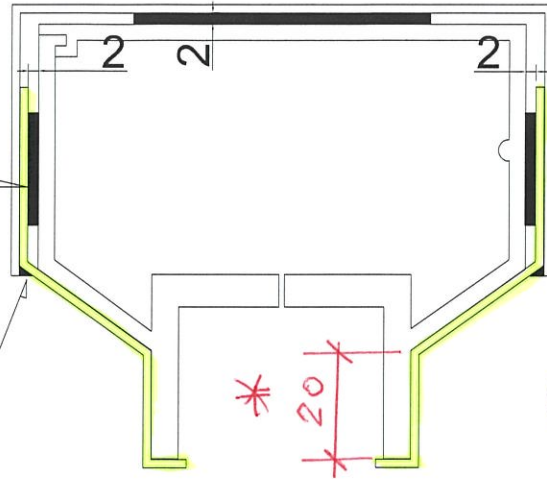

組裝圖