



工程指示 / 要求簡箋 ENGINEER INSTRUCTIONS(E.I.)

工程指示編號:	EI- 4897	修改版本:	-
	HK-1195		
工程編號:	J 852	工程名稱:	亞皆老街中電
收件人:	生統	發件人:	Renee Lo
工程項目:	欄河 1/F freestand 彎位鋁冚(3件) (T1-T2 中間位弧位)	日期:	19/07/2022

<input checked="" type="checkbox"/> 原合約工程包	<input type="checkbox"/> 原合約工程加 / 減賬 QT-	<input type="checkbox"/> 新工程報價 QT-
--	--	------------------------------------

信件批核號碼/圖紙參考編號:	批核模具圖紙編號:
客戶指示附件:	管理內部批簽署:

<input type="checkbox"/> 初步鋁料 B.M.	<input checked="" type="checkbox"/> 加工拆圖, 然後生產	<input type="checkbox"/> 尺寸表
<input type="checkbox"/> 正式鋁料 B.M.	<input type="checkbox"/> 技術上資料/指示	<input type="checkbox"/> 報價
<input type="checkbox"/> 配件 B.M.	<input type="checkbox"/> 樣辦或貨品說明書	<input type="checkbox"/> 分判合約
<input type="checkbox"/> 其他:		

內容: 請按加工圖生產鋁冚送地盤安裝 (出貨前確認弧度與加工圖相同) 按現場覆尺補出3件鋁冚(曲位) 請按圖紙 兩邊預長50mm 謝謝 <i>1 車收貨</i>
完成上列要求日期: 26/07/2022


國內

<input type="checkbox"/> 生產技術總監	<input type="checkbox"/> 連附件	<input type="checkbox"/> 技術部	<input type="checkbox"/> 連附件	<input type="checkbox"/> 生產部	<input type="checkbox"/> 連附件
<input type="checkbox"/> 採購部	<input type="checkbox"/> 連附件	<input checked="" type="checkbox"/> 生產統籌部	<input checked="" type="checkbox"/> 連附件	<input type="checkbox"/> 報關組	<input type="checkbox"/> 連附件
<input type="checkbox"/> 質檢部	<input type="checkbox"/> 連附件	<input type="checkbox"/> 會計部	<input type="checkbox"/> 連附件	<input type="checkbox"/> 機械設計部	<input type="checkbox"/> 連附件
<input type="checkbox"/> 其他:					

香港

<input type="checkbox"/> 行政部	<input type="checkbox"/> 連附件	<input type="checkbox"/> 會計部	<input type="checkbox"/> 連附件	<input type="checkbox"/> 統籌部	<input type="checkbox"/> 連附件	<input type="checkbox"/> 工程部	<input type="checkbox"/> 連附件
<input type="checkbox"/> 採購部	<input type="checkbox"/> 連附件	<input type="checkbox"/> QS部	<input type="checkbox"/> 連附件	<input checked="" type="checkbox"/> 地盤管理	<input checked="" type="checkbox"/> 連附件	<input type="checkbox"/> 維修部	<input type="checkbox"/> 連附件





*發件人簽署:	*組別成員批核簽署: <i>[Signature]</i>
傳遞編號:	項目經理簽署: <i>[Signature]</i>

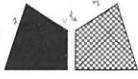

美特鋁質 有限公司  
MIDI Aluminium Fabricator Ltd.


工程號 J-852 地盤 亞皆老街 / 欄河

送工地

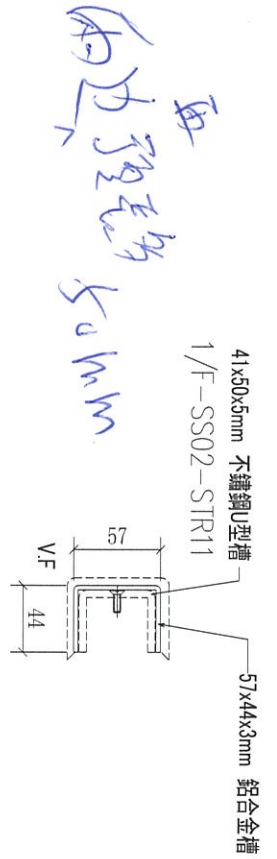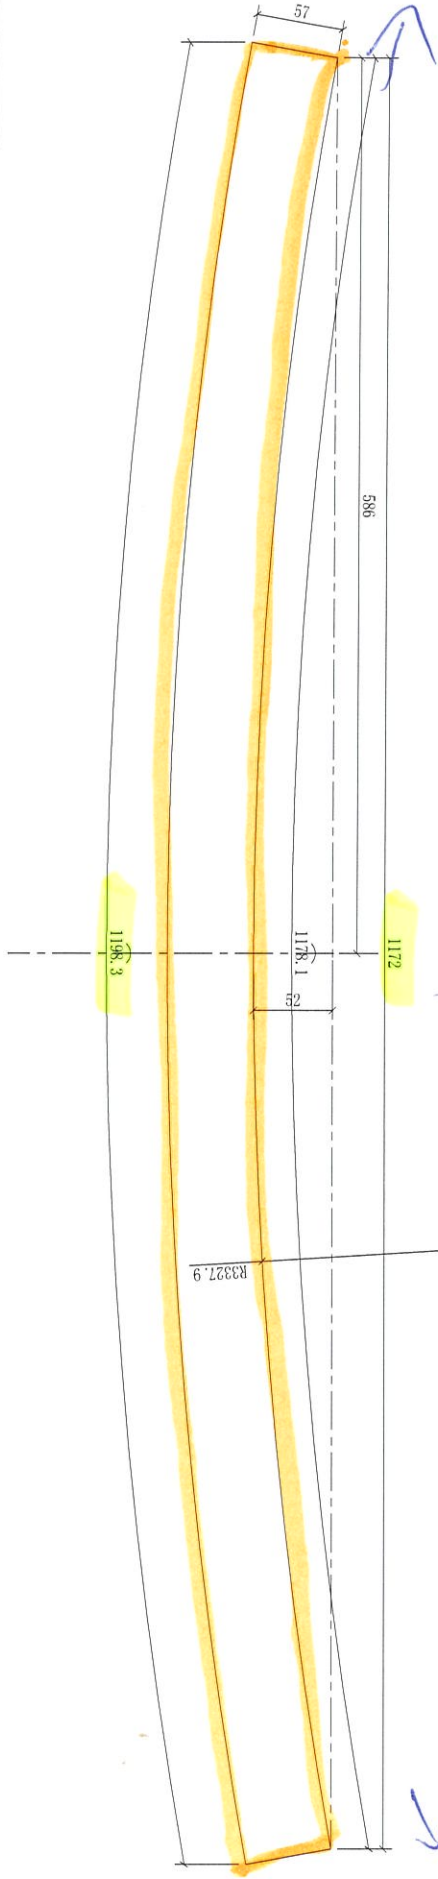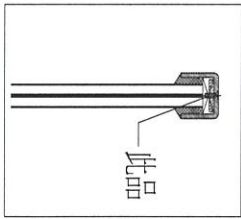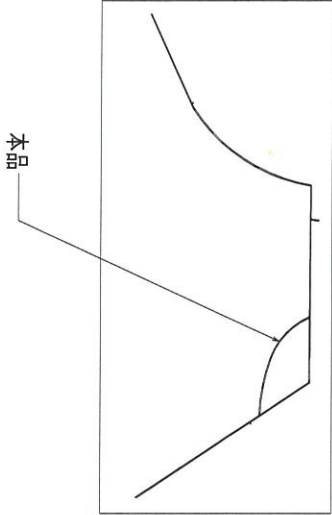




序號	物料編號	長度 (L:)	數量	使用位置	樓層
01	1/F-LM02-STR11	1201.5(弧長)	1	1/F	3005-GP4

名稱	欄河鋁合金U槽	制圖	CJM	2021.05.10	修改	CF	
材料	3mm 級	復核	SHUI	2021.05.15	日期	07-18-22	
顏色	UCT201498XC(A)-3	批準			圖號	1/F-SS02-STR11	

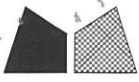

美特鋁質 有限公司  
MIDI Aluminium Fabricator Ltd.

工程號 J-852 地盤 亞皆老街 / 欄河

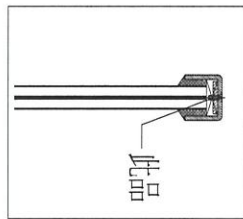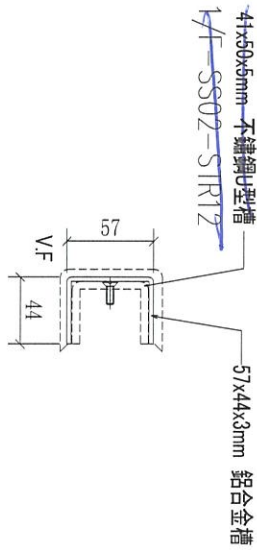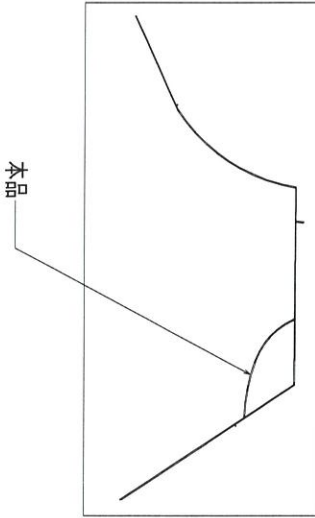

字號	物料編號	長度 (L:)	數量	使用位置	樓層
01	1/F-LM02-STR12	1183.5(張)	1	1/F	3005-GP4

兩邊預孔 58mm




名稱	欄河鋁合金U槽	制圖	CJM	2021.05.10	修改	CF
材料	3mm 鍍	復核	SHUI	2021.05.15	日期	07-18-22
顏色	UCT201498XC(A)-3	批準			圖號	1/F-SS02-STR12






美特鋁質 有限公司  
MIDI Aluminium Fabricator Ltd.

工程號 J-852 地盤 亞皆老街 / 欄河



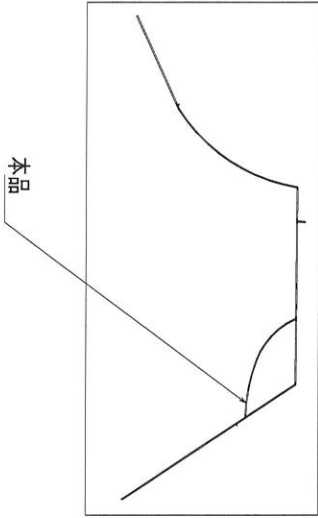


每邊預長 50MM

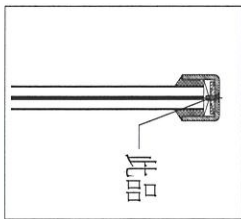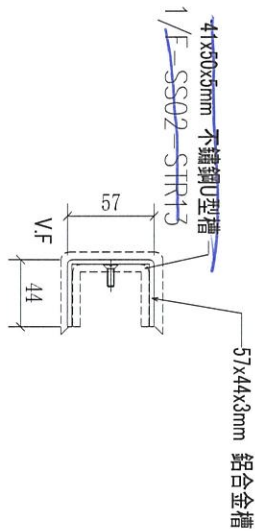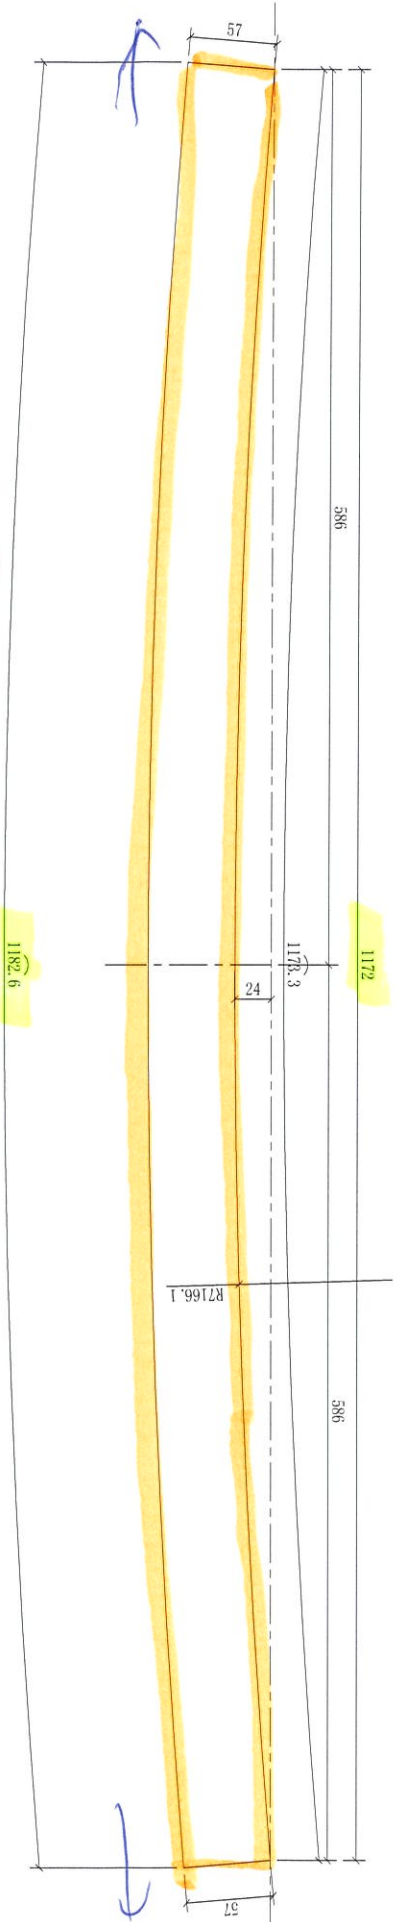

序號	物料編號	長度 (L:)	數量	使用位置	樓層
01	1/F-LM02-STR13	1202.4	1	1/F	3005-GP4

名稱	欄河鋁合金U槽	制圖	CJM	2021.05.10	修改	CF
材料	3mm 鋁	復核	SHUI	2021.05.15	日期	07-18-22
顏色	UCT201498XC(A)-3	批准			圖號	1/F-SS02-STR13

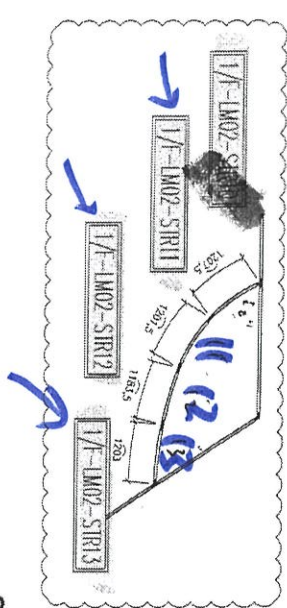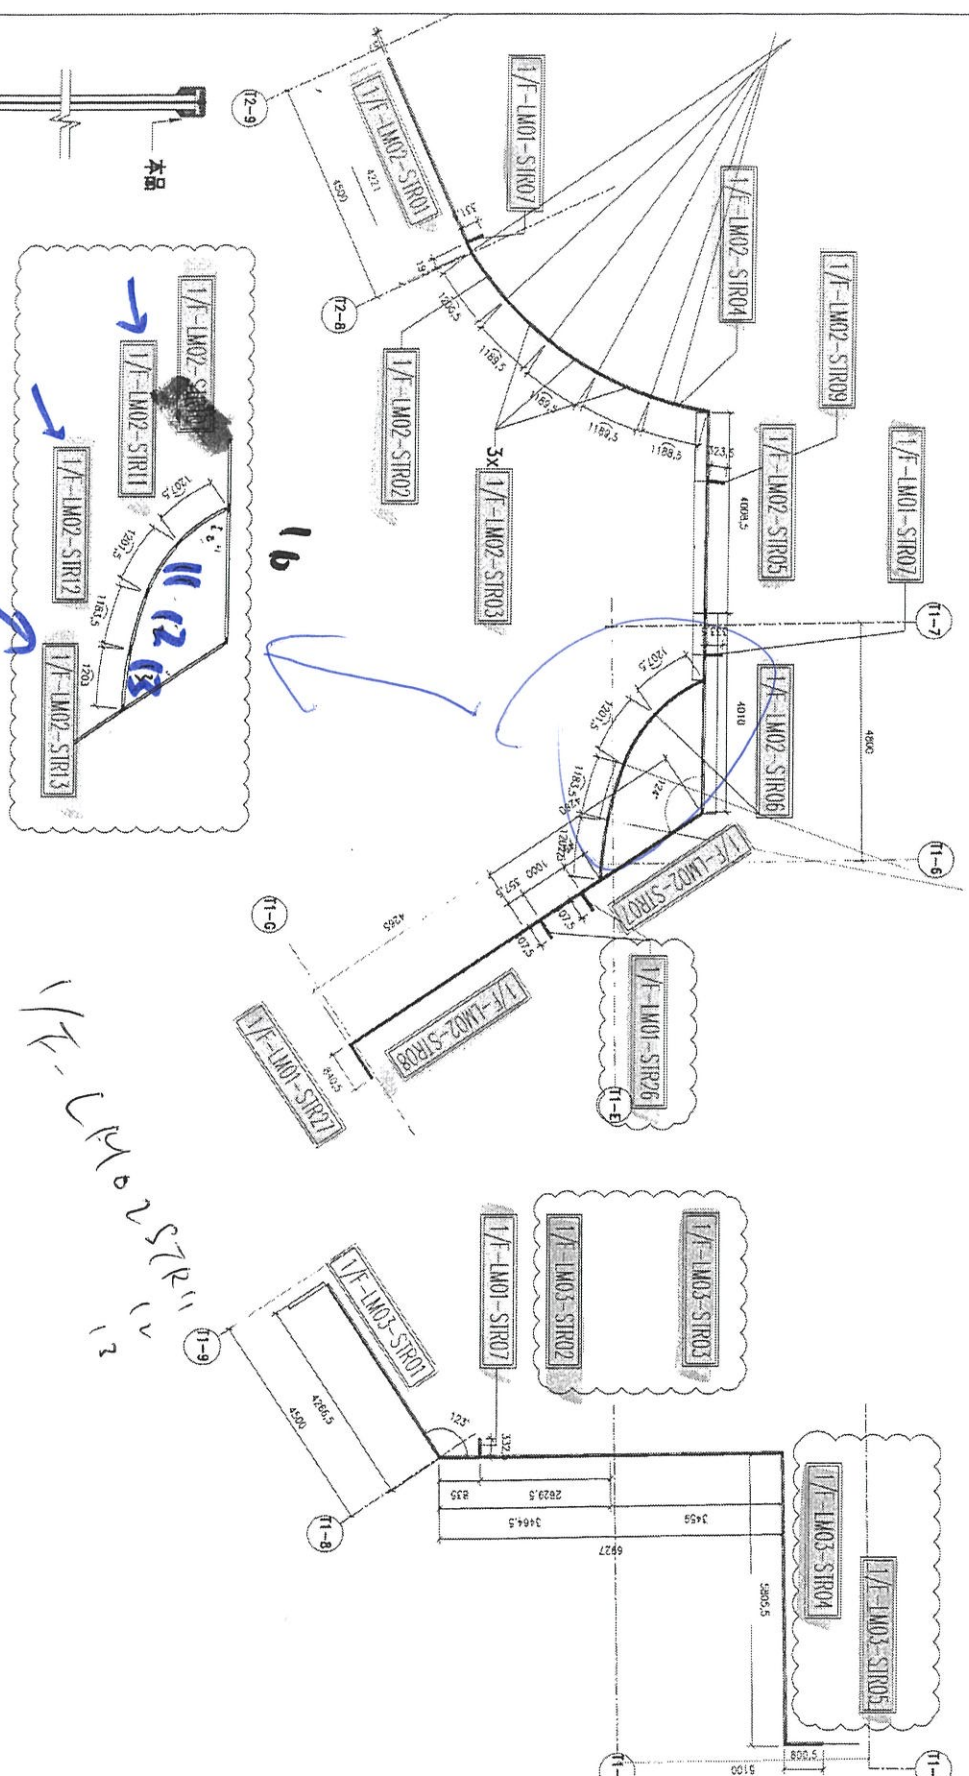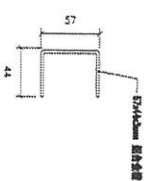


3005,3006; 57x44x3mm 鋁合金槽位置圖

1/F-LM02-SIR11  
1/F-LM02-SIR12  
1/F-LM02-SIR13

B.D. REF :	
ARCHITECT :	
STRUCTURAL ENGINEER :	
TYPICAL CONNECTION :	
<p>NOTE :</p> <ol style="list-style-type: none"> <li>ALL DIMENSIONS ARE IN mm.</li> <li>ALL DIMENSIONS ARE TO THE CENTRE UNLESS SPECIFIED OTHERWISE.</li> <li>ALL DIMENSIONS TO BE VERIFIED ON SITE BEFORE FABRICATION.</li> </ol>	
<p>LEGEND :</p> <p>① RETAIN WORKING NO. AFTER SHEET NO.</p> <p>1. F.F.L. - FINISHED FLOOR LEVEL</p> <p>2. S.L.L. - STRUCTURAL FLOOR LEVEL</p> <p>3. R.F.L. - REVERSED LEVEL</p> <p>② DATA INDICATED IN THIS SYMBOL IS TO BE VERIFIED ON SITE</p>	
<p>REGISTERED PROFESSIONAL ENGINEER</p> <p><b>Siu Koon Hai</b> <i>Cambridge</i></p> <p>Professional Engineer (Structural)</p>	
<p>JOB NO. : J-852</p> <p>PROJECT : PROPOSED RESIDENTIAL DEVELOPMENT AT 130 - 147 ARGYLE STREET, HKT. 6005, 6025 R.P., 6036 R.P., 6037 R.P. &amp; 6038 R.P.</p> <p>DATE : 18-FEB-20</p> <p>DRAWN BY : CFC</p> <p>CHECKED BY : DOW</p> <p>SCALE : 1:150</p>	<p>REV. : A</p>


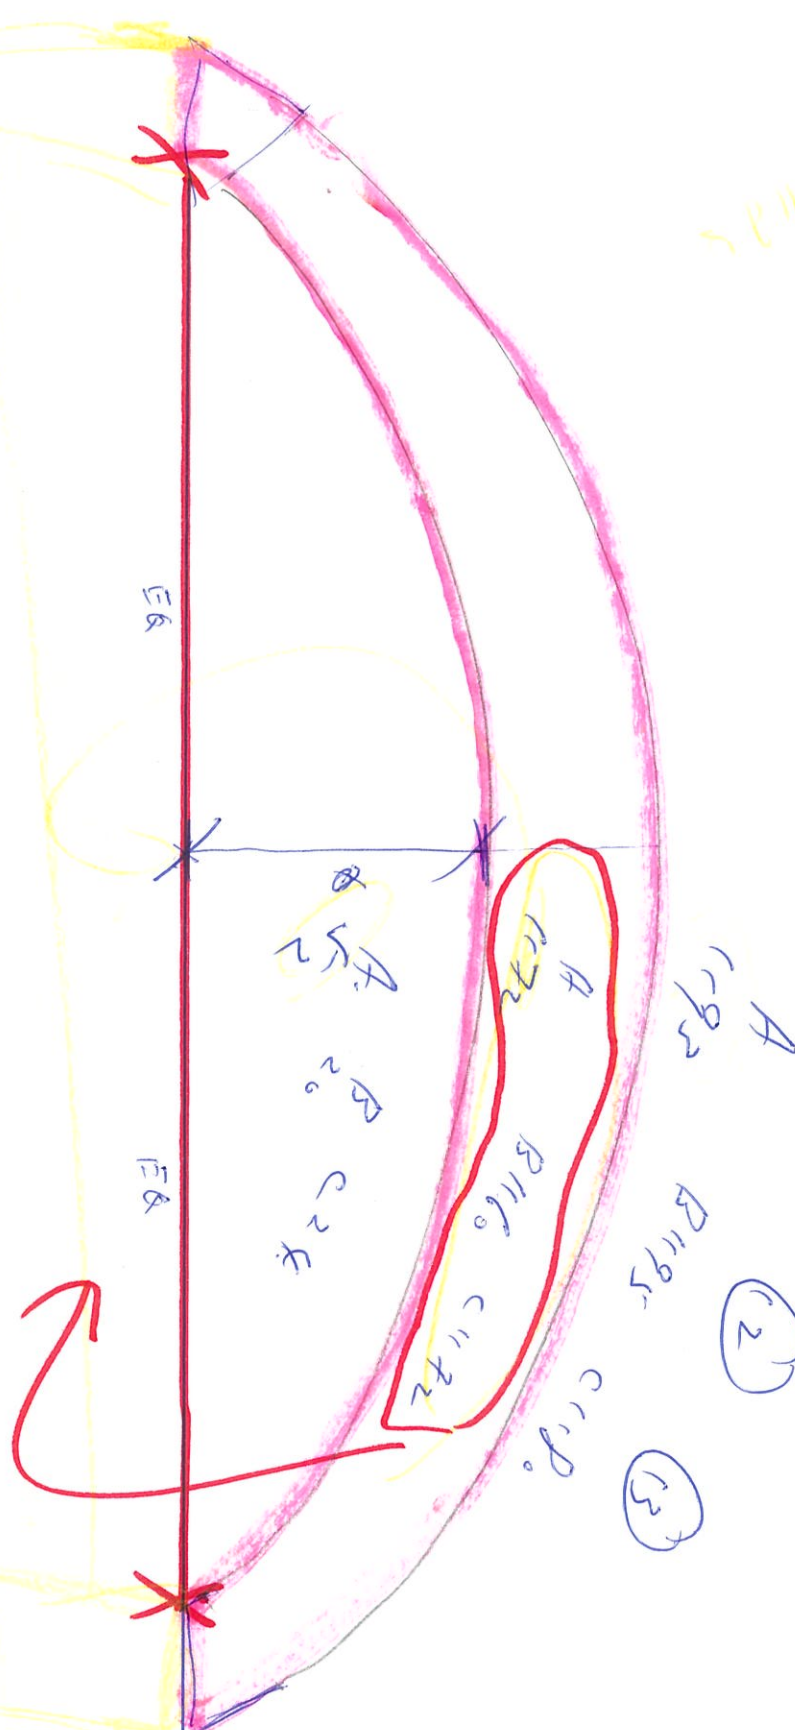

互自尾  
了自头 5。




工地

同不鏽鋼槽扣在一起送工地

1160

20


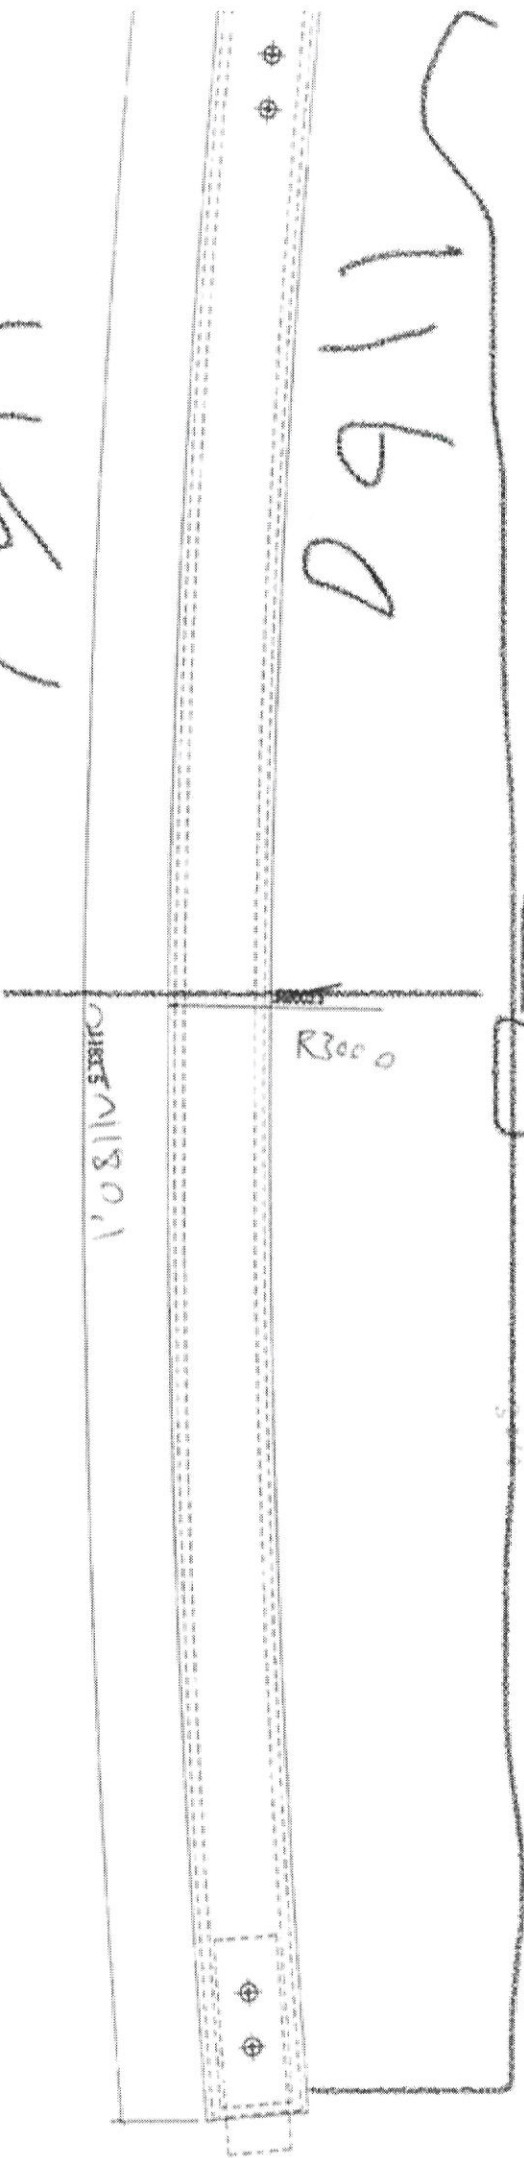


1195

~~700~~

41x60x5mm 不鏽鋼U型槽  
+VF=SS02=STR12

57x44x3mm 鋁合金槽

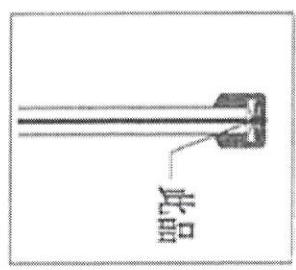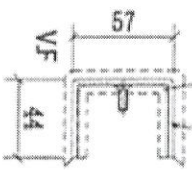


河欄 / 細網 / 網

5/25

5/25

(12)




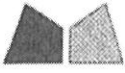


美特鋁質有限公司  
MIDI Aluminium Fabricator Ltd.

工程號 J-852 地點 亞答老街 / 橫河

送工地

同不鏽鋼槽扣在一起送工地

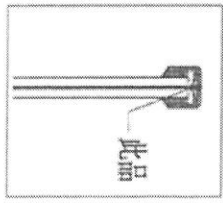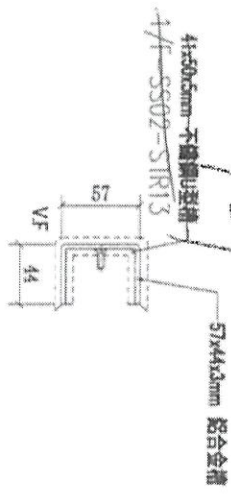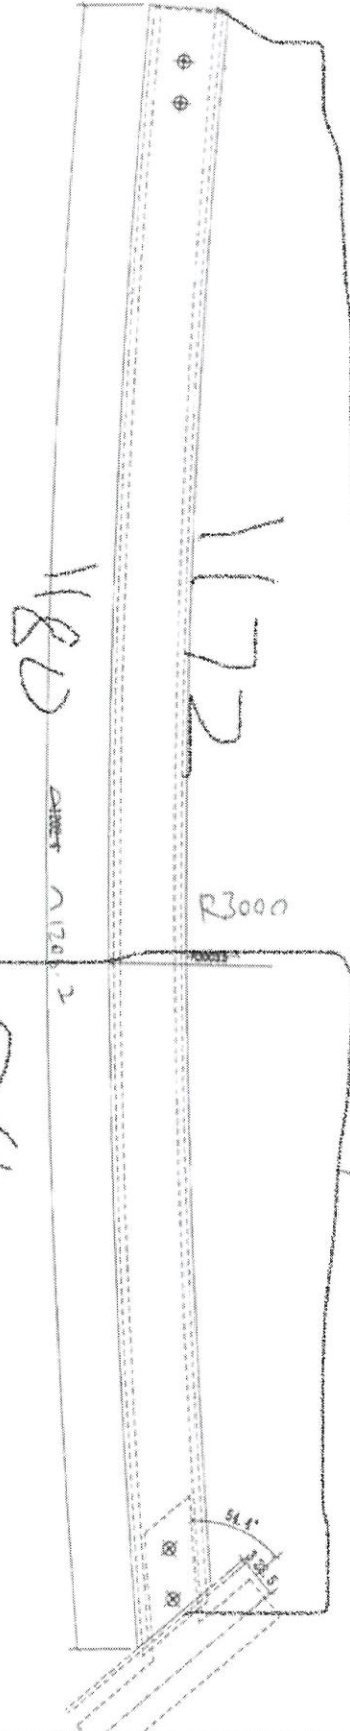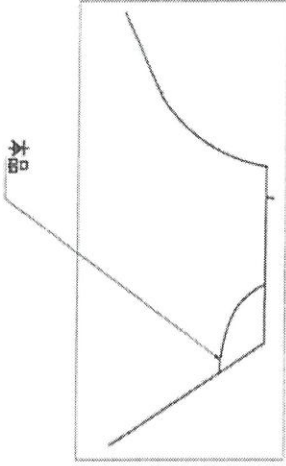

24  
30/5/21  
(3)

序號	物料編號	長度 (L:)	數量	使用位置	樓層
01	1/F-LM02-STR13	12074 ~ 1206.2	(1)	1/F	3005-GP4

名稱	複合鋁合金槽	製圖	CJM	2021.05.10	修改
材料	鋁 槽	復核	SHUI	2021.05.15	日期
圖號	UCT201498XC(A)-3	批准			圖號 1/F-SS02-STR13