



工程指示 / 要求簡箋 ENGINEER INSTRUCTIONS(E.I.)

工程指示編號:	EI- 5232	修改版本:	-
	HK-		
工程編號:	J 852	工程名稱:	亞皆老街中電
收件人:	Maggie	發件人:	Renee Lo
工程項目:	鋁窗 趟門 露台欄河 地盤用玻璃 信和要求	日期:	20/10/2022

<input type="checkbox"/> 原合約工程包	<input type="checkbox"/> 原合約工程加 / 減脹 QT-	<input type="checkbox"/> 新工程報價 QT-
---------------------------------	--	------------------------------------

信件批核號碼/圖紙參考編號:	批核模具圖紙編號:
客戶指示附件:	管理內部批簽署:

<input type="checkbox"/> 初步鋁料 B.M.	<input type="checkbox"/> 加工拆圖, 然後生產	<input type="checkbox"/> 尺寸表
<input type="checkbox"/> 正式鋁料 B.M.	<input type="checkbox"/> 技術上資料/指示	<input type="checkbox"/> 報價
<input type="checkbox"/> 配件 B.M.	<input type="checkbox"/> 樣辦或貨品說明書	<input type="checkbox"/> 分判合約
<input type="checkbox"/> 其他:		

內容: 請按玻璃BM訂購玻璃送地盤安裝
按信和要求訂購

謝謝

完成上列要求日期: 21/09/2022

國內

<input type="checkbox"/> 生產技術總監	<input type="checkbox"/> 連附件	<input type="checkbox"/> 技術部	<input type="checkbox"/> 連附件	<input type="checkbox"/> 生產部	<input type="checkbox"/> 連附件
<input type="checkbox"/> 採購部	<input type="checkbox"/> 連附件	<input type="checkbox"/> 生產統籌部	<input type="checkbox"/> 連附件	<input type="checkbox"/> 報關組	<input type="checkbox"/> 連附件
<input type="checkbox"/> 質檢部	<input type="checkbox"/> 連附件	<input type="checkbox"/> 會計部	<input type="checkbox"/> 連附件	<input type="checkbox"/> 機械設計部	<input type="checkbox"/> 連附件
<input type="checkbox"/> 其他:					

香港

<input type="checkbox"/> 行政部	<input type="checkbox"/> 連附件	<input type="checkbox"/> 會計部	<input type="checkbox"/> 連附件	<input type="checkbox"/> 統籌部	<input type="checkbox"/> 連附件	<input checked="" type="checkbox"/> 工程部	<input checked="" type="checkbox"/> 連附件
<input checked="" type="checkbox"/> 採購部	<input checked="" type="checkbox"/> 連附件	<input type="checkbox"/> QS部	<input type="checkbox"/> 連附件	<input type="checkbox"/> 地盤管理	<input type="checkbox"/> 連附件	<input type="checkbox"/> 維修部	<input type="checkbox"/> 連附件

*發件人簽署:	*組別成員批核簽署:
傳遞編號:	項目經理簽署:

有S-I.

PROJECT: CLP 亞皆老街中電住宅





項目: 鋁窗, 鋁門及露台欄玻璃的驗收表格 (室內)

TOWER: 2

樓層: 9

單位: A






P. 4

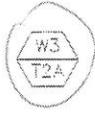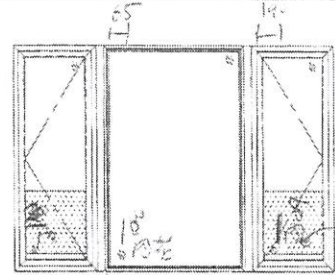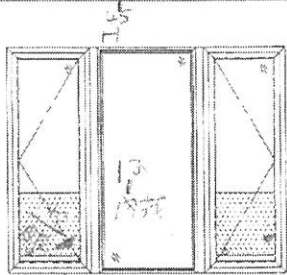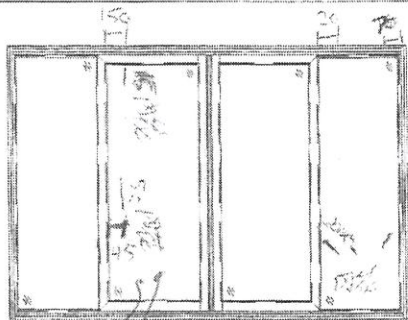

護欄玻璃

G01-T2-005

GL4-01

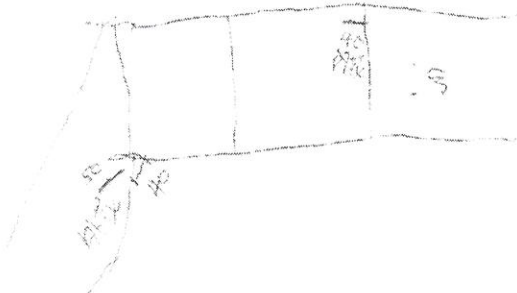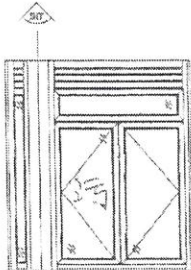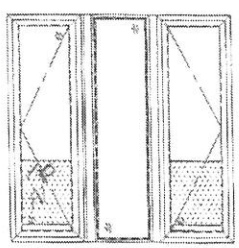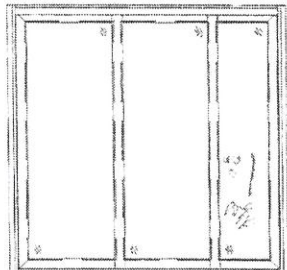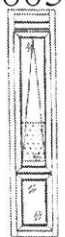

窗玻璃



聯檢代表	公司	姓名	簽名	日期
	MIDI	So Ho Yiu		28-9-22
	OSR	Yau Pui Kai		28-9-2022

有S.I.

PROJECT: CLP 亞皆老街中電住宅




P.4

項目: 鋁窗, 鋁門及露台欄玻璃的驗收表格 (室內看)





TOWER: 2

樓層: 16

單位: A

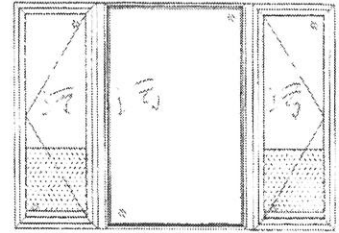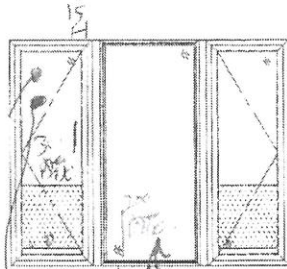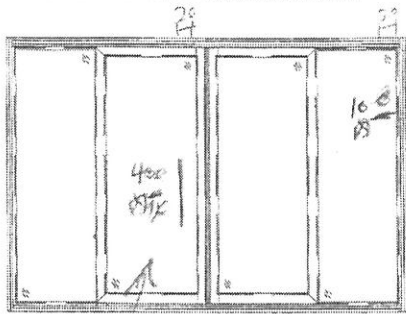

GL03-01

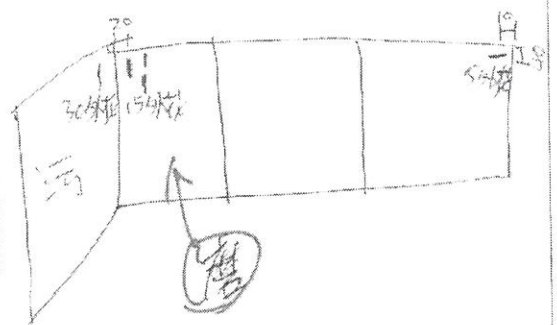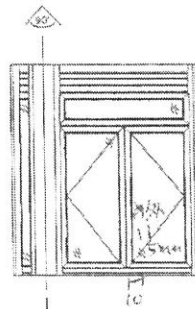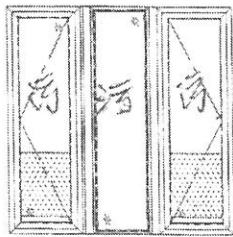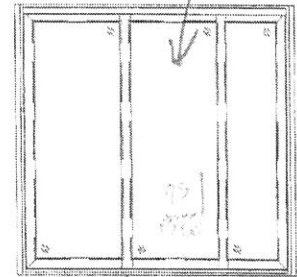

聯檢代表	公司	姓名	簽名	日期
	MIDI	So Ho Yau		23-9-22
	OSR	Yau Pui Kai		23-9-2022

有S.I

P.Y




PROJECT: CLP 亞皆老街中電住宅

項目: 鋁窗, 鋁門及露台欄玻璃的驗收表格 (室內看)

TOWER: 2

樓層: 16

單位: B

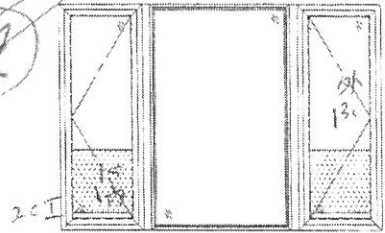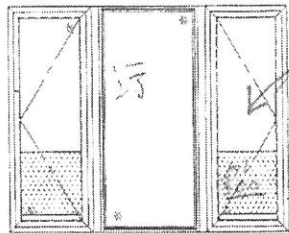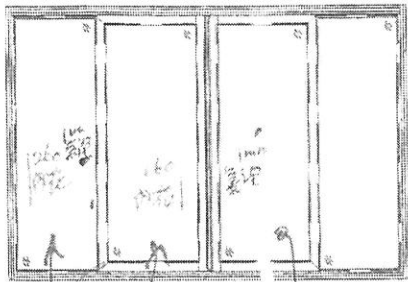

~~換~~ 換



W1
T2B

換

W2
T2B

W3
T2B

G01-T2-005

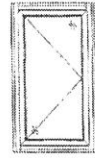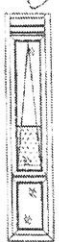




W4
T2B

W5
T2B



W6
T2B

換

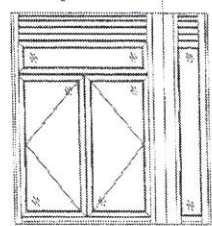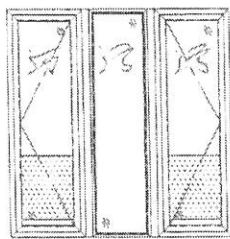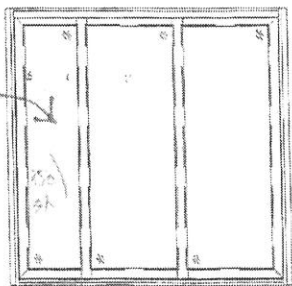

BR1

W6
T2B

W7
T2B

W8
T2B

聯檢代表	公司	姓名	簽名	日期
	MIDI	So Ho Yu		23-9-22
	OSR	Yiu Fai Koi		23-9-2022





PROJECT: CLP 亞皆老街中電住宅

項目: 鋁窗, 鋁門及露台欄玻璃的驗收表格

TOWER: 2 (2樓內層) 樓層: 23

有SI 窗

P. 2/3

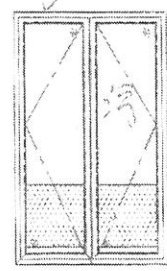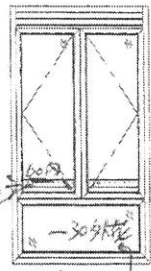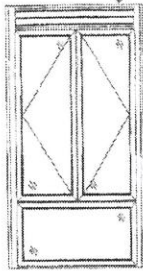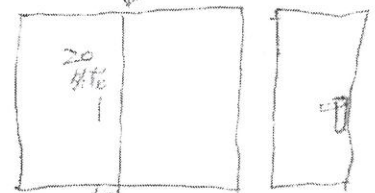

23W3
T2A

標
護欄玻璃

劍

23W3
T2A

GL01-A05


23W3
T2A

GL04-A09




±窗

23W15
T2A

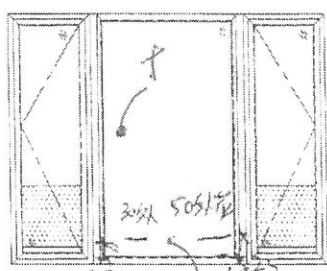

23W15
T2A

GL01-A01

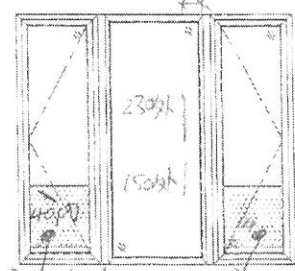

碎玻璃之白名

碎玻璃

標


PR
23W15
T2A

標

護欄玻璃


GL04-A01

GL04-A01

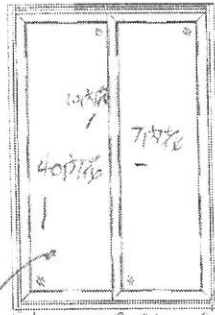

標

GL01-T2-G12

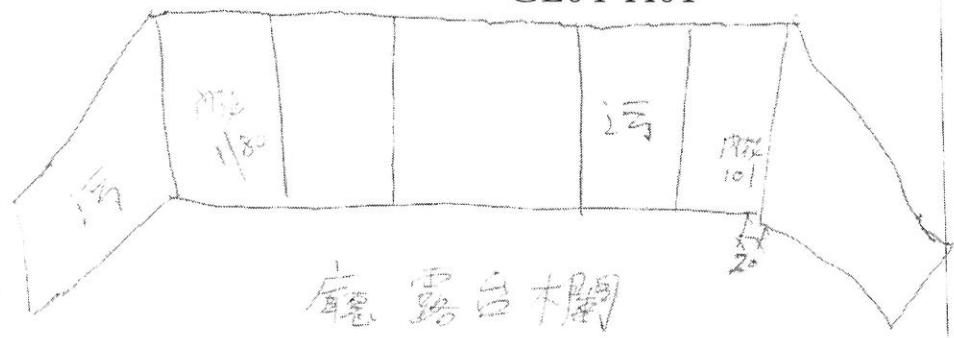

聯檢代表	公司	姓名	簽名	日期
	MIDI	So Ho Yan	夏	7/10/22
	OSR	Yu Kwai	尹	7/10/2022

有.S.I.

P. 1/4


PROJECT: CLP 亞皆老街中電住宅

項目: 鋁窗, 鋁門及露台欄玻璃的驗收表格 (室內層)

TOWER: 3

樓層: 23

單位: A


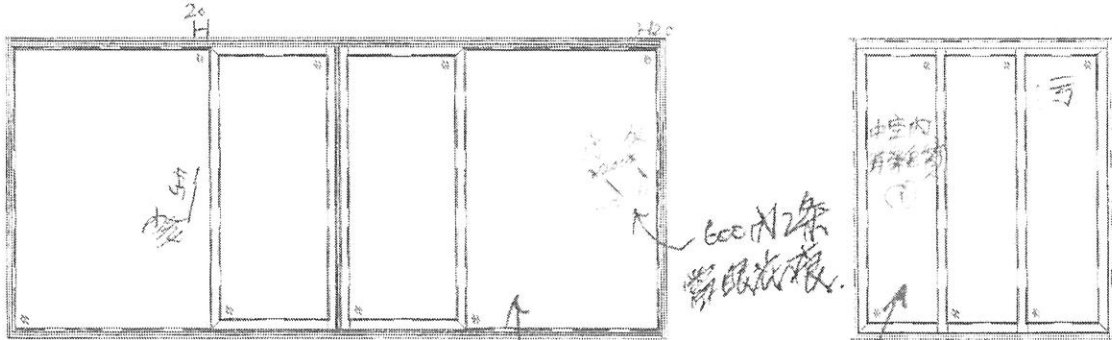


23WA
T3A

磨

23W3
T3A

600x2條
帶眼收板

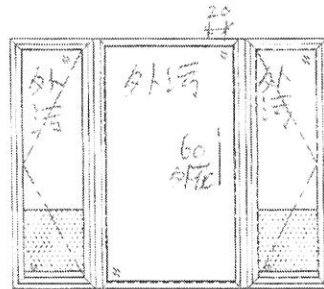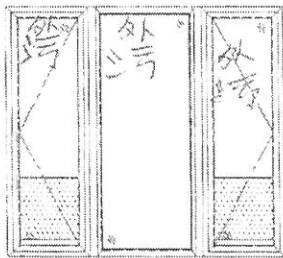


23WA
T3A

23W
T3A



換

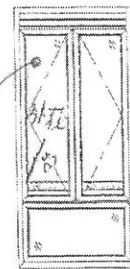

MBR 廁.

23W
T3A

23W5
23W9

GL03A-A10

23W14
T3A

聯檢代表	公司	姓名	簽名	日期
	MIDI	So Ho Yiu		28-4-22
	OSR	Chan Lai Hong		28-4-2022

OSI.
P. 2/4


PROJECT: CLP 亞皆老街中電住宅

項目: 鋁窗, 鋁門及露台欄玻璃的驗收表格 (室內)

TOWER: 3

樓層: 23

單位: A

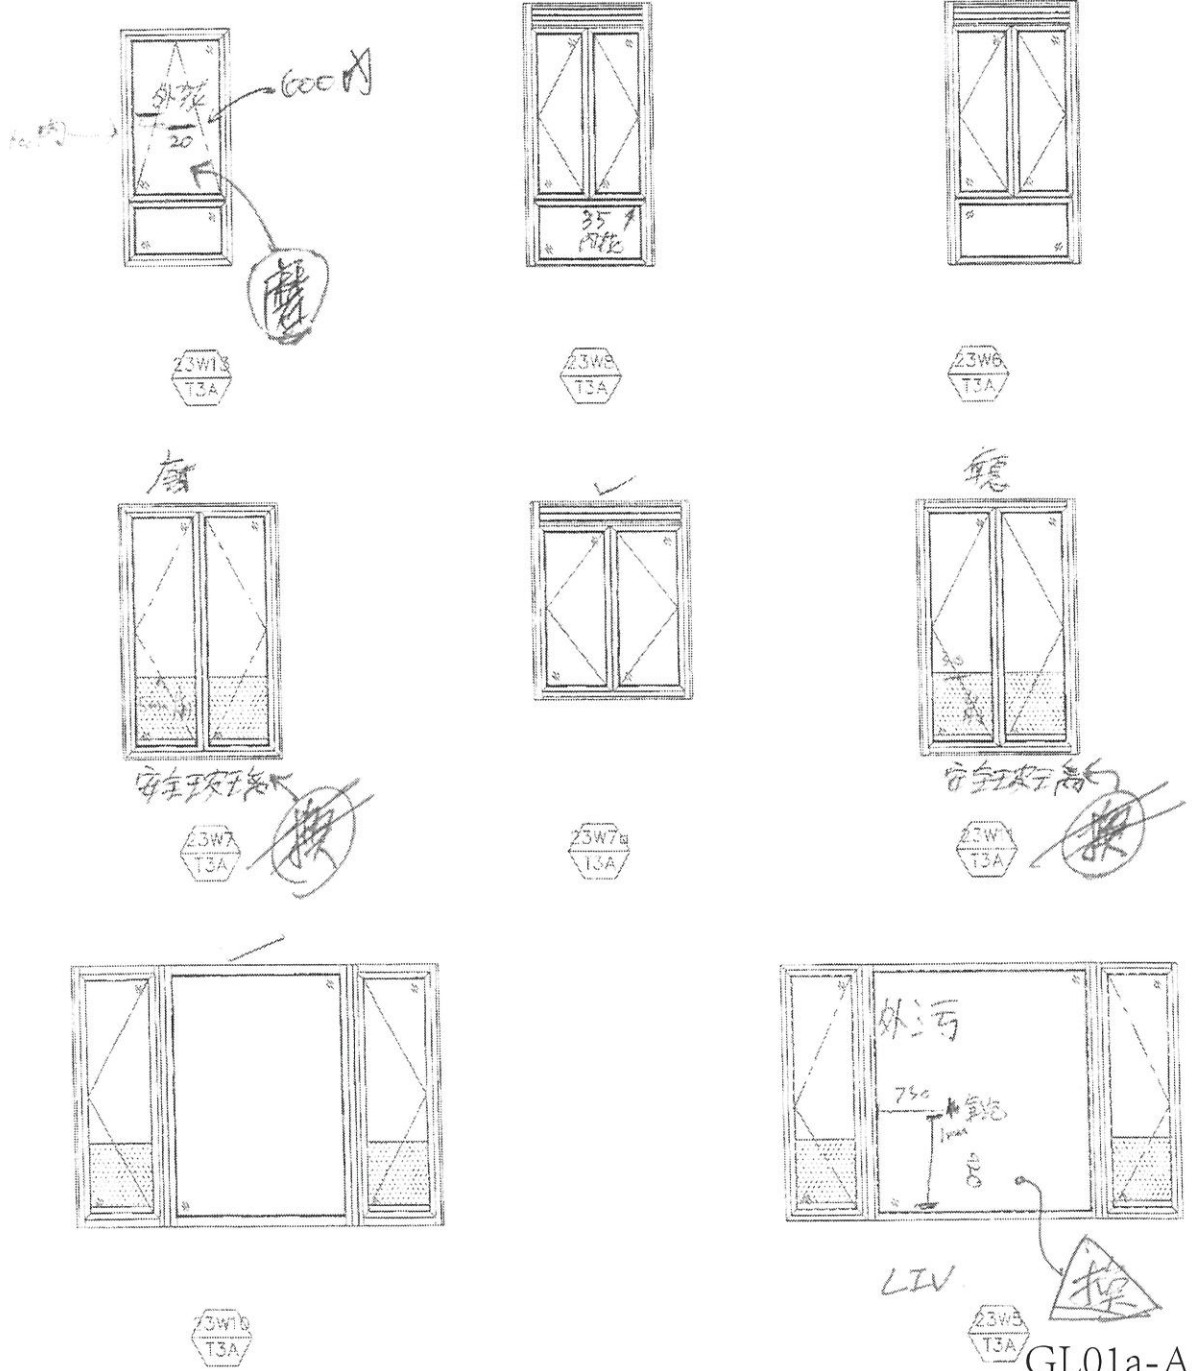

聯檢代表	公司	姓名	簽名	日期
	MIDI	So Ho Yau		28-9-22
	OSR	Chan Wai Hong		28-9-2022

有SI

P.4


PROJECT: CLP 亞皆老街中電住宅

項目: 鋁窗, 鋁門及露台欄玻璃的驗收表格 (室內看)


TOWER: 1

樓層: 16

單位: B

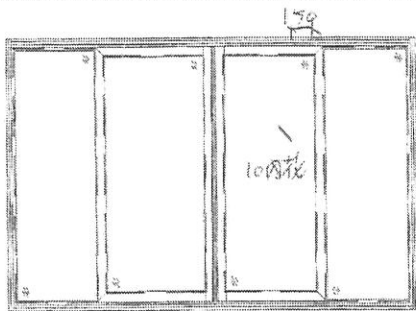


W1
T1B

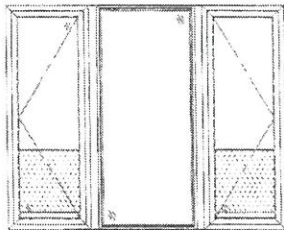


W2

W2
T1B

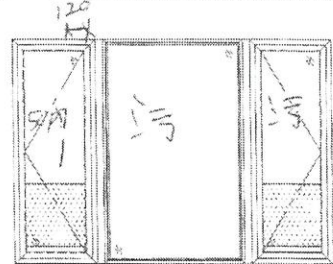

W3

W3
T1B

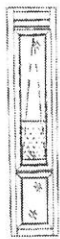


W4
T1B




W5
T1B



W6
T1B

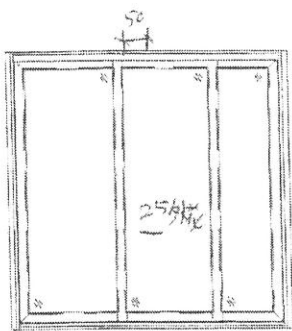


W7
T1B

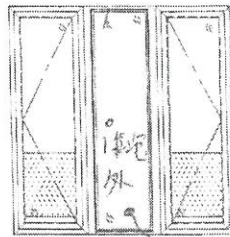

W8

W8
T1B

GL01-07

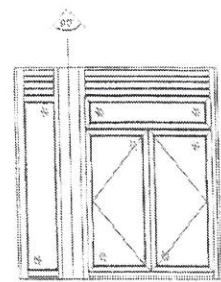

W9
T1B

聯檢代表	公司	姓名	簽名	日期
	MIDI	So Ho Yu		22/9/2022
	OSR	MARA		22/9/2022