



工程指示 / 要求簡箋 ENGINEER INSTRUCTIONS(E.I.)

工程指示編號:	EI- 5233	修改版本:	-
	HK-		
工程編號:	J 852	工程名稱:	亞皆老街中電
收件人:	Maggie	發件人:	Renee Lo
工程項目:	鋁窗 趟門 露台欄河 地盤用玻璃 執修用	日期:	20/10/2022

<input type="checkbox"/> 原合約工程包	<input type="checkbox"/> 原合約工程加 / 減賬 QT-	<input type="checkbox"/> 新工程報價 QT-
---------------------------------	--	------------------------------------

信件批核號碼/圖紙參考編號:	批核模具圖紙編號:
客戶指示附件:	管理內部批簽署:

<input type="checkbox"/> 初步鋁料 B.M.	<input type="checkbox"/> 加工拆圖, 然後生產	<input type="checkbox"/> 尺寸表
<input type="checkbox"/> 正式鋁料 B.M.	<input type="checkbox"/> 技術上資料 / 指示	<input type="checkbox"/> 報價
<input type="checkbox"/> 配件 B.M.	<input type="checkbox"/> 樣辦或貨品說明書	<input type="checkbox"/> 分判合約
<input type="checkbox"/> 其他:		

內容: 請按玻璃BM訂購玻璃送地盤安裝  
執修換玻璃用

謝謝

完成上列要求日期: 21/09/2022

國內

<input type="checkbox"/> 生產技術總監	<input type="checkbox"/> 連附件	<input type="checkbox"/> 技術部	<input type="checkbox"/> 連附件	<input type="checkbox"/> 生產部	<input type="checkbox"/> 連附件
<input type="checkbox"/> 採購部	<input type="checkbox"/> 連附件	<input type="checkbox"/> 生產統籌部	<input type="checkbox"/> 連附件	<input type="checkbox"/> 報關組	<input type="checkbox"/> 連附件
<input type="checkbox"/> 質檢部	<input type="checkbox"/> 連附件	<input type="checkbox"/> 會計部	<input type="checkbox"/> 連附件	<input type="checkbox"/> 機械設計部	<input type="checkbox"/> 連附件
<input type="checkbox"/> 其他:					

香港

<input type="checkbox"/> 行政部	<input type="checkbox"/> 連附件	<input type="checkbox"/> 會計部	<input type="checkbox"/> 連附件	<input type="checkbox"/> 統籌部	<input type="checkbox"/> 連附件	<input checked="" type="checkbox"/> 工程部	<input checked="" type="checkbox"/> 連附件
<input checked="" type="checkbox"/> 採購部	<input checked="" type="checkbox"/> 連附件	<input type="checkbox"/> QS部	<input type="checkbox"/> 連附件	<input type="checkbox"/> 地盤管理	<input type="checkbox"/> 連附件	<input type="checkbox"/> 維修部	<input type="checkbox"/> 連附件

*發件人簽署:	*組別成員批核簽署:
傳遞編號:	項目經理簽署:

工程號:	J852	計算:	WSH	日期:	2022.10.18	送呈:	
地盤名稱:		核對:		日期:		副本:	
項目類別:	地盤要求補片-美特自補	日期:		日期:		A/C Code:	
BIM編號:		修改版次:		總計玻璃面積 (平方米):	32.81		

計算參考數值/所屬位置分格

序號	修改內容	玻璃圖號	顏色與類型	厚度 (mm)	玻璃尺寸		數量 (塊)	總面積 (平方米)	使用位置	座號	單位	分類類型	樓層	分格 闊度	玻璃見光 (闊)	玻璃 訂貨尺寸 (闊)	分格 高度	玻璃見光 (高)	玻璃 訂貨尺寸 (高)		
					寬度 (W mm)	高度 (H mm)															
		GL03-02	6mm+12mm AIR GAP+6mm THK. I.G.U. <b>D21010040</b>	24.0	801.0	1216.0	1	0.97	W6/T1A	T1	A	生窗	16F	1000.00	777.00	801.00	1370.00	1192.00	1216.00		
		GL03-04			596.0	1931.0	2	2.30	W8/T1A	T1	A	生窗	16F-17F	750.00	572.00	596.00	2130.00	1907.00	1931.00		
		GL03-T1-G05			611.0	2211.0	1	1.35	23W10/T1A	T1	A	生窗	22F	800.00	587.00	611.00	2400.00	2187.00	2211.00		
		GL03-01			601.0	1931.0	1	1.16	W2/T2B	T2	B	生窗	16F	800.00	577.00	601.00	2130.00	1907.00	1931.00		
					合計:			5	1.16												
		GL01-T1-005			8mm+12mm AIR GAP+10mm THK. I.G.U. <b>D20120140</b>		1020.0	2265.0	1	2.31	W1/T1A	T1	A	趟/生	16F	1141.00	984.00	1020.00	2535.00	2232.00	2265.00
		GL01-T1-006					861.5	2282.0	1	1.97	W7/T1A	T1	A	趟/生	9F	1009.50	825.50	861.50	2525.00	2249.00	2282.00
		GL01-T2-005					895.0	2265.0	2	4.05	W1/T2A	T2	A	趟/生	7F-16F	1016.00	859.00	895.00	2535.00	2232.00	2265.00
		GL01-T2-004					805.0	2416.0	1	1.94	W1/T2A	T2	A	趟/樓	7F	884.00	769.00	805.00	2535.00	2383.00	2416.00
		GL01-T2-008					861.5	2282.0	1	1.97	W6/T2A	T2	A	趟/生	7F	1009.50	825.50	861.50	2525.00	2249.00	2282.00
		GL01-02	896.0	2066.0			1	1.85	W2/T2A	T2	A	樓窗	7F	960.00	860.00	896.00	2130.00	2030.00	2066.00		
		GL01-T2-004	805.0	2416.0			1	1.94	W1/T2B	T2	B	趟/樓	16F	884.00	769.00	805.00	2535.00	2383.00	2416.00		
		GL01-T2-006	517.0	2282.0			1	1.18	W6/T2B	T2	B	趟/樓	16F	665.00	481.00	517.00	2525.00	2249.00	2282.00		
		GL01-T2-G09A	1055.0	2535.0			1	2.67	23W1/T2A	T2	A	趟門/左生門	22F	1175.00	1019.00	1055.00	2805.00	2502.00	2535.00		
		GL01-T3-G02	721.0	2552.0			1	1.84	23W3/T3A	T3	A	趟門/生門	22F	875.00	685.00	721.00	2795.00	2519.00	2552.00		
		GL01-T3-G03	726.0	2552.0	1	1.85	23W3/T3A	T3	A	趟門/生門	22F	874.00	690.00	726.00	2795.00	2519.00	2552.00				
		GL01-T3-G03	896.0	2336.0	1	2.09	22W2/T3A	T3	A	樓窗	22F	960.00	860.00	896.00	2400.00	2300.00	2336.00				
			726.0	2552.0	1	1.85	23W3/T3A	T3	A	趟門/生門	22F	874.00	690.00	726.00	2795.00	2519.00	2552.00				
			合計:			14	23.58														
		GL04-01	10mm THK. TEMPERED GLASS (PROTECTIVE BARRIER) <b>D20070685</b>	10.0	666.0	593.0	1	0.39	W2/T1A	T1	A	擺河	17F	800.00	646.00	666.00	593.00	593.00	593.00		
		GL04-04			661.0	593.0	1	0.39	W8/T1A	T1	A	擺河	9F	750.00	641.00	661.00	593.00	593.00	593.00		
		GL04-04			661.0	593.0	2	0.78	W9/T1A	T1	A	擺河	12F	750.00	641.00	661.00	593.00	593.00	593.00		
		GL04-A01			666.0	593.0	1	0.39	23W1/T1A	T1	A	擺河	22F	800.00	646.00	666.00	593.00	593.00	593.00		
		GL04-01			666.0	593.0	3	1.18	W2/T2A	T2	A	擺河	7F-9F	800.00	646.00	666.00	593.00	593.00	593.00		
		GL04-01			666.0	593.0	2	0.79	W3/T2A	T2	A	擺河	7F-19F	800.00	646.00	666.00	593.00	593.00	593.00		
		GL04-A01			666.0	593.0	1	0.39	23W3/T2A	T2	A	擺河	22F	800.00	646.00	666.00	593.00	593.00	593.00		
		GL04-A01			666.0	593.0	1	0.39	22W2/T3A	T3	A	擺河	22F	800.00	646.00	666.00	593.00	593.00	593.00		
		GL04-A05			441.0	463.0	1	0.20	22W15/T3A	T1	A	擺河	22F	490.00	421.00	441.00	463.00	463.00	463.00		
		GL04-T3-G01			671.0	593.0	1	0.40	23W7/T3A	T3	A	生窗	22F	750.00	651.00	671.00	593.00	593.00	593.00		

工程號:	J852	計算:	WSH	日期:	2022.10.18	送呈:	
地盤名稱:		核對:		日期:		副本:	
項目類別:	地盤要求補片-美特自補	日期:		日期:		A/C Code:	
修改版次:		總計玻璃面積 (平方米):	32.81				

計算參考數值/所屬位置分格

序號	修改內容	玻璃圖號	顏色與類型	厚度 (mm)	玻璃尺寸		數量 (塊)	總面積 (平方米)	使用位置	座號	單位	分屬類型	樓層	分格闊度	玻璃見光 (闊)	玻璃見光 訂貨尺寸 (闊)	分格高度	玻璃見光 (高)	玻璃見光 訂貨尺寸 (高)	
					寬度 (W mm)	高度 (H mm)														
		GL04-T3-G01		671.0	593.0	1	0.40	23W11T3C	T3	C	生窗	23F	750.00	651.00	671.00	593.00	593.00	593.00	593.00	
						合計:	3.15													
		GL101a-01	8mm+9mm AIR GAP+12mm THK. I.G.U. <i>D21010034</i>	29.0	2390.0	2070.0	1	4.95	W3/T1A	T1	A	樞窗	17F	2450.00	2350.00	2390.00	2130.00	2030.00	2070.00	
		GL101a-A01		2100.0	2340.0	1	4.91	22W5/T3A	T3	A	樞窗	22F	2160.00	2060.00	2100.00	2400.00	2300.00	2340.00	2340.00	
						合計:	4.91													
		G2-57B-5	(G2) 10 mm THK. CLEAR TEMPERED (OUTER)+ 1.52 mm THK. (PVB) + 10 mm THK. CLEAR TEMPERED LAMINATED GLASS (INNER) <i>D20116409</i>	1962.0	840.0	1	1.65	GB5007B	T1	A		23F	1952.00	1952.00	1962.00	1200.00	800.00	840.00	840.00	
		G2-510-3		1234.0	740.0	1	0.91	GB5010	T1	C		23F	1224.00	1224.00	1234.00	1250.00	700.00	740.00	740.00	
		G2-56-2		1912.0	840.0	1	1.61	GB5006	T2	B		16F	1902.00	1902.00	1912.00	1200.00	800.00	840.00	840.00	
		G2-56-4		1149.0	840.0	1	0.97	GB5006	T2	A		19F	1139.00	1139.00	1149.00	1200.00	800.00	840.00	840.00	
		G2-58A		2400.0	740.0	1	1.78	GB5008A	T3	A		22F	2390.00	2390.00	2400.00	1250.00	700.00	740.00	740.00	
						合計:	5.13													
						總合計:	41	32.81												

1). 本表中之所有玻璃顏色待定。

2). 本表中所有玻璃對角線尺寸偏差要求不超過負2mm。

3). 本表中玻璃要求粗磨邊處理並倒稜角，而所有玻璃之人牆方向需保持一致。

4). 本表中所有玻璃成品均需做雙面保護，用透明靜電膠紙加四周一寸PK白膠紙做雙面加固保護處理。

5). 本表中所有玻璃成品均需注明室內外及其玻璃編號，以便識別。

加工注意事項

midi 自換

P.1/1


PROJECT: CLP 亞皆老街中電住宅

項目: 鋁窗, 鋁門及露台欄玻璃的驗收表格 (室內看)


TOWER: 1

樓層: 9A


單位: A

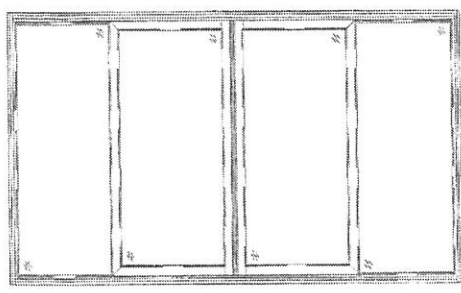


W1  
T1A

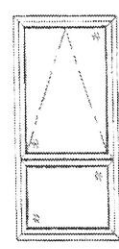


W6  
T1A

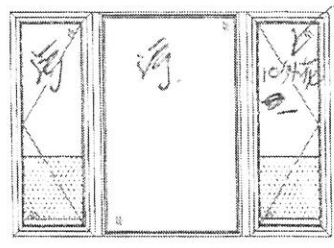

W2  
T1A

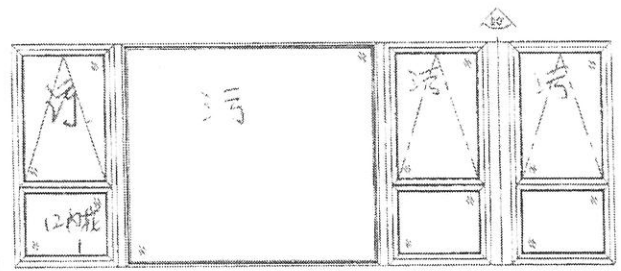

W3  
T1A

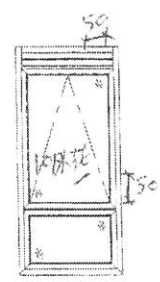


W4  
T1A




W5  
T1A


GL01-T1-006

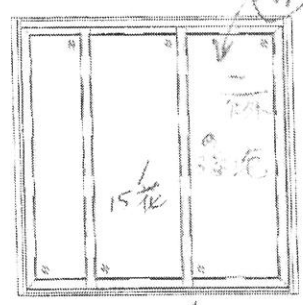


W7  
T1A

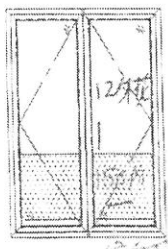

W8  
T1A

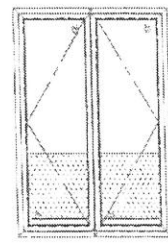

W9  
T1A

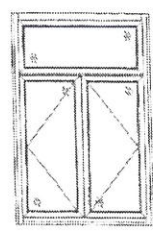

W10  
T1A

GL04-04

聯檢代表	公司	姓名	簽名	日期
	MIDI	So Ho Yau		21/9/2022
	OSR			21/9/2022

midi 負責換

P. 1/1


PROJECT: CLP 亞皆老街中電住宅

項目: 鋁窗, 鋁門及露台欄玻璃的驗收表格 (室內看)

TOWER: 1

樓層: 12


單位: A

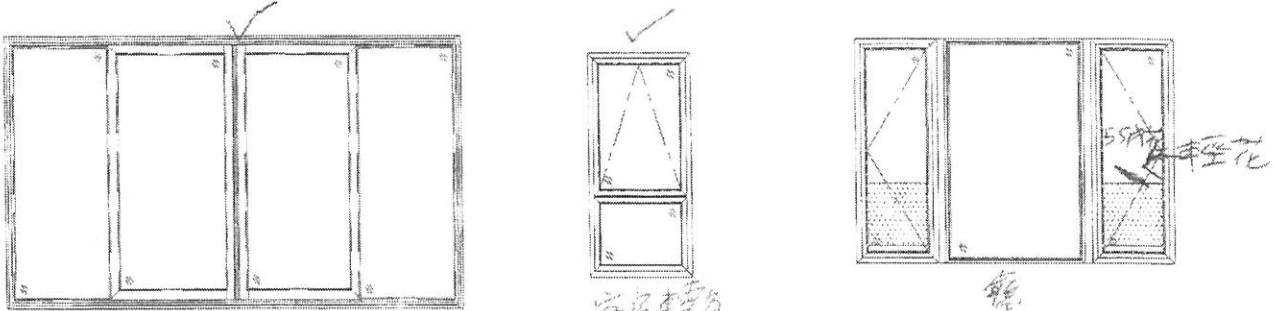

W1  
T1A

W6  
T1A


W2  
T1A

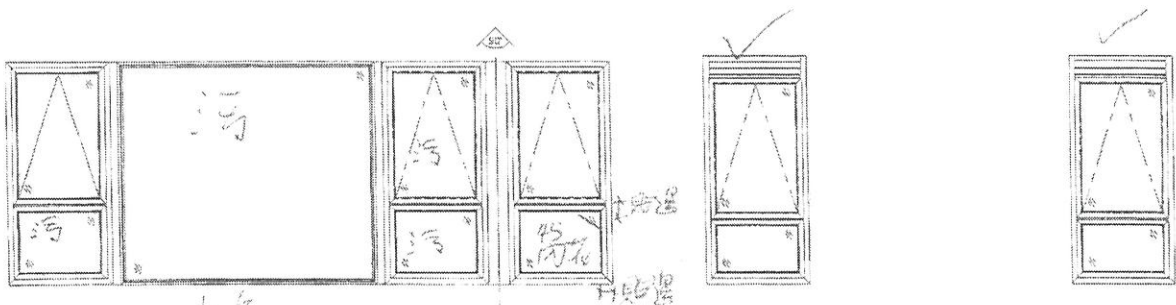

W3  
T1A

W4  
T1A

W5  
T1A

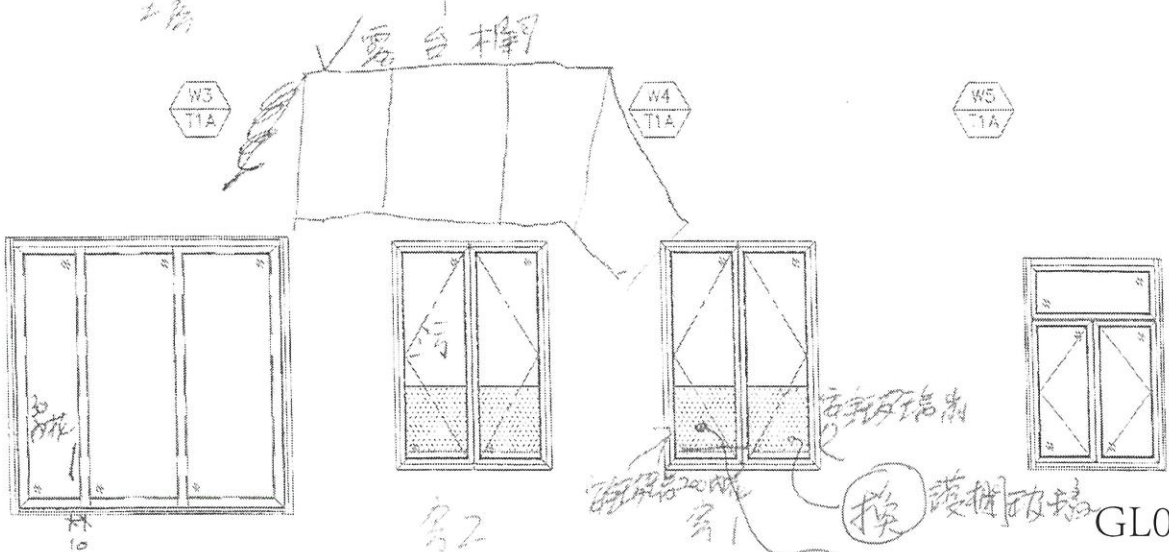

W7  
T1A

W8  
T1A

W9  
T1A

W10  
T1A

換 護欄玻璃 GL04-04  
換 護欄玻璃 GL04-04

聯檢代表	公司	姓名	簽名	日期
	MIDI	So Ho Yiu	夏	30-4-22
	OSR			

midi 自製標

P.K


PROJECT: CLP 亞皆老街中電住宅

項目: 鋁窗, 鋁門及露台欄玻璃的驗收表格 (室內看)

TOWER: 1

樓層: 16

單位: A

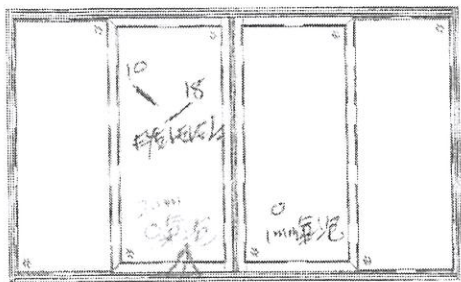


換 GL01-T1-005  
W1 T1A




UP 窗

GL03-02

W6 T1A

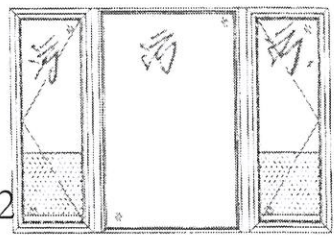


W2 T1A

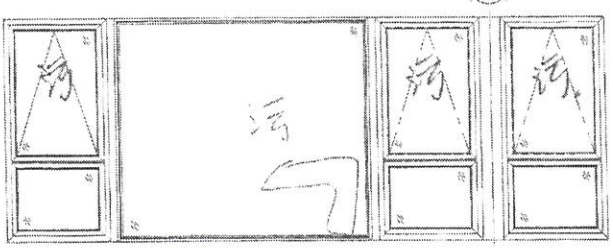


W3 T1A




W4 T1A

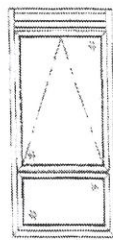

W5 T1A

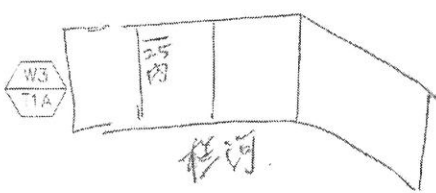


橫窗

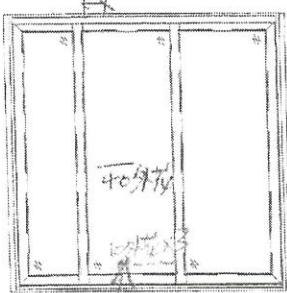


換 UP  
W7 T1A

GL03-04

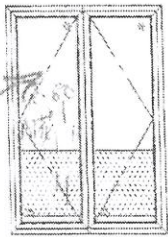

BR1

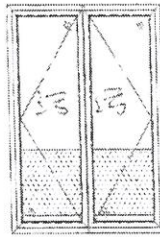

BR2

W8 T1A

W9 T1A

W10 T1A

聯檢代表	公司	姓名	簽名	日期
	MIDI	So Ho Yin	[Signature]	21/9/22
	OSR	[Signature]	[Signature]	21/9/2022

mid 自費換

PROJECT: CLP 亞皆老街中電住宅


項目: 鋁窗, 鋁門及露台欄玻璃的驗收表格 (室內看)

P.1/1

TOWER: 1

樓層: 17

單位: A

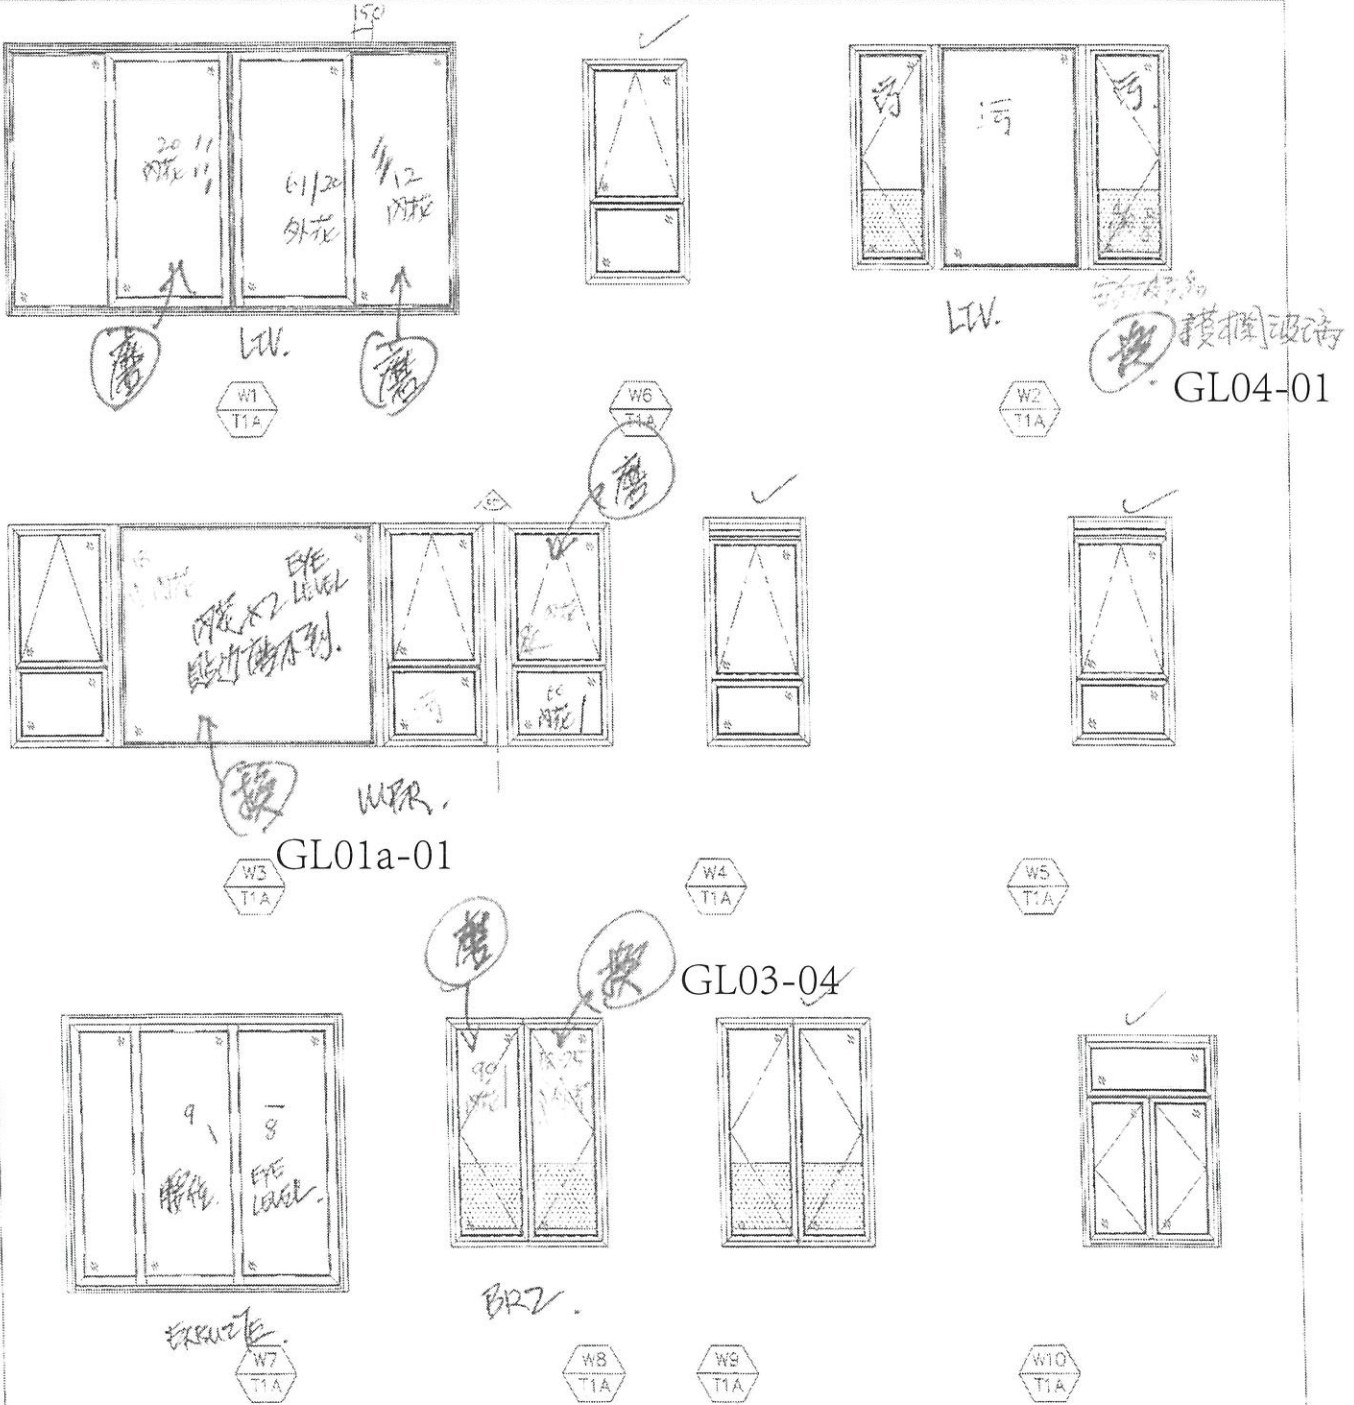

聯檢代表	公司	姓名	簽名	日期
	MIDI	So Ho Yin	[Signature]	21/9/2022
	OSR	[Signature]	[Signature]	21/9/2022

mid 價換

PROJECT: CLP 亞皆老街中電住宅


項目: 鋁窗, 鋁門及露台欄玻璃的驗收表格 (室內看)

P-1/5

TOWER: 1


樓層: 23

單位: A

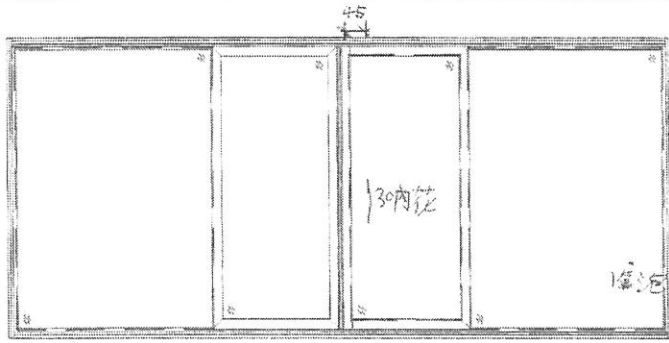

鏡


23W4  
T1A

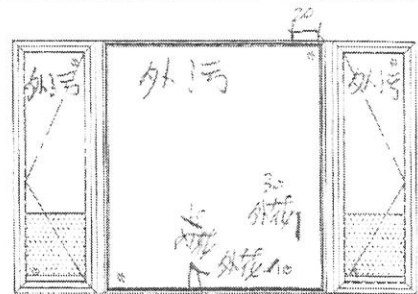

LIV.


23W5  
T1A

GL03-T1-G05

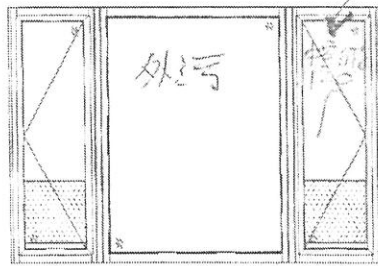


鏡 LIV.

23W6  
T1A

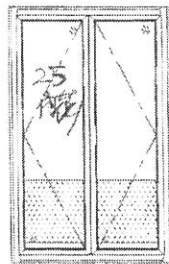


鏡

23W1  
T1A

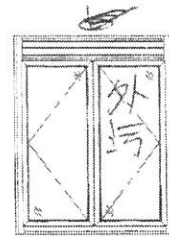


窗厨

23W7  
T1A

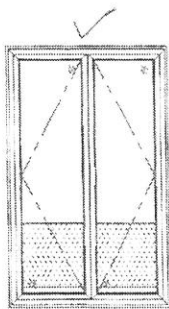


窗

23W7  
T1A

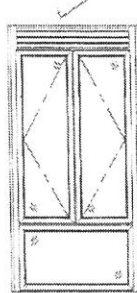

23W8  
T1A

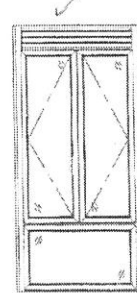

窗厨

23W8  
T1A

聯檢代表	公司	姓名	簽名	日期
	MIDI	So Ho Yin		29-9-22
	OSR			29/9/2022

midi 負責換

P. 2/5


PROJECT: CLP 亞皆老街中電住宅

項目: 鋁窗, 鋁門及露台欄玻璃的驗收表格 (室內層)

TOWER: 1

樓層: 23

單位: A

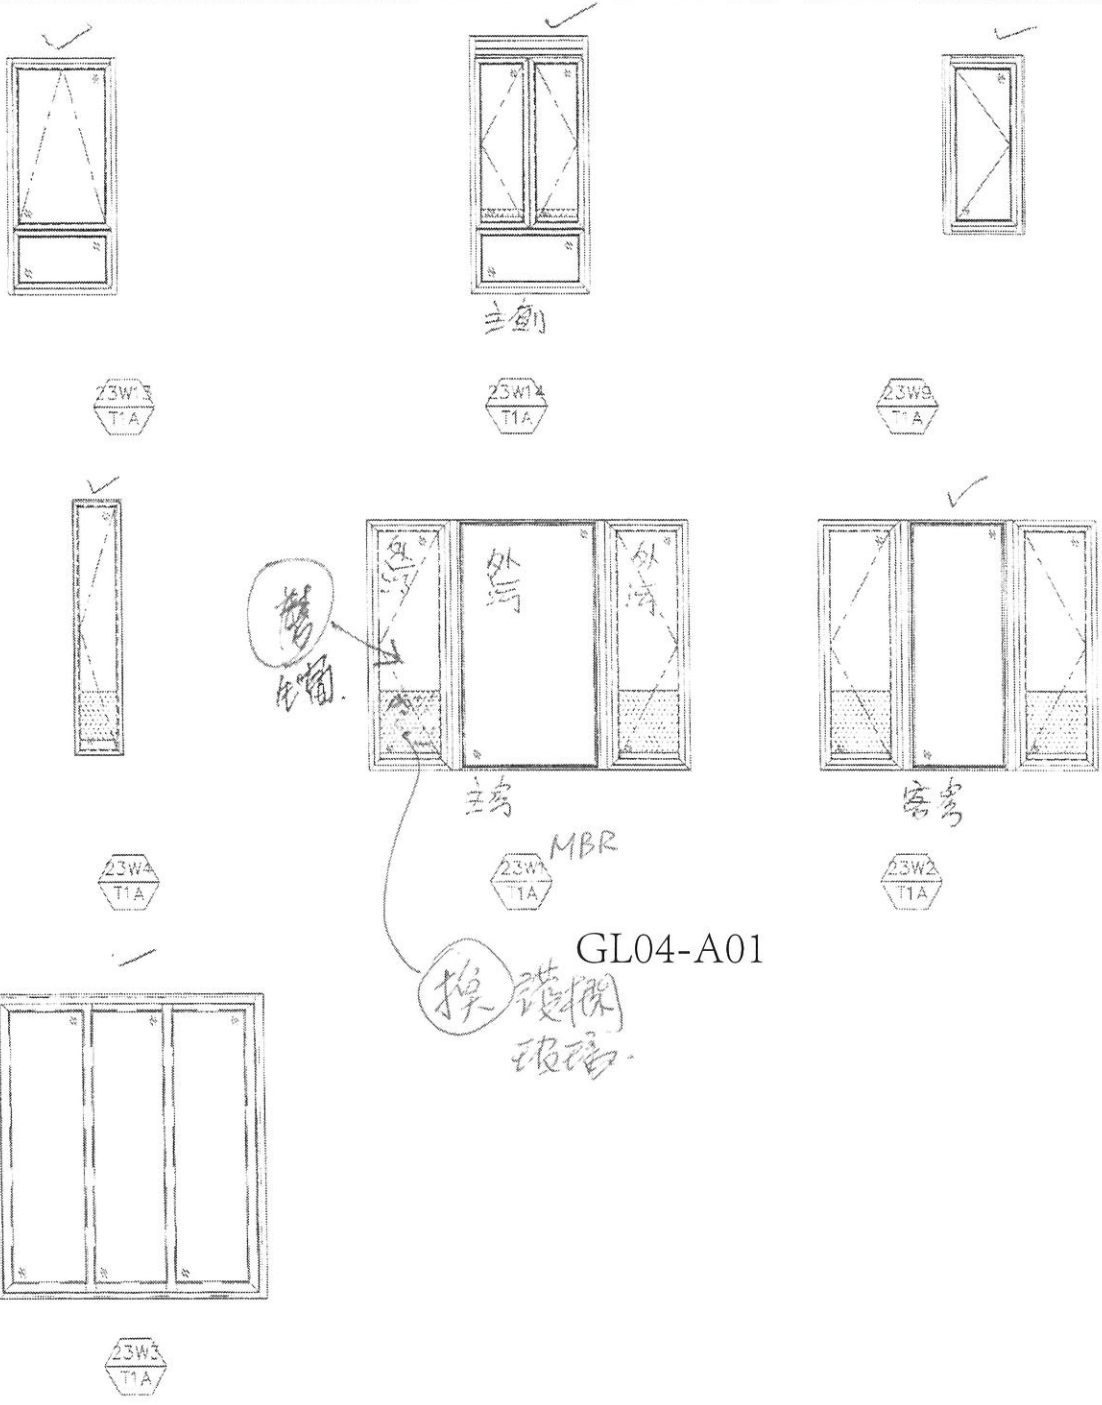

聯檢代表	公司	姓名	簽名	日期
	MIDI	So Ho Yin		29-8-22
	OSR			29/9/2022


T1 23AB 露台

T1-23A  
(室内看)

mdi 自费换

P. 3/5

换

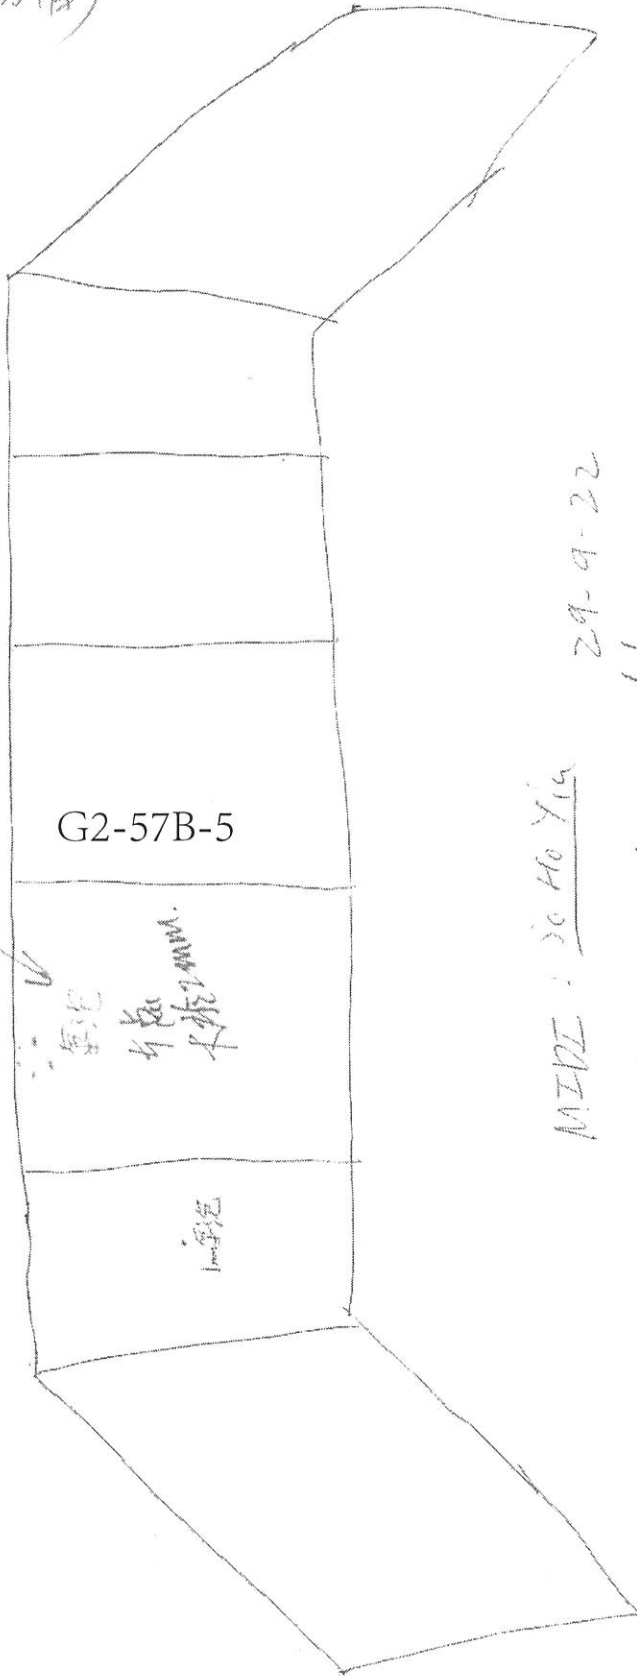

MDZ: Jo Ho Yin

29-9-22


OSR: ~~MDZ~~ 29/9/2022

mid 饋換


↑ 向嘉多利道 AB 天面相圖

P. 5/5

T1-23A

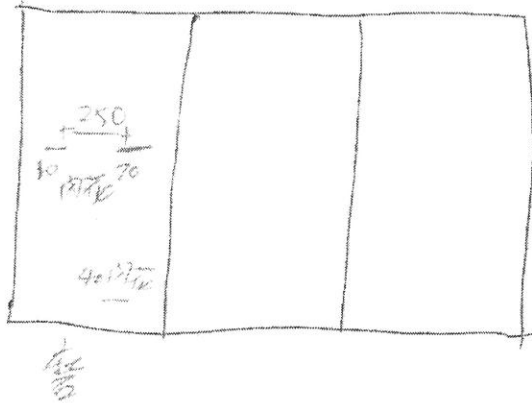

↑ 向亞皆老街 (單位五面相圖)

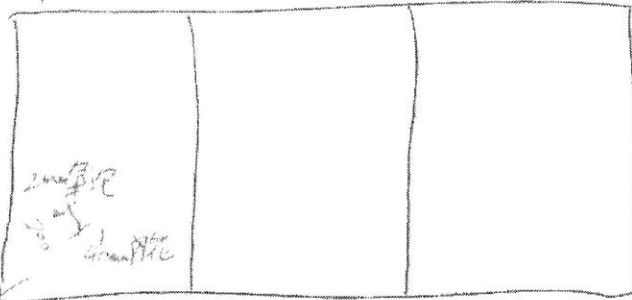

G2-510-3

換

OSR: ~~1/10/22~~ 7/10/22

7-10-22

MZDI: SoHoYsk

midi 自費換

P.4


PROJECT: CLP 亞皆老街中電住宅

項目: 鋁窗, 鋁門及露台欄玻璃的驗收表格 (室內層)

TOWER: 2

樓層: 7

單位: A

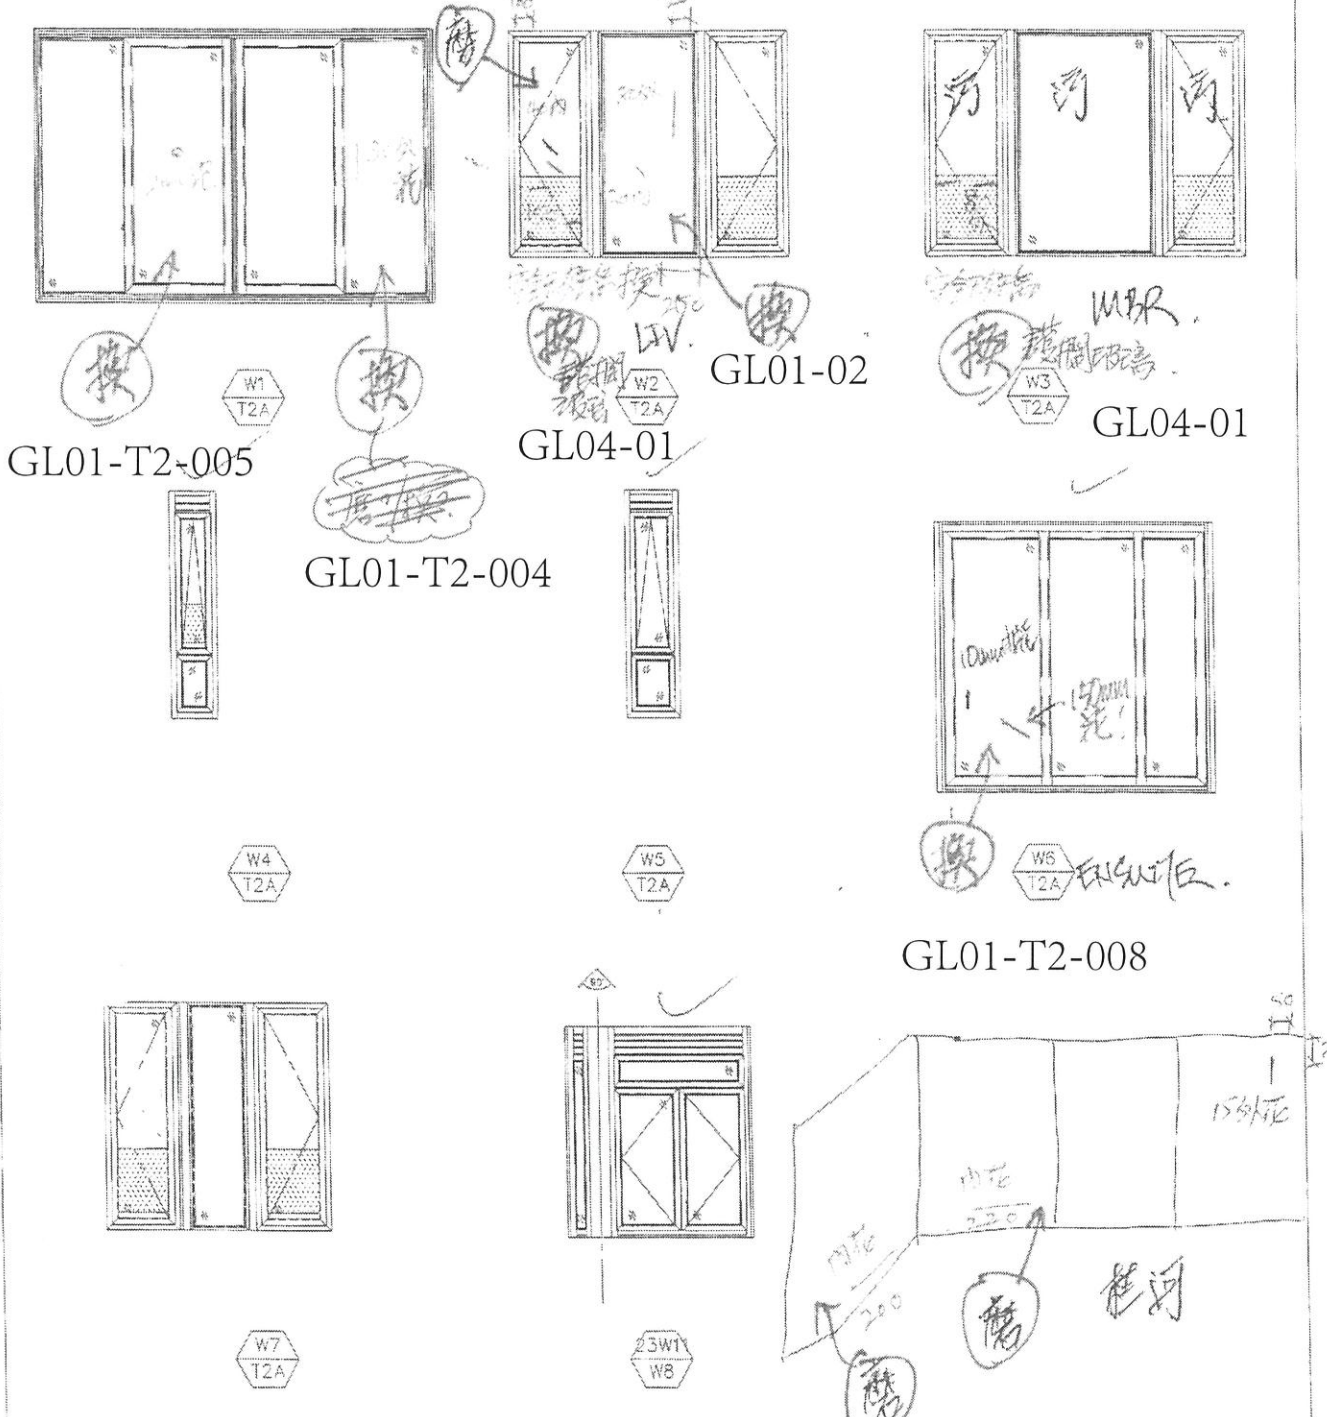

聯檢代表	公司	姓名	簽名	日期
	MIDI	So Ho Yiu		2022-9-22
	OSR			22/9/2022

midi 自費換

P.1/1




PROJECT: CLP 亞皆老街中電住宅

項目: 鋁窗, 鋁門及露台欄玻璃的驗收表格 (室內)

TOWER: 2

樓層: 9


單位: A

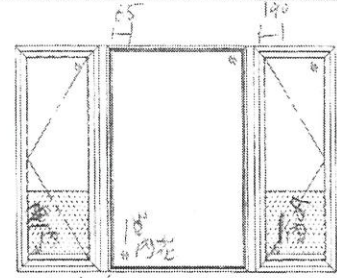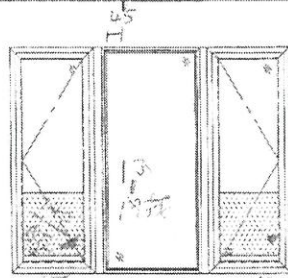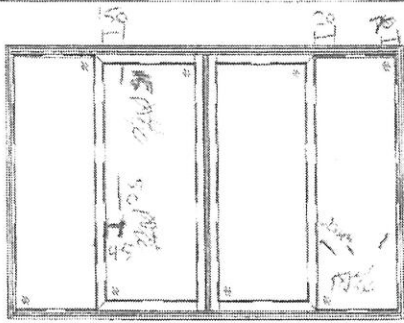

W1  
T2A


W2  
T2A

W3  
T2A

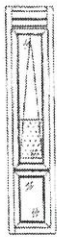

GL04-01




GL04-01

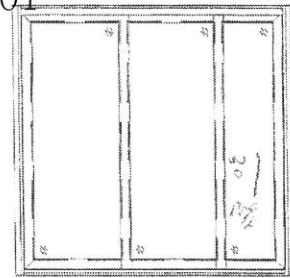

W4  
T2A

W5  
T2A

W6  
T2A

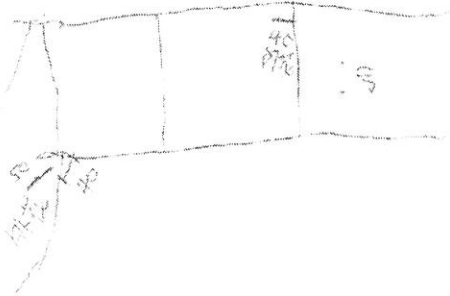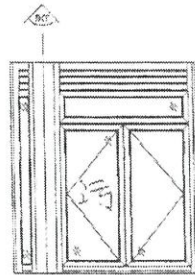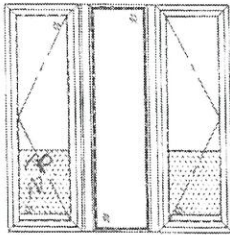

W7  
T2A

23W1  
W8

聯檢代表	公司	姓名	簽名	日期
	MIDI	So Ho Yiu		28-9-22
	OSR	Yau Pui Kai		28-9-22

midi 自費換

PROJECT: CLP 亞皆老街中電住宅


P.4

項目: 鋁窗, 鋁門及露台欄玻璃的驗收表格 (室內看)

TOWER: 2

樓層: 16


單位: A

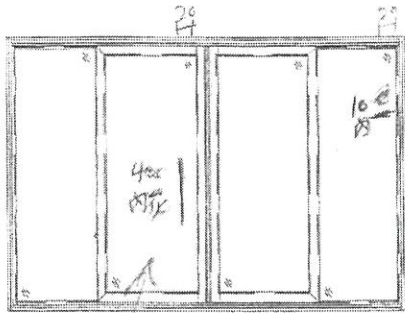

換

W1  
T2A


L.V.

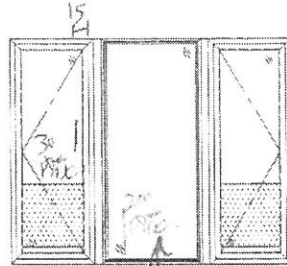

W2  
T2A

換

L.V.

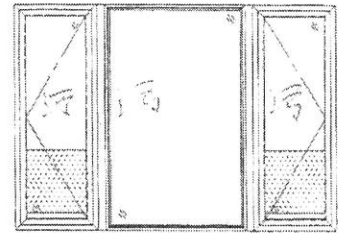

W3  
T2A


GL01-T2-005



W4  
T2A




W5  
T2A

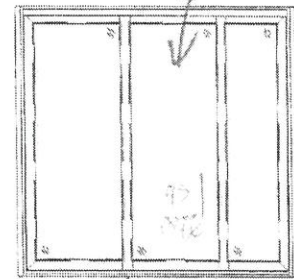


W6  
T2A


換

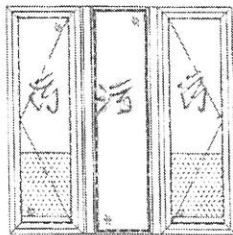

W7  
T2A

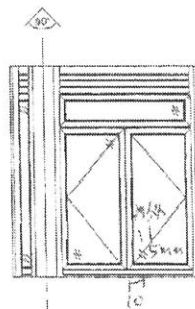

W8  
T2A

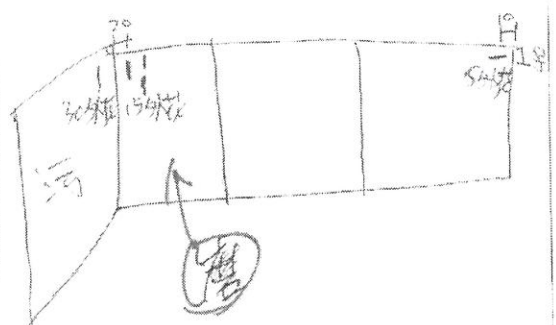

換

聯檢代表	公司	姓名	簽名	日期
	MIDI	So Ho Yau		23-9-22
	OSR	Yau Pui Kai		23-9-22

midi 自帶換

P.K


PROJECT: CLP 亞皆老街中電住宅

項目: 鋁窗, 鋁門及露台欄玻璃的驗收表格 (室內看)

TOWER: 2

樓層: 16



單位: B

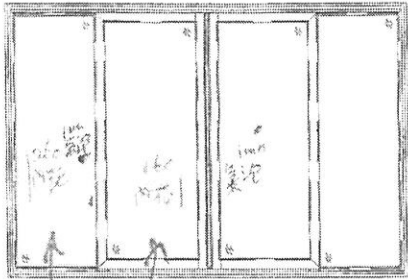

換 磨

W1  
T2B

GL01-T2-004

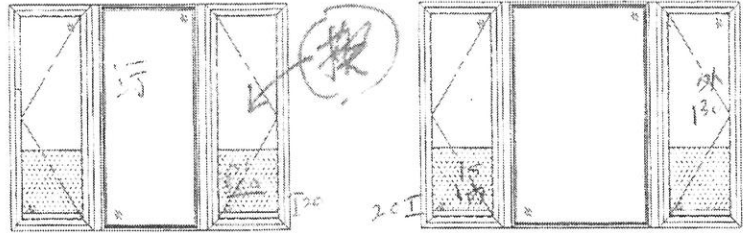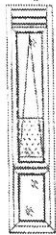

LW GL03-01

W2  
T2B

W3  
T2B




換

W9  
T2B

橫河


G2-56-2

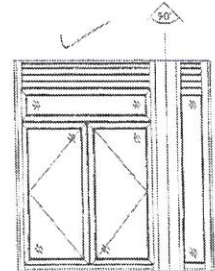

W4  
T2B


W5  
T2B

GL01-T2-006

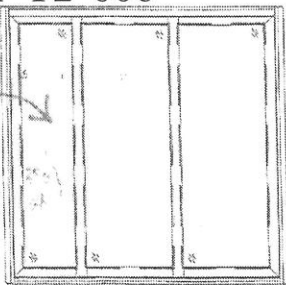

換

W6  
T2B

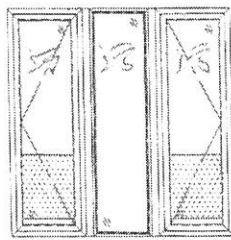

BR1

W7  
T2B

W8  
T2B

聯檢代表	公司	姓名	簽名	日期
	MIDI	So Ho Yin		23-9-22
	OSR	Yiu Kai Kai		23-9-2022

mid 自費換

黑筆台標

紅筆不合標

P.4


PROJECT: CLP 亞皆老街中電住宅

項目: 鋁窗, 鋁門及露台欄玻璃的驗收表格 (室內)


TOWER: 2

樓層: 19


單位: A

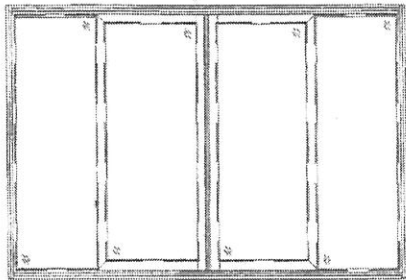

W1  
T2A

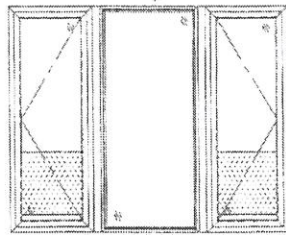

W2  
T2A

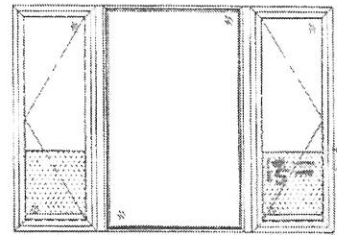

W3  
T2A

紅筆台標  
X: 鋼網  
玻璃


GL04-01




W4  
T2A




W5  
T2A

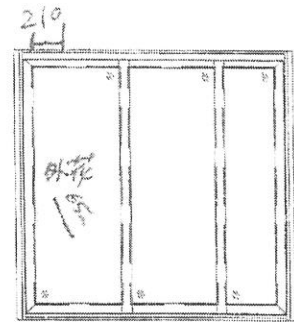


W6  
T2A

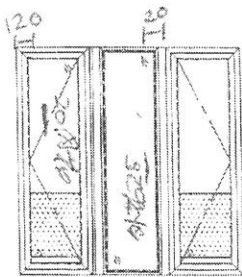

W7  
T2A

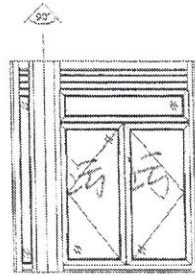

W8  
W8

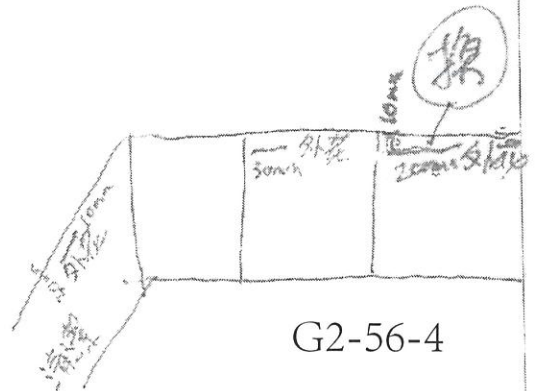

G2-56-4

聯檢代表	公司	姓名	簽名	日期
	MIDI	So Ho Yim		27-9-22
	OSR	Yau Kai Kai		27-9-2022





midi 自費換

P.2/4


PROJECT: CLP 亞皆老街中電住宅

項目: 鋁窗, 鋁門及露台欄玻璃的驗收表格 (室內層)

TOWER: 3


樓層: 22

單位: A

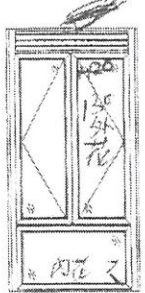


20/22

Z2W8  
T3A

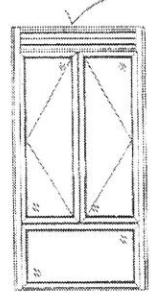


20/22

Z2W8  
T3A

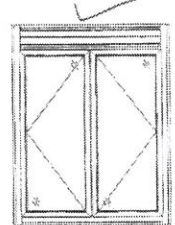


20/22


Z2W8  
T3A

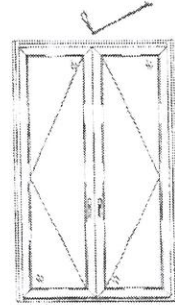

Z2W8  
T3A

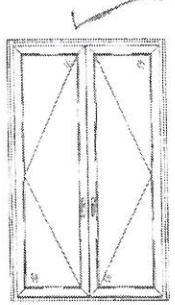


Z2W8  
T3A

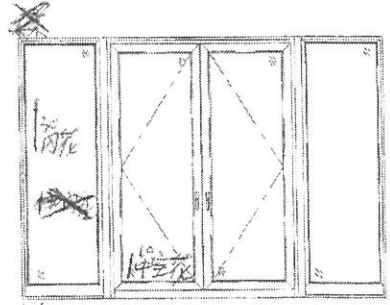

H  
20

Z2W18  
T3A

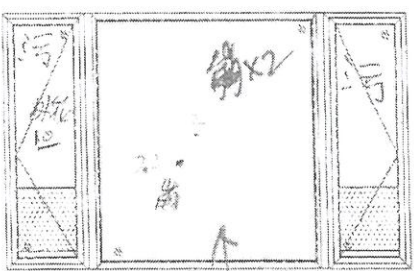

LIV.

Z3W8  
Z2W8

換

GL01a-A01

聯檢代表	公司	姓名	簽名	日期
	MIDI	So Ho Yin		28-9-22
	OSR	Chan Si Hong		29-9-2022



midi 自費換

T3-22A  
(室內看)


P. 3/4

T3 22AB 室內看欄

左

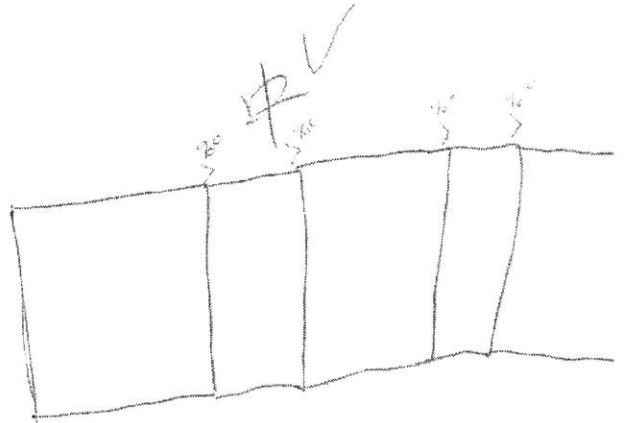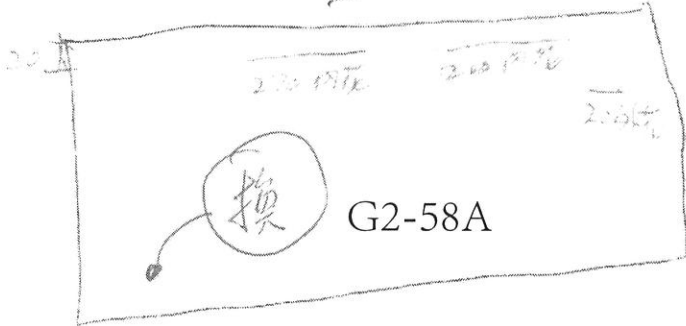

右 ✓

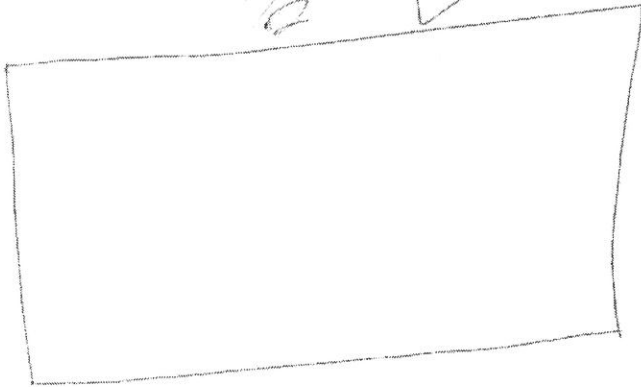

MIDI: So Ho Yin 7-6-22  
OSR: Chan Wai Hong 7-10-2022

mid 自費換

P. 1/4


PROJECT: CLP 亞皆老街中電住宅

項目: 鋁窗, 鋁門及露台欄玻璃的驗收表格 (室內)

TOWER: 3


樓層: 23

單位: A

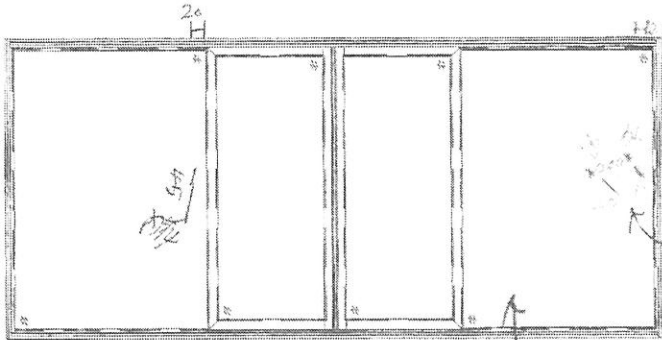

23WA  
T3A


換

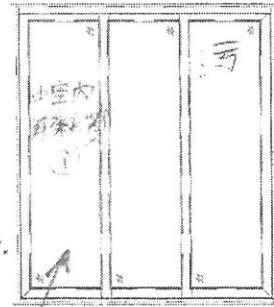


23W3  
T3A

換


GL01-T3-G03

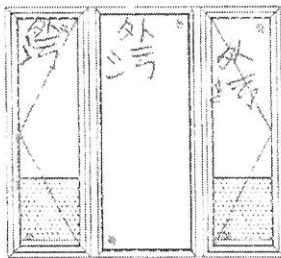

23W2  
T3A

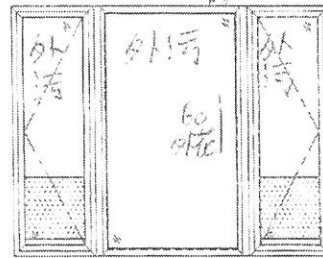

23W1  
T3A

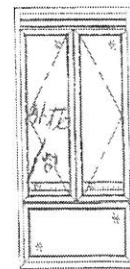

23W  
T3A

23W5  
23W9

23W4  
T3A

聯檢代表	公司	姓名	簽名	日期
	MIDI	So Ho Yiu	☞	28/4/22
	OSR	Chan Wai King	☞	28/4/2022

midi 自費換

P.2/4







PROJECT: CLP 亞皆老街中電住宅

項目: 鋁窗, 鋁門及露台欄玻璃的驗收表格 (室內看)

TOWER: 3

樓層: 23



單位: A

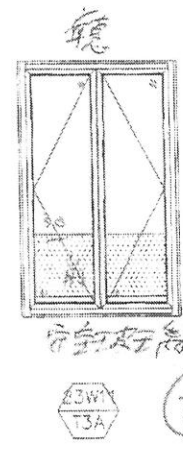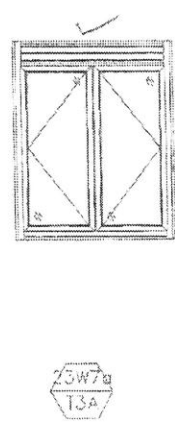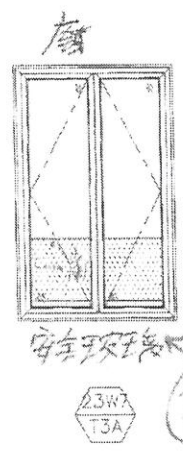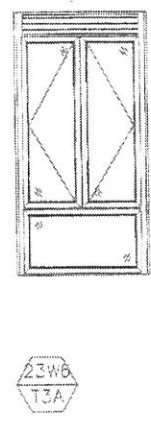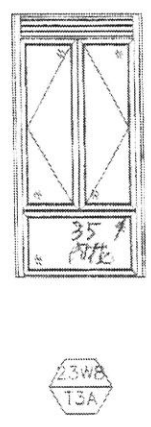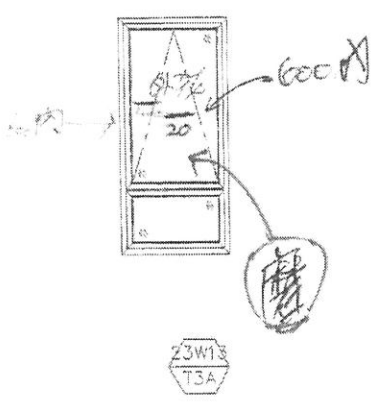

GL04-T3-G01

換 護欄玻璃

GL04-T3-G01

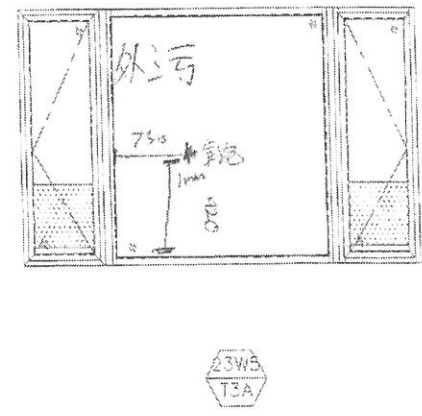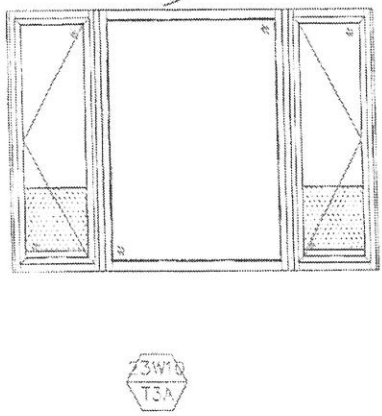

聯檢代表	公司	姓名	簽名	日期
	MIDI	So Ho Yiu		28-9-22
	OSR	Chan Wai Hong		28-9-2022