



美特鋁質有限公司

MIDI ALUMINIUM FABRICATOR LTD.



工程指示 / 要求簡箋 ENGINEER INSTRUCTIONS(E.I.)

工程指示編號:	EI- 5878	修改版本:	-
	HK-		
工程編號:	J 852	工程名稱:	亞皆老街中電
收件人:	Maggie	發件人:	Paul Wong
工程項目:	1樓大平台玻璃 地盤用欄河玻璃 執修用	日期:	17/03/2023

<input type="checkbox"/> 原合約工程包	<input type="checkbox"/> 原合約工程加 / 減脹 QT-	<input type="checkbox"/> 新工程報價 QT-
---------------------------------	--	------------------------------------

信件批核號碼/圖紙參考編號:	批核模具圖紙編號:
客戶指示附件:	管理內部批簽署:

<input type="checkbox"/> 初步鋁料 B.M.	<input type="checkbox"/> 加工拆圖, 然後生產	<input type="checkbox"/> 尺寸表
<input type="checkbox"/> 正式鋁料 B.M.	<input type="checkbox"/> 技術上資料/指示	<input type="checkbox"/> 報價
<input type="checkbox"/> 配件 B.M.	<input type="checkbox"/> 樣辦或貨品說明書	<input type="checkbox"/> 分判合約
<input type="checkbox"/> 其他:		

內容: 請按玻璃BM訂購欄河玻璃送地盤安裝
執修換玻璃用

謝謝

完成上列要求日期: 07/04/2023

國內

<input type="checkbox"/> 生產技術總監	<input type="checkbox"/> 連附件	<input type="checkbox"/> 技術部	<input type="checkbox"/> 連附件	<input type="checkbox"/> 生產部	<input type="checkbox"/> 連附件
<input type="checkbox"/> 採購部	<input type="checkbox"/> 連附件	<input type="checkbox"/> 生產統籌部	<input type="checkbox"/> 連附件	<input type="checkbox"/> 報關組	<input type="checkbox"/> 連附件
<input type="checkbox"/> 質檢部	<input type="checkbox"/> 連附件	<input type="checkbox"/> 會計部	<input type="checkbox"/> 連附件	<input type="checkbox"/> 機械設計部	<input type="checkbox"/> 連附件
<input type="checkbox"/> 其他:					

香港

<input type="checkbox"/> 行政部	<input type="checkbox"/> 連附件	<input type="checkbox"/> 會計部	<input type="checkbox"/> 連附件	<input type="checkbox"/> 統籌部	<input type="checkbox"/> 連附件	<input type="checkbox"/> 工程部	<input type="checkbox"/> 連附件
<input checked="" type="checkbox"/> 採購部	<input checked="" type="checkbox"/> 連附件	<input checked="" type="checkbox"/> QS部	<input checked="" type="checkbox"/> 連附件	<input type="checkbox"/> 地盤管理	<input type="checkbox"/> 連附件	<input checked="" type="checkbox"/> 維修部	<input checked="" type="checkbox"/> 連附件

*發件人簽署:	*組別成員批核簽署:
傳遞編號:	項目經理簽署:

工程號:	1852	計算:	sdc	日期:	2022.12.19	送呈:	
地盤名稱:		核對:		日期:		副本:	
項目類別:	地盤要求補片-美特自補(T1~T3) 1F大平臺欄河玻璃	日期:		日期:		A/C Code:	
修改版次:		總計玻璃面積(平方米):	12.78				



序號	修改內容	玻璃圖號	顏色與類型	厚度 (mm)	玻璃尺寸			數量 (塊)	單件面積 (平方米)	總面積 (平方米)	加工圖參考	位置圖
					寬度 (W mm)	高度 (H mm)	高度 (H mm)					
1			(G1) 12 mm THK CLEAR TEMPERED (OUTER)+ 1.52 mm THK (PVB) + 12 mm THK CLEAR TEMPERED LAMINATED GLASS (INNER)	25.5								
2		1F-GB07			1056.0	988.0	988.0	1	1.04	1.04	見G1-02加工圖/弧形	T3座 1F-C單位
3		1F-GB12			1115.5	988.0	988.0	1	1.10	1.10	見G1-03加工圖/弧形	T3座 1F-C單位
4		1F-GB14			1256.0	988.0	988.0	2	1.24	2.48		T3座 1F-C單位
5		1F-GB36A			1173.4	988.0	988.0	1	1.16	1.16	見G1-02加工圖/弧形	T2座 1F-B單位
6		1F-GB36			1173.7	988.0	988.0	2	1.16	2.32	見G1-03加工圖/弧形	T2座 1F-B單位
7		1F-GB36B			1171.9	988.0	988.0	1	1.16	1.16	見G1-04加工圖/弧形	T2座 1F-B單位
8		1F-GB42			1440.0	988.0	988.0	1	1.42	1.42		T1座 1F-B單位
9		1F-GB46			985.0	988.0	988.0	1	0.97	0.97		T1座 1F-C單位
10		1F-GB47			1130.0	988.0	988.0	1	1.12	1.12		T1座 1F-C單位
							合計:	11		12.78		

1) 本表中之所有玻璃顏色為：
 2) 本表中所有玻璃對角線尺寸偏差要求不超過負1.5mm。
 3) 本表中玻璃要求粗磨邊處理並倒棱角，而所有玻璃之入爐方向需保持一致。
 4) 本表中所有玻璃成品均需做雙面保護，用透明靜電膠紙加四周一寸PK白膠紙做雙面加固保護處理。
 5) 本表中所有玻璃成品均需注明室內外及其玻璃編號，以便識別。

加工注意事項：


1樓平台

 美特鋁質 有限公司 MIDI Aluminium Fabricator Ltd.				類別		物料號	
修改				制圖	CJM	2021.05.20	圖號 G1-01
日期				復核			數量 見BOM表
				批准			位置

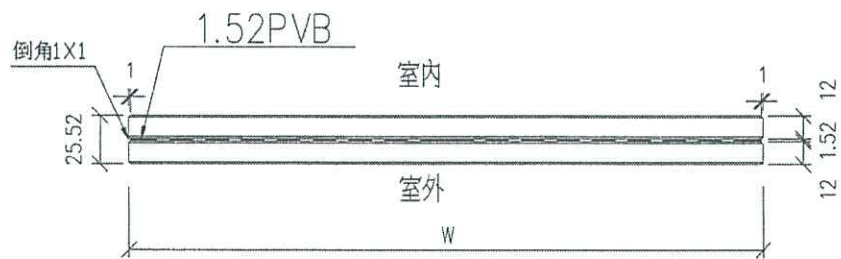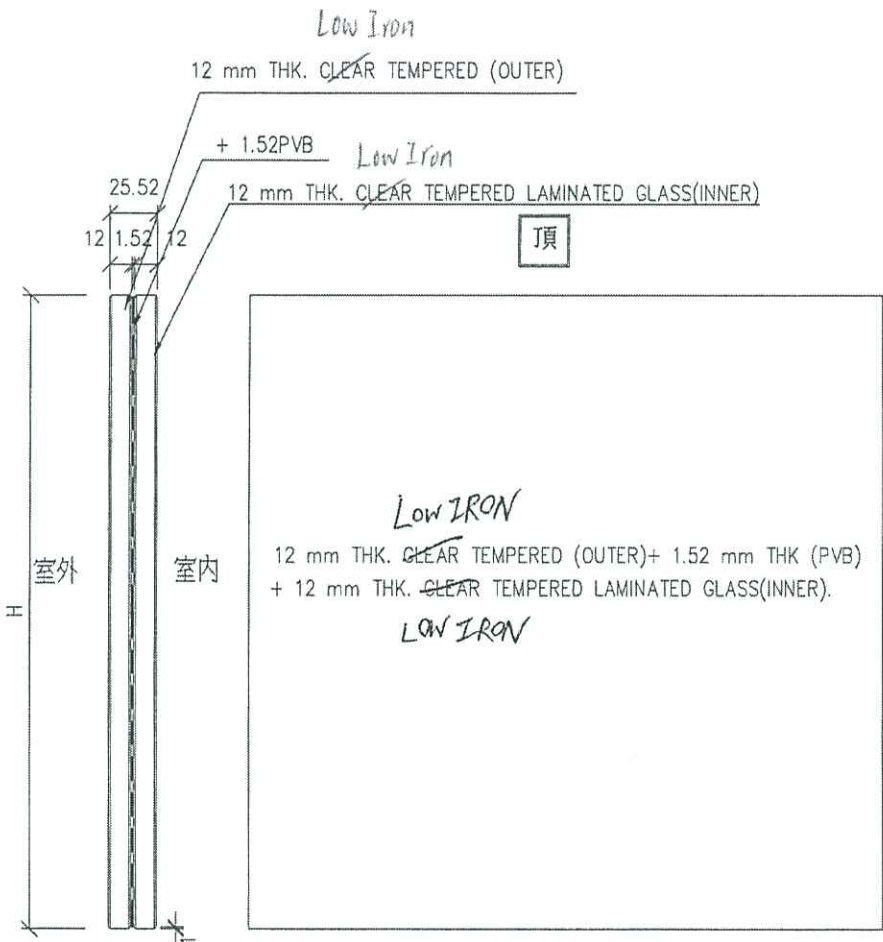


工程號	J-852	地盤	亞皆老街	附 件	①
名稱	玻璃加工圖		採用		
材料	12T+1.52PVB+12T夾膠玻璃		地盤		
顏色			工廠		

 美特鋁質 有限公司 MIDI Aluminium Fabricator Ltd.				類別		物料編號	
				制圖	CJM	2021.05.20	圖號 G1-02
修改				復核			數量 見BOM表
日期				批准			位置

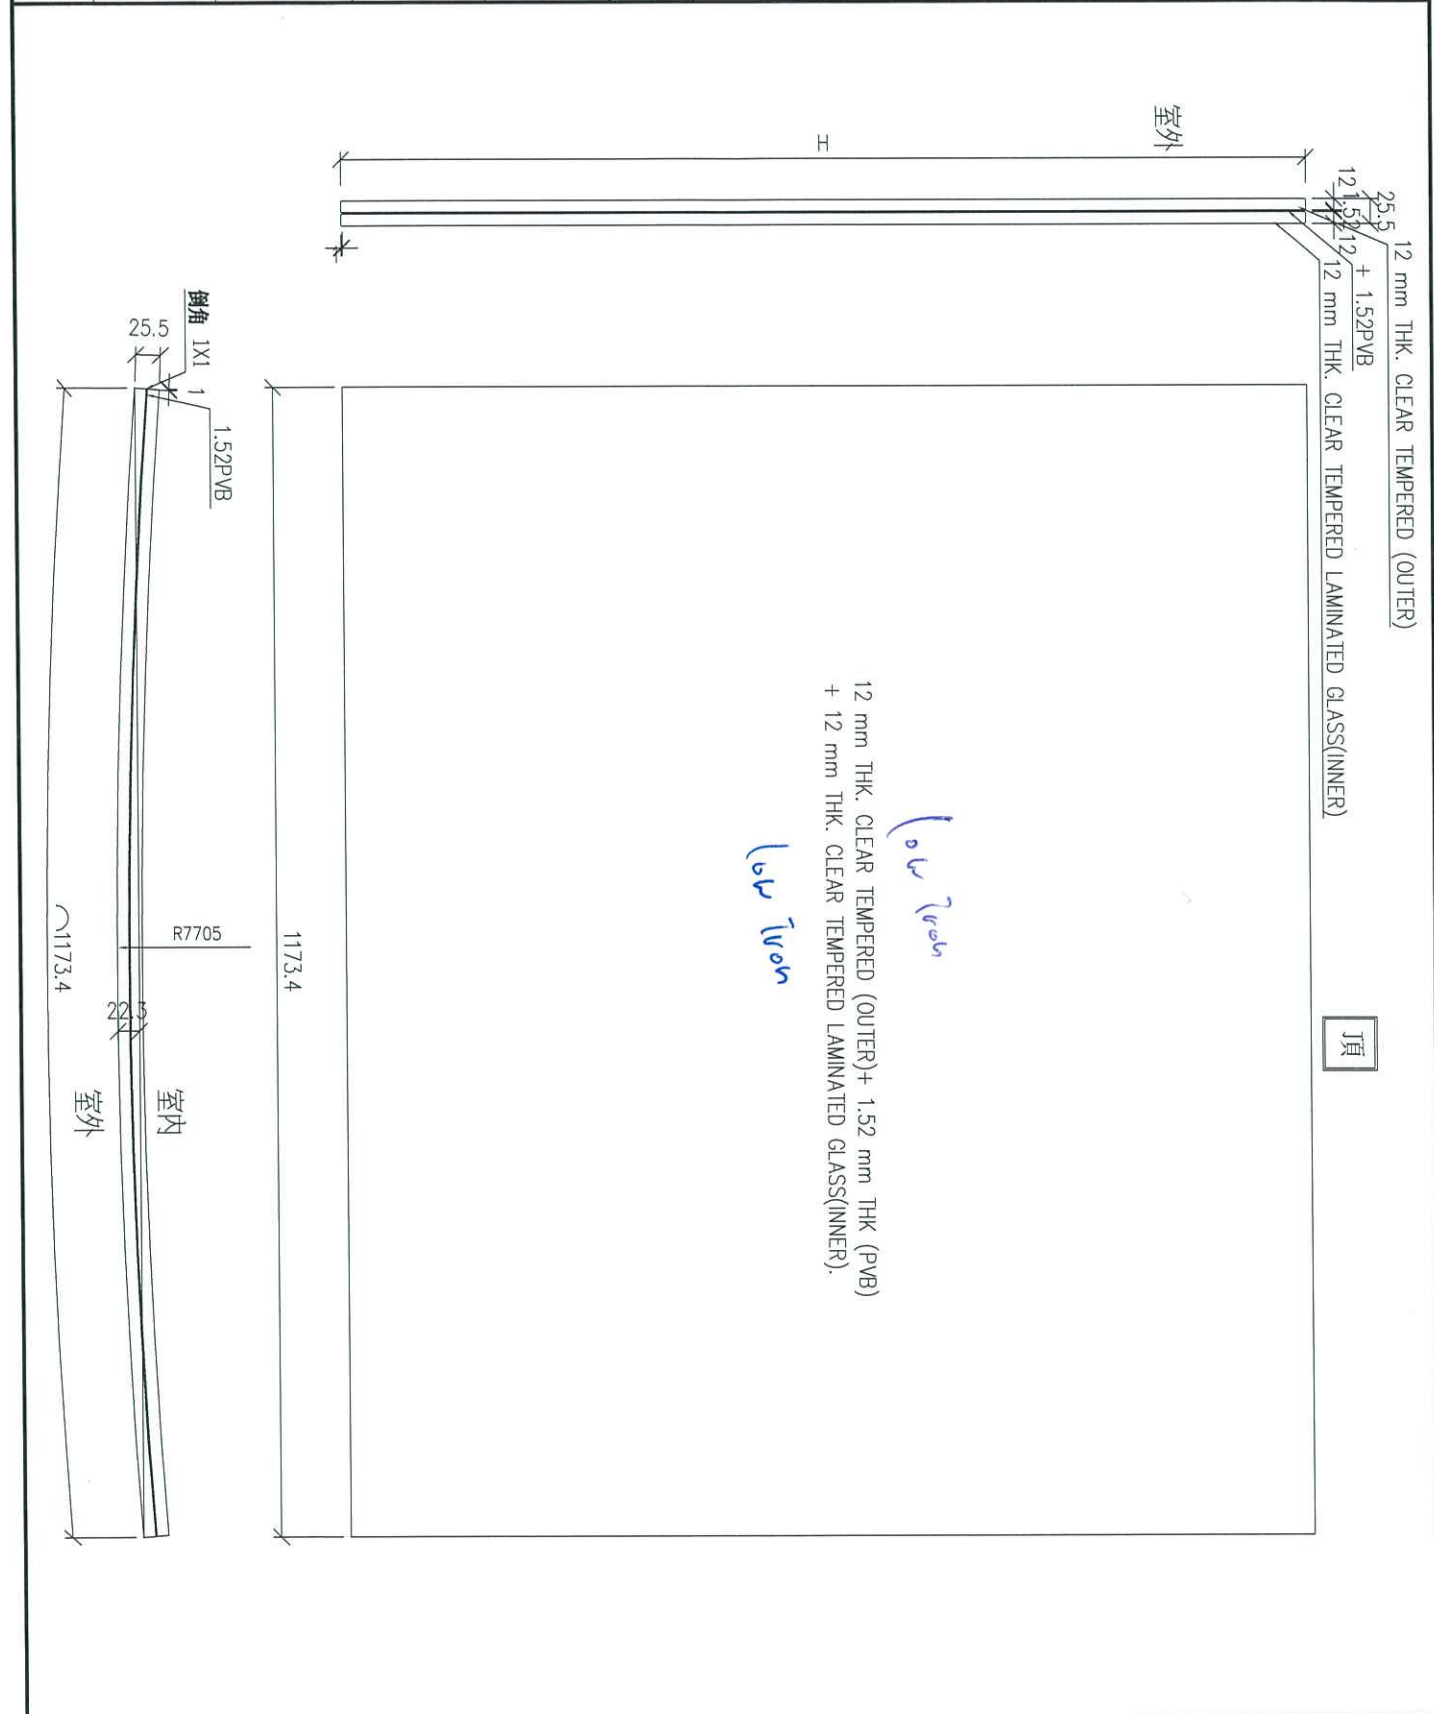


工程號	J-852	地盤	亞皆老街	附 件	②
名稱	玻璃加工圖		採用		
材料	12T+1.52PVB+12T夾膠玻璃		地盤		
顏色			工廠		

 美特鋁質 有限公司 MIDI Aluminium Fabricator Ltd.				類別		物料號	
				制圖	CJM	2021.05.20	圖號 G1-03
修改				復核			數量 見BOM表
日期				批准			位置

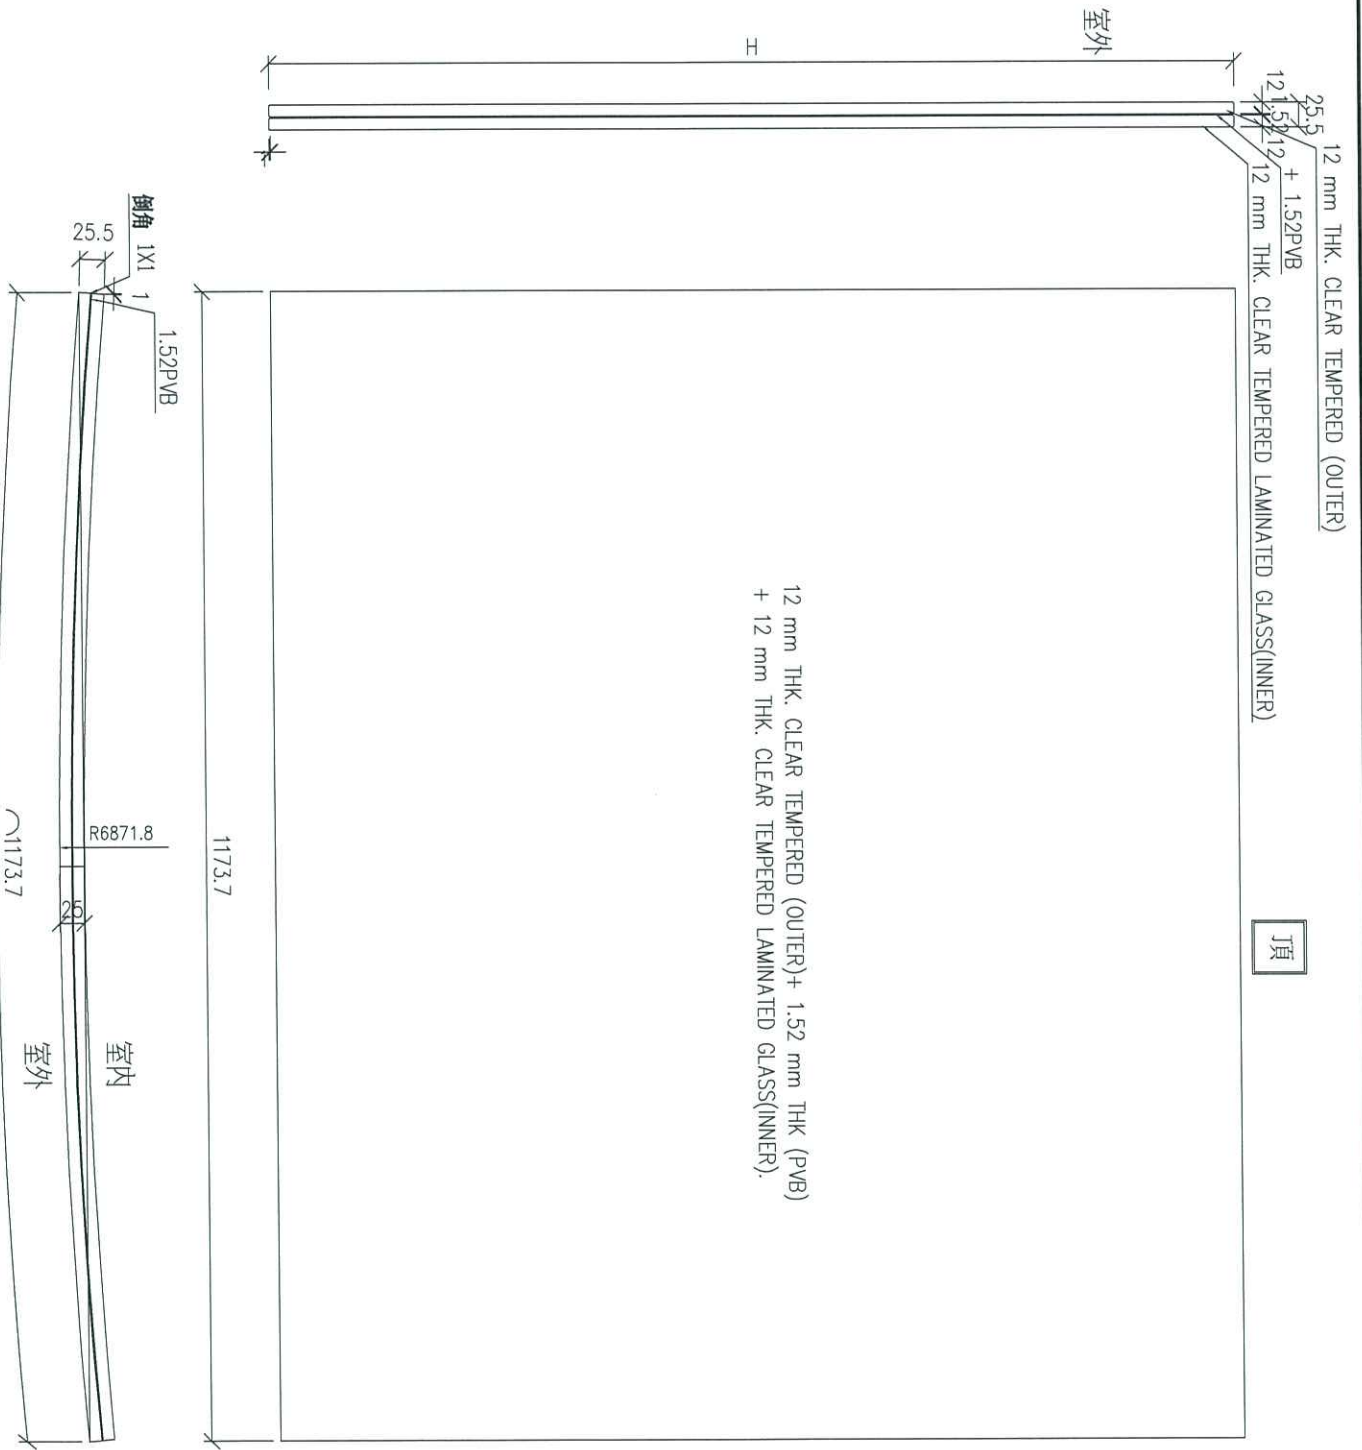

工程號	J-852	地盤	亞皆老街	附 件	3
名稱	玻璃加工圖		採用		
材料	12T+1.52PVB+12T夾膠玻璃		地盤		
顏色			工廠		

 美特鋁質 MIDI Aluminium Fabricator Ltd.	類別		物料號	
	制圖	CJM	2021.05.20	圖號 G1-04
修改		復核		數量 見BOM表
日期		批准		位置

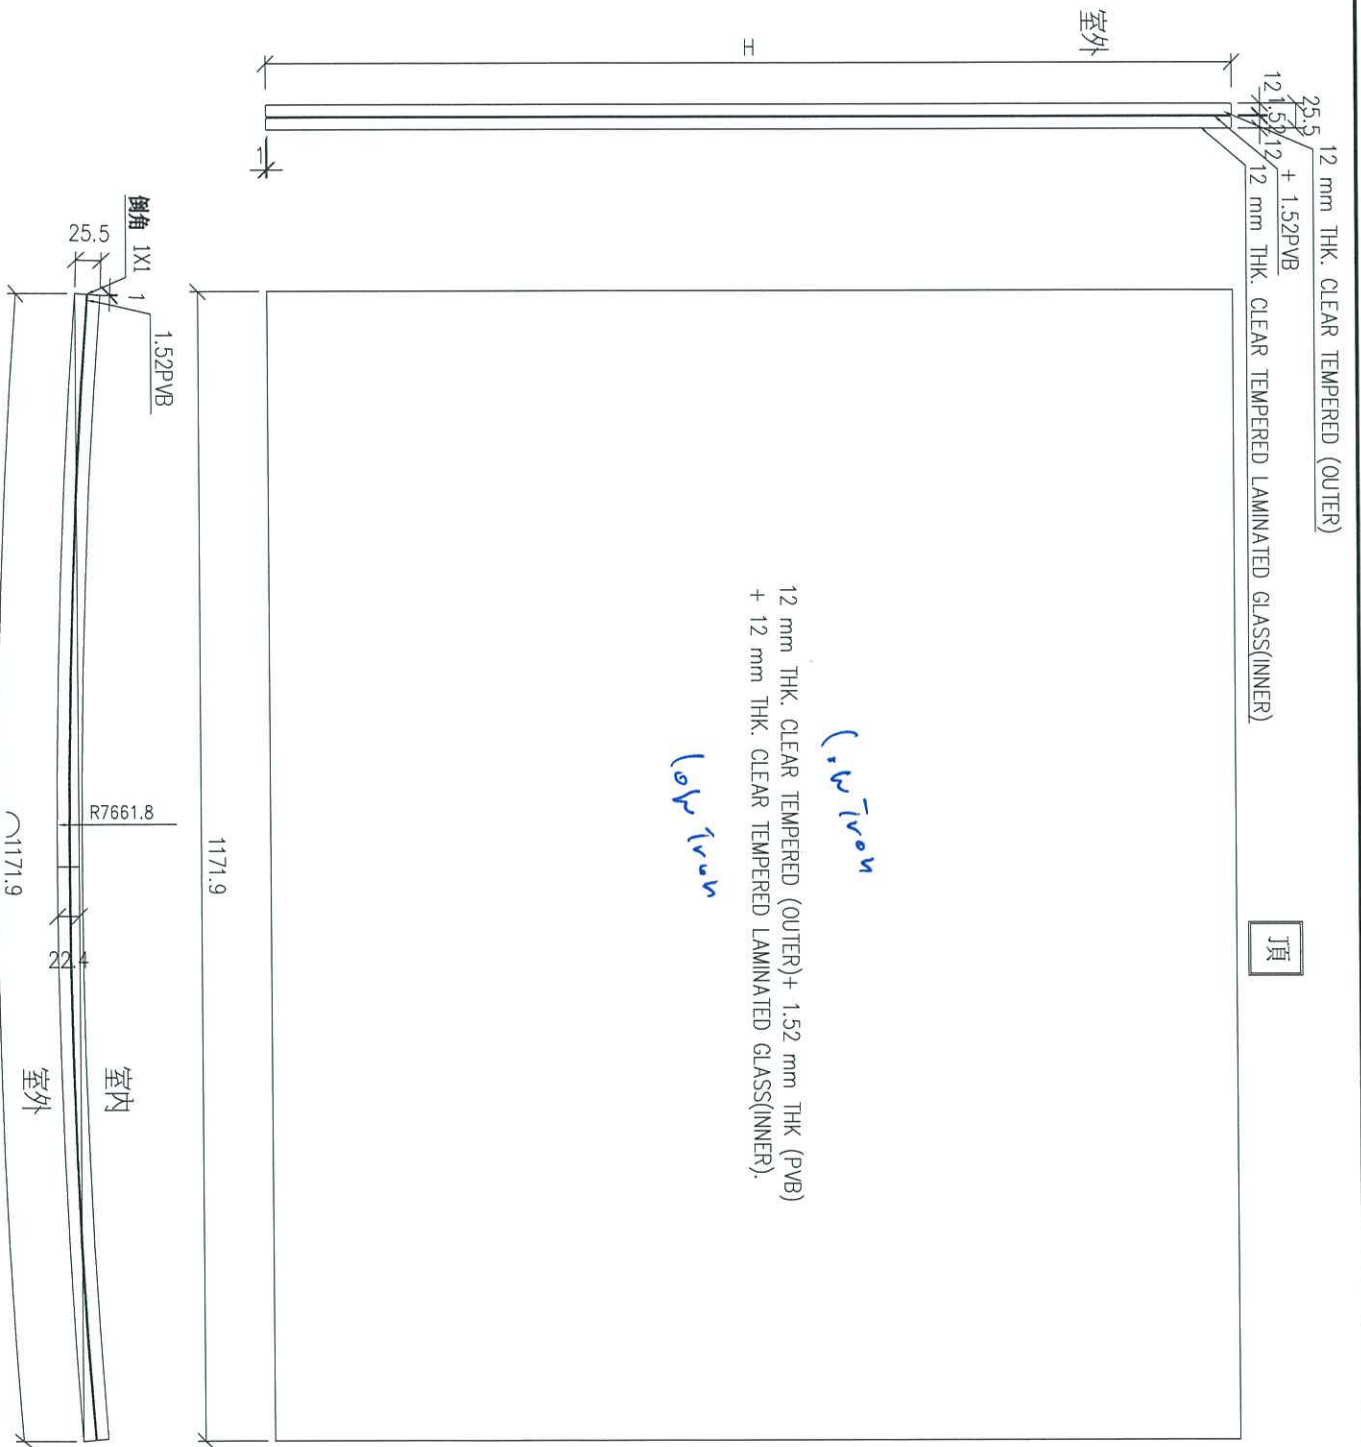

丁頂

工程號	J-852	地盤	亞皆老街
名稱	玻璃加工圖	採用	
材料	12T+1.52PVB+12T夾膠玻璃	地盤	
顏色		工廠	

附件