



工程指示 / 要求簡箋 ENGINEER INSTRUCTIONS(E.I.)

工程指示編號:	EI- 5973	修改版本:	-
	HK-		
工程編號:	J 852	工程名稱:	亞皆老街中電
收件人:	Maggie	發件人:	Paul Wong
工程項目:	T1 地盤用欄河玻璃 執修用	日期:	06/04/2023

<input type="checkbox"/> 原合約工程包	<input type="checkbox"/> 原合約工程加 / 減賬 QT-	<input type="checkbox"/> 新工程報價 QT-
---------------------------------	--	------------------------------------

信件批核號碼/圖紙參考編號:	批核模具圖紙編號:
客戶指示附件:	管理內部批簽署:

<input type="checkbox"/> 初步鋁料 B.M.	<input type="checkbox"/> 加工拆圖, 然後生產	<input type="checkbox"/> 尺寸表
<input type="checkbox"/> 正式鋁料 B.M.	<input type="checkbox"/> 技術上資料/指示	<input type="checkbox"/> 報價
<input type="checkbox"/> 配件 B.M.	<input type="checkbox"/> 樣辦或貨品說明書	<input type="checkbox"/> 分判合約
<input type="checkbox"/> 其他:		

內容: 請按玻璃BM訂購欄河玻璃送地盤安裝 執修換玻璃用  謝謝
完成上列要求日期: 14/04/2023

國內

<input type="checkbox"/> 生產技術總監	<input type="checkbox"/> 連附件	<input type="checkbox"/> 技術部	<input type="checkbox"/> 連附件	<input type="checkbox"/> 生產部	<input type="checkbox"/> 連附件
<input type="checkbox"/> 採購部	<input type="checkbox"/> 連附件	<input type="checkbox"/> 生產統籌部	<input type="checkbox"/> 連附件	<input type="checkbox"/> 報關組	<input type="checkbox"/> 連附件
<input type="checkbox"/> 質檢部	<input type="checkbox"/> 連附件	<input type="checkbox"/> 會計部	<input type="checkbox"/> 連附件	<input type="checkbox"/> 機械設計部	<input type="checkbox"/> 連附件
<input type="checkbox"/> 其他:					

香港


<input type="checkbox"/> 行政部	<input type="checkbox"/> 連附件	<input type="checkbox"/> 會計部	<input type="checkbox"/> 連附件	<input type="checkbox"/> 統籌部	<input type="checkbox"/> 連附件	<input type="checkbox"/> 工程部	<input type="checkbox"/> 連附件
<input checked="" type="checkbox"/> 採購部	<input checked="" type="checkbox"/> 連附件	<input checked="" type="checkbox"/> QS部	<input checked="" type="checkbox"/> 連附件	<input type="checkbox"/> 地盤管理	<input type="checkbox"/> 連附件	<input checked="" type="checkbox"/> 維修部	<input checked="" type="checkbox"/> 連附件



*發件人簽署:	*組別成員批核簽署:
傳遞編號:	項目經理簽署:



T1

美特鋁質 有限公司 MIDI Aluminium Fabricator Ltd.		工程號: J852	計算: WSH	日期: 2022.12.10	送呈:	計算參考數值/所屬位置分格												玻璃派窗表																	
地盤用玻璃B.M.表		地盤名稱:	核對:	日期:	副本:																														
BM編號:		項目類別: 地盤要求補片-美特自補(T1)	日期:	A/C Code:																															
修改版次: A-2023.4.1		總計玻璃面積(平方米): 95.22																																	
序號	修改內容	玻璃圖號	顏色與類型	厚度(mm)	玻璃尺寸		數量	總面積(平方米)	使用位置	座號	單位	分屬類型	樓層	分格闊度	玻璃見光(闊)	玻璃訂貨尺寸(闊)	分格高度	玻璃見光(高)	玻璃訂貨尺寸(高)	玻璃派窗表													合計		
					寬度(W mm)	高度(H mm)														1F	2F	3F	5F	6F	7F	8F	10F	15F	16F	18F	19F	20F		21F	22F
		GL01a-A01	I.G.U.		2100.0	2340.0	0	0.00	22W5/T3A	T3	A	樓窗	22F	2160.00	2060.00	2100.00	2400.00	2300.00	2340.00																0
					合計:		2	9.89																									0		
		G2-53B	(G2) 10 mm THK, CLEAR TEMPERED (OUTER) + 1.52 mm THK(PVB) + 10 mm THK, CLEAR TEMPERED LAMINATED GLASS (INNER)	21.5	2585.0	1010.0	3	7.83	GB5003B	T1	C		2F-3F/6F-22F	2835.00	2575.00	2585.00	1200.00	970.00	1010.00																3
		G2-56B		21.5	1265.0	840.0	1	1.06	GB5006B	T1	A		3F, 6F-19F	1515.00	1255.00	1265.00	1200.00	800.00	840.00															1	
					0.0	0.0	0	0.00																									0		
					合計:		4	8.90																									0		
	A-改為磨砂玻璃	GL03A-03		24.0	801.0	1261.0	2	2.02	W4/T1A	T1	A	生窗	1~21F	1000.00	777.00	801.00	1370.00	1237.00	1261.00															2	
			6mm low iron #2 SEE-83T+12A+6mm low iron #3 acid etched	24.0																													0		
			fritted pattern D21070874																														0		
					合計:		2	2.02																									0		
	A-改為磨砂玻璃	GL01B-04		30.0	813.0	468.0	1	0.38	W4/T1A	T1	A	樓窗	1~21F	1000.00	777.00	813.00	610.00	432.00	468.00															1	
			8mm low iron #2 SEE-83T+12A+10mm low iron #3 acid etched	30.0																													0		
			fritted pattern D21070875																														0		
					合計:		1	0.38																									0		
					總合計:		72	95.22																									0		
加工注意事項:		1. 本表中之所有玻璃顏色待定。 2. 本表中所有玻璃對角線尺寸偏差要求不超過負2mm。 3. 本表中玻璃要求粗磨邊處理並倒稜角，而所有玻璃之入爐方向需保持一致。 4. 本表中所有玻璃成品均需做雙面保護，用透明靜電膠紙加四周一寸PK白膠紙做雙面加固保護處理。 5. 本表中所有玻璃成品均需注明室內外及其玻璃編號，以便識別。																																	


 美特鋁質 有限公司 MIDI Aluminium Fabricator Ltd.	類別		物料號	
	制圖	ivan	2020-09-04	圖號 GL03-01~10
修改				數量 —
日期				位置 佛沙窗用

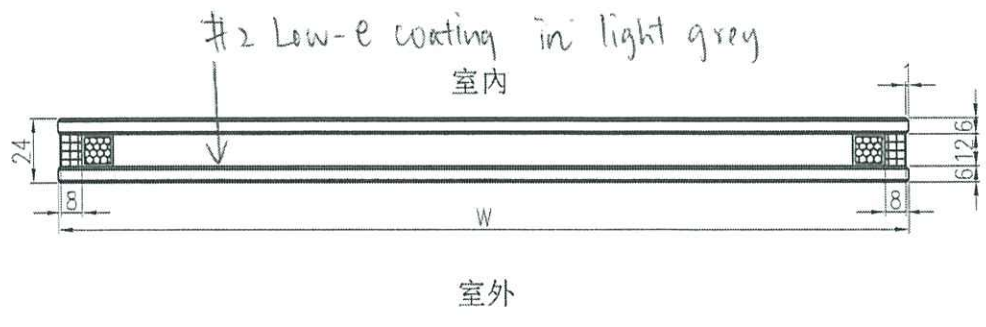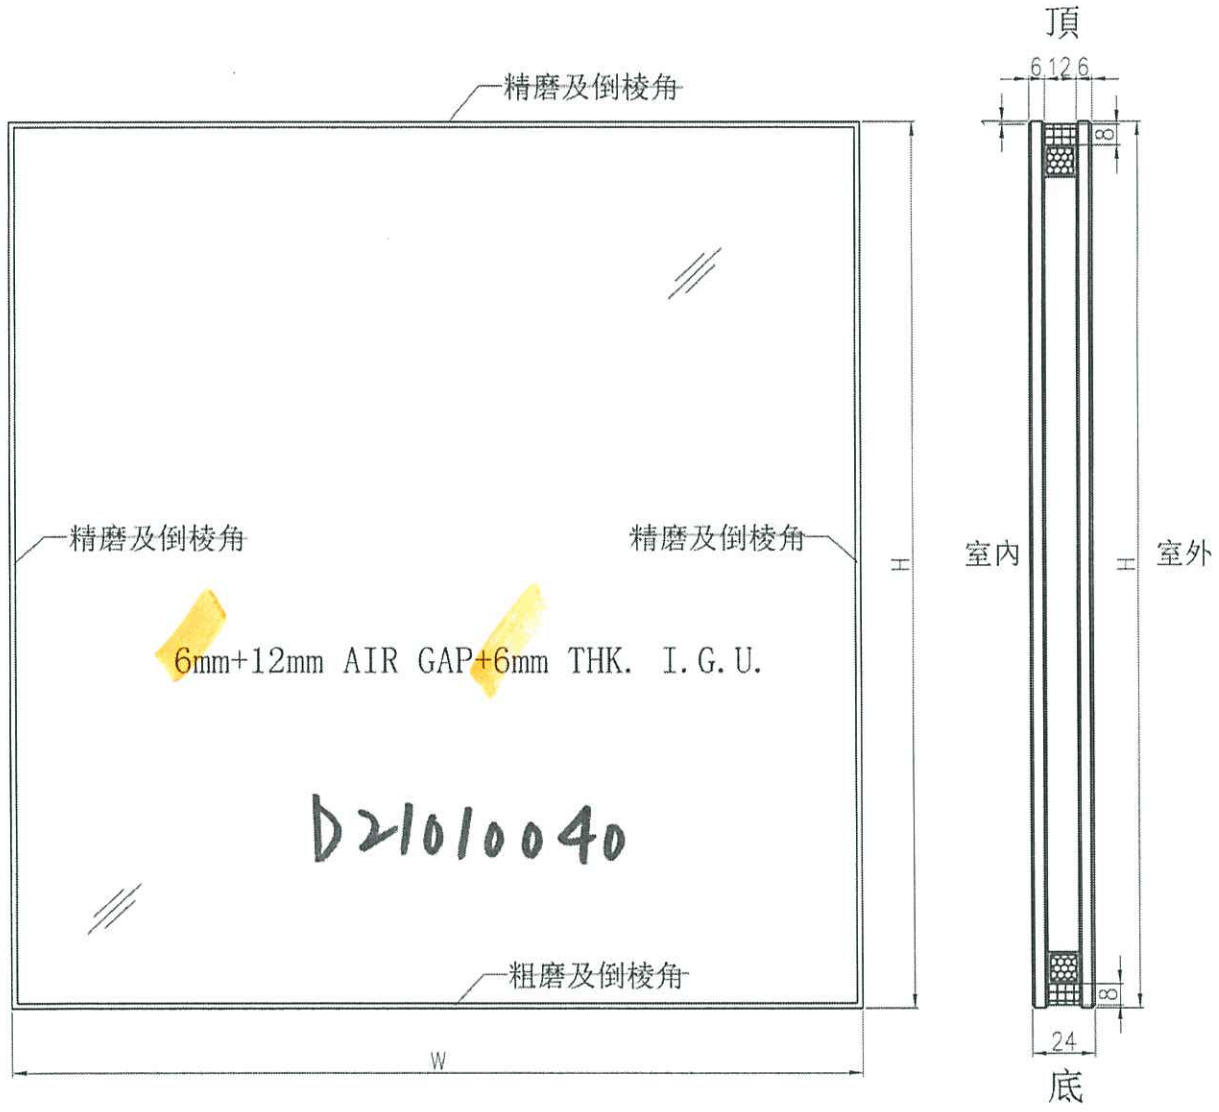

生留

工程號	J-852	地盤	—	附件
名稱	玻璃加工圖		採用	
材料	6mm+12mm AIR GAP+6mm THK. I.G.U.		地盤	
顏色	—		工廠 <input checked="" type="checkbox"/>	

 美特鋁質 有限公司 MIDI Aluminium Fabricator Ltd.		類別	物料號	圖號	GL01-01~08	
修改		制圖	Ivan	2020-09-04	數量	—
日期		復核			位置	佛沙窗用
		批准				

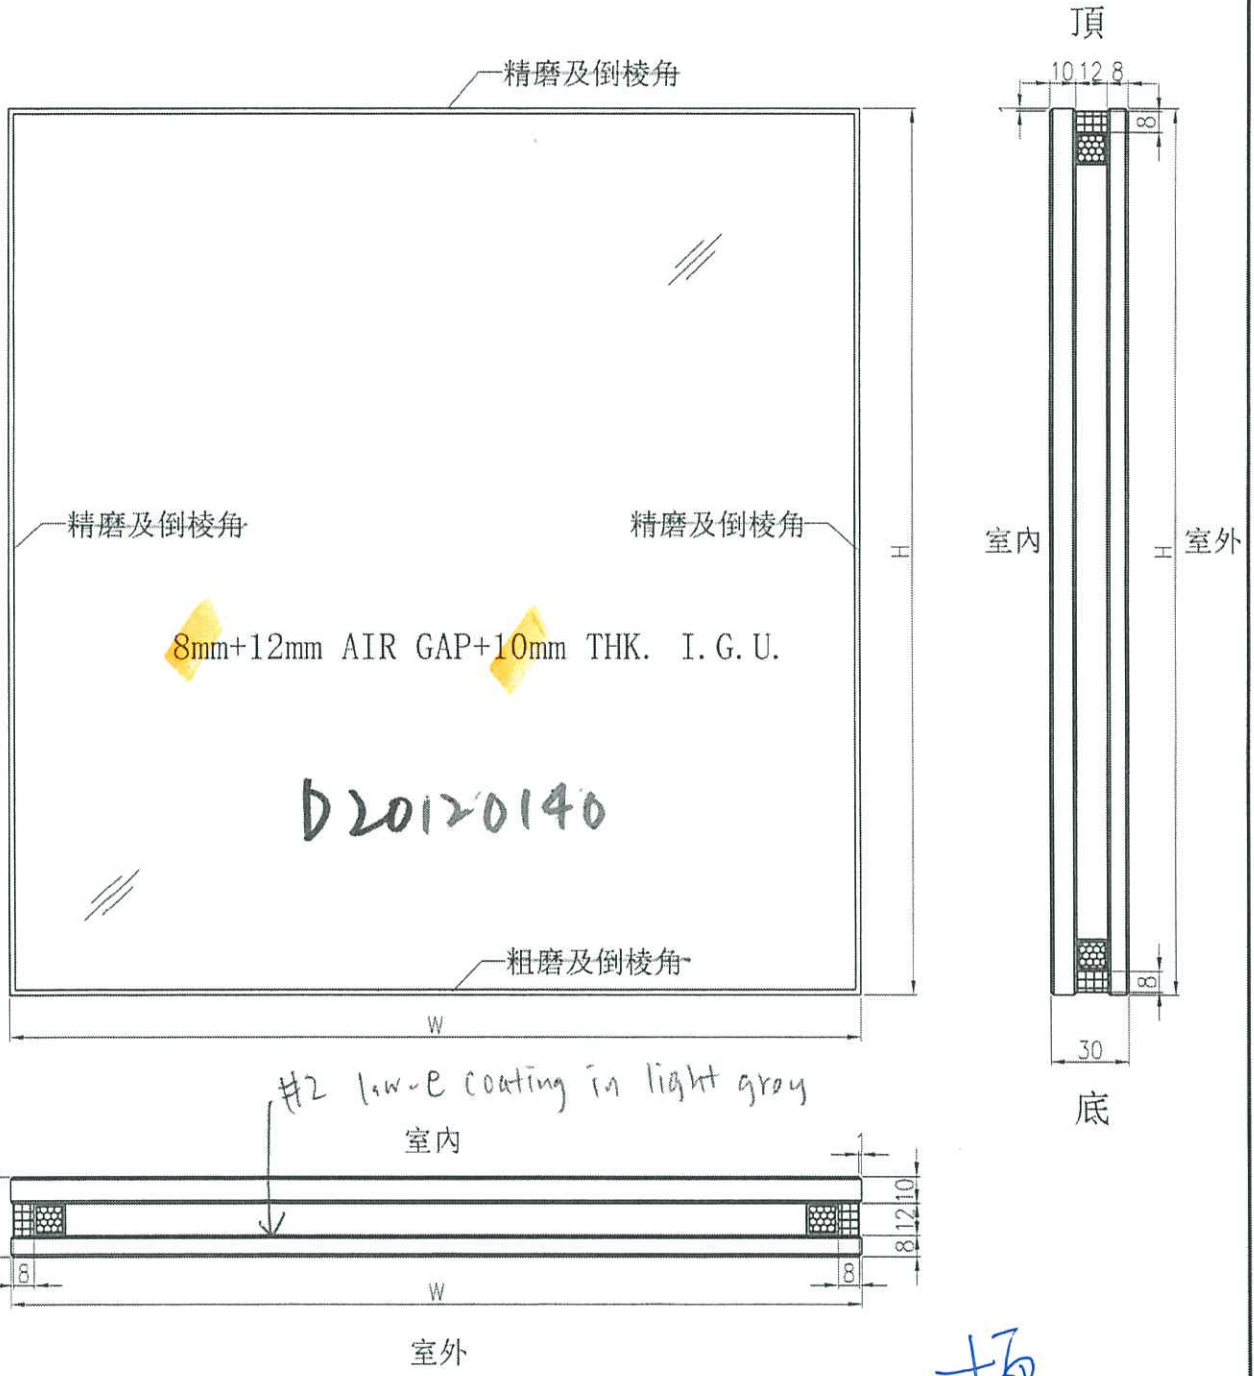


工程號	J-852	地盤	—	附件
名稱	玻璃加工圖	採用		
材料	8mm+12mm AIR GAP+10mm THK. I.G.U.	地盤		
顏色	—	工廠	✓	



美特鋁質 有限公司  
MIDI Aluminium Fabricator Ltd.



類別		物料號	
制圖	Ivan	2020-09-04	圖號 GL04-01~04
修改		復核	數量 —
日期		批准	位置 佛沙窗用

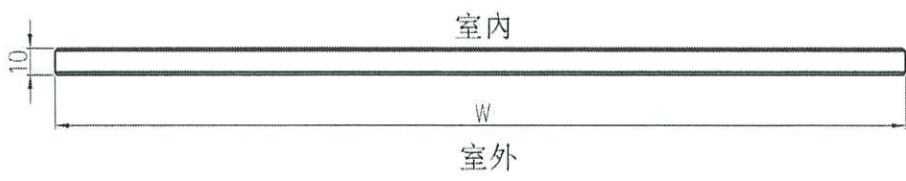

留欄用

工程號	J-852	地盤	—	附 件
名稱	玻璃加工圖		採用	
材料	10mm THK. TEMPERED GLASS		地盤 <input checked="" type="checkbox"/>	
顏色	—		工廠 <input type="checkbox"/>	

 <b>美特鋁質</b> 有限公司 MIDI Aluminium Fabricator Ltd.		類別		物料號	
修改		制圖	Ivan	2020-09-04	圖號 GL01a-01
日期		復核			數量 —
		批准			位置 佛沙窗用

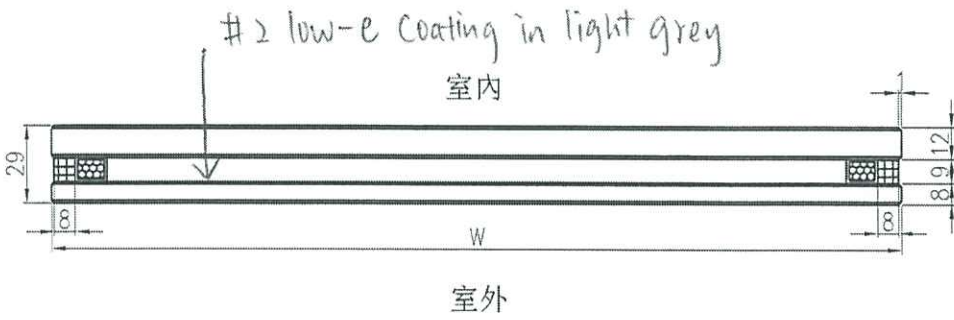
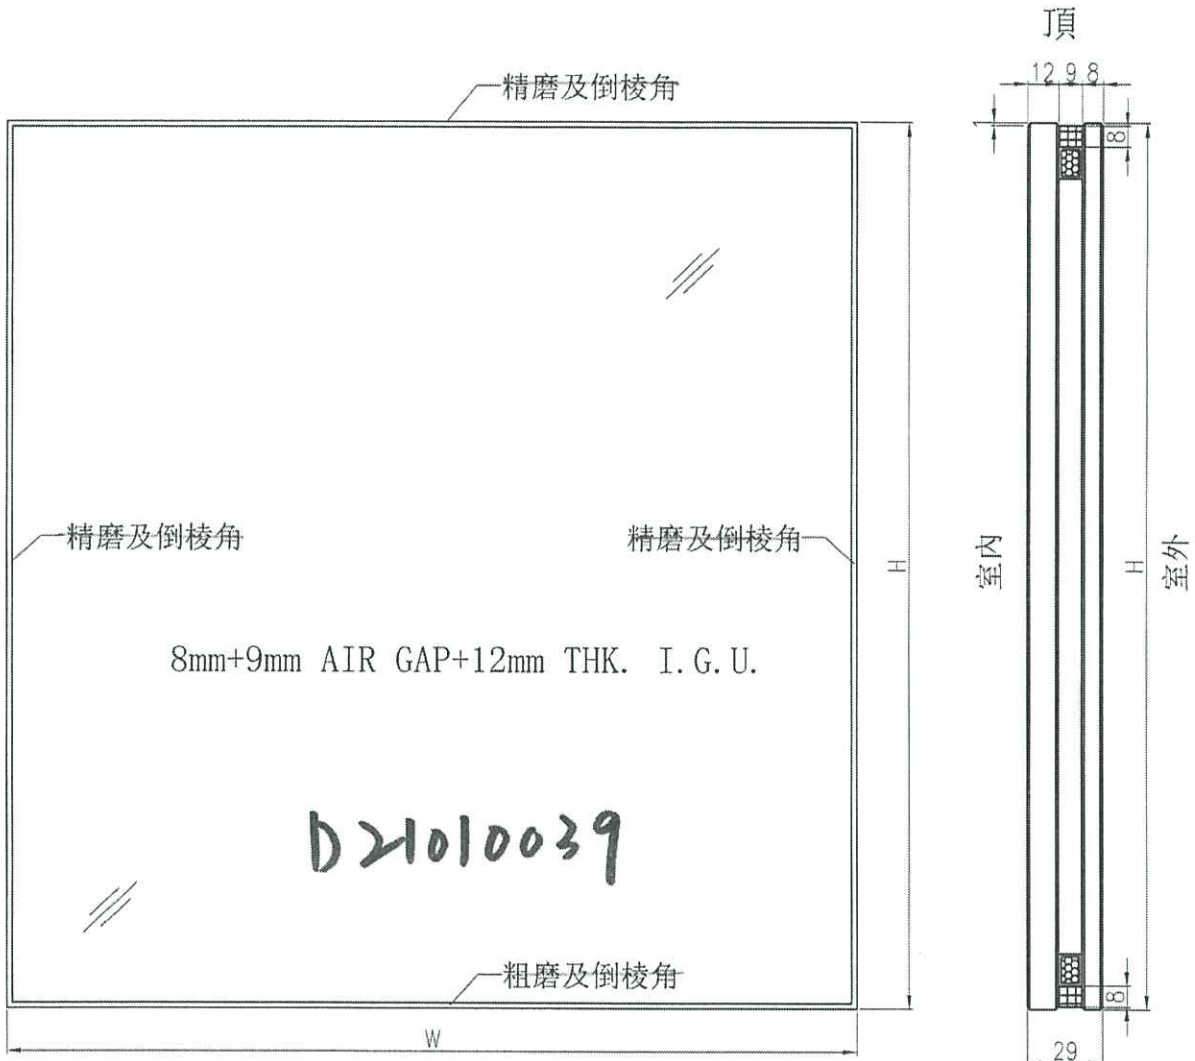


大大換

工程號	J-852	地盤	—	附件
名稱	玻璃加工圖		採用	
材料	8mm+9mm AIR GAP+12mm THK. I.G.U.		地盤	
顏色	—		工廠 <input checked="" type="checkbox"/>	

EG-DWG4

 <b>美特鋁質</b> 有限公司 MIDI Aluminium Fabricator Ltd.				類別		物料號	
修改				制圖	Ivan	2020-09-04	圖號 GL05-01~02
日期				復核			數量 —
				批准			位置 后裝鋁窗及鋁門用

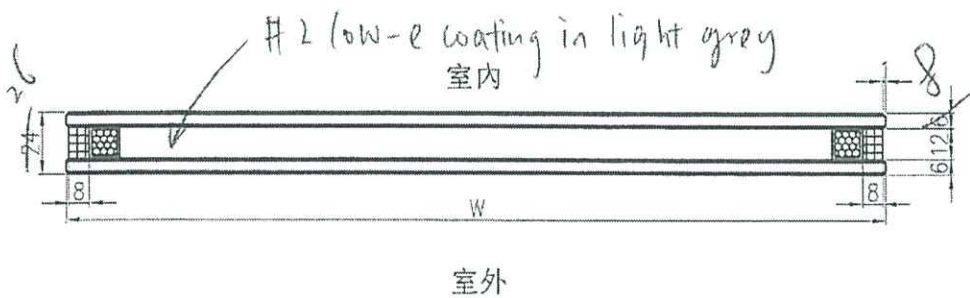
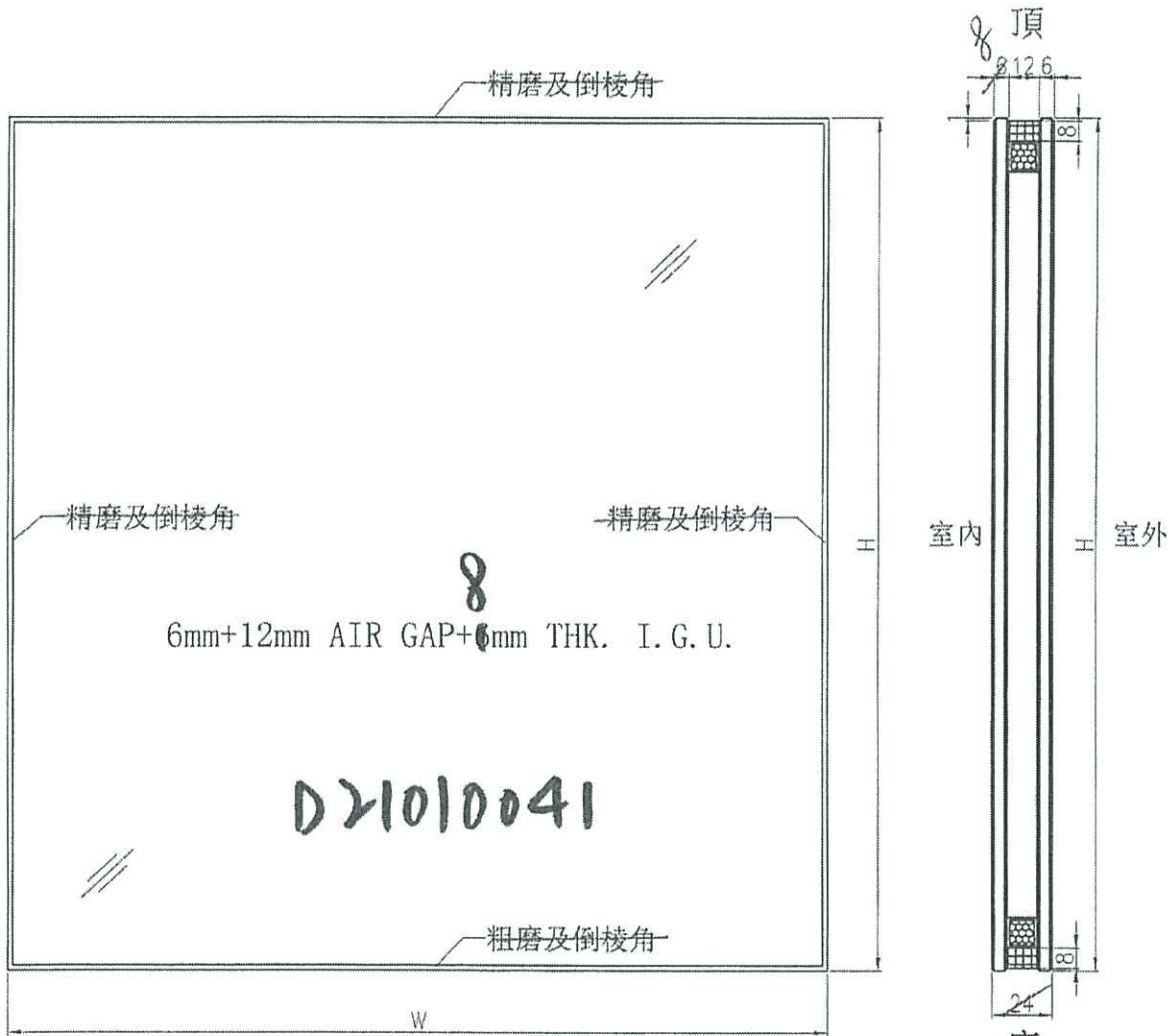


底  
26

20

工程號	J-852	地盤	—	附 件
名稱	玻璃加工圖		採用	
材料	6mm+12mm AIR GAP+6mm THK. I.G.U.		地盤	
顏色	—		工廠 <input checked="" type="checkbox"/>	

 美特鋁質有限公司 MIDI Aluminium Fabricator Ltd.				類別		物料號	
				制圖	CJM	2020.09.04	圖號 G2
修改				復核			數量 見BOM表
日期				批准			位置

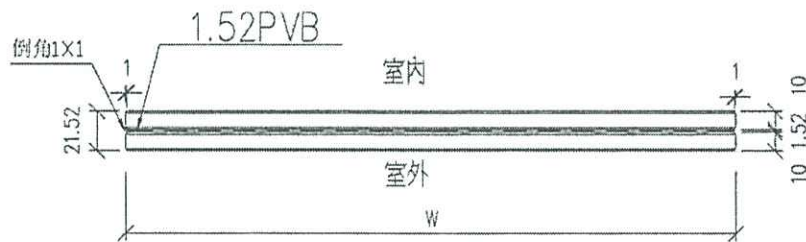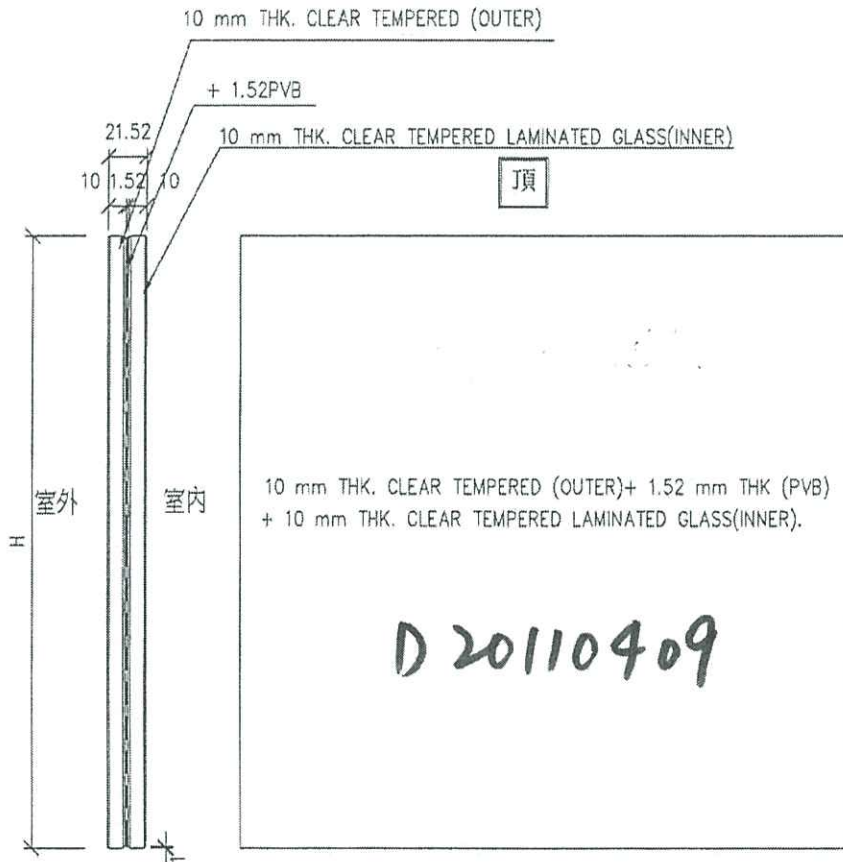



柯利河

工程號	J-852	地盤	亞皆老街	附件	②
名稱	玻璃加工圖		採用		
材料			地盤		
顏色	10T+1.52PVB+10T夾膠玻璃		工廠		

蒙片

EG-DWG4

 美特鋁質 有限公司 MIDI Aluminium Fabricator Ltd.		類別	物料號	圖號	GL03-01~04
修改		制圖	ivon 2020-09-04	數量	—
日期		復核		位置	后裝鋁窗及鋁門用

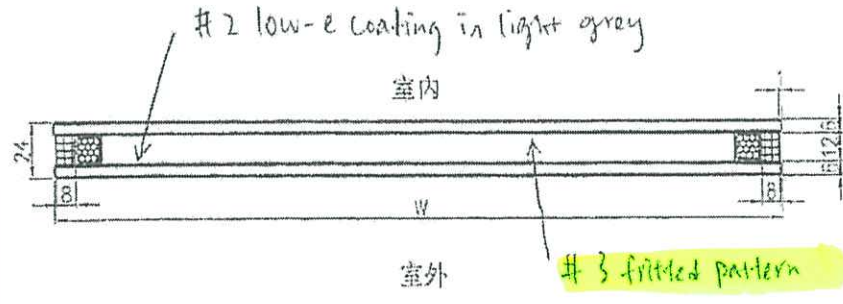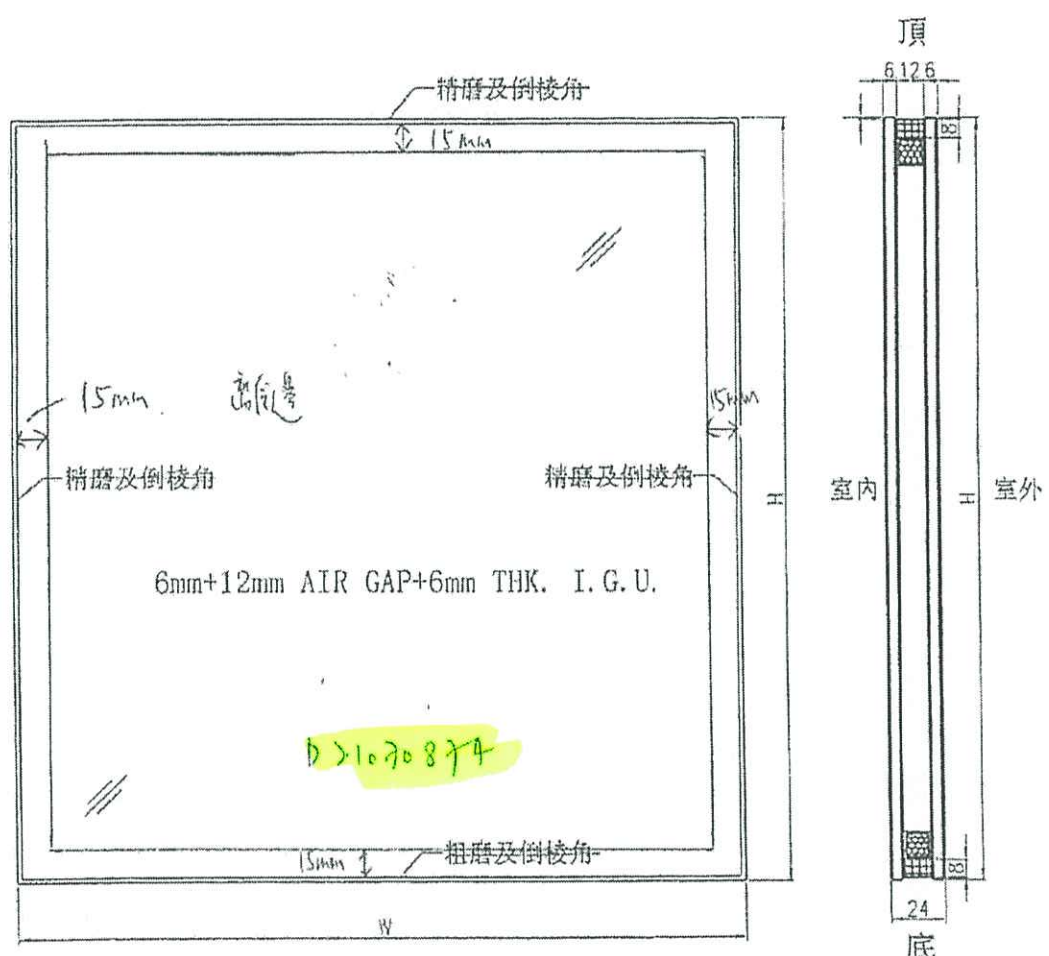


工程號	J-852	地盤	—	附	
名稱	玻璃加工圖	採用		件	
材料	6mm+12mm AIR GAP+6mm THK. I.G.U.	地盤			
顏色	—	工廠	✓		

象片

EG-DWG4

 美特鋁質 有限公司 MIDI Aluminium Fabricator Ltd.		類別	物料號	圖號	GLO1-01~05, 11
修改		制圖	Ivan	2020-09-04	數量
日期		復核			位置
		批准			后裝鋁窗及鋁門角

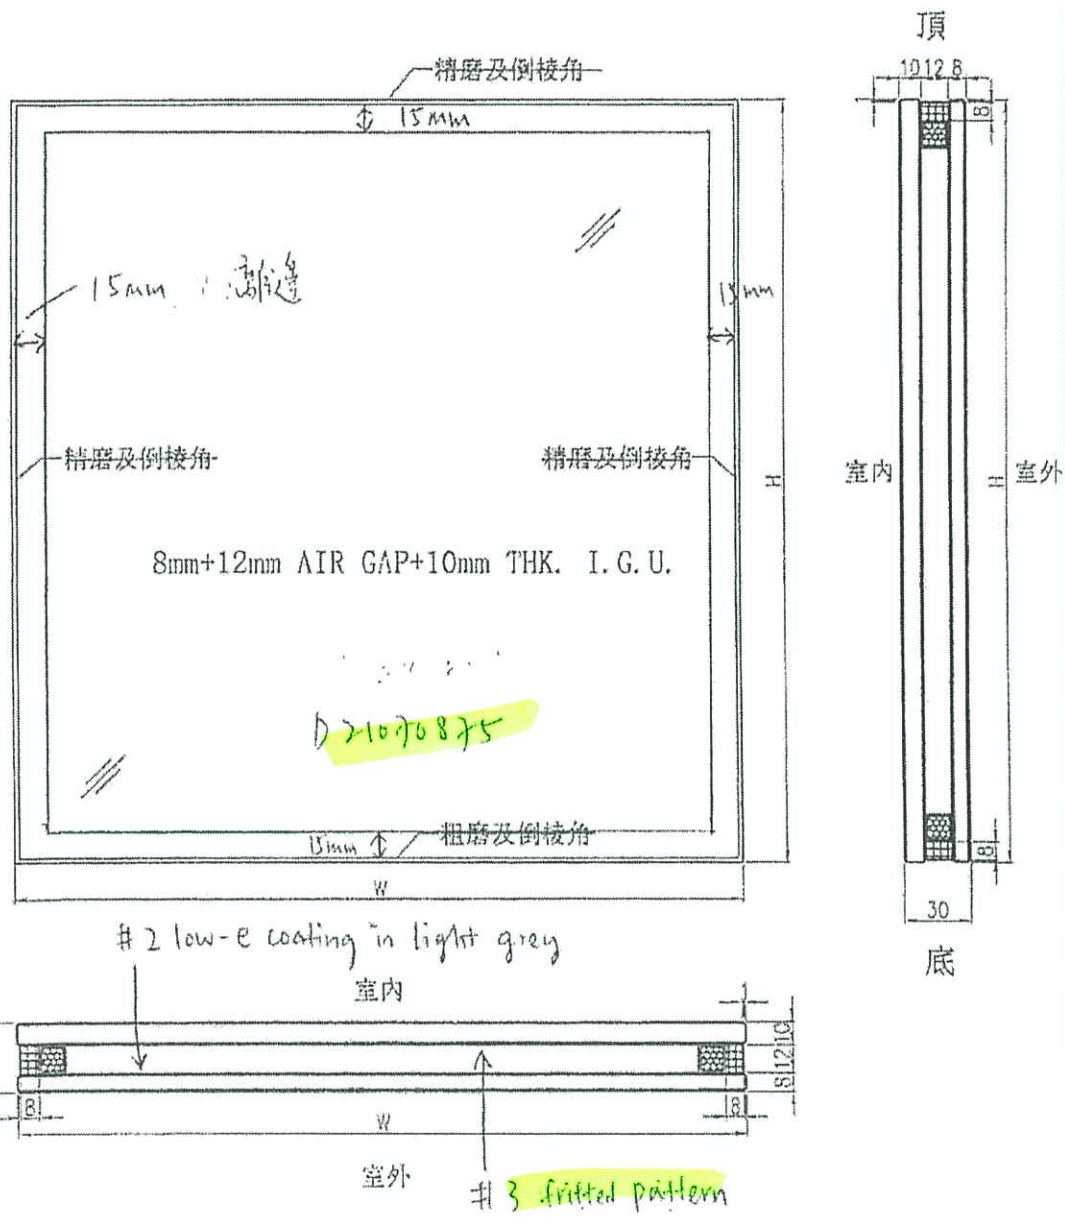

工程號	J-852	地盤	-	附 件
名稱	玻璃加工圖	採用		
材料	8mm+12mm AIR GAP+10mm THK. I.G.U.	地盤		
顏色	-	工廠	✓	