

工程指示 / 要求簡箋 ENGINEER INSTRUCTIONS(E.I.)

工程指示編號:	EI- 7123	修改版本:	-
	HK-2883		
工程編號:	J 853	工程名稱:	延坪道 (第2期)
收件人:	Maggie Lo	發件人:	Joe Chan
工程項目:	PMU 1 補訂廠用玻璃	日期:	11/12/2023

<input type="checkbox"/> 原合約工程包	<input type="checkbox"/> 原合約工程加 / 減賬 QT-	<input type="checkbox"/> 新工程報價 QT-
---------------------------------	--	------------------------------------

信件批核號碼/圖紙參考編號:	批核模具圖紙編號:
客戶指示附件:	管理內部批簽署:

<input type="checkbox"/> 初步鋁料 B.M.	<input type="checkbox"/> 加工拆圖, 然後生產	<input type="checkbox"/> 尺寸表
<input type="checkbox"/> 正式鋁料 B.M.	<input type="checkbox"/> 技術上資料/指示	<input type="checkbox"/> 報價
<input type="checkbox"/> 配件 B.M.	<input type="checkbox"/> 樣辦或貨品說明書	<input type="checkbox"/> 分判合約
<input type="checkbox"/> 其他:		

內容: 請依附件資料, 生產玻璃, 送東莞美特廠.

完成上列要求日期: 25/12/2023


國內

<input type="checkbox"/> 生產技術總監	<input type="checkbox"/> 連附件	<input type="checkbox"/> 技術部	<input type="checkbox"/> 連附件	<input type="checkbox"/> 生產部	<input type="checkbox"/> 連附件
<input type="checkbox"/> 採購部	<input type="checkbox"/> 連附件	<input checked="" type="checkbox"/> 生產統籌部	<input checked="" type="checkbox"/> 連附件	<input type="checkbox"/> 報關組	<input type="checkbox"/> 連附件
<input type="checkbox"/> 質檢部	<input type="checkbox"/> 連附件	<input type="checkbox"/> 會計部	<input type="checkbox"/> 連附件	<input type="checkbox"/> 機械設計部	<input type="checkbox"/> 連附件
<input type="checkbox"/> 香港辦	<input type="checkbox"/> 連附件	<input type="checkbox"/> 其他:			

香港

<input type="checkbox"/> 行政部	<input type="checkbox"/> 連附件	<input type="checkbox"/> 會計部	<input type="checkbox"/> 連附件	<input type="checkbox"/> 統籌部	<input type="checkbox"/> 連附件	<input type="checkbox"/> 工程部	<input type="checkbox"/> 連附件
<input type="checkbox"/> 採購部	<input type="checkbox"/> 連附件	<input type="checkbox"/> QS部	<input type="checkbox"/> 連附件	<input type="checkbox"/> 地盤管理	<input type="checkbox"/> 連附件	<input type="checkbox"/> 維修部	<input type="checkbox"/> 連附件

*發件人簽署:		*組別成員批核簽署:	
傳遞編號:	HK2883 / 23	項目經理簽署:	

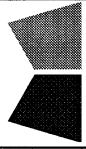	工程號:	J-853	計算:	J.L.	日期:	30/8/2023	送呈:
	地盤名稱:	香港延坪路	核對:		日期:		副本:
工廠用玻璃B.M.表		項目類別:	第二期別墅 PMU	批准:	日期:		
BM編號:	A/C Code:		數量:	16	計玻璃面積 (平方米)		30.779

序號	修改標示	顏色與名稱	厚度(mm)	玻璃尺寸		數量	面積(平方米)		備註
				寬度(mm)	高度(mm)		單件	總面積	
1		10mm HEAT STRENGTHENED GLASS (OUTER) + 12mm AIR GAP + 10mm THK. TEMPERED GLASS (INNER) (10mm FDNB0-54T#2 + 12A + 12mm Clear) SAMPLE NO.: D21031909		612	1988	2	1.217	2.433	
2		12mm THK. HEAT STRENGTHENED GLASS (12mm SSC-50T) SAMPLE NO.: D21032005	12.00	1067	1688	1	1.801	1.801	
3				1067	1988	1	2.121	2.121	
4				717	893	2	0.640	1.281	
5		12mm THK. CLEAR TEMPERED GLASS SAMPLE NO.: D21032007		2192	893	1	1.957	1.957	
6				1172	893	1	1.047	1.047	
7		10mm HEAT STRENGTHENED GLASS (OUTER) + 12mm AIR GAP + 12mm THK. TEMPERED GLASS (INNER) (10mm FDNB0-54T#2 + 12A + 12mm Clear) SAMPLE NO.: D21031911		2357	893	1	2.105	2.105	
8				1045	257.5	2	0.269	0.538	
9				2192	2093	1	4.588	4.588	
10				2357	2493	2	5.876	11.752	
11				1172	643	1	0.754	0.754	
12				1172	343	1	0.402	0.402	
				總計:		16		30.779	

1).本表中所有玻璃對角線尺寸偏差要求不超過正負2mm.

2).本表中所有玻璃要求粗磨邊處理並倒棱角.


3).本表中玻璃要求粗磨邊處理並倒棱角, 攔河玻璃頂底要精磨邊, 而所有玻璃之入爐方向需保持一致。





4).本表中不同種類玻璃參照玻璃加工圖加工。

5).本表中所有強化玻璃均需HEAT SOAK TEST。

6).本表中所有玻璃均需注明室內外面及其玻璃編號, 以便識別。

加工注意事項:

 美特铝质有限公司 MIDI Aluminium Fabricator Ltd.				工程号 J853	制图 J.L.	16/06/23	物料号 详见玻璃BM表
地盘 香港延坪路				名称 玻璃加工图	复核 -	图号 J853-PMU-GL1-001	数量 -
版本 1	采用 工厂 √	地盘 	名称 玻璃加工图	批准 -	数量 -	长度 -	宽度 -
日期 10/08	颜色 -		材料 GL1:10 HS+12AS+10T IGU	单件面积(m ²) -			

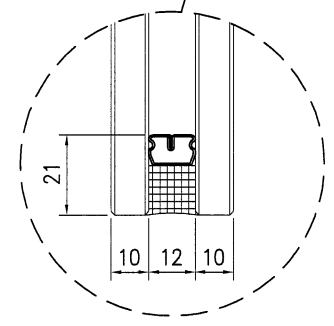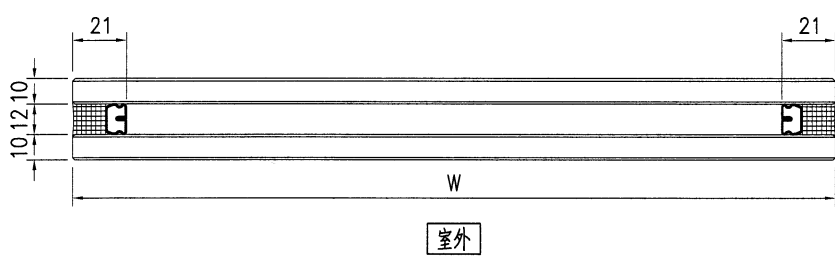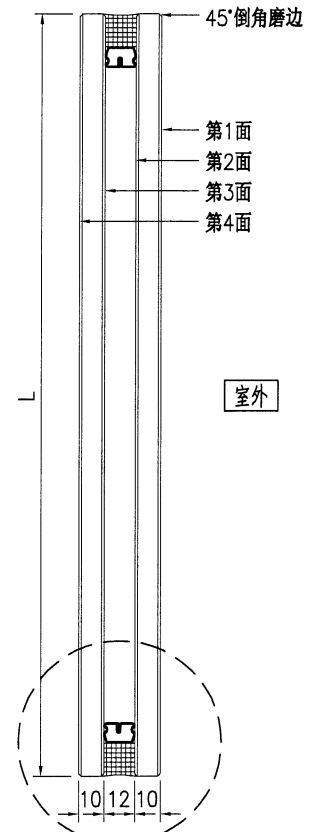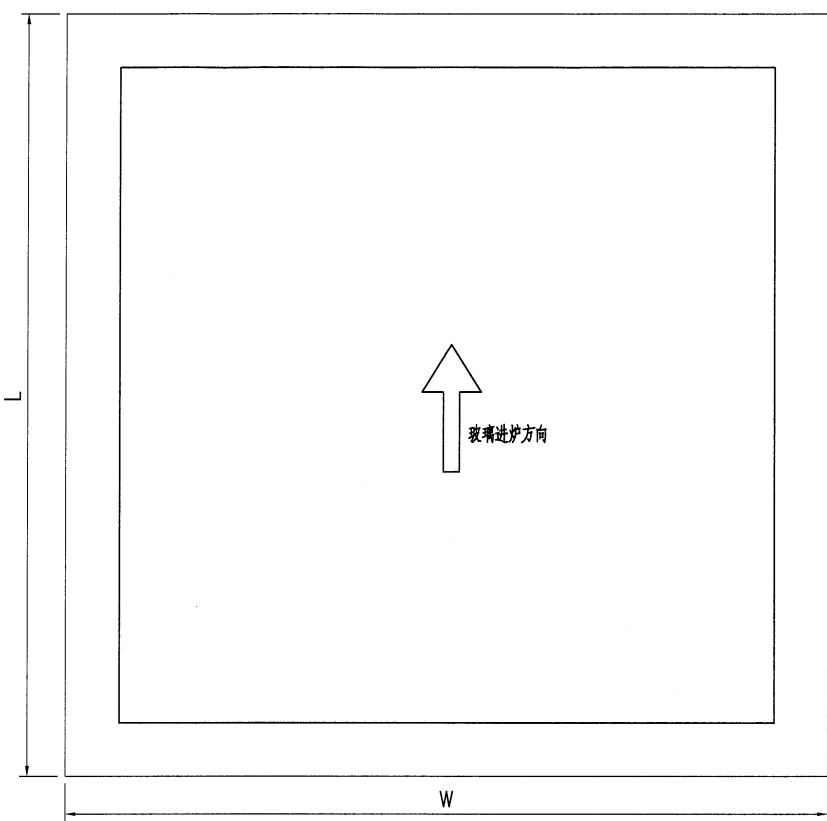

技术说明:




- 1.玻璃为: GL1:10mm THK. HEAT STRENGTHENED GLASS + 12mm AIR SPACE + 10mm THK CLEAR TEMPERED GLASS (IGU)
- 2.色号为: _____, Low-e膜在第 2 面;
- 3.中空铝隔条, 两面涂丁基胶涂抹均匀, 内层为铝框本色, 玻璃四周1x45°机磨边;
- 4.玻璃密封胶采用: 聚硫胶, 胶深符合相应规范要求;
- 5.中空玻璃应符合《中空玻璃》GB1194-2002国家标准, 并按《玻璃幕墙工程质量检验标准》JGJ/T139-2001进行质量检验;
- 6.玻璃出厂前必须粘好相应编号及内外标签, 玻璃单边长度超过2m, 所有全钢化玻璃需要热浸处理;
- 7.玻璃钢化波纹方向平行分布; 图中标注尺寸单位为mm, 进炉方向与滚轮垂直。



美特铝质有限公司
MIDI Aluminium Fabricator Ltd.

工程号	J853	制图	J.L.	16/06/23	物料号	详见玻璃BM表			
地盘	香港延坪路	复核	-	-	图号	J853-PMU-GL2-001			
版本	1	名称	玻璃加工图	批准	-	-	数量	-	
日期	10/08	材料	GL2:12 HS	单件面积(m ²)	-	长度	-	宽度	-

采用	工厂	√	地盘	
颜色	-			

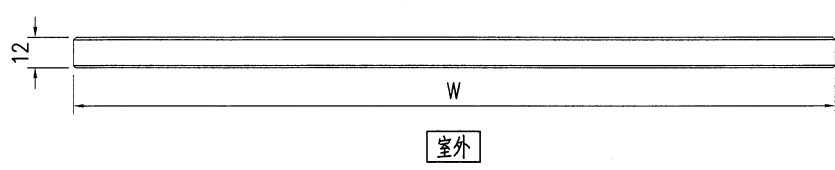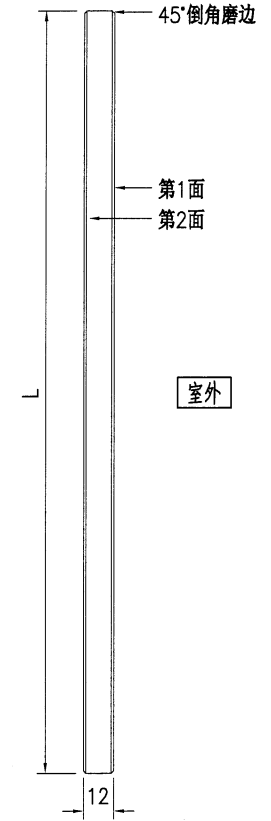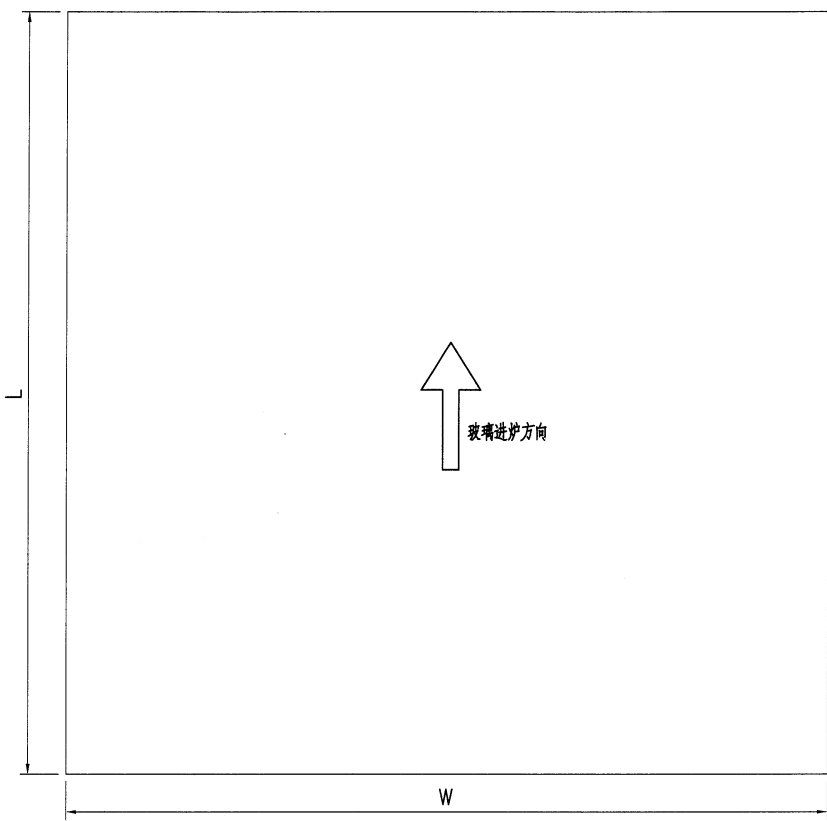


- 技术说明:
- 1.玻璃为: GL2:12mm THK. CLEAR HEAT STRENGTHENED GLASS
 - 2.色号为: - , Low-e膜在第 2 面;
 - 3.中空铝隔条, 两面涂丁基胶涂抹均匀, 内层为铝框本色, 玻璃四周1x45°机磨边;
 - 4.玻璃密封胶采用: 聚硫胶 , 胶深符合相应规范要求;
 - 5.中空玻璃应符合《中空玻璃》GB1194-2002国家标准, 并按《玻璃幕墙工程质量检验标准》JGJ/T139-2001进行质量检验;
 - 6.玻璃出厂前必须粘好相应编号及内外标签,玻璃单边长度超过2m, 所有全钢化玻璃需要热浸处理;
 - 7.玻璃钢化波纹方向平行分布; 图中标注尺寸单位为mm, 进炉方向与滚轮垂直。



美特铝质有限公司
MIDI Aluminium Fabricator Ltd.

版本号	1	采用	工厂	√	地盘	名称	玻璃加工图	批准	-	-	数量	-
日期	10/08	颜色	-	材料	GL4:12T	单件面积(m ²)	-	长度	-	宽度	-	-
工程号	J853	制图	J.L.	16/06/23	物料号	详见玻璃BM表						
地盘	香港延坪路	复核	-	-	图号	J853-PMU-GL4-001						

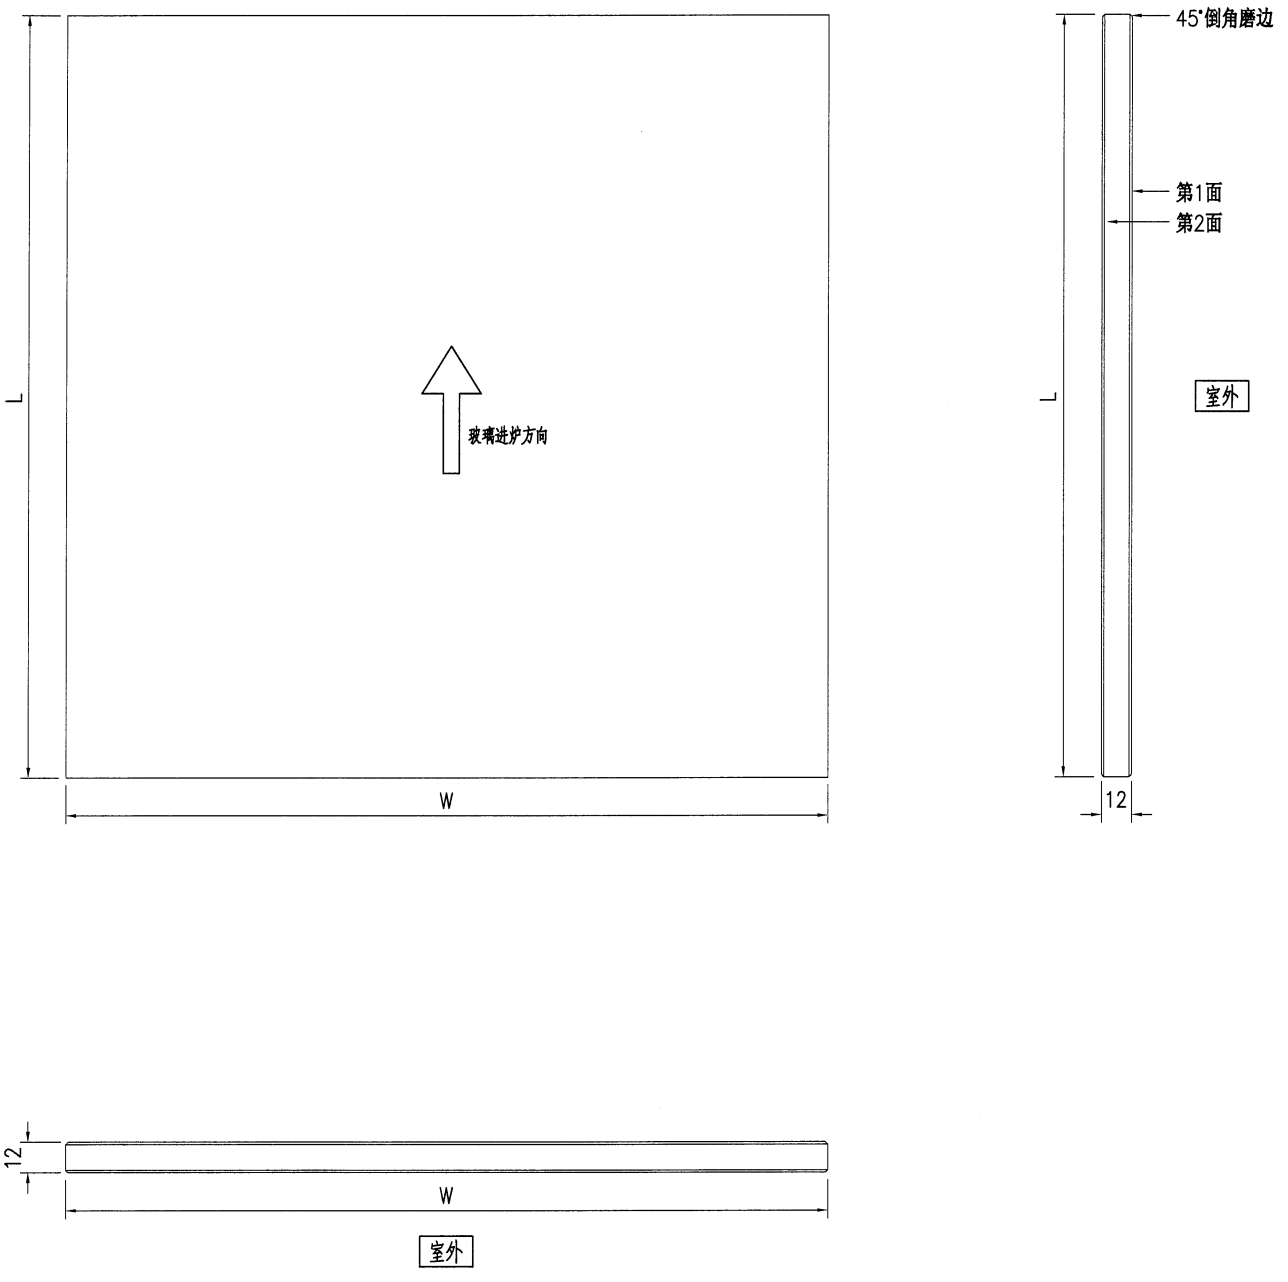





技术说明:

- 1.玻璃为: GL4:12mm THK. CLEAR TEMPERED GLASS
- 2.色号为: - , Low-e膜在第 2 面;
- 3.中空铝隔条, 两面涂丁基胶涂抹均匀, 内层为铝框本色, 玻璃四周1x45°机磨边;
- 4.玻璃密封胶采用: 聚硫胶 , 胶深符合相应规范要求;
- 5.中空玻璃应符合《中空玻璃》GB1194-2002国家标准, 并按《玻璃幕墙工程质量检验标准》JGJ/T139-2001进行质量检验;
- 6.玻璃出厂前必须粘好相应编号及内外标签, 玻璃单边长度超过2m, 所有全钢化玻璃需要热浸处理;
- 7.玻璃钢化波纹方向平行分布; 图中标注尺寸单位为mm, 进炉方向与滚轮垂直。





美特铝质有限公司
MIDI Aluminium Fabricator Ltd.

工程号	J853	制图	J.L.	16/06/23	物料号	详见玻璃BM表	
地盘	香港延坪路	复核	-	-	图号	J853-PMU-GL6-001	
版本	1	名称	玻璃加工图	批准	-	数量	-
日期	10/08	材料	GL6:10 HS+12AS+12T IGU	单件面积(㎡)	-	长度	-
采用	工厂	√	地盘			宽度	-
颜色	-						

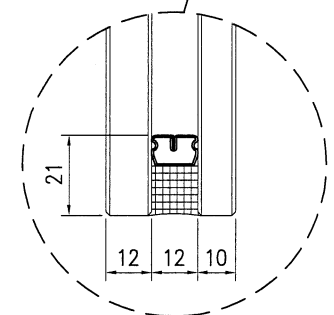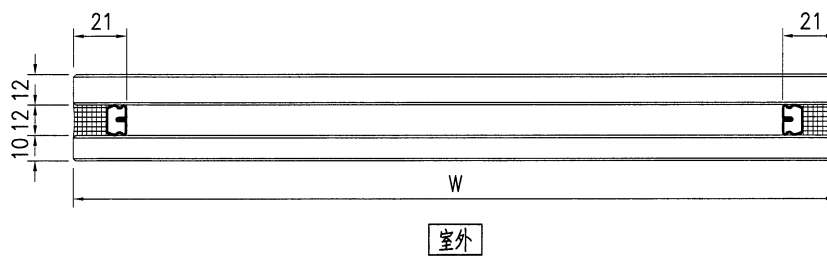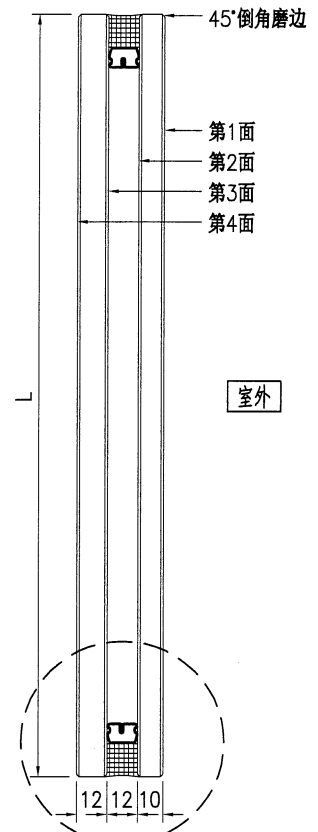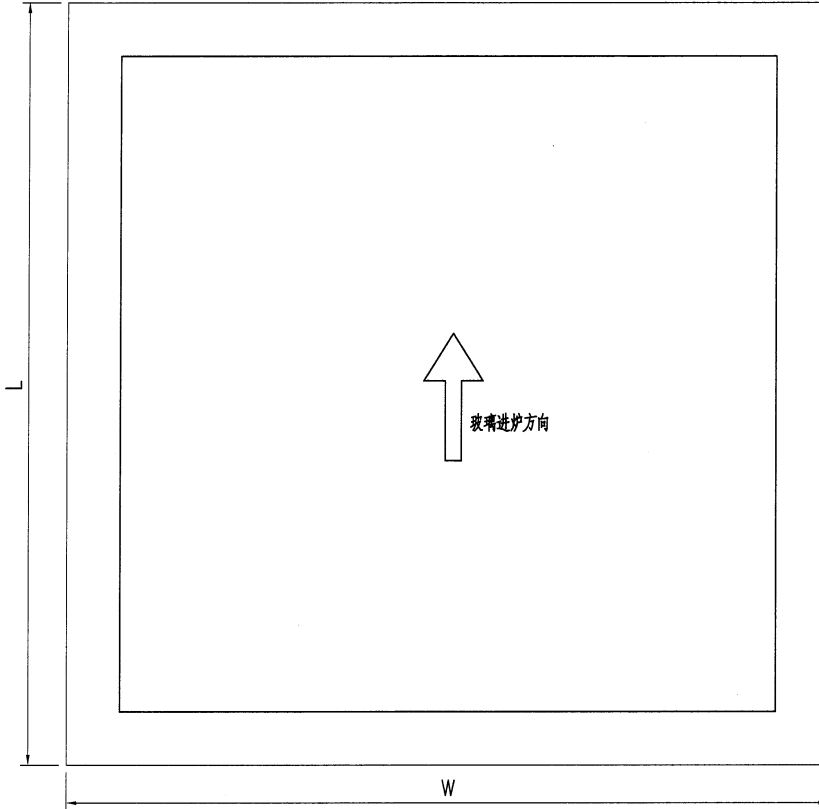

技术说明:

- 1.玻璃为: GL6:10mm THK. HEAT STRENGTHENED GLASS + 12mm AIR SPACE + 12mm THK CLEAR TEMPERED GLASS (IGU)
- 2.色号为: _____, Low-e膜在第 2 面;
- 3.中空铝隔条, 两面涂丁基胶涂抹均匀, 内层为铝框本色, 玻璃四周1x45°机磨边;
- 4.玻璃密封胶采用: 聚硫胶, 胶深符合相应规范要求;
- 5.中空玻璃应符合《中空玻璃》GB1194-2002国家标准, 并按《玻璃幕墙工程质量检验标准》JGJ/T139-2001进行质量检验;
- 6.玻璃出厂前必须粘好相应编号及内外标签,玻璃单边长度超过2m, 所有全钢化玻璃需要热浸处理;
- 7.玻璃钢化波纹方向平行分布; 图中标注尺寸单位为mm, 进炉方向与滚轮垂直。

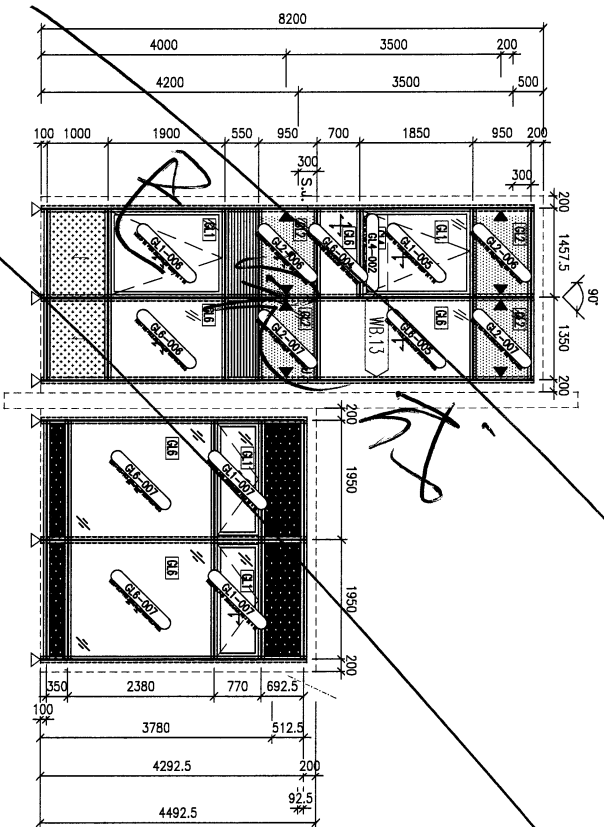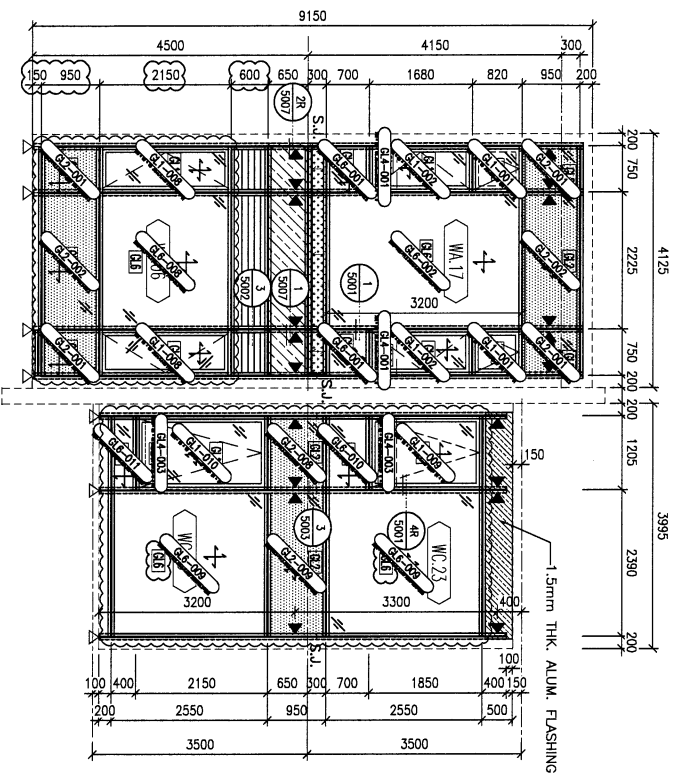

LEGEND:

- [G1] + - 10mm HEAT STRENGTHENED GLASS (OUTER)
+ 12mm AIR GAP + 10mm THK. TEMPERED GLASS (INNER)
- [G2] + - 12mm THK. HEAT STRENGTHENED GLASS
& 2mm THK. ALUM. BACKSPRM (SPANDREL GLASS)
- [G3] + - 12mm THK. CLEAR TEMPERED GLASS
- [G5] + - 10mm HEAT STRENGTHENED GLASS (OUTER)
+ 12mm AIR GAP + 12mm THK. TEMPERED GLASS (INNER)
- [G6] + - 10mm HEAT STRENGTHENED GLASS (OUTER)
+ 12mm AIR GAP + 15mm THK. TEMPERED GLASS (INNER)
- [S1] - 5mm THK. ALUMINIUM CLADDING
W/ 5mm THK. ALUMINIUM CLADDING
- [S2] - 10mm BUILD-UP R.H.S.
- [S3] - 10mm BUILD-UP R.H.S.
- [S7] - 80x80x8mm THK. GAL.S. S.H.S.
- ▲ - SUPPORT POINT (WIND LOAD + DEAD LOAD)
- △ - SUPPORT POINT (WIND LOAD)
- S.J. - STACK JOINT
- [STONE] - STONE CLADDING (UNDER SEPARATED SUBMISSION)
- [ALUM] - 3mm THK. ALUM. CLADDING

RD. REF. :

CLIENT : SHIMAO GROUP HOLDINGS LIMITED

ARCHITECT : HONG TUNG & PARTNERS LIMITED

MAIN CONTRACTOR : 協興建築有限公司 HIP HING CONSTRUCTION CO. LTD

STRUCTURAL ENGINEER : C.M WONG & ASSOCIATES LTD 黃志輝建築工程師有限公司

PROJECT CONSULTANT : JENNYROT

NOTE :
1. ALL DIMENSIONS ARE IN mm.
2. ALL DIMENSIONS ARE VIEWED FROM OUTSIDE.
3. DIMENSIONS MAY BE VARYING ON SITE BEFORE ERECTION.

LEGEND:
[SI] - REFER SHEET NO.
1. F.F.L. - FINISHED FLOOR LEVEL
2. S.F.L. - STRUCTURAL FLOOR LEVEL
3. R.R. - REVERSED RAIN.
R.C. STRUCTURAL ELEMENT
COL. / BEAM / SLAB
IS (UNDER SEPARATED SUBMISSION)

NO.	DATE	REVISION	BY
008	J-853		

PROJECT : PROPOSED RESIDENTIAL DEVELOPMENT AT N.K.I.L. 6542 TIN PING ROAD KOWLOON

TITLE : ELEVATION & TYPICAL SECTION & PART PLAN FOR HOUSE CURTAIN WALL PERFORMANCE TEST

DRAWN BY : Aching
CHECKED BY :
SCALE : 1:40 (A1)
DATE : 27-04-17

協興建築有限公司
MIDI Aluminium Fabrication Ltd.
Unit 10-14, Sunny Industrial Centre, 1/F
810 Kwai Chung Road, Kwai Chung, New Territories
Tel: 2489211-4 Fax: (852) 27777665

PROJECT NO. : 853-P40-796-C1
REV. : A