

工程指示 / 要求簡箋 ENGINEER INSTRUCTIONS (E.I.)

工程指示編號:	EI- 7151	修改版本:	B
	HK- 0239		
工程編號:	J 853	工程名稱:	延坪道 (第2期)
收件人:	生統	發件人:	Sam Lo
工程項目:	後裝室HAZ地彈門修改	日期:	08/02/2024

<input type="checkbox"/> 原合約工程包	<input type="checkbox"/> 原合約工程加 / 減賬 QT-	<input type="checkbox"/> 新工程報價 QT-
---------------------------------	------------------------------------------	------------------------------------

信件批核號碼/圖紙參考編號:	批核模具圖紙編號:
客戶指示附件:	管理內部批簽署:

<input type="checkbox"/> 初步鋁料 B.M.	<input type="checkbox"/> 加工拆圖, 然後生產	<input type="checkbox"/> 尺寸表
<input type="checkbox"/> 正式鋁料 B.M.	<input type="checkbox"/> 技術上資料 / 指示	<input type="checkbox"/> 報價
<input type="checkbox"/> 配件 B.M.	<input type="checkbox"/> 樣辦或貨品說明書	<input type="checkbox"/> 分判合約
<input type="checkbox"/> 其他:		

內容: 修改B; ① 料號 X86531 用作加工編號 Q02-1 ② 料號 X86532 用作加工編號 Q03-1
完成上列要求日期: ASAP


國內


<input type="checkbox"/> 生產技術總監	<input type="checkbox"/> 連附件	<input type="checkbox"/> 技術部	<input type="checkbox"/> 連附件	<input type="checkbox"/> 生產部	<input type="checkbox"/> 連附件
<input type="checkbox"/> 採購部	<input type="checkbox"/> 連附件	<input checked="" type="checkbox"/> 生產統籌部	<input checked="" type="checkbox"/> 連附件	<input type="checkbox"/> 報關組	<input type="checkbox"/> 連附件
<input type="checkbox"/> 質檢部	<input type="checkbox"/> 連附件	<input type="checkbox"/> 會計部	<input type="checkbox"/> 連附件	<input type="checkbox"/> 機械設計部	<input type="checkbox"/> 連附件
<input type="checkbox"/> 香港辦	<input type="checkbox"/> 連附件	<input type="checkbox"/> 其他:			

香港

<input type="checkbox"/> 行政部	<input type="checkbox"/> 連附件	<input type="checkbox"/> 會計部	<input type="checkbox"/> 連附件	<input type="checkbox"/> 統籌部	<input type="checkbox"/> 連附件	<input type="checkbox"/> 工程部	<input type="checkbox"/> 連附件
<input type="checkbox"/> 採購部	<input type="checkbox"/> 連附件	<input type="checkbox"/> QS部	<input type="checkbox"/> 連附件	<input checked="" type="checkbox"/> 地盤管理	<input checked="" type="checkbox"/> 連附件	<input type="checkbox"/> 維修部	<input type="checkbox"/> 連附件

*發件人簽署:	<i>Sam Lo</i>	*組別成員批核簽署:	<i>炳哥</i>
傳遞編號:	HK 0239	項目經理簽署:	

 美特鋁質有限公司 MIDI Aluminium Fabricator Ltd.	工程號	J-853	拆圖	謝永林	2023/12/8
	地盤	延坪道二期	復核		
名稱	玻璃門拆圖	顏色	JMQ213457(古銅)	批准	

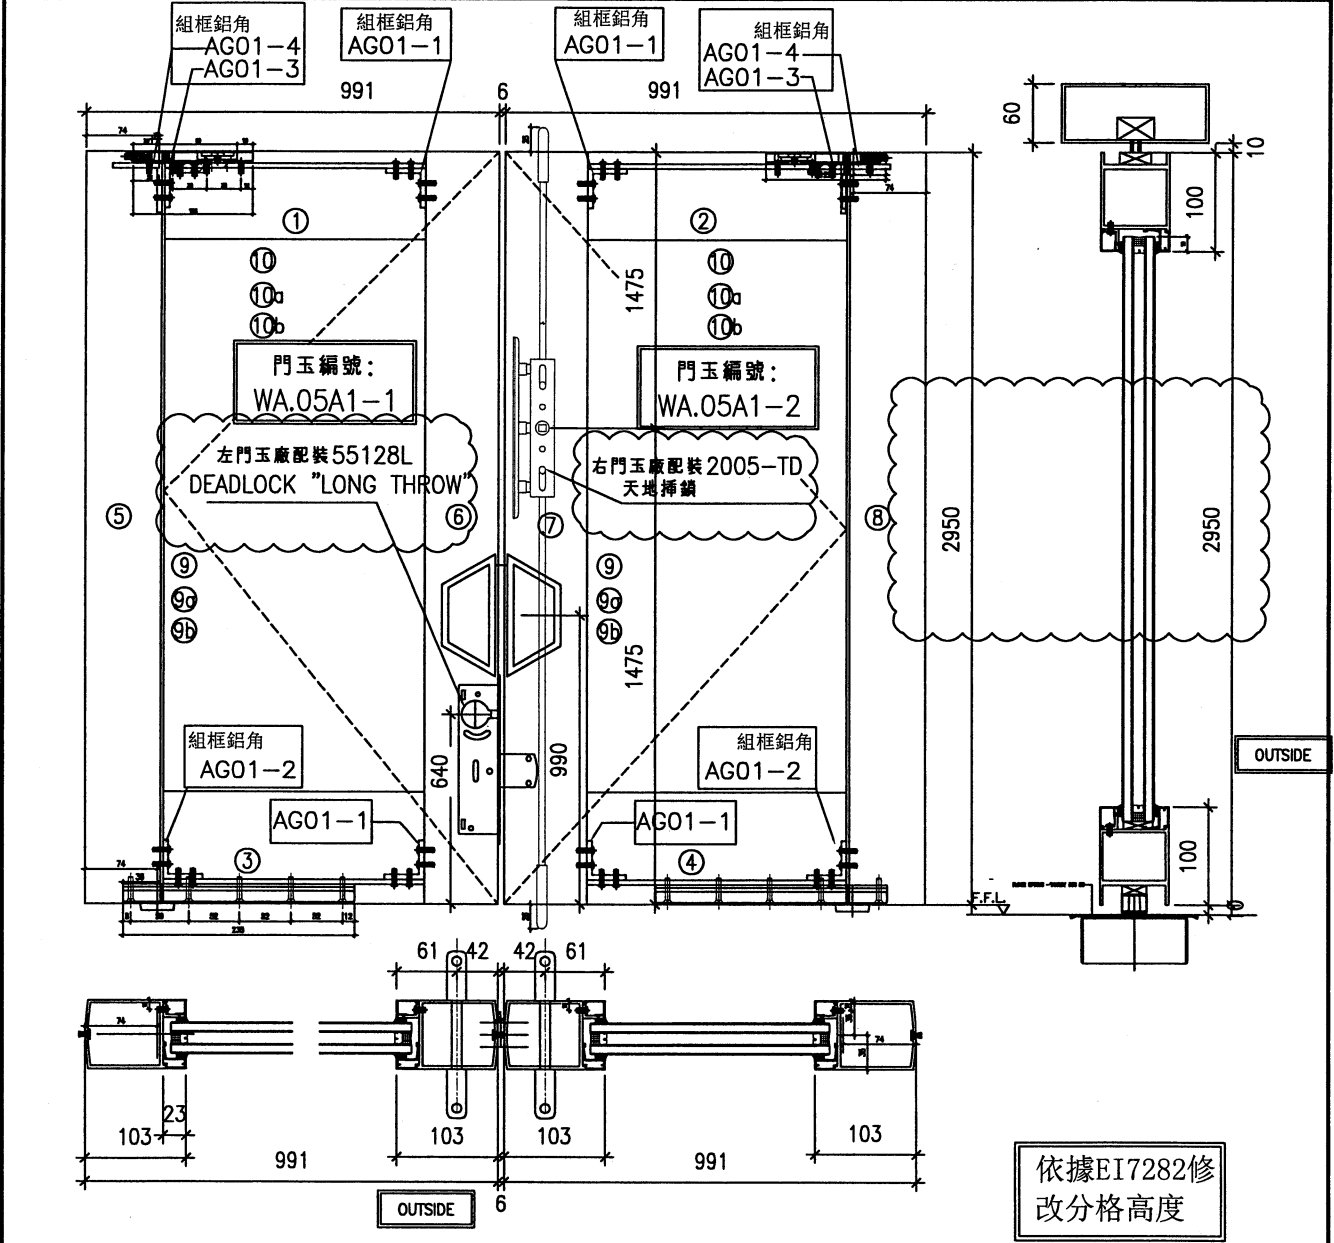

依據EI7282修改分格高度

香港未有實物門鎖與天地插提供，待配件回廠后才能提供配件孔。

X86531
X86532

序號	料號	名稱	加工編號	長度mm	數量
1	X86534	門頂橫料	T01-1	831	1
2	X86534	門頂橫料	T01R-1	831	1
3	X86533	門底橫料	B01-1	831	1
4	X86533	門底橫料	B01R-1	831	1
5	X86532	門玉企料	Q01-1	2950	1
6	X86532	門玉企料	Q02-1	2950	1
7	X86531	門玉企料	Q03-1	2950	1
8	X86532	門玉企料	Q04-1	2950	1
9	X86538	玻璃線企	直口	2790	4
9a	X86535	玻璃線骨企	BL-M01	2790	4
9b	X86536	玻璃線扣線企	直口	2790	4
10	X86538	玻璃線橫	直口	785	4
10a	X86535	玻璃線骨橫	BL-T01	785	4
10b	X86536	玻璃線扣線橫	直口	785	4

注意：

1. 門頂安裝：DORMA:牌可調頂軸 8062
2. 門底安裝：DORMA:牌回轉軸桿 7421
3. 門企裝毛條
4. 玻璃門安裝拉手待定
5. 玻璃線橫碰企。





大圖修改號	本圖修改	A	窗號	如圖數量	加工圖號
	日期	24.01.27	-	1 幅	WA.05A1

美特鋁質有限公司
MIDI Aluminium Fabricator Ltd.

工程號	J-853	拆圖	謝永林	2023/12/8
地盤	延坪道二期	復核		
名稱	(X86531)企料加工圖	顏色	JMQ213457(古銅)	批准


圖號	數量	H	H1	N	M
Q03-1	1	2950	125	9	300

依據EI7282修改分格高度

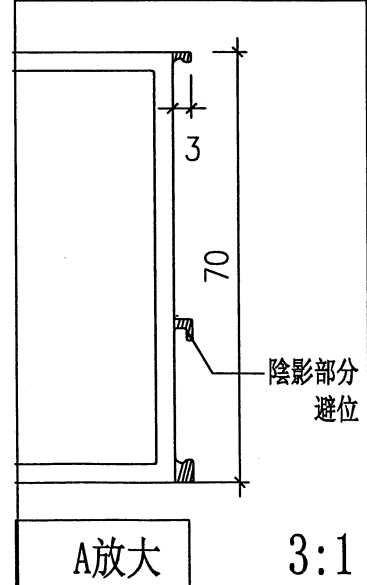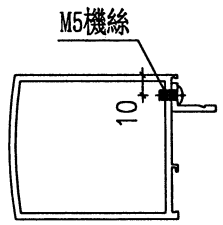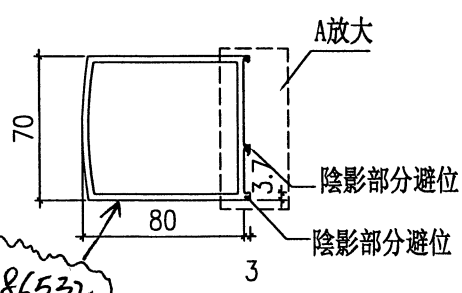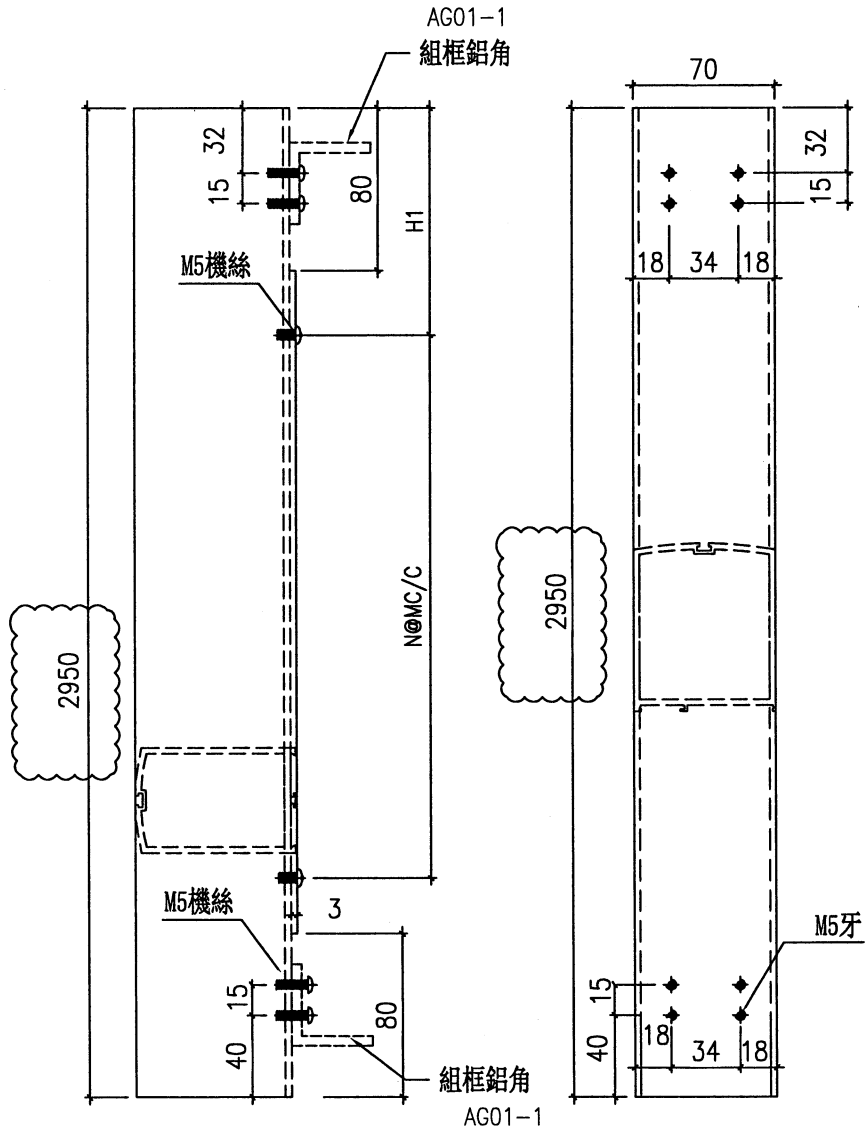





X86532

大圖修改號	本圖修改	A		窗號	如圖數量	加工圖號
	日期	24.01.27		-	幅	Q03-1

 美特鋁質有限公司 MIDI Aluminium Fabricator Ltd.	工程號	J-853	拆圖	謝永林	2023/12/8
	地盤	延坪道二期	復核		
	名稱	(X86532)企料加工圖	顏色	JMQ213457(古銅)	批准

圖號	數量	H	H1	N	M
Q02-1	1	2950	125	9	300

依據EI7282修改分格高度

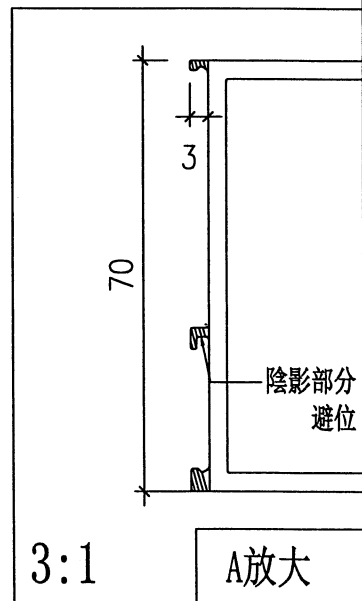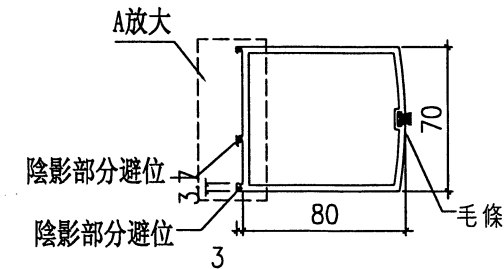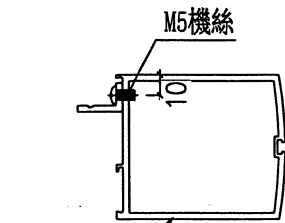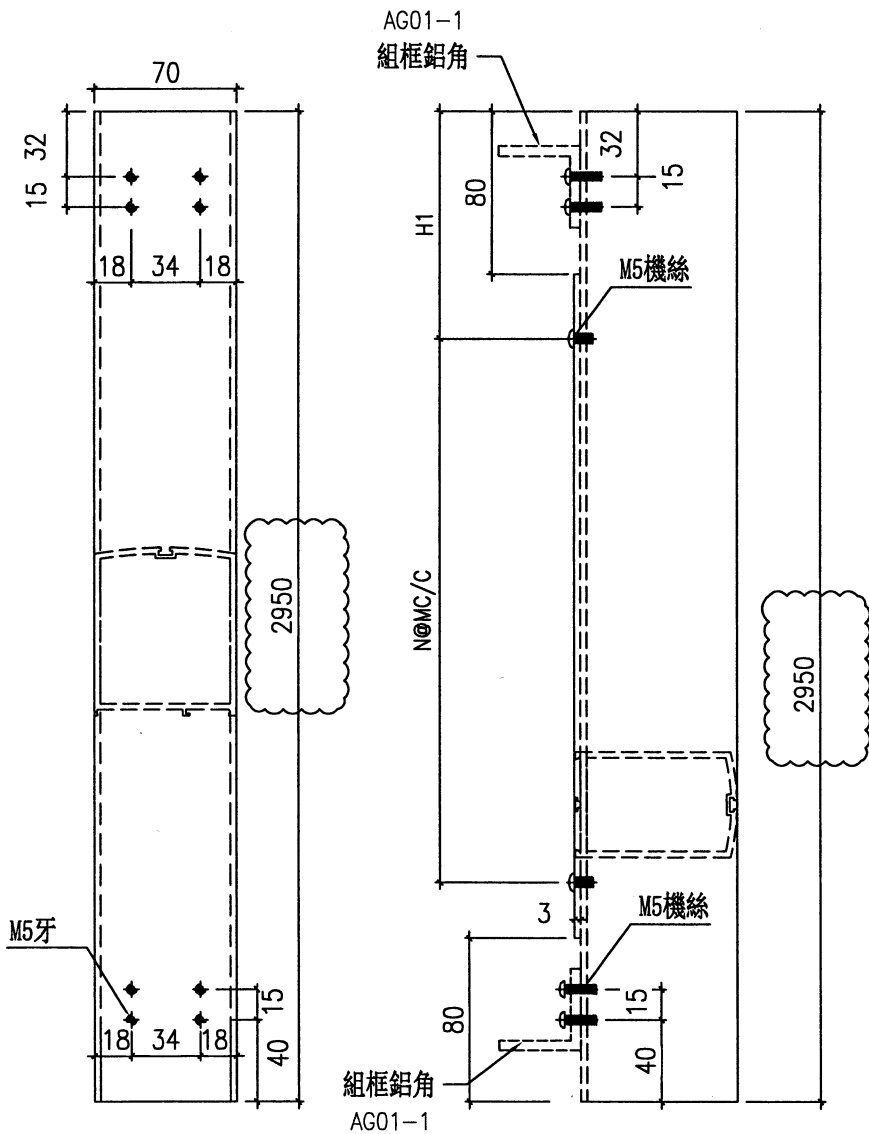

大圖修改號	本圖修改	A		窗號	如圖數量	加工圖號
	日期	24.01.27		-	幅	Q02-1