

工程指示 / 要求簡箋 ENGINEER INSTRUCTIONS(E.I.)

工程指示編號:	EI- 7181	修改版本:	B
	HK- 0092		
工程編號:	J 853	工程名稱:	延坪道 (第2期)
收件人:	生統	發件人:	Sam Lo
工程項目:	Row A 獨立窗以百頁生產修改	日期:	16/01/2024

<input type="checkbox"/> 原合約工程包	<input type="checkbox"/> 原合約工程加 / 減賬 QT-	<input type="checkbox"/> 新工程報價 QT-
---------------------------------	--	------------------------------------

信件批核號碼/圖紙參考編號:	批核模具圖紙編號:
客戶指示附件:	管理內部批簽署:

<input type="checkbox"/> 初步鋁料 B.M.	<input type="checkbox"/> 加工拆圖, 然後生產	<input type="checkbox"/> 尺寸表
<input type="checkbox"/> 正式鋁料 B.M.	<input type="checkbox"/> 技術上資料/指示	<input type="checkbox"/> 報價
<input type="checkbox"/> 配件 B.M.	<input type="checkbox"/> 樣辦或貨品說明書	<input type="checkbox"/> 分判合約
<input type="checkbox"/> 其他:		

內容: 修改圖紙: ① J853-85964-B101
完成上列要求日期: ASAP

國內

<input type="checkbox"/> 生產技術總監	<input type="checkbox"/> 連附件	<input checked="" type="checkbox"/> 技術部	<input checked="" type="checkbox"/> 連附件	<input type="checkbox"/> 生產部	<input type="checkbox"/> 連附件
<input type="checkbox"/> 採購部	<input type="checkbox"/> 連附件	<input checked="" type="checkbox"/> 生產統籌部	<input type="checkbox"/> 連附件	<input type="checkbox"/> 報關組	<input type="checkbox"/> 連附件
<input type="checkbox"/> 質檢部	<input type="checkbox"/> 連附件	<input type="checkbox"/> 會計部	<input type="checkbox"/> 連附件	<input type="checkbox"/> 機械設計部	<input type="checkbox"/> 連附件
<input type="checkbox"/> 香港辦	<input type="checkbox"/> 連附件	<input type="checkbox"/> 其他:			

香港

<input type="checkbox"/> 行政部	<input type="checkbox"/> 連附件	<input type="checkbox"/> 會計部	<input type="checkbox"/> 連附件	<input type="checkbox"/> 統籌部	<input type="checkbox"/> 連附件	<input type="checkbox"/> 工程部	<input type="checkbox"/> 連附件
<input type="checkbox"/> 採購部	<input type="checkbox"/> 連附件	<input type="checkbox"/> QS部	<input type="checkbox"/> 連附件	<input checked="" type="checkbox"/> 地盤管理	<input checked="" type="checkbox"/> 連附件	<input type="checkbox"/> 維修部	<input type="checkbox"/> 連附件

*發件人簽署: <i>ls</i>	*組別成員批核簽署: <i>ls</i>
傳遞編號: HK 0092/24	項目經理簽署:

圖則登記表 DRAWING REGISTER									
接收日期 Receiving Date (適用於客戶圖則)									
工程名稱 Project Title:	延坪道二期 後裝窗HA排拆圖	年							
工程編號 Project No:	J-853	月							
分發予 Distributed To		日							
		發出日期 Issued Date							
		年	23	24	24				
		月	12	1	1				
		日	24	6	9				
圖則編號 Drg. No.	圖則名稱 Drawing Title	修訂編號 Revision No.							
WA.19A1	後裝窗組裝圖	1	-	-	-				
WA.19aA1	後裝窗組裝圖	2	-	-	-				
WA.08A1	後裝窗組裝圖	3	-	-	-				
WA.08aA1	後裝窗組裝圖	4	-	A	-				
WA.28A1	後裝窗組裝圖	5	-	-	-				
WA.28aA1	後裝窗組裝圖	6	-	-	-				
WA.13aA1	後裝窗組裝圖	7	-	-	-				
WA.13bA1	後裝窗組裝圖	8	-	-	-				
LA.02A	後裝窗組裝圖	9	-	-	-				
LA.03A	後裝窗組裝圖	10	-	-	-				
LA.02aA	後裝窗組裝圖	11	-	-	-				
LA.03aA	後裝窗組裝圖	12	-	-	-				
WA.19A	後裝窗組裝圖	13	-	-	-				
WA.19aA	後裝窗組裝圖	14	-	-	-				
WA.08A	後裝窗組裝圖	15	-	-	-				
WA.08aA	後裝窗組裝圖	16	-	A	-				
WA.28A	後裝窗組裝圖	17	-	-	-				
WA.28aA	後裝窗組裝圖	18	-	-	-				
SHL-1	後裝窗-窗玉放樣圖	19	-	-	-				
SHL-2	後裝窗-窗玉放樣圖	20	-	-	-				
SHL-3	後裝窗-窗玉放樣圖	21	-	-	-				
SHL-4	後裝窗-窗玉放樣圖	22	-	-	-				
SHL-5	後裝窗-窗玉放樣圖	23	-	-	-				
SHL-6	後裝窗-窗玉放樣圖	24	-	-	-				
SHL-7	後裝窗-窗玉放樣圖	25	-	-	-				
SHR-1	後裝窗-窗玉放樣圖	26	-	-	-				
SHR-2	後裝窗-窗玉放樣圖	27	-	-	-				

圖則登記表 DRAWING REGISTER									
接收日期 Receiving Date (適用於客戶圖則)									
工程名稱 Project Title:	延坪道二期 後裝窗HA排拆圖	年							
		月							
工程編號 Project No:	J-853	日							
分發予 Distributed To									
		發出日期 Issued Date							
		年	23	24	24				
		月	12	1	1				
		日	24	6	9				
圖則編號 Drg. No.	圖則名稱 Drawing Title								
SHR-3	後裝窗-窗玉放樣圖	28	-	-	-				
SHR-4	後裝窗-窗玉放樣圖	29	-	-	-				
SHR-5	後裝窗-窗玉放樣圖	30	-	-	-				
X85951-101LL	生框邊企(左)加工圖	31	-	-	-				
X85951-101RL	生框邊企(左)加工圖	32	-	-	-				
X85948-102LL	生框邊企(左)加工圖	33	-	-	-				
X85948-102RL	生框邊企(左)加工圖	34	-	-	-				
X85951-103LL	生框邊企(左)加工圖	35	-	-	-				
X85951-103RL	生框邊企(左)加工圖	36	-	-	-				
X85948-104LL	生框邊企(左)加工圖	37	-	-	-				
X85948-104RL	生框邊企(左)加工圖	38	-	-	-				
X85951-105LL	生框邊企(左)加工圖	39	-	-	-				
X85951-105RL	生框邊企(左)加工圖	40	-	-	-				
X85948-106LL	生框邊企(左)加工圖	41	-	-	-				
X85948-106RL	生框邊企(左)加工圖	42	-	-	-				
X85948-107LL	生框邊企(左)加工圖	43	-	-	-				
X85951-108LL	生框邊企(左)加工圖	44	-	-	-				
X85951-109L	生框邊企(左)加工圖	45	-	-	-				
X85948-111L	生框邊企(左)加工圖	46	-	-	-				
X85951-101LR	生框邊企(右)加工圖	47	-	-	-				
X85951-101RR	生框邊企(右)加工圖	48	-	-	-				
X85948-102LR	生框邊企(右)加工圖	49	-	-	-				
X85948-102RR	生框邊企(右)加工圖	50	-	-	-				
X85951-103LR	生框邊企(右)加工圖	51	-	-	-				
X85951-103RR	生框邊企(右)加工圖	52	-	-	-				
X85948-104LR	生框邊企(右)加工圖	53	-	-	-				
X85948-104RR	生框邊企(右)加工圖	54	-	-	-				
		修訂編號 Revision No.							

圖則登記表 DRAWING REGISTER		接收日期 Receiving Date (適用於客戶圖則)									
工程名稱 Project Title:	延坪道二期 後裝窗HA排拆圖	年									
工程編號 Project No:	J-853	月									
分發予 Distributed To		日									
		發出日期 Issued Date									
		年	23	24	24						
		月	12	1	1						
		日	24	6	9						
圖則編號 Drg. No.	圖則名稱 Drawing Title	修訂編號 Revision No.									
X85951-105LR	生框邊企(右)加工圖	55	-	-	-						
X85951-105RR	生框邊企(右)加工圖	56	-	-	-						
X85948-106LR	生框邊企(右)加工圖	57	-	-	-						
X85948-106RR	生框邊企(右)加工圖	58	-	-	-						
X85948-107LR	生框邊企(右)加工圖	59	-	-	-						
X85951-108LR	生框邊企(右)加工圖	60	-	-	-						
X85951-109R	生框邊企(右)加工圖	61	-	-	-						
X85948-111R	生框邊企(右)加工圖	62	-	-	-						
X85949-101TL	生頂橫加工圖	63	-	-	-						
X85949-101TR	生頂橫加工圖	64	-	-	-						
X86269-102TL	生頂橫加工圖	65	-	-	-						
X86269-102TR	生頂橫加工圖	66	-	-	-						
X85960-103T	生頂橫加工圖	67	-	-	-						
X85960-104T	生頂橫加工圖	68	-	-	-						
X85949-105T	生頂橫加工圖	69	-	A	-						
X86269-106T	生頂橫加工圖	70	-	A	-						
X85954-105TL	上生下生中橫加工圖	71	-	-	-						
X85954-105TR	上生下生中橫加工圖	72	-	-	-						
X85954-106TL	上生下生中橫加工圖	73	-	-	-						
X85954-106TR	上生下生中橫加工圖	74	-	-	-						
X85954-103TL	上生下生中橫加工圖	75	-	-	-						
X85954-103TR	上生下生中橫加工圖	76	-	-	-						
X85954-104TL	上生下生中橫加工圖	77	-	-	-						
X85954-104TR	上生下生中橫加工圖	78	-	-	-						
X85947-101BL	生底橫加工圖	79	-	-	-						
X85947-101BR	生底橫加工圖	80	-	-	-						
X85947-102BL	生底橫加工圖	81	-	-	-						


圖則登記表 DRAWING REGISTER		接收日期 Receiving Date (適用於客戶圖則)									
工程名稱 Project Title:	延坪道二期 後裝窗HA排拆圖	年									
工程編號 Project No:	J-853	月									
分發予 Distributed To		日									
		發出日期 Issued Date									
		年	23	24	24						
		月	12	1	1						
		日	24	6	9						
圖則編號 Drg. No.	圖則名稱 Drawing Title	修訂編號 Revision No.									
X85947-102BR	生底橫加工圖	82	-	-	-						
X85950-109B	生底橫加工圖	83	-	-	-						
X85947-111B	生底橫加工圖	84	-	-	-						
X85959-T105	百葉頂托角加工圖	85	-	-	-						
X85956-103LL	反拍線加工圖	86	-	-	-						
X85956-103LR	反拍線加工圖	87	-	-	-						
X85956-104LL	反拍線加工圖	88	-	-	-						
X85956-104LR	反拍線加工圖	89	-	-	-						
X85956-103T	反拍線加工圖	90	-	-	-						
X85956-104T	反拍線加工圖	91	-	-	-						
JM1032-103Q	反拍線檔膠角加工圖	92	-	A	-						
J853-85952-101TL	窗玉加工圖	93	-	-	-						
J853-85952-101BL	窗玉加工圖	94	-	-	-						
J853-85952-101TR	窗玉加工圖	95	-	-	-						
J853-85952-101BR	窗玉加工圖	96	-	-	-						
J853-85952-101LL	窗玉加工圖	97	-	-	-						
J853-85952-101LR	窗玉加工圖	98	-	-	-						
J853-85952-101RL	窗玉加工圖	99	-	-	-						
J853-85952-101RR	窗玉加工圖	100	-	-	-						
J853-86036-S101L	玻璃線加工圖	101	-	-	-						
J853-86036-S101R	玻璃線加工圖	102	-	-	-						
J853-85964-A	多點鎖拉巴加工圖	103	-	-	-						
J853-85964-B101	多點鎖拉巴加工圖	104	-	-	A						
J853-85964-C101	多點鎖拉巴加工圖	105	-	-	-						
AL-01	空腔橫料安裝鋁碼	106	-	-	-						
AL300-1L	百葉玉企料加工圖	107	-	-	-						
AL300-1R	百葉玉企料加工圖	108	-	-	-						

圖則登記表 DRAWING REGISTER									
工程名稱 Project Title:		延坪道二期 後裝窗HA排拆圖		接收日期 Receiving Date (適用於客戶圖則)					
工程編號 Project No:		J-853		年					
分發予 Distributed To				月					
				日					
				發出日期 Issued Date					
				年	23	24	24		
				月	12	1	1		
				日	24	6	9		
圖則編號 Drg. No.		圖則名稱 Drawing Title		修訂編號 Revision No.					
AL275-1L		百葉玉企料加工圖		109	-	-	-		
AL275-1R		百葉玉企料加工圖		110	-	-	-		
AL250-1L		百葉玉企料加工圖		111	-	-	-		
AL250-1R		百葉玉企料加工圖		112	-	-	-		
AL200-1L		百葉玉企料加工圖		113	-	-	-		
AL200-1R		百葉玉企料加工圖		114	-	-	-		
AL50-1		百葉玉墊巴		115	-	-	-		
X85958-B105		百葉片加工圖		116	-	-	-		
X85958-B105a		百葉片加工圖		117	-	-	-		
X85958-B109a		百葉片加工圖		118	-	-	-		



美特鋁質 有限公司  
MIDI Aluminium Fabricator Ltd.

工程號	J853	地盤	延坪道2期
-----	------	----	-------

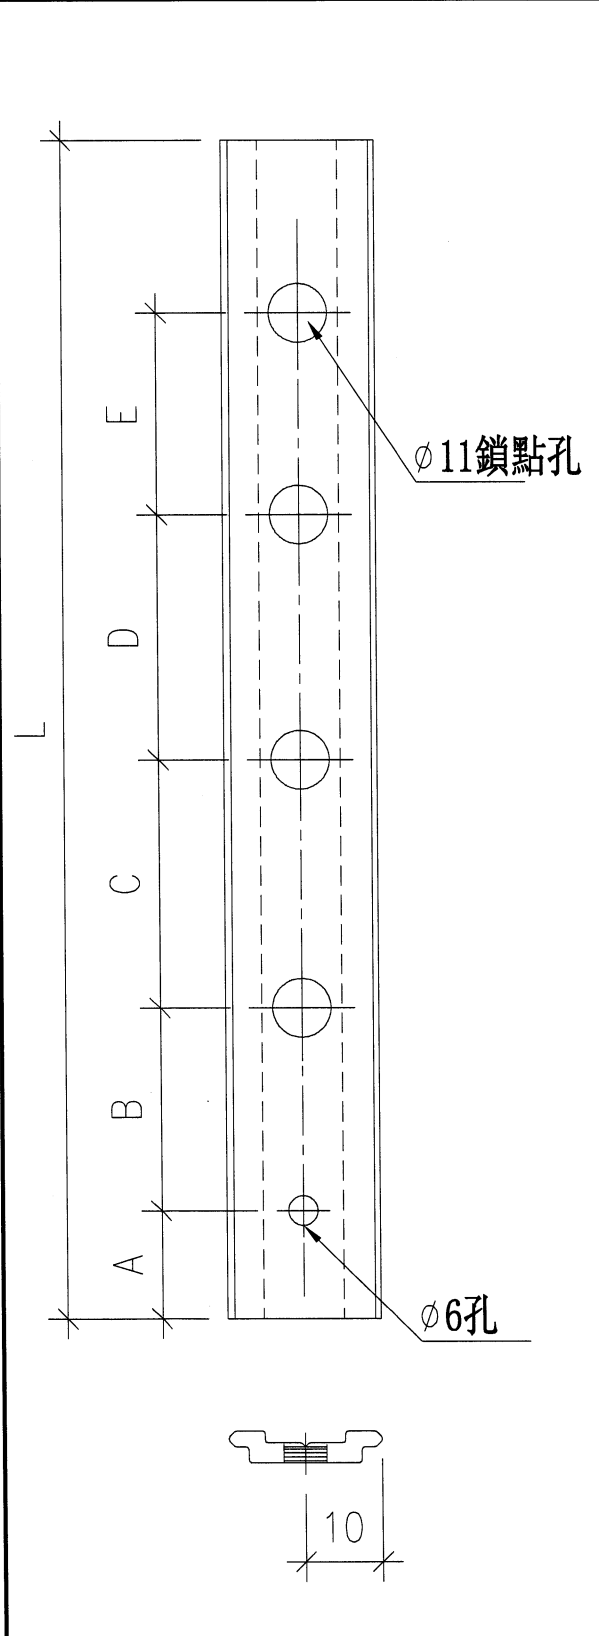

序號	物料編號	位置	數量	L	A	B	C	D	E
1	85964-B101	WA. 19A1	2	1592.5	8	159.5	456	456	456
2	85964-B101	WA. 19A	1	1592.5	8	159.5	456	456	456
3	85964-B102	WA. 19aA1	3	1567.5	8	153	449.5	449.5	449.5
4	85964-B102	WA. 19aA	1	1567.5	8	153	449.5	449.5	449.5
5	85964-B103	WA. 08A1	1	1524	8	183	425	425	425
6	85964-B103	WA. 08A	1	1524	8	183	425	425	425
7	85964-B104	WA. 08aA1	3	1524	8	183	425	425	425
8	85964-B104	WA. 09A	2	1524	8	183	425	425	425
9	85964-B104	WA. 08aA	1	1524	8	183	425	425	425
10	85964-B104	WA. 09A1	4	1524	8	183	425	425	425
11	85964-B105	WA. 28A1	1	1544	8	146.5	443.5	443.5	443.5
12	85964-B105	WA. 29A	1	1544	8	146.5	443.5	443.5	443.5
13	85964-B105	WA. 13A1	3	1544	8	146.5	443.5	443.5	443.5
14	85964-B105	WA. 23A1	3	1544	8	146.5	443.5	443.5	443.5
15	85964-B105	WA. 28A	1	1544	8	146.5	443.5	443.5	443.5
16	85964-B105	WA. 29A1	1	1544	8	146.5	443.5	443.5	443.5
17	85964-B105	WA. 13A	2	1544	8	146.5	443.5	443.5	443.5
18	85964-B105	WA. 23A	2	1544	8	146.5	443.5	443.5	443.5
19	85964-B106	WA. 28aA1	3	1544	8	146.5	443.5	443.5	443.5
20	85964-B106	WA. 29aA	1	1544	8	146.5	443.5	443.5	443.5
21	85964-B106	WA. 28aA	1	1544	8	146.5	443.5	443.5	443.5
22	85964-B106	WA. 29aA1	3	1544	8	146.5	443.5	443.5	443.5
23	85964-B107	WA. 13aA1	2	1519	8	140.5	437.5	437.5	437.5
24	85964-B107	WA. 23aA1	2	1519	8	140.5	437.5	437.5	437.5
25	85964-B108	WA. 13A1	0	1260	0	70	075	075	075
		合計	45						

名稱	多鎖點拉巴	制圖	方強	2023. 12. 18	修改	A		
材料	X85964	復核	謝永林	2023. 12. 24	日期	2024. 01. 09		
顏色	JMQ213457 (古銅)	批准			圖號	J853-85964-B101		