

工程指示 / 要求簡箋 ENGINEER INSTRUCTIONS(E.I.)

工程指示編號:	EI- 7193	修改版本:	B
	HK-0506		
工程編號:	J 853	工程名稱:	延坪道 (第2期)
收件人:	生統	發件人:	Joe Chan
工程項目:	欄河 (Row B) 鋁料 加工又組裝修改	日期:	20/03/2024

<input type="checkbox"/> 原合約工程包	<input type="checkbox"/> 原合約工程加 / 減賬 QT-	<input type="checkbox"/> 新工程報價 QT-
---------------------------------	--	------------------------------------

信件批核號碼/圖紙參考編號:	批核模具圖紙編號:
客戶指示附件:	管理內部批簽署:

<input type="checkbox"/> 初步鋁料 B.M.	<input type="checkbox"/> 加工拆圖, 然後生產	<input type="checkbox"/> 尺寸表
<input type="checkbox"/> 正式鋁料 B.M.	<input type="checkbox"/> 技術上資料/指示	<input type="checkbox"/> 報價
<input type="checkbox"/> 配件 B.M.	<input type="checkbox"/> 樣辦或貨品說明書	<input type="checkbox"/> 分判合約
<input type="checkbox"/> 其他:		

內容: 有關 HB1-HB3 之欄河, 取消 UP 欄河之加工。將另出 EI 生產該批料。
附上更新開料單。

完成上列要求日期: ASAP.


國內

<input type="checkbox"/> 生產技術總監	<input type="checkbox"/> 連附件	<input type="checkbox"/> 技術部	<input type="checkbox"/> 連附件	<input type="checkbox"/> 生產部	<input type="checkbox"/> 連附件
<input type="checkbox"/> 採購部	<input type="checkbox"/> 連附件	<input checked="" type="checkbox"/> 生產統籌部	<input checked="" type="checkbox"/> 連附件	<input type="checkbox"/> 報關組	<input type="checkbox"/> 連附件
<input type="checkbox"/> 質檢部	<input type="checkbox"/> 連附件	<input type="checkbox"/> 會計部	<input type="checkbox"/> 連附件	<input type="checkbox"/> 機械設計部	<input type="checkbox"/> 連附件
<input type="checkbox"/> 香港辦	<input type="checkbox"/> 連附件	<input type="checkbox"/> 其他:			

香港

<input type="checkbox"/> 行政部	<input type="checkbox"/> 連附件	<input type="checkbox"/> 會計部	<input type="checkbox"/> 連附件	<input type="checkbox"/> 統籌部	<input type="checkbox"/> 連附件	<input type="checkbox"/> 工程部	<input type="checkbox"/> 連附件
<input type="checkbox"/> 採購部	<input type="checkbox"/> 連附件	<input type="checkbox"/> QS部	<input type="checkbox"/> 連附件	<input checked="" type="checkbox"/> 地盤管理	<input checked="" type="checkbox"/> 連附件	<input type="checkbox"/> 維修部	<input type="checkbox"/> 連附件

*發件人簽署:		*組別成員批核簽署:	
傳遞編號:	HK 0506 / 24	項目經理簽署:	

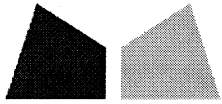

鋁材開料總表

工程號碼: J853 工程名稱: 延坪道別墅 (GB-HB1~HB3立柱橫梁)_A版

序號	鋁料編號	名稱	表面處理		開料長度	實用長料總數量		浪費率(%)
			顏色	層厚		支數	長度	
2	JM1038	20x15x3mm鋁角	阳极氧		6000	1	6000	56.77
3	X86449	包鋼型材	JMQ2134 57		6200	21	130200	5.16
4	X86450	包鋼型材	JMQ2134 57		6200	21	130200	5.16
5	X86451	包鋼底座	阳极氧		6200	20	124000	2.85
6	X86452	扶手面管	JMQ2134 57		6000	31	186000	23.19
7	X86453	扶手裝飾蓋	JMQ2134 57		6000	31	186000	23.58
8	X86454	扶手蓋板	JMQ2134 57		6000	23	138000	3.41
9	X86456	玻璃卡槽蓋板	JMQ2134 57		6000	44	264000	5.37
10	X86526	玻璃卡槽	JMQ2134 57		6000	44	264000	5.37

送至: _____

由: _____

日期: _____

簡短說明: _____

共10頁 第1頁

打印日期: 2024/3/19 打印時間: 17:52

鋁材開料清單 X86526

窗號	編號(用料狀況)	實用長度(長料開數)	需要支數	開料支數	長料支數	餘料支數	編號(剩餘長度)
J853-GB-X86526-002F	1-7	1559.0	20	20	7	0	1-6@(1255)x6 7@(2820)x1
J853-GB-X86526-002C	(餘料)7	1530.5	48	1	0	1	7@(1283.5)x1
J853-GB-X86526-002C	8-23	1530.5		47	16	0	8-22@(1340.5)x15 23@(2877)x1
J853-GB-X86526-002K	(餘料)23	1444.0	4	1	0	1	23@(1427)x1
J853-GB-X86526-002K	24	1444.0		3	1	0	24@(1600)x1
J853-GB-X86526-002A	(餘料)23-24	1411.5	8	2	0	2	23@(9.5)x1 24@(182.5)x1
J853-GB-X86526-002A	25-26	1411.5		6	2	0	25@(280)x1 26@(3115)x1
J853-GB-X86526-002N	(餘料)26	1399.0	10	2	0	1	26@(305)x1
J853-GB-X86526-002N	27-28	1399.0		8	2	0	27-28@(330)x2
J853-GB-X86526-002L	29-34	1364.0	24	24	6	0	29-34@(470)x6
J853-GB-X86526-002B	(餘料)7-14	1274.0	8	8	0	8	7@(3.5)x1 8-14@(60.5)x7
J853-GB-X86526-002J	(餘料)15-18	1264.0	4	4	0	4	15-18@(70.5)x4
J853-GB-X86526-002G	(餘料)1-6, 19-22	1199.0	18	10	0	10	1-6@(50)x6 19-22@(135.5)x4
J853-GB-X86526-002G	35-36	1199.0		8	2	0	35-36@(1130)x2
J853-GB-X86526-002H	(餘料)35-36	1090.5	18	2	0	2	35-36@(33.5)x2
J853-GB-X86526-002H	37-40	1090.5		16	4	0	37-39@(467.5)x3
J853-GB-X86526-002R	(餘料)40	1079.0	4	4	0	1	40@(513.5)x1
J853-GB-X86526-002M	41	929.0	4	4	1	0	41@(2210)x1
J853-GB-X86526-002D	(餘料)41	904.0	8	2	0	1	41@(390)x1
J853-GB-X86526-002D	42	904.0		6	1	0	42@(490)x1
J853-GB-X86526-002E	43-44	794.0	8	8	2	0	43@(350)x1 44@(5150)x1

鋁材開料清單 X86456

窗號	編號(用料狀況)	實用長度(長料開數)	需要支數	開料支數	長料支數	餘料支數	編號(剩餘長度)
J853-GB-X86456-002F	1-7	1559.0	20	20	7	0	1-6@(1255)x6 7@(2820)x1
J853-GB-X86456-002C	(餘料)7	1530.5	48	1	0	1	7@(1283.5)x1
J853-GB-X86456-002C	8-23	1530.5		47	16	0	8-22@(1340.5)x15 23@(2877)x1
J853-GB-X86456-002K	(餘料)23	1444.0	4	1	0	1	23@(1427)x1
J853-GB-X86456-002K	24	1444.0		3	1	0	24@(1600)x1
J853-GB-X86456-002A	(餘料)23-24	1411.5	8	2	0	2	23@(9.5)x1 24@(182.5)x1
J853-GB-X86456-002A	25-26	1411.5		6	2	0	25@(280)x1 26@(3115)x1
J853-GB-X86456-002N	(餘料)26	1399.0		10	2	0	1
J853-GB-X86456-002N	27-28	1399.0		8	2	0	27-28@(330)x2
J853-GB-X86456-002L	29-34	1364.0	24	24	6	0	29-34@(470)x6
J853-GB-X86456-002B	(餘料)7-14	1274.0	8	8	0	8	7@(3.5)x1 8-14@(60.5)x7
J853-GB-X86456-002J	(餘料)15-18	1264.0	4	4	0	4	15-18@(70.5)x4
J853-GB-X86456-002G	(餘料)1-6, 19-22	1199.0	18	10	0	10	1-6@(50)x6 19-22@(135.5)x4
J853-GB-X86456-002G	35-36	1199.0		8	2	0	35-36@(1130)x2
J853-GB-X86456-002H	(餘料)35-36	1090.5	18	2	0	2	35-36@(33.5)x2
J853-GB-X86456-002H	37-40	1090.5		16	4	0	37-39@(467.5)x3
J853-GB-X86456-002R	(餘料)40	1079.0	4	4	0	1	40@(513.5)x1
J853-GB-X86456-002M	41	929.0	4	4	1	0	41@(2210)x1
J853-GB-X86456-002D	(餘料)41	904.0	8	2	0	1	41@(390)x1
J853-GB-X86456-002D	42	904.0		6	1	0	42@(490)x1
J853-GB-X86456-002E	43-44	794.0		8	8	2	0

鋁材開料清單 X86454

窗號	編號(用料狀況)	實用長度(長料開數)	需要 支數	開料 支數	長料 支數	餘料 支數	編號(剩餘長度)
J853-GB-X86454-004F	1-4	1557.0	10	10	4	0	1-3@(1261)x3 4@(4387)x1
J853-GB-X86454-004C	(餘料)4	1528.5	24	2	0	1	4@(1318)x1
J853-GB-X86454-004C	5-12	1528.5		22	8	0	5-11@(1346.5)x7
J853-GB-X86454-004K	(餘料)12	1442.0	2	2	0	1	12@(1519.5)x1
J853-GB-X86454-004A	(餘料)12	1409.5	4	1	0	1	12@(104)x1
J853-GB-X86454-004A	13	1409.5		3	1	0	13@(1703.5)x1
J853-GB-X86454-004N	(餘料)13	1397.0	5	1	0	1	13@(300.5)x1
J853-GB-X86454-004N	14	1397.0		4	1	0	14@(338)x1
J853-GB-X86454-004L	15-17	1362.0	12	12	3	0	15-17@(478)x3
J853-GB-X86454-004B	(餘料)4-7	1272.0	4	4	0	4	4@(40)x1 5-7@(68.5)x3
J853-GB-X86454-004J	(餘料)8-9	1262.0	2	2	0	2	8-9@(78.5)x2
J853-GB-X86454-004G	(餘料)1-3, 10-11	1197.0	9	5	0	5	1-3@(58)x3 10-11@(143.5)x2
J853-GB-X86454-004G	18	1197.0		4	1	0	18@(1138)x1
J853-GB-X86454-004H	(餘料)18	1088.5	9	1	0	1	18@(43.5)x1
J853-GB-X86454-004H	19-20	1088.5		8	2	0	19@(477.5)x1
J853-GB-X86454-004R	(餘料)20	1077.0	2	2	0	1	20@(500.5)x1
J853-GB-X86454-004M	21	927.0	2	2	1	0	21@(4084)x1
J853-GB-X86454-004D	(餘料)21	902.0	4	4	0	1	21@(452)x1
J853-GB-X86454-004E	22	792.0	4	4	1	0	22@(2758)x1
J853-GB-X86454-002, J853-GB-X86454-003	(餘料)13-17, 19-22, 22	171.5	48	29	0	10	13@(123)x1 14@(160.5)x1 15-17@(123)x3 19@(122.5)x1 20@(145.5)x1 21@(97)x1 22@(983)x1 22@(95.5)x1
J853-GB-X86454-003	23	171.5		19	1	0	23@(2577.5)x1

鋁材開料清單 X86453

窗號	編號(用料狀況)	實用長度(長料開數)	需要 支數	開料 支數	長料 支數	餘料 支數	編號(剩餘長度)
J853-GB-X86453-014L, J853-GB-X86453-020R	1-3	4043.0	3	3	3	0	1-3@(1901)x3
J853-GB-X86453-014R, J853-GB-X86453-020L	4-6	3717.5	3	3	3	0	4-6@(2226.5)x3
J853-GB-X86453-013L, J853-GB-X86453-013R	7-10	3450.0	4	4	4	0	7-10@(2494)x4
J853-GB-X86453-011L, J853-GB-X86453-011R	11-18	3393.0	8	8	8	0	11-18@(2551)x8
J853-GB-X86453-009	19-20	3366.0	2	2	2	0	19-20@(2578)x2
J853-GB-X86453-011	21-24	3182.0	4	4	4	0	21-24@(2762)x4
J853-GB-X86453-019L, J853-GB-X86453-019R	25-26	3130.0	2	2	2	0	25-26@(2814)x2
J853-GB-X86453-015	27	3071.0	1	1	1	0	27@(2873)x1
J853-GB-X86453-017L, J853-GB-X86453-017R	28-31	3060.0	4	4	4	0	28-31@(2884)x4
J853-GB-X86453-017	(餘料)27-28	2849.0	2	2	0	2	27@(18)x1 28@(29)x1
J853-GB-X86453-016L, J853-GB-X86453-016R	(餘料)1-2	1768.0	2	2	0	2	1-2@(127)x2
J853-GB-X86453-013	(餘料)3-4	1619.0	2	2	0	2	3@(276)x1 4@(601.5)x1
J853-GB-X86453-010L, J853-GB-X86453-010R	(餘料)5-8	1598.0	4	4	0	4	5-6@(622.5)x2 7-8@(890)x2
J853-GB-X86453-019	(餘料)9	1459.0	1	1	0	1	9@(1029)x1
J853-GB-X86453-021L, J853-GB-X86453-021R	(餘料)10-11	1403.0	2	2	0	2	10@(1085)x1 11@(1142)x1
J853-GB-X86453-018L, J853-GB-X86453-018R	(餘料)12, 12	1253.0	2	2	0	2	12@(1292)x1 12@(33)x1
J853-GB-X86453-003L, J853-GB-X86453-003R	(餘料)13-14	1228.0	4	4	0	2	13-14@(83)x2
J853-GB-X86453-012L, J853-GB-X86453-012R	(餘料)11, 15, 15-16	1118.0	4	4	0	4	11@(18)x1 15@(1427)x1 15@(303)x1 16@(1427)x1

工程號碼: J853, 工程名稱: 延坪道別墅(GB-HB1~HB3立柱橫梁)_A版
開料長度: 6000, 總長料支數: 31, 總開料支數: 54
鋸片厚度(mm): 6, 料頭尾總切除(mm): 50, 浪費率(%): 23.19

鋁材開料清單 X86452

窗號	編號(用料狀況)	實用長度(長料開數)	需要 支數	開料 支數	長料 支數	餘料 支數	編號(剩餘長度)
J853-GB-X86452-014L, J853-GB-X86452-020R	1-3	4058.0	3	3	3	0	1-3@(1886)x3
J853-GB-X86452-014R, J853-GB-X86452-020L	4-6	3732.5	3	3	3	0	4-6@(2211.5)x3
J853-GB-X86452-013L, J853-GB-X86452-013R	7-10	3465.0	4	4	4	0	7-10@(2479)x4
J853-GB-X86452-011L, J853-GB-X86452-011R	11-18	3408.0	8	8	8	0	11-18@(2536)x8
J853-GB-X86452-009	19-20	3395.0	2	2	2	0	19-20@(2549)x2
J853-GB-X86452-011	21-24	3183.0	4	4	4	0	21-24@(2761)x4
J853-GB-X86452-019L, J853-GB-X86452-019R	25-26	3145.0	2	2	2	0	25-26@(2799)x2
J853-GB-X86452-015	27	3100.0	1	1	1	0	27@(2844)x1
J853-GB-X86452-017L, J853-GB-X86452-017R	28-31	3075.0	4	4	4	0	28-31@(2869)x4
J853-GB-X86452-017	(餘料)28-29	2850.0	2	2	0	2	28-29@(13)x2
J853-GB-X86452-016L, J853-GB-X86452-016R	(餘料)1-2	1783.0	2	2	0	2	1-2@(97)x2
J853-GB-X86452-013	(餘料)3-4	1620.0	2	2	0	2	3@(260)x1 4@(585.5)x1
J853-GB-X86452-010L, J853-GB-X86452-010R	(餘料)5-8	1613.0	4	4	0	4	5-6@(592.5)x2 7-8@(860)x2
J853-GB-X86452-019	(餘料)9	1460.0	1	1	0	1	9@(1013)x1
J853-GB-X86452-021L, J853-GB-X86452-021R	(餘料)10-11	1418.0	2	2	0	2	10@(1055)x1 11@(1112)x1
J853-GB-X86452-018L, J853-GB-X86452-018R	(餘料)12-13	1268.0	2	2	0	2	12-13@(1262)x2
J853-GB-X86452-003L, J853-GB-X86452-003R	(餘料)12-14	1243.0	4	4	0	3	12-13@(13)x2 14@(38)x1
J853-GB-X86452-012L, J853-GB-X86452-012R	(餘料)15-16	1133.0	4	4	0	2	15-16@(258)x2

工程號碼:J853, 工程名稱:延坪道別墅(GB-HB1~HB3立柱橫梁)_A版

開料長度:6200, 總長料支數:20, 總開料支數:129

鋸片厚度(mm):6, 料頭尾總切除(mm):50, 浪費率(%):2.85

鋁材開料清單 X86451

窗號	編號(用料狀況)	實用長度(長料開數)	需要 支數	開料 支數	長料 支數	餘料 支數	編號(剩餘長度)
J853-GB-X86451-004	1-15	1055.0	75	75	15	0	1-15@(845)x15
J853-GB-X86451-001	16-18	855.0	21	21	3	0	16-18@(123)x3
J853-GB-X86451-002	(餘料)1-15	655.0	33	15	0	15	1-15@(184)x15
J853-GB-X86451-002	19-20	655.0		18	2	0	19-20@(201)x2

鋁材開料清單 X86450

窗號	編號(用料狀況)	實用長度(長料開數)	需要支數	開料支數	長料支數	餘料支數	編號(剩餘長度)
J853-GB-X86450-010, J853-GB-X86450-011	(餘料)8, 12	1078.0	75	4	0	2	8@(730)x1 12@(730)x1
J853-GB-X86450-009,	1-15	1078.0		71	15	0	1-7@(730)x7
J853-GB-X86450-002	(餘料)16	878.0	21	3	0	1	16@(846)x1
J853-GB-X86450-001, J853-GB-X86450-002, J853-GB-X86450-003	16-19	878.0		18	4	0	16@(3498)x1 17-18@(846)x2 19@(3498)x1
J853-GB-X86450-004, J853-GB-X86450-005, J853-GB-X86450-006	(餘料)1-20	678.0	33	30	0	20	1-15@(46)x15 16-18@(162)x3 19@(78)x1 20@(678)x1
J853-GB-X86450-005, J853-GB-X86450-006	20-21	678.0		3	2	0	20@(5466)x1 21@(4782)x1


鋁材開料清單 X86449

窗號	編號(用料狀況)	實用長度(長料開數)	需要支數	開料支數	長料支數	餘料支數	編號(剩餘長度)
J853-GB-X86449-010, J853-GB-X86449-011	(餘料)8, 12	1078.0	75	4	0	2	8@(730)x1 12@(730)x1
J853-GB-X86449-009,	1-15	1078.0		71	15	0	1-7@(730)x7
J853-GB-X86449-002	(餘料)16	878.0	21	3	0	1	16@(846)x1
J853-GB-X86449-001, J853-GB-X86449-002, J853-GB-X86449-003	16-19	878.0		18	4	0	16@(3498)x1 17-18@(846)x2 19@(3498)x1
J853-GB-X86449-004, J853-GB-X86449-005, J853-GB-X86449-006	(餘料)1-20	678.0	33	30	0	20	1-15@(46)x15 16-18@(162)x3 19@(78)x1 20@(678)x1
J853-GB-X86449-005, J853-GB-X86449-006	20-21	678.0		3	2	0	20@(5466)x1 21@(4782)x1


工程號碼: J853, 工程名稱: 延坪道別墅(GB-HB1~HB3立柱橫梁)_A版
開料長度: 6000, 總長料支數: 1, 總開料支數: 24
鋸片厚度(mm): 6, 料頭尾總切除(mm): 50, 浪費率(%): 56.77

鋁材開料清單 JM1038


窗號	編號(用料狀況)	實用長度(長料開數)	需要 支數	開料 支數	長料 支數	餘料 支數	編號(剩餘長度)
J853-GB-JM1038-001	1	100.0	24	24	1	0	1@(3406)x1

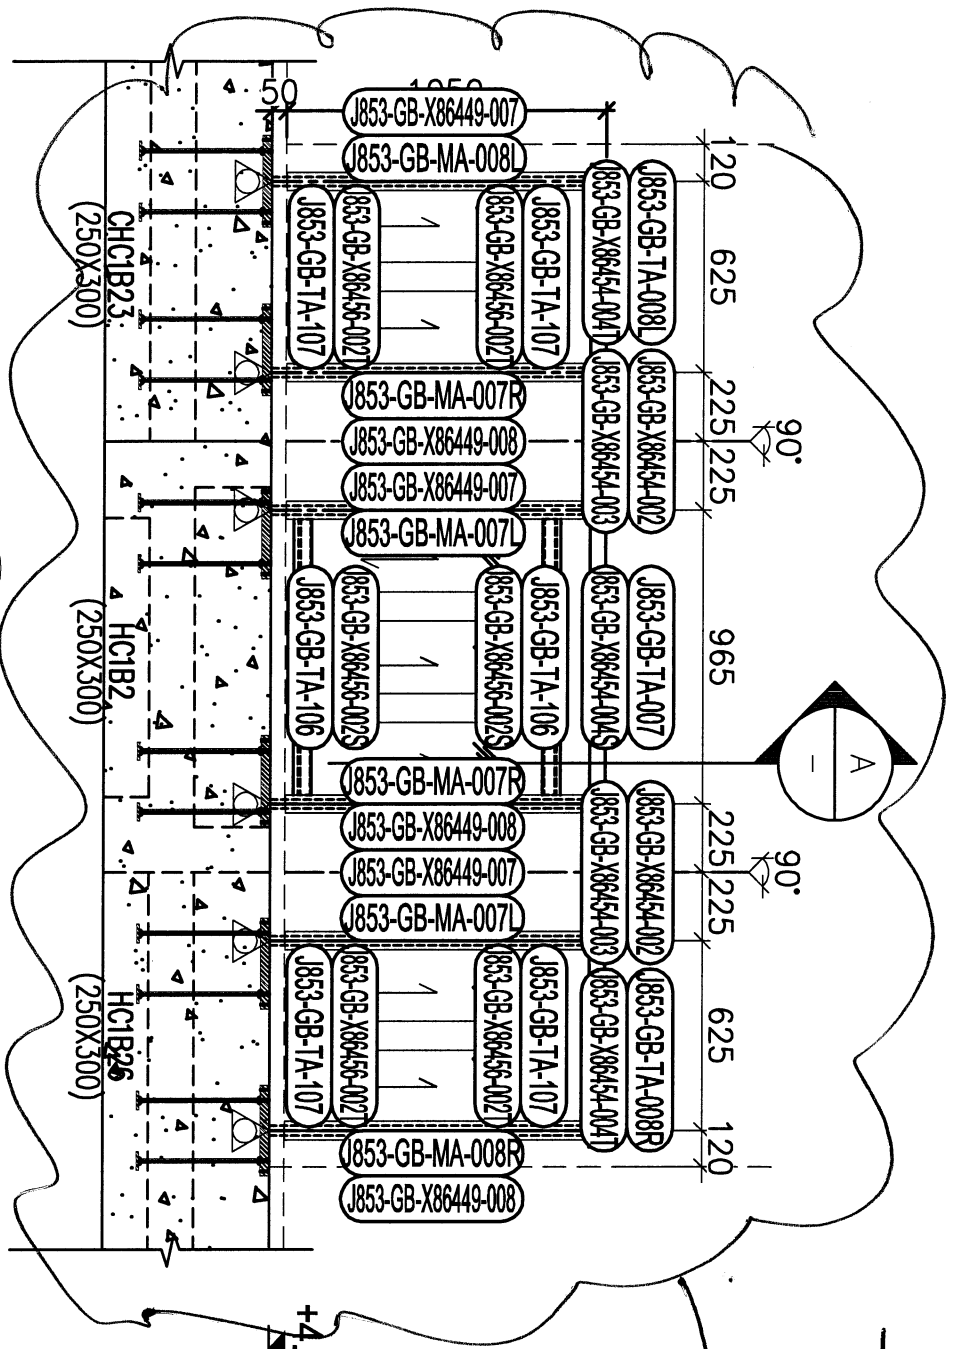

1 PARTIAL ELEVATION FOR HOUSE TYPE C (HOUSE NO. HB3, HB5, HB6, HB7 & HB8)

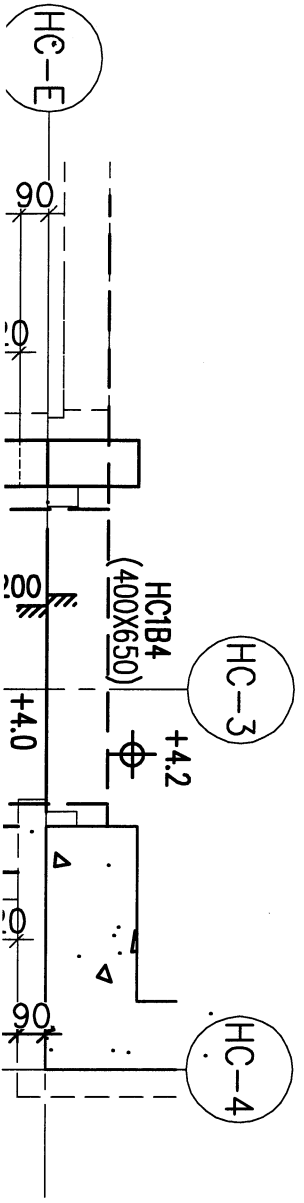


A TYPICAL SECTION FOR HOUSE TYPE C

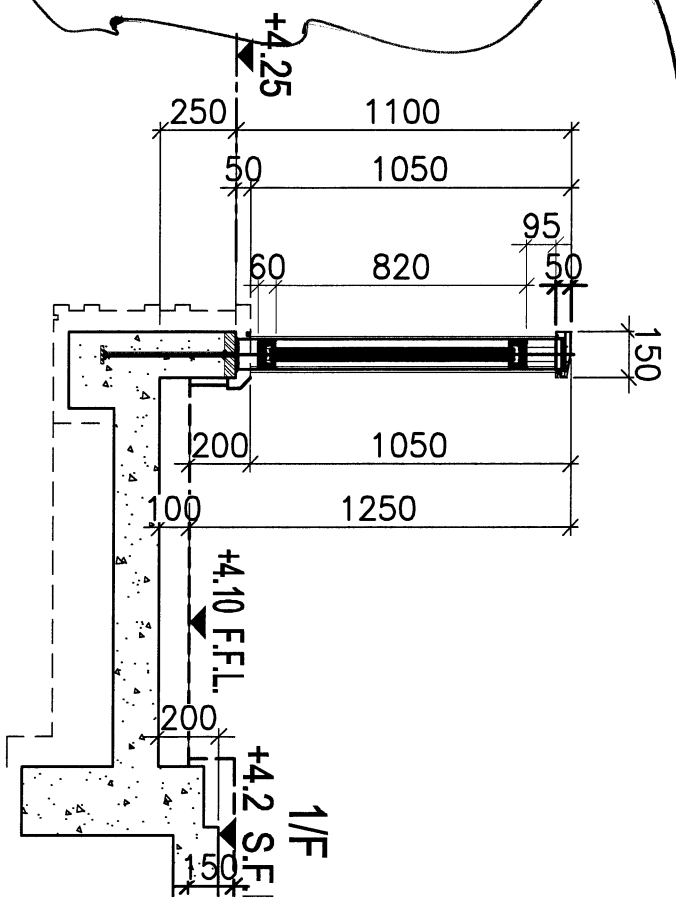

HB3


取道

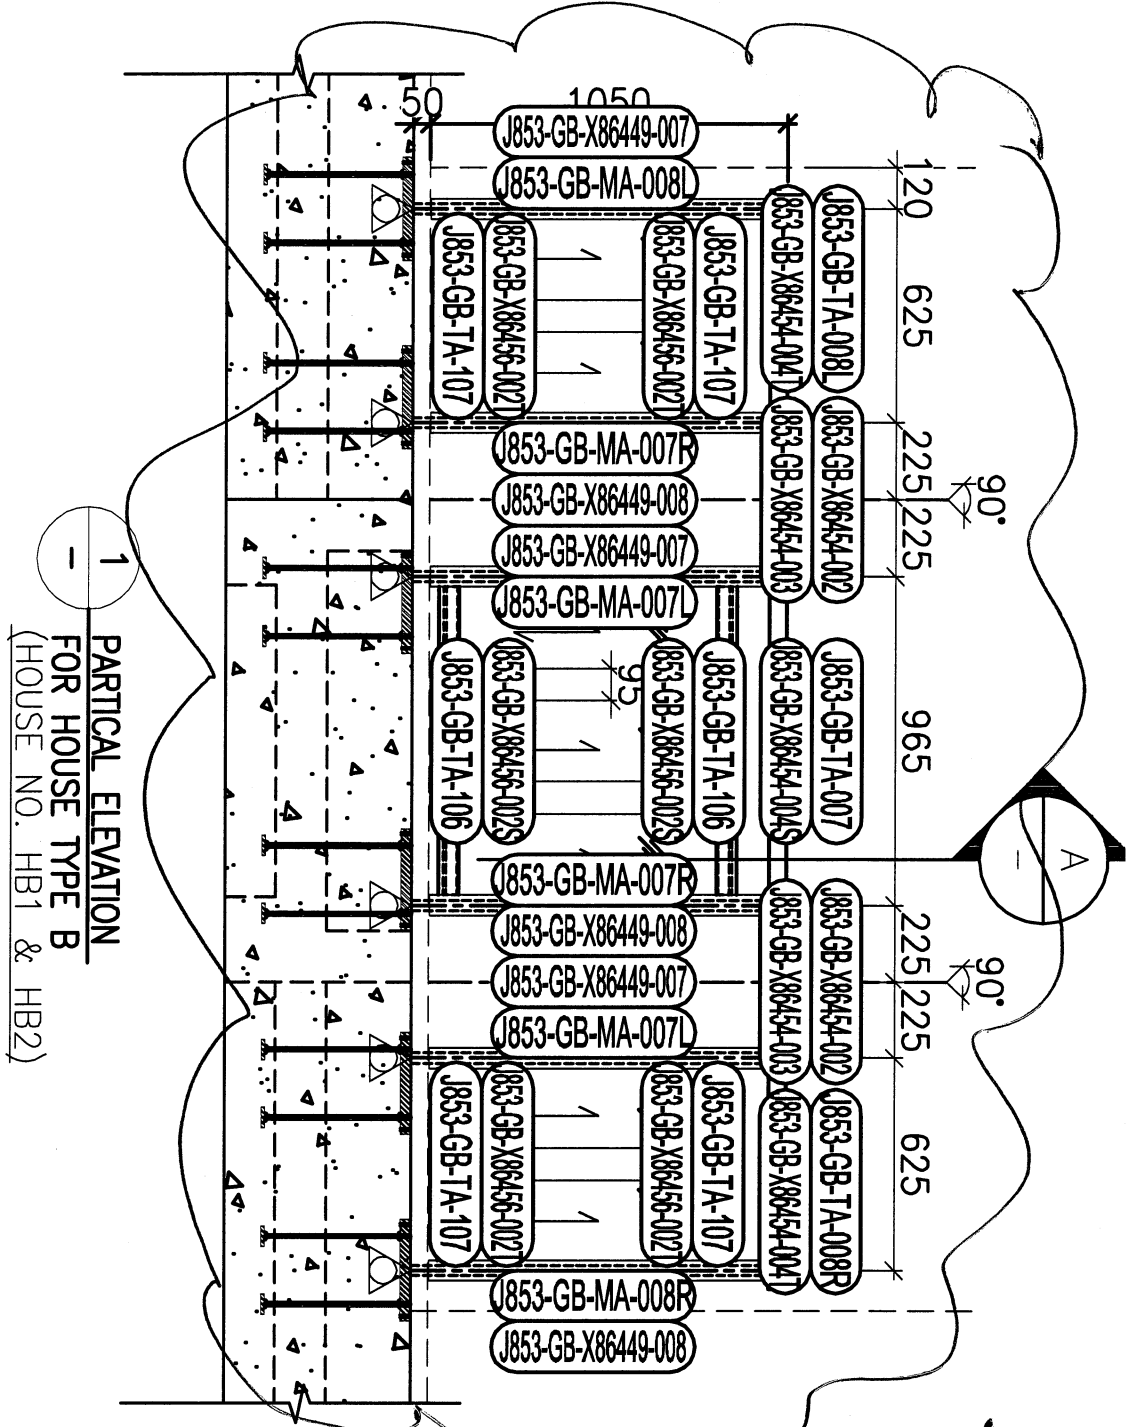


1 PARTIAL ELEVATION
FOR HOUSE TYPE B
(HOUSE NO. HB1 & HB2)

HB1 ~ HB2

取消 150

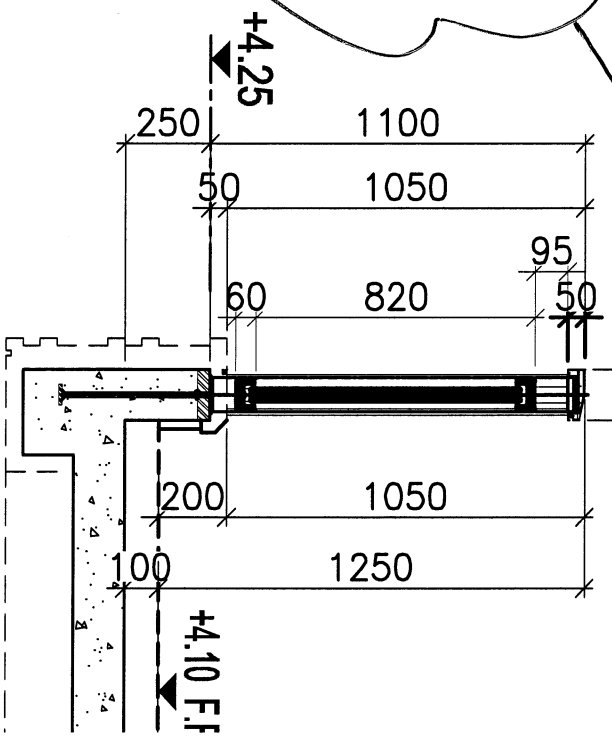

A TYPICAL SECTION
FOR HOUSE TYPE B

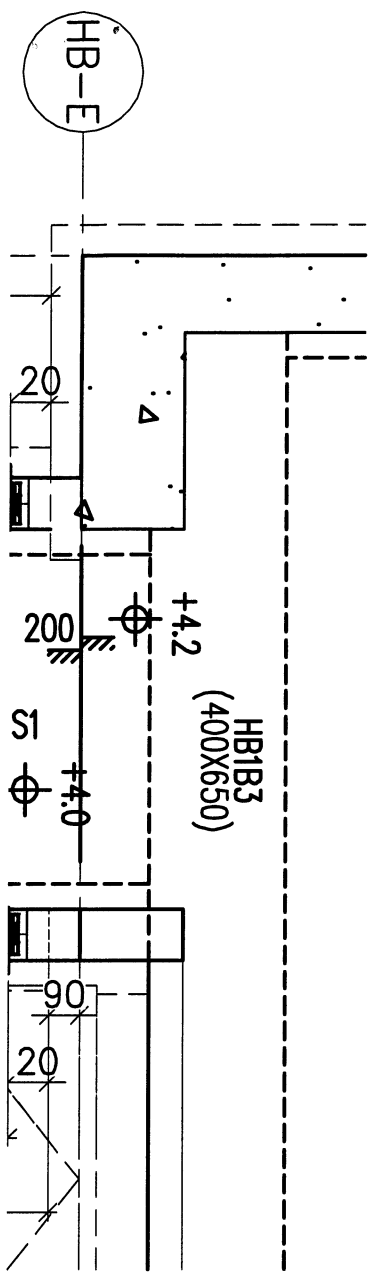

HB1B3
(400X650)