

工程指示 / 要求簡箋 ENGINEER INSTRUCTIONS(E.I.)

工程指示編號:	EI- 7244	修改版本:	A
	HK- 0206		
工程編號:	J 853	工程名稱:	延坪道 (第2期)
收件人:	生德亮	發件人:	Sam Lo
工程項目:	幕牆 Row B (HB1~HB8) 副框料組裝修改	日期:	31/01/2024

<input type="checkbox"/> 原合約工程包	<input type="checkbox"/> 原合約工程加 / 減賬 QT-	<input type="checkbox"/> 新工程報價 QT-
---------------------------------	--	------------------------------------

信件批核號碼/圖紙參考編號:	批核模具圖紙編號:
客戶指示附件:	管理內部批簽署:

<input type="checkbox"/> 初步鋁料 B.M.	<input type="checkbox"/> 加工拆圖, 然後生產	<input type="checkbox"/> 尺寸表
<input type="checkbox"/> 正式鋁料 B.M.	<input type="checkbox"/> 技術上資料/指示	<input type="checkbox"/> 報價
<input type="checkbox"/> 配件 B.M.	<input type="checkbox"/> 樣辦或貨品說明書	<input type="checkbox"/> 分判合約
<input type="checkbox"/> 其他:		

內容: 修改A: 升級圖紙及新增圖紙
請依附件資料, 修改副框料

完成上列要求日期: ASAP

國內

<input type="checkbox"/> 生產技術總監	<input type="checkbox"/> 連附件	<input type="checkbox"/> 技術部	<input type="checkbox"/> 連附件	<input type="checkbox"/> 生產部	<input type="checkbox"/> 連附件
<input type="checkbox"/> 採購部	<input type="checkbox"/> 連附件	<input checked="" type="checkbox"/> 生產統籌部	<input checked="" type="checkbox"/> 連附件	<input type="checkbox"/> 報關組	<input type="checkbox"/> 連附件
<input type="checkbox"/> 質檢部	<input type="checkbox"/> 連附件	<input type="checkbox"/> 會計部	<input type="checkbox"/> 連附件	<input type="checkbox"/> 機械設計部	<input type="checkbox"/> 連附件
<input type="checkbox"/> 香港辦	<input type="checkbox"/> 連附件	<input type="checkbox"/> 其他:			

香港

<input type="checkbox"/> 行政部	<input type="checkbox"/> 連附件	<input type="checkbox"/> 會計部	<input type="checkbox"/> 連附件	<input type="checkbox"/> 統籌部	<input type="checkbox"/> 連附件	<input type="checkbox"/> 工程部	<input type="checkbox"/> 連附件
<input type="checkbox"/> 採購部	<input type="checkbox"/> 連附件	<input type="checkbox"/> QS部	<input type="checkbox"/> 連附件	<input type="checkbox"/> 地盤管理	<input type="checkbox"/> 連附件	<input type="checkbox"/> 維修部	<input type="checkbox"/> 連附件

*發件人簽署:		*組別成員批核簽署:	
傳遞編號:	HK 0206 / 24	項目經理簽署:	

圖則登記表
DRAWING REGISTER

接收日期 Receiving Date (適用於客

工程名稱 Project Title:	香港延坪道(第二期別墅) Curtain Wall(HB)-副框型材
工程編號 Project No:	J853

年								
月								
日								

分發予 Distributed To

發出日期 Issued Date

年	24	24	24					
月	1	1	1					
日	16	19	30					

圖則編號 Drg. No.	圖則名稱 Drawing Title
J853-CW-WA-026	副框组装图
J853-CW-WA-027	副框组装图
J853-CW-WA-028	副框组装图
J853-CW-WA-029	副框组装图
J853-CW-WA-030	副框组装图
J853-CW-WA-031	副框组装图
J853-CW-WA-032	副框组装图
J853-CW-WA-033	副框组装图
J853-CW-WA-034	副框组装图
J853-CW-WA-221	副框组装图
J853-CW-WA-222	副框组装图
J853-CW-WA-223	副框组装图
J853-CW-WA-224	副框组装图
J853-CW-WA-225	副框组装图
J853-CW-WA-226	副框组装图
J853-CW-WA-227	副框组装图
J853-CW-WA-228	副框组装图
J853-CW-WA-229	副框组装图
J853-CW-WA-230	副框组装图
J853-CW-WA-231	副框组装图
J853-CW-WA-232	副框组装图
J853-CW-WA-233	副框组装图
J853-CW-WA-234	副框组装图
J853-CW-AA01-101	型材加工图
J853-CW-AA01-111	型材加工图
J853-CW-AA01-112	型材加工图
J853-CW-AA01-411	型材加工图

修訂編號 Revision No.								
112	-		1					
113	-		1					
114	-		1					
115	-		1					
116	-		1					
117	-		1					
118	-							
119	-							
120	-							
121	-		1					
122	-		1					
123	-		1					
124	-		1					
125	-		1					
126	-		1					
127	-		1					
128	-		1					
129	-		1					
130	-		1					
131	-		1					
132	-							
133	-							
134	-							
149	-	1						
150	-	1						
151	-	1						
152	-	1						

圖則登記表
DRAWING REGISTER

接收日期 Receiving Date (適用於客

工程名稱 Project Title:	香港延坪道(第二期別墅) Curtain Wall(HB)-副框型材
工程編號 Project No:	J853

年								
月								
日								

分發予 Distributed To

發出日期 Issued Date

年	24	24	24					
月	1	1	1					
日	16	19	30					

圖則編號 Drg. No.	圖則名稱 Drawing Title
J853-CW-AA02-016	型材加工图
J853-CW-AA02-017	型材加工图
J853-CW-AA03-101	型材加工图
J853-CW-AA05-001	型材加工图
J853-CW-AH01-001	型材加工图
J853-CW-X85951-011	型材加工图
J853-CW-X85951-012	型材加工图
J853-CW-X85951-013	型材加工图
J853-CW-X85951-014	型材加工图
J853-CW-X85951-015	型材加工图
J853-CW-X85951-016	型材加工图
J853-CW-X85951-017	型材加工图
J853-CW-X85951-018	型材加工图
J853-CW-X85951-019	型材加工图
J853-CW-X85951-020	型材加工图
J853-CW-X85958-011	型材加工图
J853-CW-X85959-011	型材加工图
J853-CW-X86498-011	型材加工图
J853-CW-X86498-012	型材加工图
J853-CW-X86498-013	型材加工图
J853-CW-X86498-014	型材加工图
J853-CW-X86498-015	型材加工图
J853-CW-X86498-016	型材加工图
J853-CW-X86498-017	型材加工图
J853-CW-X86498-018	型材加工图
J853-CW-X86499-011	型材加工图
J853-CW-X86500-011	型材加工图
J853-CW-X86501-011	型材加工图

修訂編號 Revision No.								
153	-							
154	-							
圖則登記表
DRAWING REGISTER

接收日期 Receiving Date (適用於客

工程名稱 Project Title:	香港延坪道(第二期別墅)
	Curtain Wall (HB)-副框型材
工程編號 Project No:	J853

年								
月								
日								

分發予 Distributed To

發出日期 Issued Date

年	24	24	24					
月	1	1	1					
日	16	19	30					

圖則編號 Drg. No.	圖則名稱 Drawing Title
J853-CW-X86501-012	型材加工图
J853-CW-X86501-013	型材加工图
J853-CW-X86501-014	型材加工图
J853-CW-X86501-015	型材加工图
J853-CW-X86501-016	型材加工图
J853-CW-X86502-011	型材加工图
J853-CW-X86502-012	型材加工图
J853-CW-X86502-013	型材加工图
J853-CW-X86502-014	型材加工图
J853-CW-X86502-015	型材加工图
J853-CW-X86502-016	型材加工图
J853-CW-X86502-017	型材加工图
J853-CW-X86502-018	型材加工图
J853-CW-X86502-211	型材加工图
J853-CW-X86502-212	型材加工图
J853-CW-X86502-213	型材加工图
J853-CW-X86502-214	型材加工图
J853-CW-X86502-311	型材加工图
J853-CW-X86502-411	型材加工图
J853-CW-X86502-412	型材加工图
J853-CW-X86502-413	型材加工图
J853-CW-X86502-414	型材加工图
J853-CW-X86502-415	型材加工图
J853-CW-X86502-416	型材加工图
J853-CW-X86503-011	型材加工图
J853-CW-X86503-012	型材加工图
J853-CW-X86503-013	型材加工图
J853-CW-X86503-014	型材加工图

修訂編號 Revision No.								
181	-							
182	-							
圖則登記表
DRAWING REGISTER

接收日期 Receiving Date (適用於客

工程名稱 Project Title:	香港延坪道(第二期別墅) Curtain Wall(HB)-副框型材
工程編號 Project No:	J853

年
月
日

分發予 Distributed To

發出日期 Issued Date

年
月
日

24	24	24					
1	1	1					
16	19	30					

圖則編號 Drg. No.	圖則名稱 Drawing Title
J853-CW-X86507-116	型材加工图
J853-CW-X86508-001	型材加工图
J853-CW-X86508-011	型材加工图
J853-CW-X86508-201	型材加工图
J853-CW-X86508-202	型材加工图
J853-CW-X86508-211	型材加工图
J853-CW-X86508-212	型材加工图
J853-CW-X86508-213	型材加工图
J853-CW-X86508-214	型材加工图
J853-CW-X86509-011	型材加工图
J853-CW-X86509-012	型材加工图
J853-CW-X86509-111	型材加工图
J853-CW-X86509-112	型材加工图
J853-CW-X86509-113	型材加工图
J853-CW-X86509-114	型材加工图
J853-CW-X86509-115	型材加工图
J853-CW-X86509-116	型材加工图
J853-CW-X86512-011	型材加工图
J853-CW-X86512-012	型材加工图
J853-CW-X86513-011	型材加工图
J853-CW-X86515-001	型材加工图
J853-CW-X86515-002	型材加工图
J853-CW-X86515-003	型材加工图
J853-CW-X86516-001	型材加工图

修訂編號
Revision No.

232
233
234
235
236
237
238
239
240
239
240
241
修訂編號 Revision No.							
-							
-							
-							
-		1					
-		1					
-							
-							
-	1						
-							
-	1						
-							
-							
-		1					
-		1					
-							

加工明细表

工程名称		J853-香港延坪道(第二期别墅)-Curtain Wall				施工分區(批次) :		副框(HB1.2.3)	
采购原因		正常采购	工序号			材料发送地:		工厂	16/1/2024
序号	型材模号	物料名称	图纸编号	物料编号	长度 (mm)	数量	单位	颜色	备注
1	JM1012A	20x20x3mm铝角(竖向)	J853-CW-AA01-101	J853-CW-AA01-101	203	12	件	阳极氧化	
2	JM1012A	20x20x3mm铝角(横向)	J853-CW-AA01-111	J853-CW-AA01-111A	2219	3	件	阳极氧化	
3	JM1012A	20x20x3mm铝角(横向)	J853-CW-AA01-111	J853-CW-AA01-111B	1044	3	件	阳极氧化	
4	JM1012A	20x20x3mm铝角(横向)	J853-CW-AA01-111	J853-CW-AA01-111C	1334	2	件	阳极氧化	
5	JM1012A	20x20x3mm铝角(横向)	J853-CW-AA01-111	J853-CW-AA01-111D	929	2	件	阳极氧化	
6	JM1012A	20x20x3mm铝角(横向)	J853-CW-AA01-111	J853-CW-AA01-111E	764	1	件	阳极氧化	
7	JM1012A	20x20x3mm铝角(横向)	J853-CW-AA01-111	J853-CW-AA01-111F	1149	1	件	阳极氧化	
8	JM1012A	20x20x3mm铝角(横向)	J853-CW-AA01-112	J853-CW-AA01-112A	2219	3	件	阳极氧化	
9	JM1012A	20x20x3mm铝角(横向)	J853-CW-AA01-112	J853-CW-AA01-112B	1044	3	件	阳极氧化	
10	JM1012A	20x20x3mm铝角(横向)	J853-CW-AA01-112	J853-CW-AA01-112C	1334	2	件	阳极氧化	
11	JM1012A	20x20x3mm铝角(横向)	J853-CW-AA01-112	J853-CW-AA01-112D	929	2	件	阳极氧化	
12	JM1012A	20x20x3mm铝角(横向)	J853-CW-AA01-112	J853-CW-AA01-112E	764	1	件	阳极氧化	
13	JM1012A	20x20x3mm铝角(横向)	J853-CW-AA01-112	J853-CW-AA01-112F	1149	1	件	阳极氧化	
14	JM1012A	20x20x3mm铝角(横向)	J853-CW-AA01-411	J853-CW-AA01-411A	3475	6	件	阳极氧化	
15	JM1012A	20x20x3mm铝角(横向)	J853-CW-AA01-411	J853-CW-AA01-411B	2375	4	件	阳极氧化	
38	JM1015	25x25x3mm铝角(横向)	J853-CW-AA02-017	J853-CW-AA02-017B	1799	2	件	阳极氧化	
39	JM1015	25x25x3mm铝角(横向)	J853-CW-AA02-017	J853-CW-AA02-017C	2049	1	件	阳极氧化	
40	JM1001	50x50x3mm铝角	J853-CW-AA03-101	J853-CW-AA03-101	65	52	件	阳极氧化	
41	JM1079	75x75x6mm铝角	J853-CW-AA05-001	J853-CW-AA05-001	50	168	件	阳极氧化	
42	JMFG0032B30	100x50x3mm铝通	J853-CW-AH01-001	J853-CW-AH01-001A	582.5	9	件	阳极氧化	
43	JMFG0032B30	100x50x3mm铝通	J853-CW-AH01-001	J853-CW-AH01-001B	540	33	件	阳极氧化	
44	X85951	百叶框(横向)	J853-CW-X85951-011	J853-CW-X85951-011A	899	2	件	JMQ213457	
45	X85951	百叶框(横向)	J853-CW-X85951-011	J853-CW-X85951-011B	974	2	件	JMQ213457	
46	X85951	百叶框(横向)	J853-CW-X85951-011	J853-CW-X85951-011C	836.5	2	件	JMQ213457	
47	X85951	百叶框(横向)	J853-CW-X85951-011	J853-CW-X85951-011D	1104	1	件	JMQ213457	
48	X85951	百叶框(横向)	J853-CW-X85951-012	J853-CW-X85951-012A	899	2	件	JMQ213457	
49	X85951	百叶框(横向)	J853-CW-X85951-012	J853-CW-X85951-012B	974	2	件	JMQ213457	
50	X85951	百叶框(横向)	J853-CW-X85951-012	J853-CW-X85951-012C	836.5	2	件	JMQ213457	
51	X85951	百叶框(横向)	J853-CW-X85951-012	J853-CW-X85951-012D	1104	1	件	JMQ213457	
52	X85951	百叶框(竖向)	J853-CW-X85951-013	J853-CW-X85951-013	199	10	件	JMQ213457	

53	X85951	百叶框(竖向)	J853-CW-X85951-014	J853-CW-X85951-014	199	10	件	JMQ213457	
54	X85951	百叶框(横向)	J853-CW-X85951-015	J853-CW-X85951-015A	1160.5	3	件	JMQ213457	
55	X85951	百叶框(横向)	J853-CW-X85951-016	J853-CW-X85951-016A	1160.5	3	件	JMQ213457	
56	X85951	百叶框(横向)	J853-CW-X85951-017	J853-CW-X85951-017A	1160.5	2	件	JMQ213457	
57	X85951	百叶框(横向)	J853-CW-X85951-017	J853-CW-X85951-017B	960.5	1	件	JMQ213457	
58	X85951	百叶框(横向)	J853-CW-X85951-018	J853-CW-X85951-018A	1160.5	2	件	JMQ213457	
59	X85951	百叶框(横向)	J853-CW-X85951-018	J853-CW-X85951-018B	960.5	1	件	JMQ213457	
60	X85951	百叶框(竖向)	J853-CW-X85951-019	J853-CW-X85951-019	199	3	件	JMQ213457	
61	X85951	百叶框(竖向)	J853-CW-X85951-020	J853-CW-X85951-020	199	3	件	JMQ213457	
62	X85958	百叶片	J853-CW-X85958-011	J853-CW-X85958-011A	1122.5	10	件	JMQ213457	
63	X85958	百叶片	J853-CW-X85958-011	J853-CW-X85958-011B	859.5	4	件	JMQ213457	
64	X85958	百叶片	J853-CW-X85958-011	J853-CW-X85958-011C	934.5	4	件	JMQ213457	
65	X85958	百叶片	J853-CW-X85958-011	J853-CW-X85958-011D	797	4	件	JMQ213457	
66	X85958	百叶片	J853-CW-X85958-011	J853-CW-X85958-011E	922.5	2	件	JMQ213457	
67	X85958	百叶片	J853-CW-X85958-011	J853-CW-X85958-011F	1064.5	2	件	JMQ213457	
68	X85959	百叶铝角	J853-CW-X85959-011	J853-CW-X85959-011A	1120.5	5	件	JMQ213457	
69	X85959	百叶铝角	J853-CW-X85959-011	J853-CW-X85959-011B	859	2	件	JMQ213457	
70	X85959	百叶铝角	J853-CW-X85959-011	J853-CW-X85959-011C	934	2	件	JMQ213457	
71	X85959	百叶铝角	J853-CW-X85959-011	J853-CW-X85959-011D	796.5	2	件	JMQ213457	
72	X85959	百叶铝角	J853-CW-X85959-011	J853-CW-X85959-011E	920.5	1	件	JMQ213457	
73	X85959	百叶铝角	J853-CW-X85959-011	J853-CW-X85959-011F	1064	1	件	JMQ213457	
74	X86498	竖向外框	J853-CW-X86498-011	J853-CW-X86498-011A	685	52	件	JMQ213457	
75	X86498	竖向外框	J853-CW-X86498-011	J853-CW-X86498-011B	2535	54	件	JMQ213457	
76	X86498	竖向外框	J853-CW-X86498-011	J853-CW-X86498-011C	2935	6	件	JMQ213457	
77	X86498	竖向外框	J853-CW-X86498-011	J853-CW-X86498-011D	535	8	件	JMQ213457	
78	X86498	竖向外框	J853-CW-X86498-011	J853-CW-X86498-011E	2135	5	件	JMQ213457	
79	X86498	竖向外框	J853-CW-X86498-011	J853-CW-X86498-011F	1035	2	件	JMQ213457	
80	X86498	竖向外框	J853-CW-X86498-012	J853-CW-X86498-012	935	26	件	JMQ213457	
81	X86498	竖向外框	J853-CW-X86498-013	J853-CW-X86498-013	935	26	件	JMQ213457	
280	X86503	横向外框	J853-CW-X86503-014	J853-CW-X86503-014H	485	2	件	JMQ213457	

281	X86503	横向外框	J853-CW-X86503-014	J853-CW-X86503-014J	620	1	件	JMQ213457	
282	X86503	横向外框	J853-CW-X86503-014	J853-CW-X86503-014K	1246.5	4	件	JMQ213457	
283	X86503	横向外框	J853-CW-X86503-014	J853-CW-X86503-014L	1246.5	2	件	JMQ213457	
284	X86503	横向外框	J853-CW-X86503-014	J853-CW-X86503-014M	1046.5	3	件	JMQ213457	
285	X86503	横向外框	J853-CW-X86503-411	J853-CW-X86503-411A	1240	2	件	JMQ213457	
286	X86503	横向外框	J853-CW-X86503-411	J853-CW-X86503-411B	700	4	件	JMQ213457	
287	X86503	横向外框	J853-CW-X86503-411	J853-CW-X86503-411C	600	2	件	JMQ213457	
288	X86503	横向外框	J853-CW-X86503-411	J853-CW-X86503-411D	735	1	件	JMQ213457	
289	X86504	副框压块	J853-CW-X86504-001	J853-CW-X86504-001	30	2070	件	阳极氧化	
290	X86505	开窗竖向内框	J853-CW-X86505-011	J853-CW-X86505-011A	1699	2	件	JMQ213457	
291	X86505	开窗竖向内框	J853-CW-X86505-011	J853-CW-X86505-011B	1749	16	件	JMQ213457	
292	X86505	开窗竖向内框	J853-CW-X86505-011	J853-CW-X86505-011C	1799	6	件	JMQ213457	
293	X86505	开窗竖向内框	J853-CW-X86505-011D	J853-CW-X86505-011D	2049	1	件	JMQ213457	新增加工图
294	X86505	开窗竖向内框	J853-CW-X86505-012	J853-CW-X86505-012A	1699	2	件	JMQ213457	
295	X86505	开窗竖向内框	J853-CW-X86505-012	J853-CW-X86505-012B	1749	14	件	JMQ213457	
296	X86505	开窗竖向内框	J853-CW-X86505-012	J853-CW-X86505-012C	1799	4	件	JMQ213457	
297	X86505	开窗竖向内框	J853-CW-X86505-012D	J853-CW-X86505-012D	2049	2	件	JMQ213457	新增加工图
298	X86505	开窗竖向内框	J853-CW-X86505-013	J853-CW-X86505-013A	1749	2	件	JMQ213457	
299	X86505	开窗竖向内框	J853-CW-X86505-013B	J853-CW-X86505-013B	2049	1	件	JMQ213457	新增加工图
300	X86505	开窗竖向内框	J853-CW-X86505-014	J853-CW-X86505-014A	1749	4	件	JMQ213457	
301	X86505	开窗竖向内框	J853-CW-X86505-014	J853-CW-X86505-014B	1799	2	件	JMQ213457	
379	X86513	横向垫高料	J853-CW-X86513-011	J853-CW-X86513-011A	899	8	件	JMQ213457	
380	X86513	横向垫高料	J853-CW-X86513-011	J853-CW-X86513-011B	974	8	件	JMQ213457	
381	X86513	横向垫高料	J853-CW-X86513-011	J853-CW-X86513-011C	1289	4	件	JMQ213457	
382	X86513	横向垫高料	J853-CW-X86513-011	J853-CW-X86513-011D	884	4	件	JMQ213457	
383	X86513	横向垫高料	J853-CW-X86513-011	J853-CW-X86513-011E	836.5	12	件	JMQ213457	
384	X86513	横向垫高料	J853-CW-X86513-011	J853-CW-X86513-011F	1104	2	件	JMQ213457	
385	X86513	横向垫高料	J853-CW-X86513-011	J853-CW-X86513-011G	1160.5	22	件	JMQ213457	
386	X86513	横向垫高料	J853-CW-X86513-011	J853-CW-X86513-011H	960.5	6	件	JMQ213457	
387	X86515	50x50x7.2mm铝角	J853-CW-X86515-001	J853-CW-X86515-001	47	70	件	阳极氧化	
388	X86515	50x50x7.2mm铝角	J853-CW-X86515-002	J853-CW-X86515-002	47	35	件	阳极氧化	
389	X86515	50x50x7.2mm铝角	J853-CW-X86515-003	J853-CW-X86515-003	47	35	件	阳极氧化	
390	X86516	65x65x11.5mm铝角	J853-CW-X86516-001	J853-CW-X86516-001	16	792	件	阳极氧化	

以下空白

说明: 1:注意保护成品, 严禁刻痕、划伤;

设计:

校对:

审核:

加工明细表

工程名称		J853-香港延坪道(第二期别墅)-Curtain Wall				施工分區(批次):		副框(HB5.6.7.8)	
采购原因		正常采购	工序号			材料发送地:		工厂	16/1/2024
序号	型材模号	物料名称	图纸编号	物料编号	长度 (mm)	数量	单位	颜色	备注
1	JM1012A	20x20x3mm铝角(竖向)	J853-CW-AA01-101	J853-CW-AA01-101	203	16	件	阳极氧化	
2	JM1012A	20x20x3mm铝角(横向)	J853-CW-AA01-111	J853-CW-AA01-111A	2219	4	件	阳极氧化	
3	JM1012A	20x20x3mm铝角(横向)	J853-CW-AA01-111	J853-CW-AA01-111B	1044	4	件	阳极氧化	
4	JM1012A	20x20x3mm铝角(横向)	J853-CW-AA01-111	J853-CW-AA01-111E	764	4	件	阳极氧化	
5	JM1012A	20x20x3mm铝角(横向)	J853-CW-AA01-111	J853-CW-AA01-111F	1149	4	件	阳极氧化	
6	JM1012A	20x20x3mm铝角(横向)	J853-CW-AA01-112	J853-CW-AA01-112A	2219	4	件	阳极氧化	
7	JM1012A	20x20x3mm铝角(横向)	J853-CW-AA01-112	J853-CW-AA01-112B	1044	4	件	阳极氧化	
8	JM1012A	20x20x3mm铝角(横向)	J853-CW-AA01-112	J853-CW-AA01-112E	764	4	件	阳极氧化	
9	JM1012A	20x20x3mm铝角(横向)	J853-CW-AA01-112	J853-CW-AA01-112F	1149	4	件	阳极氧化	
10	JM1012A	20x20x3mm铝角(横向)	J853-CW-AA01-411	J853-CW-AA01-411A	3475	8	件	阳极氧化	
11	JM1012A	20x20x3mm铝角(横向)	J853-CW-AA01-411	J853-CW-AA01-411C	2125	4	件	阳极氧化	
12	JM1012A	20x20x3mm铝角(横向)	J853-CW-AA01-411	J853-CW-AA01-411D	1305	4	件	阳极氧化	
13	JM1012A	20x20x3mm铝角(横向)	J853-CW-AA01-411	J853-CW-AA01-411G	3207	8	件	阳极氧化	
14	JM1012A	20x20x3mm铝角(横向)	J853-CW-AA01-411	J853-CW-AA01-411H	1132	8	件	阳极氧化	
15	JM1012A	20x20x3mm铝角(横向)	J853-CW-AA01-411	J853-CW-AA01-411L	600	8	件	阳极氧化	
16	JM1012A	20x20x3mm铝角(横向)	J853-CW-AA01-411	J853-CW-AA01-411M	735	4	件	阳极氧化	
17	JM1015	25x25x3mm铝角(横向)	J853-CW-AA02-016	J853-CW-AA02-016A	908	24	件	阳极氧化	
18	JM1015	25x25x3mm铝角(横向)	J853-CW-AA02-016	J853-CW-AA02-016B	658	8	件	阳极氧化	
19	JM1015	25x25x3mm铝角(横向)	J853-CW-AA02-016	J853-CW-AA02-016C	2508	8	件	阳极氧化	
20	JM1015	25x25x3mm铝角(横向)	J853-CW-AA02-016	J853-CW-AA02-016F	2108	8	件	阳极氧化	
21	JM1015	25x25x3mm铝角(横向)	J853-CW-AA02-016	J853-CW-AA02-016G	258	8	件	阳极氧化	
22	JM1015	25x25x3mm铝角(横向)	J853-CW-AA02-016	J853-CW-AA02-016H	1808	8	件	阳极氧化	
23	JM1015	25x25x3mm铝角(横向)	J853-CW-AA02-017	J853-CW-AA02-017A	1749	8	件	阳极氧化	
24	JM1015	25x25x3mm铝角(横向)	J853-CW-AA02-017	J853-CW-AA02-017C	2049	4	件	阳极氧化	
25	JM1001	50x50x3mm铝角	J853-CW-AA03-101	J853-CW-AA03-101	65	80	件	阳极氧化	
26	JM1079	75x75x6mm铝角	J853-CW-AA05-001	J853-CW-AA05-001	50	224	件	阳极氧化	
27	JMFG0032B30	100x50x3mm铝通	J853-CW-AH01-001	J853-CW-AH01-001A	582.5	12	件	阳极氧化	
28	JMFG0032B30	100x50x3mm铝通	J853-CW-AH01-001	J853-CW-AH01-001B	540	44	件	阳极氧化	
29	X85951	百叶框(横向)	J853-CW-X85951-011	J853-CW-X85951-011C	836.5	8	件	JMQ213457	
30	X85951	百叶框(横向)	J853-CW-X85951-011	J853-CW-X85951-011D	1104	4	件	JMQ213457	
31	X85951	百叶框(横向)	J853-CW-X85951-012	J853-CW-X85951-012C	836.5	8	件	JMQ213457	
32	X85951	百叶框(横向)	J853-CW-X85951-012	J853-CW-X85951-012D	1104	4	件	JMQ213457	
33	X85951	百叶框(竖向)	J853-CW-X85951-013	J853-CW-X85951-013	199	16	件	JMQ213457	
34	X85951	百叶框(竖向)	J853-CW-X85951-014	J853-CW-X85951-014	199	16	件	JMQ213457	
35	X85951	百叶框(横向)	J853-CW-X85951-015	J853-CW-X85951-015A	1160.5	4	件	JMQ213457	
36	X85951	百叶框(横向)	J853-CW-X85951-016	J853-CW-X85951-016A	1160.5	4	件	JMQ213457	
37	X85951	百叶框(横向)	J853-CW-X85951-017	J853-CW-X85951-017B	960.5	4	件	JMQ213457	
38	X85951	百叶框(横向)	J853-CW-X85951-018	J853-CW-X85951-018B	960.5	4	件	JMQ213457	
39	X85951	百叶框(竖向)	J853-CW-X85951-019	J853-CW-X85951-019	199	4	件	JMQ213457	
40	X85951	百叶框(竖向)	J853-CW-X85951-020	J853-CW-X85951-020	199	4	件	JMQ213457	
41	X85958	百叶片	J853-CW-X85958-011	J853-CW-X85958-011A	1122.5	8	件	JMQ213457	
42	X85958	百叶片	J853-CW-X85958-011	J853-CW-X85958-011D	797	16	件	JMQ213457	
43	X85958	百叶片	J853-CW-X85958-011	J853-CW-X85958-011E	922.5	8	件	JMQ213457	
44	X85958	百叶片	J853-CW-X85958-011	J853-CW-X85958-011F	1064.5	8	件	JMQ213457	
45	X85959	百叶铝角	J853-CW-X85959-011	J853-CW-X85959-011A	1120.5	4	件	JMQ213457	
46	X85959	百叶铝角	J853-CW-X85959-011	J853-CW-X85959-011D	796.5	8	件	JMQ213457	
47	X85959	百叶铝角	J853-CW-X85959-011	J853-CW-X85959-011E	920.5	4	件	JMQ213457	
48	X85959	百叶铝角	J853-CW-X85959-011	J853-CW-X85959-011F	1064	4	件	JMQ213457	
49	X86498	竖向外框	J853-CW-X86498-011	J853-CW-X86498-011A	685	64	件	JMQ213457	
50	X86498	竖向外框	J853-CW-X86498-011	J853-CW-X86498-011B	2535	72	件	JMQ213457	
51	X86498	竖向外框	J853-CW-X86498-011	J853-CW-X86498-011E	2135	20	件	JMQ213457	
52	X86498	竖向外框	J853-CW-X86498-012	J853-CW-X86498-012	935	40	件	JMQ213457	

53	X86498	竖向外框	J853-CW-X86498-013	J853-CW-X86498-013	935	40	件	JMQ213457	
54	X86498	竖向外框	J853-CW-X86498-014	J853-CW-X86498-014A	685	8	件	JMQ213457	
55	X86498	竖向外框	J853-CW-X86498-014	J853-CW-X86498-014B	2535	8	件	JMQ213457	
56	X86498	竖向外框	J853-CW-X86498-014	J853-CW-X86498-014D	2135	4	件	JMQ213457	
57	X86498	竖向外框	J853-CW-X86498-015	J853-CW-X86498-015	935	12	件	JMQ213457	
58	X86498	竖向外框	J853-CW-X86498-016	J853-CW-X86498-016	935	12	件	JMQ213457	
59	X86498	竖向外框	J853-CW-X86498-017	J853-CW-X86498-017A	1835	8	件	JMQ213457	
60	X86498	竖向外框	J853-CW-X86498-017	J853-CW-X86498-017C	2135	4	件	JMQ213457	
61	X86498	竖向外框	J853-CW-X86498-018	J853-CW-X86498-018A	935	40	件	JMQ213457	
62	X86498	竖向外框	J853-CW-X86498-018	J853-CW-X86498-018B	677.5	16	件	JMQ213457	
173	X86503	横向外框	J853-CW-X86503-014	J853-CW-X86503-014M	1046.5	12	件	JMQ213457	
174	X86503	横向外框	J853-CW-X86503-411	J853-CW-X86503-411C	600	8	件	JMQ213457	
175	X86503	横向外框	J853-CW-X86503-411	J853-CW-X86503-411D	735	4	件	JMQ213457	
176	X86504	副框压块	J853-CW-X86504-001	J853-CW-X86504-001	30	2680	件	阳极氧化	
177	X86505	开窗竖向内框	J853-CW-X86505-011	J853-CW-X86505-011B	1749	16	件	JMQ213457	
178	X86505	开窗竖向内框	J853-CW-X86505-011D	J853-CW-X86505-011D	2049	4	件	JMQ213457	新增加工图
179	X86505	开窗竖向内框	J853-CW-X86505-012	J853-CW-X86505-012B	1749	24	件	JMQ213457	
180	X86505	开窗竖向内框	J853-CW-X86505-012D	J853-CW-X86505-012D	2049	8	件	JMQ213457	新增加工图
181	X86505	开窗竖向内框	J853-CW-X86505-013	J853-CW-X86505-013A	1749	8	件	JMQ213457	
182	X86505	开窗竖向内框	J853-CW-X86505-013B	J853-CW-X86505-013B	2049	4	件	JMQ213457	新增加工图
183	X86505	开窗竖向内框	J853-CW-X86505-113	J853-CW-X86505-113	1699	12	件	JMQ213457	
184	X86505	开窗竖向内框	J853-CW-X86505-114	J853-CW-X86505-114	1699	12	件	JMQ213457	
185	X86506	开窗竖向窗扇	J853-CW-X86506-011	J853-CW-X86506-011B	1729	24	件	JMQ213457	
186	X86506	开窗竖向窗扇	J853-CW-X86506-011D	J853-CW-X86506-011D	2029	8	件	JMQ213457	新增加工图
187	X86506	开窗竖向窗扇	J853-CW-X86506-012	J853-CW-X86506-012B	1729	24	件	JMQ213457	
188	X86506	开窗竖向窗扇	J853-CW-X86506-012D	J853-CW-X86506-012D	2029	8	件	JMQ213457	新增加工图
189	X86506	开窗竖向窗扇	J853-CW-X86506-113	J853-CW-X86506-113	1679	12	件	JMQ213457	
190	X86506	开窗竖向窗扇	J853-CW-X86506-114	J853-CW-X86506-114	1679	12	件	JMQ213457	
191	X86507	开窗横向窗扇	J853-CW-X86507-011	J853-CW-X86507-011B	979	8	件	JMQ213457	
192	X86507	开窗横向窗扇	J853-CW-X86507-011	J853-CW-X86507-011E	699	8	件	JMQ213457	
193	X86507	开窗横向窗扇	J853-CW-X86507-011	J853-CW-X86507-011F	1084	4	件	JMQ213457	
194	X86507	开窗横向窗扇	J853-CW-X86507-011	J853-CW-X86507-011H	899	12	件	JMQ213457	
195	X86507	开窗横向窗扇	J853-CW-X86507-012	J853-CW-X86507-012B	979	8	件	JMQ213457	
196	X86507	开窗横向窗扇	J853-CW-X86507-012	J853-CW-X86507-012E	699	8	件	JMQ213457	
197	X86507	开窗横向窗扇	J853-CW-X86507-012	J853-CW-X86507-012F	1084	4	件	JMQ213457	
198	X86507	开窗横向窗扇	J853-CW-X86507-012	J853-CW-X86507-012H	899	12	件	JMQ213457	
199	X86507	开窗横向窗扇	J853-CW-X86507-113	J853-CW-X86507-113	379	8	件	JMQ213457	
200	X86507	开窗横向窗扇	J853-CW-X86507-114	J853-CW-X86507-114	379	8	件	JMQ213457	
201	X86507	开窗横向窗扇	J853-CW-X86507-115	J853-CW-X86507-115	514	4	件	JMQ213457	
202	X86507	开窗横向窗扇	J853-CW-X86507-116	J853-CW-X86507-116	514	4	件	JMQ213457	
203	X86508	开窗连杆	J853-CW-X86508-001	J853-CW-X86508-001	52	100	件	JMQ213457	
204	X86508	开窗连杆	J853-CW-X86508-011	J853-CW-X86508-011B	834	8	件	JMQ213457	
205	X86508	开窗连杆	J853-CW-X86508-011	J853-CW-X86508-011E	554	8	件	JMQ213457	
217	X86509	开窗横向内框	J853-CW-X86509-012	J853-CW-X86509-012B	963	8	件	JMQ213457	
218	X86509	开窗横向内框	J853-CW-X86509-012	J853-CW-X86509-012E	683	8	件	JMQ213457	
219	X86509	开窗横向内框	J853-CW-X86509-012	J853-CW-X86509-012F	1068	4	件	JMQ213457	
220	X86509	开窗横向内框	J853-CW-X86509-012	J853-CW-X86509-012H	883	12	件	JMQ213457	
221	X86509	开窗横向内框	J853-CW-X86509-113	J853-CW-X86509-113	363	8	件	JMQ213457	
222	X86509	开窗横向内框	J853-CW-X86509-114	J853-CW-X86509-114	363	8	件	JMQ213457	
223	X86509	开窗横向内框	J853-CW-X86509-115	J853-CW-X86509-115	498	4	件	JMQ213457	

224	X86509	开窗横向内框	J853-CW-X86509-116	J853-CW-X86509-116	498	4	件	JMQ213457	
225	X86512	竖向垫高料	J853-CW-X86512-011	J853-CW-X86512-011	908	80	件	JMQ213457	
226	X86512	竖向垫高料	J853-CW-X86512-012	J853-CW-X86512-012	908	24	件	JMQ213457	
227	X86513	横向垫高料	J853-CW-X86513-011	J853-CW-X86513-011E	836.5	48	件	JMQ213457	
228	X86513	横向垫高料	J853-CW-X86513-011	J853-CW-X86513-011F	1104	8	件	JMQ213457	
229	X86513	横向垫高料	J853-CW-X86513-011	J853-CW-X86513-011G	1160.5	24	件	JMQ213457	
230	X86513	横向垫高料	J853-CW-X86513-011	J853-CW-X86513-011H	960.5	24	件	JMQ213457	
231	X86515	50x50x7.2mm铝角	J853-CW-X86515-001	J853-CW-X86515-001	47	88	件	阳极氧化	
232	X86515	50x50x7.2mm铝角	J853-CW-X86515-002	J853-CW-X86515-002	47	44	件	阳极氧化	
233	X86515	50x50x7.2mm铝角	J853-CW-X86515-003	J853-CW-X86515-003	47	44	件	阳极氧化	
234	X86516	65x65x11.5mm铝角	J853-CW-X86516-001	J853-CW-X86516-001	16	1072	件	阳极氧化	

以下空白







说明: 1:注意保护成品, 严禁刻痕、划伤;

设计: _____ 校对: _____ 审核: _____

 美特铝质有限公司 MIDI Aluminium Fabricator Ltd.				工程号 J853 地盘 香港延坪路	制图 J.L. 复核 -	日期 8/1/24 物料号 J853-CW-X86505-011
版本 1 日期 30/1	采用 工厂 颜色 JMQ213457	名称 开窗竖向内框加工图 材料 X86505	批准 - 单件重量(kg) -	图号 J853-CW-X86505-011 数量 -	长度 - 宽度 -	

物料编号	DIM.A	DIM.B	DIM.C	DIM.D	DIM.E	数量	单件重量(kg)
J853-CW-X86505-011A	1699	5				2	-
J853-CW-X86505-011B	1749	5				32	-
J853-CW-X86505-011C	1799	5				6	-
J853-CW-X86505-011D	2049	6				5	-






查看新增图纸J853-CW-X86505-011D

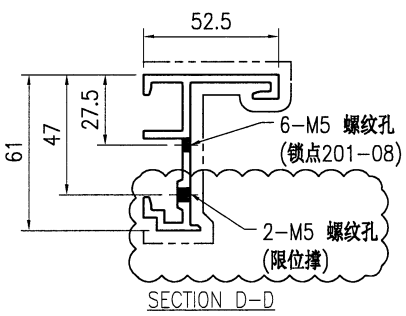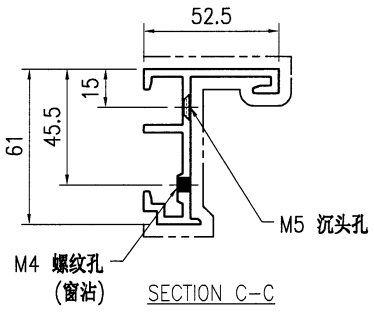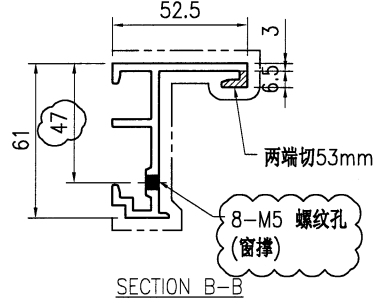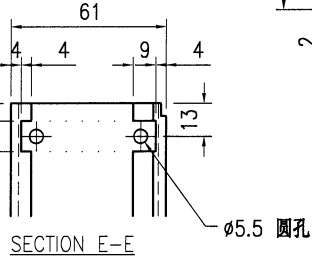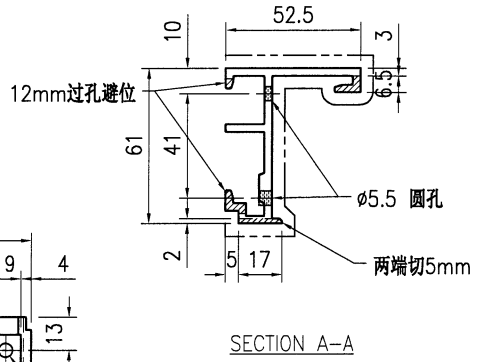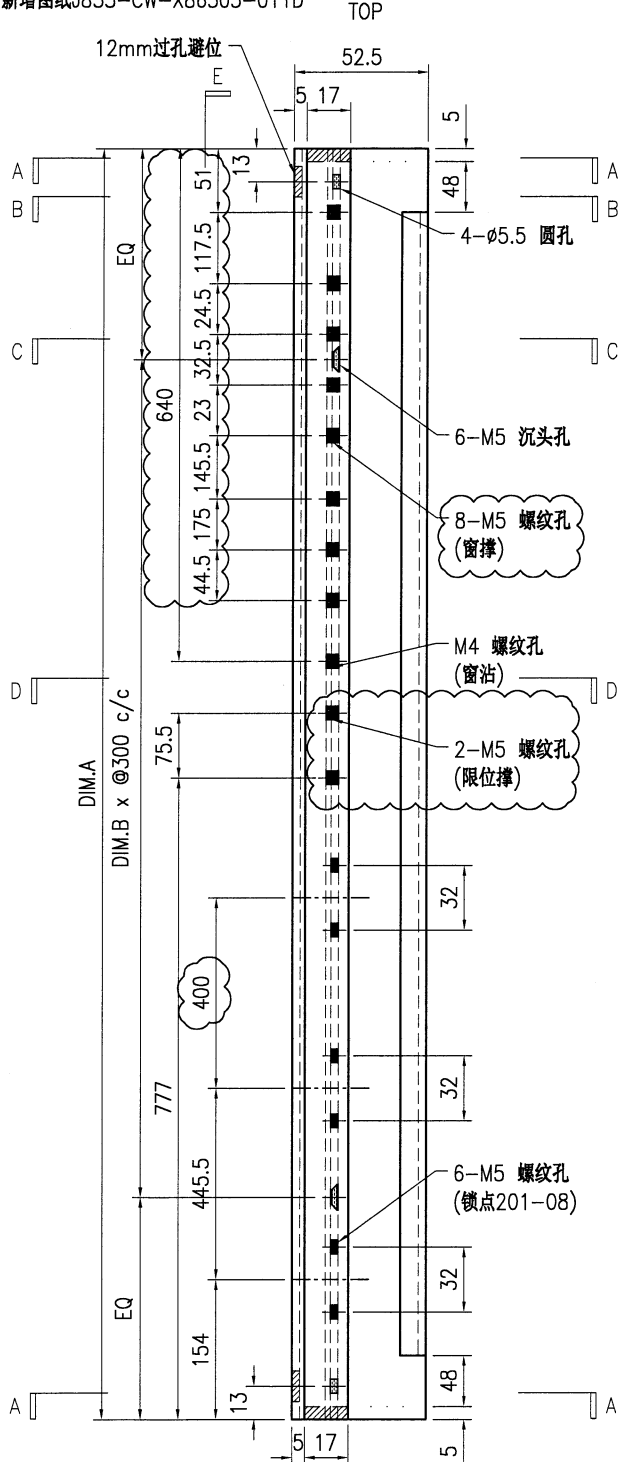

技术说明:


- 1.铝合金型材截料之前应进行校直调整,截料端头不应有加工变形,并应去除毛刺;
- 2.加工长度允许偏差为 ± 0.5 mm,端头斜度的允许偏差为 $\pm 0.25^\circ$,孔位的允许偏差为 ± 0.3 mm,孔距的允许偏差为 ± 0.3 mm,累计偏差为 ± 0.5 mm;
- 3.槽口、豁口的长宽边允许偏差为 $+0.5$ mm,榫头的长宽边允许偏差为 -0.5 mm,中心线允许偏差都为 ± 0.5 mm;
- 4."-----"为外露喷涂装饰面,应贴保护膜,加工过程中不得破坏装饰面,加工完毕须标示代号及长度。

 美特铝质有限公司 MIDI Aluminium Fabricator Ltd.	工程号	J853	制图	J.L.	30/1/24	物料号	J853-CW-X86505-011D						
	地盘	香港延坪路	复核	-	-	图号	J853-CW-X86505-011D						
版本		采用	工厂	√	地盘	名称	开窗竖向内框加工图	批准	-	数量	5		
日期		颜色	JMQ213457			材料	X86505	单件重量(kg)	-	长度	2049	宽度	-

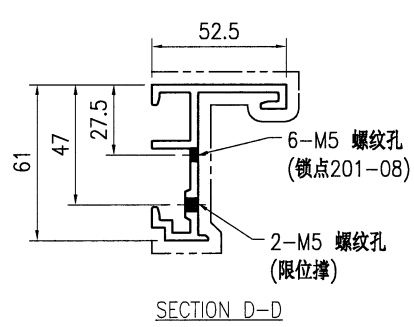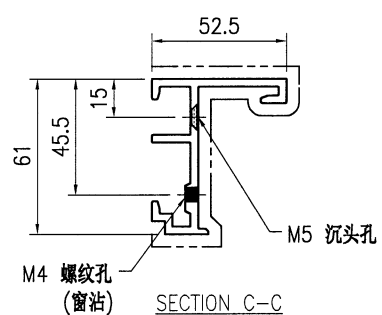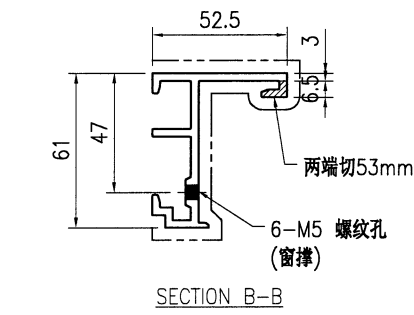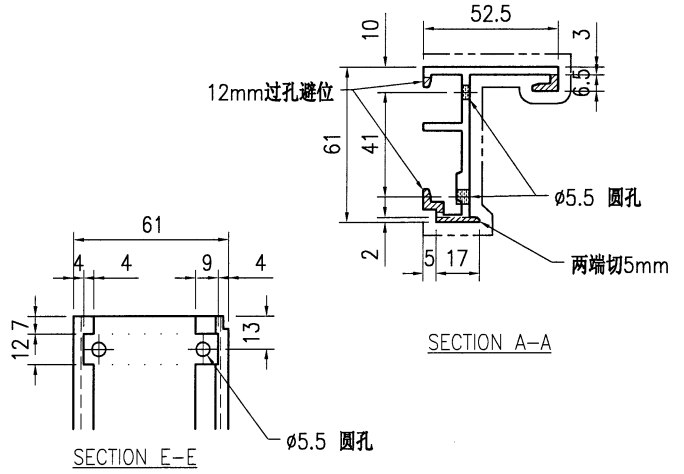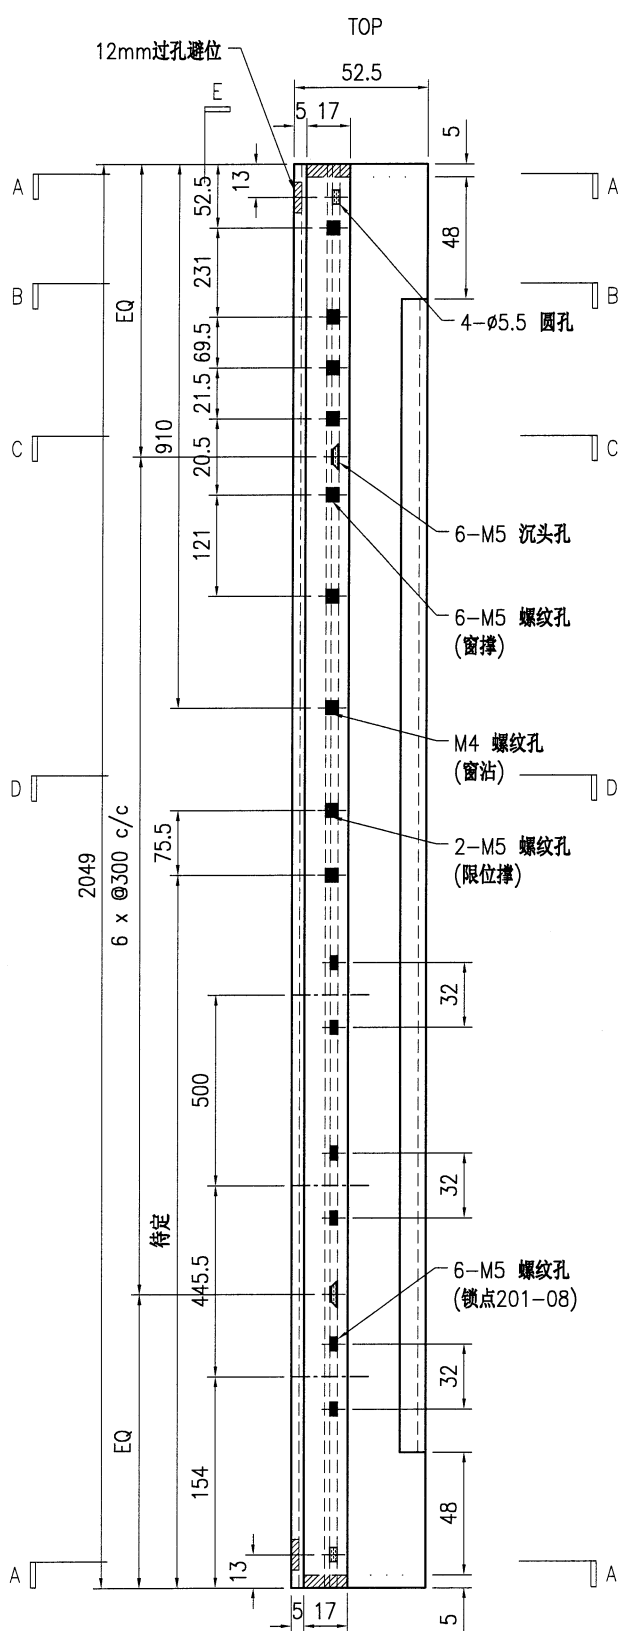







技术说明:

1. 铝合金型材截料之前应进行校直调整, 截料端头不应有加工变形, 并应去除毛刺;
2. 加工长度允许偏差为 ± 0.5 mm, 端头斜度的允许偏差为 $\pm 0.25^\circ$, 孔位的允许偏差为 ± 0.3 mm, 孔距的允许偏差为 ± 0.3 mm, 累计偏差为 ± 0.5 mm;
3. 槽口、豁口的长宽边允许偏差为 $+0.5$ mm, 榫头的长宽边允许偏差为 -0.5 mm, 中心线允许偏差都为 ± 0.5 mm;
4. "-----" 为外露喷涂装饰面, 应贴保护膜, 加工过程中不得破坏装饰面, 加工完毕须标示代号及长度。

 美特铝质有限公司 MIDI Aluminium Fabricator Ltd.				工程号 J853 地盘 香港延坪路 名称 开窗竖向内框加工图 材料 X86505	制图 J.L. 复核 - 批准 - 单件重量(kg) -	日期 30/1 颜色 JMQ213457	8/1/24 物料号 J853-CW-X86505-012 图号 J853-CW-X86505-012 数量 - 长度 - 宽度 -
版本	1	采用	工厂	√	地盘		

物料编号	DIM.A	DIM.B	DIM.C	DIM.D	DIM.E	数量	单件重量(kg)
J853-CW-X86505-012A	1699	5				2	-
J853-CW-X86505-012B	1749	5				38	-
J853-CW-X86505-012C	1799	5				4	-
J853-CW-X86505-012D	2049	6				10	-

查看新增图纸J853-CW-X86505-012D

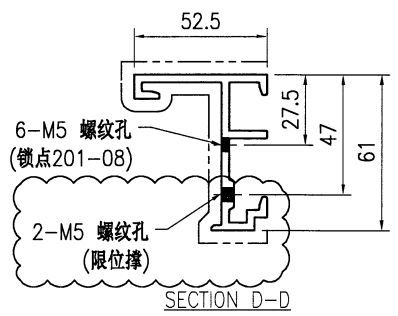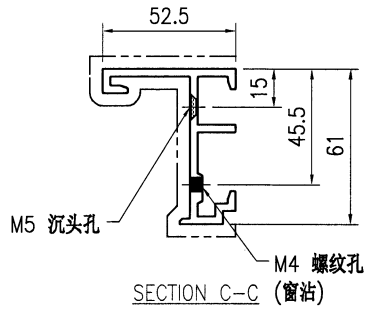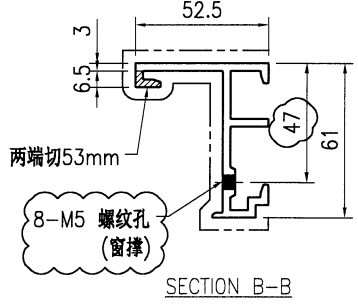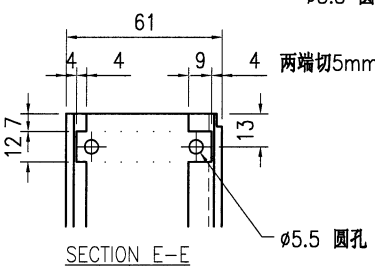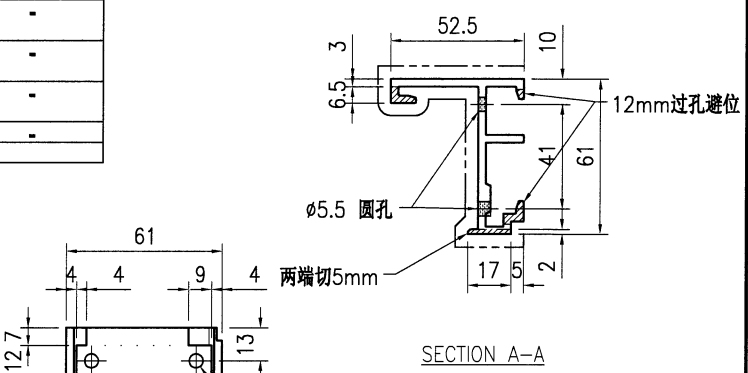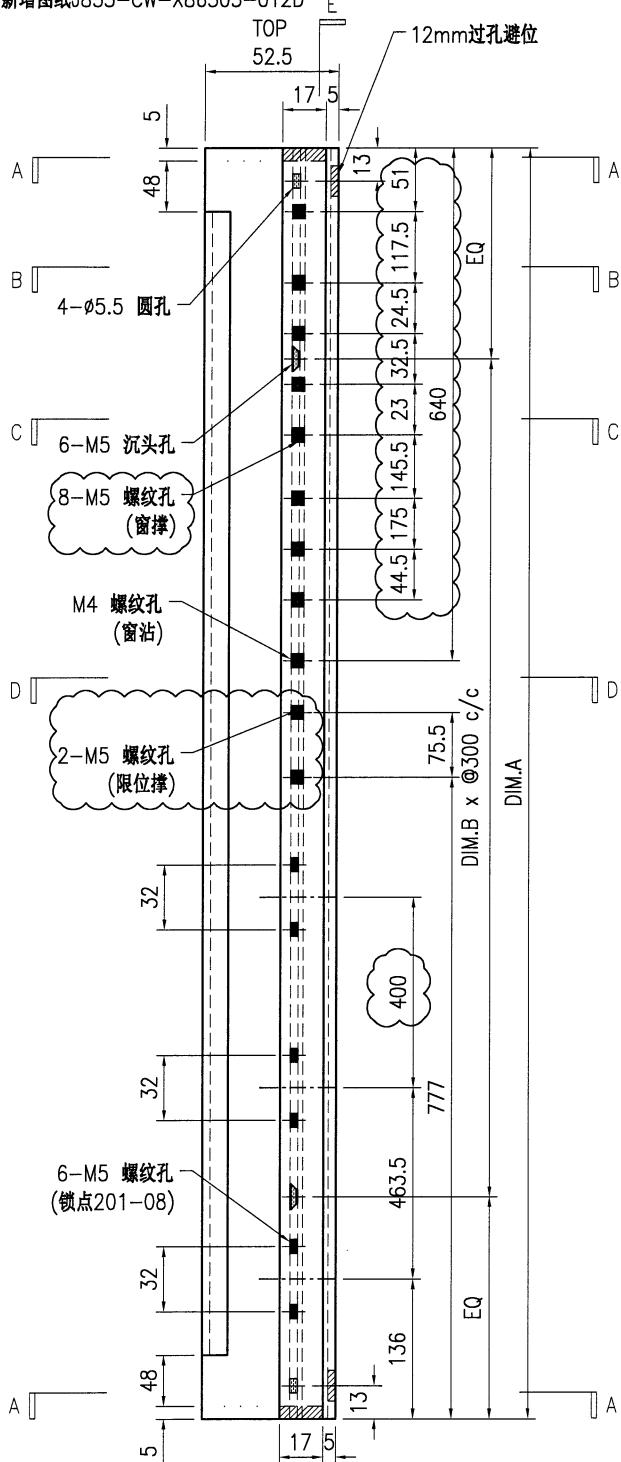

技术说明:






1. 铝合金型材截料之前应进行校直调整, 截料端头不应有加工变形, 并应去除毛刺;
2. 加工长度允许偏差为±0.5mm, 端头斜度的允许偏差为±0.25°, 孔位的允许偏差为±0.3mm, 孔距的允许偏差为±0.3mm, 累计偏差为±0.5mm;
3. 槽口、豁口的长宽边允许偏差为+0.5mm, 榫头的长宽边允许偏差为-0.5mm, 中心线允许偏差都为±0.5mm;
4. "-----" 为外露喷涂装饰面, 应贴保护膜, 加工过程中不得破坏装饰面, 加工完毕须标示代号及长度。



美特铝质有限公司
MIDI Aluminium Fabricator Ltd.


工程号	J853	制图	J.L.	30/1/24	物料号	J853-CW-X86505-012D
地盘	香港延坪路	复核	-	-	图号	J853-CW-X86505-012D
名称	开窗竖向内框加工图	批准	-	-	数量	10
材料	X86505	单件重量(kg)	-	-	长度	2049
					宽度	-

版本		采用	工厂	√	地盘	
日期		颜色	JMQ213457			

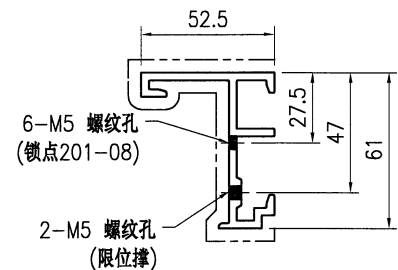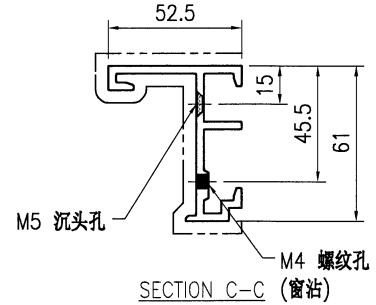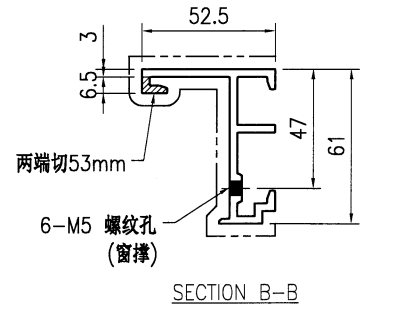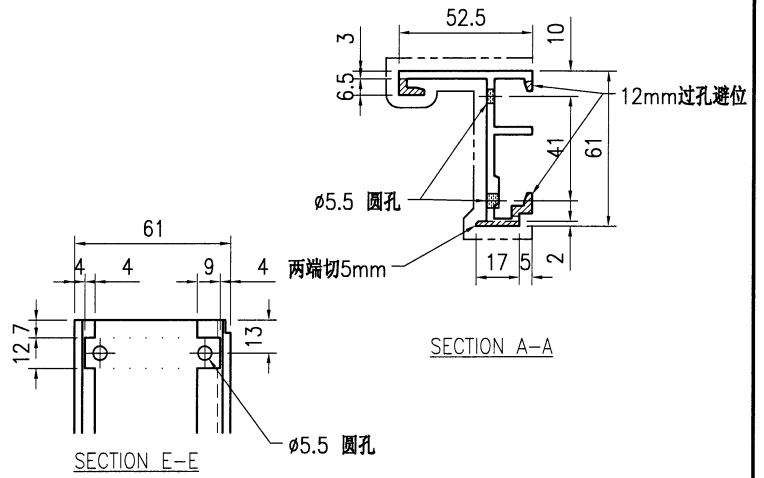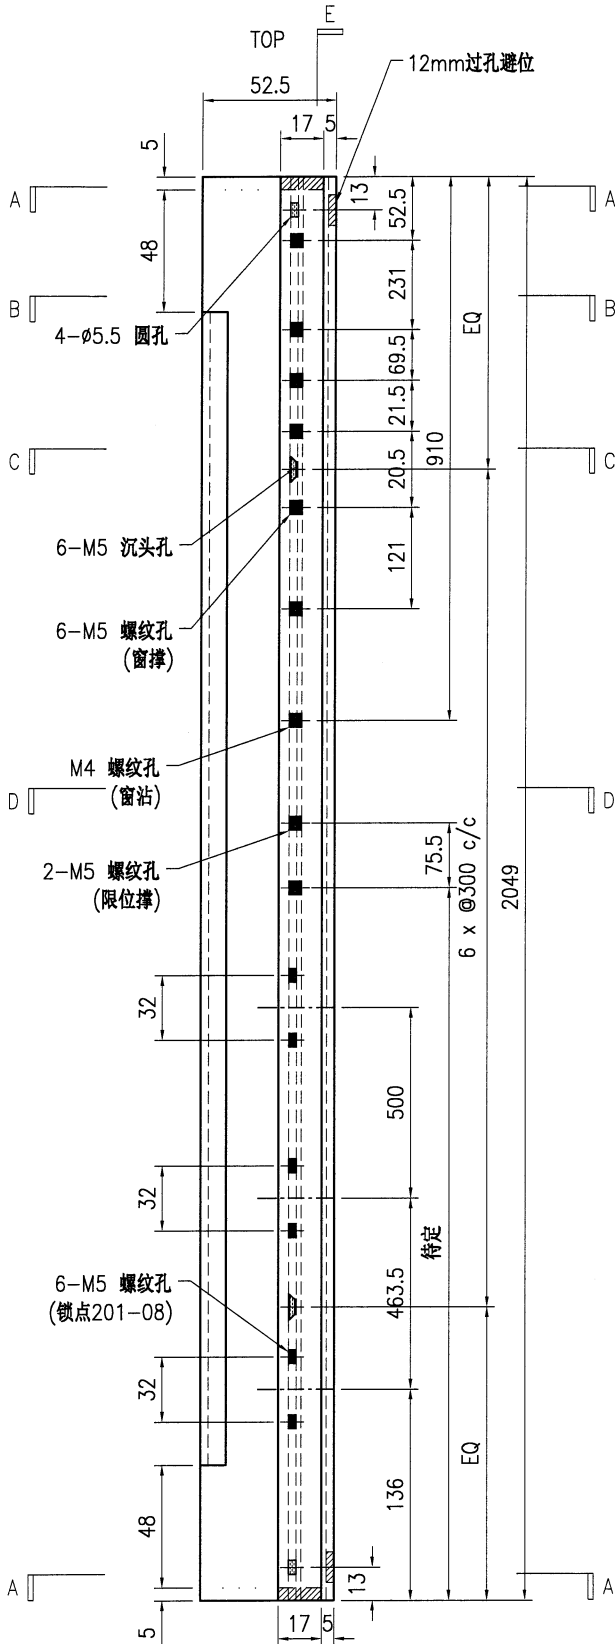







技术说明:

1. 铝合金型材截料之前应进行校直调整, 截料端头不应有加工变形, 并应去除毛刺;
2. 加工长度允许偏差为 ± 0.5 mm, 端头斜度的允许偏差为 $\pm 0.25^\circ$, 孔位的允许偏差为 ± 0.3 mm, 孔距的允许偏差为 ± 0.3 mm, 累计偏差为 ± 0.5 mm;
3. 槽口、豁口的长宽边允许偏差为 $+0.5$ mm, 榫头的长宽边允许偏差为 -0.5 mm, 中心线允许偏差都为 ± 0.5 mm;
4. "-----" 为外露喷涂装饰面, 应贴保护膜, 加工过程中不得破坏装饰面, 加工完毕须标示代号及长度。

 美特铝质有限公司 MIDI Aluminium Fabricator Ltd.				工程号 J853 地盘 香港延坪路 名称 开窗竖向内框加工图 材料 X86505	制图 J.L. 复核 - 批准 - 单件重量(kg) -	日期 30/1 颜色 JMQ213457	物料号 J853-CW-X86505-013 图号 J853-CW-X86505-013 数量 - 长度 - 宽度 -
版本	1	采用	工厂	√	地盘		

物料编号	DIM.A	DIM.B	DIM.C	DIM.D	DIM.E	数量	单件重量(kg)
J853-CW-X86505-013A	1749	5				10	-
J853-CW-X86505-013B	2049	6				5	-

查看新增图纸J853-CW-X86505-013B

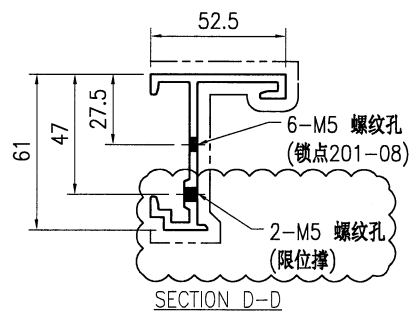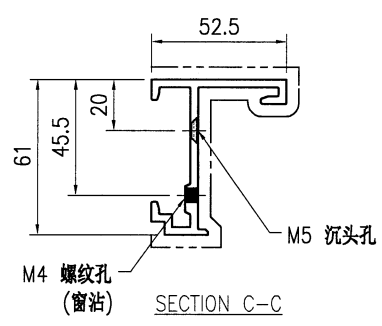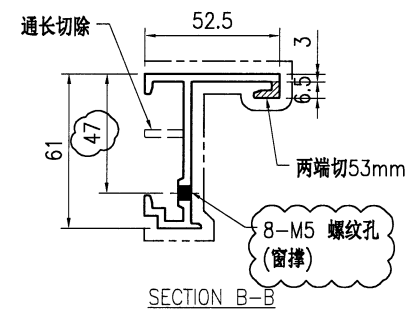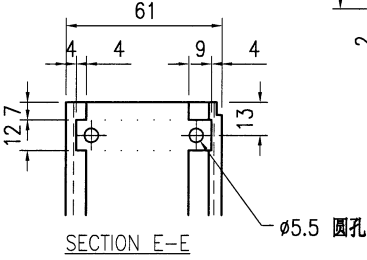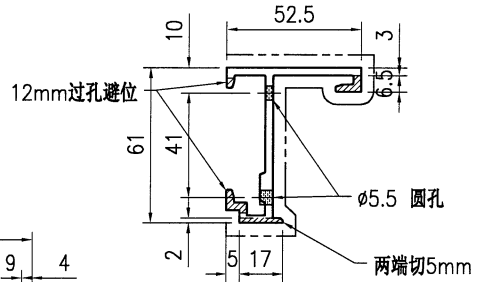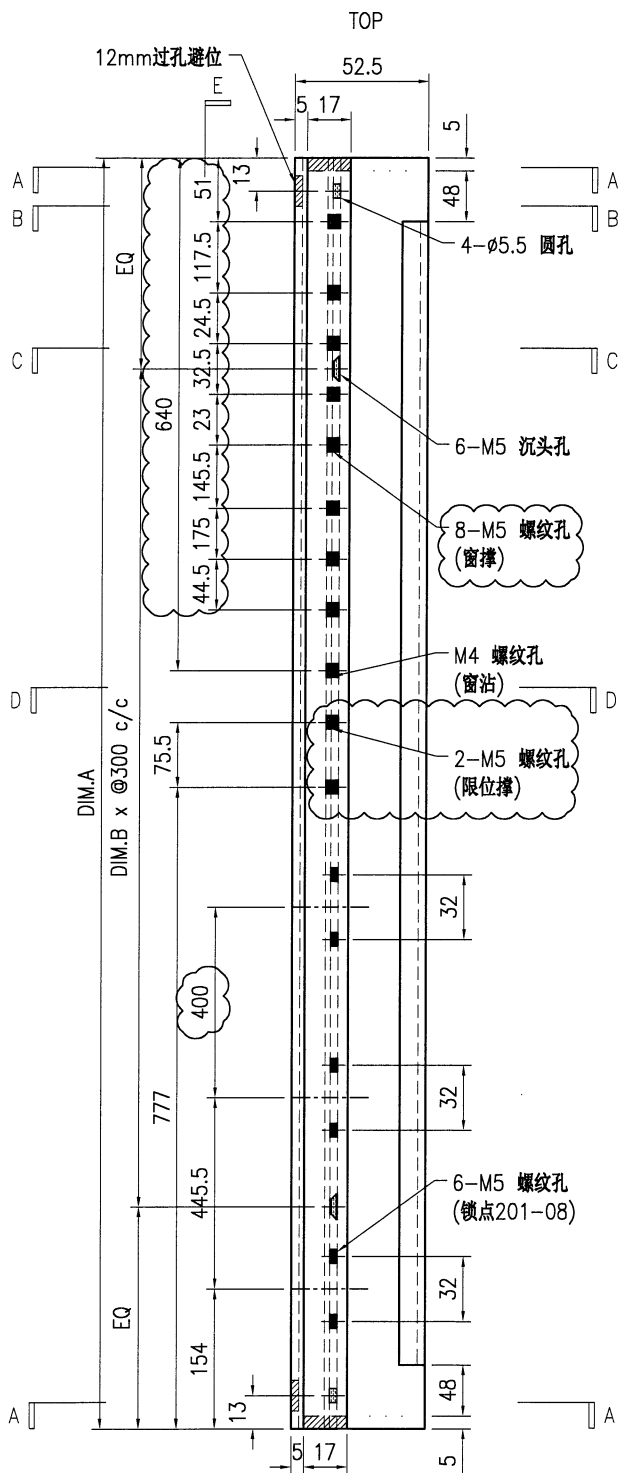







技术说明:

- 1.铝合金型材截料之前应进行校直调整,截料端头不应有加工变形,并应去除毛刺;
- 2.加工长度允许偏差为 ± 0.5 mm,端头斜度的允许偏差为 $\pm 0.25^\circ$,孔位的允许偏差为 ± 0.3 mm,孔距的允许偏差为 ± 0.3 mm,累计偏差为 ± 0.5 mm;
- 3.槽口、豁口的长宽边允许偏差为 $+0.5$ mm,榫头的长宽边允许偏差为 -0.5 mm,中心线允许偏差都为 ± 0.5 mm;
- 4."-----"为外露喷涂装饰面,应贴保护膜,加工过程中不得破坏装饰面,加工完毕须标示代号及长度。



美特铝质有限公司
MIDI Aluminium Fabricator Ltd.

工程号	J853	制图	J.L.	30/1/24	物料号	J853-CW-X86505-013B	
地盘	香港延坪路	复核	-	-	图号	J853-CW-X86505-013B	
版本		名称	开窗竖向内框加工图	批准	-	数量	5
日期		颜色	JMQ213457	材料	X86505	单件重量(kg)	-
						长度	2049
						宽度	-

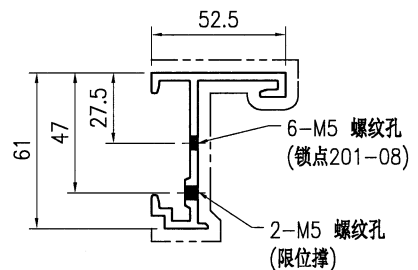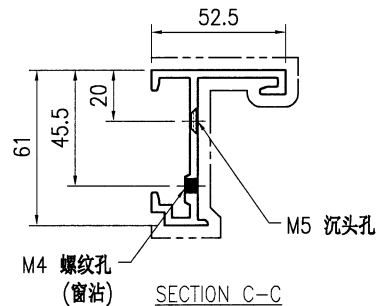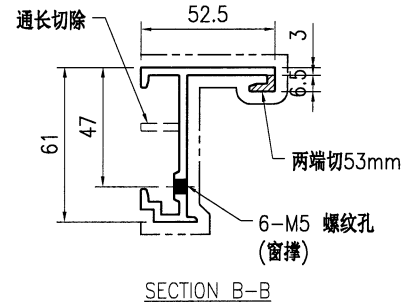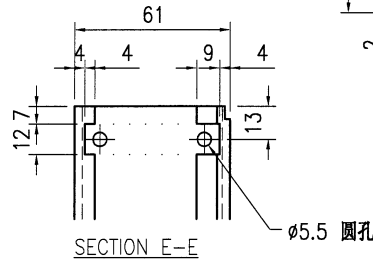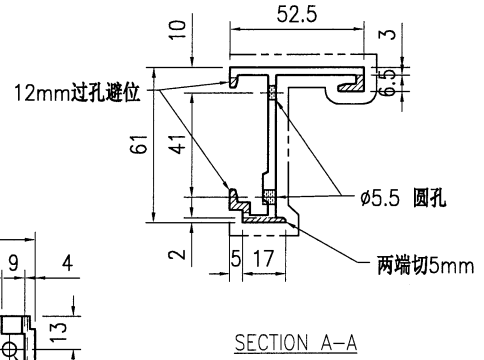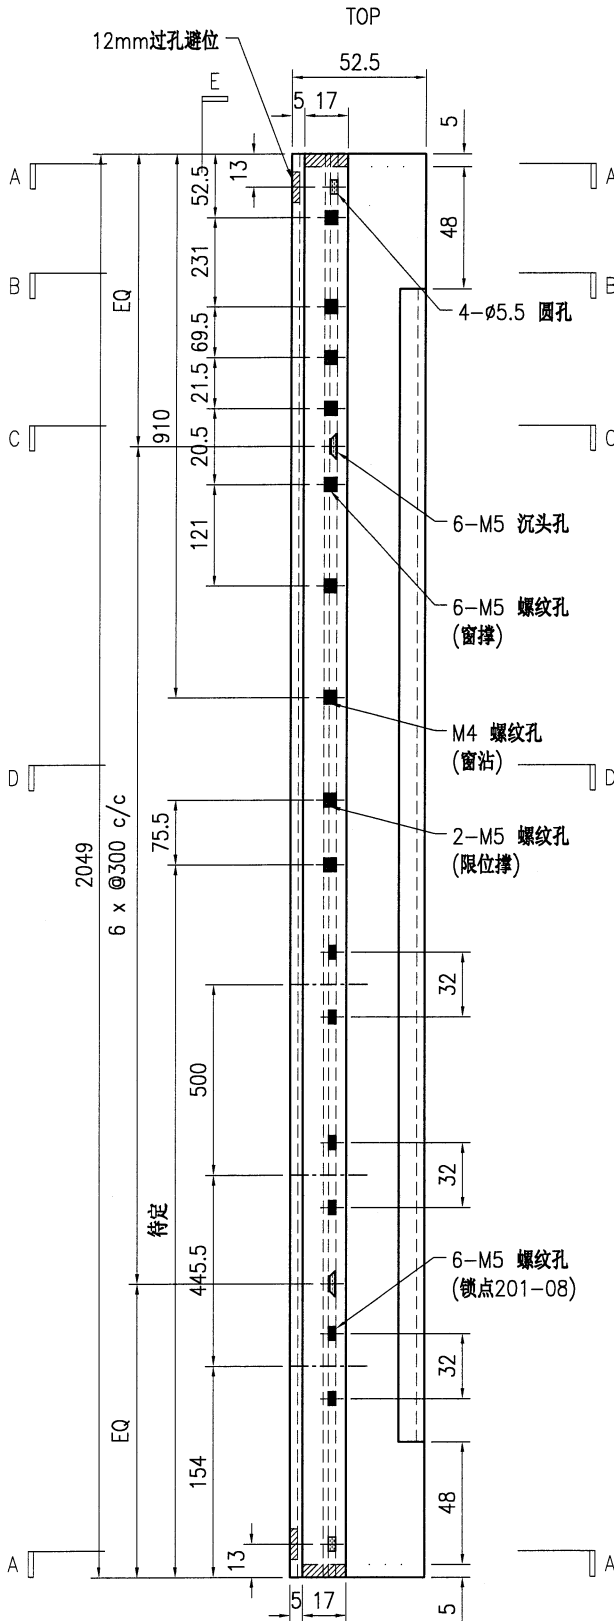

SECTION D-D

技术说明:






1. 铝合金型材截料之前应进行校直调整, 截料端头不应有加工变形, 并应去除毛刺;
2. 加工长度允许偏差为 ± 0.5 mm, 端头斜度的允许偏差为 $\pm 0.25^\circ$, 孔位的允许偏差为 ± 0.3 mm, 孔距的允许偏差为 ± 0.3 mm, 累计偏差为 ± 0.5 mm;
3. 槽口、豁口的长宽边允许偏差为 $+0.5$ mm, 榫头的长宽边允许偏差为 -0.5 mm, 中心线允许偏差都为 ± 0.5 mm;
4. "-----" 为外露喷涂装饰面, 应贴保护膜, 加工过程中不得破坏装饰面, 加工完毕须标示代号及长度。



美特铝质有限公司
MIDI Aluminium Fabricator Ltd.

工程号	J853	制图	J.L.	8/1/24	物料号	J853-CW-X86505-014	
地盘	香港延坪路	复核	-	-	图号	J853-CW-X86505-014	
版本	1	名称	开窗竖向内框加工图	批准	-	数量	-
日期	30/1	颜色	JMQ213457	材料	X86505	单件重量(kg)	-
						长度	-
						宽度	-

物料编号	DIM.A	DIM.B	DIM.C	DIM.D	DIM.E	数量	单件重量(kg)
J853-CW-X86505-014A	1749	5				4	-
J853-CW-X86505-014B	1799	5				2	-

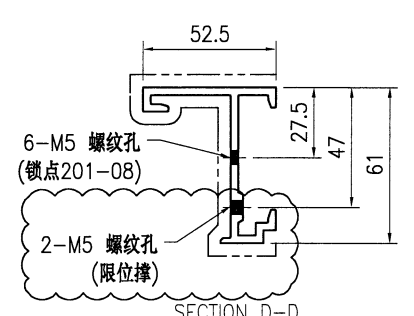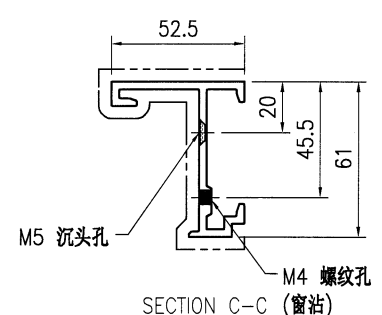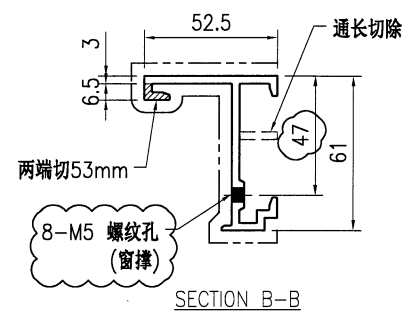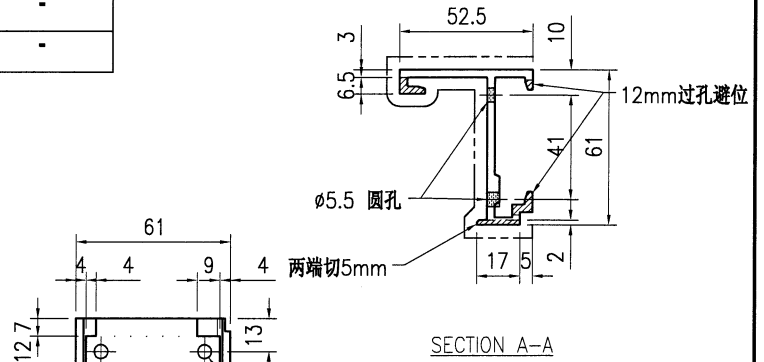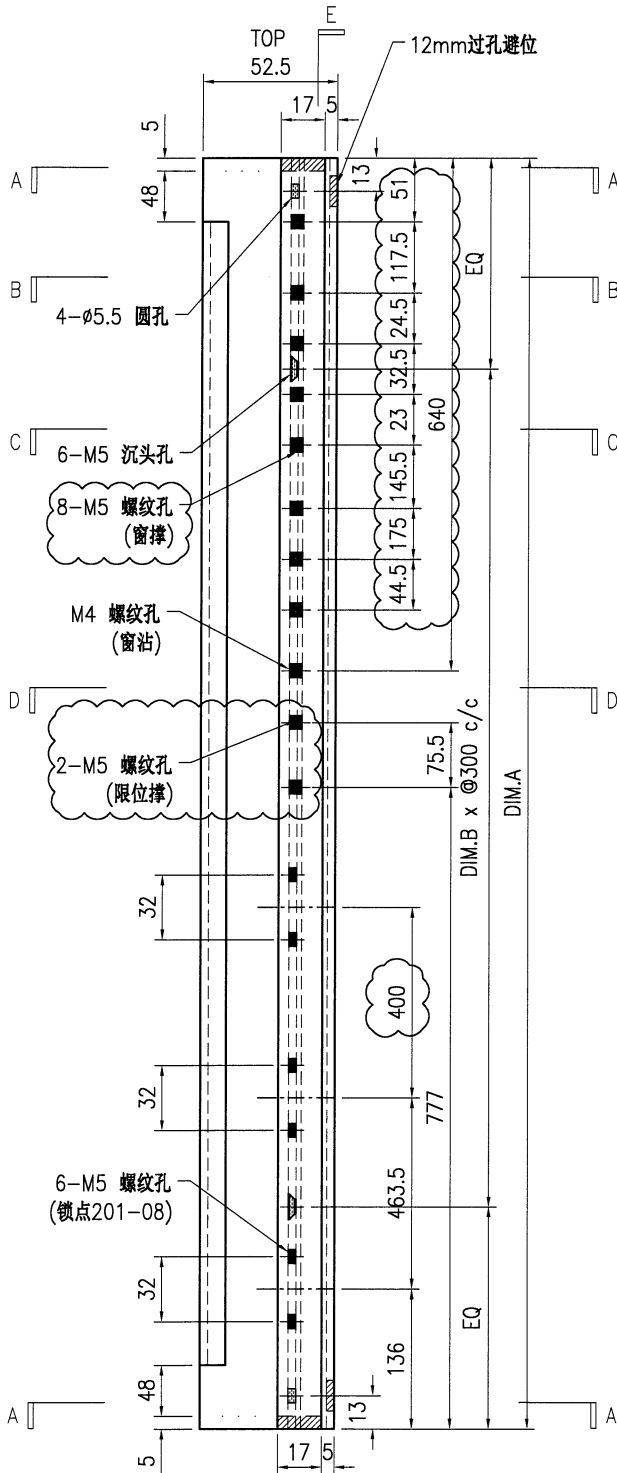


技术说明:

1. 铝合金型材截料之前应进行校直调整, 截料端头不应有加工变形, 并应去除毛刺;
2. 加工长度允许偏差为±0.5mm, 端头斜度的允许偏差为±0.25°, 孔位的允许偏差为±0.3mm, 孔距的允许偏差为±0.3mm, 累计偏差为±0.5mm;
3. 槽口、豁口的长宽边允许偏差为+0.5mm, 榫头的长宽边允许偏差为-0.5mm, 中心线允许偏差都为±0.5mm;
4. "-----" 为外露喷涂装饰面, 应贴保护膜, 加工过程中不得破坏装饰面, 加工完毕须标示代号及长度。

 美特铝质有限公司 MIDI Aluminium Fabricator Ltd.				工程号 J853 地盘 香港延坪路	制图 J.L. 复核 -	日期 8/1/24 批准 -	物料号 J853-CW-X86506-011 图号 J853-CW-X86506-011
版本 1 日期 30/1	采用 工厂 √ 颜色 JMQ213457	名称 开窗竖向窗扇加工图 材料 X86506	批准 - 单件重量(kg) -	数量 - 长度 -	数量 - 宽度 -		


物料编号	DIM.A	DIM.B	DIM.C	DIM.D	DIM.E	数量	单件重量(kg)
J853-CW-X86506-011A	1679					2	-
J853-CW-X86506-011B	1729					42	-
J853-CW-X86506-011C	1779					6	-
J853-CW-X86506-011D	2029					10	-


查看新增图纸J853-CW-X86506-011D

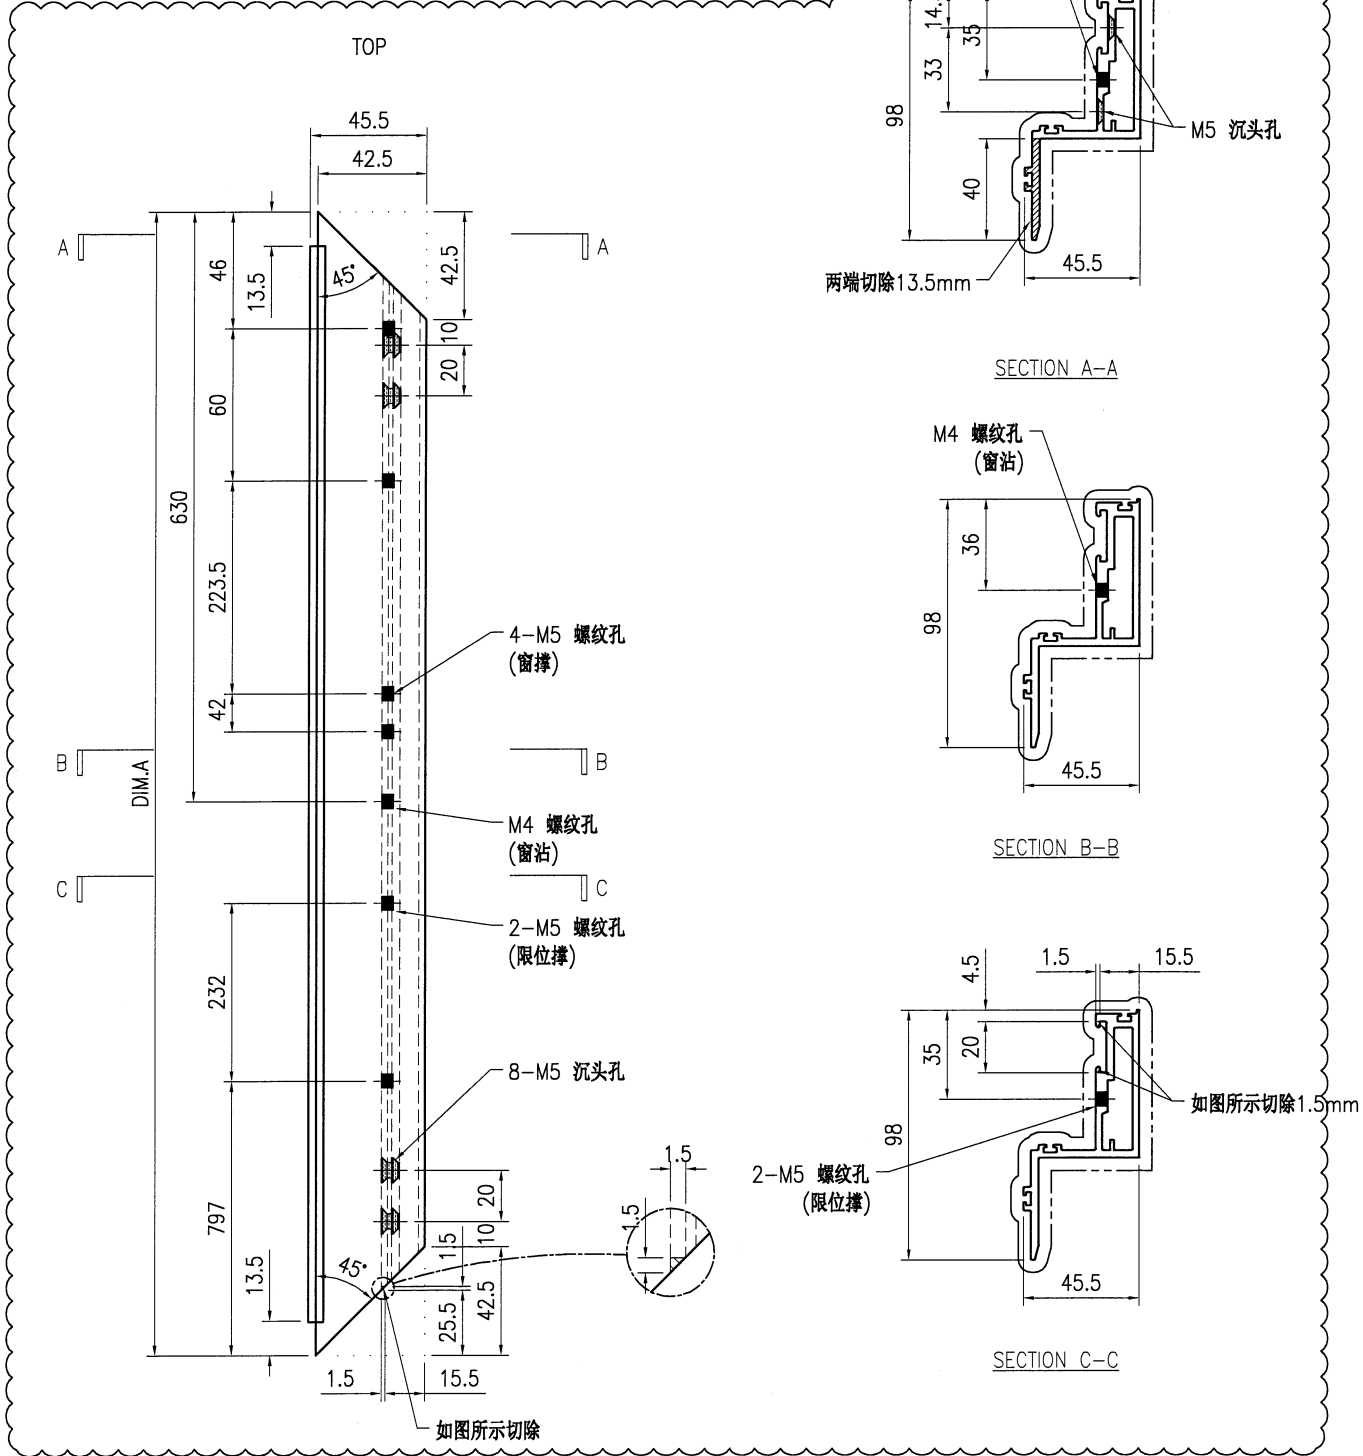

技术说明:


1. 铝合金型材材料之前应进行校直调整，截料端头不应有加工变形，并应去除毛刺；
2. 加工长度允许偏差为±0.5mm，端头斜度的允许偏差为±0.25°，孔位的允许偏差为±0.3mm，孔距的允许偏差为±0.3mm，累计偏差为±0.5mm；
3. 槽口、豁口的长宽边允许偏差为+0.5mm，榫头的长宽边允许偏差为-0.5mm，中心线允许偏差都为±0.5mm；
4. "-----" 为外露喷涂装饰面，应贴保护膜，加工过程中不得破坏装饰面，加工完毕须标示代号及长度。

 美特铝质有限公司 MIDI Aluminium Fabricator Ltd.				工程号 J853 地盘 香港延坪路	制图 J.L. 复核 -	30/1/24 -	物料号 J853-CW-X86506-011D 图号 J853-CW-X86506-011D
版本 日期	采用 工厂 颜色 JMQ213457	名称 开窗竖向窗扇加工图 材料 X86506	批准 单件重量(kg)	数量 10 长度 2029	宽度 -		

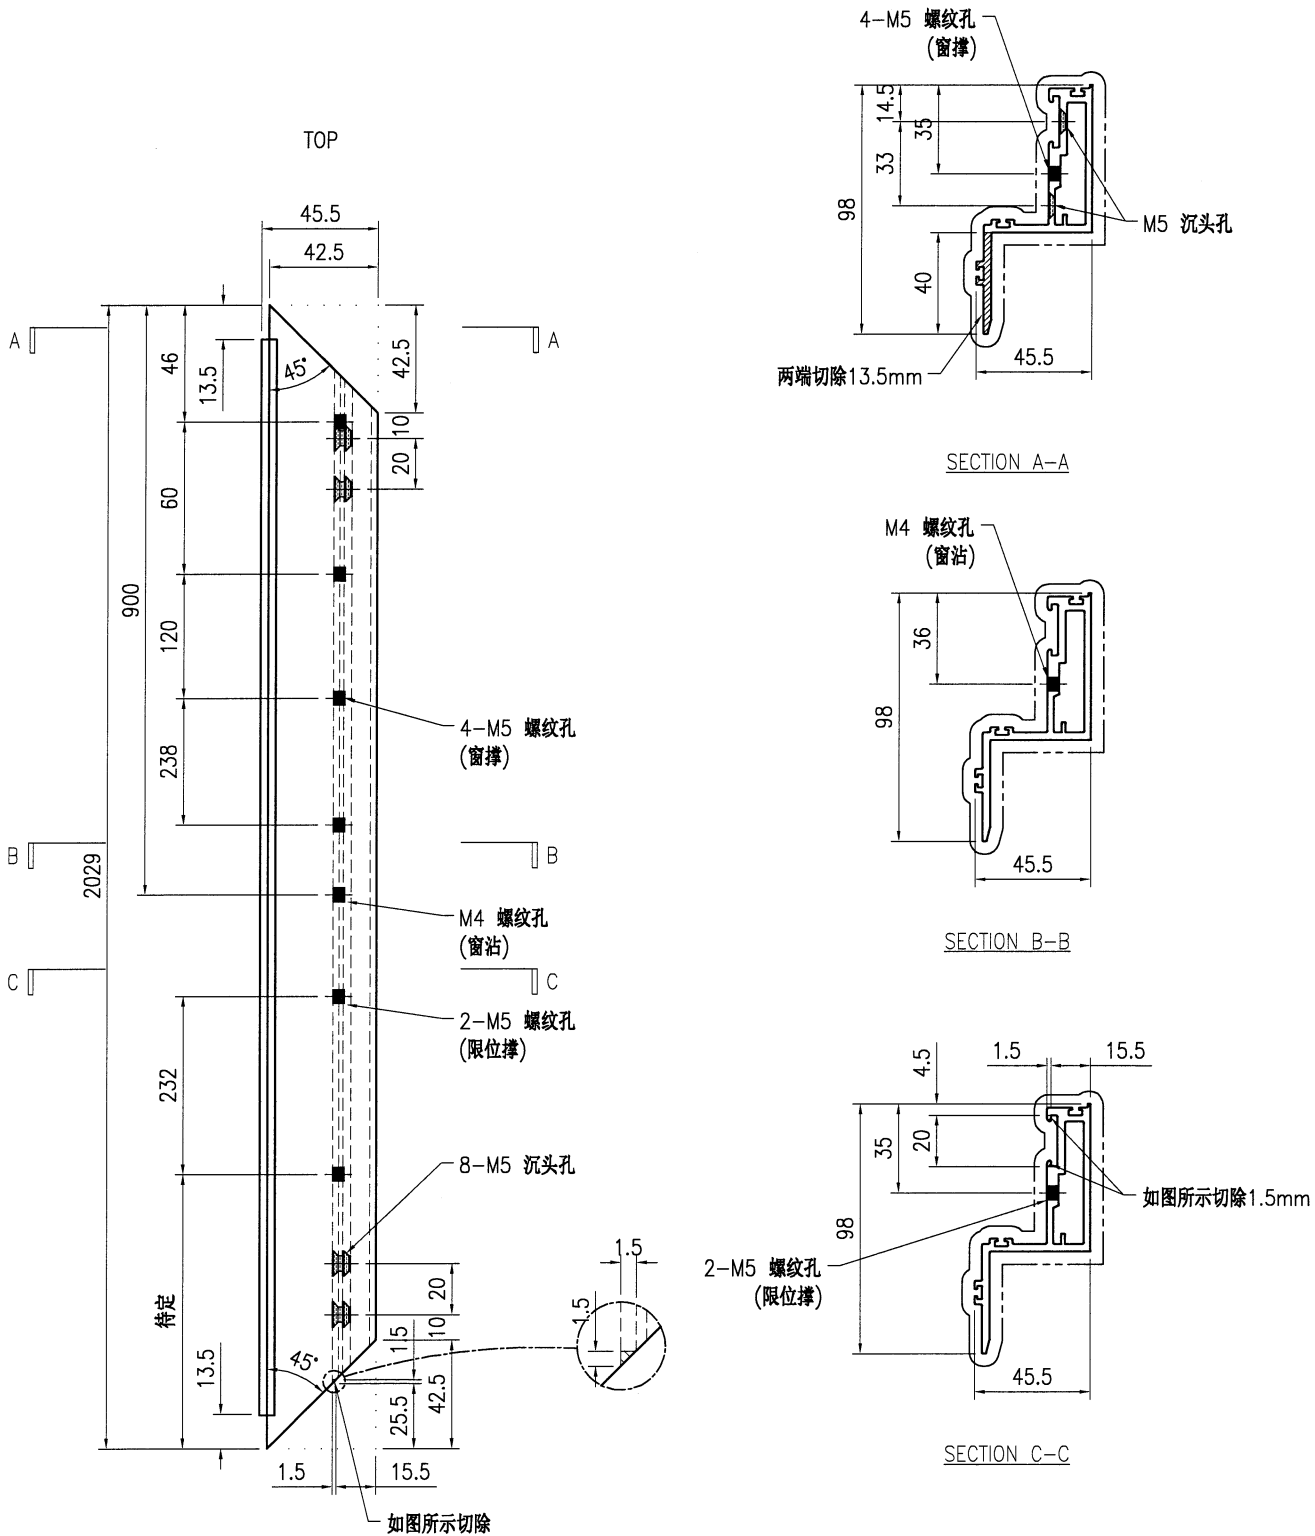



技术说明:

1. 铝合金型材截料之前应进行校直调整，截料端头不应有加工变形，并应去除毛刺；
2. 加工长度允许偏差为 $\pm 0.5\text{mm}$ ，端头斜度的允许偏差为 $\pm 0.25^\circ$ ，孔位的允许偏差为 $\pm 0.3\text{mm}$ ，孔距的允许偏差为 $\pm 0.3\text{mm}$ ，累计偏差为 $\pm 0.5\text{mm}$ ；
3. 槽口、豁口的长宽边允许偏差为 $+0.5\text{mm}$ ，榫头的长宽边允许偏差为 -0.5mm ，中心线允许偏差都为 $\pm 0.5\text{mm}$ ；
4. "-----" 为外露喷涂装饰面，应贴保护膜，加工过程中不得破坏装饰面，加工完毕须标示代号及长度。


 美特铝质有限公司 MIDI Aluminium Fabricator Ltd.				工程号 J853 地盘 香港延坪路	制图 J.L. 复核 -	8/1/24 -	物料号 J853-CW-X86506-012 图号 J853-CW-X86506-012
版本 1 日期 30/1	采用 工厂 颜色 JMQ213457	名称 开窗竖向窗扇加工图 材料 X86506	批准 - 单件重量(kg) -	数量 - 长度 -	宽度 -		

物料编号	DIM.A	DIM.B	DIM.C	DIM.D	DIM.E	数量	单件重量(kg)
J853-CW-X86506-012A	1679					2	-
J853-CW-X86506-012B	1729					42	-
J853-CW-X86506-012C	1779					6	-
J853-CW-X86506-012D	2029					10	-


查看新增图纸J853-CW-X86506-012D

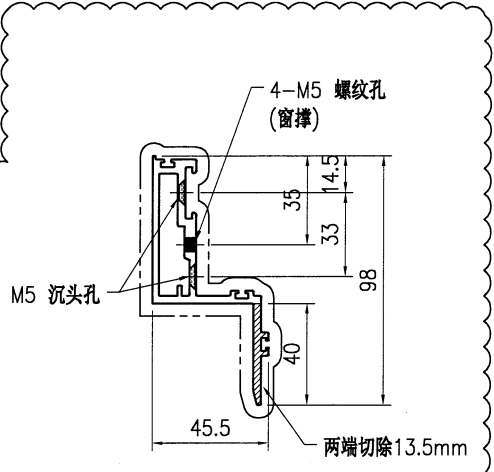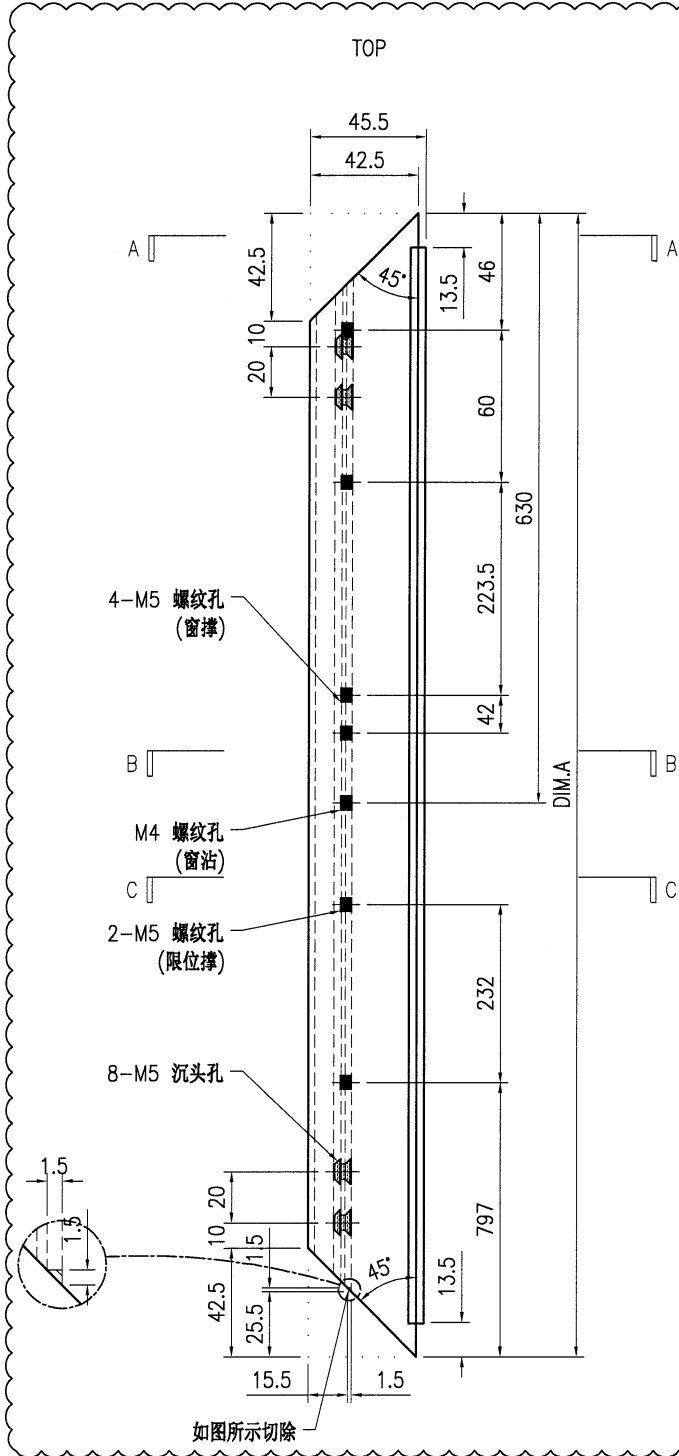

SECTION A-A

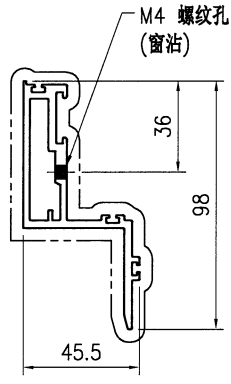


SECTION B-B


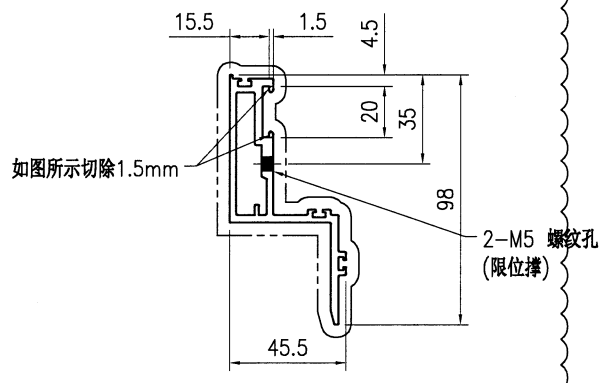


SECTION C-C


技术说明:

1. 铝合金型材截料之前应进行校直调整, 截料端头不应有加工变形, 并应去除毛刺;
2. 加工长度允许偏差为 $\pm 0.5\text{mm}$, 端头斜度的允许偏差为 $\pm 0.25^\circ$, 孔位的允许偏差为 $\pm 0.3\text{mm}$, 孔距的允许偏差为 $\pm 0.3\text{mm}$, 累计偏差为 $\pm 0.5\text{mm}$;
3. 槽口、豁口的长宽边允许偏差为 $+0.5\text{mm}$, 榫头的长宽边允许偏差为 -0.5mm , 中心线允许偏差都为 $\pm 0.5\text{mm}$;
4. "-----" 为外露喷涂装饰面, 应贴保护膜, 加工过程中不得破坏装饰面, 加工完毕须标示代号及长度。


 美特铝质 有限公司 MIDI Aluminium Fabricator Ltd.						工程号	J853	制图	J.L.	30/1/24	物料号	J853-CW-X86506-012D	
						地盘	香港延坪路	复核	-	-	图号	J853-CW-X86506-012D	
版本		采用	工厂	√	地盘	名称	开窗竖向窗扇加工图	批准	-	-	数量	10	
日期		颜色	JMQ213457			材料	X86506	单件重量(kg)	-	长度	2029	宽度	-

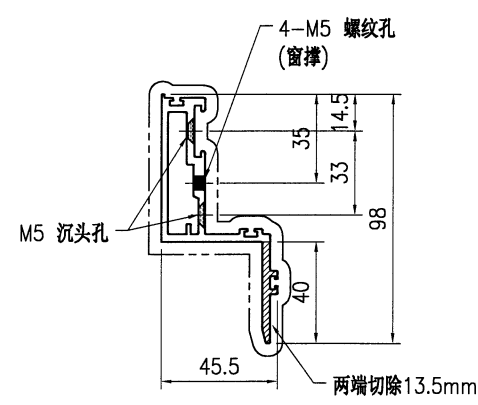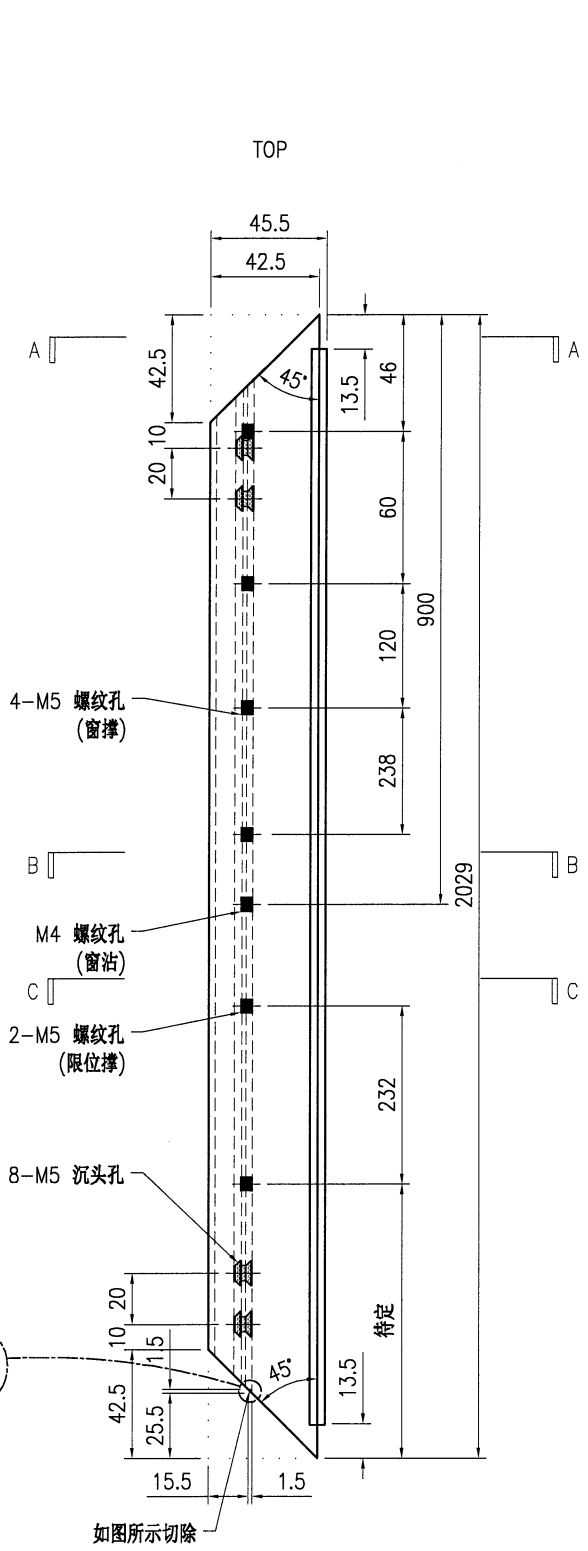

SECTION A-A

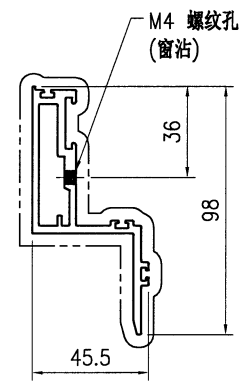

SECTION B-B

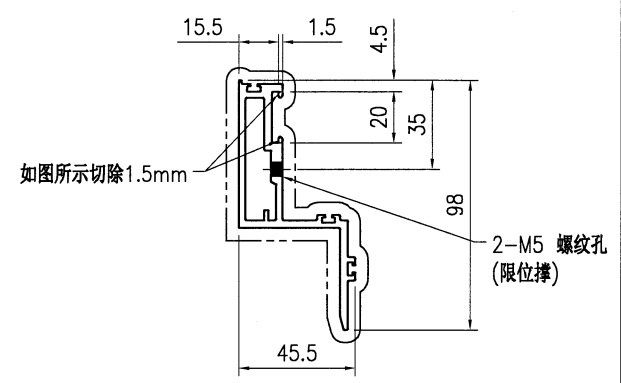


SECTION C-C

技术说明:

- 1.铝合金型材截料之前应进行校直调整,截料端头不应有加工变形,并应去除毛刺;
- 2.加工长度允许偏差为±0.5mm,端头斜度的允许偏差为±0.25°,孔位的允许偏差为±0.3mm,孔距的允许偏差为±0.3mm,累计偏差为±0.5mm;
- 3.槽口、豁口的长宽边允许偏差为+0.5mm,榫头的长宽边允许偏差为-0.5mm,中心线允许偏差都为±0.5mm;
- 4."-----"为外露喷涂装饰面,应贴保护膜,加工过程中不得破坏装饰面,加工完毕须标示代号及长度。

 美特铝质有限公司 MIDI Aluminium Fabricator Ltd.				工程号 J853 地盘 香港延坪路	制图 J.L. 复核 -	8/1/24 -	物料号 J853-CW-X86508-201 图号 J853-CW-X86508-201
版本 1 日期 30/1	采用 工厂 颜色 JMQ213457	名称 开窗连杆加工图(竖向) 材料 X86508	批准 - 单件重量(kg) -	数量 - 长度 779.5 宽度 -			

位置	数量
HA1~HA8屋仔	28
HB1~HB8屋仔	50

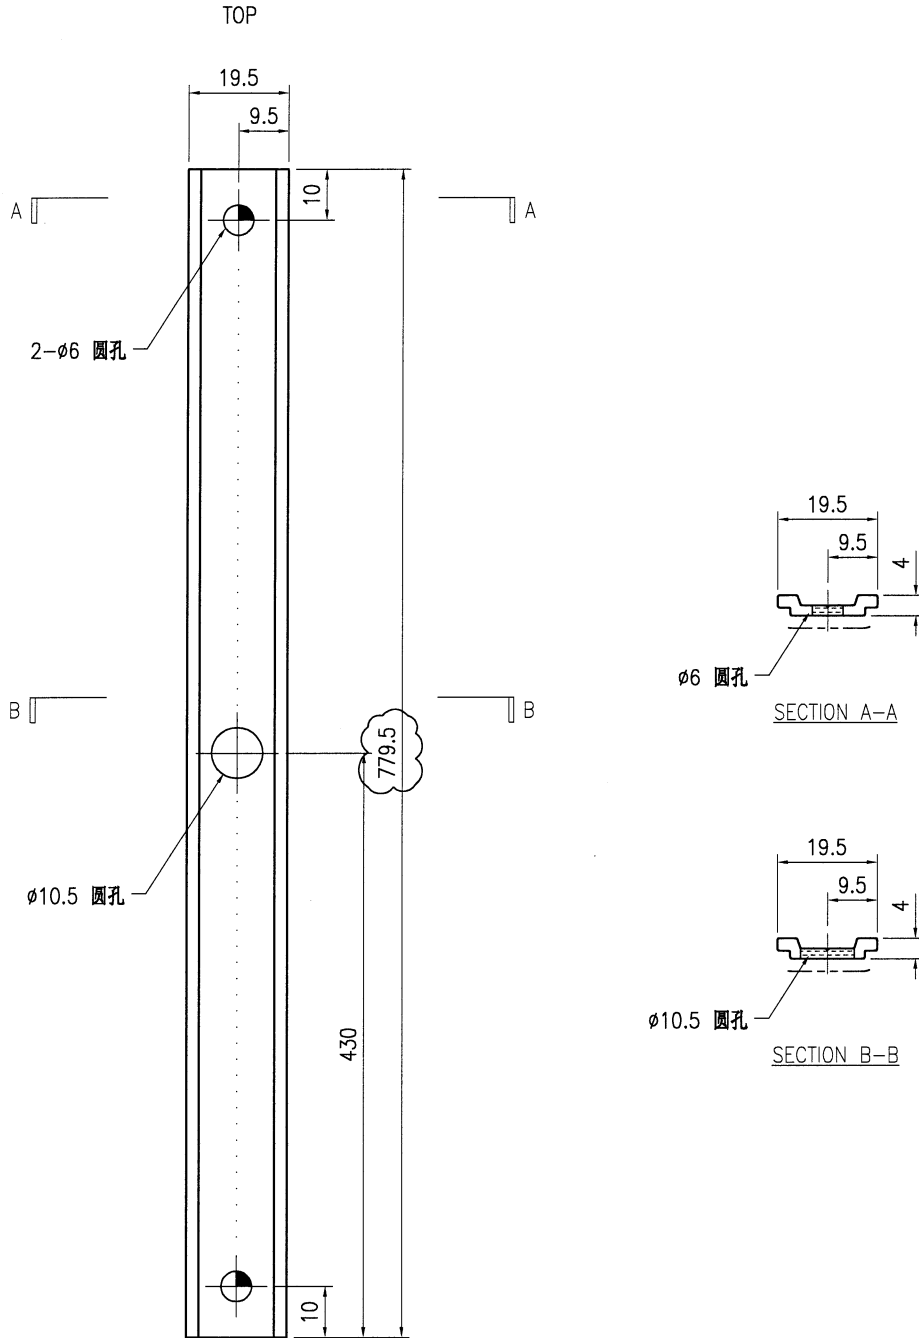

技术说明:


1. 铝合金型材截料之前应进行校直调整, 截料端头不应有加工变形, 并应去除毛刺;
2. 加工长度允许偏差为 $\pm 0.5\text{mm}$, 端头斜度的允许偏差为 $\pm 0.25^\circ$, 孔位的允许偏差为 $\pm 0.3\text{mm}$, 孔距的允许偏差为 $\pm 0.3\text{mm}$, 累计偏差为 $\pm 0.5\text{mm}$;
3. 槽口、豁口的长宽边允许偏差为 $+0.5\text{mm}$, 榫头的长宽边允许偏差为 -0.5mm , 中心线允许偏差都为 $\pm 0.5\text{mm}$;
4. " ————" 为外露喷涂装饰面, 应贴保护膜, 加工过程中不得破坏装饰面, 加工完毕须标示代号及长度。



美特铝质有限公司
MIDI Aluminium Fabricator Ltd.


工程号	J853	制图	J.L.	8/1/24	物料号	J853-CW-X86508-202
地盘	香港延坪路	复核	-	-	图号	J853-CW-X86508-202
名称	开窗连杆加工图(竖向)	批准	-	-	数量	-
材料	X86508	单件重量(kg)	-	-	长度	797.5
版本	1	采用	工厂	√	地盘	
日期	30/1	颜色	JMQ213457			

位置	数量
HA1~HA8屋仔	28
HB1~HB8屋仔	50

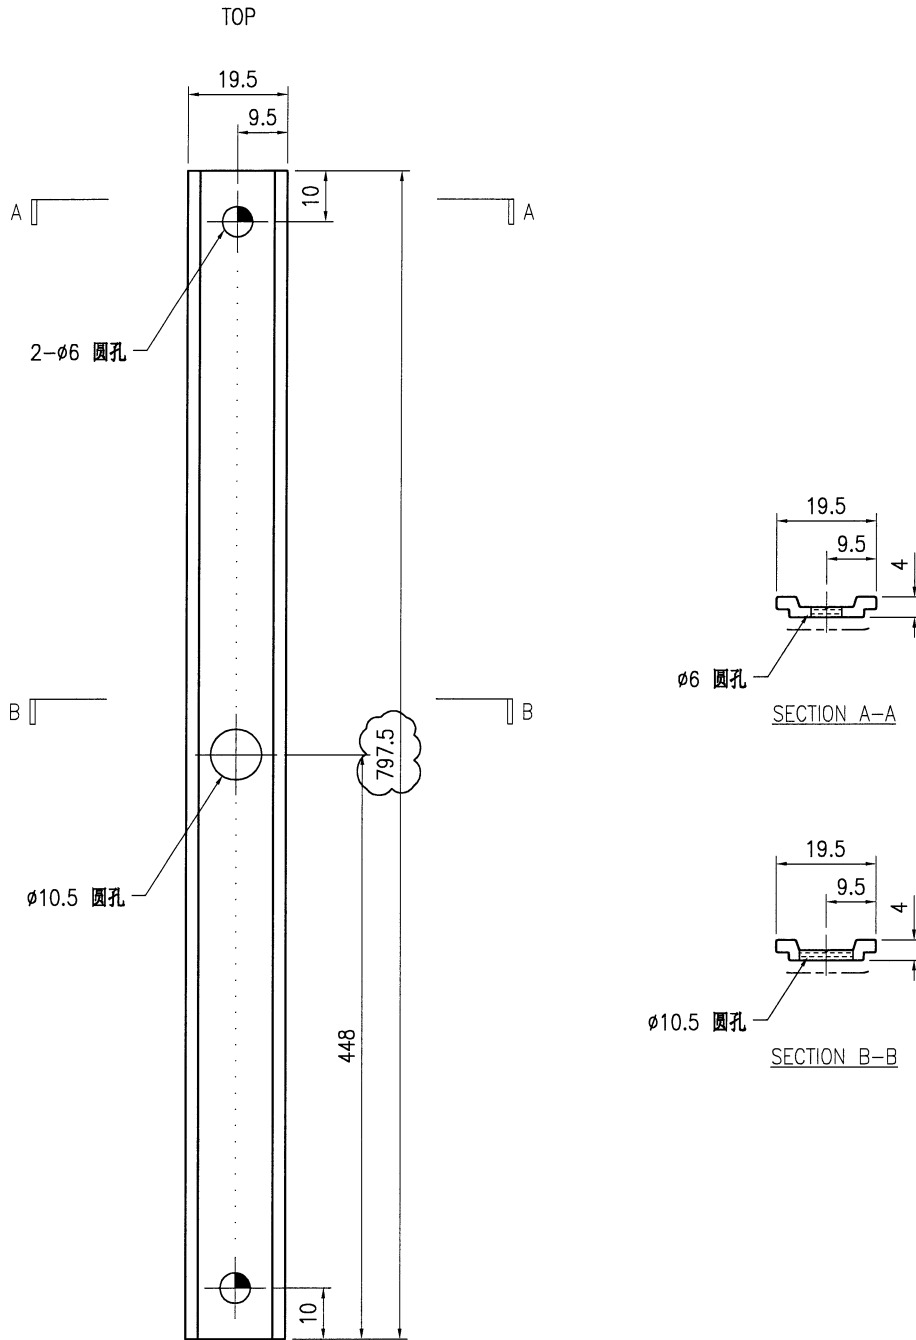


技术说明:

1. 铝合金型材截料之前应进行校直调整, 截料端头不应有加工变形, 并应去除毛刺;
2. 加工长度允许偏差为 ± 0.5 mm, 端头斜度的允许偏差为 $\pm 0.25^\circ$, 孔位的允许偏差为 ± 0.3 mm, 孔距的允许偏差为 ± 0.3 mm, 累计偏差为 ± 0.5 mm;
3. 槽口、豁口的长宽边允许偏差为 $+0.5$ mm, 榫头的长宽边允许偏差为 -0.5 mm, 中心线允许偏差都为 ± 0.5 mm;
4. "-----" 为外露喷涂装饰面, 应贴保护膜, 加工过程中不得破坏装饰面, 加工完毕须标示代号及长度。

 美特铝质 有限公司 MIDI Aluminium Fabricator Ltd.						工程号	J853	制图	J.L.	30/1/24	物料号	J853-CW-X86508-213			
						地盘	香港延坪路	复核	-	-	图号	J853-CW-X86508-213			
版本			采用	工厂	√	地盘	名称	开窗连杆加工图(竖向)	批准	-	-	数量	-		
日期			颜色	JMQ213457			材料	X86508	单件重量(kg)	-	-	长度	879.5	宽度	-

位置	数量
HB1~HB8屋仔	10

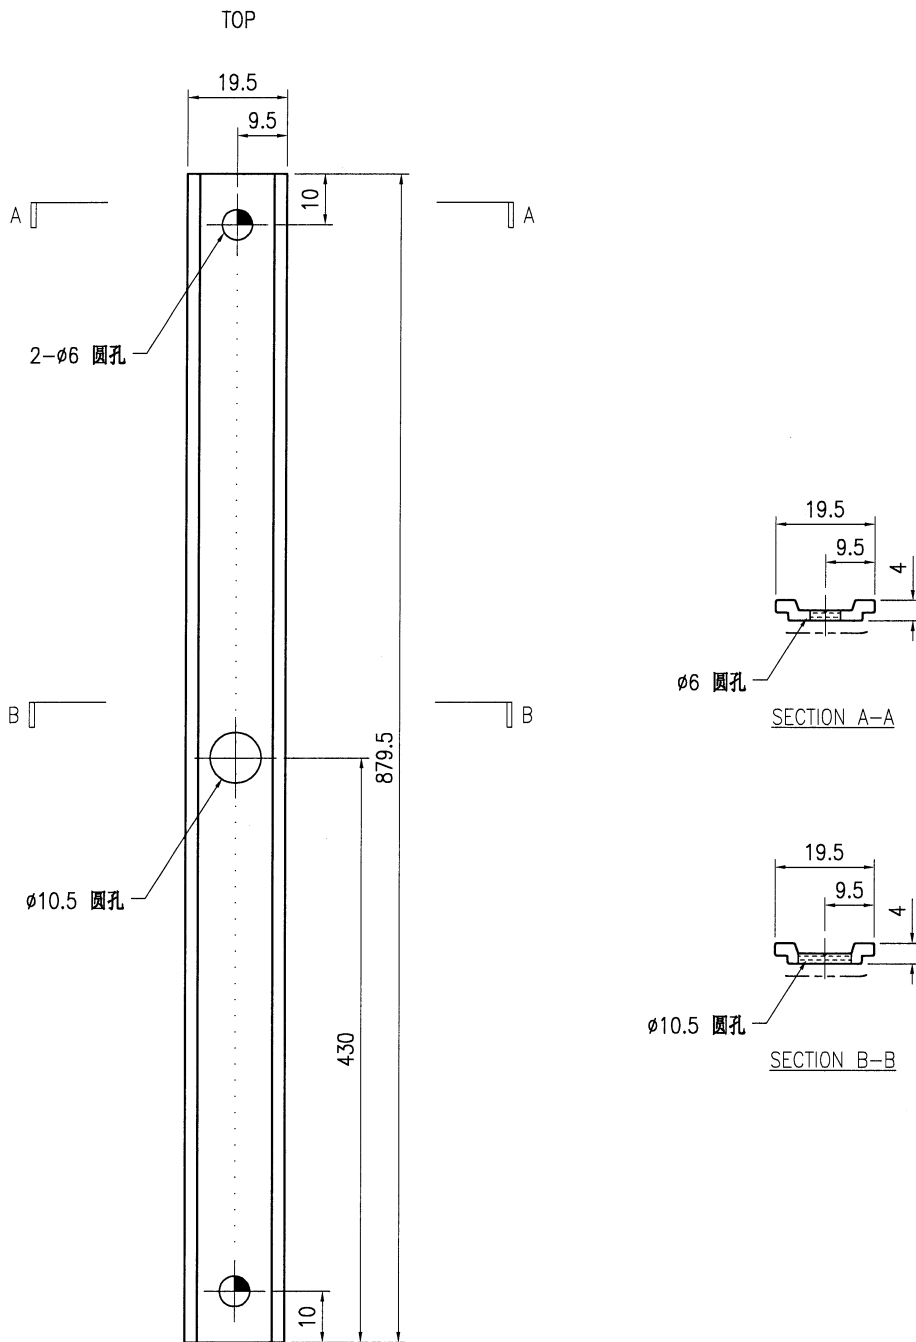


技术说明:

1. 铝合金型材截料之前应进行校直调整, 截料端头不应有加工变形, 并应去除毛刺;
2. 加工长度允许偏差为 $\pm 0.5\text{mm}$, 端头斜度的允许偏差为 $\pm 0.25^\circ$, 孔位的允许偏差为 $\pm 0.3\text{mm}$, 孔距的允许偏差为 $\pm 0.3\text{mm}$, 累计偏差为 $\pm 0.5\text{mm}$;
3. 槽口、豁口的长宽边允许偏差为 $+0.5\text{mm}$, 榫头的长宽边允许偏差为 -0.5mm , 中心线允许偏差都为 $\pm 0.5\text{mm}$;
4. "-----" 为外露喷涂装饰面, 应贴保护膜, 加工过程中不得破坏装饰面, 加工完毕须标示代号及长度。


 美特铝质有限公司 MIDI Aluminium Fabricator Ltd.				工程号 J853 地盘 香港延坪路	制图 J.L. 复核 -	30/1/24 图号 J853-CW-X86508-214	物料号 J853-CW-X86508-214 数量 -
版本 日期	采用 颜色	工厂 ✓ JMQ213457	地盘 材料 X86508	名称 开窗连杆加工图(竖向) 单件重量(kg) -	批准 - 长度 897.5	宽度 -	

位置	数量
HB1~HB8屋仔	10



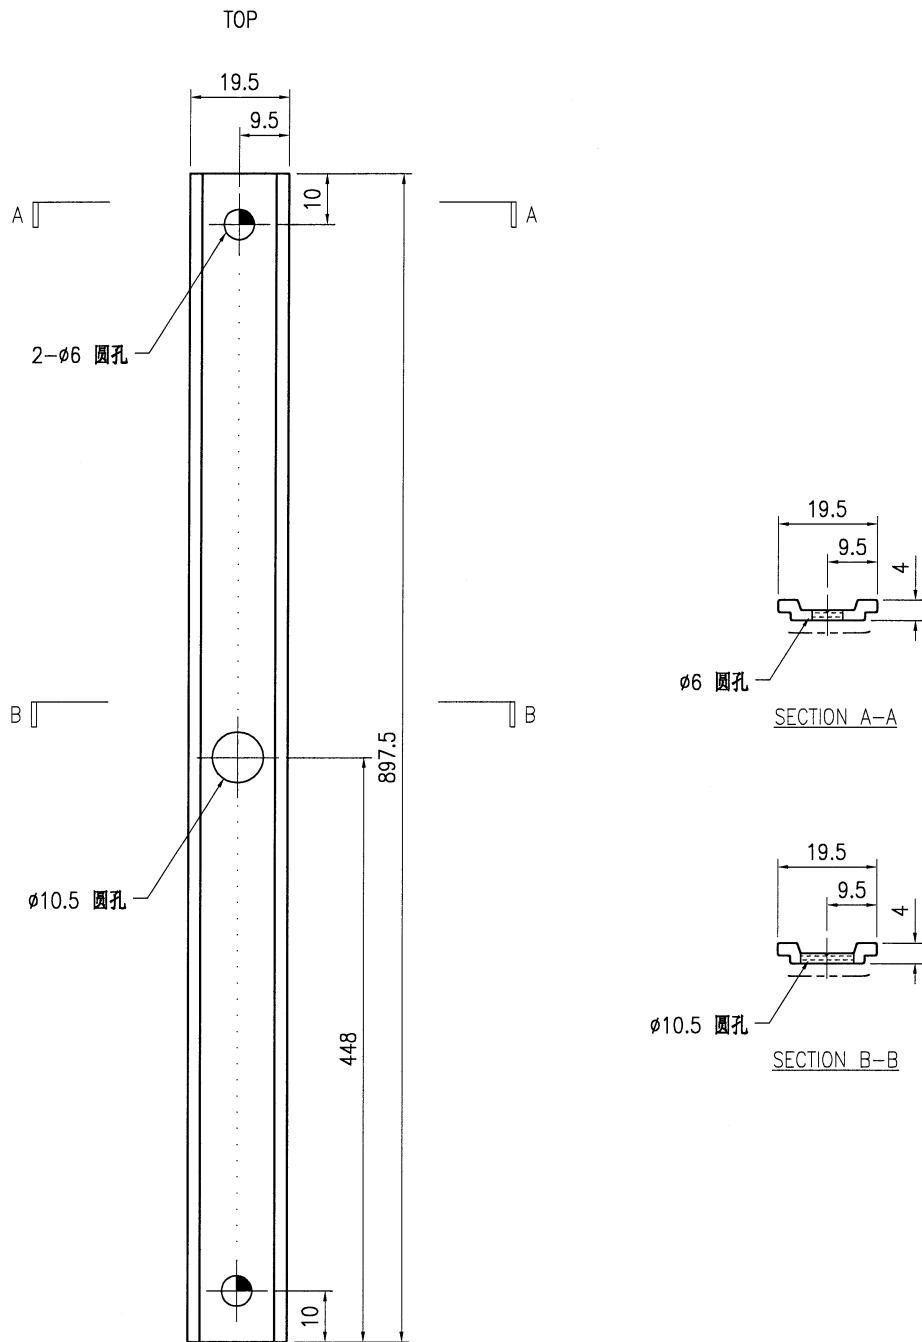


技术说明:

1. 铝合金型材截料之前应进行校直调整，截料端头不应有加工变形，并应去除毛刺；
2. 加工长度允许偏差为±0.5mm，端头斜度的允许偏差为±0.25°，孔位的允许偏差为±0.3mm，孔距的允许偏差为±0.3mm，累计偏差为±0.5mm；
3. 槽口、豁口的长宽边允许偏差为+0.5mm，榫头的长宽边允许偏差为-0.5mm，中心线允许偏差都为±0.5mm；
4. "-----" 为外露喷涂装饰面，应贴保护膜，加工过程中不得破坏装饰面，加工完毕须标示代号及长度。

 美特铝质有限公司 MIDI Aluminium Fabricator Ltd.				工程号 J853 地盘 香港延坪路	制图 J.L. 复核 -	8/1/24 -	物料号 J853-CW-X86509-012 图号 J853-CW-X86509-012
版本 1 日期 19/1	采用 工厂 颜色 JMQ213457	名称 开窗横向内框 材料 X86509	批准 - 单件重量(kg) -	数量 - 长度 -	宽度 -		

物料编号	DIM.A	DIM.B	DIM.C	DIM.D	DIM.E	数量	单件重量(kg)
J853-CW-X86509-012A	1003	3	300	310.5		2	-
J853-CW-X86509-012B	963	3	250	290.5		14	-
J853-CW-X86509-012C	848	3	250	258		6	-
J853-CW-X86509-012D	1253	3	300	360.5		2	-
J853-CW-X86509-012E	683	2	250	200.5		10	-
J853-CW-X86509-012F	1068	3	300	318		5	-
J853-CW-X86509-012G	1083	3	300	325.5		6	-
J853-CW-X86509-012H	883	2	300	250.5		15	-

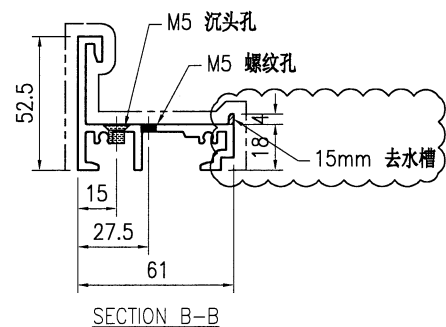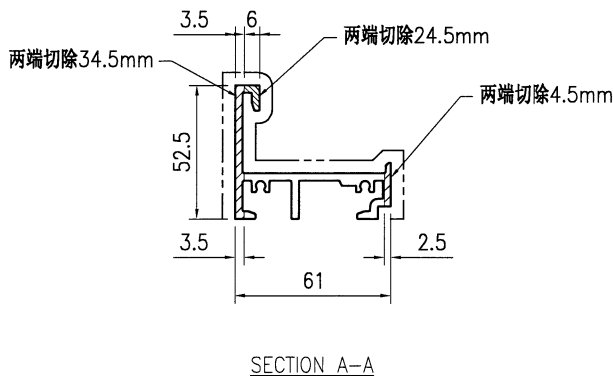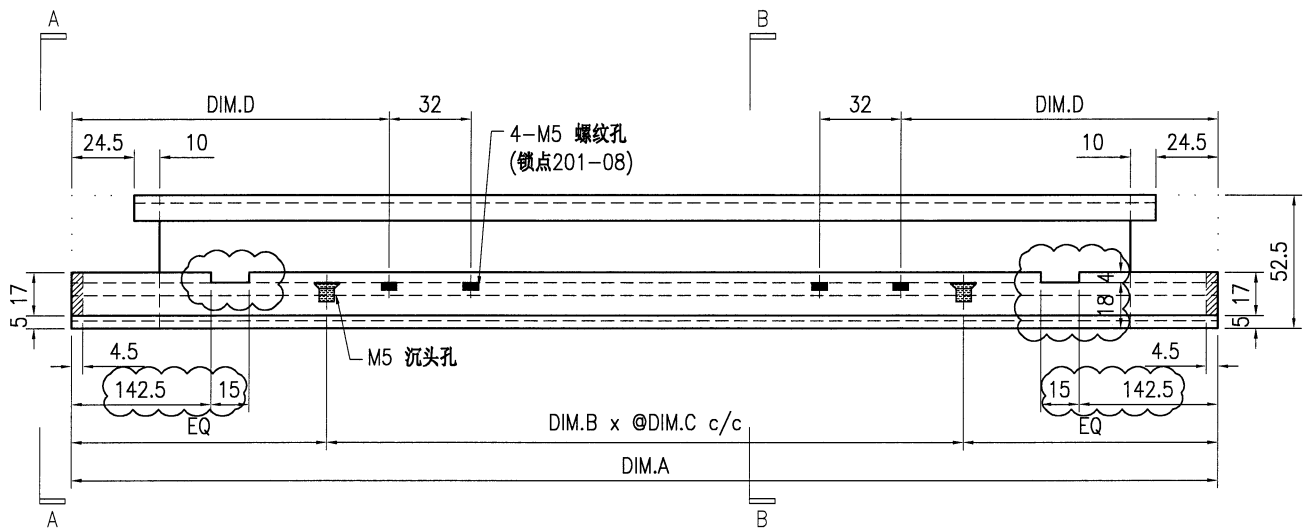



技术说明:

1. 铝合金型材截料之前应进行校直调整, 截料端头不应有加工变形, 并应去除毛刺;
2. 加工长度允许偏差为 $\pm 0.5\text{mm}$, 端头斜度的允许偏差为 $\pm 0.25^\circ$, 孔位的允许偏差为 $\pm 0.3\text{mm}$, 孔距的允许偏差为 $\pm 0.3\text{mm}$, 累计偏差为 $\pm 0.5\text{mm}$;
3. 槽口、豁口的长宽边允许偏差为 $+0.5\text{mm}$, 榫头的长宽边允许偏差为 -0.5mm , 中心线允许偏差都为 $\pm 0.5\text{mm}$;
4. "-----" 为外露喷涂装饰面, 应贴保护膜, 加工过程中不得破坏装饰面, 加工完毕须标示代号及长度。




美特铝质有限公司
MIDI Aluminium Fabricator Ltd.

工程号	J853	制图	J.L.	8/1/24	物料号	J853-CW-X86509-114	
地盘	香港延坪路	复核	-	-	图号	J853-CW-X86509-114	
版本	1	名称	开窗横向内框	批准	-	数量	10
日期	19/1	材料	X86509	单件重量(kg)	-	长度	363
采用	工厂	√	地盘			宽度	-
颜色	JMQ213457						

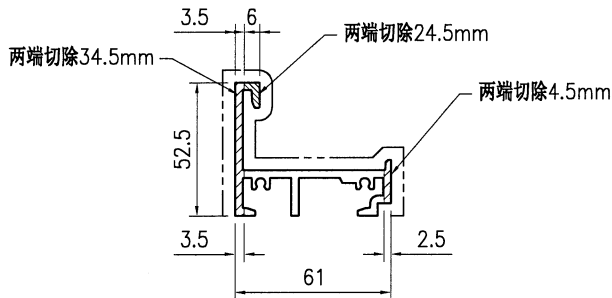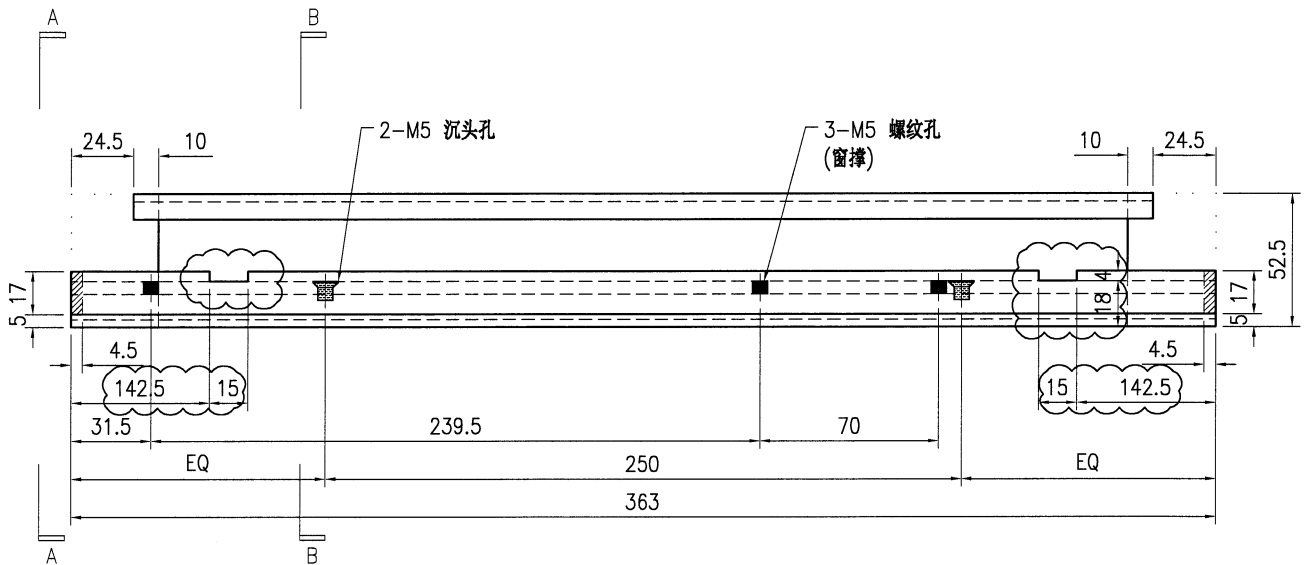

SECTION A-A

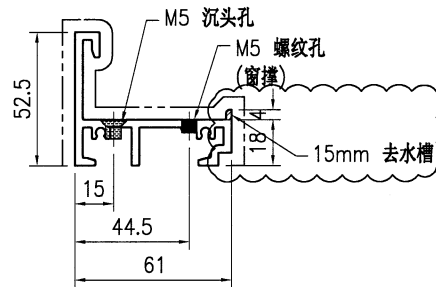

SECTION B-B



技术说明:

1. 铝合金型材截料之前应进行校直调整, 截料端头不应有加工变形, 并应去除毛刺;
2. 加工长度允许偏差为 $\pm 0.5\text{mm}$, 端头斜度的允许偏差为 $\pm 0.25^\circ$, 孔位的允许偏差为 $\pm 0.3\text{mm}$, 孔距的允许偏差为 $\pm 0.3\text{mm}$, 累计偏差为 $\pm 0.5\text{mm}$;
3. 槽口、豁口的长宽边允许偏差为 $+0.5\text{mm}$, 榫头的长宽边允许偏差为 -0.5mm , 中心线允许偏差都为 $\pm 0.5\text{mm}$;
4. "—————" 为外露喷涂装饰面, 应贴保护膜, 加工过程中不得破坏装饰面, 加工完毕须标示代号及长度。




美特铝质有限公司
MIDI Aluminium Fabricator Ltd.


工程号	J853	制图	J.L.	8/1/24	物料号	J853-CW-X86509-116	
地盘	香港延坪路	复核	-	-	图号	J853-CW-X86509-116	
版本	1	名称	开窗横向内框	批准	-	数量	5
日期	19/1	颜色	JMQ213457	材料	X86509	单件重量(kg)	-
						长度	498
						宽度	-

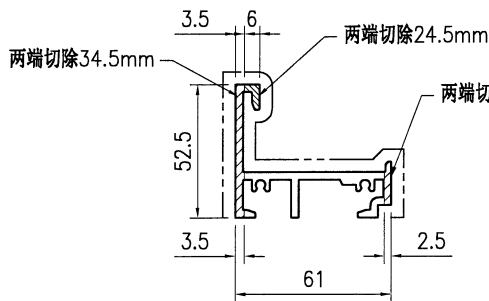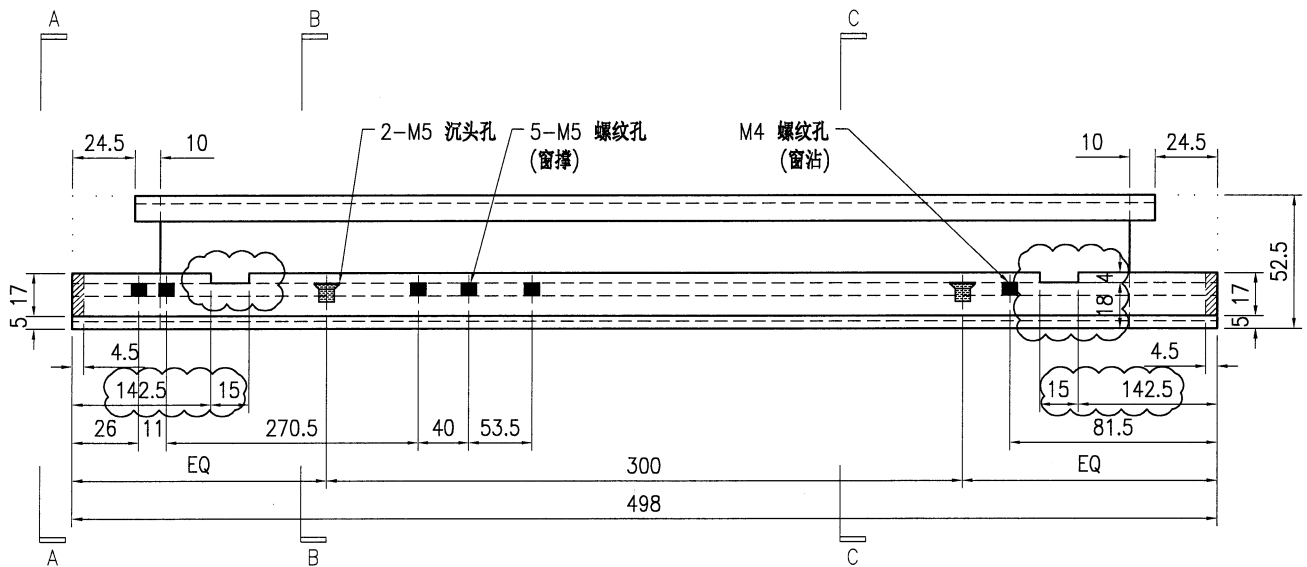

SECTION A-A

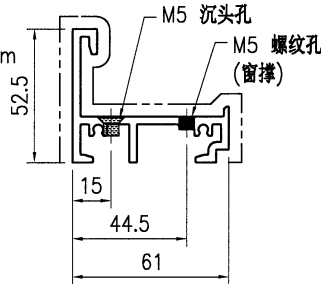

SECTION B-B

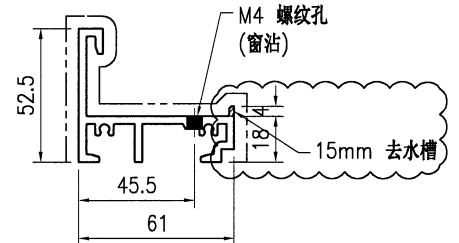



SECTION C-C

技术说明:

1. 铝合金型材截料之前应进行校直调整, 截料端头不应有加工变形, 并应去除毛刺;
2. 加工长度允许偏差为 $\pm 0.5\text{mm}$, 端头斜度的允许偏差为 $\pm 0.25^\circ$, 孔位的允许偏差为 $\pm 0.3\text{mm}$, 孔距的允许偏差为 $\pm 0.3\text{mm}$, 累计偏差为 $\pm 0.5\text{mm}$;
3. 槽口、豁口的长宽边允许偏差为 $+0.5\text{mm}$, 榫头的长宽边允许偏差为 -0.5mm , 中心线允许偏差都为 $\pm 0.5\text{mm}$;
4. "-----" 为外露喷涂装饰面, 应贴保护膜, 加工过程中不得破坏装饰面, 加工完毕须标示代号及长度。

 美特铝质有限公司 MIDI Aluminium Fabricator Ltd.				工程号 J853	制图 J.L.	8/1/24	物料号 J853-CW-X86515-002	
				地盘 香港延坪路	复核 -	-	图号 J853-CW-X86515-002	
版本 1		采用 工厂 √	地盘	名称 50x50x7.2mm铝角	批准 -	-	数量 -	
日期 30/1		颜色 阳极氧化		材料 X86515	单件重量(kg)	-	长度 47	宽度 -

位置	数量
HA1~HA8屋仔	196
HB1~HB8屋仔	79

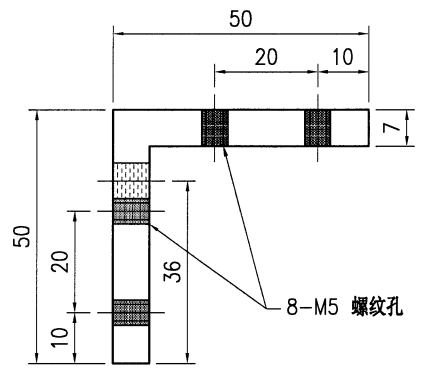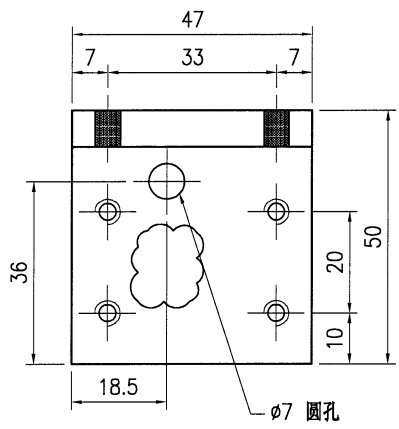

技术说明:

1. 铝合金型材截料之前应进行校直调整，截料端头不应有加工变形，并应去除毛刺；
2. 加工长度允许偏差为±0.5mm，端头斜度的允许偏差为±0.25°，孔位的允许偏差为±0.3mm，孔距的允许偏差为±0.3mm，累计偏差为±0.5mm；
3. 槽口、豁口的长宽边允许偏差为+0.5mm，榫头的长宽边允许偏差为-0.5mm，中心线允许偏差都为±0.5mm；
4. "-----" 为外露喷涂装饰面，应贴保护膜，加工过程中不得破坏装饰面，加工完毕须标示代号及长度。





美特鋁質 有限公司
MIDI Aluminium Fabricator Ltd.

工程号	J853	制图	J.L.	8/1/24	物料号	J853-CW-X86515-003		
地盘	香港延坪路	复核	-	-	图号	J853-CW-X86515-003		
版本	1	名称	50x50x7.2mm铝角		批准	-	数量	-
日期	30/1	材料	X86515		单件重量(kg)	-	长度	47

采用	工厂	√	地盘
颜色	阳极氧化		

位置	数量
HA1~HA8屋仔	196
HB1~HB8屋仔	79

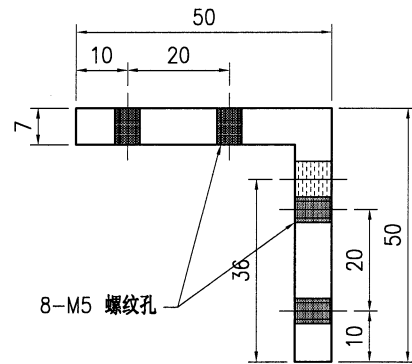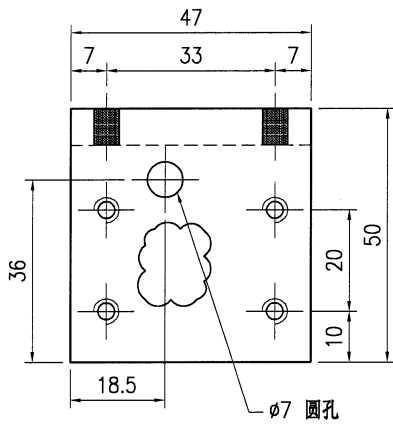

技术说明:

1. 铝合金型材截料之前应进行校直调整, 截料端头不应有加工变形, 并应去除毛刺;
2. 加工长度允许偏差为 $\pm 0.5\text{mm}$, 端头斜度的允许偏差为 $\pm 0.25^\circ$, 孔位的允许偏差为 $\pm 0.3\text{mm}$, 孔距的允许偏差为 $\pm 0.3\text{mm}$, 累计偏差为 $\pm 0.5\text{mm}$;
3. 槽口、豁口的长宽边允许偏差为 $+0.5\text{mm}$, 榫头的长宽边允许偏差为 -0.5mm , 中心线允许偏差都为 $\pm 0.5\text{mm}$;
4. "-----" 为外露喷涂装饰面, 应贴保护膜, 加工过程中不得破坏装饰面, 加工完毕须标示代号及长度。




美特铝质有限公司
MIDI Aluminium Fabricator Ltd.

工程号	J853	制图	J.L.	8/1/24	物料号	J853-CW-AA01-101				
地盘	香港延坪路	复核	-	-	图号	J853-CW-AA01-101				
版本	1	名称	20x20x3mm铝角(竖向)		批准	-	-	数量	-	
日期	19/1	材料	JM1012A		单件重量(kg)	-	长度	203	宽度	-

采用	工厂	√	地盘
颜色	阳极氧化		

位置	数量
HA1~HA8屋仔	42
HB1~HB8屋仔	28

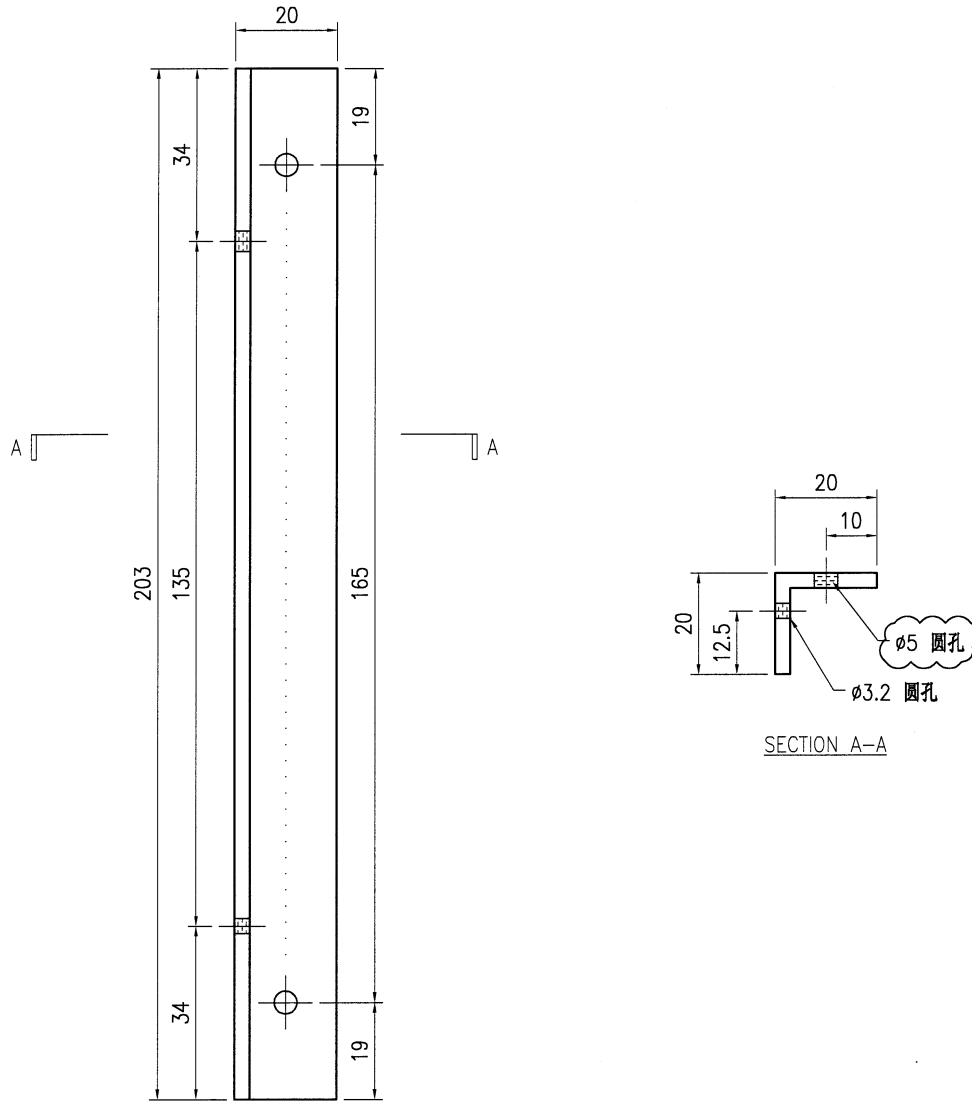

技术说明:



1. 铝合金型材截料之前应进行校直调整, 截料端头不应有加工变形, 并应去除毛刺;
2. 加工长度允许偏差为 $\pm 0.5\text{mm}$, 端头斜度的允许偏差为 $\pm 0.25^\circ$, 孔位的允许偏差为 $\pm 0.3\text{mm}$, 孔距的允许偏差为 $\pm 0.3\text{mm}$, 累计偏差为 $\pm 0.5\text{mm}$;
3. 槽口、豁口的长宽边允许偏差为 $+0.5\text{mm}$, 榫头的长宽边允许偏差为 -0.5mm , 中心线允许偏差都为 $\pm 0.5\text{mm}$;
4. "-----" 为外露喷涂装饰面, 应贴保护膜, 加工过程中不得破坏装饰面, 加工完毕须标示代号及长度。



美特铝质有限公司
MIDI Aluminium Fabricator Ltd.

工程号	J853	制图	J.L.	8/1/24	物料号	J853-CW-AA01-111	
地盘	香港延坪路	复核	-	-	图号	J853-CW-AA01-111	
版本	1	名称	20x20x3mm铝角(横向)	批准	-	数量	-
日期	19/1	材料	JM1012A	单件重量(kg)	-	长度	-

物料编号	DIM.A	DIM.B	DIM.C	DIM.D	DIM.E	数量	单件重量(kg)
J853-CW-AA01-111A	2219	7	300			7	-
J853-CW-AA01-111B	1044	3	300			7	-
J853-CW-AA01-111C	1334	4	300			2	-
J853-CW-AA01-111D	929	3	250			2	-
J853-CW-AA01-111E	764	2	300			5	-
J853-CW-AA01-111F	1149	3	300			5	-

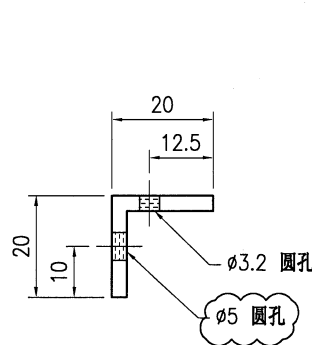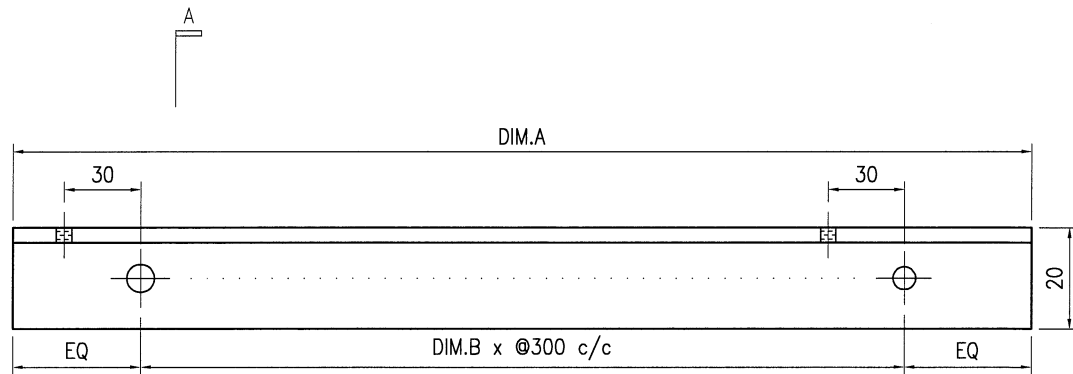

SECTION A-A

技术说明:

1. 铝合金型材截料之前应进行校直调整, 截料端头不应有加工变形, 并应去除毛刺;
2. 加工长度允许偏差为 $\pm 0.5\text{mm}$, 端头斜度的允许偏差为 $\pm 0.25^\circ$, 孔位的允许偏差为 $\pm 0.3\text{mm}$, 孔距的允许偏差为 $\pm 0.3\text{mm}$, 累计偏差为 $\pm 0.5\text{mm}$;
3. 槽口、豁口的长宽边允许偏差为 $+0.5\text{mm}$, 榫头的长宽边允许偏差为 -0.5mm , 中心线允许偏差都为 $\pm 0.5\text{mm}$;
4. "-----" 为外露喷涂装饰面, 应贴保护膜, 加工过程中不得破坏装饰面, 加工完毕须标示代号及长度。





美特铝质有限公司
MIDI Aluminium Fabricator Ltd.

工程号	J853	制图	J.L.	8/1/24	物料号	J853-CW-AA01-112	
地盘	香港延坪路	复核	-	-	图号	J853-CW-AA01-112	
名称	20x20x3mm铝角(横向)	批准	-	-	数量	-	
材料	JM1012A	单件重量(kg)	-	长度	-	宽度	-

版本	1	采用	工厂	√	地盘	
日期	19/1	颜色	阳极氧化			

物料编号	DIM.A	DIM.B	DIM.C	DIM.D	DIM.E	数量	单件重量(kg)
J853-CW-AA01-112A	2219	7	300			7	-
J853-CW-AA01-112B	1044	3	300			7	-
J853-CW-AA01-112C	1334	4	300			2	-
J853-CW-AA01-112D	929	3	250			2	-
J853-CW-AA01-112E	764	2	300			5	-
J853-CW-AA01-112F	1149	3	300			5	-

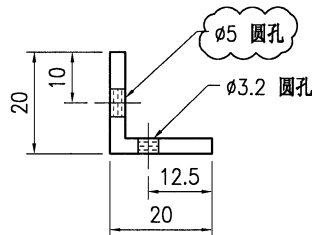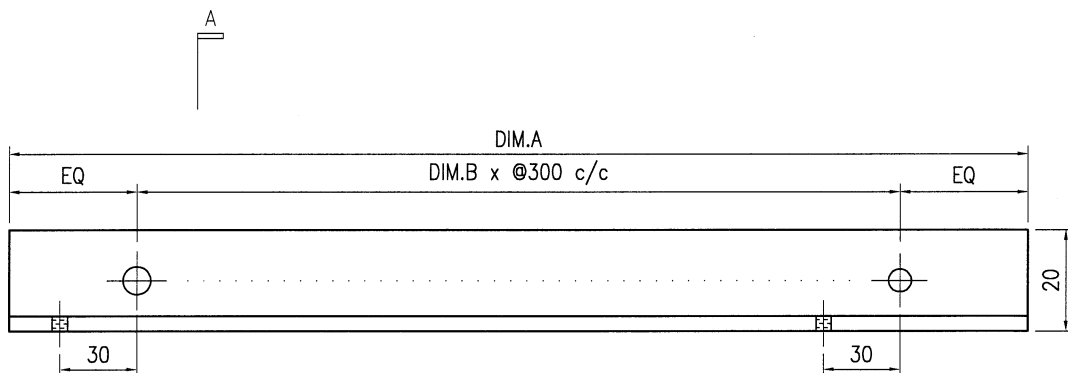



SECTION A-A

技术说明:

1. 铝合金型材截料之前应进行校直调整, 截料端头不应有加工变形, 并应去除毛刺;
2. 加工长度允许偏差为 $\pm 0.5\text{mm}$, 端头斜度的允许偏差为 $\pm 0.25^\circ$, 孔位的允许偏差为 $\pm 0.3\text{mm}$, 孔距的允许偏差为 $\pm 0.3\text{mm}$, 累计偏差为 $\pm 0.5\text{mm}$;
3. 槽口、豁口的长宽边允许偏差为 $+0.5\text{mm}$, 榫头的长宽边允许偏差为 -0.5mm , 中心线允许偏差都为 $\pm 0.5\text{mm}$;
4. "-----" 为外露喷涂装饰面, 应贴保护膜, 加工过程中不得破坏装饰面, 加工完毕须标示代号及长度。

 美特铝质有限公司 MIDI Aluminium Fabricator Ltd.				工程号 J853	制图 J.L.	8/1/24	物料号 J853-CW-AA01-411	
				地盘 香港延坪路	复核 -	-	图号 J853-CW-AA01-411	
版本 1		采用 工厂 √	地盘 	名称 20x20x3mm铝角(横向)	批准 -	-	数量 -	
日期 19/1		颜色 阳极氧化		材料 JM1012A	单件重量(kg) -	-	长度 -	宽度 -

物料编号	DIM.A	DIM.B	DIM.C	DIM.D	DIM.E	数量	单件重量(kg)
J853-CW-AA01-411A	3475	11	300			14	-
J853-CW-AA01-411B	2475	6	300			4	-
J853-CW-AA01-411C	2125	6	300			5	-
J853-CW-AA01-411D	1305	3	300			5	-
J853-CW-AA01-411E	1332	4	300			4	-
J853-CW-AA01-411F	3407	11	300			2	-
J853-CW-AA01-411G	3207	10	300			10	-
J853-CW-AA01-411H	1132	3	300			10	-
J853-CW-AA01-411J	1240	3	300			2	-
J853-CW-AA01-411K	700	2	250			4	-
J853-CW-AA01-411L	600	2	200			10	-
J853-CW-AA01-411M	735	2	300			5	-
J853-CW-AA01-411N	1274.5	4	300			2	-
J853-CW-AA01-411P	1117.5	3	300			2	-

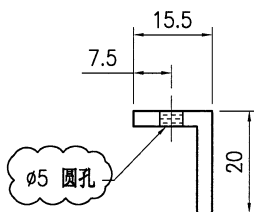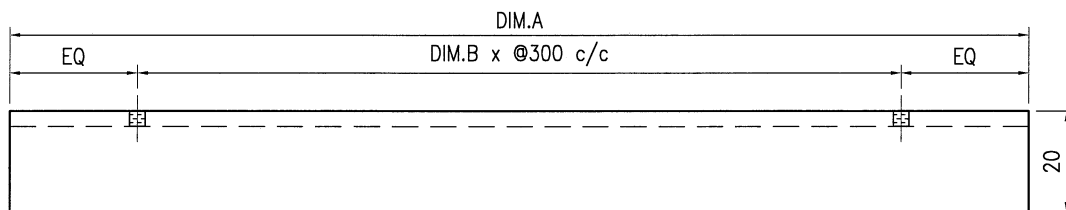

SECTION A-A

技术说明:




1. 铝合金型材截料之前应进行校直调整, 截料端头不应有加工变形, 并应去除毛刺;
2. 加工长度允许偏差为 $\pm 0.5\text{mm}$, 端头斜度的允许偏差为 $\pm 0.25^\circ$, 孔位的允许偏差为 $\pm 0.3\text{mm}$, 孔距的允许偏差为 $\pm 0.3\text{mm}$, 累计偏差为 $\pm 0.5\text{mm}$;
3. 槽口、豁口的长宽边允许偏差为 $+0.5\text{mm}$, 榫头的长宽边允许偏差为 -0.5mm , 中心线允许偏差都为 $\pm 0.5\text{mm}$;
4. "-----" 为外露喷涂装饰面, 应贴保护膜, 加工过程中不得破坏装饰面, 加工完毕须标示代号及长度。




美特铝质有限公司
MIDI Aluminium Fabricator Ltd.

工程号	J853	制图	J.L.	8/11/24	物料号	-	
地盘	香港延坪路	复核	-	-	图号	J853-CW-WA-021	
名称	副框组装图	批准	-	-	数量	2	
材料	-	单件面积(㎡)	-	长度	1140	宽度	1800


版本	1	采用	工厂	地盘	√
日期	30/1	颜色	-		

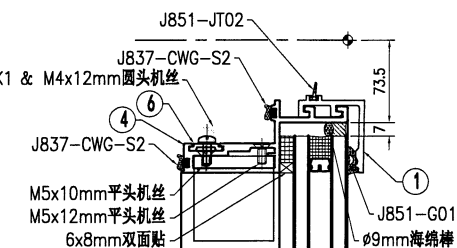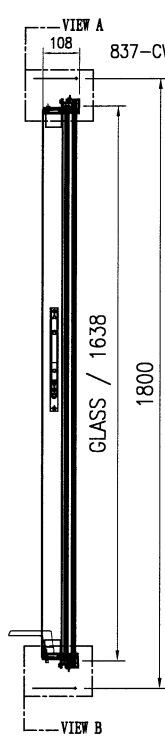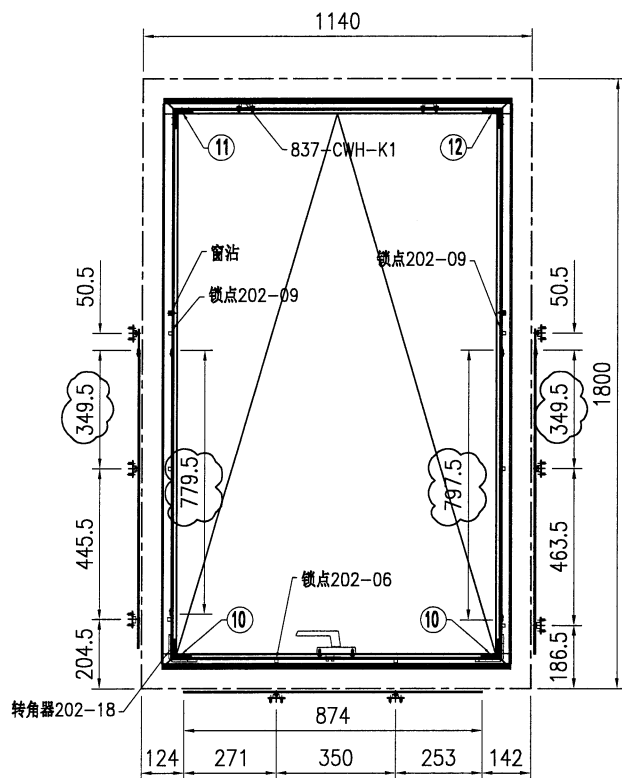

VIEW "A"


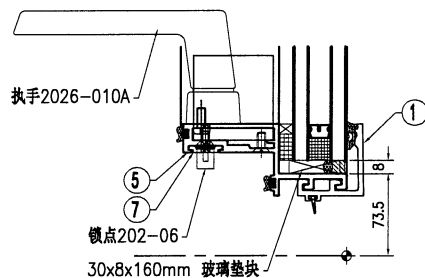


VIEW "B"

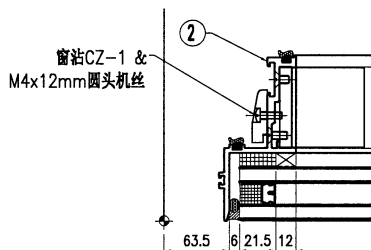

VIEW "C"

J853-CW-GL1-01-012
W= 1002 H= 1638

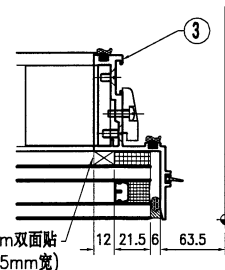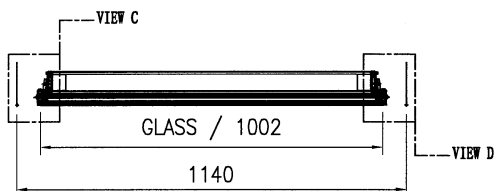


VIEW "D"

序号	物料编号	长度	数量
1	J853-CW-X86500-011A	1019	2
2	J853-CW-X86506-011A	1679	1
3	J853-CW-X86506-012A	1679	1
4	J853-CW-X86507-011A	1019	1
5	J853-CW-X86507-012A	1019	1
6	J853-CW-X86508-001	52	2
7	J853-CW-X86508-011A	874	1
8	J853-CW-X86508-201	779.5	1
9	J853-CW-X86508-202	797.5	1
10	J853-CW-X86515-001	47	2
11	J853-CW-X86515-002	47	1
12	J853-CW-X86515-003	47	1

序号	物料编号	长度	数量
-	M4x12mm圆头机丝	-	6
-	M5x10mm平头机丝	-	16
-	M5x12mm平头机丝	-	16
-	M5x12mm圆头机丝	-	2
-	6x8mm双面贴	-	2
-	12x8mm双面贴	-	3.6
-	Ø9mm海绵棒	-	5.6
-	J837-CWG-S2	-	11.2
-	J851-JT02	-	5.6
-	J851-G01	-	2
-	锁点202-06	-	4
-	锁点202-09	-	2
-	837-CWH-K1	-	2
-	执手2026-010A(无盖)	-	1
-	转角器202-18	-	1对
-	窗沾CZ-1	-	2
-	30x8x160mm 玻璃垫块	-	2



M5x10mm圆头机丝	4
限位撑2031-G(带钥匙)-10"	1对

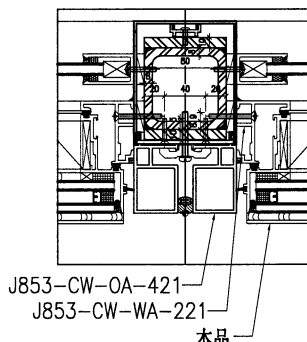







美特铝质有限公司
MIDI Aluminium Fabricator Ltd.

工程号	J853	制图	J.L.	8/11/24	物料号	-	
地盘	香港延坪路	复核	-	-	图号	J853-CW-WA-023	
版本	1	名称	副框组装图	批准	-	数量	4
日期	30/1	材料	-	单件面积(m ²)	-	长度	985
采用	工厂	颜色	-	宽度	1850		

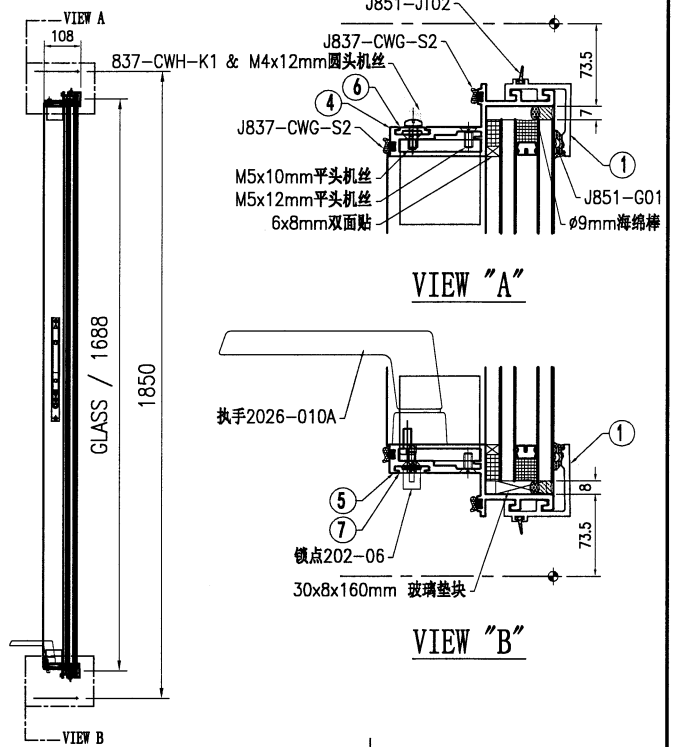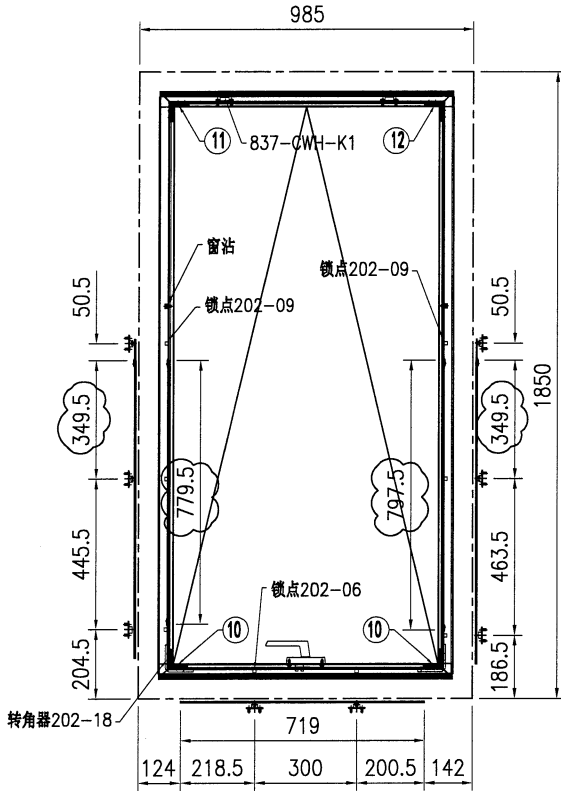

J853-CW-GL1-01-017
W= 847 H= 1688

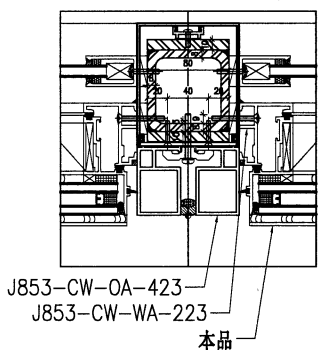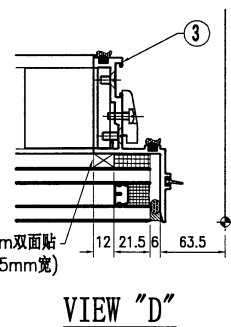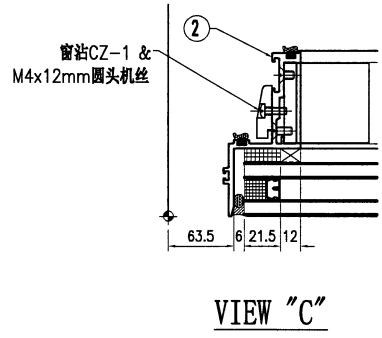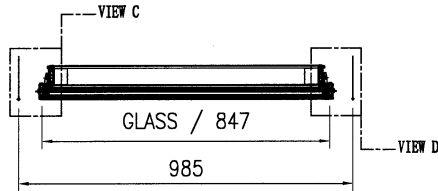

序号	物料编号	长度	数量
1	J853-CW-X86500-011C	864	2
2	J853-CW-X86506-011B	1729	1
3	J853-CW-X86506-012B	1729	1
4	J853-CW-X86507-011C	864	1
5	J853-CW-X86507-012C	864	1
6	J853-CW-X86508-001	52	2
7	J853-CW-X86508-011C	719	1
8	J853-CW-X86508-201	779.5	1
9	J853-CW-X86508-202	797.5	1
10	J853-CW-X86515-001	47	2
11	J853-CW-X86515-002	47	1
12	J853-CW-X86515-003	47	1



序号	物料编号	长度	数量
-	M4x12mm 圆头机丝	-	6
-	M5x10mm 平头机丝	-	16
-	M5x12mm 平头机丝	-	16
-	M5x12mm 圆头机丝	-	2
-	6x8mm 双面贴	-	2
-	12x8mm 双面贴	-	3.7
-	Ø9mm 海绵棒	-	5.7
-	J837-CWG-S2	-	11.4
-	J851-JT02	-	5.7
-	J851-G01	-	3.7
-	锁点202-06	-	4
-	锁点202-09	-	2
-	837-CWH-K1	-	2
-	扶手2026-010A(无盖)	-	1
-	转角器202-18	-	1对
-	窗沾CZ-1	-	2
-	30x8x160mm 玻璃垫块	-	2

- M5x10mm 圆头机丝 - 4
- 限位撑2031-G(带钥匙)-10" - 1对





美特铝质有限公司
MIDI Aluminium Fabricator Ltd.


工程号	J853	制图	J.L.	8/11/24	物料号	-	
地盘	香港延坪路	复核	-	-	图号	J853-CW-WA-024	
版本	1	名称	副框组装图	批准	-	数量	2
日期	30/1	材料	-	单件面积(㎡)	-	长度	1390
采用	工厂	地盘	√	宽度	1900		

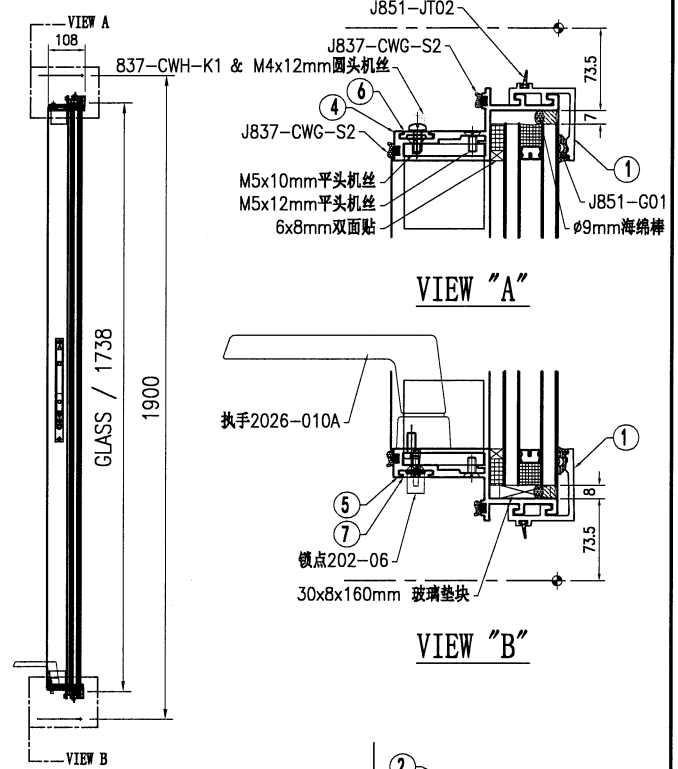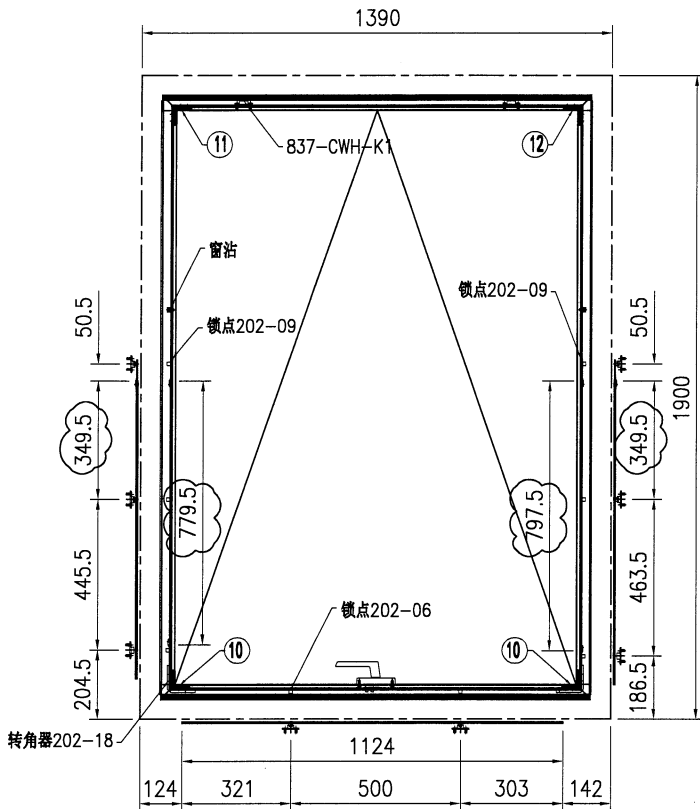

J853-CW-GL1-01-018
W= 1252 H= 1738

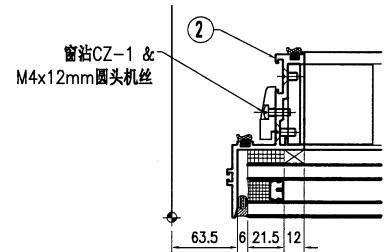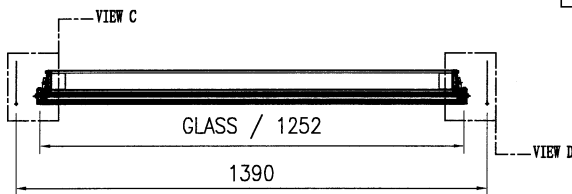

VIEW "C"

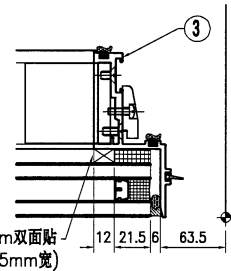


VIEW "D"

序号	物料编号	长度	数量
1	J853-CW-X86500-011D	1269	2
2	J853-CW-X86506-011C	1779	1
3	J853-CW-X86506-012C	1779	1
4	J853-CW-X86507-011D	1269	1
5	J853-CW-X86507-012D	1269	1
6	J853-CW-X86508-001	52	2
7	J853-CW-X86508-011D	1124	1
8	J853-CW-X86508-201	779.5	1
9	J853-CW-X86508-202	797.5	1
10	J853-CW-X86515-001	47	2
11	J853-CW-X86515-002	47	1
12	J853-CW-X86515-003	47	1

序号	物料编号	长度	数量
-	M4x12mm圆头机丝	-	6
-	M5x10mm平头机丝	-	16
-	M5x12mm平头机丝	-	16
-	M5x12mm圆头机丝	-	2
-	6x8mm双面贴	-	2.5
-	12x8mm双面贴	-	3.8
-	Ø9mm海绵棒	-	6.3
-	J837-CWG-S2	-	12.6
-	J851-JT02	-	6.3
-	J851-G01	-	3.8
-	锁点202-06	-	4
-	锁点202-09	-	2
-	837-CWH-K1	-	2
-	执手2026-010A(无盖)	-	1
-	转角器202-18	-	1对
-	窗沾CZ-1	-	2
-	30x8x160mm 玻璃垫块	-	2



-	M5x10mm圆头机丝	-	4
-	限位撑2031-G(带钥匙)-10"	-	1对

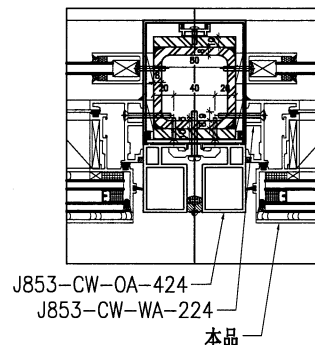






美特铝质有限公司
MIDI Aluminium Fabricator Ltd.

工程号	J853	制图	J.L.	8/11/24	物料号	-	
地盘	香港延坪路	复核	-	-	图号	J853-CW-WA-025	
版本	1	名称	副框组装图	批准	-	数量	2
日期	30/1	材料	-	单件面积(m ²)	-	长度	985
采用	工厂	颜色	-	宽度	1900		

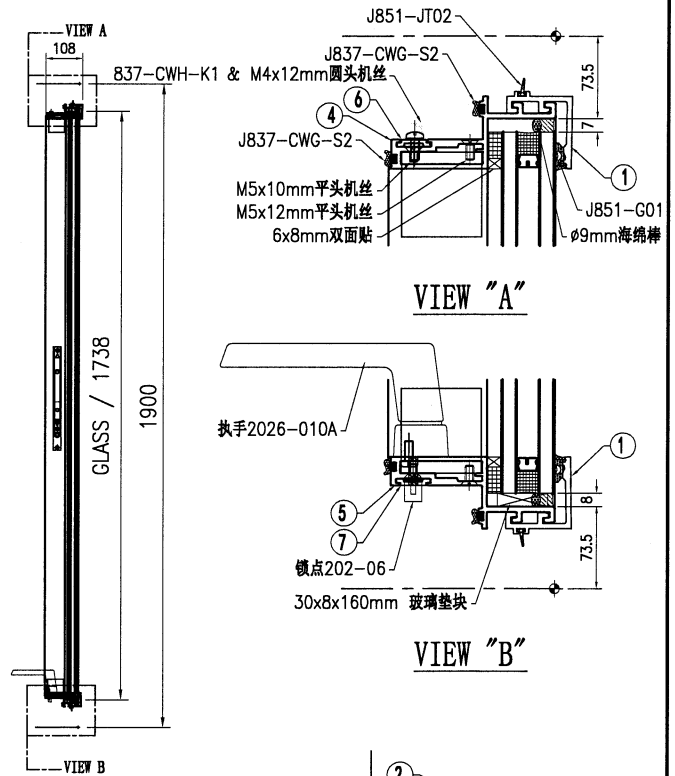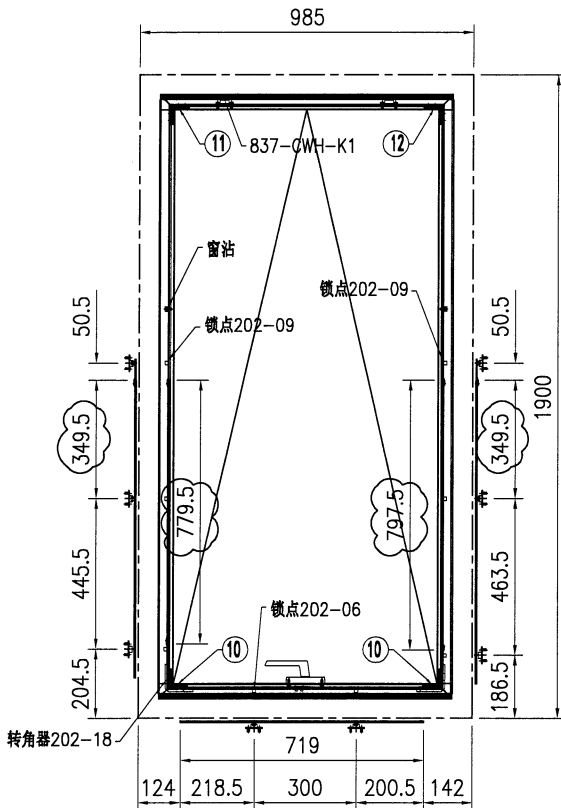


J853-CW-GL1-01-019
W= 847 H= 1738

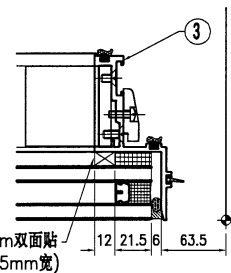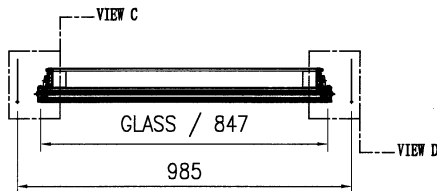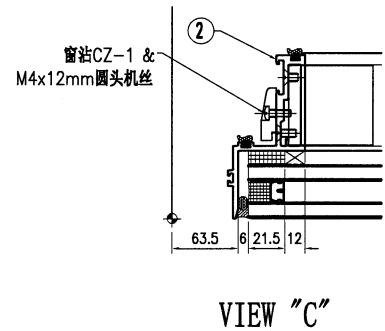

序号	物料编号	长度	数量
1	J853-CW-X86500-011C	864	2
2	J853-CW-X86506-011C	1779	1
3	J853-CW-X86506-012C	1779	1
4	J853-CW-X86507-011C	864	1
5	J853-CW-X86507-012C	864	1
6	J853-CW-X86508-001	52	2
7	J853-CW-X86508-011C	719	1
8	J853-CW-X86508-201	779.5	1
9	J853-CW-X86508-202	797.5	1
10	J853-CW-X86515-001	47	2
11	J853-CW-X86515-002	47	1
12	J853-CW-X86515-003	47	1

序号	物料编号	长度	数量
-	M4x12mm圆头机丝	-	6
-	M5x10mm平头机丝	-	16
-	M5x12mm平头机丝	-	16
-	M5x12mm圆头机丝	-	2
-	6x8mm双面贴	-	1.7
-	12x8mm双面贴	-	3.8
-	ø9mm海绵棒	-	5.5
-	J837-CWG-S2	-	11
-	J851-JT02	-	3.8
-	J851-G01	-	1.7
-	锁点202-06	-	4
-	锁点202-09	-	2
-	837-CWH-K1	-	2
-	执手2026-010A(无盖)	-	1
-	转角器202-18	-	1对
-	窗沾CZ-1	-	2
-	30x8x160mm 玻璃垫块	-	2



-	M5x10mm圆头机丝	-	4
-	限位撑2031-G(带钥匙)-10"	-	1对

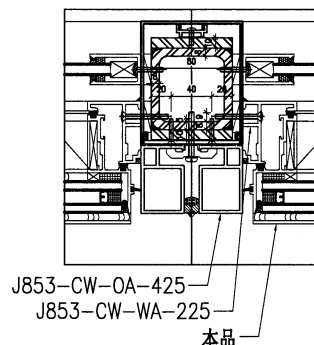






美特铝质有限公司
MIDI Aluminium Fabricator Ltd.

工程号	J853	制图	J.L.	8/11/24	物料号	-	
地盘	香港延坪路	复核	-	-	图号	J853-CW-WA-026	
版本	1	名称	副框组装图	批准	-	数量	10
日期	30/1	材料	-	单件面积(㎡)	-	长度	820
采用	工厂	地盘	√	宽度	1850		

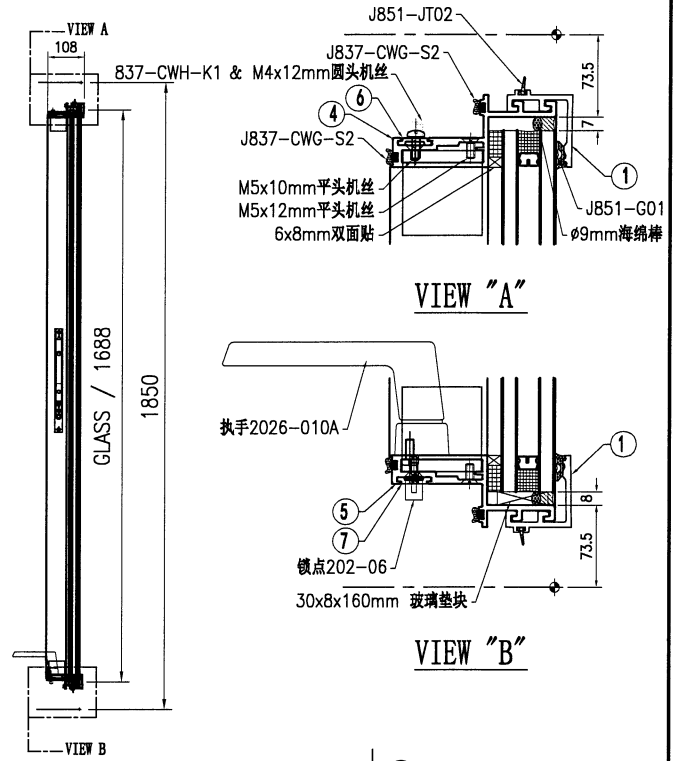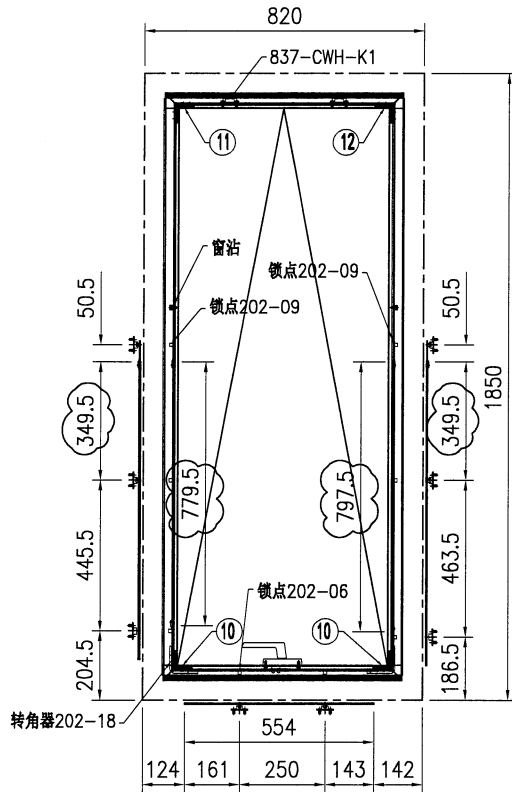


J853-CW-GL1-01-024
W= 682 H= 1688

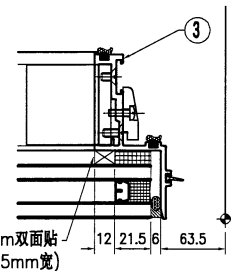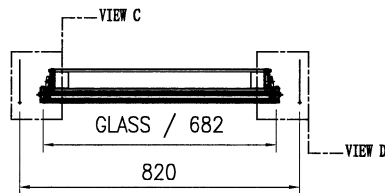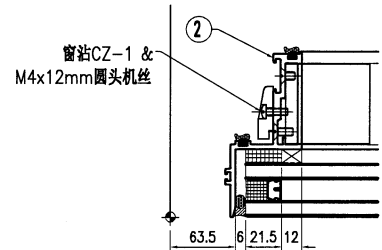

序号	物料编号	长度	数量
1	J853-CW-X86500-011E	699	2
2	J853-CW-X86506-011B	1729	1
3	J853-CW-X86506-012B	1729	1
4	J853-CW-X86507-011E	699	1
5	J853-CW-X86507-012E	699	1
6	J853-CW-X86508-001	52	2
7	J853-CW-X86508-011E	554	1
8	J853-CW-X86508-201	779.5	1
9	J853-CW-X86508-202	797.5	1
10	J853-CW-X86515-001	47	2
11	J853-CW-X86515-002	47	1
12	J853-CW-X86515-003	47	1

序号	物料编号	长度	数量
-	M4x12mm圆头机丝	-	6
-	M5x10mm平头机丝	-	16
-	M5x12mm平头机丝	-	16
-	M5x12mm圆头机丝	-	2
-	6x8mm双面贴	-	1.4
-	12x8mm双面贴	-	3.7
-	Ø9mm海绵棒	-	5.1
-	J837-CWG-S2	-	10.2
-	J851-JT02	-	5.1
-	J851-G01	-	1.4
-	锁点202-06	-	4
-	锁点202-09	-	2
-	837-CWH-K1	-	2
-	执手2026-010A(无盖)	-	1
-	转角器202-18	-	1对
-	窗沾CZ-1	-	2
-	30x8x160mm 玻璃垫块	-	2




-	M5x10mm圆头机丝	-	4
-	限位撑2031-G(带钥匙)-10"	-	1对

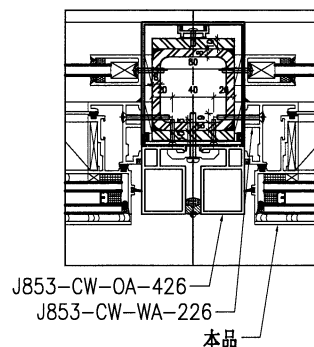




美特铝质有限公司
MIDI Aluminium Fabricator Ltd.


工程号	J853	制图	J.L.	8/11/24	物料号	-	
地盘	香港延坪路	复核	-	-	图号	J853-CW-WA-027	
版本	1	名称	副框组装图	批准	-	数量	5
日期	30/1	材料	-	单件面积(㎡)	-	长度	1205
采用	工厂	颜色	-	宽度	2150		

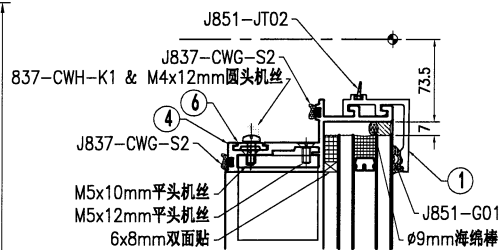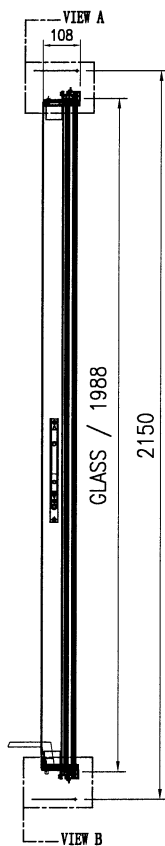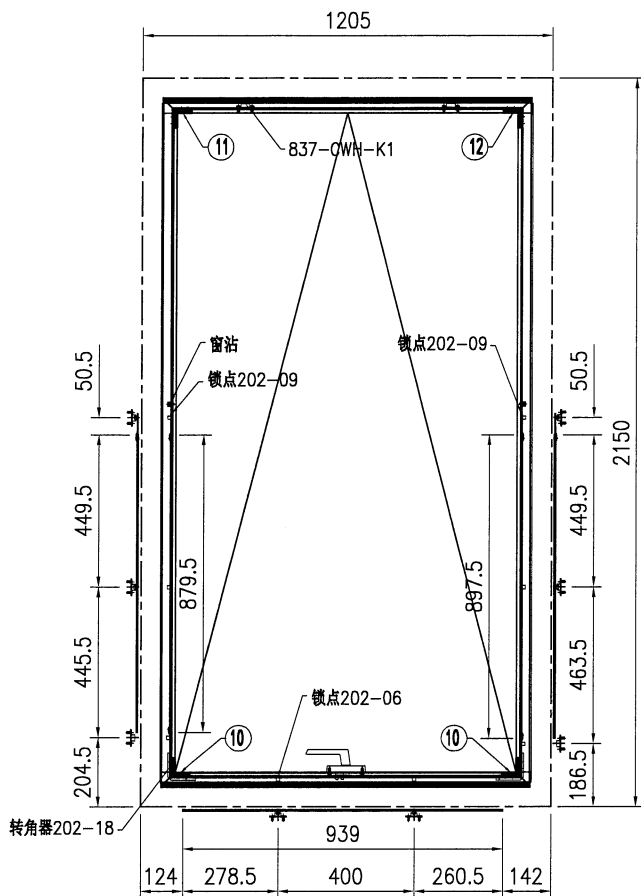


VIEW "A"

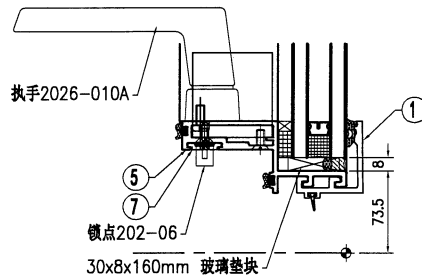


VIEW "B"

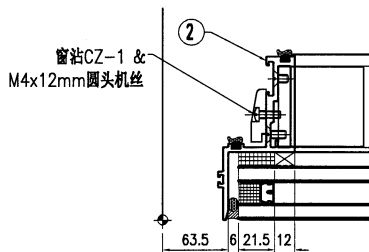

VIEW "C"

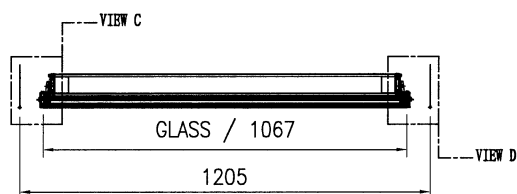

J853-CW-GL1-01-025
W= 1067 H= 1988

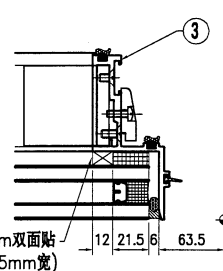


VIEW "D"

序号	物料编号	长度	数量
1	J853-CW-X86500-011F	1084	2
2	J853-CW-X86506-011D	2029	1
3	J853-CW-X86506-012D	2029	1
4	J853-CW-X86507-011F	1084	1
5	J853-CW-X86507-012F	1084	1
6	J853-CW-X86508-001	52	2
7	J853-CW-X86508-011F	939	1
8	J853-CW-X86508-213	879.5	1
9	J853-CW-X86508-214	897.5	1
10	J853-CW-X86515-001	47	2
11	J853-CW-X86515-002	47	1
12	J853-CW-X86515-003	47	1

序号	物料编号	长度	数量
-	M4x12mm圆头机丝	-	6
-	M5x10mm平头机丝	-	16
-	M5x12mm平头机丝	-	16
-	M5x12mm圆头机丝	-	2
-	6x8mm双面贴	-	2
-	12x8mm双面贴	-	4.3
-	Ø9mm海绵棒	-	6.3
-	J837-CWG-S2	-	12.6
-	J851-JT02	-	6.3
-	J851-G01	-	2
-	锁点202-06	-	4
-	锁点202-09	-	2
-	837-CWH-K1	-	2
-	执手2026-010A(无盖)	-	1
-	转角器202-18	-	1对
-	窗沾CZ-1	-	2
-	30x8x160mm 玻璃垫块	-	2




M5x10mm圆头机丝	4
限位撑2031-G(带钥匙)-10"	1对

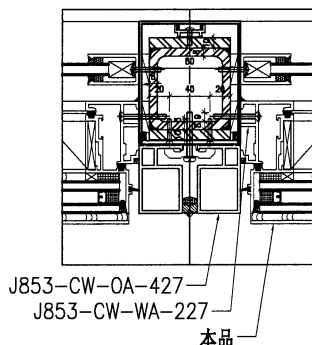




美特铝质有限公司
MIDI Aluminium Fabricator Ltd.

工程号	J853	制图	J.L.	8/11/24	物料号	-	
地盘	香港延坪路	复核	-	-	图号	J853-CW-WA-028	
版本	1	名称	副框组装图	批准	-	数量	4
日期	30/1	材料	-	单件面积(㎡)	-	长度	1350
采用	工厂	地盘	√	宽度	1850		
颜色	-						

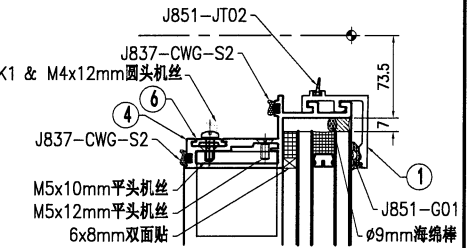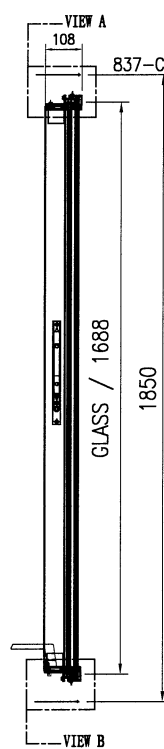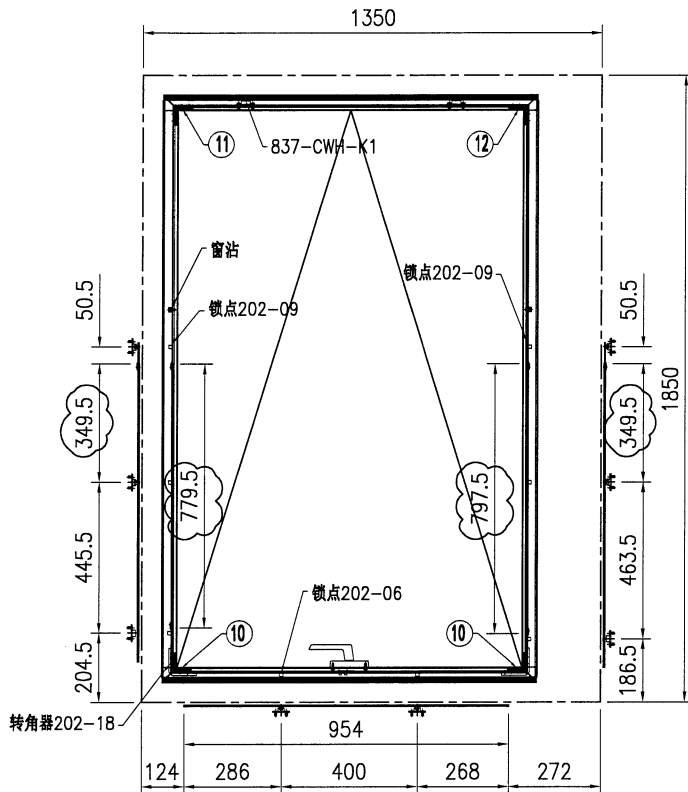


VIEW "A"


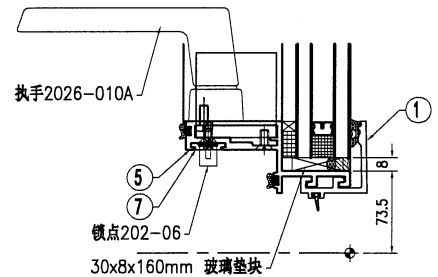


VIEW "B"

J853-CW-GL1-01-014
W= 1081 H= 1688

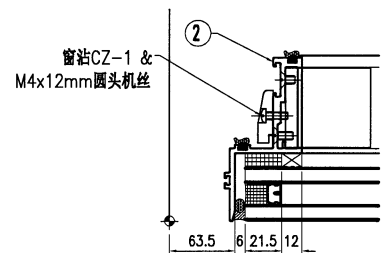

VIEW "C"

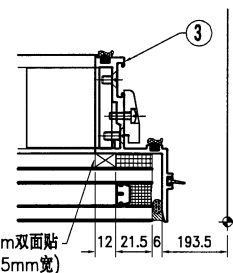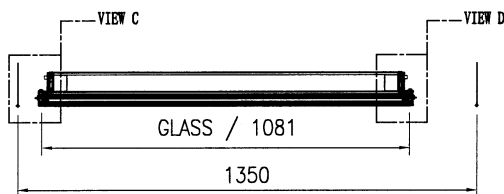


VIEW "D"

序号	物料编号	长度	数量
1	J853-CW-X86500-011G	1099	2
2	J853-CW-X86506-011B	1729	1
3	J853-CW-X86506-012B	1729	1
4	J853-CW-X86507-011G	1099	1
5	J853-CW-X86507-012G	1099	1
6	J853-CW-X86508-001	52	2
7	J853-CW-X86508-011G	954	1
8	J853-CW-X86508-201	779.5	1
9	J853-CW-X86508-202	797.5	1
10	J853-CW-X86515-001	47	2
11	J853-CW-X86515-002	47	1
12	J853-CW-X86515-003	47	1

序号	物料编号	长度	数量
-	M4x12mm圆头机丝	-	6
-	M5x10mm平头机丝	-	16
-	M5x12mm平头机丝	-	16
-	M5x12mm圆头机丝	-	2
-	6x8mm双面贴	-	2.2
-	12x8mm双面贴	-	3.7
-	Ø9mm海绵棒	-	5.9
-	J837-CWG-S2	-	11.8
-	J851-JT02	-	5.9
-	J851-G01	-	2.2
-	锁点202-06	-	4
-	锁点202-09	-	2
-	837-CWH-K1	-	2
-	执手2026-010A(无盖)	-	1
-	转角器202-18	-	1对
-	窗沾CZ-1	-	2
-	30x8x160mm 玻璃垫块	-	2




M5x10mm圆头机丝	4
限位撑2031-G(带钥匙)-10"	1对

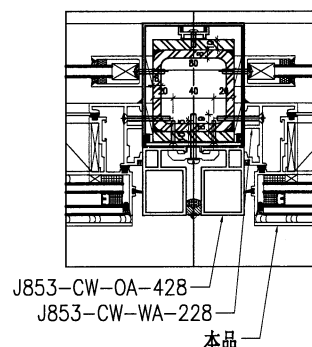




美特铝质有限公司
MIDI Aluminium Fabricator Ltd.


工程号	J853	制图	J.L.	8/11/24	物料号	-	
地盘	香港延坪路	复核	-	-	图号	J853-CW-WA-029	
版本	1	名称	副框组装图	批准	-	数量	2
日期	30/1	材料	-	单件面积(㎡)	-	长度	1350
采用	工厂	地盘	√	宽度	1900		

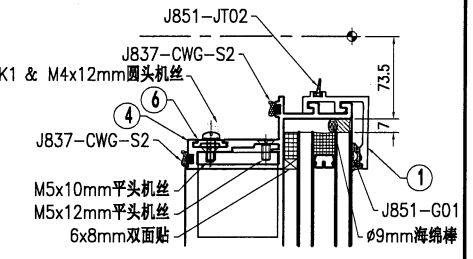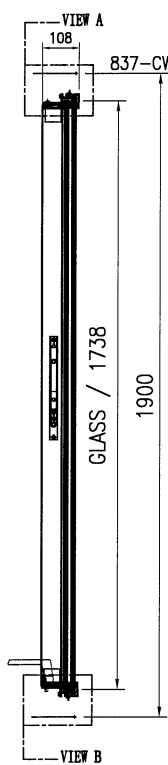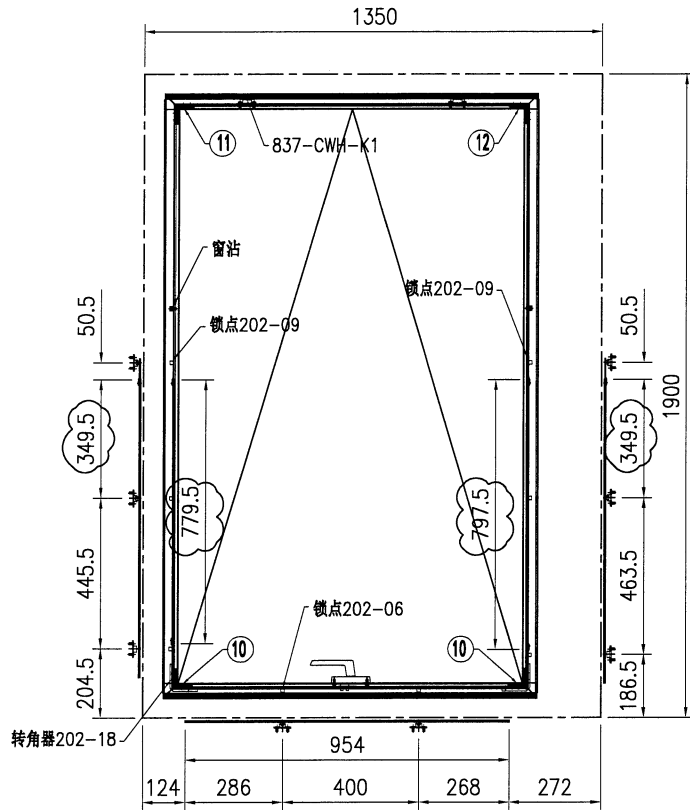


VIEW "A"

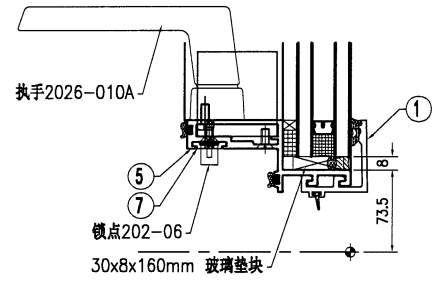


VIEW "B"

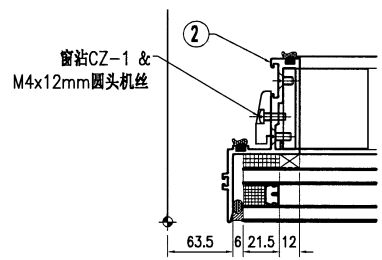


VIEW "C"

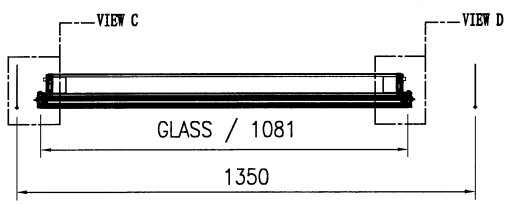

J853-CW-GL-01-015
W= 1081 H= 1738

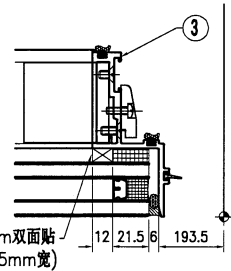

VIEW "D"

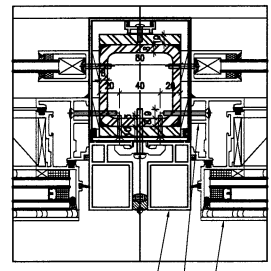

序号	物料编号	长度	数量
1	J853-CW-X86500-011G	1099	2
2	J853-CW-X86506-011C	1779	1
3	J853-CW-X86506-012C	1779	1
4	J853-CW-X86507-011G	1099	1
5	J853-CW-X86507-012G	1099	1
6	J853-CW-X86508-001	52	2
7	J853-CW-X86508-011G	954	1
8	J853-CW-X86508-201	779.5	1
9	J853-CW-X86508-202	797.5	1
10	J853-CW-X86515-001	47	2
11	J853-CW-X86515-002	47	1
12	J853-CW-X86515-003	47	1



序号	物料编号	长度	数量
-	M4x12mm圆头机丝	-	6
-	M5x10mm平头机丝	-	16
-	M5x12mm平头机丝	-	16
-	M5x12mm圆头机丝	-	2
-	6x8mm双面贴	-	2.2
-	12x8mm双面贴	-	3.8
-	φ9mm海绵棒	-	6
-	J837-CWG-S2	-	12
-	J851-JT02	-	6
-	J851-G01	-	2.2
-	锁点202-06	-	4
-	锁点202-09	-	2
-	837-CWH-K1	-	2
-	执手2026-010A(无盖)	-	1
-	转角器202-18	-	1对
-	窗沾CZ-1	-	2
-	30x8x160mm 玻璃垫块	-	2

M5x10mm圆头机丝	-	4
限位撑2031-G(带钥匙)-10"	-	1对





美特铝质有限公司
MIDI Aluminium Fabricator Ltd.


工程号	J853	制图	J.L.	8/11/24	物料号	-	
地盘	香港延坪路	复核	-	-	图号	J853-CW-WA-030	
版本	1	名称	副框组装图	批准	-	数量	10
日期	30/1	材料	-	单件面积(㎡)	-	长度	1150
采用	工厂	地盘	√	宽度	1850		

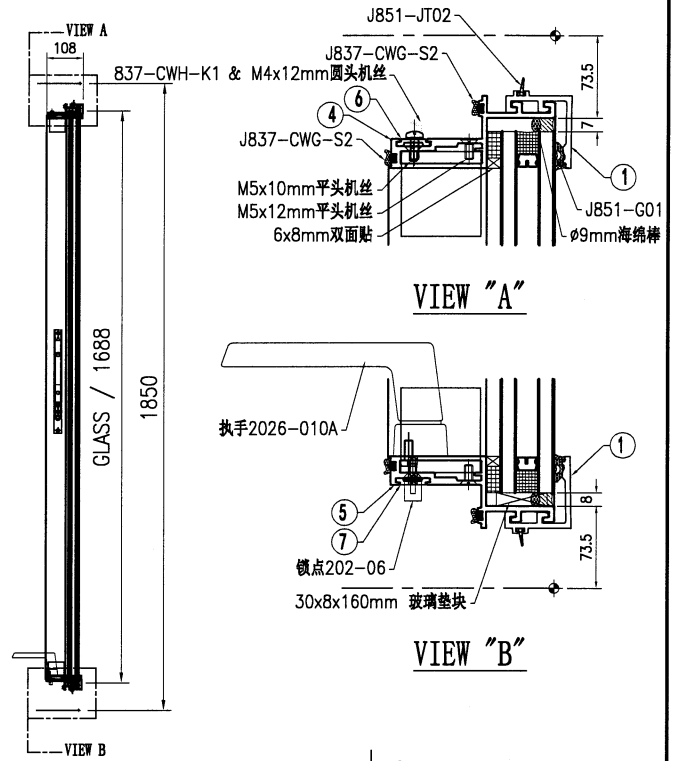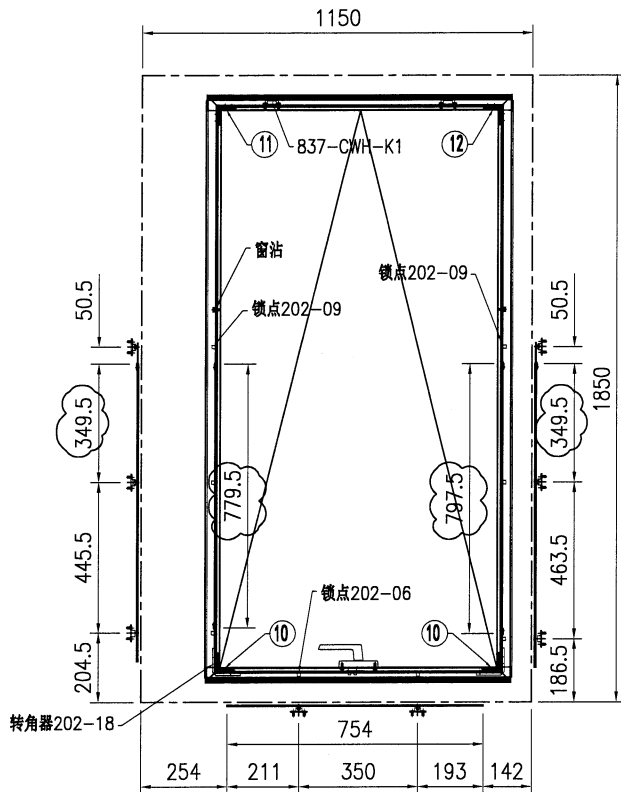

J853-CW-GL1-01-022
W= 881 H= 1688

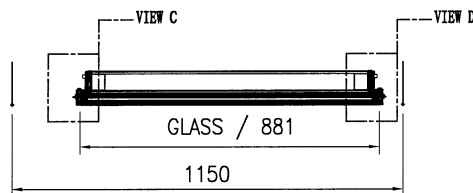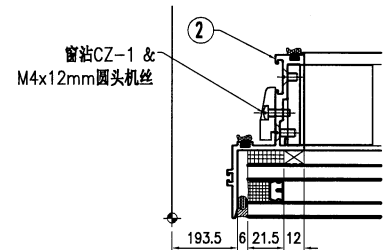

VIEW "C"

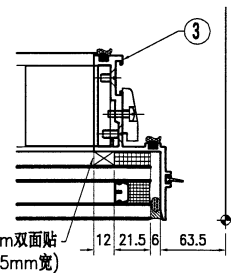



VIEW "D"

序号	物料编号	长度	数量
1	J853-CW-X86500-011H	899	2
2	J853-CW-X86506-011B	1729	1
3	J853-CW-X86506-012B	1729	1
4	J853-CW-X86507-011H	899	1
5	J853-CW-X86507-012H	899	1
6	J853-CW-X86508-001	52	2
7	J853-CW-X86508-011H	754	1
8	J853-CW-X86508-201	779.5	1
9	J853-CW-X86508-202	797.5	1
10	J853-CW-X86515-001	47	2
11	J853-CW-X86515-002	47	1
12	J853-CW-X86515-003	47	1

序号	物料编号	长度	数量
-	M4x12mm 圆头机丝	-	6
-	M5x10mm 平头机丝	-	16
-	M5x12mm 平头机丝	-	16
-	M5x12mm 圆头机丝	-	2
-	6x8mm 双面贴	-	1.8
-	12x8mm 双面贴	-	3.7
-	Ø9mm 海绵棒	-	5.5
-	J837-CWG-S2	-	11
-	J851-JT02	-	5.5
-	J851-G01	-	1.8
-	锁点202-06	-	4
-	锁点202-09	-	2
-	837-CWH-K1	-	2
-	执手2026-010A(无盖)	-	1
-	转角器202-18	-	1对
-	窗沾CZ-1	-	2
-	30x8x160mm 玻璃垫块	-	2




M5x10mm 圆头机丝	4
限位撑2031-G(带钥匙)-10"	1对

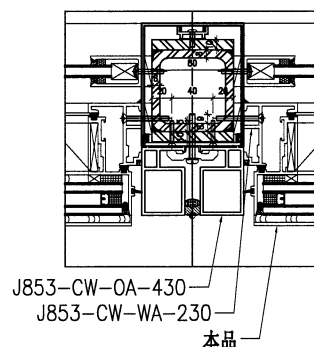

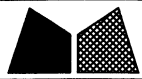


美特铝质有限公司
MIDI Aluminium Fabricator Ltd.


工程号	J853	制图	J.L.	8/11/24	物料号	-	
地盘	香港延坪路	复核	-	-	图号	J853-CW-WA-031	
版本	1	名称	副框组装图	批准	-	数量	5
日期	30/1	材料	-	单件面积(㎡)	-	长度	1150
采用	工厂	地盘	√	宽度	2150		
颜色	-						

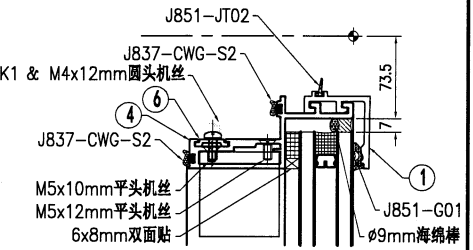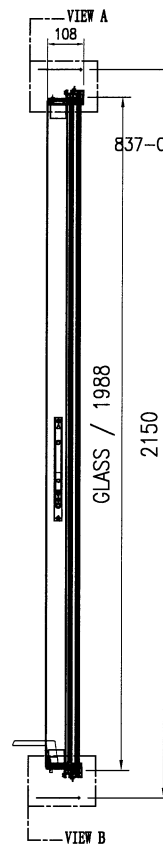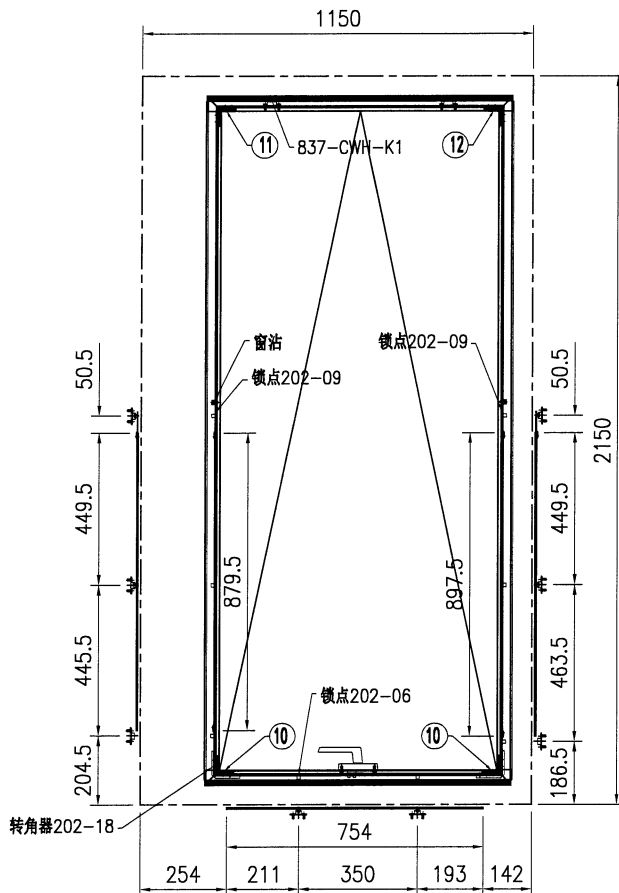


VIEW "A"

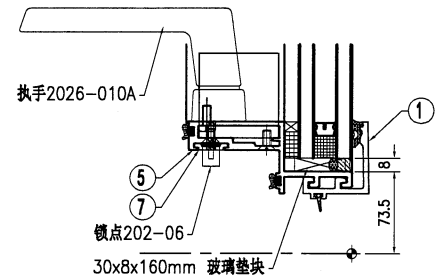

VIEW "B"

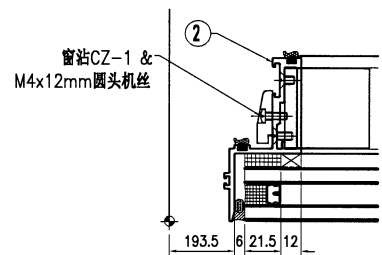

VIEW "C"

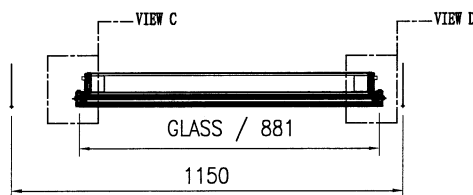


J853-CW-GL1-01-023	
W= 881	H= 1988


序号	物料编号	长度	数量
1	J853-CW-X86500-011H	899	2
2	J853-CW-X86506-011D	2029	1
3	J853-CW-X86506-012D	2029	1
4	J853-CW-X86507-011H	899	1
5	J853-CW-X86507-012H	899	1
6	J853-CW-X86508-001	52	2
7	J853-CW-X86508-011H	754	1
8	J853-CW-X86508-213	879.5	1
9	J853-CW-X86508-214	897.5	1
10	J853-CW-X86515-001	47	2
11	J853-CW-X86515-002	47	1
12	J853-CW-X86515-003	47	1

序号	物料编号	长度	数量
-	M4x12mm圆头机丝	-	6
-	M5x10mm平头机丝	-	16
-	M5x12mm平头机丝	-	16
-	M5x12mm圆头机丝	-	2
-	6x8mm双面贴	-	1.8
-	12x8mm双面贴	-	4
-	Ø9mm海绵棒	-	5.8
-	J837-CWG-S2	-	11.6
-	J851-JT02	-	5.8
-	J851-G01	-	1.8
-	锁点202-06	-	4
-	锁点202-09	-	2
-	837-CWH-K1	-	2
-	执手2026-010A(无盖)	-	1
-	转角器202-18	-	1对
-	窗沾CZ-1	-	2
-	30x8x160mm 玻璃垫块	-	2

M5x10mm圆头机丝	4
限位撑2031-G(带钥匙)-10"	1对

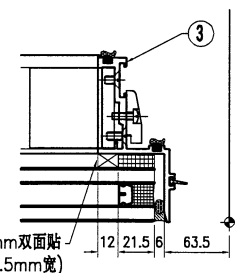







VIEW "D"

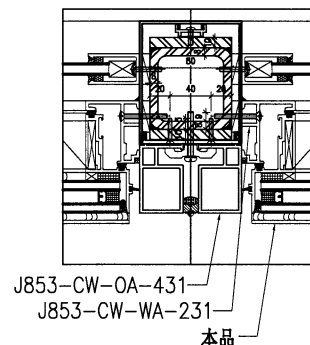



美特铝质有限公司
MIDI Aluminium Fabricator Ltd.

工程号	J853	制图	J.L.	8/11/24	物料号	-
地盘	香港延坪路	复核	-	-	图号	J853-CW-WA-221
版本	1	采用	工厂		名称	副框组装图
日期	30/1	颜色	-		材料	-
					批准	-
					数量	2
					单件面积(㎡)	-
					长度	1140
					宽度	1800

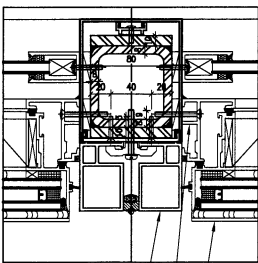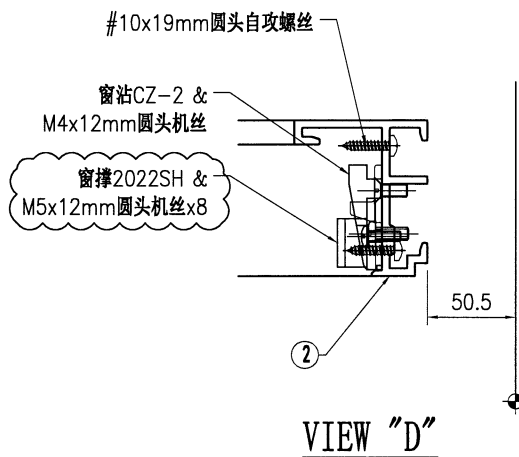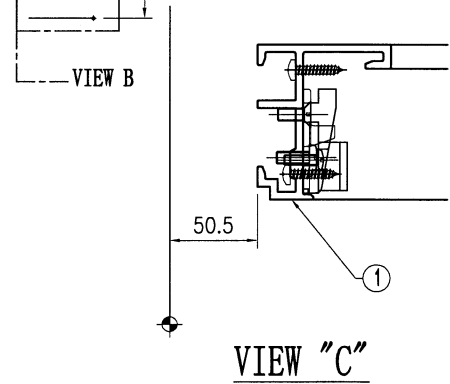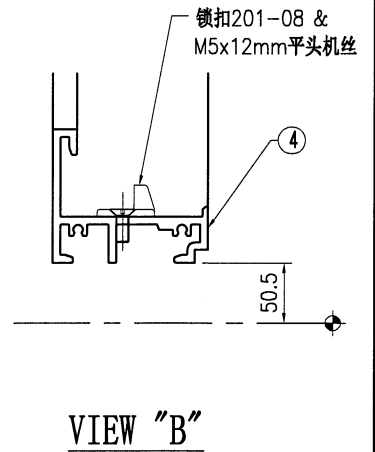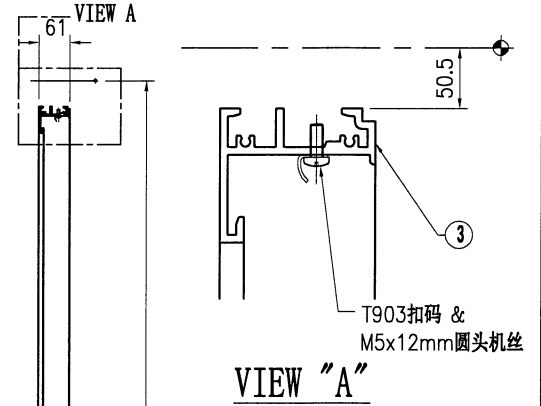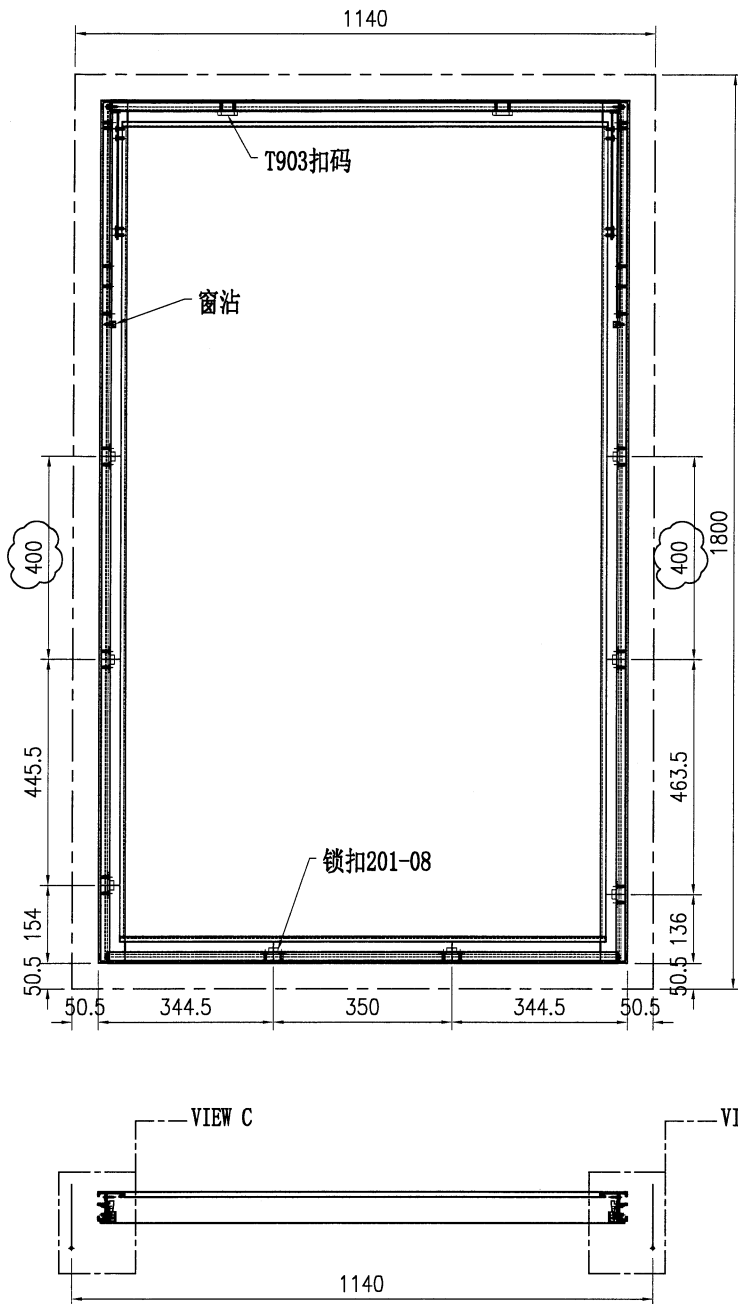

J853-CW-OA-421
本品
J853-CW-WA-021



序号	物料编号	长度	数量
-	#10x19mm圆头自攻螺丝	-	8
-	M4x12mm圆头机丝	-	2
-	M5x12mm圆头机丝	-	20
-	M5x12mm平头机丝	-	16
-	窗沾CZ-2	-	2
-	T903扣码	-	2
-	锁扣201-08	-	8
-	窗撑2021-AA24	-	1对

序号	物料编号	长度	数量
1	J853-CW-X86505-011A	1699	1
2	J853-CW-X86505-012A	1699	1
3	J853-CW-X86509-011A	1003	1
4	J853-CW-X86509-012A	1003	1




美特铝质有限公司
MIDI Aluminium Fabricator Ltd.



工程号	J853	制图	J.L.	8/11/24	物料号	-
地盘	香港延坪路	复核	-	-	图号	J853-CW-WA-222
版本	1	采用	工厂		名称	副框组装图
日期	30/1	颜色	-		材料	-
					批准	-
					数量	14
					单件面积(m ²)	-
					长度	1100
					宽度	1850

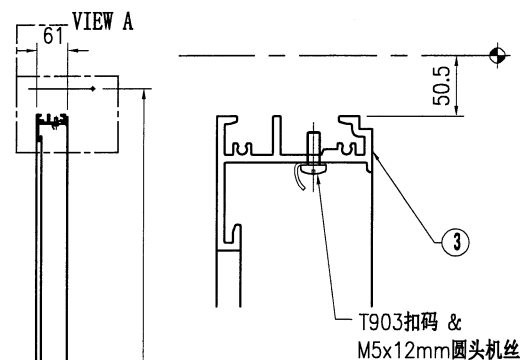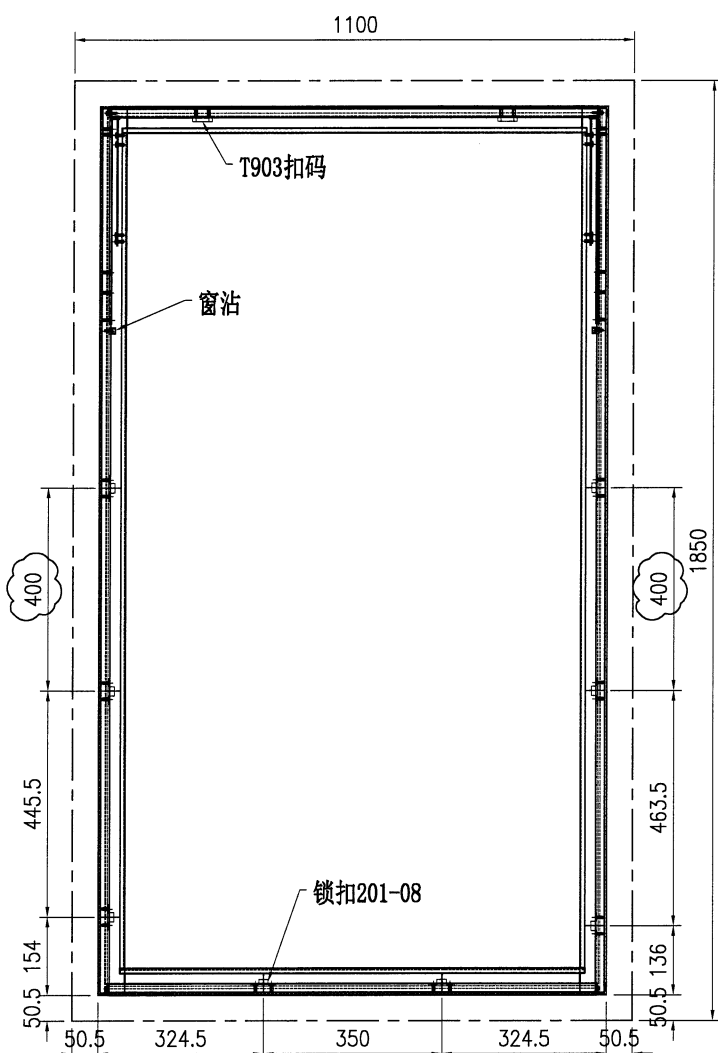


VIEW "A"

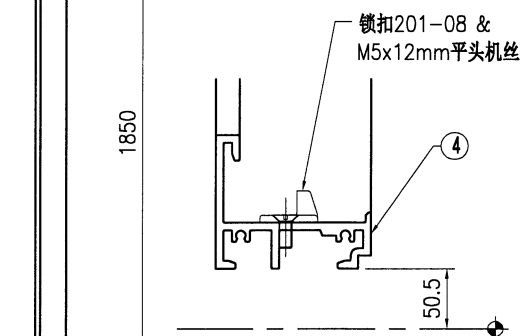

VIEW "B"

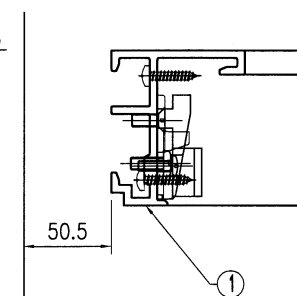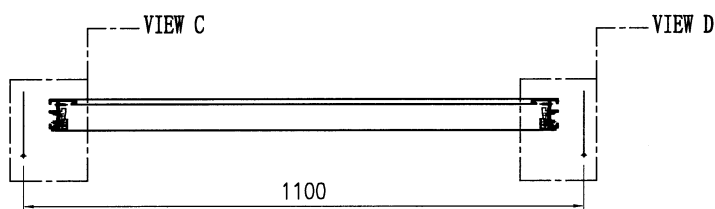

VIEW "C"

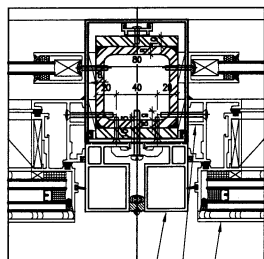


J853-CW-OA-422

本品

J853-CW-WA-022

序号	物料编号	长度	数量
1	J853-CW-X86505-011B	1749	1
2	J853-CW-X86505-012B	1749	1
3	J853-CW-X86509-011B	963	1
4	J853-CW-X86509-012B	963	1

序号	物料编号	长度	数量
-	#10x19mm圆头自攻螺丝	-	8
-	M4x12mm圆头机丝	-	2
-	M5x12mm圆头机丝	-	20
-	M5x12mm平头机丝	-	16
-	窗沾CZ-2	-	2
-	T903扣码	-	2
-	锁扣201-08	-	8
-	窗撑2021-AA24"	-	1对


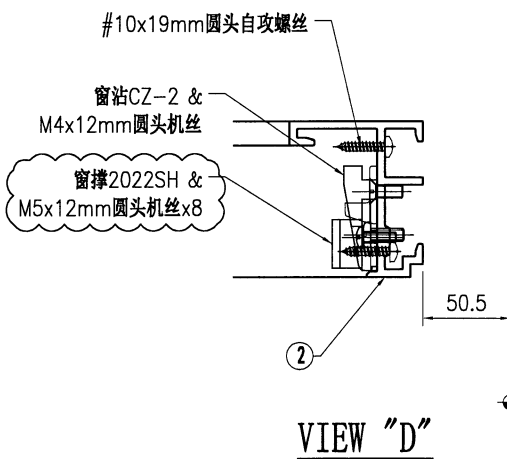


VIEW "D"




美特铝质有限公司
MIDI Aluminium Fabricator Ltd.



工程号	J853	制图	J.L.	8/11/24	物料号	-	
地盘	香港延坪路	复核	-	-	图号	J853-CW-WA-223	
版本	1	名称	副框组装图	批准	-	数量	4
日期	30/1	材料	-	单件面积(m ²)	-	长度	985
采用	工厂	地盘	√	宽度	1850		
颜色	-						

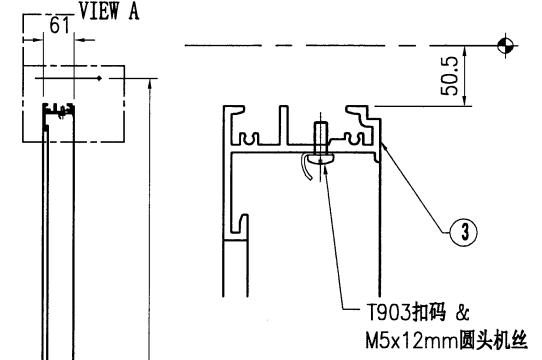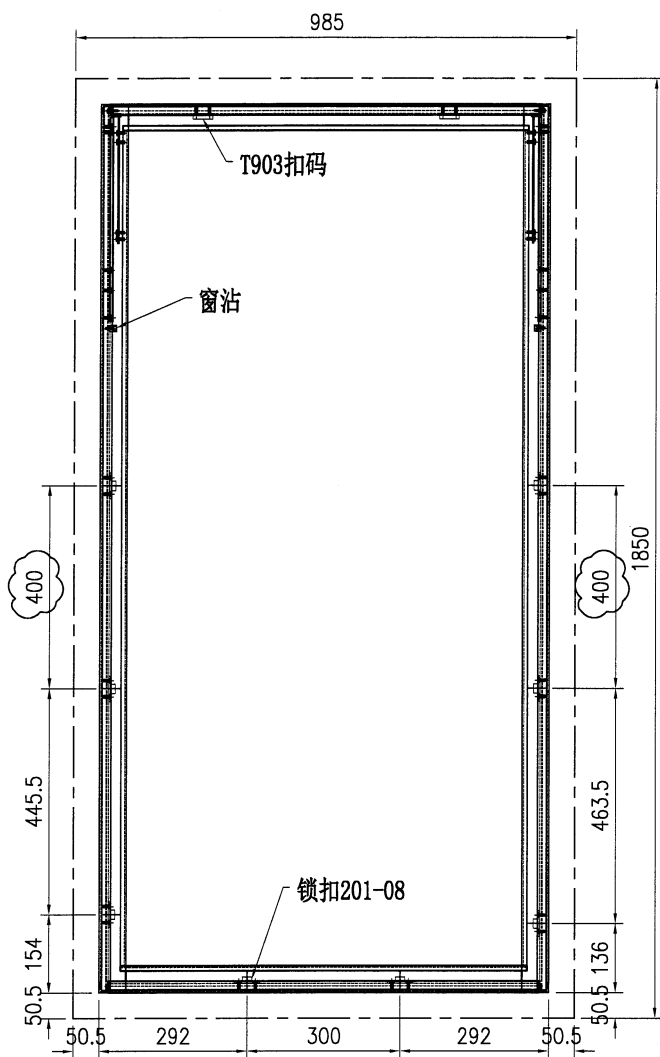


VIEW "A"

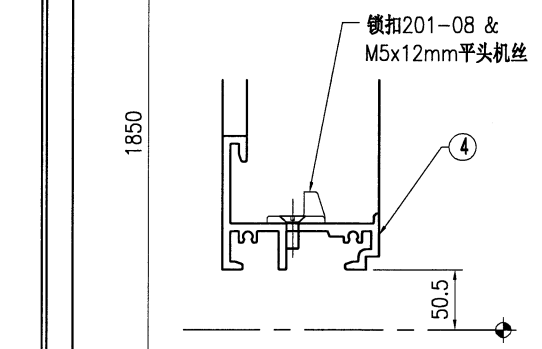


VIEW "B"

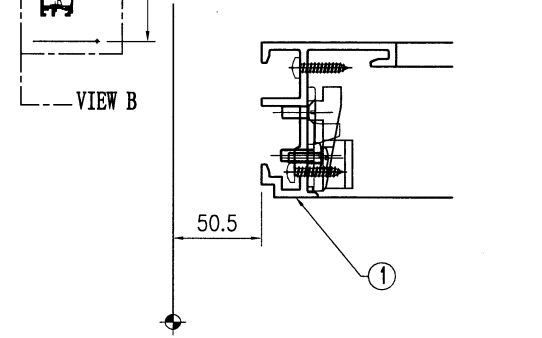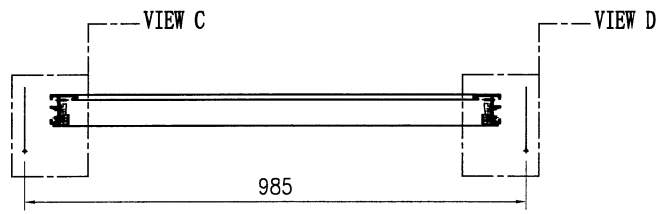

VIEW "C"

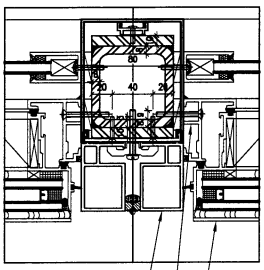

J853-CW-OA-423
本品
J853-CW-WA-023

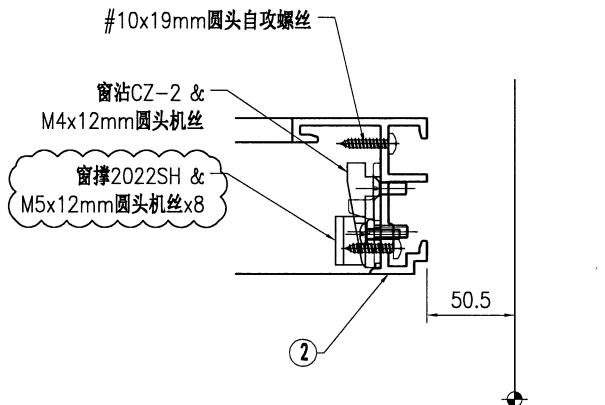

VIEW "D"


序号	物料编号	长度	数量
1	J853-CW-X86505-011B	1749	1
2	J853-CW-X86505-012B	1749	1
3	J853-CW-X86509-011C	848	1
4	J853-CW-X86509-012C	848	1

序号	物料编号	长度	数量
-	#10x19mm圆头自攻螺丝	-	8
-	M4x12mm圆头机丝	-	2
-	M5x12mm圆头机丝	-	20
-	M5x12mm平头机丝	-	16
-	窗沾CZ-2	-	2
-	T903扣码	-	2
-	锁扣201-08	-	8
-	窗撑2021-AA24"	-	1对



美特铝质有限公司
MIDI Aluminium Fabricator Ltd.

工程号	J853	制图	J.L.	8/11/24	物料号	-	
地盘	香港延坪路	复核	-	-	图号	J853-CW-WA-224	
版本	1	名称	副框组装图	批准	-	数量	2
日期	30/1	材料	-	单件面积(㎡)	-	长度	1390
采用	工厂	地盘	√	宽度	1900		
颜色	-						

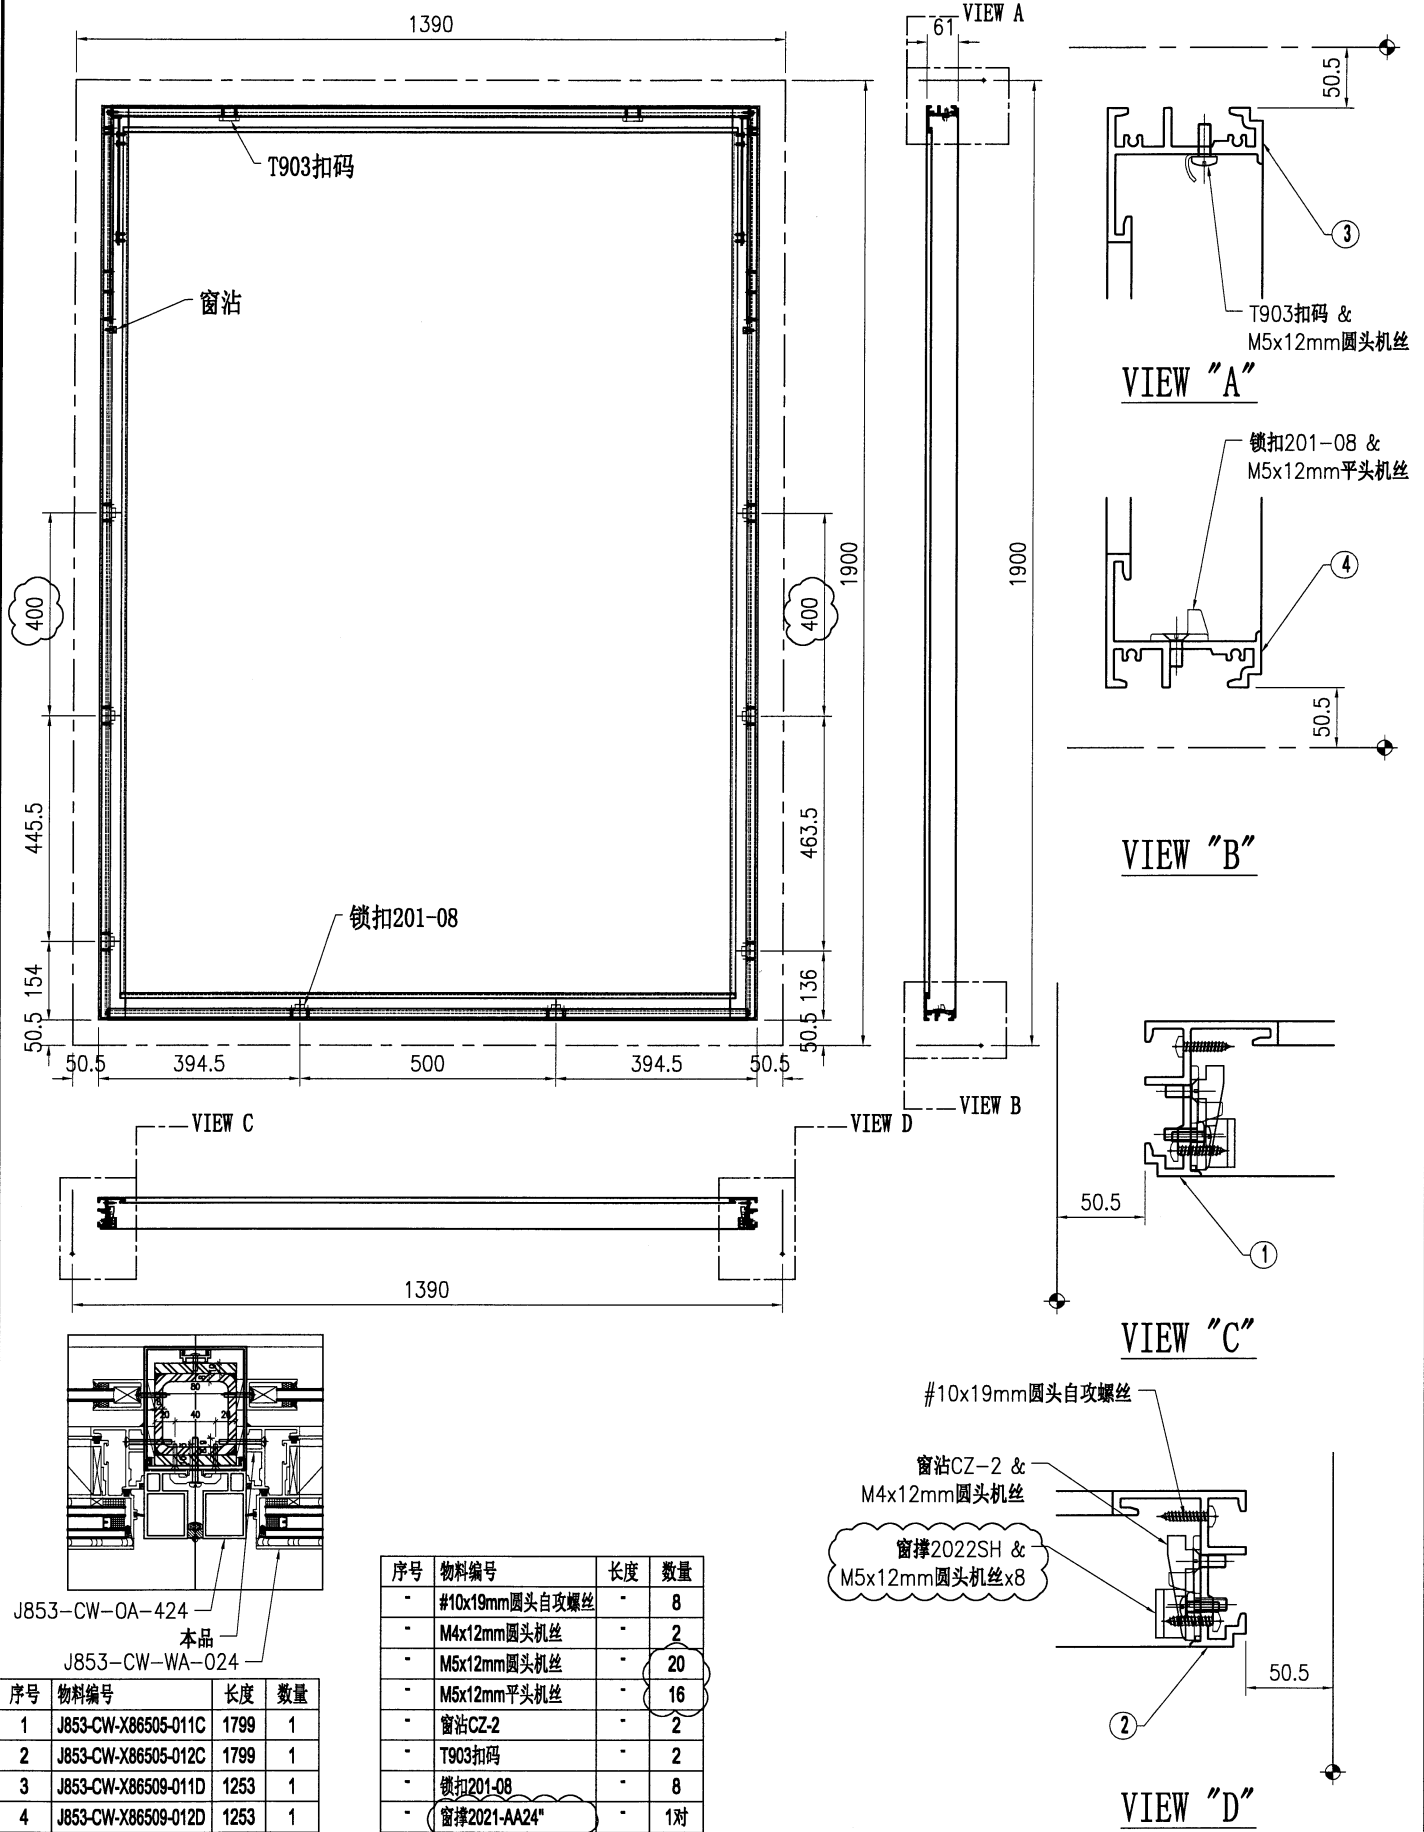

J853-CW-OA-424
本品
J853-CW-WA-024




序号	物料编号	长度	数量
1	J853-CW-X86505-011C	1799	1
2	J853-CW-X86505-012C	1799	1
3	J853-CW-X86509-011D	1253	1
4	J853-CW-X86509-012D	1253	1

序号	物料编号	长度	数量
-	#10x19mm圆头自攻螺丝	-	8
-	M4x12mm圆头机丝	-	2
-	M5x12mm圆头机丝	-	20
-	M5x12mm平头机丝	-	16
-	窗沾CZ-2	-	2
-	T903扣码	-	2
-	锁扣201-08	-	8
-	窗撑2021-AA24"	-	1对



美特铝质有限公司
MIDI Aluminium Fabricator Ltd.


工程号	J853	制图	J.L.	8/11/24	物料号	-	
地盘	香港延坪路	复核	-	-	图号	J853-CW-WA-225	
版本	1	名称	副框组装图	批准	-	数量	2
日期	30/1	材料	-	单件面积(㎡)	-	长度	985
采用	工厂	地盘	√	宽度	1900		
颜色	-						

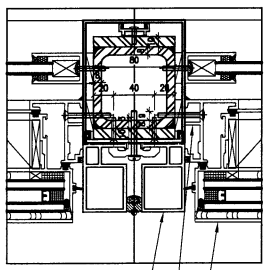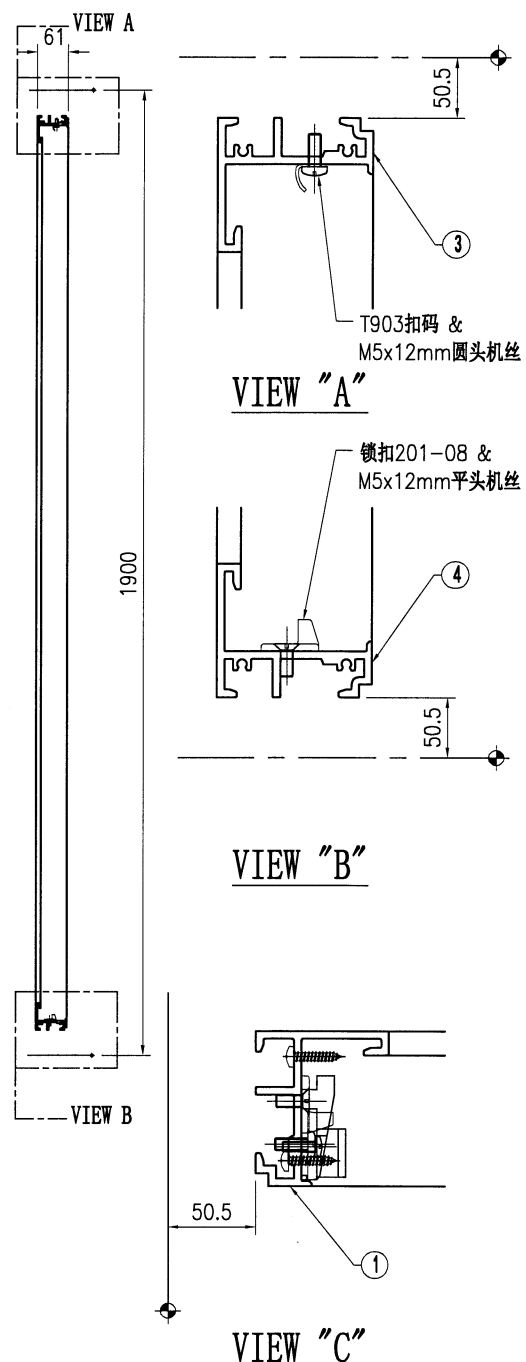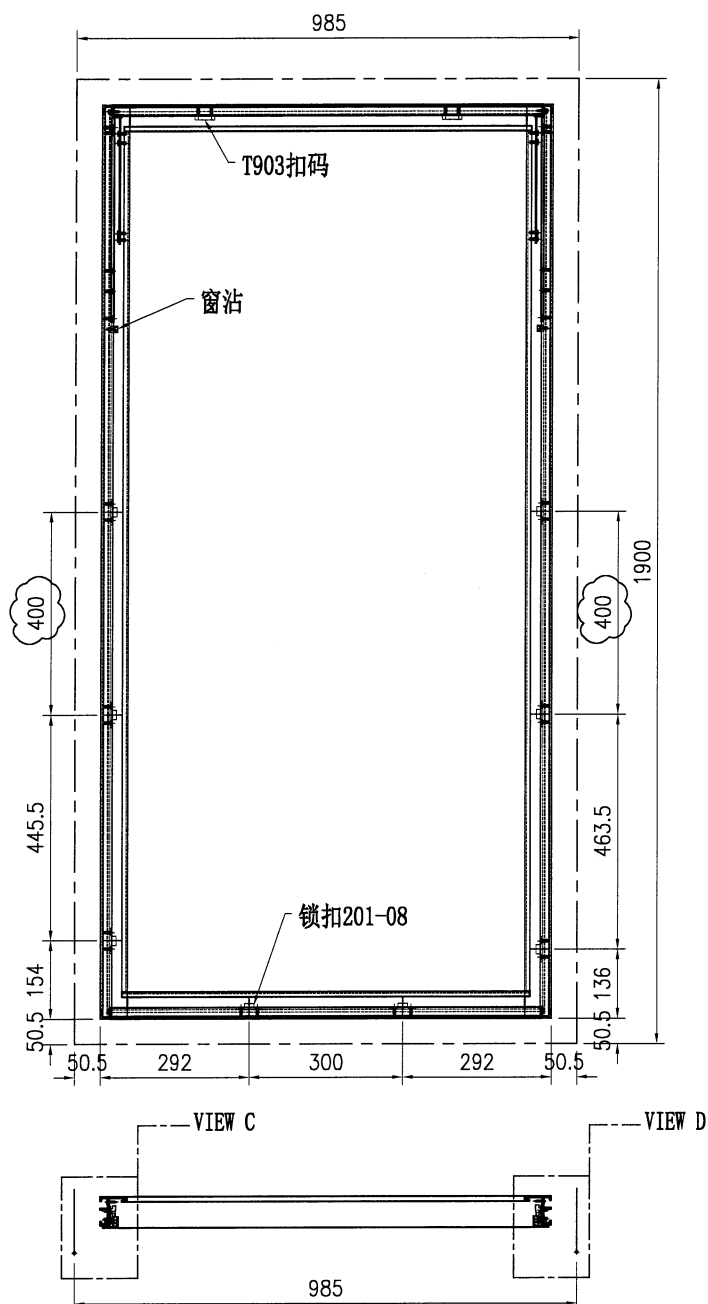

J853-CW-OA-425
本品
J853-CW-WA-025

序号	物料编号	长度	数量
1	J853-CW-X86505-011C	1799	1
2	J853-CW-X86505-012C	1799	1
3	J853-CW-X86509-011C	848	1
4	J853-CW-X86509-012C	848	1




序号	物料编号	长度	数量
-	#10x19mm圆头自攻螺丝	-	8
-	M4x12mm圆头机丝	-	2
-	M5x12mm圆头机丝	-	20
-	M5x12mm平头机丝	-	16
-	窗沾CZ-2	-	2
-	T903扣码	-	2
-	锁扣201-08	-	8
-	窗撑2021-AA24"	-	1对

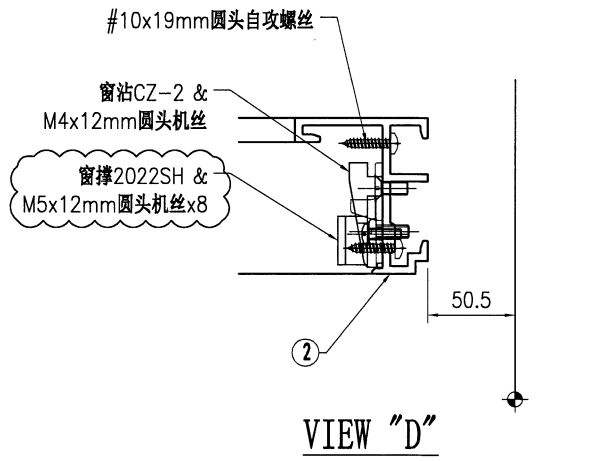




美特铝质有限公司
MIDI Aluminium Fabricator Ltd.


工程号	J853	制图	J.L.	8/11/24	物料号	-	
地盘	香港延坪路	复核	-	-	图号	J853-CW-WA-226	
版本	1	名称	副框组装图	批准	-	数量	10
日期	30/1	材料	-	单件面积(m ²)	-	长度	820
采用	工厂	地盘	√	宽度	1850		
颜色	-						

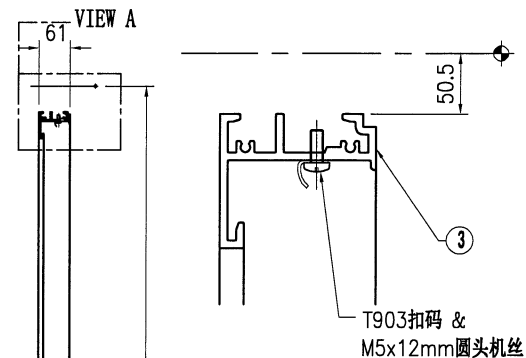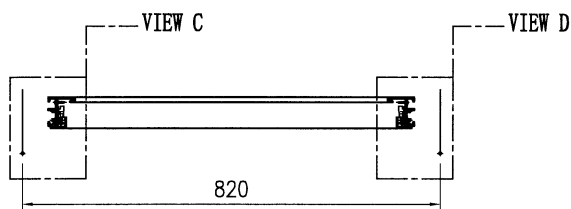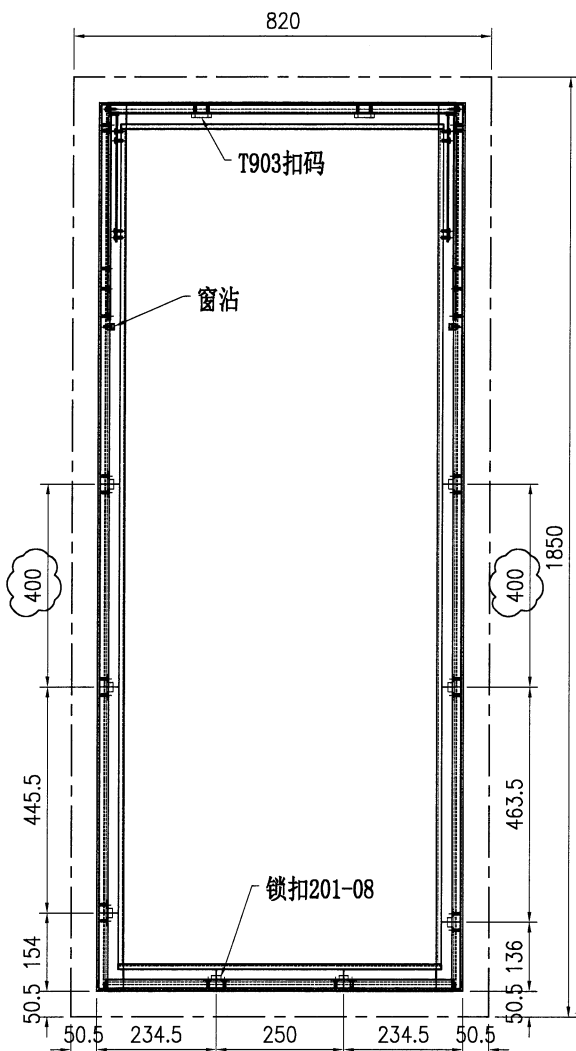


VIEW "A"

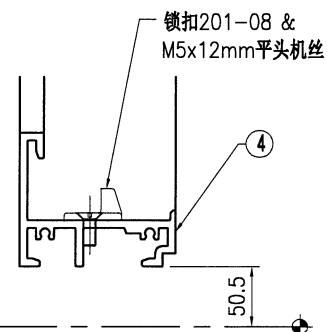


VIEW "B"

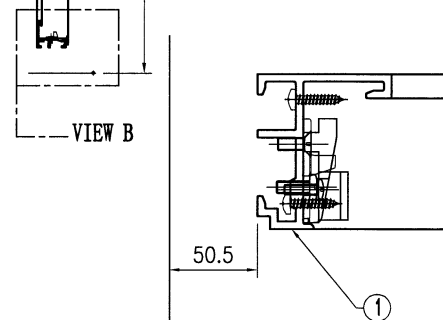

VIEW "C"

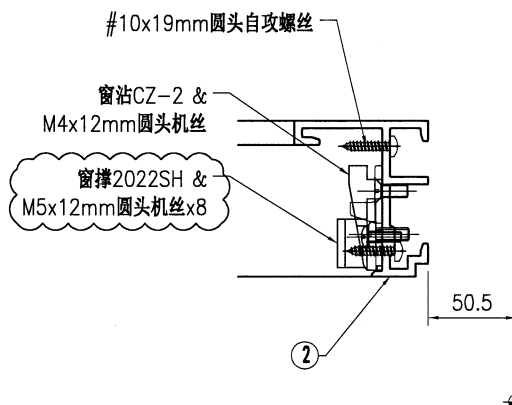

VIEW "D"

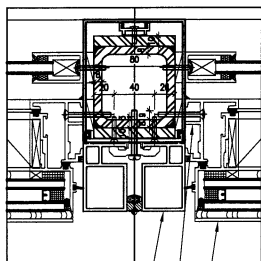

J853-CW-OA-426

本品

J853-CW-WA-026



序号	物料编号	长度	数量
1	J853-CW-X86505-011B	1749	1
2	J853-CW-X86505-012B	1749	1
3	J853-CW-X86509-011E	683	1
4	J853-CW-X86509-012E	683	1

序号	物料编号	长度	数量
-	#10x19mm圆头自攻螺丝	-	8
-	M4x12mm圆头机丝	-	2
-	M5x12mm圆头机丝	-	20
-	M5x12mm平头机丝	-	16
-	窗沾CZ-2	-	2
-	T903扣码	-	2
-	锁扣201-08	-	8
-	窗撑2021-AA24"	-	1对




美特铝质有限公司
MIDI Aluminium Fabricator Ltd.


工程号	J853	制图	J.L.	8/11/24	物料号	-
地盘	香港延坪路	复核	-	-	图号	J853-CW-WA-227
名称	副框组装图	批准	-	-	数量	5
日期	30/1	材料	-	单件面积(m ²)	长度	1205
采用	工厂	颜色	-	宽度	2150	

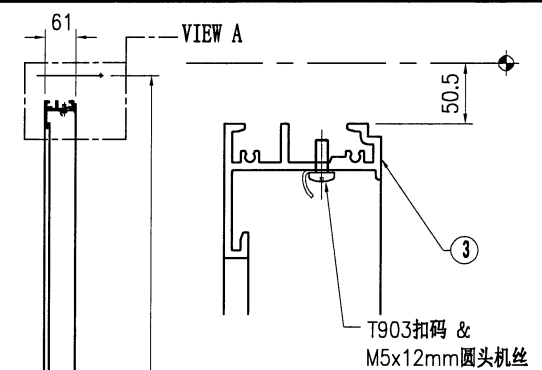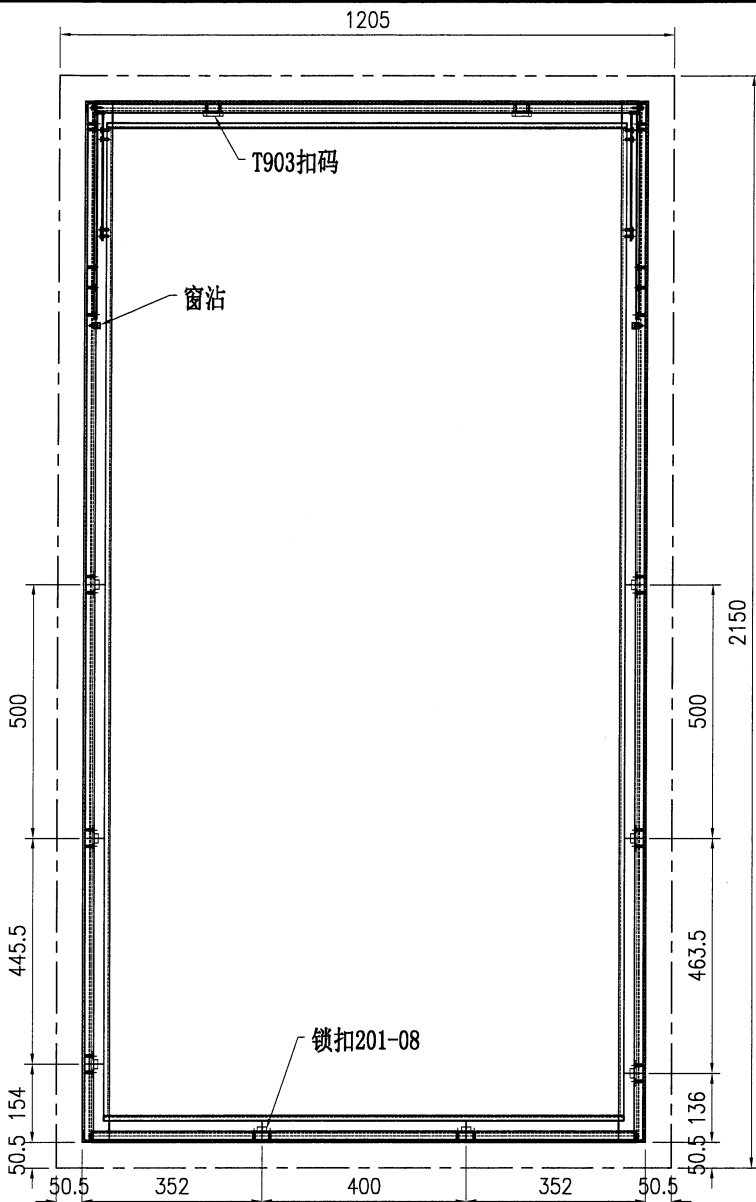


VIEW "A"

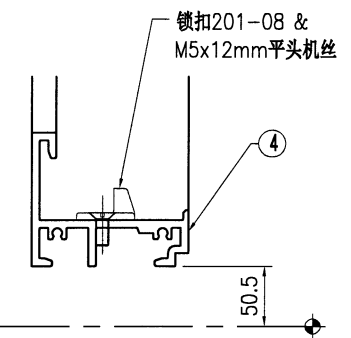


VIEW "B"

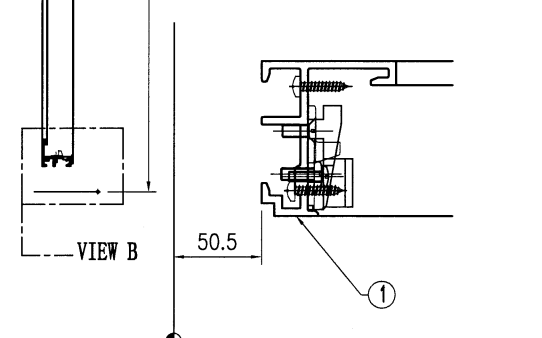

VIEW "C"

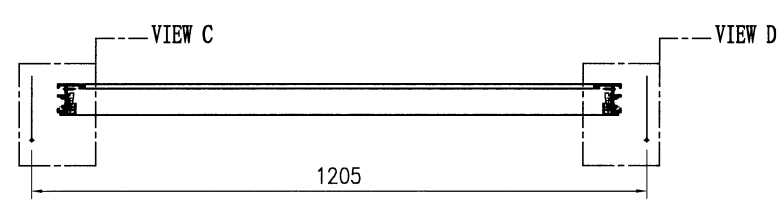


VIEW "D"

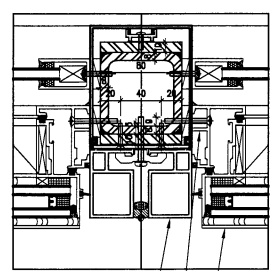

J853-CW-0A-427
本品
J853-CW-WA-027

序号	物料编号	长度	数量
-	#10x19mm圆头自攻螺丝	-	8
-	M4x12mm圆头机丝	-	2
-	M5x12mm圆头机丝	-	20
-	M5x12mm平头机丝	-	16
-	窗沾CZ-2	-	2
-	T903扣码	-	2
-	锁扣201-08	-	8
-	窗撑2021-AA32"	-	1对

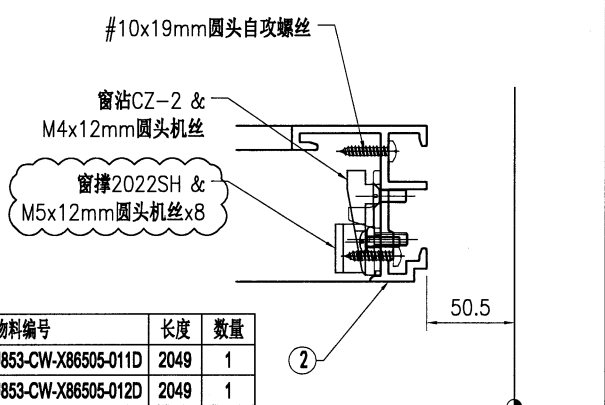







序号	物料编号	长度	数量
1	J853-CW-X86505-011D	2049	1
2	J853-CW-X86505-012D	2049	1
3	J853-CW-X86509-011F	1068	1
4	J853-CW-X86509-012F	1068	1

VIEW "D"



美特铝质有限公司
MIDI Aluminium Fabricator Ltd.

工程号	J853	制图	J.L.	8/11/24	物料号	-	
地盘	香港延坪路	复核	-	-	图号	J853-CW-WA-228	
版本	1	名称	副框组装图	批准	-	数量	4
日期	30/1	材料	-	单件面积(m ²)	-	长度	1350
采用	工厂	地盘	√	宽度	1850		
颜色	-						

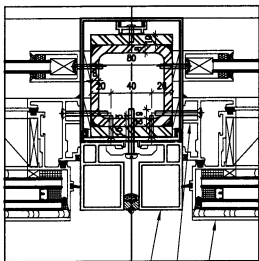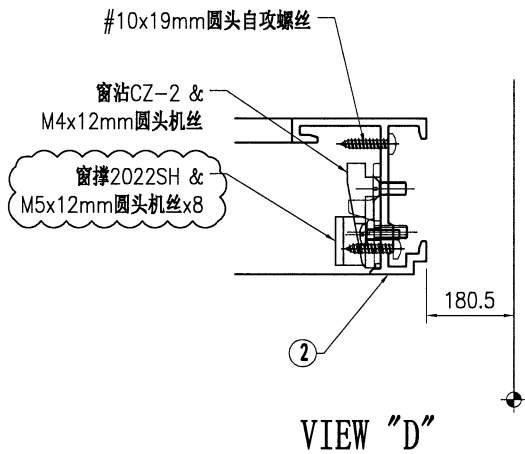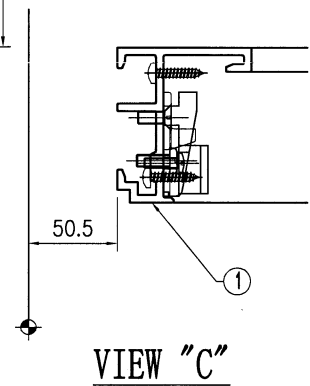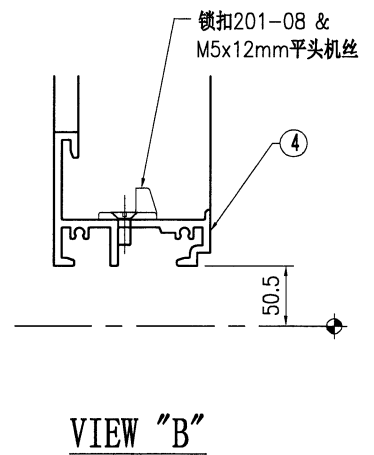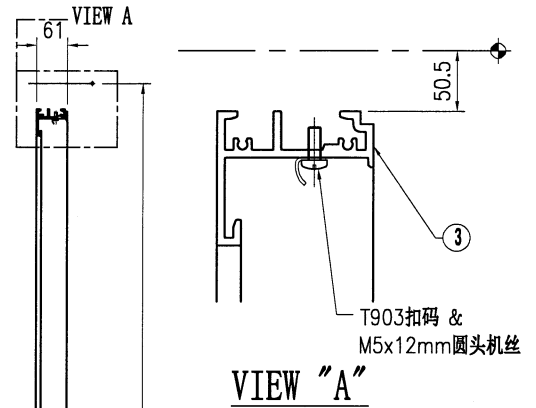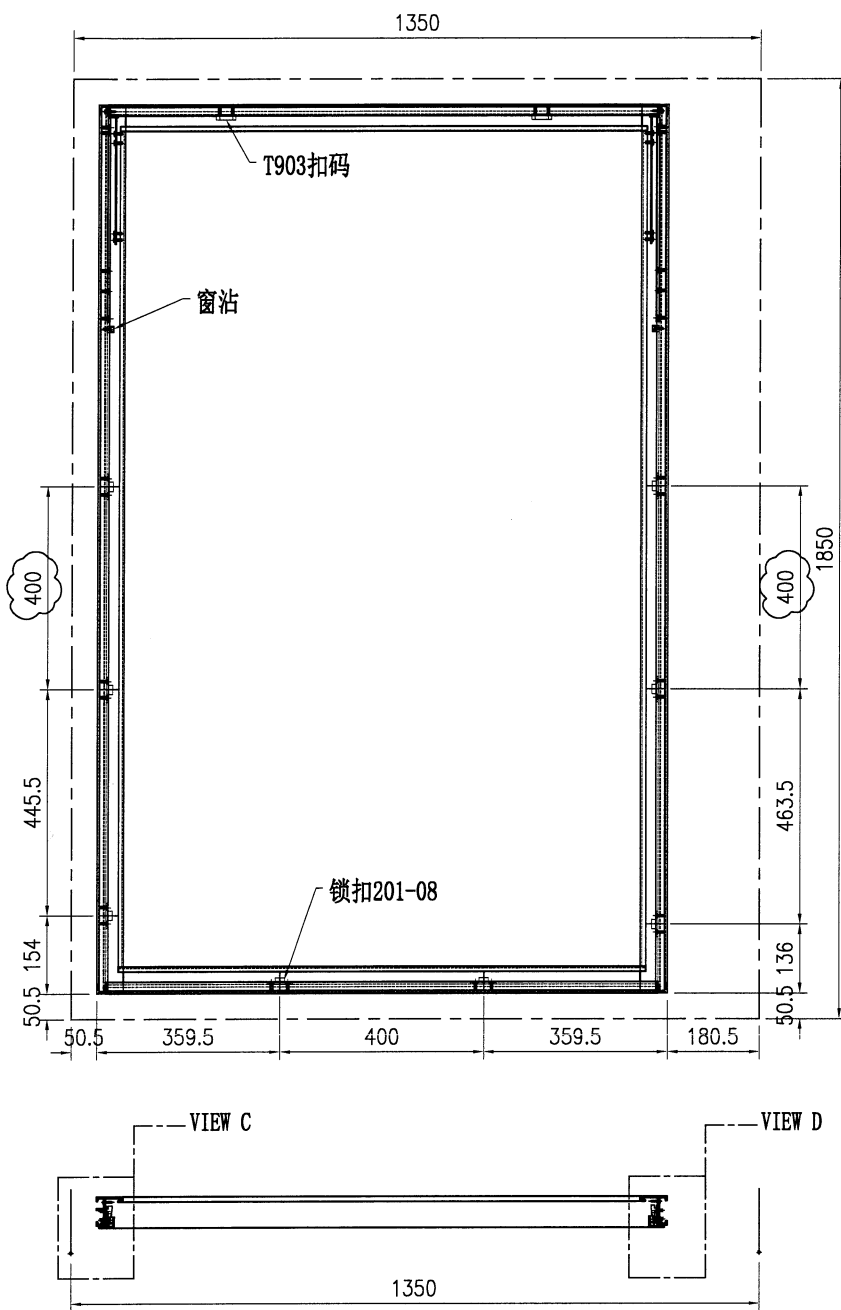

J853-CW-OA-428
本品
J853-CW-WA-028

序号	物料编号	长度	数量
1	J853-CW-X86505-011B	1749	1
2	J853-CW-X86505-014A	1749	1
3	J853-CW-X86509-011G	1083	1
4	J853-CW-X86509-012G	1083	1

序号	物料编号	长度	数量
-	#10x19mm圆头自攻螺丝	-	8
-	M4x12mm圆头机丝	-	2
-	M5x12mm圆头机丝	-	20
-	M5x12mm平头机丝	-	16
-	窗沾CZ-2	-	2
-	T903扣码	-	2
-	锁扣201-08	-	8
-	窗撑2021-AA24"	-	1对





美特铝质有限公司
MIDI Aluminium Fabricator Ltd.

工程号	J853	制图	J.L.	8/11/24	物料号	-
地盘	香港延坪路	复核	-	-	图号	J853-CW-WA-229
名称	副框组装图	批准	-	-	数量	2
材料	-	单件面积(㎡)	-	-	长度	1350
					宽度	1900

版本	1
日期	30/1


采用	工厂	地盘	√
颜色	-		

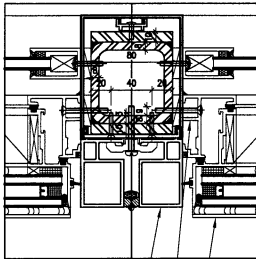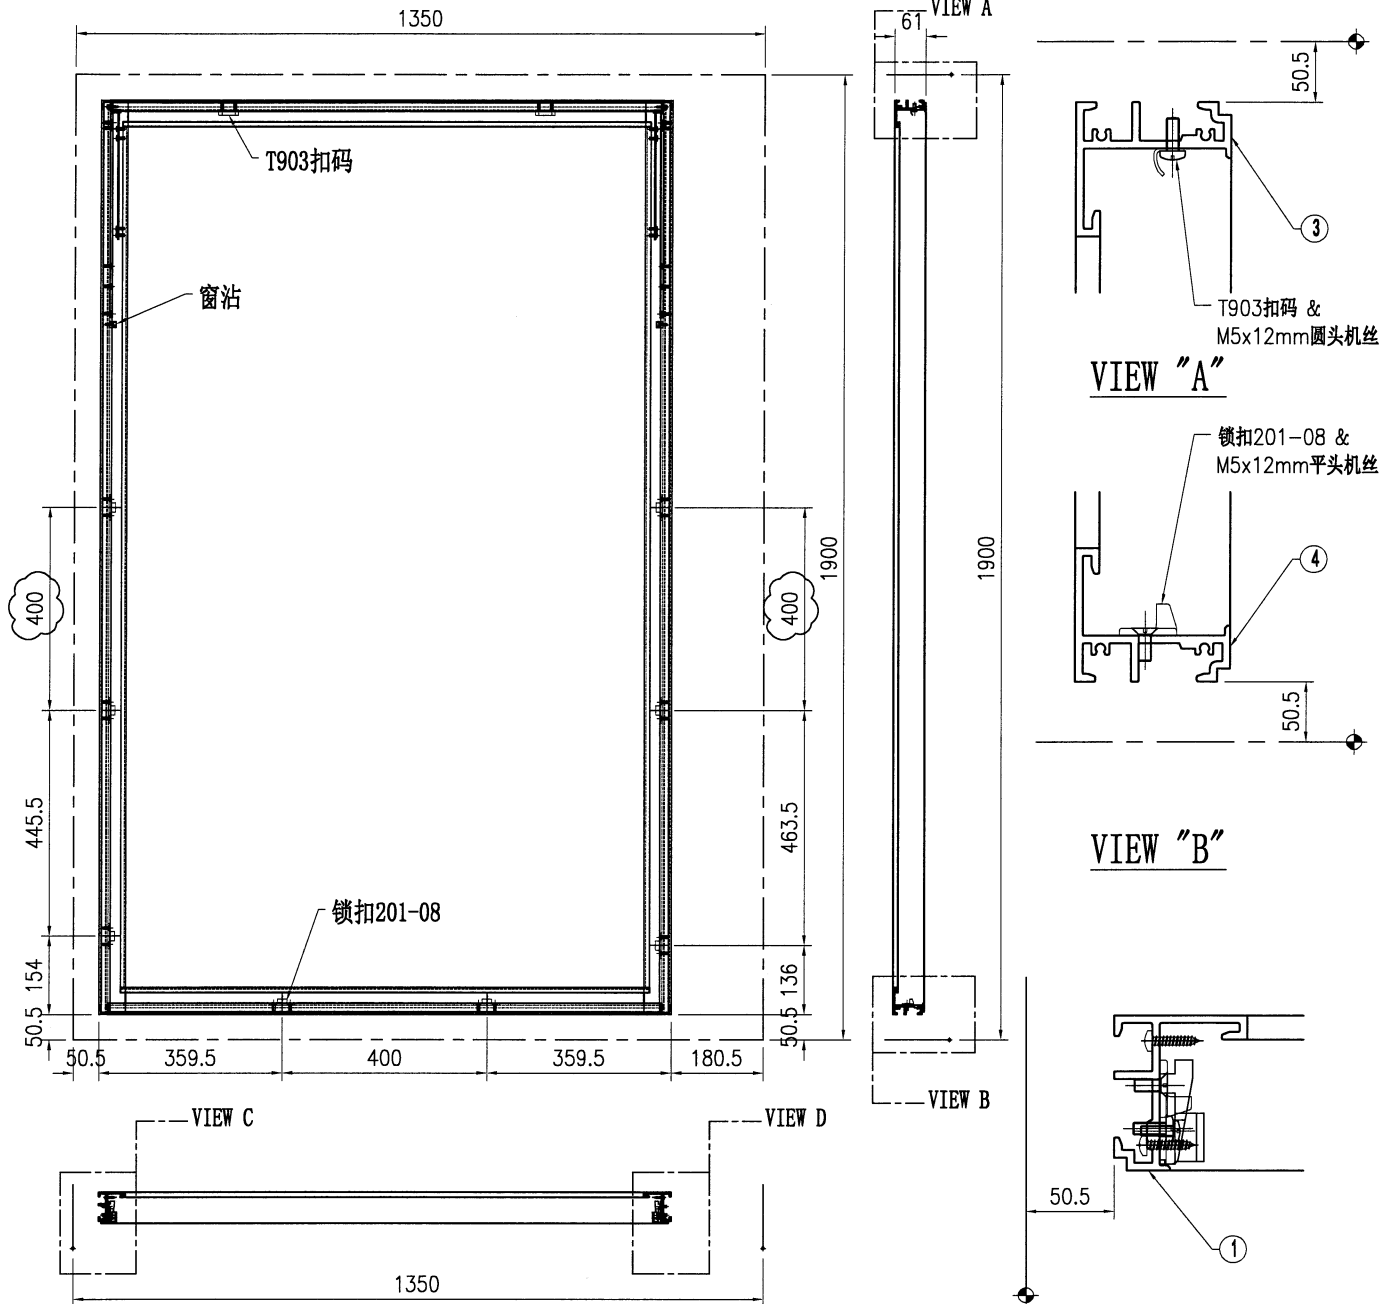

J853-CW-OA-429
本品
J853-CW-WA-029

序号	物料编号	长度	数量
-	#10x19mm圆头自攻螺丝	-	8
-	M4x12mm圆头机丝	-	2
-	M5x12mm圆头机丝	-	20
-	M5x12mm平头机丝	-	16
-	窗沾CZ-2	-	2
-	T903扣码	-	2
-	锁扣201-08	-	8
-	窗撑2021-AA24"	-	1对

序号	物料编号	长度	数量
1	J853-CW-X86505-011C	1799	1
2	J853-CW-X86505-014B	1799	1
3	J853-CW-X86509-011G	1083	1
4	J853-CW-X86509-012G	1083	1

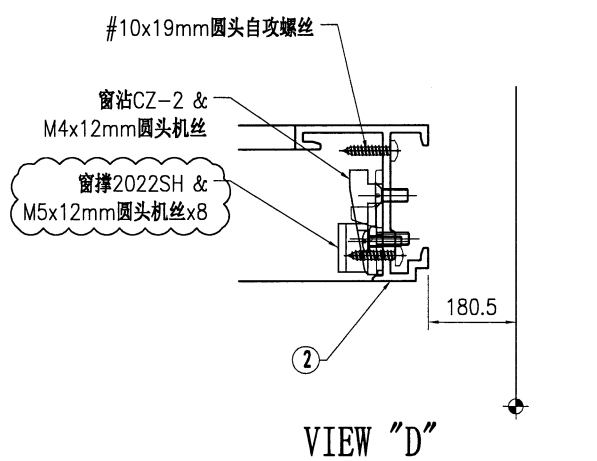






美特铝质有限公司
MIDI Aluminium Fabricator Ltd.

工程号	J853	制图	J.L.	8/11/24	物料号	-
地盘	香港延坪路	复核	-	-	图号	J853-CW-WA-230
名称	副框组装图	批准	-	-	数量	10
材料	-	单件面积(m ²)	-	-	长度	1150
					宽度	1850

版本	1
日期	30/1


采用	工厂	地盘	√
颜色	-		

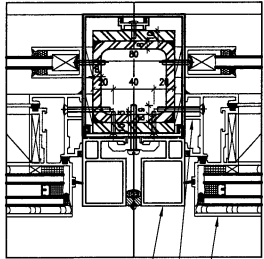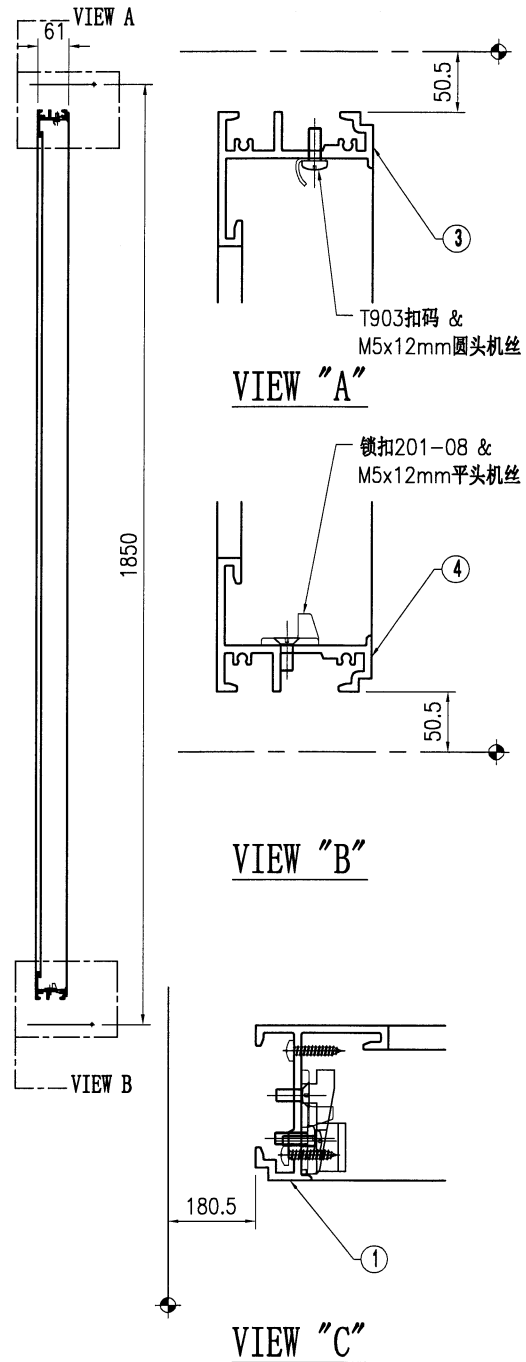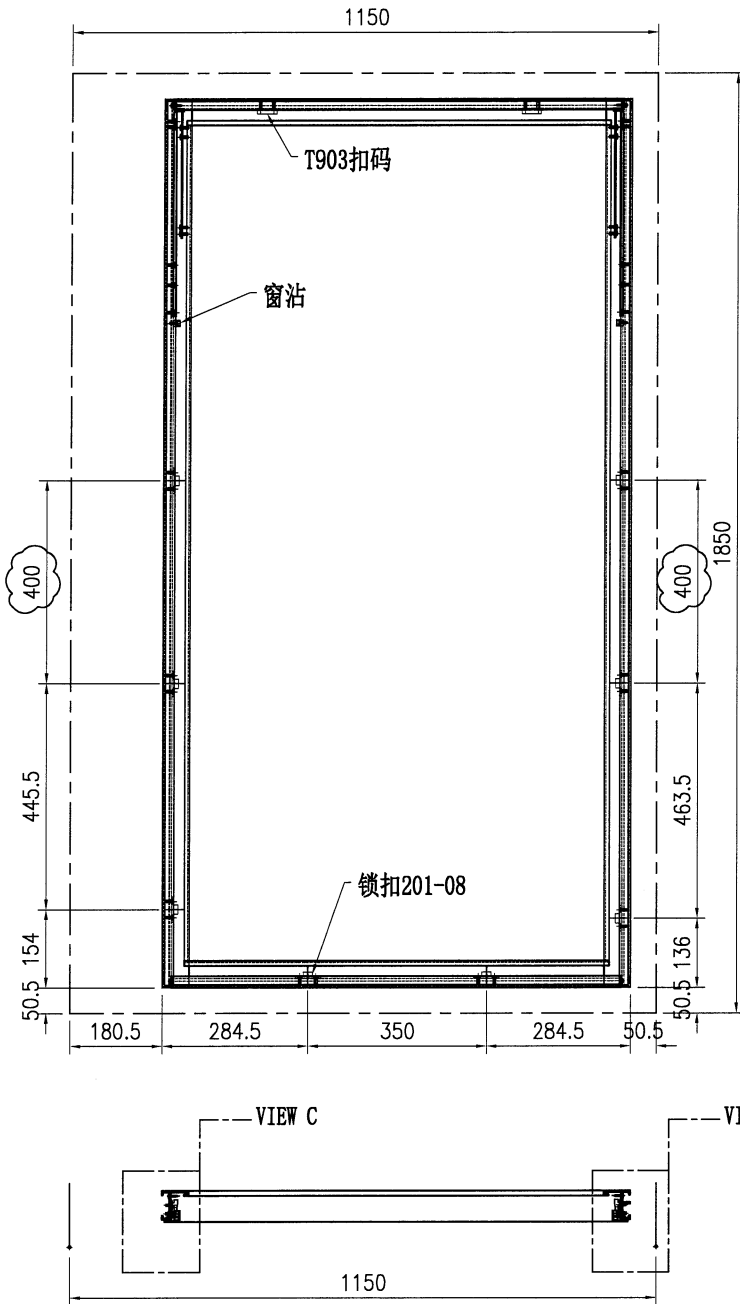

J853-CW-OA-430
本品
J853-CW-WA-030

序号	物料编号	长度	数量
1	J853-CW-X86505-013A	1749	1
2	J853-CW-X86505-012B	1749	1
3	J853-CW-X86509-011H	883	1
4	J853-CW-X86509-012H	883	1



序号	物料编号	长度	数量
-	#10x19mm圆头自攻螺丝	-	8
-	M4x12mm圆头机丝	-	2
-	M5x12mm圆头机丝	-	20
-	M5x12mm平头机丝	-	16
-	窗沾CZ-2	-	2
-	T903扣码	-	2
-	锁扣201-08	-	8
-	窗撑2021-AA24"	-	1对

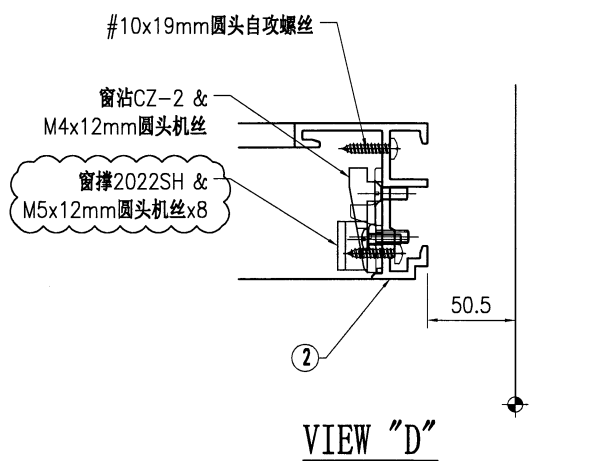




美特铝质有限公司
MIDI Aluminium Fabricator Ltd.


工程号	J853	制图	J.L.	8/11/24	物料号	-						
地盘	香港延坪路	复核	-	-	图号	J853-CW-WA-231						
版本	1	采用	工厂	地盘	√	名称	副框组装图	批准	-	-	数量	5
日期	30/1	颜色	-	材料	-	单件面积(㎡)	-	长度	1150	宽度	2150	

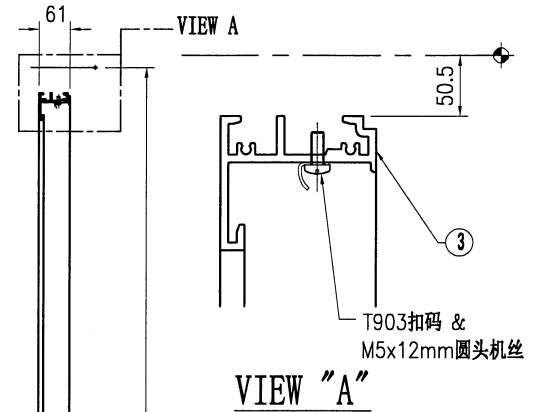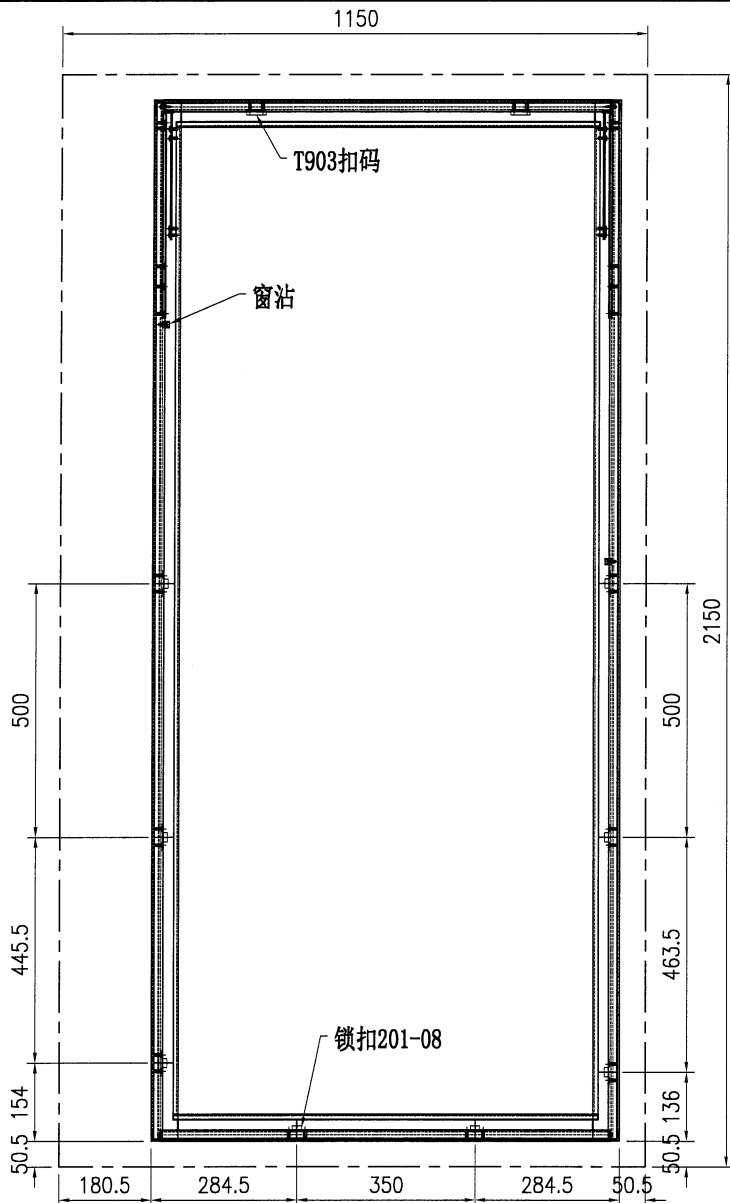

VIEW "A"

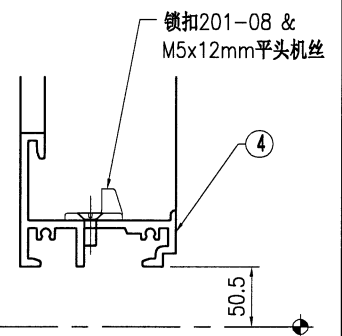

VIEW "B"

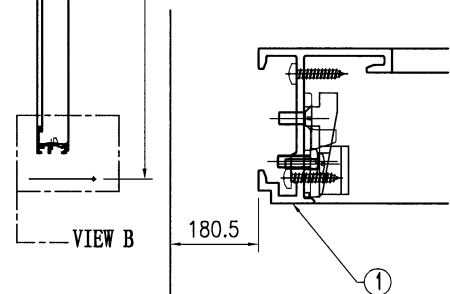

VIEW B


VIEW "C"

#10x19mm圆头自攻螺丝

窗沿CZ-2 & M4x12mm圆头机丝
窗撑2022SH & M5x12mm圆头机丝x8


2

VIEW "D"

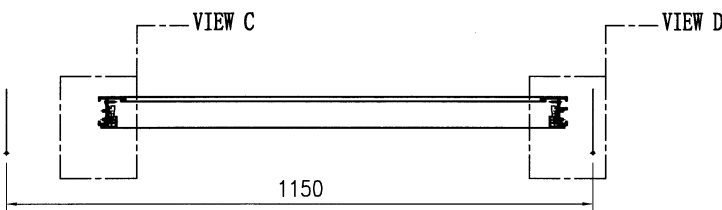

VIEW C

VIEW D

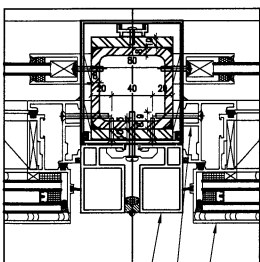

J853-CW-OA-431

本品

J853-CW-WA-031

序号	物料编号	长度	数量
-	#10x19mm圆头自攻螺丝	-	8
-	M4x12mm圆头机丝	-	2
-	M5x12mm圆头机丝	-	20
-	M5x12mm平头机丝	-	16
-	窗沿CZ-2	-	2
-	T903扣码	-	2
-	锁扣201-08	-	8
-	窗撑2021-AA32"	-	1对

序号	物料编号	长度	数量
1	J853-CW-X86505-013B	2049	1
2	J853-CW-X86505-012D	2049	1
3	J853-CW-X86509-011H	883	1
4	J853-CW-X86509-012H	883	1