

工程指示 / 要求簡箋 ENGINEER INSTRUCTIONS(E.I.)

工程指示編號:	EI-7274	修改版本:	-
	HK-0163		
工程編號:	J 853	工程名稱:	延坪道 (第2期)
收件人:	生統/阿全	發件人:	Joe Chan
工程項目:	幕牆幅框拆圖修改	日期:	24/01/2024

<input type="checkbox"/> 原合約工程包	<input type="checkbox"/> 原合約工程加 / 減賬 QT-	<input type="checkbox"/> 新工程報價 QT-
---------------------------------	--	------------------------------------

信件批核號碼/圖紙參考編號:	批核模具圖紙編號:
客戶指示附件:	管理內部批簽署:

<input type="checkbox"/> 初步鋁料 B.M.	<input type="checkbox"/> 加工拆圖, 然後生產	<input type="checkbox"/> 尺寸表
<input type="checkbox"/> 正式鋁料 B.M.	<input type="checkbox"/> 技術上資料 / 指示	<input type="checkbox"/> 報價
<input type="checkbox"/> 配件 B.M.	<input type="checkbox"/> 樣辦或貨品說明書	<input type="checkbox"/> 分判合約
<input type="checkbox"/> 其他:		

內容: 幕牆幅框拆圖, Row A & Row B 之幅框拆圖已出發 EI, (EI 7145 & EI 7244), 現工程部署求修改窗撐, 窗撐改用東成 2021 AA 20吋, 24吋 & 32吋.
請按此要求修改拆圖 & 處理未出之拆圖

完成上列要求日期: ASAP

國內

<input type="checkbox"/> 生產技術總監	<input type="checkbox"/> 連附件	<input type="checkbox"/> 技術部	<input type="checkbox"/> 連附件	<input type="checkbox"/> 生產部	<input type="checkbox"/> 連附件
<input type="checkbox"/> 採購部	<input type="checkbox"/> 連附件	<input checked="" type="checkbox"/> 生產統籌部	<input checked="" type="checkbox"/> 連附件	<input type="checkbox"/> 報關組	<input type="checkbox"/> 連附件
<input type="checkbox"/> 質檢部	<input type="checkbox"/> 連附件	<input type="checkbox"/> 會計部	<input type="checkbox"/> 連附件	<input type="checkbox"/> 機械設計部	<input type="checkbox"/> 連附件
<input type="checkbox"/> 香港辦	<input type="checkbox"/> 連附件	<input checked="" type="checkbox"/> 其他: 阿全			

香港


<input type="checkbox"/> 行政部	<input type="checkbox"/> 連附件	<input type="checkbox"/> 會計部	<input type="checkbox"/> 連附件	<input type="checkbox"/> 統籌部	<input type="checkbox"/> 連附件	<input type="checkbox"/> 工程部	<input type="checkbox"/> 連附件
<input type="checkbox"/> 採購部	<input type="checkbox"/> 連附件	<input type="checkbox"/> QS部	<input type="checkbox"/> 連附件	<input type="checkbox"/> 地盤管理	<input type="checkbox"/> 連附件	<input type="checkbox"/> 維修部	<input type="checkbox"/> 連附件

*發件人簽署:		*組別成員批核簽署:	
傳遞編號:	HK 0163/24	項目經理簽署:	



适用于顶悬窗

- ☞ 选用最优良的(304)不锈钢制造。
- ☞ 五万次严格开关测试后仍能操作正常，确保恒久耐用。
- ☞ 打开窗户至所需角度而不会因重力而滑下，即窗户能保持在任何角度。
- ☞ 符合香港、新加坡、中国标准。

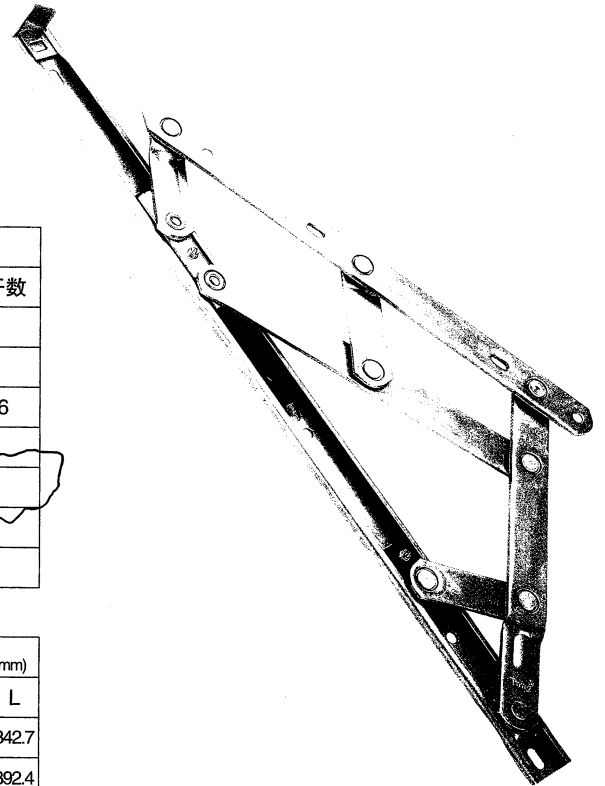


铝窗规格

型号	窗最宽(mm)	窗最高(mm)	窗最重(kg)	开启角度	连杆数
2021-AA12"					
2021-AA14"	1300	1000	69	35°	4
2021-AA16"	1400	1200	85	20° -25°	4/6
2021-AA18"	1400	1400	100	30°	6
2021-AA20"	1500	1600	130	20°	6
2021-AA24"	1500	1800	140	15° -20°	6
2021-AA32"	1500	2200	160	22°	7

安装尺寸

(单位: mm)

型号	A	B	C	D	E	F	G	H	I	J	K	L
2021-AA14"	37	97	156	198.5	32.2	-	-	200.3	-	255.5	-	342.7
2021-AA16"	37	97	198	240.2	32.2	183.5	203.5	233.7	-	-	333.7	392.4
2021-AA18"	37	97	224	266	32.2	-	-	208	-	286	406	450
2021-AA20"	37	97	257	299	32.2	-	19.5	216.5	242	319	460	504.7
2021-AA24"	37	97	320.5	362.5	32.2	149.5	174.2	206.5	229.5	410.5	550	594.7
2021-AA32"	37	97	216.8	455	497	33.7	264.5	334	355.5	376	-	799

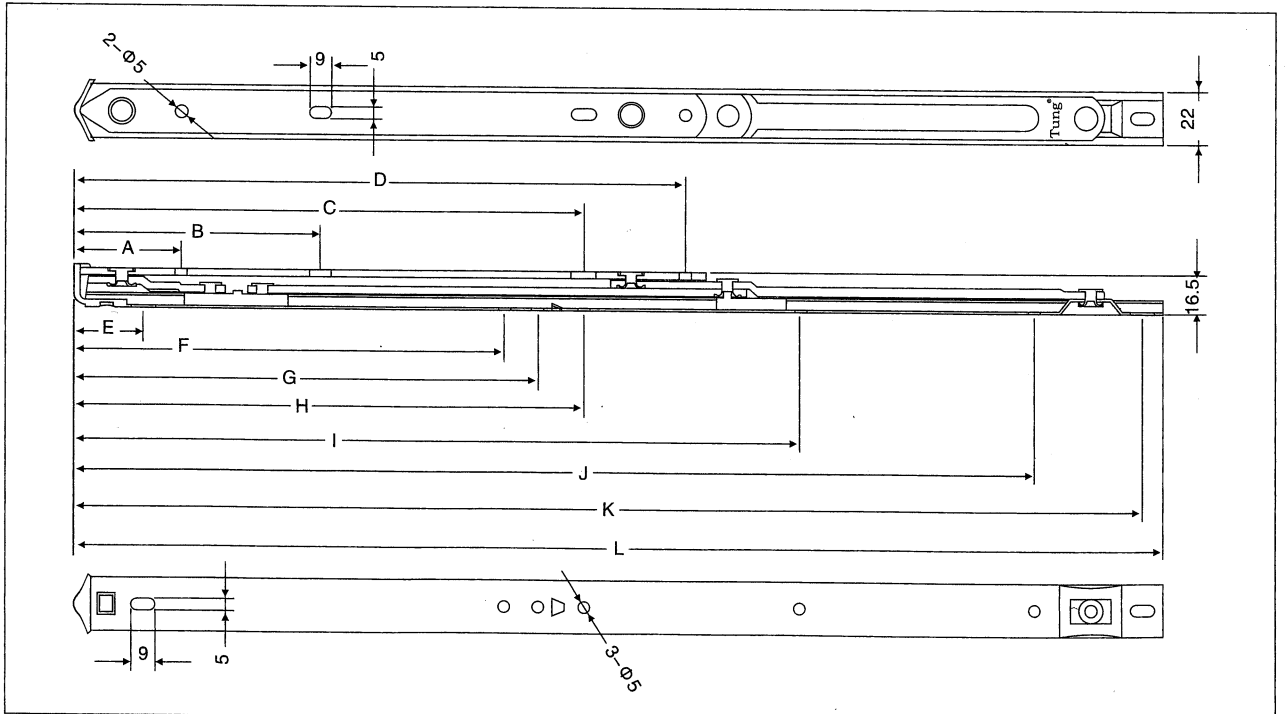

产品尺寸仅供参考，如有修改恕不另行通知