

工程指示 / 要求簡箋 ENGINEER INSTRUCTIONS(E.I.)

工程指示編號:	EI- 7291	修改版本:	C
	HK- 0307		
工程編號:	J 853	工程名稱:	延坪道 (第2期)
收件人:	Maggie Lor	發件人:	Sam Lo
工程項目:	Row B (HB2~HB8) 後裝廠用鐵件修改	日期:	26/02/2024

<input type="checkbox"/> 原合約工程包	<input type="checkbox"/> 原合約工程加 / 減賬 QT-	<input type="checkbox"/> 新工程報價 QT-
---------------------------------	--	------------------------------------

信件批核號碼/圖紙參考編號:	批核模具圖紙編號:
客戶指示附件:	管理內部批簽署:

<input type="checkbox"/> 初步鋁料 B.M.	<input type="checkbox"/> 加工拆圖, 然後生產	<input type="checkbox"/> 尺寸表
<input type="checkbox"/> 正式鋁料 B.M.	<input type="checkbox"/> 技術上資料/指示	<input type="checkbox"/> 報價
<input type="checkbox"/> 配件 B.M.	<input type="checkbox"/> 樣辦或貨品說明書	<input type="checkbox"/> 分判合約
<input type="checkbox"/> 其他:		

內容: 修改C! 鋁拆件安裝示意圖

完成上列要求日期: ASAP

國內

<input type="checkbox"/> 生產技術總監	<input type="checkbox"/> 連附件	<input checked="" type="checkbox"/> 技術部	<input checked="" type="checkbox"/> 連附件	<input type="checkbox"/> 生產部	<input type="checkbox"/> 連附件
<input type="checkbox"/> 採購部	<input type="checkbox"/> 連附件	<input checked="" type="checkbox"/> 生產統籌部	<input checked="" type="checkbox"/> 連附件	<input type="checkbox"/> 報關組	<input type="checkbox"/> 連附件
<input type="checkbox"/> 質檢部	<input type="checkbox"/> 連附件	<input type="checkbox"/> 會計部	<input type="checkbox"/> 連附件	<input type="checkbox"/> 機械設計部	<input type="checkbox"/> 連附件
<input type="checkbox"/> 香港辦	<input type="checkbox"/> 連附件	<input type="checkbox"/> 其他:			

香港

<input type="checkbox"/> 行政部	<input type="checkbox"/> 連附件	<input type="checkbox"/> 會計部	<input type="checkbox"/> 連附件	<input type="checkbox"/> 統籌部	<input type="checkbox"/> 連附件	<input type="checkbox"/> 工程部	<input type="checkbox"/> 連附件
<input type="checkbox"/> 採購部	<input type="checkbox"/> 連附件	<input type="checkbox"/> QS部	<input type="checkbox"/> 連附件	<input type="checkbox"/> 地盤管理	<input type="checkbox"/> 連附件	<input type="checkbox"/> 維修部	<input type="checkbox"/> 連附件

*發件人簽署:		*組別成員批核簽署:	
傳遞編號:	HK 0307/24	項目經理簽署:	

圖則登記表
DRAWING REGISTER

接收日期 Receiving Date (適用於客戶圖則)		年							
工程名稱 Project Title: 延平道二期		月							
HB排後裝門窗鐵件 (廠用)		日							
工程編號 Project No: J-853		年	24	24					
分發予 Distributed To		月	1	2					
		日	29	20					
圖則編號 Drg. No.	圖則名稱 Drawing Title		修訂編號 Revision No.						
GAP-01	鐵件拆圖	1	-	-					
GAP-02	鐵件拆圖	2	-	-					
TJ-T03	鐵件拆圖	3	-	-					
TJ-T03(1)	鐵件拆圖	4	-	-					
TJ-T03R	鐵件拆圖	5	-	-					
TJ-T04	鐵件拆圖	6	-	-					
TJ-T05	鐵件拆圖	7	-	-					
TJ-T06	鐵件拆圖	8	-	-					
TJ-T06(1)	鐵件拆圖	9	-	-					
TJ-T06R	鐵件拆圖	10	-	-					
TH1-101	鐵件拆圖	11	-	-					
TH1-101(1)	鐵件節點圖	12	-	-					
TH1-101(2)	鋁折件安裝示意圖	13	-	-					
TH1-101R	鐵件拆圖	14	-	-					
TH1-101R(1)	鐵件節點圖	15	-	-					
TH1-101R(2)	鋁折件安裝示意圖	16	-	-					
TH1-102	鐵件拆圖	17	-	-					
TH1-102(1)	鐵件節點圖	18	-	-					
TH1-102(2)	鋁折件安裝示意圖	19	-	A					
TH1-102R	鐵件拆圖	20	-	-					
TH1-102R(1)	鐵件節點圖	21	-	-					
TH1-102R(2)	鋁折件安裝示意圖	22	-	A					
J853-SD-HIW-2201	鐵件位置圖	23	-	-					
J853-SD-HIW-2202	鐵件位置圖	24	-	-					
J853-SD-HIW-2205	鐵件位置圖	25	-	-					
J853-SD-HIW-2301	鐵件位置圖	26	-	-					
J853-SD-HIW-2302	鐵件位置圖	27	-	-					
J853-SD-HIW-2306	鐵件位置圖	28	-	-					
J853-SD-HIW-2324	鐵件位置圖	29	-	A					



工程號


J-853

地盤

延平道二期

加工未完，見上頁

鋁折件安裝示意圖

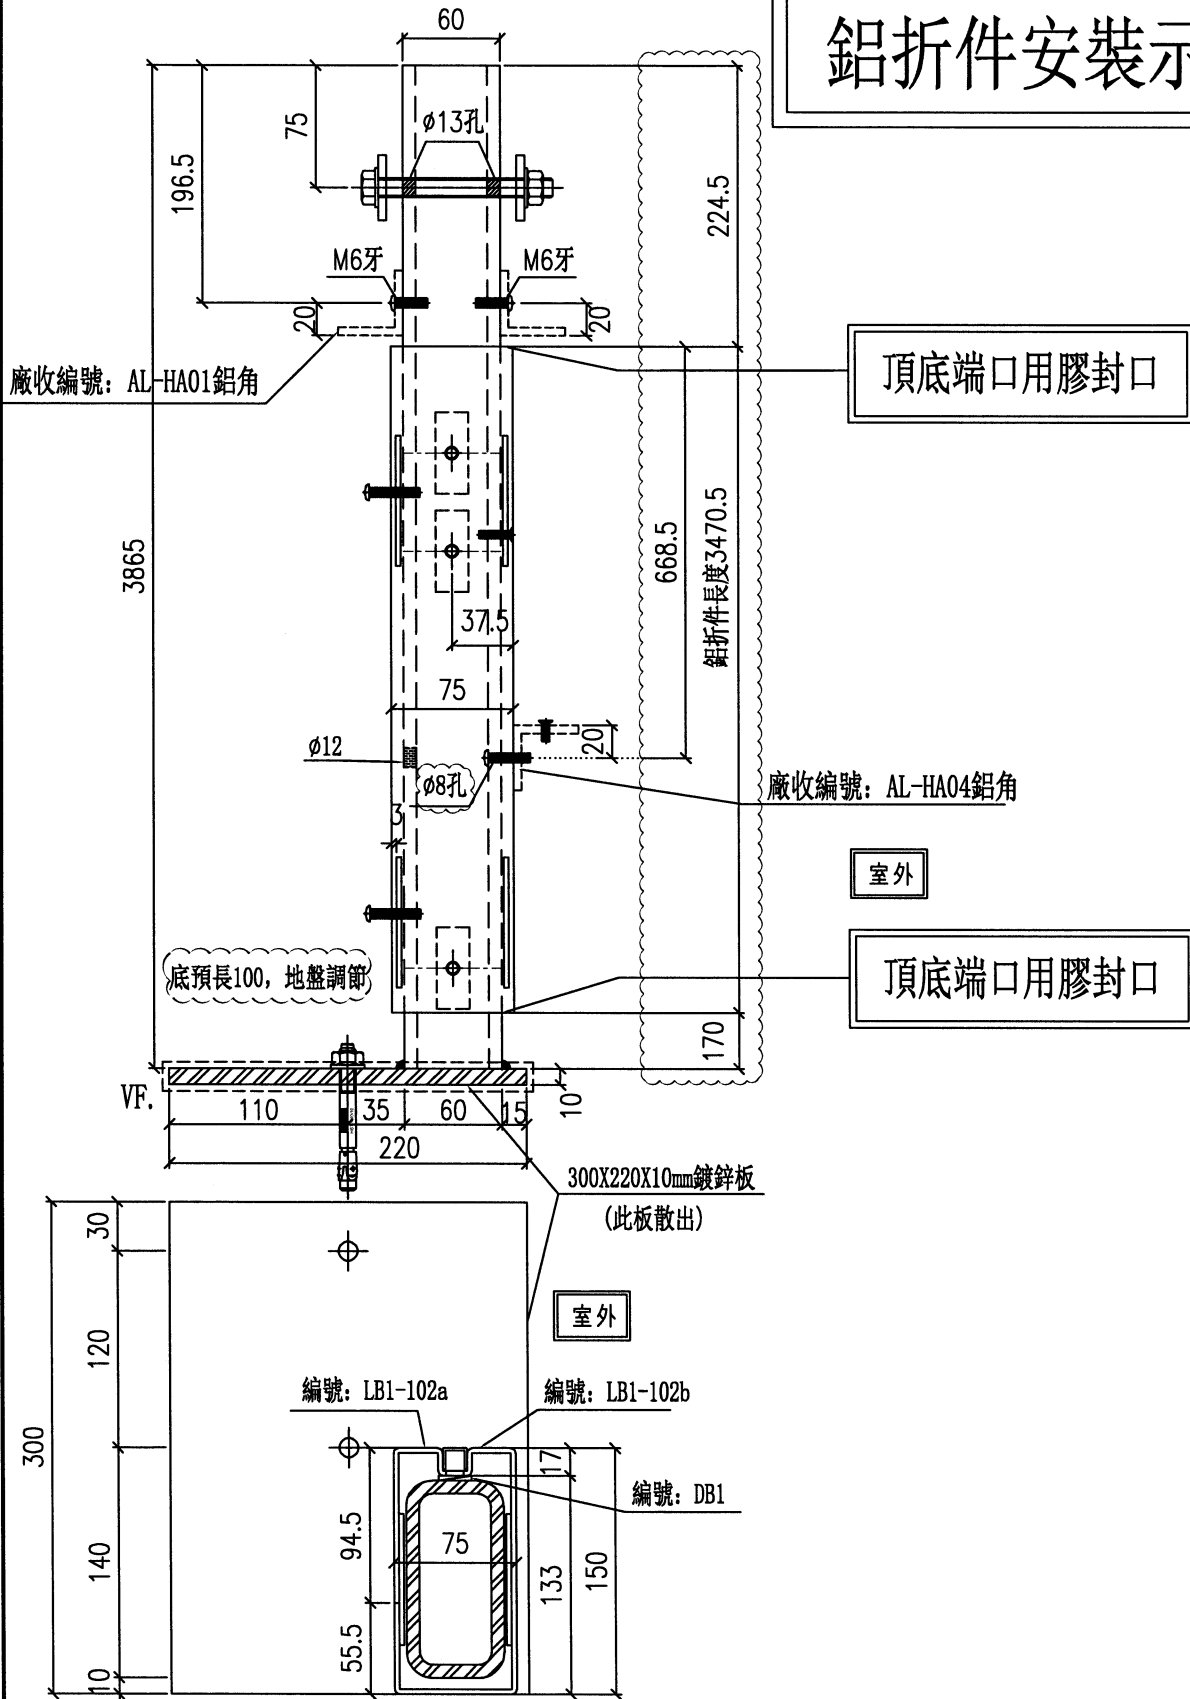

名稱	鋁折件安裝示意圖	制圖	劉龍浩	2024.1.14	修改	A		
材料	見表圖	復核	謝永林	2024.1.15	日期	24.2.20		
顏色	熱浸鋅/塗瀝青油	批准			圖號	TH1-102(2)		



工程號


J-853

地盤

延平道二期

加工未完，見上頁

鋁折件安裝示意圖

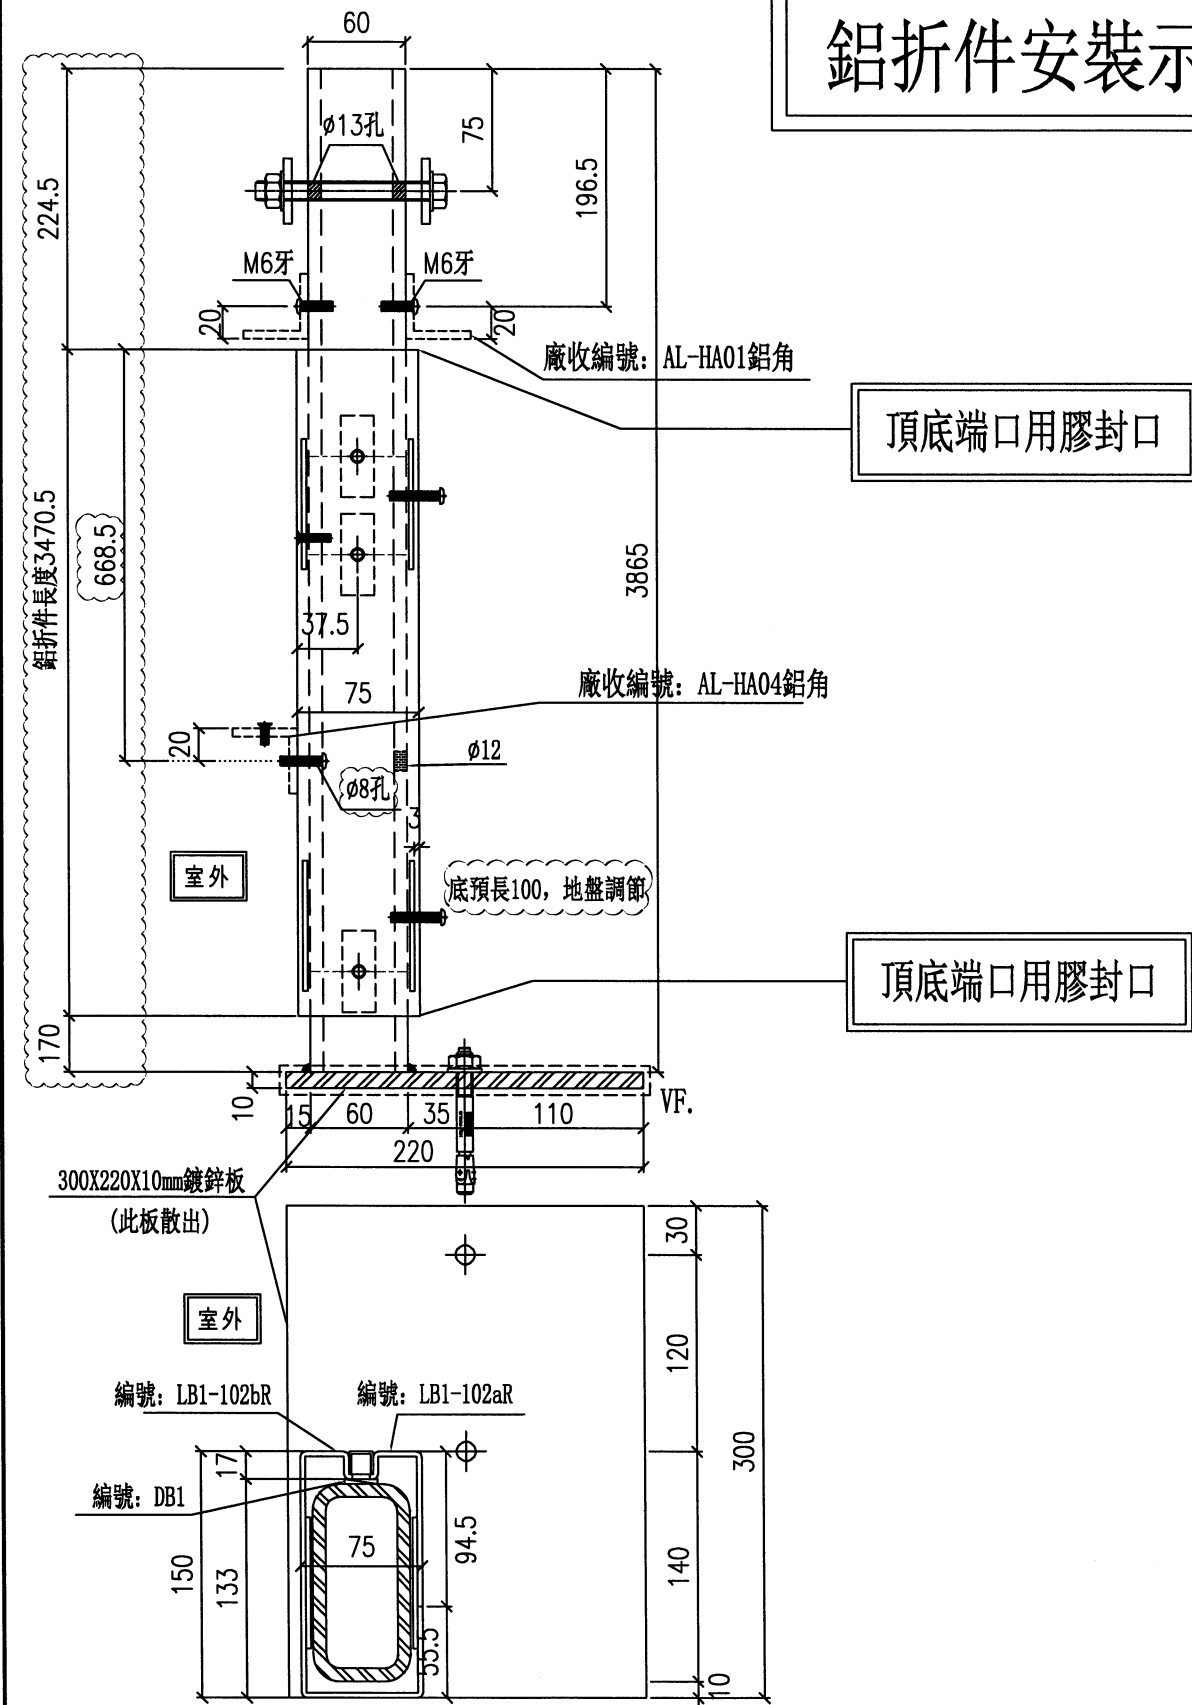

名稱	鋁折件安裝示意圖	制圖	劉龍浩	2024. 1. 14	修改	A		
材料	見表圖	復核	謝永林	2024. 1. 15	日期	24.2.20		
顏色	熱浸鋅/塗瀝青油	批准			圖號	TH1-102R(2)		

