

工程指示 / 要求簡箋 ENGINEER INSTRUCTIONS(E.I.)

工程指示編號:	EI- 7325	修改版本:	-
	HK- 0236		
工程編號:	J 853	工程名稱:	延坪道 (第2期)
收件人:	生控	發件人:	Sam Lo
工程項目:	ROW B 後裝窗地盤鋁板 (黃色)	日期:	07/02/2024

<input type="checkbox"/> 原合約工程包	<input type="checkbox"/> 原合約工程加 / 減脹 QT-	<input type="checkbox"/> 新工程報價 QT-
---------------------------------	--	------------------------------------

信件批核號碼/圖紙參考編號:	批核模具圖紙編號:
客戶指示附件:	管理內部批簽署:

<input type="checkbox"/> 初步鋁料 B.M.	<input type="checkbox"/> 加工拆圖, 然後生產	<input type="checkbox"/> 尺寸表
<input type="checkbox"/> 正式鋁料 B.M.	<input type="checkbox"/> 技術上資料/指示	<input type="checkbox"/> 報價
<input type="checkbox"/> 配件 B.M.	<input type="checkbox"/> 樣辦或貨品說明書	<input type="checkbox"/> 分判合約
<input type="checkbox"/> 其他:		

內容: 請依附件資料, 生產鋁板, 送地盤
- 請分層包裝出貨

完成上列要求日期: 1/3/2024

國內

<input type="checkbox"/> 生產技術總監	<input type="checkbox"/> 連附件	<input checked="" type="checkbox"/> 技術部	<input checked="" type="checkbox"/> 連附件	<input type="checkbox"/> 生產部	<input type="checkbox"/> 連附件
<input type="checkbox"/> 採購部	<input type="checkbox"/> 連附件	<input checked="" type="checkbox"/> 生產統籌部	<input checked="" type="checkbox"/> 連附件	<input type="checkbox"/> 報關組	<input type="checkbox"/> 連附件
<input type="checkbox"/> 質檢部	<input type="checkbox"/> 連附件	<input type="checkbox"/> 會計部	<input type="checkbox"/> 連附件	<input type="checkbox"/> 機械設計部	<input type="checkbox"/> 連附件
<input type="checkbox"/> 香港辦	<input type="checkbox"/> 連附件	<input type="checkbox"/> 其他:			

香港

<input type="checkbox"/> 行政部	<input type="checkbox"/> 連附件	<input type="checkbox"/> 會計部	<input type="checkbox"/> 連附件	<input type="checkbox"/> 統籌部	<input type="checkbox"/> 連附件	<input type="checkbox"/> 工程部	<input type="checkbox"/> 連附件
<input type="checkbox"/> 採購部	<input type="checkbox"/> 連附件	<input type="checkbox"/> QS部	<input type="checkbox"/> 連附件	<input checked="" type="checkbox"/> 地盤管理	<input checked="" type="checkbox"/> 連附件	<input type="checkbox"/> 維修部	<input type="checkbox"/> 連附件

*發件人簽署:	<i>lu</i>	*組別成員批核簽署:	<i>lu</i>
傳遞編號:	HK 0236	項目經理簽署:	

工程號:	1-853	計算:	劉龍浩	日期:	2024.1.07	送呈:	胡哥
地盤名稱:	延平道二期	核對:	謝永林	日期:	2024.1.30	副本:	
項目類別:	HB排後裝門窗鋁板	批准:		日期:		A/C Code:	
修改版次:		總V.F.:	39.84	總重量:	392.29		

序號	修改內容	鋁板圖號	鋁板名稱	顏色	實用	後備	總數	總重量	單件展開面積m ²	總展開面積m ²	單件V.F. m ²	總V.F. m ²	房號	窗號	樓層	MIRROR
1		LBI-T101D(1)-1	1.5mm厚鋁板	鉻化	5	0	5	15.543	0.765	3.824	0.000	0.000	HB3,HB5,HB6,HB7,HB8	WC.01C	G/F	
2		LBI-T101D(1)-2	1.5mm厚鋁板	鉻化	5	0	5	20.488	1.008	5.040	0.000	0.000	HB3,HB5,HB6,HB7,HB8	WC.02C	G/F	
3		LBI-T102D(1)-1	1.5mm厚鋁板	鉻化/塗瀝青油	5	0	5	12.183	0.599	2.997	0.000	0.000	HB3,HB5,HB6,HB7,HB8	WC.04C	G/F	
3		LBI-T102D(1)-2	1.5mm厚鋁板	鉻化/塗瀝青油	10	0	10	9.509	0.234	2.339	0.000	0.000	HB3,HB5,HB6,HB7,HB8	WC.04C	G/F	
4		LBI-T103D(1)-1	1.5mm厚鋁板	鉻化	5	0	5	4.927	0.242	1.212	0.000	0.000	HB3,HB5,HB6,HB7,HB8	WC.10C	1/F	
5		LBI-T103D(1)-2	1.6mm厚鋁板	鉻化	5	0	5	12.883	0.634	3.169	0.000	0.000	HB3,HB5,HB6,HB7,HB8	WC.11C	2/F	
統計:							35	62.651		15.412		0.000				
6		LBI-T101D-1	2mm厚鋁板	EC-DG-D334232-ZD1(閃粉古銅)	5	0	5	4.809	0.177	0.887	0.177	0.887	HB3,HB5,HB6,HB7,HB8	WC.01C	G/F	
7		LBI-T101D-2	2mm厚鋁板	EC-DG-D334232-ZD1(閃粉古銅)	5	0	5	6.412	0.237	1.183	0.237	1.183	HB3,HB5,HB6,HB7,HB8	WC.02C	G/F	
8		LBI-T101D-3	2mm厚鋁板	EC-DG-D334232-ZD1(閃粉古銅)	5	0	5	2.553	0.094	0.471	0.094	0.471	HB3,HB5,HB6,HB7,HB8	WC.10C	1/F	
9		LBI-T101D-4	2mm厚鋁板	EC-DG-D334232-ZD1(閃粉古銅)	10	0	10	3.664	0.068	0.676	0.068	0.676	HB3,HB5,HB6,HB7,HB8	WC.04C	G/F	
10		LBI-T101D-5	2mm厚鋁板	EC-DG-D334232-ZD1(閃粉古銅)	5	0	5	4.580	0.169	0.845	0.169	0.845	HB3,HB5,HB6,HB7,HB8	WC.04C	G/F	
11		LBI-T101D-6	3mm厚鋁板	EC-DG-D334232-ZD2(閃粉古銅)	5	0	5	6.412	0.237	1.183	0.237	1.183	HB3,HB5,HB6,HB7,HB8	WC.11C	1/F	
統計:							35	22.018		4.062		4.062				

工程號: J-833	計算: 劉龍浩	日期: 2024.1.07	送呈: 胡哥
地盤名稱: 延平道二期	核對: 謝永林	日期: 2024.1.30	副本:
項目類別: HB排後裝門窗鋁板	批准:	日期:	A/C Code:
修改版本:	總V.F.: 39.84	總重量:	392.29

序號	修改內容	鋁板圖號	鋁板名稱	顏色	實用	後備	總數	總重量	單件展開面積m ²	總展開面積m ²	單件V.F. m ²	總V.F. m ²	房號	窗號	樓層	MIRROR
10		LB1-T101a(1)	3mm厚鋁板	EC-DG-D334232-ZD1(閃粉古銅)	2	0	2	1.367	0.084	0.168	0.073	0.146	HB1,HB2	WB.O1B	G/F	
11		LB1-T101a	3mm厚鋁板	EC-DG-D334232-ZD1(閃粉古銅)	2	0	2	2.672	0.164	0.329	0.143	0.285	HB1,HB2	WB.O1B	G/F	
12		LB1-T101aR	3mm厚鋁板	EC-DG-D334232-ZD1(閃粉古銅)	2	0	2	2.672	0.164	0.329	0.143	0.285	HB1,HB2	WB.O1B	G/F	
13		LB1-T101aR(1)	3mm厚鋁板	EC-DG-D334232-ZD1(閃粉古銅)	2	0	2	1.367	0.084	0.168	0.073	0.146	HB1,HB2	WB.O1B	G/F	
14		LB1-T101b(1)	3mm厚鋁板	EC-DG-D334232-ZD1(閃粉古銅)	2	0	2	5.416	0.333	0.666	0.322	0.644	HB1,HB2	WB.O1B	G/F	
15		LB1-T101b	3mm厚鋁板	EC-DG-D334232-ZD1(閃粉古銅)	2	0	2	10.585	0.651	1.302	0.629	1.259	HB1,HB2	WB.O1B	G/F	
16		LB1-T101bR	3mm厚鋁板	EC-DG-D334232-ZD1(閃粉古銅)	2	0	2	10.585	0.651	1.302	0.629	1.259	HB1,HB2	WB.O1B	G/F	
17		LB1-T101bR(1)	3mm厚鋁板	EC-DG-D334232-ZD1(閃粉古銅)	2	0	2	5.416	0.333	0.666	0.322	0.644	HB1,HB2	WB.O1B	G/F	
18		LB1-T101c(1)	3mm厚鋁板	EC-DG-D334232-ZD1(閃粉古銅)	2	0	2	7.240	0.445	0.891	0.420	0.840	HB1,HB2	WB.O1B	G/F	
21		LB1-T101cR(1)	3mm厚鋁板	EC-DG-D334232-ZD1(閃粉古銅)	2	0	2	7.240	0.445	0.891	0.420	0.840	HB1,HB2	WB.O1B	G/F	
22		LB1-T102a	3mm厚鋁板	EC-DG-D334232-ZD1(閃粉古銅)	2	0	2	4.478	0.275	0.551	0.239	0.478	HB1,HB2	WB.O2B	G/F	
23		LB1-T102b	3mm厚鋁板	EC-DG-D334232-ZD1(閃粉古銅)	2	0	2	17.742	1.091	2.182	1.055	2.110	HB1,HB2	WB.O2B	G/F	
24		LB1-T102c	3mm厚鋁板	EC-DG-D334232-ZD1(閃粉古銅)	2	0	2	21.477	1.321	2.642	1.246	2.493	HB1,HB2	WB.O2B	G/F	
25		LB1-T103a	3mm厚鋁板	EC-DG-D334232-ZD1(閃粉古銅)	5	0	5	9.019	0.222	1.109	0.193	0.963	HB3,HB5,HB6,HB7,HB8	WC.O1C	G/F	
26		LB1-T103b	3mm厚鋁板	EC-DG-D334232-ZD1(閃粉古銅)	5	0	5	35.734	0.879	4.395	0.850	4.249	HB3,HB5,HB6,HB7,HB8	WC.O1C	G/F	
27		LB1-T103c	3mm厚鋁板	EC-DG-D334232-ZD1(閃粉古銅)	5	0	5	43.510	1.070	5.352	1.010	5.050	HB3,HB5,HB6,HB7,HB8	WC.O1C	G/F	
28		LB1-T104a(1)	3mm厚鋁板	EC-DG-D334232-ZD1(閃粉古銅)	5	0	5	2.986	0.073	0.367	0.064	0.319	HB3,HB5,HB6,HB7,HB8	WC.O2C	G/F	
29		LB1-T104a	3mm厚鋁板	EC-DG-D334232-ZD1(閃粉古銅)	5	0	5	11.949	0.294	1.470	0.255	1.276	HB3,HB5,HB6,HB7,HB8	WC.O2C	G/F	
30		LB1-T104aR(1)	3mm厚鋁板	EC-DG-D334232-ZD1(閃粉古銅)	5	0	5	2.986	0.073	0.367	0.064	0.319	HB3,HB5,HB6,HB7,HB8	WC.O2C	G/F	
31		LB1-T104b(1)	3mm厚鋁板	EC-DG-D334232-ZD1(閃粉古銅)	5	0	5	11.832	0.291	1.455	0.281	1.407	HB3,HB5,HB6,HB7,HB8	WC.O2C	G/F	
32		LB1-T104b	3mm厚鋁板	EC-DG-D334232-ZD1(閃粉古銅)	5	0	5	47.343	1.165	5.823	1.126	5.629	HB3,HB5,HB6,HB7,HB8	WC.O2C	G/F	
33		LB1-T104bR(1)	3mm厚鋁板	EC-DG-D334232-ZD1(閃粉古銅)	5	0	5	11.832	0.291	1.455	0.281	1.407	HB3,HB5,HB6,HB7,HB8	WC.O2C	G/F	
34		LB1-T104c(1)	3mm厚鋁板	EC-DG-D334232-ZD1(閃粉古銅)	5	0	5	16.090	0.396	1.979	0.373	1.867	HB3,HB5,HB6,HB7,HB8	WC.O2C	G/F	
36		LB1-T104cR(1)	3mm厚鋁板	EC-DG-D334232-ZD1(閃粉古銅)	5	0	5	16.090	0.396	1.979	0.373	1.867	HB3,HB5,HB6,HB7,HB8	WC.O2C	G/F	
統計:					81		307.624		37.838		35.780					

J853-HB排後裝門窗鋁板（地盤用）後裝窗地盤用鋁板分棟數量統計表

工程：J853-延平道二期HB排後裝門窗鋁板

日期：2024. 1. 30


序號	鋁板圖號	鋁板名稱	屋仔號碼						總數量	備註	
			HB1	HB2	HB3	HB5	HB6	HB7			HB8
1	LB1-T101D(1)-1	1.5mm厚鋁板			1	1	1	1	1	5	
2	LB1-T101D(1)-2	1.5mm厚鋁板			1	1	1	1	1	5	
3	LB1-T102D(1)-1	1.5mm厚鋁板			1	1	1	1	1	5	
4	LB1-T102D(1)-2	1.5mm厚鋁板			2	2	2	2	2	10	
5	LB1-T103D(1)	1.5mm厚鋁板			1	1	1	1	1	5	
6	LB1-T103D(2)	1.5mm厚鋁板			1	1	1	1	1	5	
7	LB1-T101D-1	2mm厚鋁板			1	1	1	1	1	5	
8	LB1-T101D-2	2mm厚鋁板			1	1	1	1	1	5	
9	LB1-T101D-3	2mm厚鋁板			1	1	1	1	1	5	
10	LB1-T101D-4	2mm厚鋁板			2	2	2	2	2	10	
11	LB1-T101D-5	2mm厚鋁板			1	1	1	1	1	5	
12	LB1-T101D-6	2mm厚鋁板			1	1	1	1	1	5	
13	LB1-T101a(1)	2mm厚鋁板	1	1						2	
14	LB1-T101a	2mm厚鋁板	1	1						2	
15	LB1-T101aR	2mm厚鋁板	1	1						2	
16	LB1-T101aR(1)	2mm厚鋁板	1	1						2	
17	LB1-T101b(1)	2mm厚鋁板	1	1						2	
18	LB1-T101b	3mm厚鋁板	1	1						2	
19	LB1-T101bR	3mm厚鋁板	1	1						2	
20	LB1-T101bR(1)	3mm厚鋁板	1	1						2	
21	LB1-T101c(1)	3mm厚鋁板	1	1						2	
23	LB1-T101cR(1)	3mm厚鋁板	1	1						2	
24	LB1-T102a	3mm厚鋁板	1	1						2	
25	LB1-T102b	3mm厚鋁板	1	1						2	
26	LB1-T102c	3mm厚鋁板	1	1						2	
27	LB1-T103a	3mm厚鋁板			1	1	1	1	1	5	
28	LB1-T103b	3mm厚鋁板			1	1	1	1	1	5	
29	LB1-T103c	3mm厚鋁板			1	1	1	1	1	5	
30	LB1-T104a(1)	3mm厚鋁板			1	1	1	1	1	5	
31	LB1-T104a	3mm厚鋁板			1	1	1	1	1	5	
32	LB1-T104aR(1)	3mm厚鋁板			1	1	1	1	1	5	
33	LB1-T104b(1)	3mm厚鋁板			1	1	1	1	1	5	
34	LB1-T104b	3mm厚鋁板			1	1	1	1	1	5	
35	LB1-T104bR(1)	3mm厚鋁板			1	1	1	1	1	5	
36	LB1-T104c(1)	3mm厚鋁板			1	1	1	1	1	5	
37	LB1-T104cR(1)	3mm厚鋁板			1	1	1	1	1	5	
合計：			13	13	25	25	25	25	25	151	

工程號 J-853 地盤 延平道二期

物料編號	數量	樓層	施工圖位置	使用圖號	MIRROR	Facade
LBI-T101	2	G/F	J853-SD-HIW-2201	WB.01B		HBI,HB2
合計:	2					


地盤用

此件編號: LBI-T101b
數量: 2件

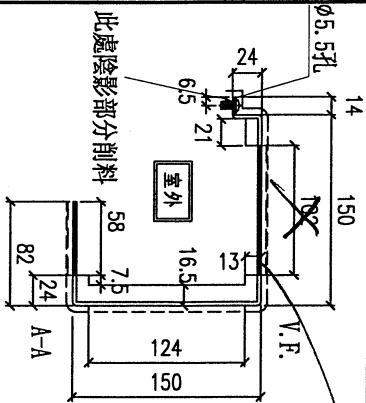


需要避位

陰影部分避位
避位102x117

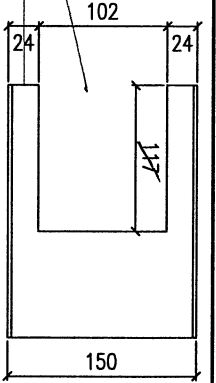


陰影部分避位
避位126x32.5

需要避位

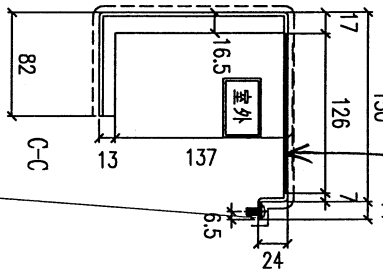


此處陰影部分割料

陰影部分避位
避位44x117

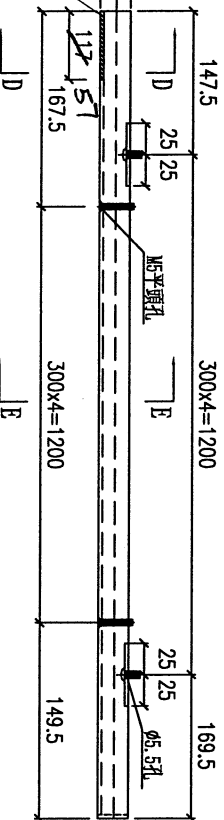


需要避位

此件編號: LBI-T101a
數量: 2件

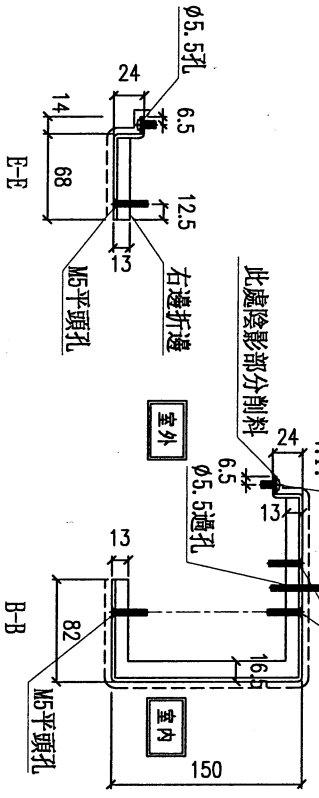

安裝示意图

此件編號: LBI-T101b

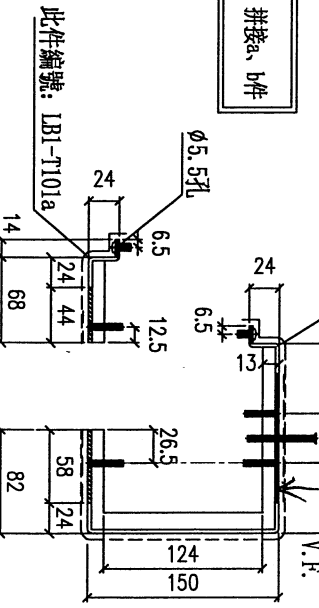

名稱	橫向鋁板拆圖	制圖	劉龍浩	2023.11.23	修改	
材料	3mm鋁板	復核	謝永林	2024.1.28	日期	
顏色	EC-DG-D334232-ZD1(閃粉古銅)	批准			圖號	LBI-T101

工程號 J-853 地盤 延平道二期



物料編號	數量	樓層	施工圖位置	使用窗號	MIRROR	Facade
LB1-T101R	2	G/F	J853-SD-FHW-2201	WB.01B		FB1,HB2
合計:	2					

地盤用

頂部遮蓋避位








陰影部分避位
避位126x32.5

避位示意圖

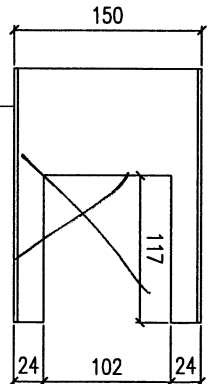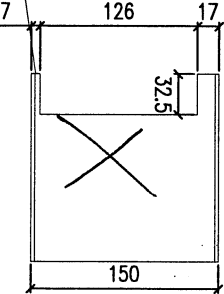

陰影部分避位
避位102x117







此件編號: LB1-T101BR
數量: 2件

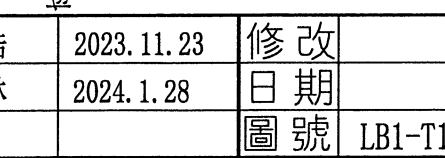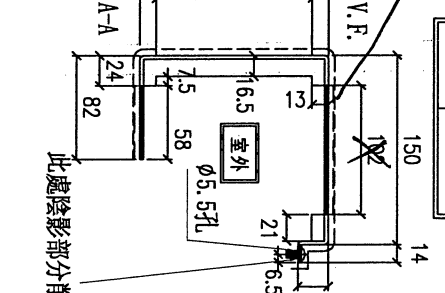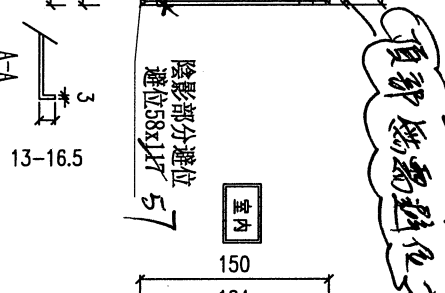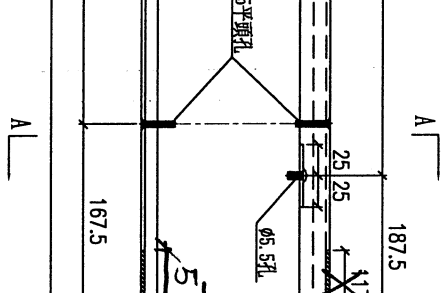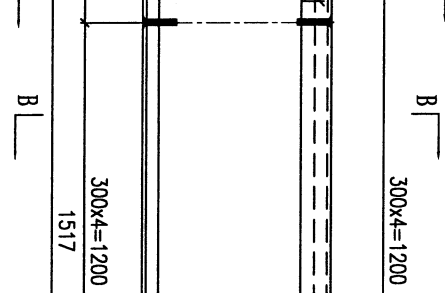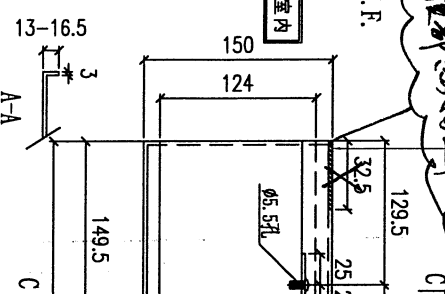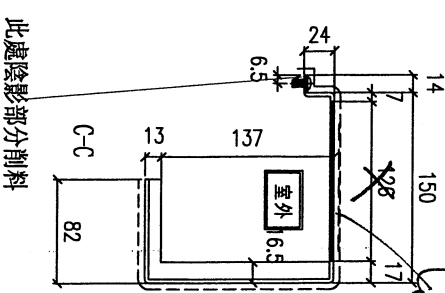

遮蓋避位

此件編號: LB1-T01BR

安裝示意圖

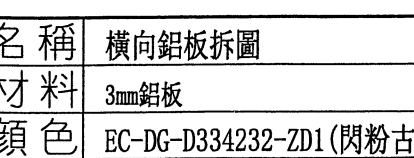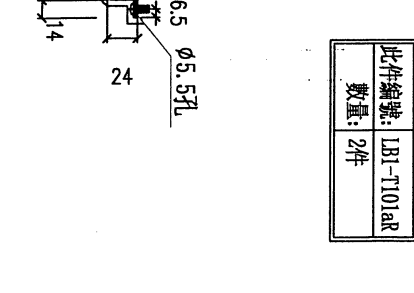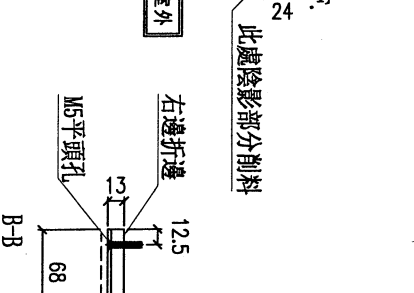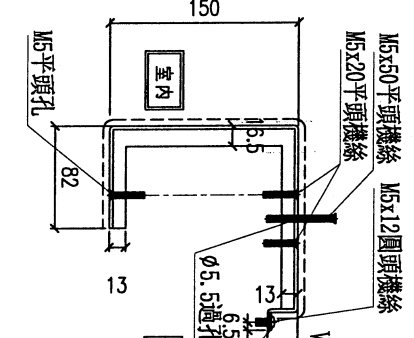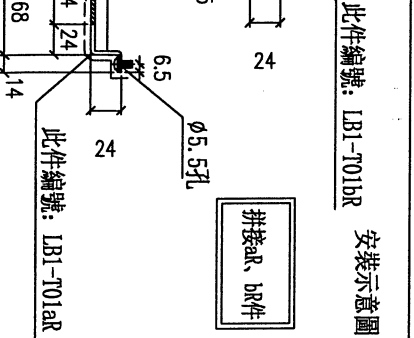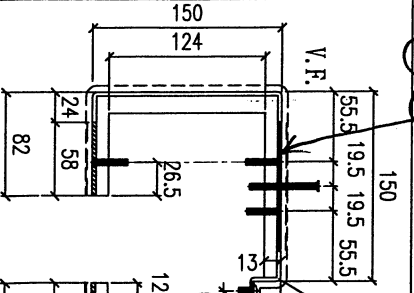

此件編號: LB1-T101AR
數量: 2件

名稱	橫向鋁板拆圖	制圖	劉龍浩	2023.11.23	修改	
材料	3mm鋁板	復核	謝永林	2024.1.28	日期	
顏色	EC-DG-D334232-ZD1(閃粉古銅)	批准			圖號	LB1-T101R



美特鋁質有限公司
MIDI Aluminium Fabricator Ltd.

工程號













J-853

地盤

延平道二期

地盤用

物料編號	數量	樓層	施工圖位置	使用密號	MIRROR	Profile
LBI-T101R(1)	2	G/F	1853-SD-HIW-2201	WB.01B		HBI,HB2
合計:	2					

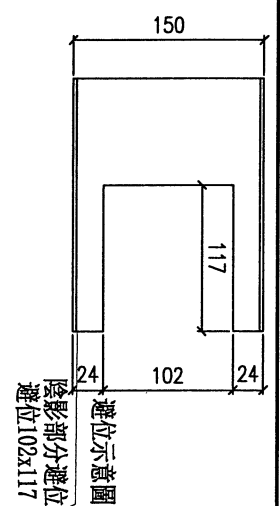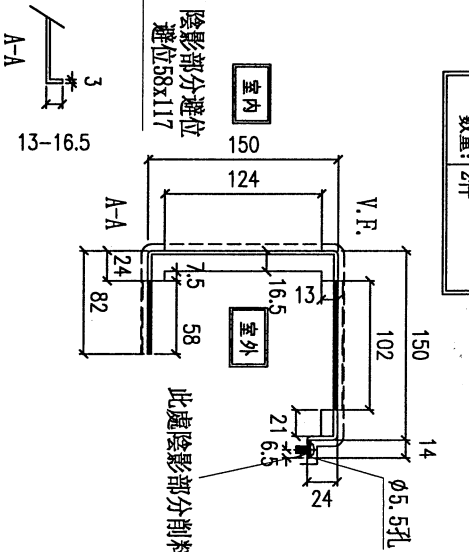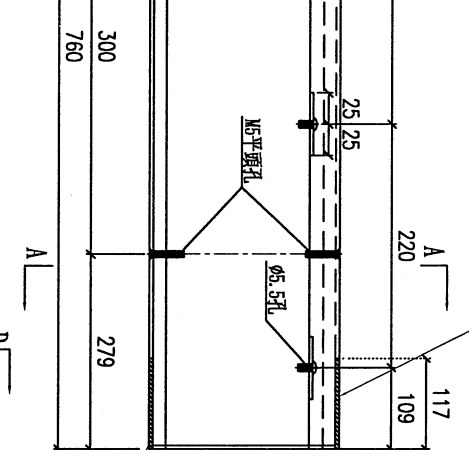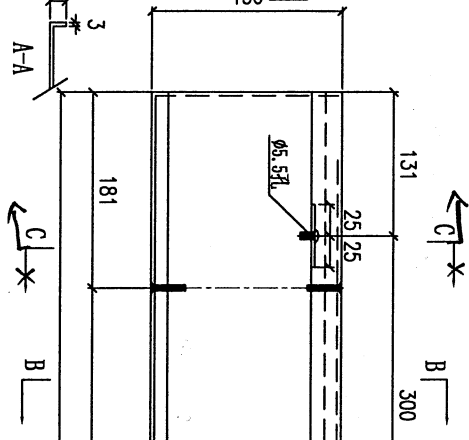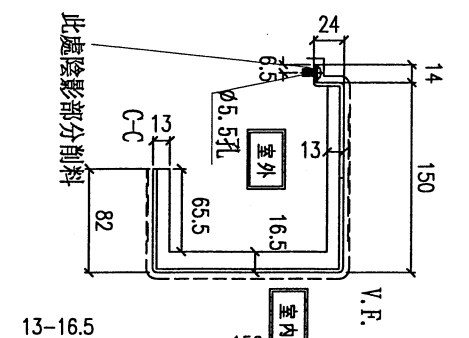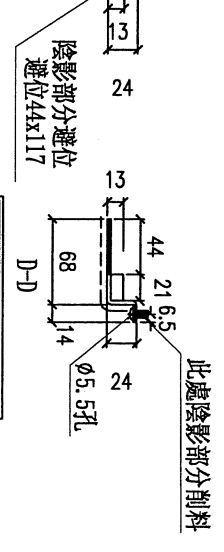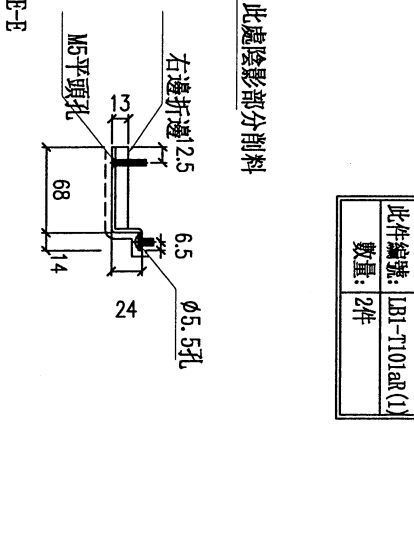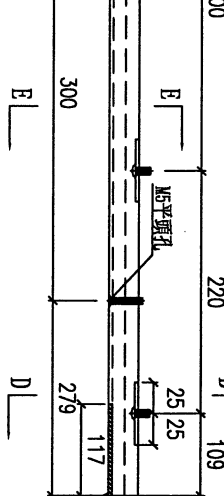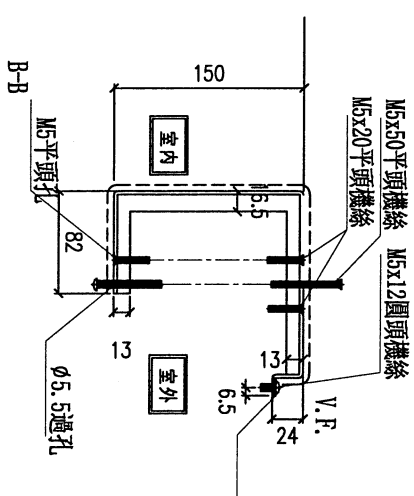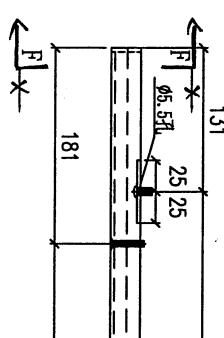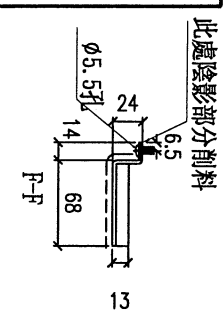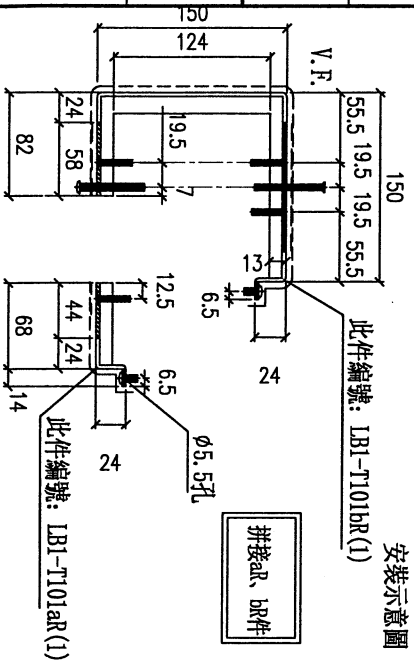

此件編號: LBI-T101R(1)
數量: 2件

名稱	橫向鋁板拆圖	制圖	劉龍浩	2023. 11. 23	修改	
材料	3mm鋁板	復核	謝永林	2024. 1. 28	日期	
顏色	EC-DG-D334232-ZD1(閃粉古銅)	批准			圖號	LBI-T101R(1)




工程號

J-853

地盤

延平道二期

地盤用

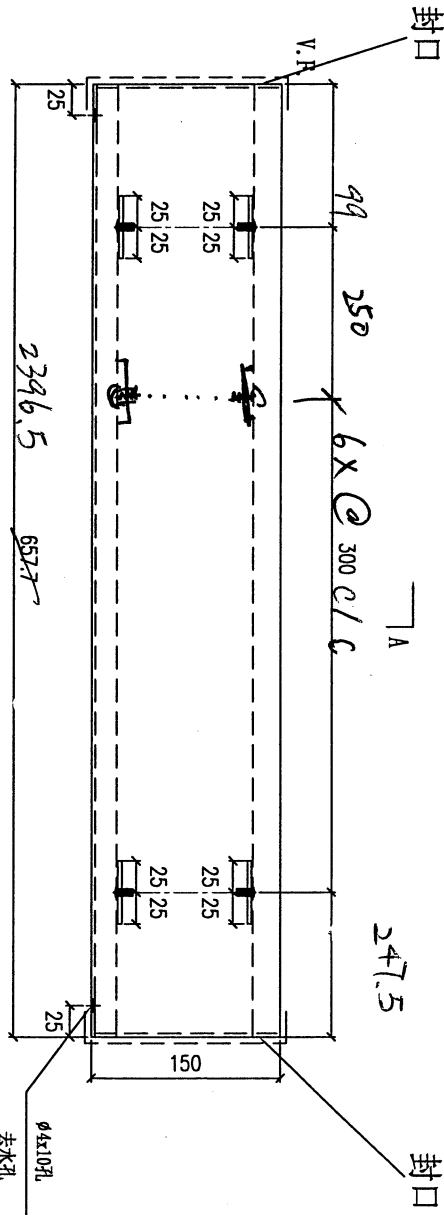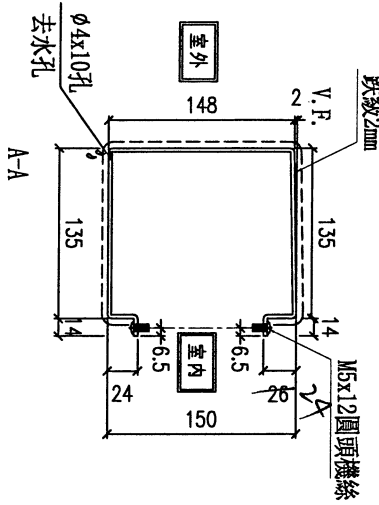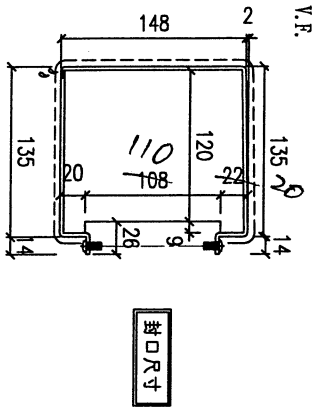

物料編號	數量	樓層	施工圖位號	使用圖號	MIRROR	Frame
LB1-T101c(1)	2	G/F	J853-SP-HIW-2201	WB.01B		HB1,HB2
合計:	2					

名稱	鋁板拆圖	制圖	劉龍浩	2023.11.23	修改	
材料	3mm鋁板	復核	謝永林	2024.1.28	日期	
顏色	EC-DG-D334232-ZD1(閃粉古銅)	批准			圖號	LB1-T101c(1)



美特鋁質有限公司
MIDI Aluminium Fabricator Ltd.


工程號

J-853


地盤

延平道二期


地盤用

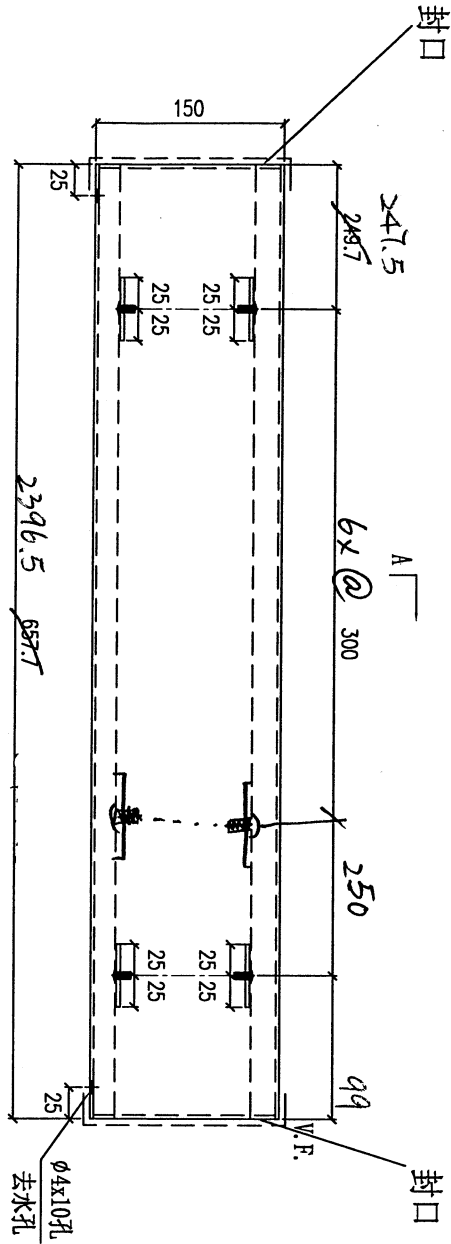

A

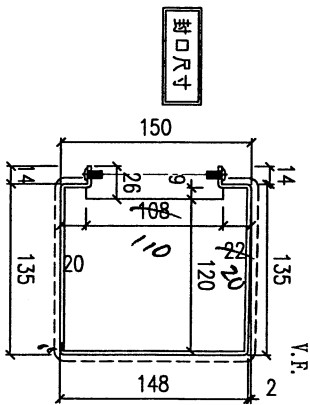

封口尺寸

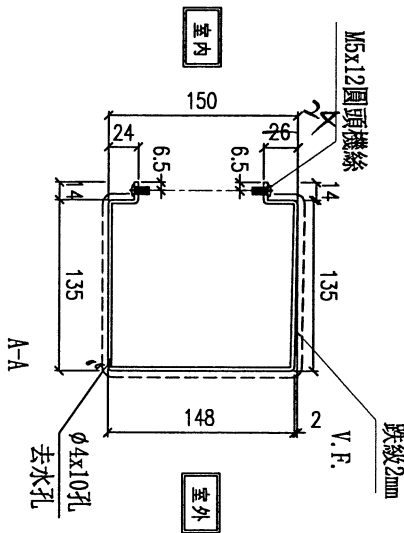

室內

室外

物料編號	數量	樓層	施工圖位置	使用窗號	MIRROR	Facade
LB1-T101cR(1)	2	G/F	J853-SD-HIW-2201	WB.01B		HB1,HB2
合計:	2					

名稱 橫向鋁板拆圖

制圖 劉龍浩

2023. 11. 23

修改

材料 3mm鋁板

復核 謝永林

2024. 1. 28

日期

顏色 EC-DG-D334232-ZD1(閃粉古銅)

批准







圖號

LB1-T101cR(1)



物料編號	數量	樓層	施工圖位置	使用編號	MIRROR	Facade
LB1-T102	2	G/F	J853-SD-HIW-2202	WB/O2B		HB1, HB2
合計:	2					

地盤用

此件編號: LB1-T102b
數量: 2件

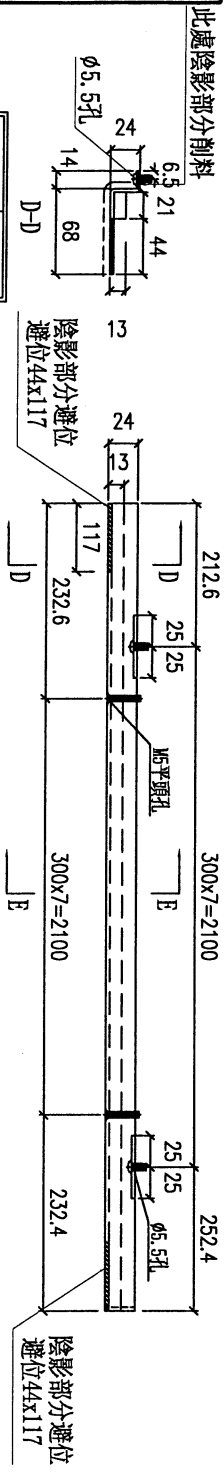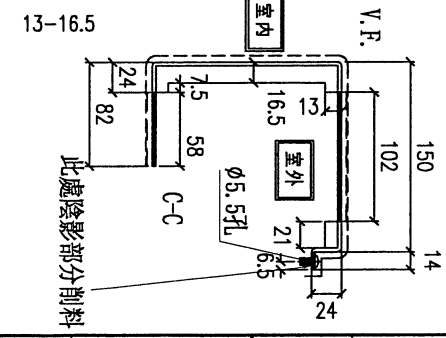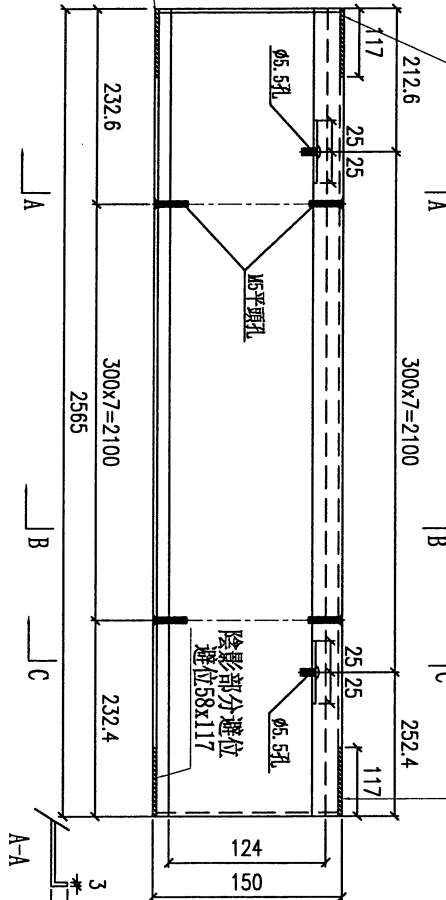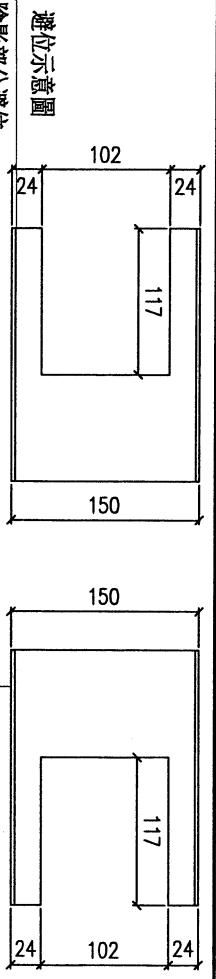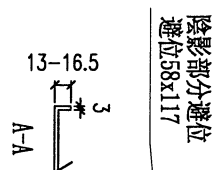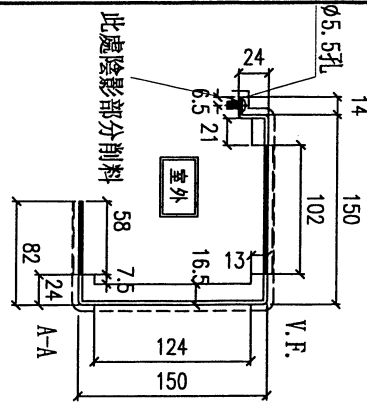

此件編號: LB1-T102a
數量: 2件

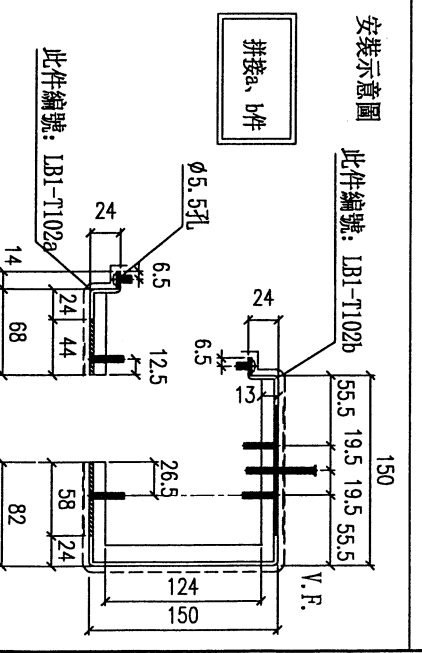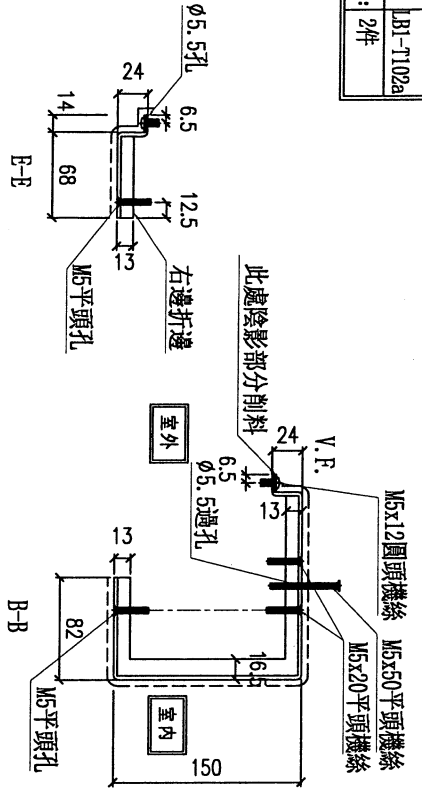

美特鋁質有限公司
MIDI Aluminium Fabricator Ltd.

工程號: J-853 地盤: 延平道二期

名稱	橫向鋁板拆圖	制圖	劉龍浩	2023. 11. 23	修改	
材料	3mm鋁板	復核	謝永林	2024. 1. 28	日期	
顏色	EC-DG-D334232-ZD1 (閃粉古銅)	批准			圖號	LB1-T102



美特鋁質有限公司
MIDI Aluminium Fabricator Ltd.



工程號

J-853

地盤

延平道二期

地盤用

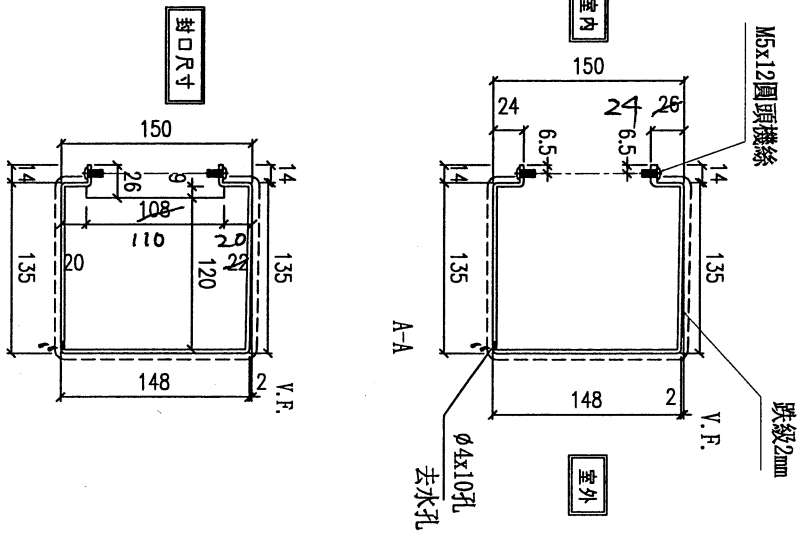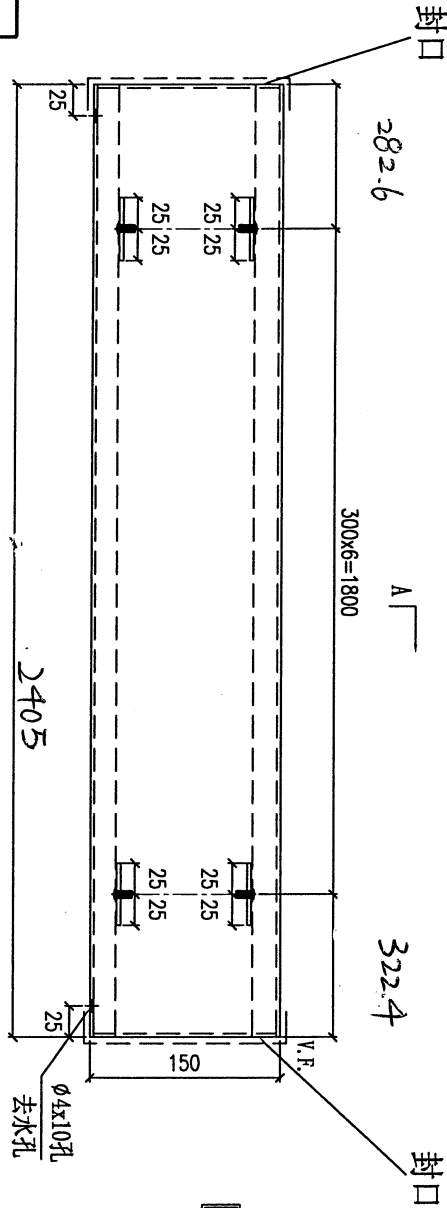




物料編號	數量	樓層	施工圖位置	使用窗號	MIRROR	Facade
LB1-T102c	2	G/F	J853-SD-HIW-2202	WB.02B		HB1, HB2
合計:	2					

名稱	橫向鋁板拆圖	制圖	劉龍浩	2023. 11. 23	修改	
材料	3mm鋁板	復核	謝永林	2024. 1. 28	日期	
顏色	EC-DG-D334232-ZD1 (閃粉古銅)	批准			圖號	LB1-T102c

物料編號	數量	樓層	施工圖位置	使用窗號	MIRROR	Facade
LB1-T103	5	G/F	J853-SD-HW-2301	WC.01C		HB3, HB5, HB6, HB7, HB8
合計	5					


地盤用

此件編號: LB1-T103b
數量: 5件

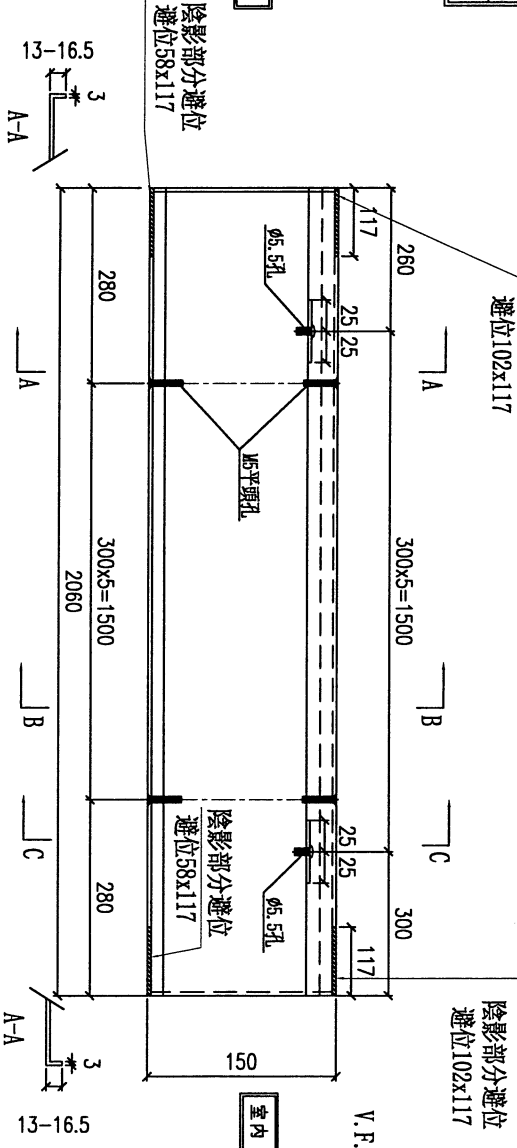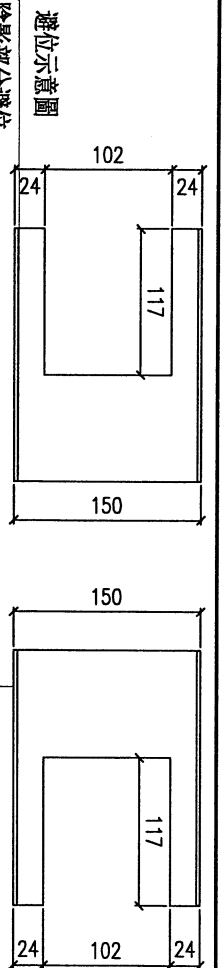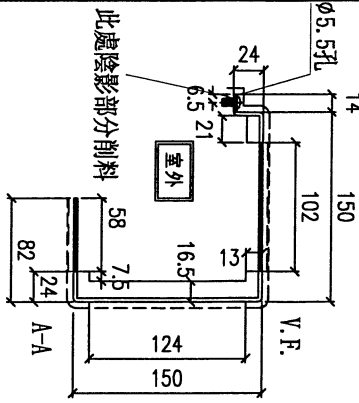


此處陰影部分剖料

此件編號: LB1-T103a
數量: 5件

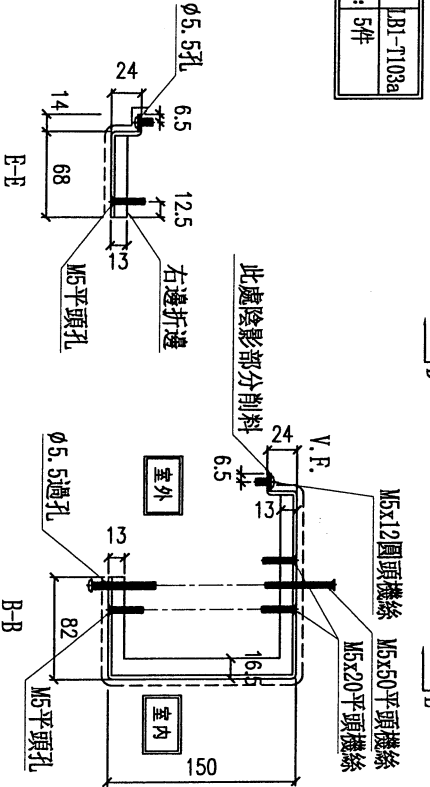



此處陰影部分剖料

安裝示意圖
此件編號: LB1-T103b

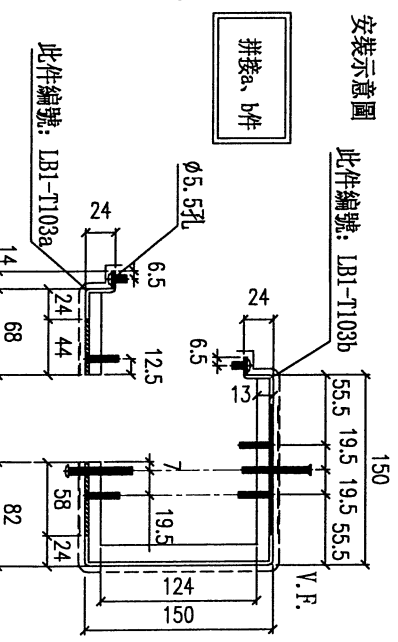

名稱	橫向鋁板拆圖	制圖	劉龍浩	2023. 11. 23	修改	
材料	3mm鋁板	復核	謝永林	2024. 1. 28	日期	
顏色	EC-DG-D334232-ZD1(閃粉古銅)	批准			圖號	LB1-T103

地盤用

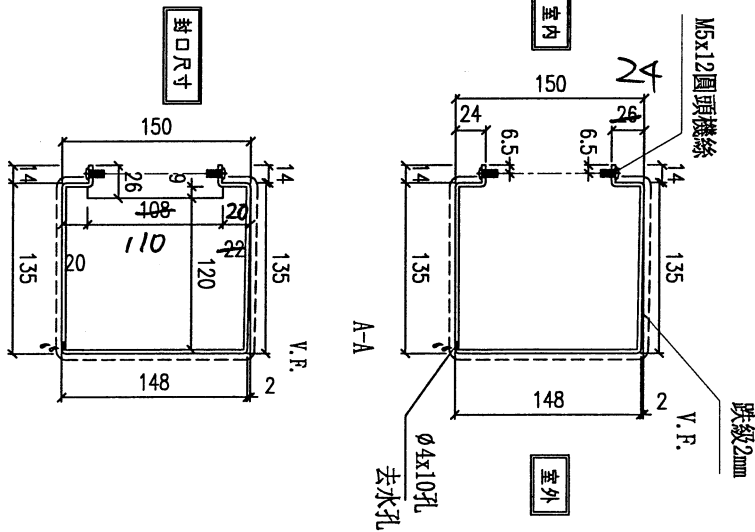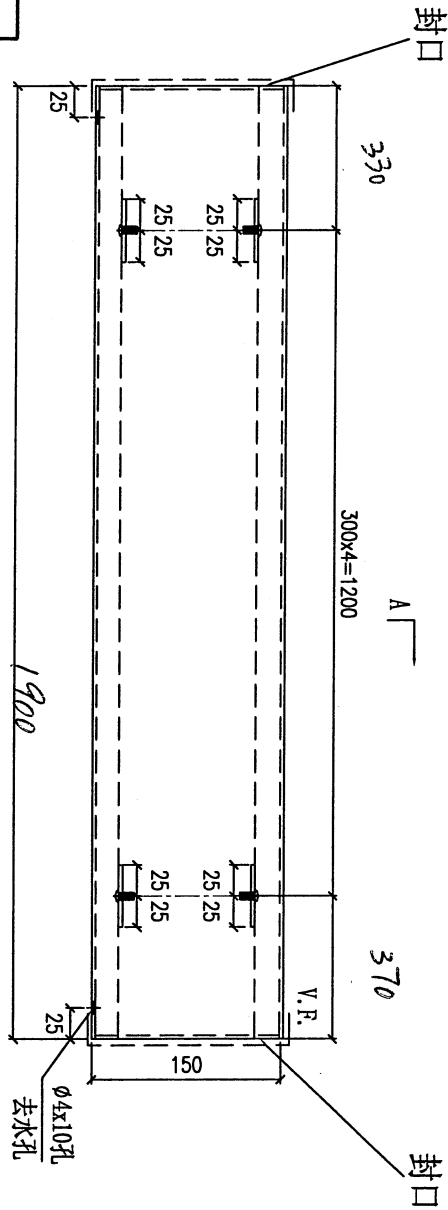

物料編號	數量	樓層	施工圖位置	使用窗號	MIRROR	Facade
LB1-T103c	5	G/F	J853-SD-HW-2301	WC,01C		HB3,HB5,HB6,HB7,HB8
合計	5					




名稱	橫向鋁板拆圖	制圖	劉龍浩	2023.11.23	修改		
材料	3mm鋁板	復核	謝永林	2024.1.28	日期		
顏色	EC-DG-D334232-ZD1 (閃粉古銅)	批准			圖號	LB1-T103c	

物料編號	數量	樓層	施工圖位置	使用窗號	MIRROR	Package
LB1-T104	5	G/F	J853-SD-HW-2302	WC.02C		HH3,HB3,HB6,HE7,HB8
合計:	5					

地盤用

美特鋁質有限公司
MIDI Aluminium Fabricator Ltd.

工程號: J-853 地盤: 延平道二期

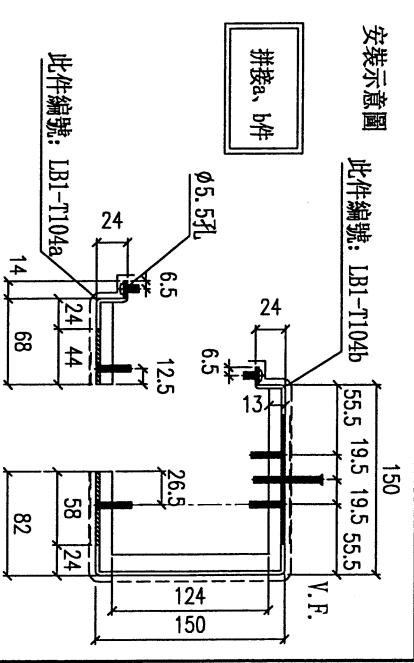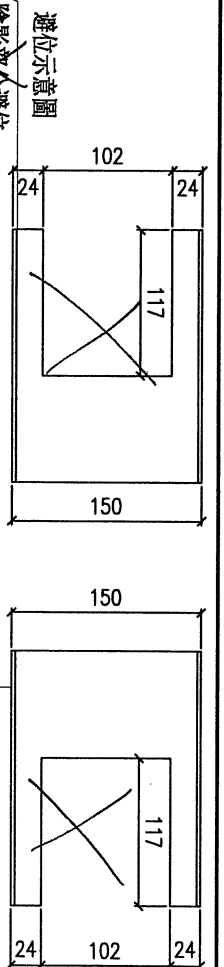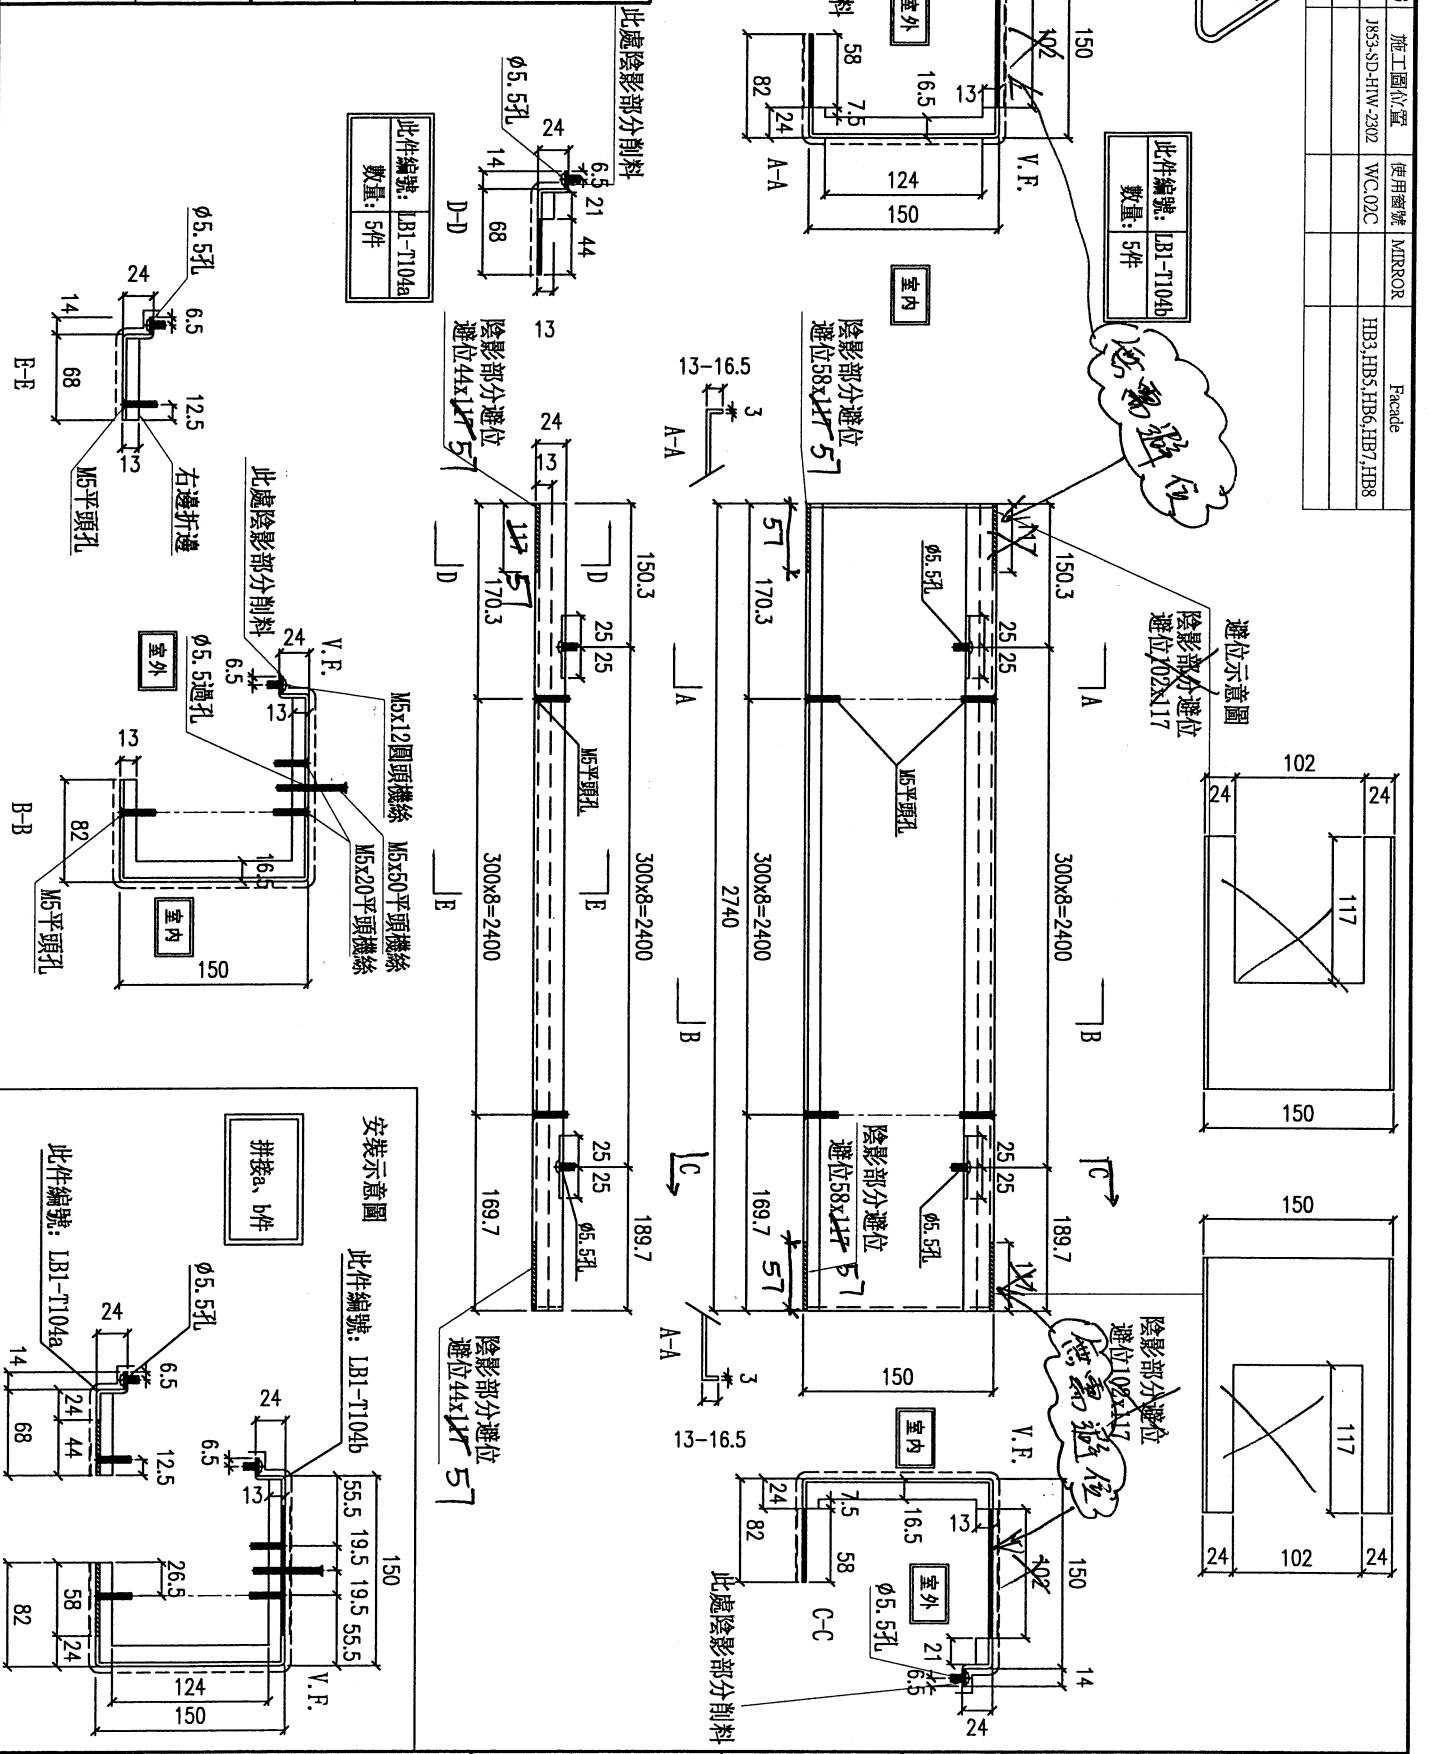

名稱	橫向鋁板拆圖	制圖	劉龍浩	2023. 11. 23	修改	
材料	3mm鋁板	復核	謝永林	2024. 1. 28	日期	
顏色	EC-DG-D334232-ZD1 (閃粉古銅)	批准			圖號	LB1-T104




美特鋁質有限公司
MIDI Aluminium Fabricator Ltd.

工程號 J-853 地盤 延平道二期

物料編號	數量	樓層	施工圖位置	使用細號	MIRROR	Package
LBI-T104R(1)	5	G/F	J853-SD-HTW-2302	W/C, O2C		HB3, HB5, HB6, HB7, HB8
合計:	5					

地盤用

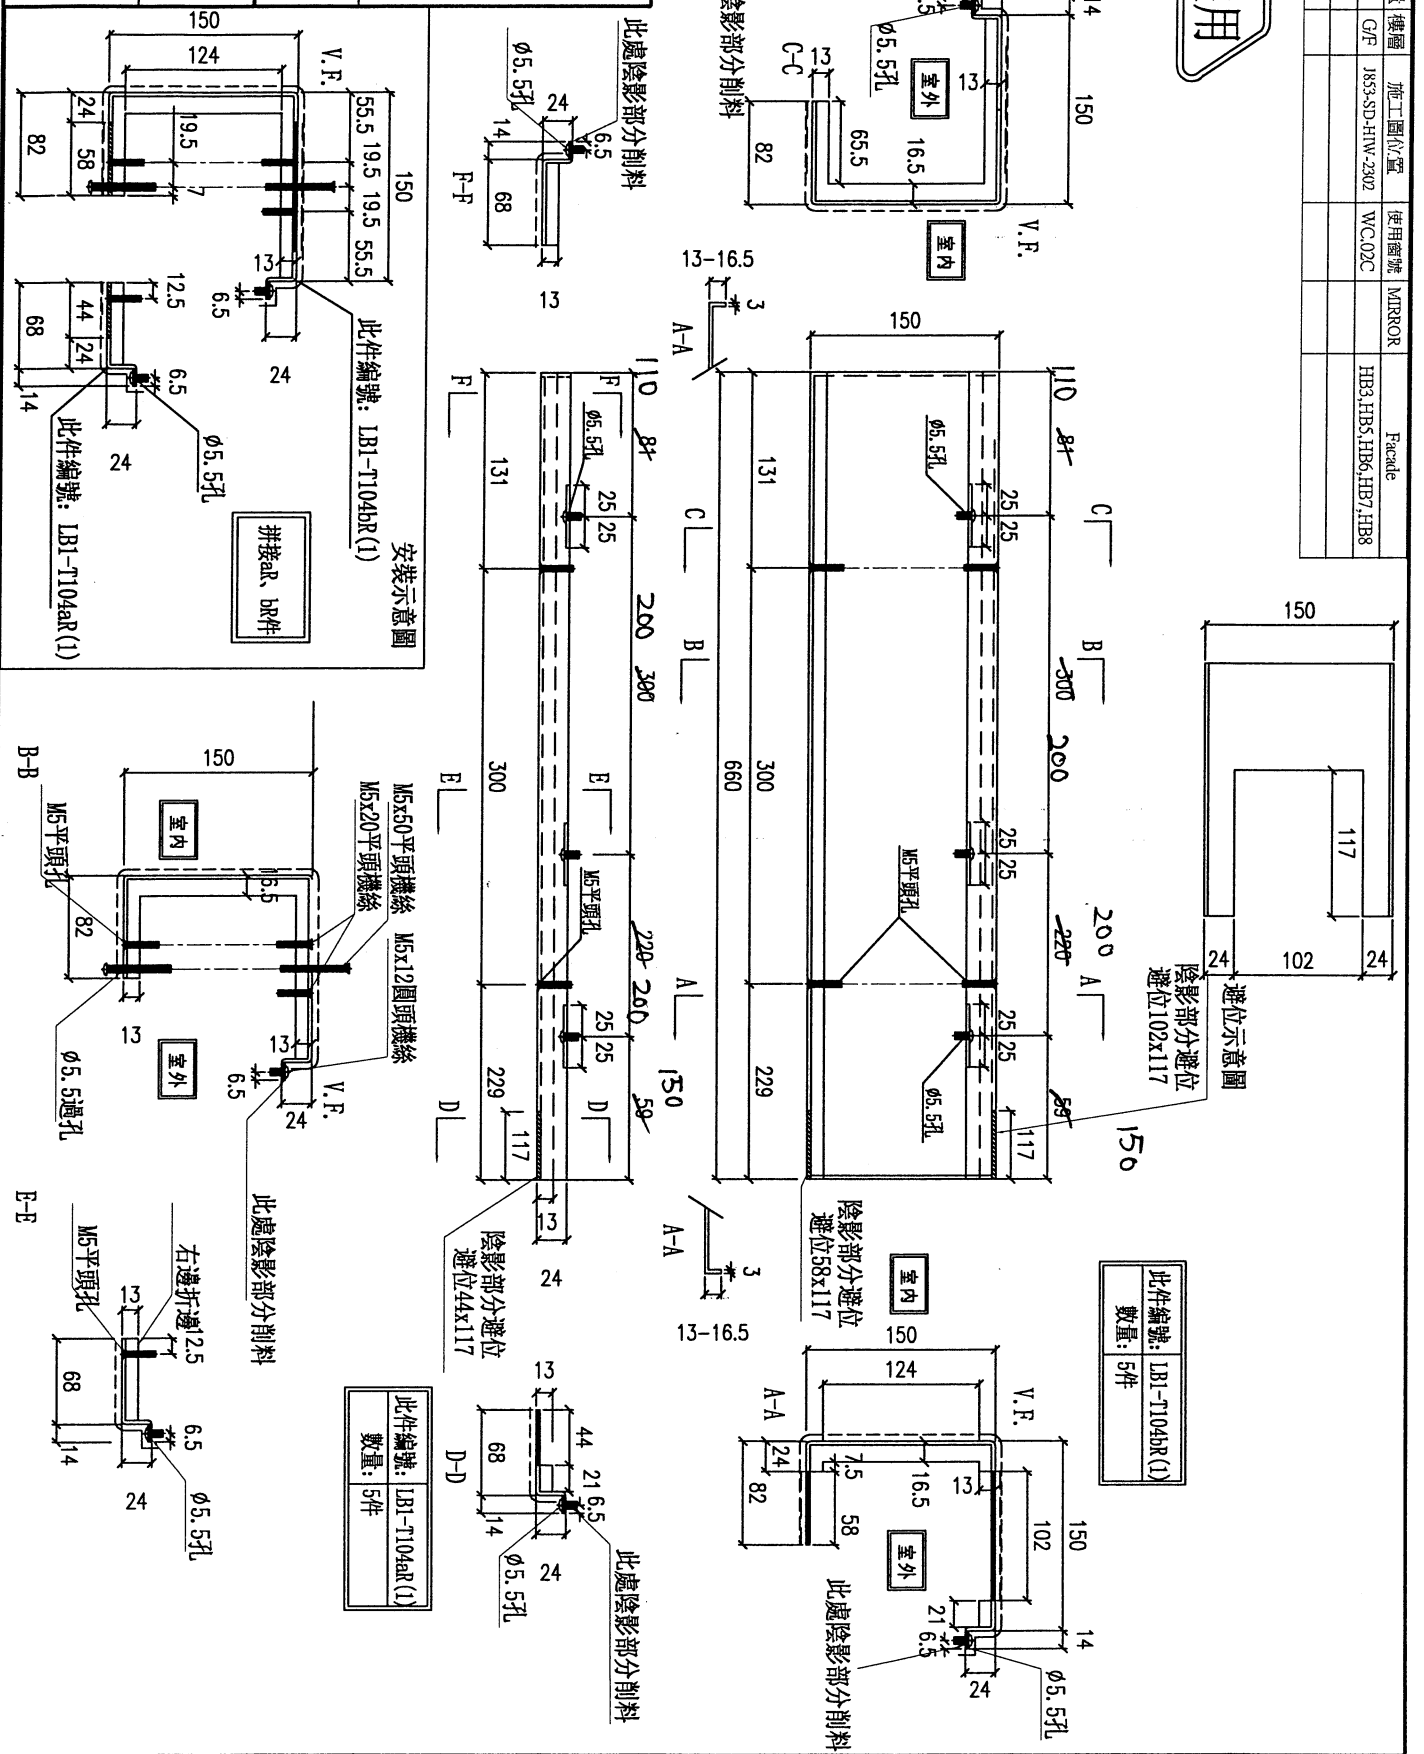

名稱	橫向鋁板拆圖	制圖	劉龍浩	2023. 11. 23	修改	
材料	3mm鋁板	復核	謝永林	2024. 1. 28	日期	
顏色	EC-DG-D334232-ZD1(閃粉古銅)	批准			圖號	LBI-T104R(1)



美特鋁質有限公司
MIDI Aluminium Fabricator Ltd.


工程號

J-853



地盤

延平道二期

地盤用

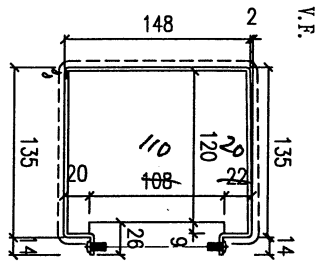

接口尺寸

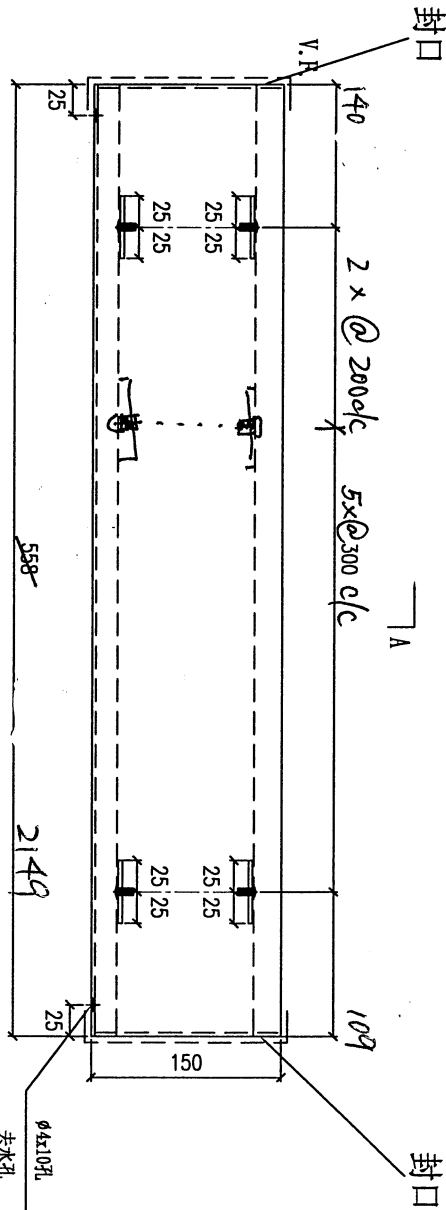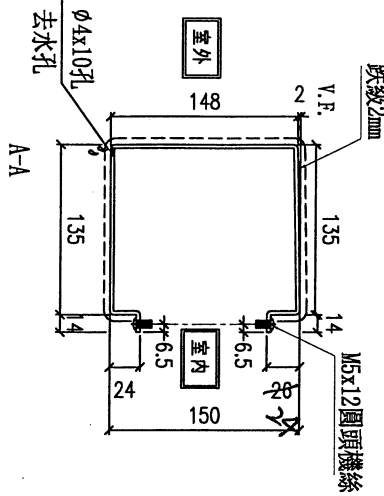

物料編號	數量	樓層	施工圖位置	使用圖號	MIRROR	Revcode
LB1-T104c(1)	5	G/F	J83-SD-HIW-2302	WC,02C		HB3,HB5,HB6,HB7,HB8
合計:	5					

名稱	鋁板拆圖	制圖	劉龍浩	2023. 11. 23	修改	
材料	3mm鋁板	復核	謝永林	2024. 1. 28	日期	
顏色	EC-DG-D334232-ZD1(閃粉古銅)	批准			圖號	LB1-T104c(1)



美特鋁質有限公司
MIDI Aluminium Fabricator Ltd.



工程號

J-853

地盤

延平道二期

地盤用

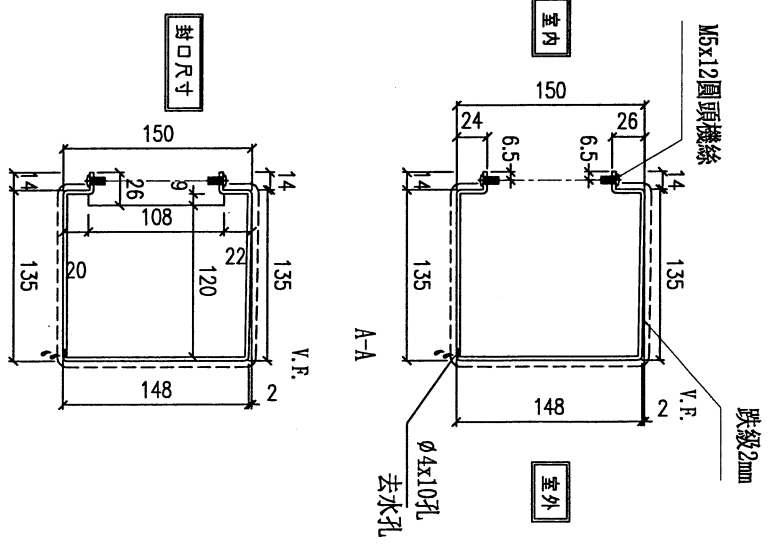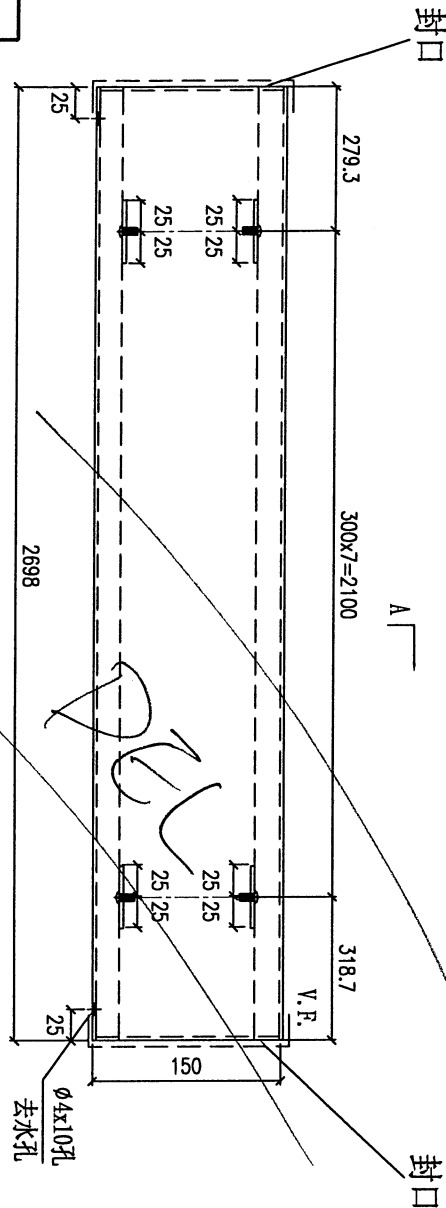

物料編號	數量	樓層	施工圖位置	使用窗號	Facade
LB1-T104c	5	G/F	J853-SD-HIW-2301	WC.01C	HB3, HB5, HB6, HB7, HB8
合計	5				

名稱	橫向鋁板拆圖	制圖	劉龍浩	2023.11.23	修改		
材料	3mm鋁板	復核	謝永林	2024.1.28	日期		
顏色	EC-DG-D334232-ZD1(閃粉古銅)	批准			圖號	LB1-T104c	



美特鋁質有限公司
MIDI Aluminium Fabricator Ltd.


工程號

J-853


地盤

延平道二期


地盤用

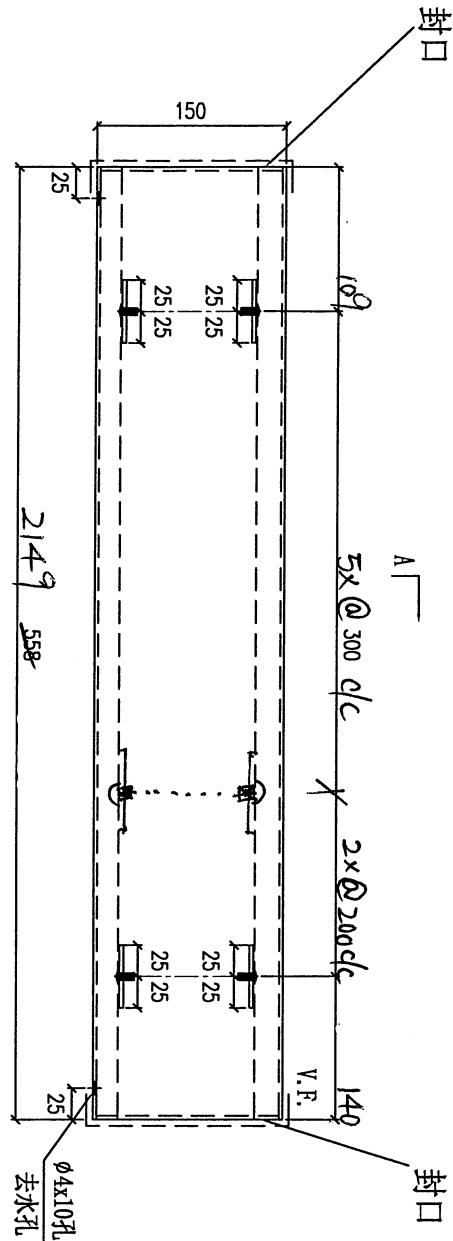

A-A


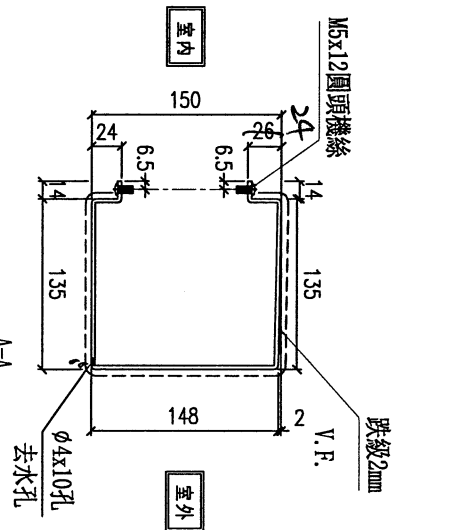


封口尺寸

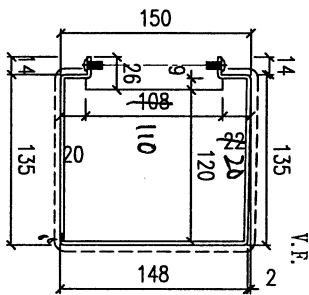


物料編號	數量	樓層	施工圖位置	使用窗號	MIRROR	Facade
LB1-T104cR(1)	5	G/F	1853-SD-HIW-2302	WC,02C		HB3,HB5,HB6,HB7,HB8
合計:	5					

名稱	橫向鋁板拆圖	制圖	劉龍浩	2023. 11. 23	修改		
材料	3mm鋁板	復核	謝永林	2024. 1. 28	日期		
顏色	EC-DG-D334232-ZD1 (閃粉古銅)	批准			圖號	LB1-T104cR(1)	

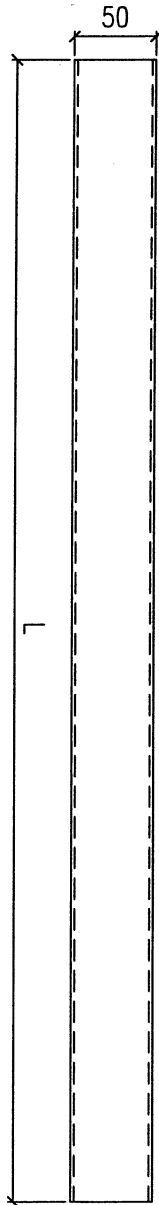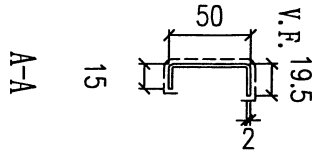



物料編號	數量	樓層	施工圖位置	使用窗號	L	MIRROR	Facade
LB1-T101D-1	5	G/F	J853-SD-HTW-2301	WC.01C	2100		HB3,HB5,HB6,HB7,HB8
LB1-T101D-2	105	G/F	J853-SD-HTW-2302	WC.02C	200 2800		HB3,HB5,HB6,HB7,HB8
LB1-T101D-3	5	1/F	J853-SD-HTW-2306	WC.10C	1115		HB3,HB5,HB6,HB7,HB8
LB1-T101D-4	10	G/F	J853-SD-HTW-2324	WC.04C	800		HB3,HB5,HB6,HB7,HB8
LB1-T101D-5	5	G/F	J853-SD-HTW-2324	WC.04C	2000		HB3,HB5,HB6,HB7,HB8
LB1-T101D-6	5	1/F	J853-SD-HTW-2306	WC.11C	2800		..

合計 35

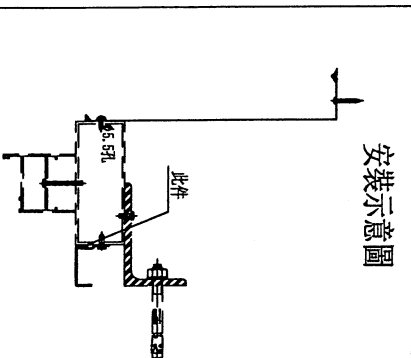

名稱	折件收口	制圖	劉龍浩	2024.1.22	修改	
材料	2mm鋁板	復核	謝永林	2024.1.24	日期	
顏色	EC-DG-D334232-ZD1 (閃粉古銅)	批准			圖號	LB1-T101D-1

地盤用

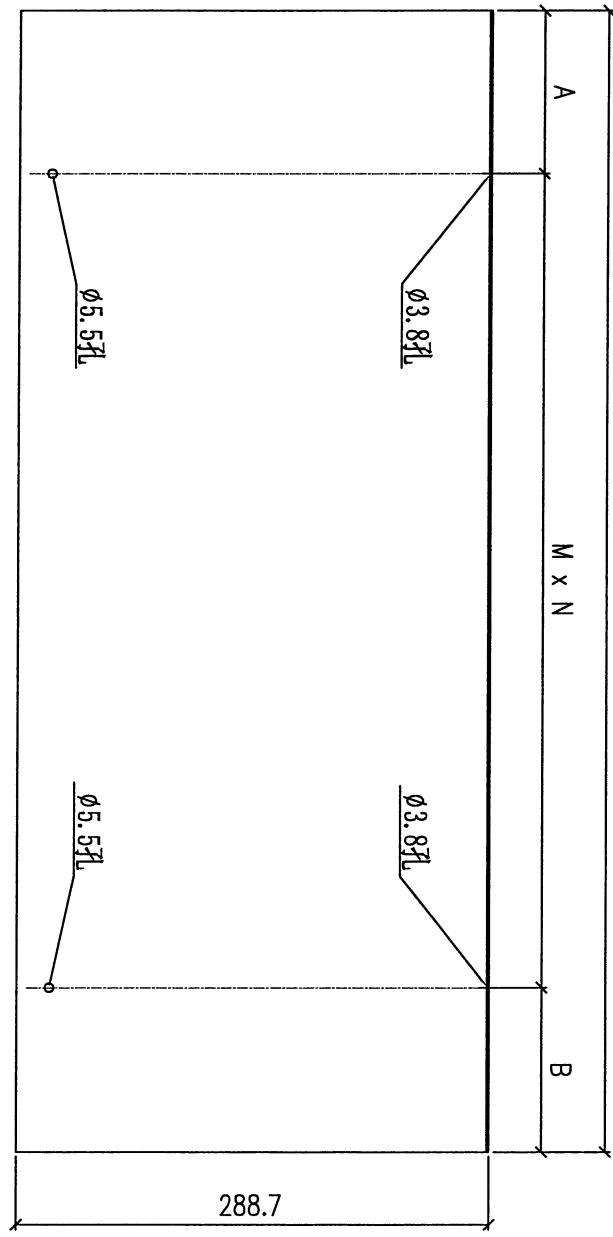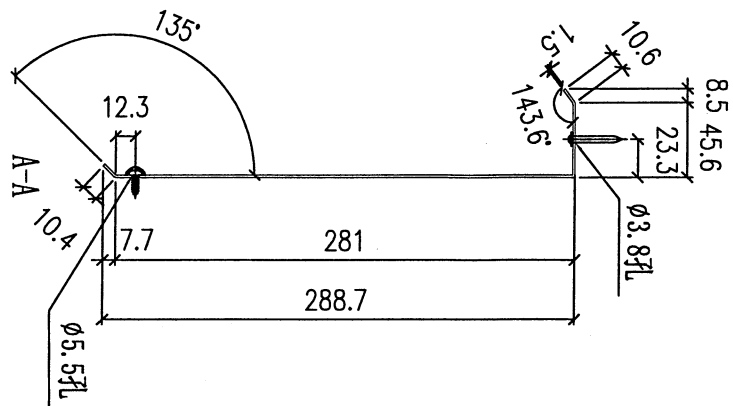


A

A

預長100

物料編號	數量	樓層	施工圖位置	使用窗號	L	A	M	X	N	B	MIRROR	Facade
LB1-T101D(1)-1	5	G/F	J853-SD-HIW-2301	WC.01C	2200	200	300	X	6	200		HB3, HB5, HB6, HB7, HB8
LB1-T101D(1)-2	5	G/F	J853-SD-HIW-2302	WC.02C	2900	250	300	X	8	250		HB3, HB5, HB6, HB7, HB8
合計	10											

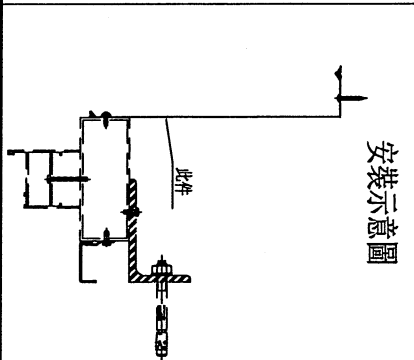

名稱	防水件	制圖	劉龍浩	2024. 1. 22	修改		
材料	1.5mm鋁板	復核	謝永林	2024. 1. 24	日期		
顏色	鉻化	批准			圖號	LB1-T101D(1)-1	



美特鋁質有限公司
MIDI Aluminium Fabricator Ltd.




工程號

J-853

地盤



延平道二期

地盤用

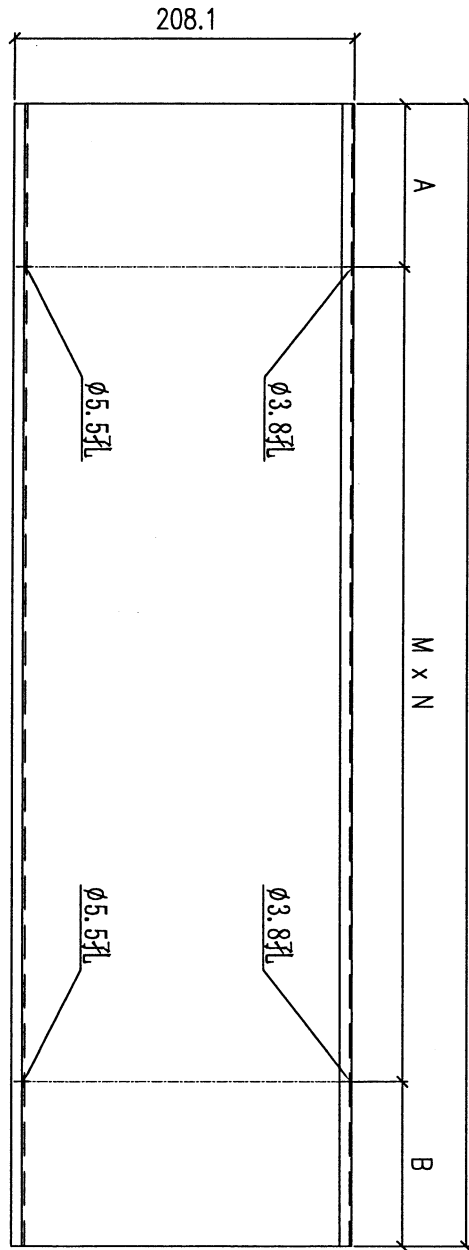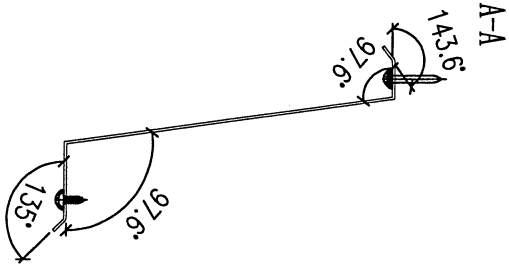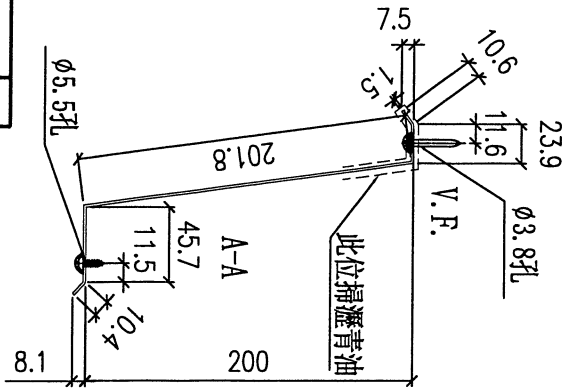

物料編號	數量	樓層	施工圖位置	使用窗號	L	A	M	X	N	B	MIRROR	Facade
LB1-T102D(1)-1	5	G/F	J853-SD-HIW-2324	WC.04C	2050	125	300	X	6	125		HB3, HB5, HB6, HB7, HB8
LB1-T102D(1)-2	10	G/F	J853-SD-HIW-2324	WC.04C	268	81.5	300	X	2	81.5		HB3, HB5, HB6, HB7, HB8
合計	15				800	100				100		

A

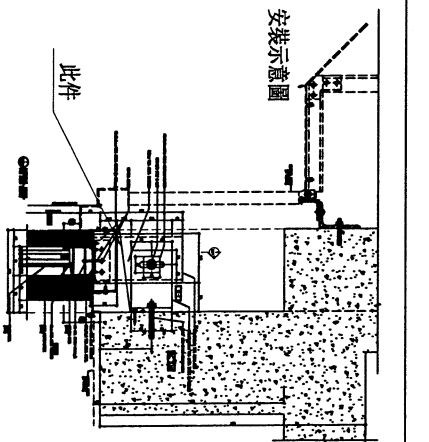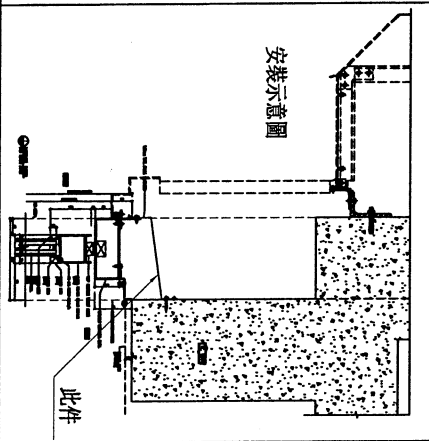

名稱 防水件

材料 1.5mm鋁板

顏色 鉻化/塗瀝青油

制圖 劉龍浩

復核 謝永林

批准

2024. 1. 22

2024. 1. 24

修改

日期

圖號



LB1-T102D(1)-1



美特鋁質有限公司
MIDI Aluminium Fabricator Ltd.

工程號 J-853 地盤 延平道二期

地盤用



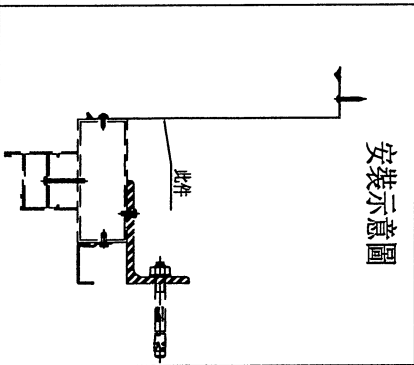
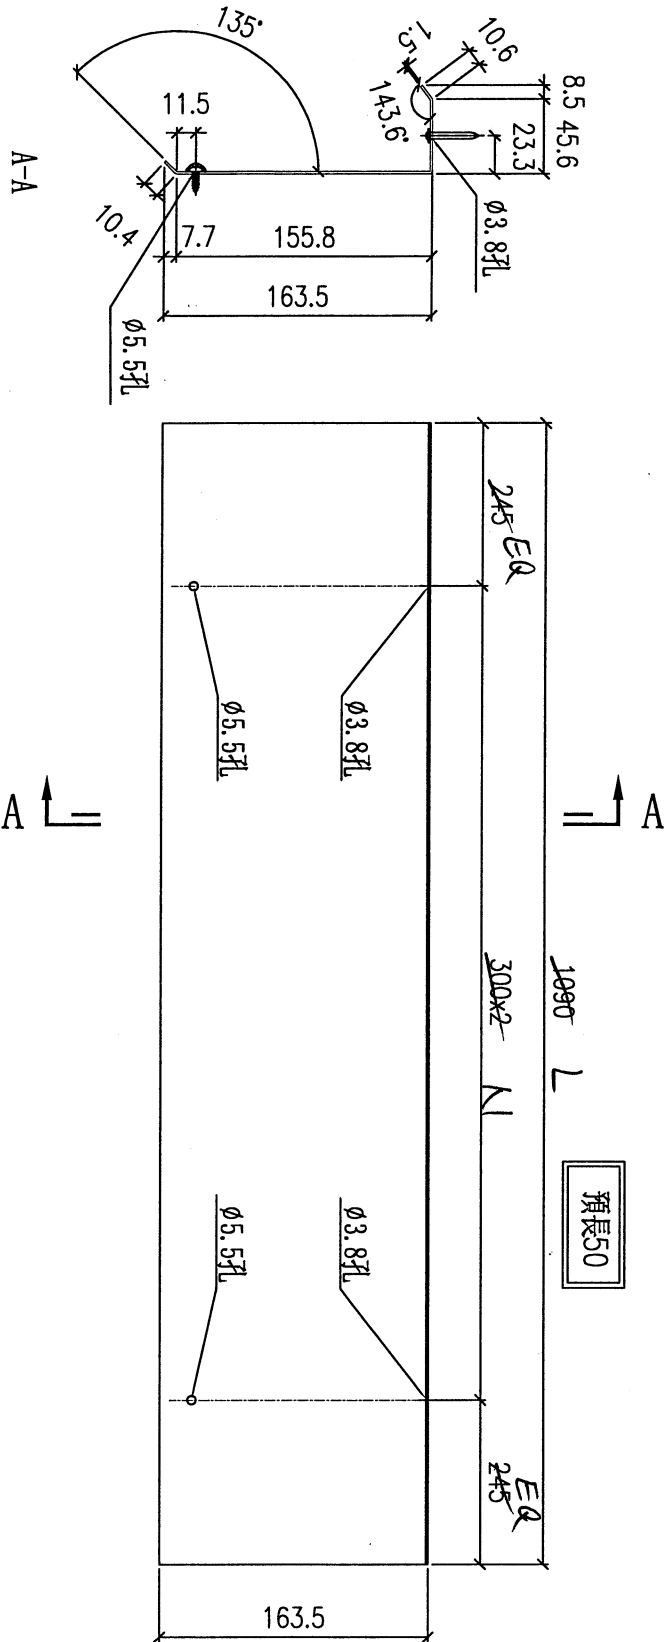


樓層	數量	物料編號	施工圖位置	使用窗號	MIRROR	Facade
10/90	2 * 300 c/c	LB1-T103D-1	1853-SD-HIW-2306	WC.10C		HB3, HB5, HB6, HB7, HB8
2850	9 * @ 300 c/c	LB1-T103D-2	1853-SD-HIA-2306	M.C.11C		HB3, HB5, HB6, HB7, HB8

名稱	防水件	制圖	劉龍浩	2024.1.22	修改		
材料	1.5mm鋁板	復核	謝永林	2024.1.24	日期		
顏色	鉻化	批准			圖號	LB1-T103D	

ELEVATION
(NEED FROM
THE CURSOR)

橫向鋁板
鋁板編號:
LB1-T102a
LB1-T102b
LB1-T102c

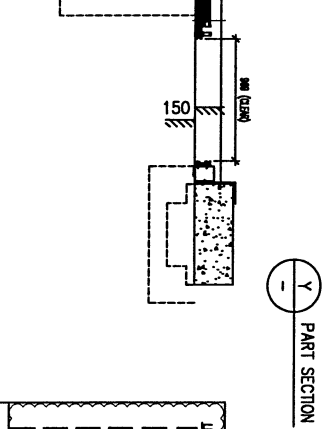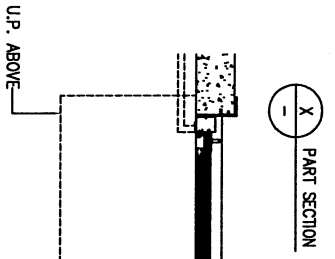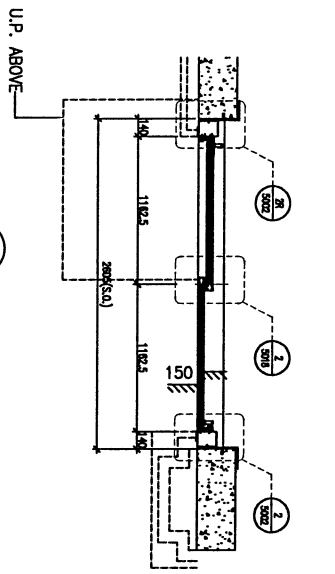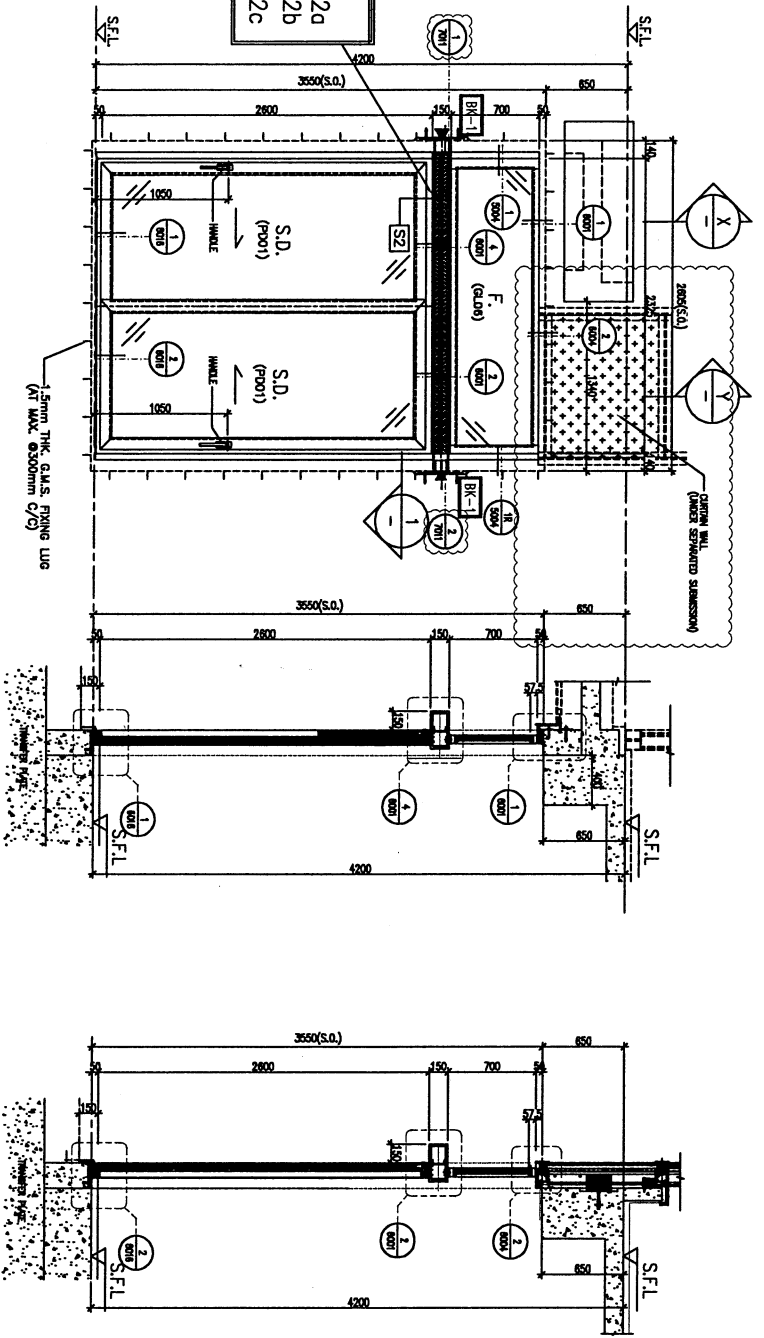

LEGEND:	
3mm THK. ALUM. COATING	
350x20x10mm THK. G.L.S. PLATE / W	BK-1
200x150x10mm THK. G.L.S. PLATE / W	BK-2
200x150x10mm THK. G.L.S. PLATE / W	BK-3
250x20x10mm THK. G.L.S. PLATE / W	BK-4
250x20x10mm THK. G.L.S. PLATE / W	BK-5

PROVIDED	
GLAZING AREA	5.95 m ²
OPENABLE AREA	2.47 m ²
FREE AREA	- %

WINDOW MARK	ALUM B
LOCATION	HOUSE TYPE B - G/F DINNING
MATERIALS	AL1
GLAZING	PO01, GL06
QUANTITY	2 Nos. (HOUSE NO. HB1 & HB2)
HANDLES	2 NOS. OF "SCHUCO" HANDLE - MODEL NO. 24722A

DLA REF :

CLIENT :
SHIMAO GROUP HOLDINGS LIMITED

MAIN CONTRACTOR :
協興建築有限公司
HIP HING CONSTRUCTION CO LTD

STRUCTURAL ENGINEER :
C M WONG & ASSOCIATES LTD
黃志明建築工程師有限公司

PROJECT CONSULTANT:
NEUNHARDT

NOTE:
1. ALL DIMENSIONS ARE IN MM.
2. ALL DIMENSIONS ARE VIEWED FROM OUTSIDE.
3. ALL DIMENSIONS TO BE VERIFIED ON SITE BEFORE FABRICATION.

LEGEND:
ST - DETAIL LAYER NO.
RBS - REBAR SHEET NO.
1. F.F.L. - FINISHED FLOOR LEVEL
2. S.F.L. - STRUCTURAL FLOOR LEVEL
3. - REVERSED VIEW
4. - POINT LOCATION
5. GLASS LEAD
6. G.L.I. - 15mm IS. 15mm BR. 9x15mm 12 THK. G.L.I. G.L.S. - 15mm IS. 15mm BR. 9x15mm 12 THK. G.L.I. PO01 - 15mm IS. 15mm BR. 9x15mm 12 THK. G.L.I.

7. 50x20x10mm THK. G.L.S. PLATE
8. 25x20x10mm THK. G.L.S. PLATE
9. 20x10x10mm THK. G.L.S. PLATE

19/11/2023 GENERAL REVISED
09/09/2023 GENERAL REVISED

PROJ. NO. : J-B53
PROJECT : PROPOSED RESIDENTIAL DEVELOPMENT AT N.K.I.L. 6542 YIN PING ROAD KOWLOON

DATE : 30-04-23 SCALE : 1:40 (A3)
DRAWN BY : Ashing CHECKED BY :


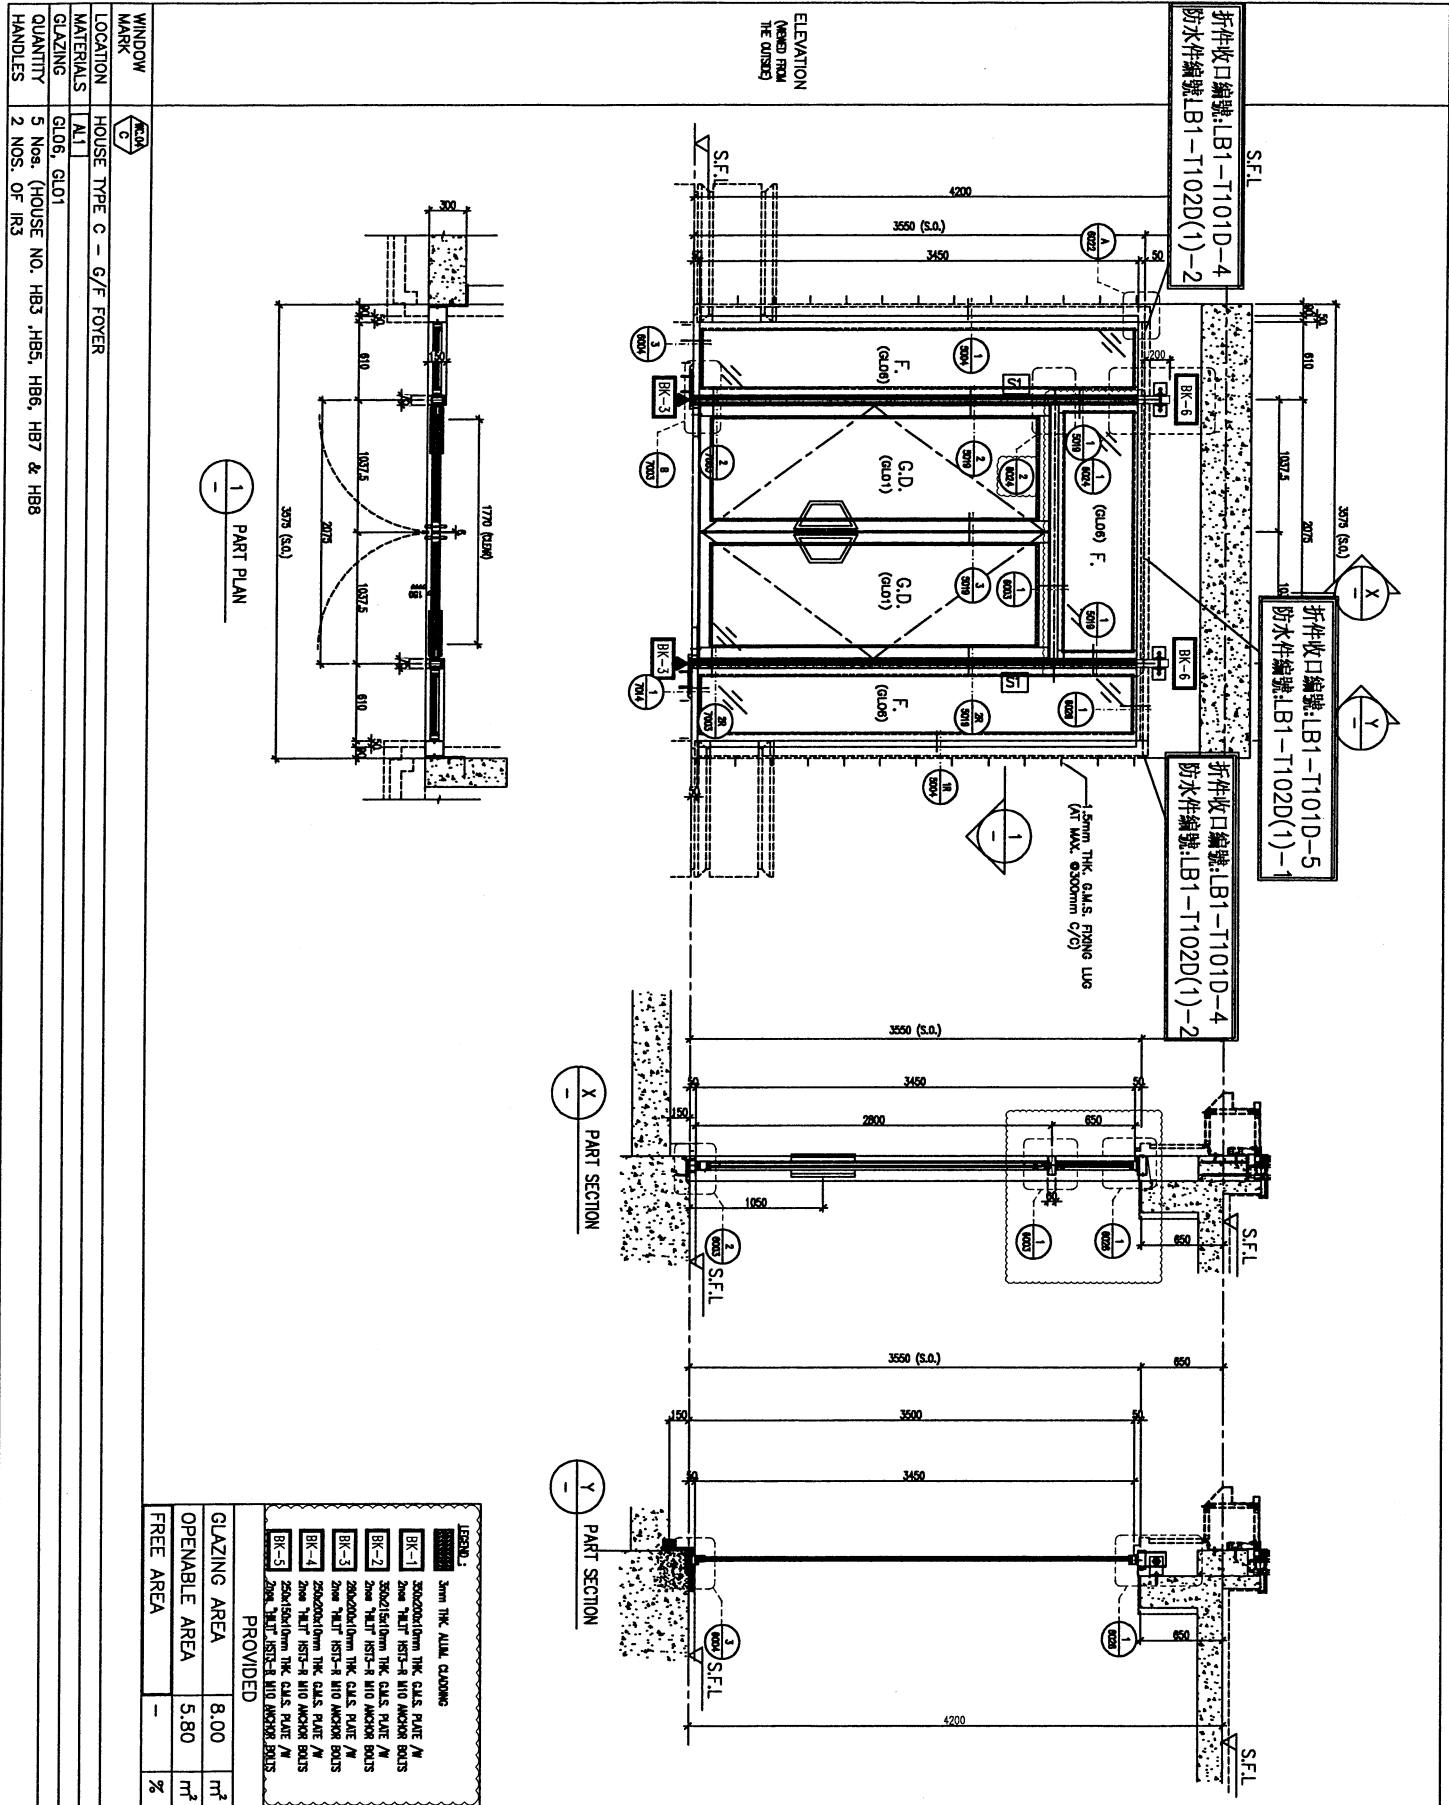
CLIENT : SHIMAO GROUP HOLDINGS LIMITED	
PROJECT : WONG TUNG & ASSOCIATES LIMITED HP HING CONSTRUCTION CO LTD	
MAIN CONTRACTOR : 裕興建築有限公司 HP HING CONSTRUCTION CO LTD	
STRUCTURAL ENGINEERS : CMA C M WONG & ASSOCIATES LTD 葉志明建築工程師有限公司	
FRAME CONSULTANT : WENHARDT	
NOTE : 1. ALL DIMENSIONS ARE IN MM. 2. ALL ELEMENTS ARE VIEWED FROM OUTSIDE. 3. ALL DIMENSIONS TO BE CHECKED ON SITE BEFORE FABRICATION.	
JOB NO. : J-853	
PROJECT : PROPOSED RESIDENTIAL DEVELOPMENT AT N.K.L. 6542 YIN PING ROAD KOWLOON	
TITLE : IN-SITU ALUM. WINDOW SCHEDULE FOR HOUSE TYPE C	
DATE : 30-MAR-23 SCALE : 1:40 (A3)	
DRAWN BY : Ailing CHECKED BY :	

LEGEND : 3mm THK. ALUM. CASING	
PROVIDED	
GLAZING AREA	8.00 m ²
OPENABLE AREA	5.80 m ²
FREE AREA	%

