

工程指示 / 要求簡箋 ENGINEER INSTRUCTIONS(E.I.)

工程指示編號:	EI- 7328	修改版本:	-
	HK- /		
工程編號:	J 853	工程名稱:	延坪道 (第2期)
收件人:	林哥	發件人:	Joe Chan
工程項目:	Row A 企身飾線修補 方案地盤用螺絲	日期:	06/02/2024

<input type="checkbox"/> 原合約工程包	<input type="checkbox"/> 原合約工程加 / 減賬 QT-	<input type="checkbox"/> 新工程報價 QT-
---------------------------------	--	------------------------------------

信件批核號碼/圖紙參考編號:	批核模具圖紙編號:
客戶指示附件:	管理內部批簽署:

<input type="checkbox"/> 初步鋁料 B.M.	<input type="checkbox"/> 加工拆圖, 然後生產	<input type="checkbox"/> 尺寸表
<input type="checkbox"/> 正式鋁料 B.M.	<input type="checkbox"/> 技術上資料 / 指示	<input type="checkbox"/> 報價
<input type="checkbox"/> 配件 B.M.	<input type="checkbox"/> 樣辦或貨品說明書	<input type="checkbox"/> 分判合約
<input type="checkbox"/> 其他:		

內容:	請依附件資料, 訂購螺絲, 送地盤. (EI 7324 之配套螺絲)
完成上列要求日期:	ASAP.

國內

<input type="checkbox"/> 生產技術總監	<input type="checkbox"/> 連附件	<input type="checkbox"/> 技術部	<input type="checkbox"/> 連附件	<input type="checkbox"/> 生產部	<input type="checkbox"/> 連附件
<input type="checkbox"/> 採購部	<input type="checkbox"/> 連附件	<input type="checkbox"/> 生產統籌部	<input type="checkbox"/> 連附件	<input type="checkbox"/> 報關組	<input type="checkbox"/> 連附件
<input type="checkbox"/> 質檢部	<input type="checkbox"/> 連附件	<input type="checkbox"/> 會計部	<input type="checkbox"/> 連附件	<input type="checkbox"/> 機械設計部	<input type="checkbox"/> 連附件
<input type="checkbox"/> 香港辦	<input type="checkbox"/> 連附件	<input type="checkbox"/> 其他:			

香港

<input type="checkbox"/> 行政部	<input type="checkbox"/> 連附件	<input type="checkbox"/> 會計部	<input type="checkbox"/> 連附件	<input type="checkbox"/> 統籌部	<input type="checkbox"/> 連附件	<input type="checkbox"/> 工程部	<input type="checkbox"/> 連附件
<input type="checkbox"/> 採購部	<input type="checkbox"/> 連附件	<input type="checkbox"/> QS部	<input type="checkbox"/> 連附件	<input checked="" type="checkbox"/> 地盤管理	<input checked="" type="checkbox"/> 連附件	<input type="checkbox"/> 維修部	<input type="checkbox"/> 連附件

*發件人簽署:	林哥	*組別成員批核簽署:	林哥
傳遞編號:		項目經理簽署:	林哥

美特鋁質有限公司

MIDI Aluminium Fabricator Ltd.

工程號:

J-853

地盤名稱:

香港延坪道(第二期別墅)

計算:

Joe

核對:

日期:

8/2/2024

日期:

送呈:

副本:

地盤用配件B.M.表

項目類別:

Alum Grilles, Cladding & Ceiling

批准:


日期:

版本:

BM編號:

A/C Code:

序號	修改標示	加工圖號	配件編號	配件名稱	顏色	實用	後備	總數	單位	備註
1				M10x40mm 六角頭螺絲 配1平介1彈介1絲帽	A4-70	188	12	200	粒	修補方案用
2										
3										
4										
5										

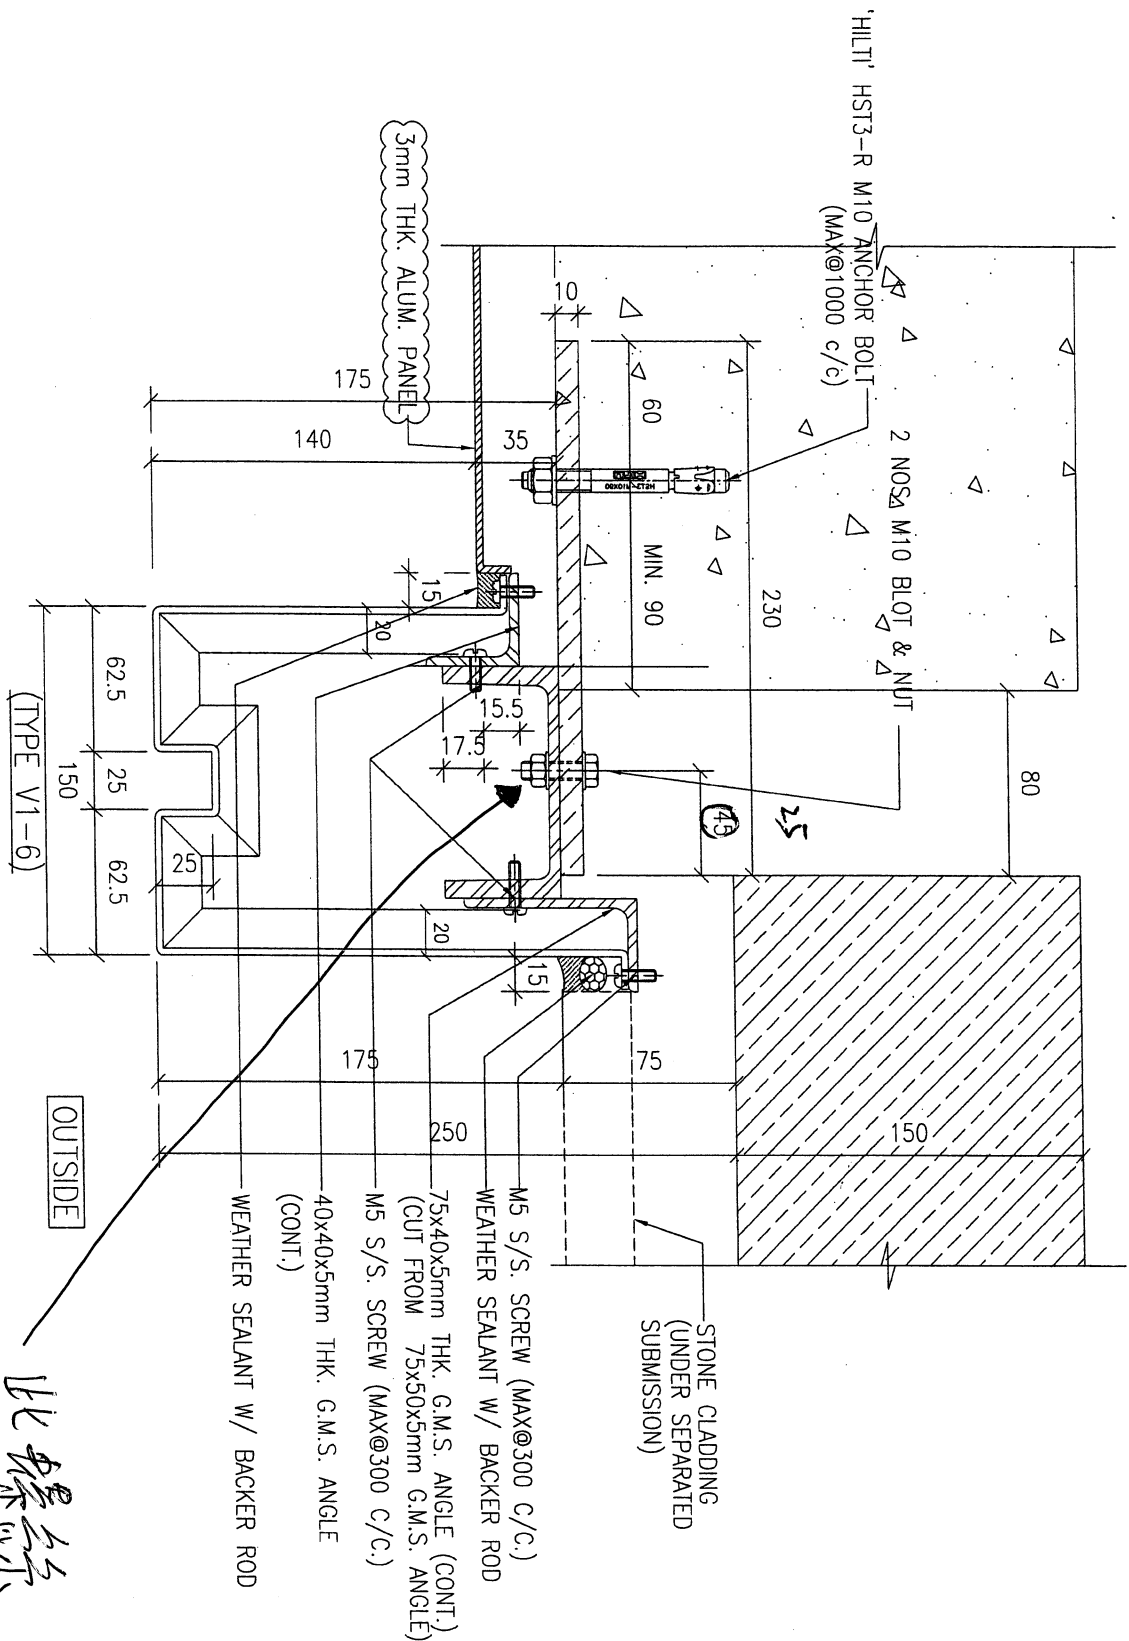

'HILTI' HST3-R M10 ANCHOR BOLT
(MAX@1000 c/c)

2 NOS. M10 BLOT & NUT

3mm THK. ALUM. PANEL

STONE CLADDING
(UNDER SEPARATED
SUBMISSION)

M5 S/S. SCREW (MAX@300 C/C.)
WEATHER SEALANT W/ BACKER ROD

75x40x5mm THK. G.M.S. ANGLE (CONT.)
(CUT FROM 75x50x5mm G.M.S. ANGLE)

M5 S/S. SCREW (MAX@300 C/C.)

40x40x5mm THK. G.M.S. ANGLE
(CONT.)

WEATHER SEALANT W/ BACKER ROD

9

VERTICAL FEATURE DETAIL
HOUSE ALUM. CLADDING

比螺絲