

工程指示 / 要求簡箋 ENGINEER INSTRUCTIONS(E.I.)

工程指示編號:	EI- 7555	修改版本:	-
	HK-0570		
工程編號:	J 853	工程名稱:	延坪道 (第2期)
收件人:	Maggie Lor / 生統	發件人:	Joe Chan
工程項目:	Row C (HC1-HC6) 露台 天花地盤用鐵件 (藍色)	日期:	28/03/2024

<input type="checkbox"/> 原合約工程包	<input type="checkbox"/> 原合約工程加 / 減賬 QT-	<input type="checkbox"/> 新工程報價 QT-
---------------------------------	--	------------------------------------

信件批核號碼/圖紙參考編號:	批核模具圖紙編號:
客戶指示附件:	管理內部批簽署:

<input type="checkbox"/> 初步鋁料 B.M.	<input type="checkbox"/> 加工拆圖, 然後生產	<input type="checkbox"/> 尺寸表
<input type="checkbox"/> 正式鋁料 B.M.	<input type="checkbox"/> 技術上資料/指示	<input type="checkbox"/> 報價
<input type="checkbox"/> 配件 B.M.	<input type="checkbox"/> 樣辦或貨品說明書	<input type="checkbox"/> 分判合約
<input type="checkbox"/> 其他:		

內容: 此E.I無焊, 不用驗焊.  
分座 獨立包裝  
實際按地盤指示出貨日子

完成上列要求日期: 8/4/2024

國內

<input type="checkbox"/> 生產技術總監	<input type="checkbox"/> 連附件	<input checked="" type="checkbox"/> 技術部	<input checked="" type="checkbox"/> 連附件	<input type="checkbox"/> 生產部	<input type="checkbox"/> 連附件
<input type="checkbox"/> 採購部	<input type="checkbox"/> 連附件	<input checked="" type="checkbox"/> 生產統籌部	<input checked="" type="checkbox"/> 連附件	<input type="checkbox"/> 報關組	<input type="checkbox"/> 連附件
<input type="checkbox"/> 質檢部	<input type="checkbox"/> 連附件	<input type="checkbox"/> 會計部	<input type="checkbox"/> 連附件	<input type="checkbox"/> 機械設計部	<input type="checkbox"/> 連附件
<input type="checkbox"/> 香港辦	<input type="checkbox"/> 連附件	<input type="checkbox"/> 其他:			

香港

<input type="checkbox"/> 行政部	<input type="checkbox"/> 連附件	<input type="checkbox"/> 會計部	<input type="checkbox"/> 連附件	<input type="checkbox"/> 統籌部	<input type="checkbox"/> 連附件	<input type="checkbox"/> 工程部	<input type="checkbox"/> 連附件
<input type="checkbox"/> 採購部	<input type="checkbox"/> 連附件	<input type="checkbox"/> QS部	<input type="checkbox"/> 連附件	<input checked="" type="checkbox"/> 地盤管理	<input checked="" type="checkbox"/> 連附件	<input type="checkbox"/> 維修部	<input type="checkbox"/> 連附件

*發件人簽署:	*組別成員批核簽署:
傳遞編號:	項目經理簽署:

**J853-香港延坪道(第二期别墅)-Alum. Ceiling-地盘用铁件分栋数量统计表**

工程: J853-香港延坪道(第二期别墅)

日期: 27-Mar-24

序号	部件图编号							总数量	备注
		HC1	HC2	HC3	HC5	HC6			
1	J853-ACE-ST-031A	1	1	1	1	1		5	
2	J853-ACE-ST-031B	3	3	3	3	3		15	
3	J853-ACE-ST-031C	1	1	1	1	1		5	
4	J853-ACE-ST-031D	1	1	1	1	1		5	
5	J853-ACE-ST-032A	1	1	1	1	1		5	
6	J853-ACE-ST-032B	1	1	1	1	1		5	
7	J853-ACE-ST-032C	1	1	1	1	1		5	
8	J853-ACE-ST-033	8	8	8	8	8		40	
9	J853-ACE-ST-034A	2	2	2	2	2		10	
10	J853-ACE-ST-034B	1	1	1	1	1		5	
11	J853-ACE-ST-035A	1	1	1	1	1		5	
12	J853-ACE-ST-035B	2	2	2	2	2		10	
13	J853-ACE-ST-035C	2	2	2	2	2		10	
14	J853-ACE-ST-036A	1	1	1	1	1		5	
15	J853-ACE-ST-036B	1	1	1	1	1		5	
16	J853-ACE-ST-037A	2	2	2	2	2		10	
17	J853-ACE-ST-037B	1	1	1	1	1		5	
18	J853-ACE-ST-038A	1	1	1	1	1		5	
19	J853-ACE-ST-038B	1	1	1	1	1		5	
20	J853-ACE-ST-038C	1	1	1	1	1		5	
21	J853-ACE-ST-038D	4	4	4	4	4		20	
22	J853-ACE-ST-038E	2	2	2	2	2		10	
23	J853-ACE-ST-039A	1	1	1	1	1		5	
24	J853-ACE-ST-039B	1	1	1	1	1		5	
25	J853-ACE-ST-039C	1	1	1	1	1		5	
26	J853-ACE-ST-040	8	8	8	8	8		40	
27	J853-ACE-ST-041A	2	2	2	2	2		10	
28	J853-ACE-ST-041B	1	1	1	1	1		5	
29	J853-ACE-ST-041C	2	2	2	2	2		10	
30	J853-ACE-ST-041D	1	1	1	1	1		5	
31	J853-ACE-ST-042A	1	1	1	1	1		5	
32	J853-ACE-ST-042B	1	1	1	1	1		5	
33	J853-ACE-ST-043	8	8	8	8	8		40	
34	J853-ACE-ST-044A	1	1	1	1	1		5	
35	J853-ACE-ST-044B	1	1	1	1	1		5	
36	J853-ACE-ST-045A	2	2	2	2	2		10	
37	J853-ACE-ST-045B	1	1	1	1	1		5	
38	J853-ACE-ST-045C	2	2	2	2	2		10	
39	J853-ACE-ST-045D	1	1	1	1	1		5	
40	J853-ACE-ST-046A	1	1	1	1	1		5	
41	J853-ACE-ST-046B	1	1	1	1	1		5	

**J853-香港延坪道(第二期别墅)-Alum. Ceiling-地盘用铁件分栋数量统计表**

工程: J853-香港延坪道(第二期别墅)

日期: 27-Mar-24

序号	部件图编号								总数量	备注
		HC1	HC2	HC3	HC5	HC6				
42	J853-ACE-ST-047	8	8	8	8	8			40	
43	J853-ACE-ST-048A	1	1	1	1	1			5	
44	J853-ACE-ST-048B	1	1	1	1	1			5	
45	J853-ACE-ST-049	8	8	8	8	8			40	
		94	94	94	94	94	0	0	470	

		美特鋁質有限公司		工程號:	J-853	計算:	J. L.	日期:	27/3/2024	送呈:	Joe
MIDI Aluminium Fabricator Ltd.		香港延坪道(第二期別墅)		地盤名稱:	Alum. Ceiling (HC)	核對:		日期:		副本:	
地盤用鐵件B. M. 表		項目類別:		A/C Code:		批准:		日期:		版本:	
BM編號:						總重量(Kg):		4006.25			

序號	修改標示	加工圖号	鐵件編號	鐵件名稱	顏色	數量(件)		重量(Kg)		備註
						實用	後備	總數	單件	
1		J853-ACE-ST-031	J853-ACE-ST-031A	125x27x8mm 鐵角	熱浸鋅	5		5	9.31	46.55
2		J853-ACE-ST-031	J853-ACE-ST-031B	125x27x8mm 鐵角	熱浸鋅	15		15	13.05	195.75
3		J853-ACE-ST-031	J853-ACE-ST-031C	125x27x8mm 鐵角	熱浸鋅	5		5	7.47	37.35
4		J853-ACE-ST-031	J853-ACE-ST-031D	125x27x8mm 鐵角	熱浸鋅	5		5	31.49	157.45
5		J853-ACE-ST-032	J853-ACE-ST-032A	125x40x8mm 鐵角	熱浸鋅	5		5	10.13	50.65
6		J853-ACE-ST-032	J853-ACE-ST-032B	125x40x8mm 鐵角	熱浸鋅	5		5	13.59	67.95
7		J853-ACE-ST-032	J853-ACE-ST-032C	125x40x8mm 鐵角	熱浸鋅	5		5	8.12	40.60
8		J853-ACE-ST-033	J853-ACE-ST-033	100x100x8mm 鐵角	熱浸鋅	40		40	1.22	48.80
9		J853-ACE-ST-034	J853-ACE-ST-034A	125x75x8mm 鐵角	熱浸鋅	10		10	9.74	97.40
10		J853-ACE-ST-034	J853-ACE-ST-034B	125x75x8mm 鐵角	熱浸鋅	5		5	8.42	42.10
11		J853-ACE-ST-035	J853-ACE-ST-035A	100x100x8mm 鐵角	熱浸鋅	5		5	8.42	42.10
12		J853-ACE-ST-035	J853-ACE-ST-035B	100x100x8mm 鐵角	熱浸鋅	10		10	18.27	182.70
13		J853-ACE-ST-035	J853-ACE-ST-035C	100x100x8mm 鐵角	熱浸鋅	10		10	32.78	327.80
14		J853-ACE-ST-036	J853-ACE-ST-036A	100x45x6mm 鐵角	熱浸鋅	5		5	7.78	38.90
15		J853-ACE-ST-036	J853-ACE-ST-036B	100x45x6mm 鐵角	熱浸鋅	5		5	19.49	97.45
16		J853-ACE-ST-037	J853-ACE-ST-037A	125x40x8mm 鐵角	熱浸鋅	10		10	14.19	141.90
17		J853-ACE-ST-037	J853-ACE-ST-037B	125x40x8mm 鐵角	熱浸鋅	5		5	34.25	171.25
18		J853-ACE-ST-038	J853-ACE-ST-038A	125x32x8mm 鐵角	熱浸鋅	5		5	9.91	49.55
19		J853-ACE-ST-038	J853-ACE-ST-038B	125x32x8mm 鐵角	熱浸鋅	5		5	13.48	67.40
20		J853-ACE-ST-038	J853-ACE-ST-038C	125x32x8mm 鐵角	熱浸鋅	5		5	8.01	40.05
21		J853-ACE-ST-038	J853-ACE-ST-038D	125x32x8mm 鐵角	熱浸鋅	20		20	13.72	274.40
22		J853-ACE-ST-038	J853-ACE-ST-038E	125x32x8mm 鐵角	熱浸鋅	10		10	32.54	325.40
23		J853-ACE-ST-039	J853-ACE-ST-039A	40x40x5mm 鐵角	熱浸鋅	5		5	3.13	15.65
24		J853-ACE-ST-039	J853-ACE-ST-039B	40x40x5mm 鐵角	熱浸鋅	5		5	4.17	20.85
25		J853-ACE-ST-039	J853-ACE-ST-039C	40x40x5mm 鐵角	熱浸鋅	5		5	2.53	12.65
26		J853-ACE-ST-040	J853-ACE-ST-040	100x50x8mm 鐵角	熱浸鋅	40		40	0.91	36.40








美特铝质有限公司  
MIDI Aluminium Fabricator Ltd.

工程号	J853	制图	J.L.	27/3/24	物料号	J853-ACE-ST-031	
地盘	香港延坪路	复核	-	-	图号	J853-ACE-ST-031	
版本		名称	钢件加工图	批准	-	数量	-
日期		材料	125x27x8mm 铁角	单件重量(kg)	-	长度	-

采用	工厂	地盘	√
颜色	热浸锌		

物料编号	DIM.A	DIM.B	DIM.C	DIM.D	DIM.E	数量	单件重量(kg)	数量(HC)	数量(HD)
J853-ACE-ST-031A	1010	@450c/cx2				-	9.31	5	6
J853-ACE-ST-031B	1415	@450c/cx3				-	13.05	15	18
J853-ACE-ST-031C	810	500				-	7.47	5	6
J853-ACE-ST-031D	3415	@500c/cx6				-	31.49	5	6

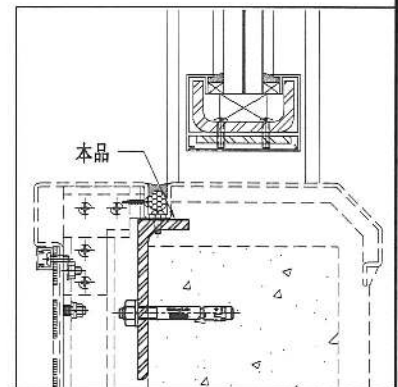
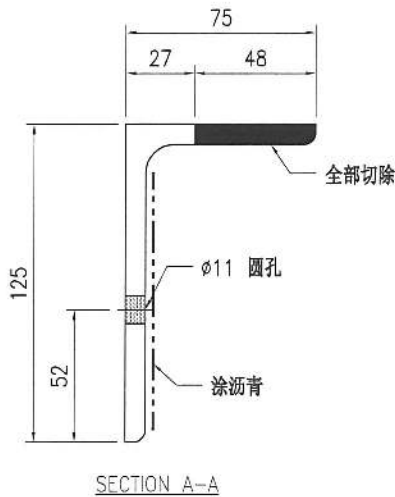
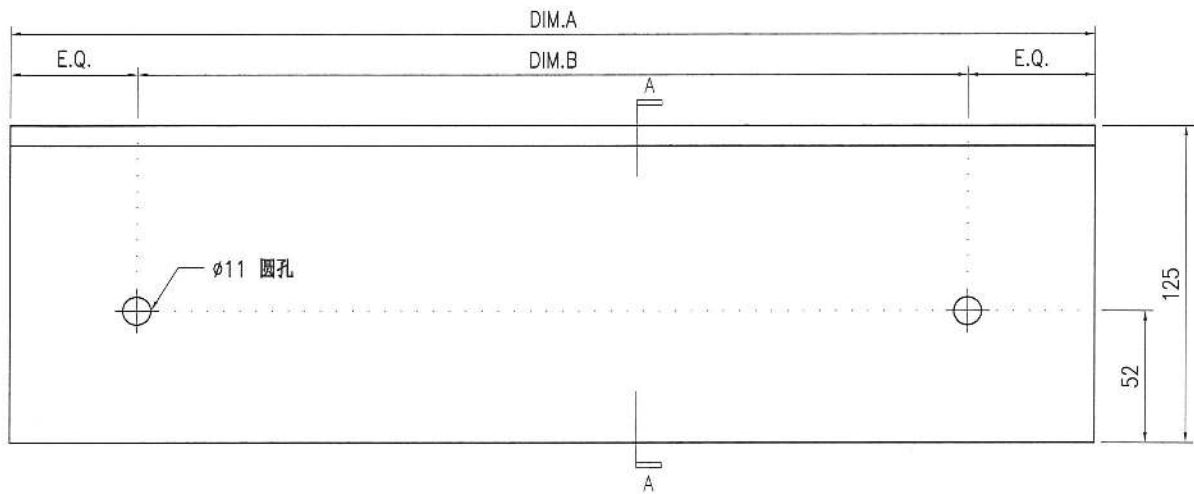


技术说明:

1. 所需材料为: 铁件 ; 等级为: S275 ;
2. 外形尺寸允许偏差为±0.5mm, 角度的允许偏差为±0.5°; 孔位的允许偏差为±0.5mm, 孔距的允许偏差为±0.5mm, 累计偏差为±0.5mm;
3. 槽口、豁口的长宽边允许偏差为+0.5mm, 中心线允许偏差都为±0.5mm;
4. " \* "为重要尺寸, 加工过程中要保证此尺寸, 加工完毕须标示代号。


 <b>美特铝质有限公司</b> MIDI Aluminium Fabricator Ltd.				工程号 J853 地盘 香港延坪路	制图 J.L. 复核 -	27/3/24 -	物料号 J853-ACE-ST-032 图号 J853-ACE-ST-032
版本 日期	采用 颜色	工厂 热浸锌	地盘 热浸锌	名称 钢件加工图 材料 125x40x8mm 铁角	批准 单件重量(kg)	数量 长度	宽度

物料编号	DIM.A	DIM.B	DIM.C	DIM.D	DIM.E	数量	单件重量(kg)	数量(HC)	数量(HD)
J853-ACE-ST-032A	1010	@450c/cx2				-	10.13	5	6
J853-ACE-ST-032B	1355	@500c/cx2				-	13.59	5	6
J853-ACE-ST-032C	810	500				-	8.12	5	6

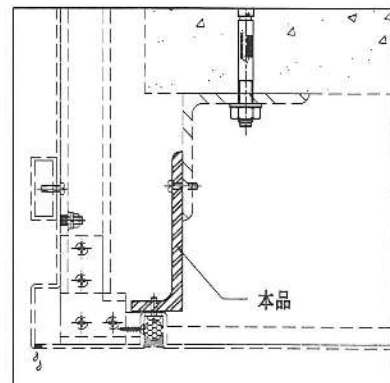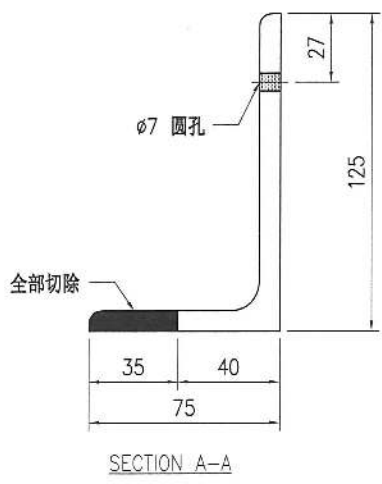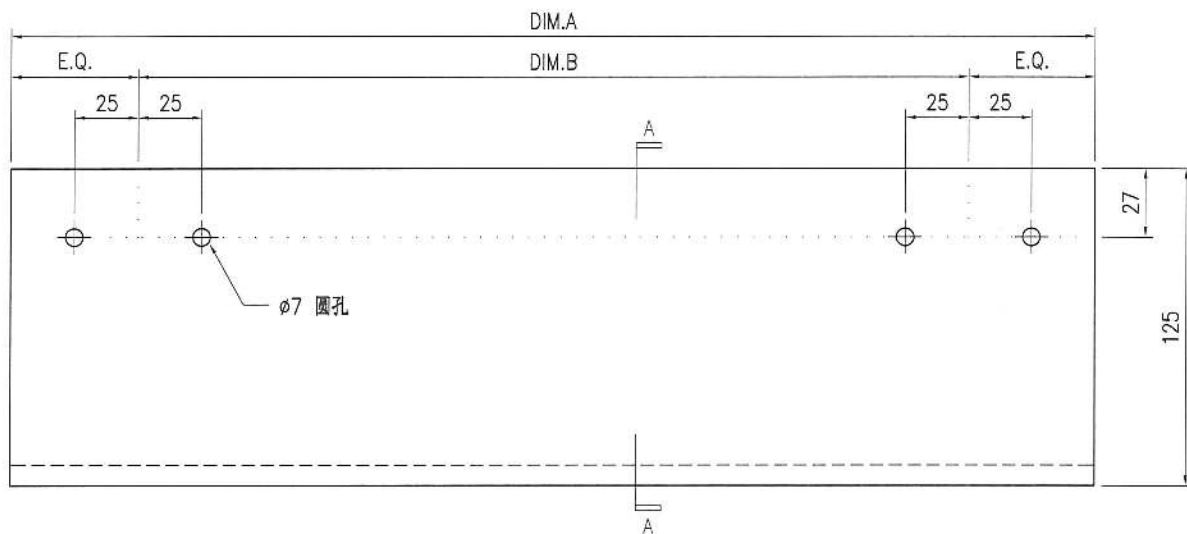

**技术说明:**



1. 所需材料为: 铁件 ; 等级为: S275 ;
2. 外形尺寸允许偏差为±0.5mm, 角度的允许偏差为±0.5°; 孔位的允许偏差为±0.5mm, 孔距的允许偏差为±0.5mm, 累计偏差为±0.5mm;
3. 槽口、豁口的长宽边允许偏差为+0.5mm, 中心线允许偏差都为±0.5mm;
4. " \* "为重要尺寸, 加工过程中要保证此尺寸, 加工完毕须标示代号。

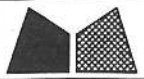

美特铝质有限公司  
MIDI Aluminium Fabricator Ltd.


工程号	J853	制图	J.L.	27/3/24	物料号	J853-ACE-ST-033	
地盘	香港延坪路	复核	-	-	图号	J853-ACE-ST-033	
版本		名称	钢件加工图	批准	-	数量	-
日期		材料	100x100x8mm 铁角	单件重量(kg)	1.22	长度	-

数量(HC)	数量(HD)
40	<del>48</del>

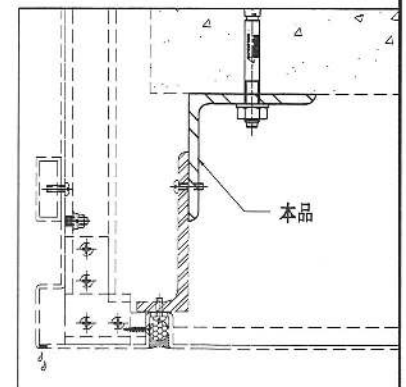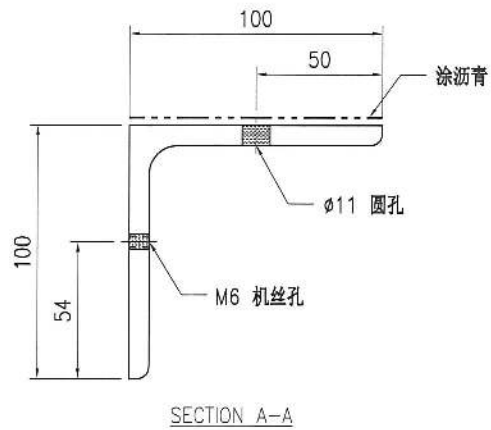

技术说明:

1. 所需材料: 铁件 ; 等级为: S275 ;
2. 外形尺寸允许偏差为 $\pm 0.5\text{mm}$ , 角度的允许偏差为 $\pm 0.5^\circ$ ; 孔位的允许偏差为 $\pm 0.5\text{mm}$ , 孔距的允许偏差为 $\pm 0.5\text{mm}$ , 累计偏差为 $\pm 0.5\text{mm}$ ;
3. 槽口、豁口的长宽边允许偏差为 $+0.5\text{mm}$ , 中心线允许偏差都为 $\pm 0.5\text{mm}$ ;
4. " \* "为重要尺寸, 加工过程中要保证此尺寸, 加工完毕须标示代号。


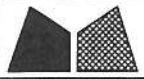


美特铝质有限公司  
MIDI Aluminium Fabricator Ltd.


工程号	J853	制图	J.L.	27/3/24	物料号	J853-ACE-ST-034	
地盘	香港延坪路	复核	-	-	图号	J853-ACE-ST-034	
版本		名称	钢件加工图	批准	-	数量	-
日期		材料	125x75x8mm 铁角	单件重量(kg)	-	长度	-

采用	工厂	地盘	√
颜色	热浸锌		

物料编号	DIM.A	DIM.B	DIM.C	DIM.D	DIM.E	数量	单件重量(kg)	数量(HC)	数量(HD)
J853-ACE-ST-034A	800	500				-	9.74	10	12
J853-ACE-ST-034B	691	500				-	8.42	5	6

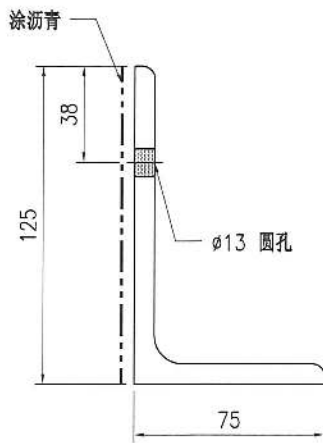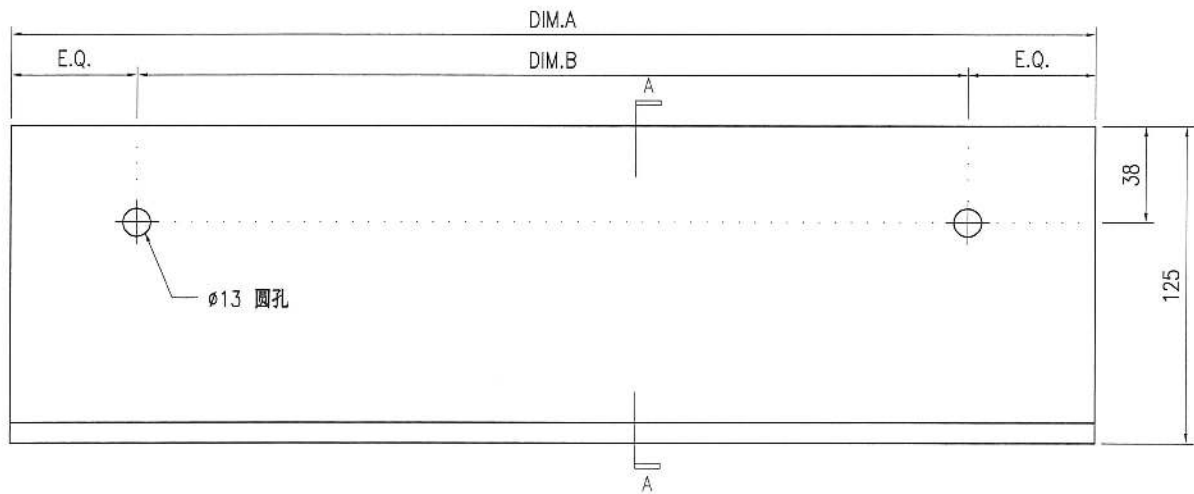




SECTION A-A

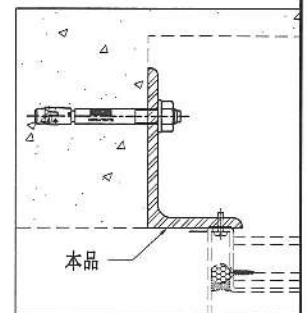

技术说明:


1. 所需材料: 铁件 ; 等级为: S275 ;
2. 外形尺寸允许偏差为±0.5mm, 角度的允许偏差为±0.5°, 孔位的允许偏差为±0.5mm, 孔距的允许偏差为±0.5mm, 累计偏差为±0.5mm;
3. 槽口、豁口的长宽边允许偏差为+0.5mm, 中心线允许偏差都为±0.5mm;
4. \* \* 为重要尺寸, 加工过程中要保证此尺寸, 加工完毕须标示代号。

 <b>美特铝质有限公司</b> MIDI Aluminium Fabricator Ltd.				工程号	J853	制图	J.L.	27/3/24	物料号	J853-ACE-ST-035					
				地盘	香港延坪路	复核	-	-	图号	J853-ACE-ST-035					
版本		采用	工厂	地盘	√	名称	钢件加工图			批准	-	-	数量	-	
日期		颜色	热浸锌			材料	100x100x8mm 铁角			单件重量(kg)	-	长度	-	宽度	-
物料编号	DIM.A	DIM.B	DIM.C	DIM.D	DIM.E	数量	单件重量(kg)	数量(HC)	数量(HD)						
J853-ACE-ST-035A	691	500				-	8.42	5	<del>6</del>						
J853-ACE-ST-035B	1500	@450c/cx3				-	18.27	10	<del>12</del>						
J853-ACE-ST-035C	2691	@500c/cx5				-	32.78	10	<del>12</del>						

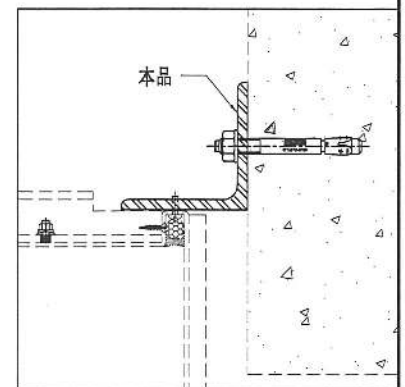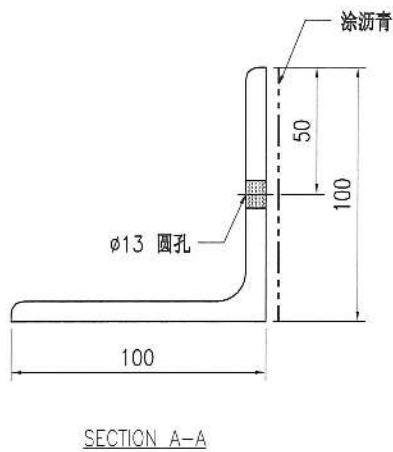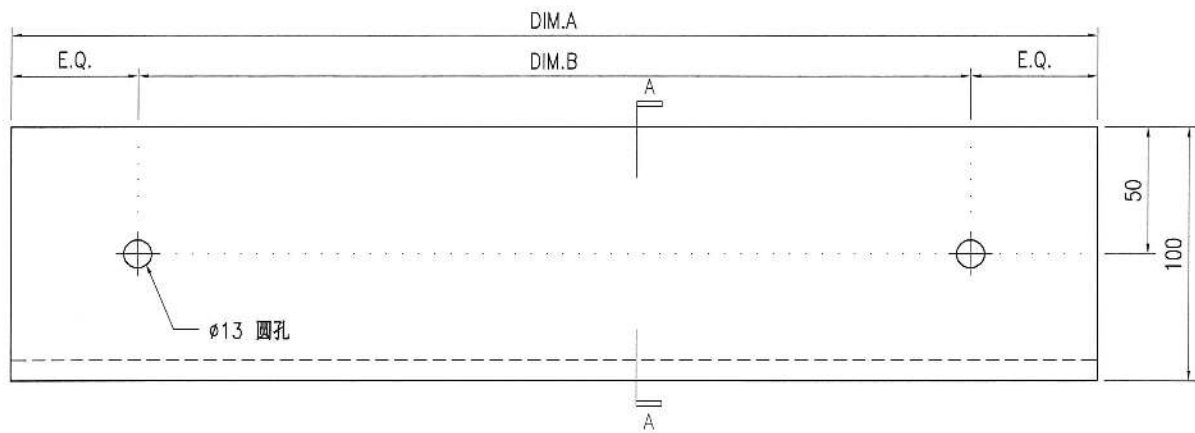

技术说明:




1. 所需材料为: 铁件; 等级为: S275;
2. 外形尺寸允许偏差为 $\pm 0.5\text{mm}$ , 角度的允许偏差为 $\pm 0.5^\circ$ ; 孔位的允许偏差为 $\pm 0.5\text{mm}$ , 孔距的允许偏差为 $\pm 0.5\text{mm}$ , 累计偏差为 $\pm 0.5\text{mm}$ ;
3. 槽口、豁口的长宽边允许偏差为 $+0.5\text{mm}$ , 中心线允许偏差都为 $\pm 0.5\text{mm}$ ;
4. " \* "为重要尺寸, 加工过程中要保证此尺寸, 加工完毕须标示代号。

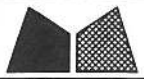

美特铝质有限公司  
MIDI Aluminium Fabricator Ltd.

工程号	J853	制图	J.L.	27/3/24	物料号	J853-ACE-ST-036	
地盘	香港延坪路	复核	-	-	图号	J853-ACE-ST-036	
版本		名称	钢件加工图	批准	-	数量	-
日期		材料	100x45x6mm 铁角	单件重量(kg)	-	长度	-
						宽度	-




物料编号	DIM.A	DIM.B	DIM.C	DIM.D	DIM.E	数量	单件重量(kg)	数量(HC)	数量(HD)
J853-ACE-ST-036A	1160	@500c/cx2				-	7.78	5	6
J853-ACE-ST-036B	2905	@500c/cx5				-	19.49	5	6

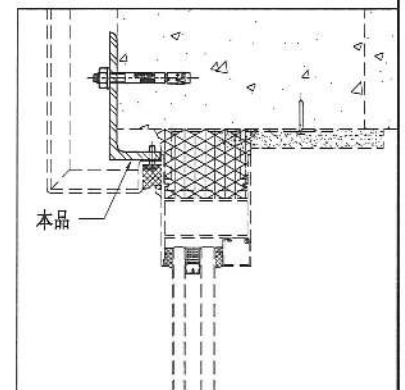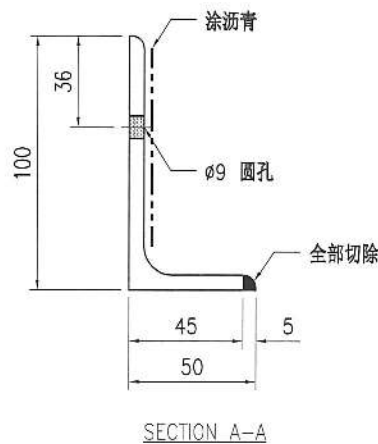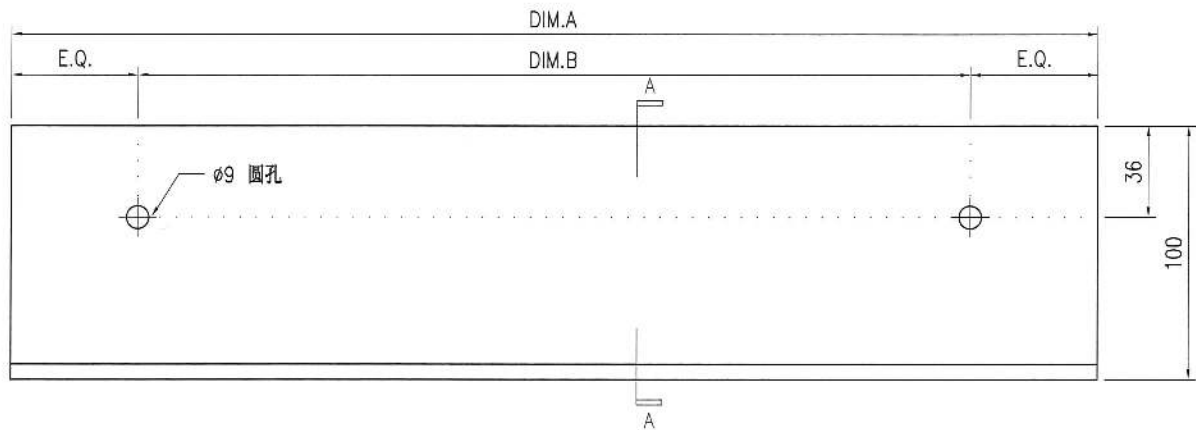

技术说明:


1. 所需材料为: 铁件 ; 等级为: S275 ;
2. 外形尺寸允许偏差为±0.5mm, 角度的允许偏差为±0.5°; 孔位的允许偏差为±0.5mm, 孔距的允许偏差为±0.5mm, 累计偏差为±0.5mm;
3. 槽口、豁口的长宽边允许偏差为+0.5mm, 中心线允许偏差都为±0.5mm;
4. " \* "为重要尺寸, 加工过程中要保证此尺寸, 加工完毕须标示代号。

 <b>美特铝质有限公司</b> MIDI Aluminium Fabricator Ltd.				工程号 J853	制图 J.L.	27/3/24	物料号 J853-ACE-ST-037		
				地盘 香港延坪路	复核 -	-	图号 J853-ACE-ST-037		
版本 	采用 	工厂 	地盘 √	名称 钢件加工图	批准 -	-	数量 -		
日期 	颜色 	热浸锌		材料 125x40x8mm 铁角	单件重量(kg) -	-	长度 -      宽度 -		
物料编号	DIM.A	DIM.B	DIM.C	DIM.D	DIM.E	数量	单件重量(kg)	数量(HC)	数量(HD)
J853-ACE-ST-037A	1415	@450c/cx2				-	14.19	10	12
J853-ACE-ST-037B	3415	@500c/cx6				-	34.25	5	6

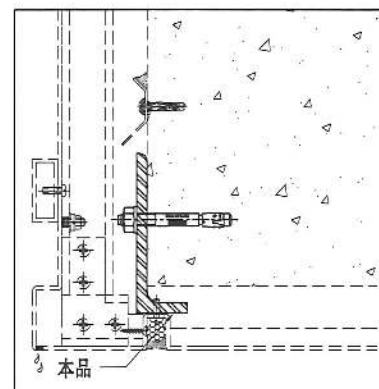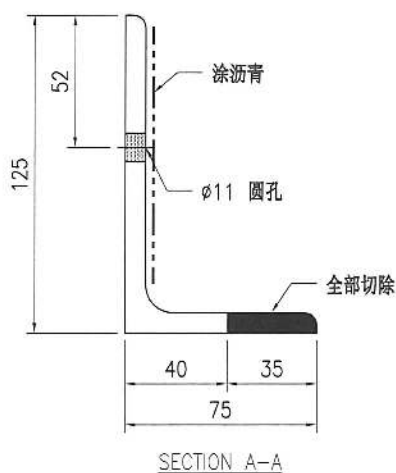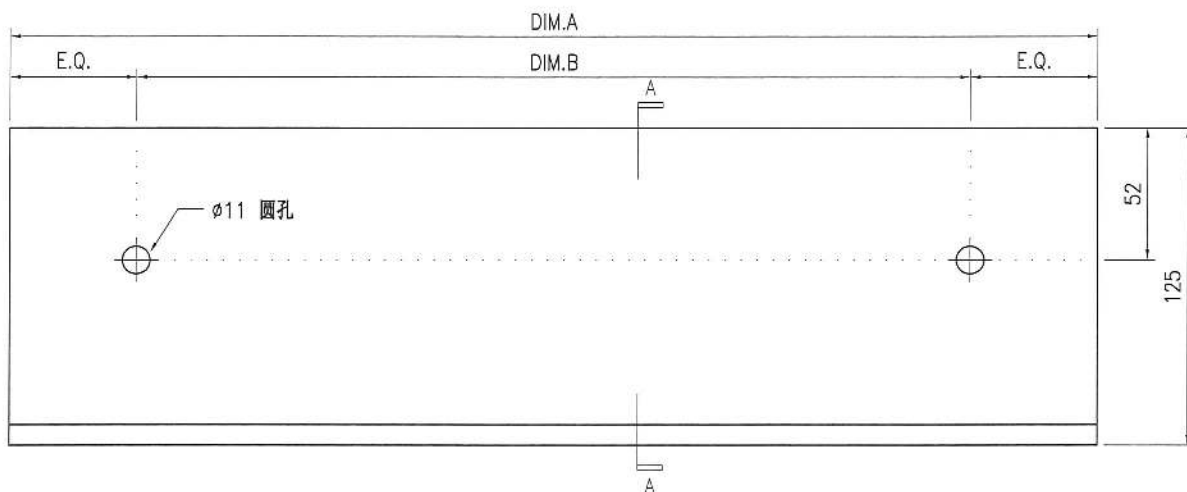

技术说明:




1. 所需材料为: 铁件; 等级为: S275;
2. 外形尺寸允许偏差为±0.5mm, 角度的允许偏差为±0.5°; 孔位的允许偏差为±0.5mm, 孔距的允许偏差为±0.5mm, 累计偏差为±0.5mm;
3. 槽口、豁口的长宽边允许偏差为+0.5mm, 中心线允许偏差都为±0.5mm;
4. " \* "为重要尺寸, 加工过程中要保证此尺寸, 加工完毕须标示代号。

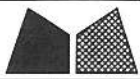

美特铝质有限公司  
MIDI Aluminium Fabricator Ltd.


工程号	J853	制图	J.L.	27/3/24	物料号	J853-ACE-ST-038	
地盘	香港延坪路	复核	-	-	图号	J853-ACE-ST-038	
版本		名称	钢件加工图	批准	-	数量	-
日期		材料	125x32x8mm 铁角	单件重量(kg)	-	长度	-
采用	工厂	地盘	√	宽度	-		
颜色	热浸锌						

物料编号	DIM.A	DIM.B	DIM.C	DIM.D	DIM.E	数量	单件重量(kg)	数量(HC)	数量(HD)
J853-ACE-ST-038A	1040	@450c/cx2				-	9.91	5	6
J853-ACE-ST-038B	1415	@450c/cx3				-	13.48	5	6
J853-ACE-ST-038C	840	500				-	8.01	5	6
J853-ACE-ST-038D	1440	@450c/cx3				-	13.72	20	24
J853-ACE-ST-038E	3415	@500c/cx6				-	32.54	10	12

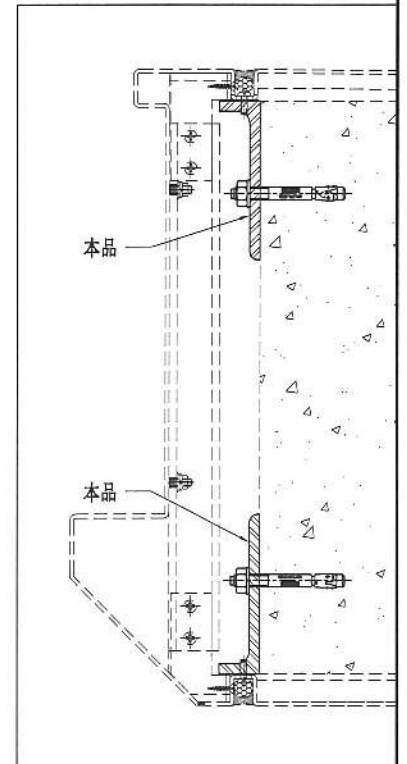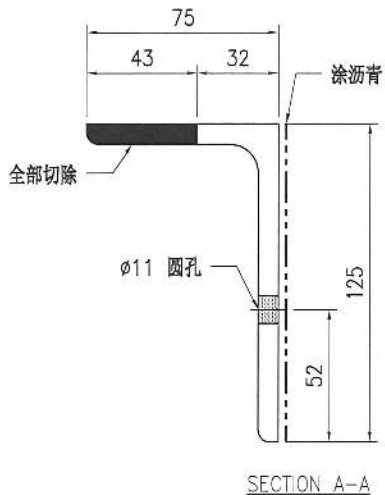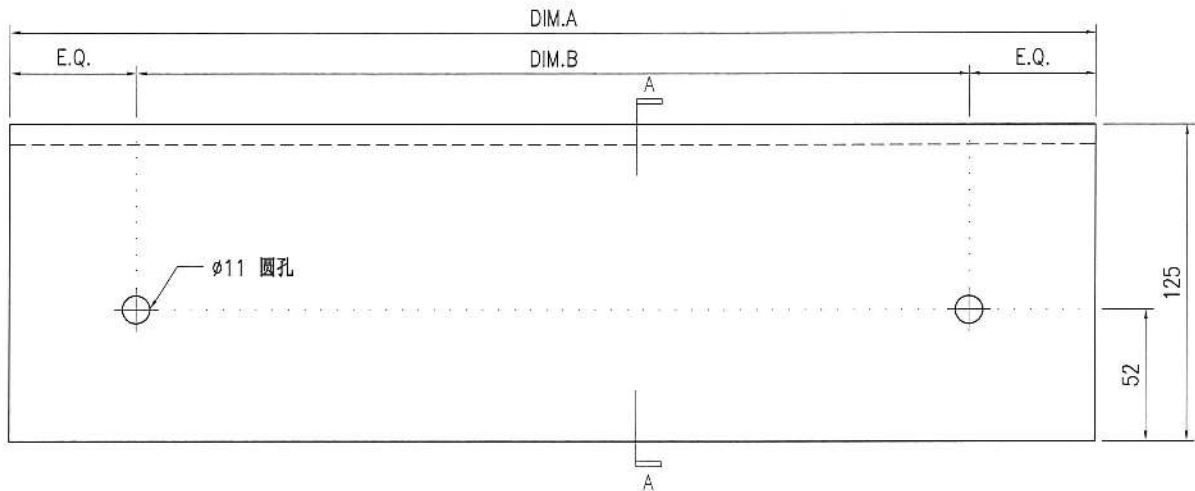

技术说明:



1. 所需材料为: 铁件 ; 等级为: S275 ;
2. 外形尺寸允许偏差为±0.5mm, 角度的允许偏差为±0.5°; 孔位的允许偏差为±0.5mm, 孔距的允许偏差为±0.5mm, 累计偏差为±0.5mm;
3. 槽口、豁口的长宽边允许偏差为+0.5mm, 中心线允许偏差都为±0.5mm;
4. " \* "为重要尺寸, 加工过程中要保证此尺寸, 加工完毕须标示代号。

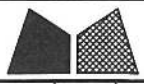


美特铝质有限公司  
MIDI Aluminium Fabricator Ltd.

工程号	J853	制图	J.L.	27/3/24	物料号	J853-ACE-ST-039	
地盘	香港延坪路	复核	-	-	图号	J853-ACE-ST-039	
版本		名称	钢件加工图	批准	-	数量	-
日期		材料	40x40x5mm 铁角	单件重量(kg)	-	长度	-
采用	工厂	地盘	√	数量(HC)	5	数量(HD)	6
颜色	热浸锌						

物料编号	DIM.A	DIM.B	DIM.C	DIM.D	DIM.E	数量	单件重量(kg)	数量(HC)	数量(HD)
J853-ACE-ST-039A	1040	@400c/cx2				-	3.13	5	6
J853-ACE-ST-039B	1385	@500c/cx2				-	4.17	5	6
J853-ACE-ST-039C	840	500				-	2.53	5	6

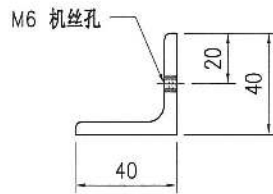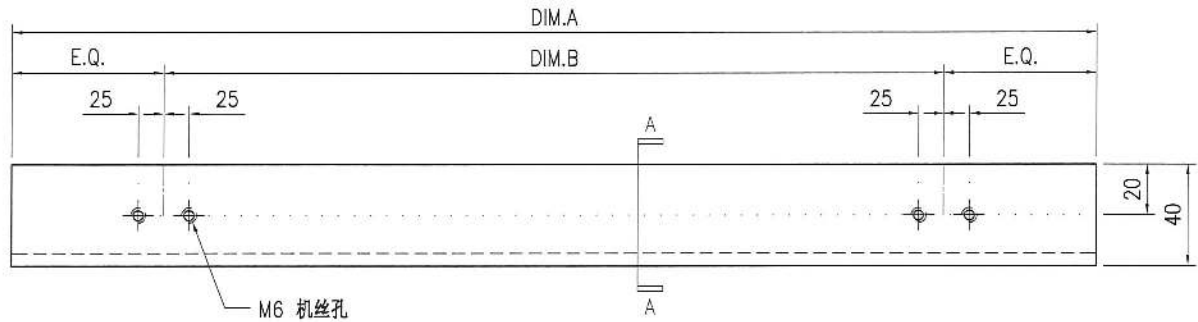


SECTION A-A

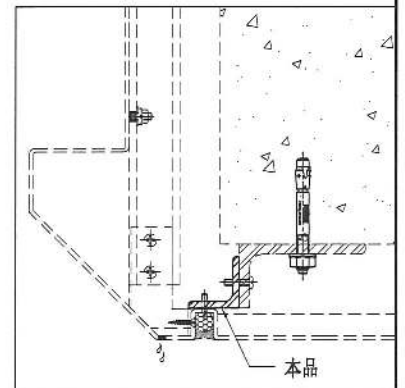

技术说明:



1. 所需材料: 铁件 ; 等级为: S275 ;
2. 外形尺寸允许偏差为±0.5mm, 角度的允许偏差为±0.5°; 孔位的允许偏差为±0.5mm, 孔距的允许偏差为±0.5mm, 累计偏差为±0.5mm;
3. 槽口、豁口的长宽边允许偏差为+0.5mm, 中心线允许偏差都为±0.5mm;
4. " \* "为重要尺寸, 加工过程中要保证此尺寸, 加工完毕须标示代号。

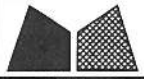


美特鋁質有限公司  
MIDI Aluminium Fabricator Ltd.

工程号	J853	制图	J.L.	27/3/24	物料号	J853-ACE-ST-040	
地盘	香港延坪路	复核	-	-	图号	J853-ACE-ST-040	
版本		名称	钢件加工图	批准	-	数量	-
日期		材料	100x50x8mm 铁角	单件重量(kg)	0.91	长度	-

数量(HC)	数量(HD)
40	<del>48</del>

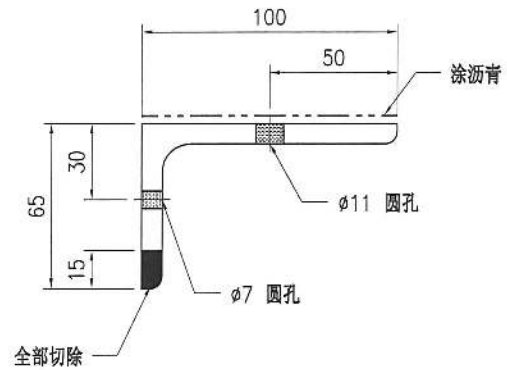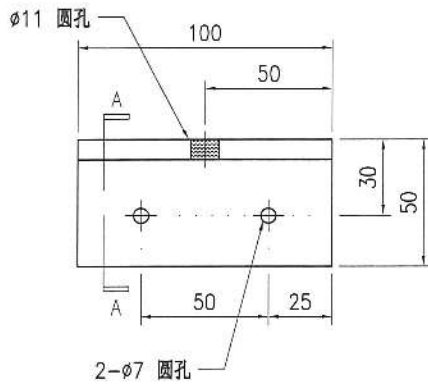


SECTION A-A

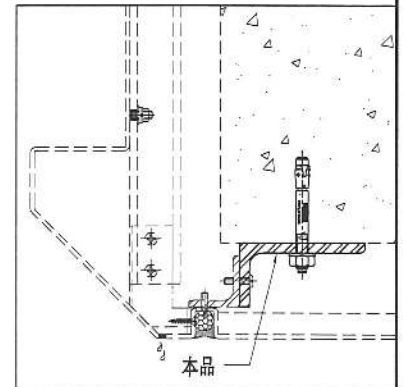

技术说明:

1. 所需材料为: 铁件; 等级为: S275;
2. 外形尺寸允许偏差为 $\pm 0.5\text{mm}$ , 角度的允许偏差为 $\pm 0.5^\circ$ ; 孔位的允许偏差为 $\pm 0.5\text{mm}$ , 孔距的允许偏差为 $\pm 0.5\text{mm}$ , 累计偏差为 $\pm 0.5\text{mm}$ ;
3. 槽口、豁口的长宽边允许偏差为 $+0.5\text{mm}$ , 中心线允许偏差都为 $\pm 0.5\text{mm}$ ;
4. " \* "为重要尺寸, 加工过程中要保证此尺寸, 加工完毕须标示代号。



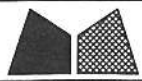


美特铝质有限公司  
MIDI Aluminium Fabricator Ltd.

工程号	J853	制图	J.L.	27/3/24	物料号	J853-ACE-ST-041	
地盘	香港延坪路	复核	-	-	图号	J853-ACE-ST-041	
版本		名称	钢件加工图	批准	-	数量	-
日期		材料	100x100x8mm 铁角	单件重量(kg)	-	长度	-


采用	工厂	地盘	√
颜色	热浸锌		

物料编号	DIM.A	DIM.B	DIM.C	DIM.D	DIM.E	数量	单件重量(kg)	数量(HC)	数量(HD)
J853-ACE-ST-041A	800	500				-	9.74	10	12
J853-ACE-ST-041B	691	500				-	8.42	5	6
J853-ACE-ST-041C	1500	@450c/cx3				-	18.27	10	12
J853-ACE-ST-041D	2691	@500c/cx5				-	32.78	5	6

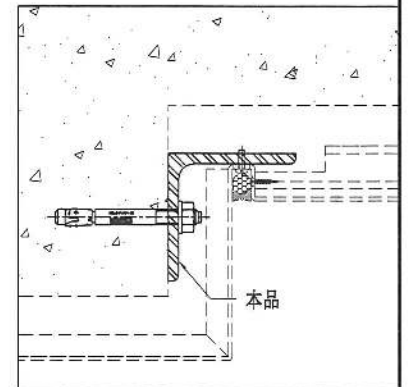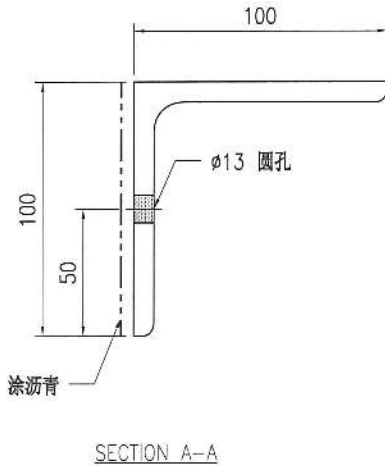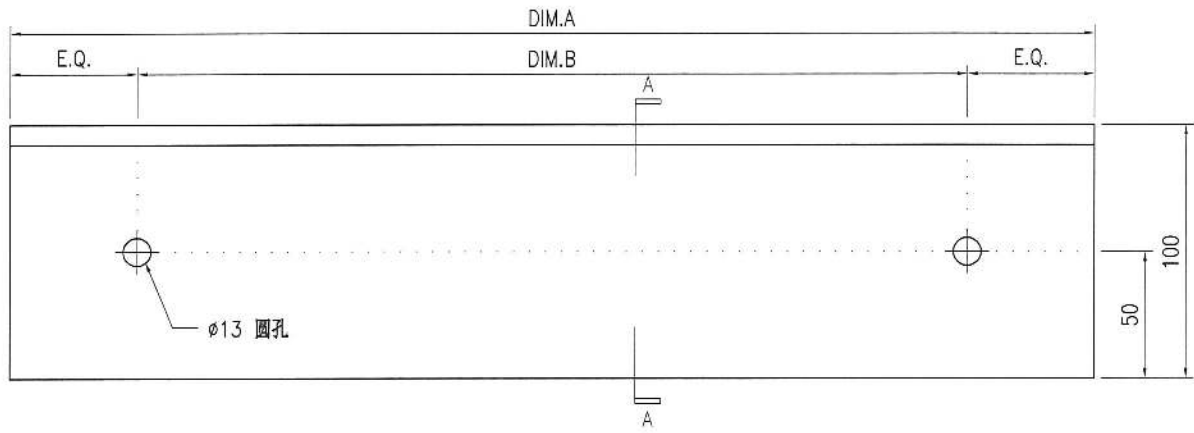

技术说明:



- 1.所需材料: 铁件; 等级: S275;
- 2.外形尺寸允许偏差为±0.5mm, 角度的允许偏差为±0.5°; 孔位的允许偏差为±0.5mm, 孔距的允许偏差为±0.5mm, 累计偏差为±0.5mm;
- 3.槽口、豁口的长宽边允许偏差为+0.5mm, 中心线允许偏差都为±0.5mm;
- 4."\*"为重要尺寸, 加工过程中要保证此尺寸, 加工完毕须标示代号。

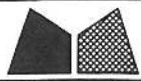


美特铝质有限公司  
MIDI Aluminium Fabricator Ltd.

工程号	J853	制图	J.L.	27/3/24	物料号	J853-ACE-ST-042	
地盘	香港延坪路	复核	-	-	图号	J853-ACE-ST-042	
版本		名称	钢件加工图	批准	-	数量	-
日期		材料	50x50x5mm 铁角	单件重量(kg)	-	长度	-

物料编号	DIM.A	DIM.B	DIM.C	DIM.D	DIM.E	数量	单件重量(kg)	数量(HC)	数量(HD)
J853-ACE-ST-042A	691	500				-	2.62	5	6
J853-ACE-ST-042B	2691	@500c/cx5				-	10.2	5	6

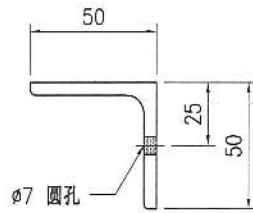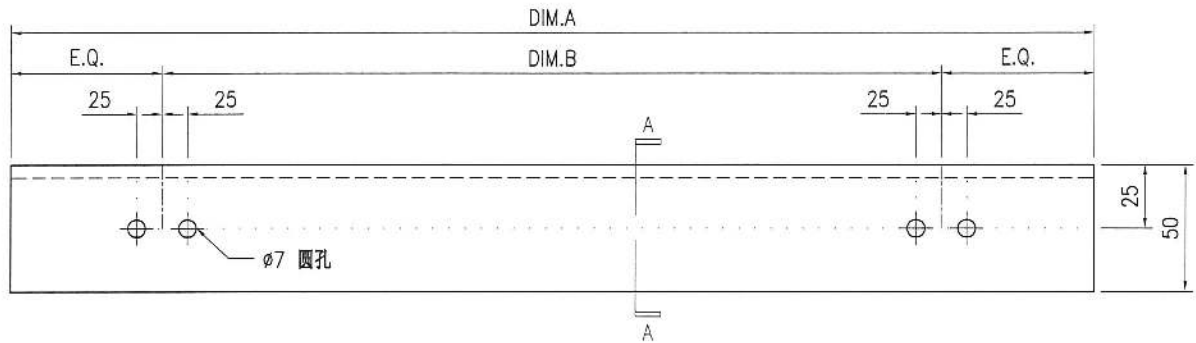


SECTION A-A

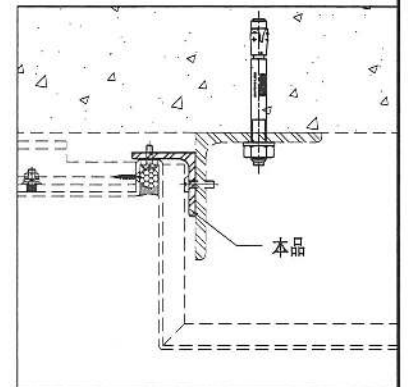

技术说明:




1. 所需材料为: 铁件 ; 等级为: S275 ;
2. 外形尺寸允许偏差为 $\pm 0.5\text{mm}$ , 角度的允许偏差为 $\pm 0.5^\circ$ ; 孔位的允许偏差为 $\pm 0.5\text{mm}$ , 孔距的允许偏差为 $\pm 0.5\text{mm}$ , 累计偏差为 $\pm 0.5\text{mm}$ ;
3. 槽口、豁口的长宽边允许偏差为 $+0.5\text{mm}$ , 中心线允许偏差都为 $\pm 0.5\text{mm}$ ;
4. " \* "为重要尺寸, 加工过程中要保证此尺寸, 加工完毕须标示代号。

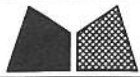

美特铝质有限公司  
MIDI Aluminium Fabricator Ltd.


工程号	J853	制图	J.L.	27/3/24	物料号	J853-ACE-ST-043	
地盘	香港延坪路	复核	-	-	图号	J853-ACE-ST-043	
版本		名称	钢件加工图	批准	-	数量	-
日期		材料	100x100x8mm 铁角	单件重量(kg)	1.22	长度	-

数量(HC)	数量(HB)
40	<del>48</del>

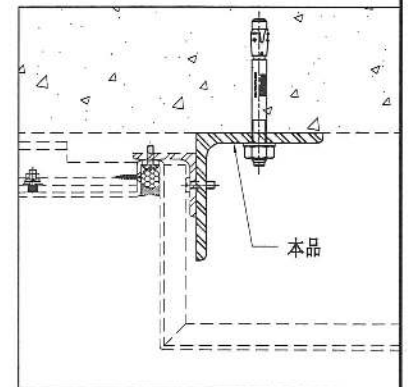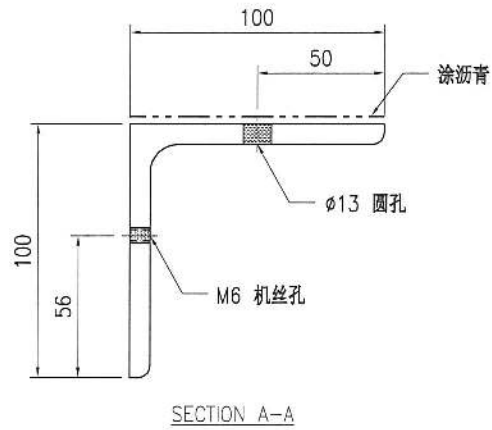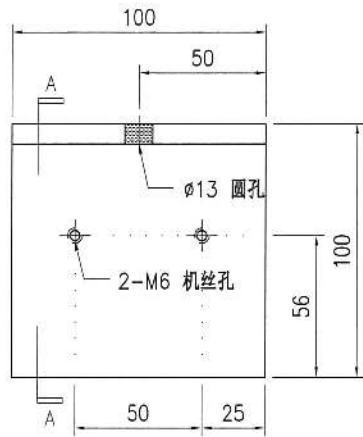

技术说明:




1. 所需材料为: 铁件; 等级为: S275;
2. 外形尺寸允许偏差为 $\pm 0.5\text{mm}$ , 角度的允许偏差为 $\pm 0.5^\circ$ ; 孔位的允许偏差为 $\pm 0.5\text{mm}$ , 孔距的允许偏差为 $\pm 0.5\text{mm}$ , 累计偏差为 $\pm 0.5\text{mm}$ ;
3. 槽口、豁口的长宽边允许偏差为 $+0.5\text{mm}$ , 中心线允许偏差都为 $\pm 0.5\text{mm}$ ;
4. " \* "为重要尺寸, 加工过程中要保证此尺寸, 加工完毕须标示代号。

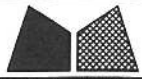

美特铝质有限公司  
MIDI Aluminium Fabricator Ltd.

工程号	J853	制图	J.L.	27/3/24	物料号	J853-ACE-ST-044	
地盘	香港延坪路	复核	-	-	图号	J853-ACE-ST-044	
版本		名称	钢件加工图	批准	-	数量	-
日期		材料	125x25x8mm 铁角	单件重量(kg)	-	长度	-



采用	工厂	地盘	√	颜色	热浸锌	数量	单件重量(kg)	数量(HC)	数量(HD)
DIM.A	DIM.B	DIM.C	DIM.D	DIM.E	数量	单件重量(kg)	数量(HC)	数量(HD)	
J853-ACE-ST-044A	1165	@500c/cx2			-	10.59	5	<del>6</del>	
J853-ACE-ST-044B	2905	@500c/cx5			-	26.41	5	<del>6</del>	

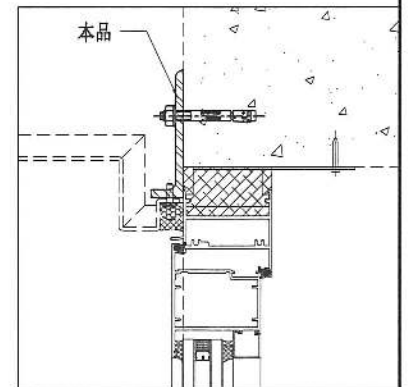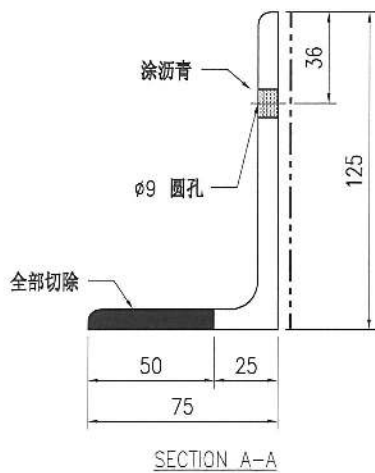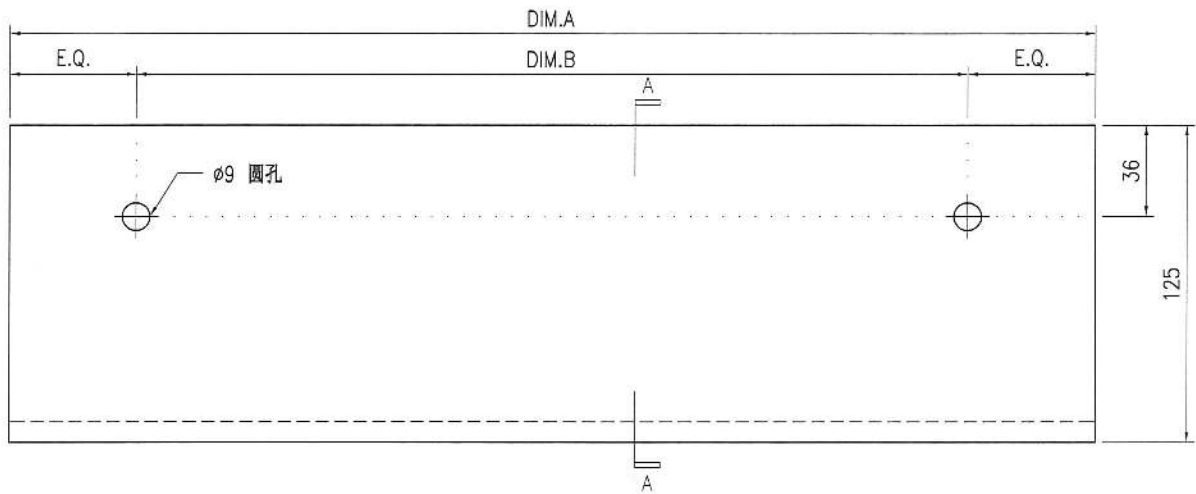


技术说明:

1. 所需材料为: 铁件; 等级为: S275;
2. 外形尺寸允许偏差为 $\pm 0.5\text{mm}$ , 角度的允许偏差为 $\pm 0.5^\circ$ ; 孔位的允许偏差为 $\pm 0.5\text{mm}$ , 孔距的允许偏差为 $\pm 0.5\text{mm}$ , 累计偏差为 $\pm 0.5\text{mm}$ ;
3. 槽口、豁口的长宽边允许偏差为 $+0.5\text{mm}$ , 中心线允许偏差都为 $\pm 0.5\text{mm}$ ;
4. " \* "为重要尺寸, 加工过程中要保证此尺寸, 加工完毕须标示代号。

 <b>美特铝质有限公司</b> MIDI Aluminium Fabricator Ltd.				工程号	J853	制图	J.L.	27/3/24	物料号	J853-ACE-ST-045					
				地盘	香港延坪路	复核	-	-	图号	J853-ACE-ST-045					
版本		采用	工厂		地盘	√	名称	钢件加工图			批准	-	-	数量	-
日期		颜色	热浸锌			材料	85x65x8mm 铁角			单件重量(kg)	-	长度	-	宽度	-
物料编号	DIM.A	DIM.B	DIM.C	DIM.D	DIM.E	数量	单件重量(kg)	数量(HC)	数量(HD)						
J853-ACE-ST-045A	790	500				-	7.18	10	12						
J853-ACE-ST-045B	761	500				-	6.92	5	6						
J853-ACE-ST-045C	1490	@450c/cx3				-	13.54	10	12						
J853-ACE-ST-045D	2691	@500c/cx5				-	24.46	5	6						

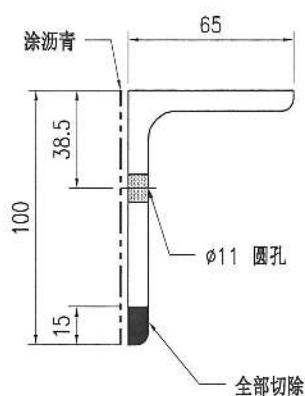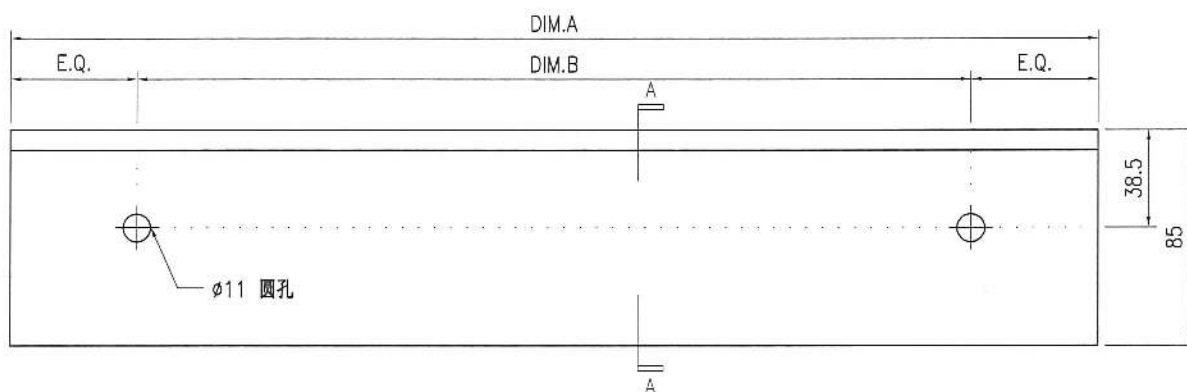



SECTION A-A

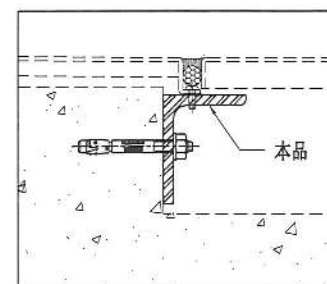


技术说明:

1. 所需材料为: 铁件; 等级为: S275;
2. 外形尺寸允许偏差为±0.5mm, 角度的允许偏差为±0.5°; 孔位的允许偏差为±0.5mm, 孔距的允许偏差为±0.5mm, 累计偏差为±0.5mm;
3. 槽口、豁口的长宽边允许偏差为+0.5mm, 中心线允许偏差都为±0.5mm;
4. " \* "为重要尺寸, 加工过程中要保证此尺寸, 加工完毕须标示代号。

 <b>美特铝质有限公司</b> MIDI Aluminium Fabricator Ltd.				工程号 J853	制图 J.L.	27/3/24	物料号 J853-ACE-ST-046			
				地盘 香港延坪路	复核 -	-	图号 J853-ACE-ST-046			
版本 日期	采用 颜色	工厂 热浸锌	地盘 √	名称 钢件加工图	批准 -	-	数量 -			
				材料 50x50x5mm 铁角	单件重量(kg) -	-	长度 -			
物料编号		DIM.A	DIM.B	DIM.C	DIM.D	DIM.E	数量	单件重量(kg)	数量(HC)	数量(HD)
J853-ACE-ST-046A		761	500				-	2.88	5	5
J853-ACE-ST-046B		2691	@500c/cx5				-	10.2	5	6

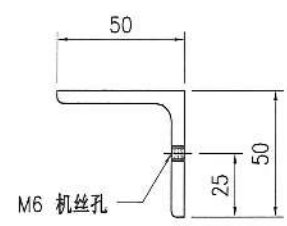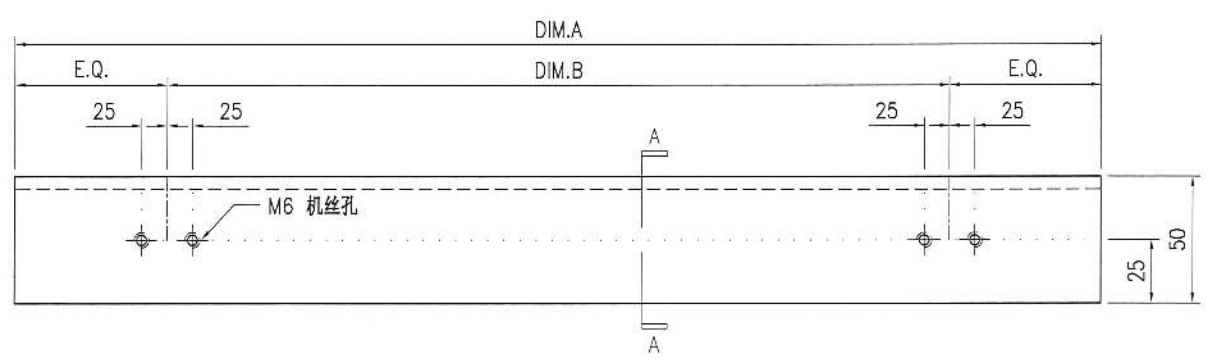



SECTION A-A

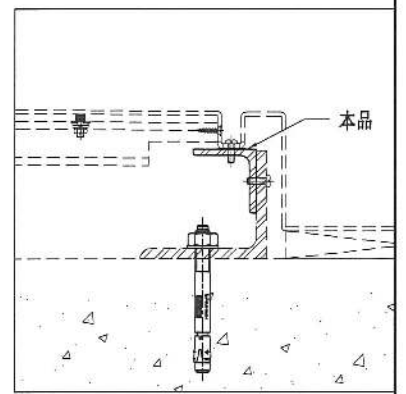


- 技术说明:
1. 所需材料为: 铁件 ; 等级为: S275 ;
  2. 外形尺寸允许偏差为±0.5mm, 角度的允许偏差为±0.5°; 孔位的允许偏差为±0.5mm, 孔距的允许偏差为±0.5mm, 累计偏差为±0.5mm;
  3. 槽口、豁口的长宽边允许偏差为+0.5mm, 中心线允许偏差都为±0.5mm;
  4. " \* "为重要尺寸, 加工过程中要保证此尺寸, 加工完毕须标示代号。

 <b>美特铝质有限公司</b> MIDI Aluminium Fabricator Ltd.				工程号 J853	制图 J.L.	27/3/24	物料号 J853-ACE-ST-047
				地盘 香港延坪路	复核 -	-	图号 J853-ACE-ST-047
版本 日期		采用 颜色	工厂 热浸锌	地盘 √	名称 钢件加工图	批准 -	数量 -
				材料 100x85x8mm 铁角	单件重量(kg) 1.13	长度 -	宽度 -

数量(HC)	数量(MD)
40	<del>48</del>

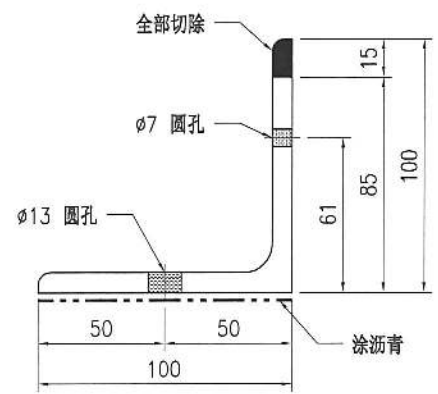
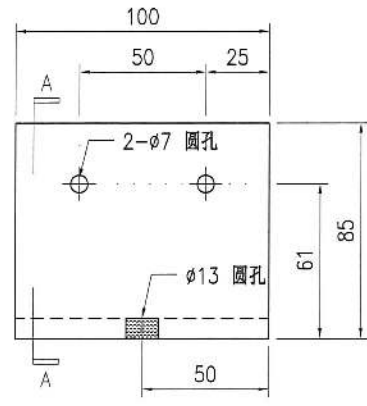


SECTION A-A

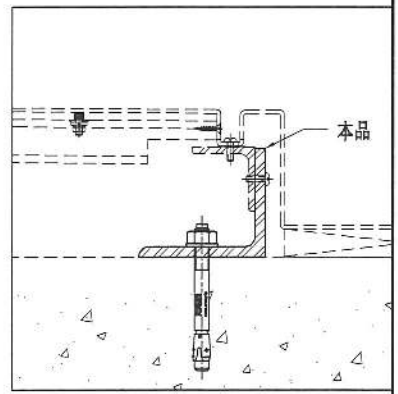


- 技术说明:
1. 所需材料为: 铁件 ; 等级为: S275 ;
  2. 外形尺寸允许偏差为±0.5mm, 角度的允许偏差为±0.5°; 孔位的允许偏差为±0.5mm, 孔距的允许偏差为±0.5mm, 累计偏差为±0.5mm;
  3. 槽口、豁口的长宽边允许偏差为+0.5mm, 中心线允许偏差都为±0.5mm;
  4. " \* "为重要尺寸, 加工过程中要保证此尺寸, 加工完毕须标示代号。

 <b>美特铝质有限公司</b> MIDI Aluminium Fabricator Ltd.				工程号 J853 地盘 香港延坪路	制图 J.L. 27/3/24 复核 - - 批准 - -	物料号 J853-ACE-ST-048 图号 J853-ACE-ST-048 数量 - 长度 - 宽度 -			
版本 日期	采用 颜色	工厂 热浸锌	地盘 <input checked="" type="checkbox"/>	名称 钢件加工图 材料 50x50x5mm 铁角	单件重量(kg)				
物料编号	DIM.A	DIM.B	DIM.C	DIM.D	DIM.E	数量	单件重量(kg)	数量(HC)	数量(HD)
J853-ACE-ST-048A	840	500				-	3.18	5	5
J853-ACE-ST-048B	2840	@500c/cx5				-	10.76	5	6

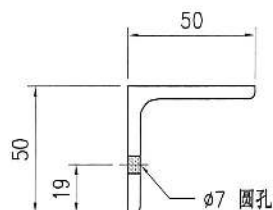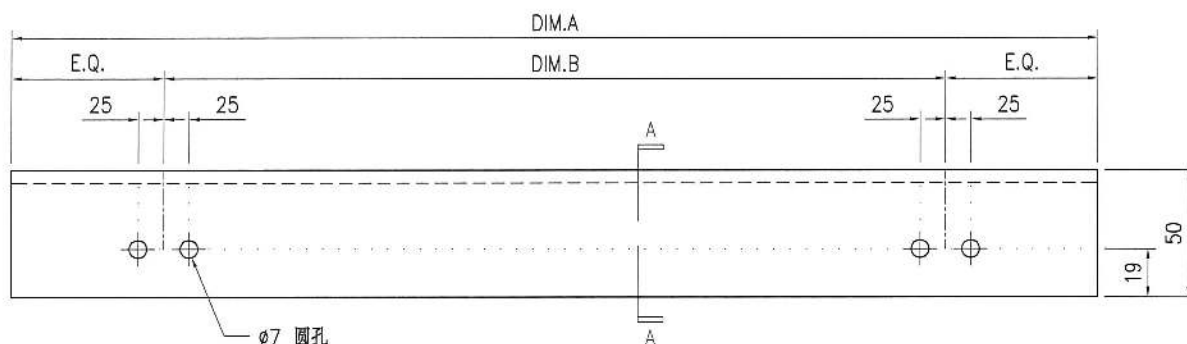


SECTION A-A

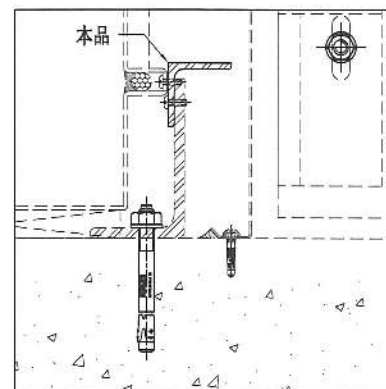

技术说明:



1. 所需材料为: 铁件; 等级为: S275;
2. 外形尺寸允许偏差为 $\pm 0.5\text{mm}$ , 角度的允许偏差为 $\pm 0.5^\circ$ ; 孔位的允许偏差为 $\pm 0.5\text{mm}$ , 孔距的允许偏差为 $\pm 0.5\text{mm}$ , 累计偏差为 $\pm 0.5\text{mm}$ ;
3. 槽口、豁口的长宽边允许偏差为 $+0.5\text{mm}$ , 中心线允许偏差都为 $\pm 0.5\text{mm}$ ;
4. " \* "为重要尺寸, 加工过程中要保证此尺寸, 加工完毕须标示代号。

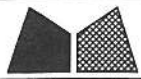


美特铝质有限公司  
MIDI Aluminium Fabricator Ltd.

工程号	J853	制图	J.L.	27/3/24	物料号	J853-ACE-ST-049	
地盘	香港延坪路	复核	-	-	图号	J853-ACE-ST-049	
版本		名称	钢件加工图	批准	-	数量	-
日期		材料	125x75x8mm 铁角	单件重量(kg)	1.22	长度	-

数量(HC)	数量(HD)
40	<del>48</del>

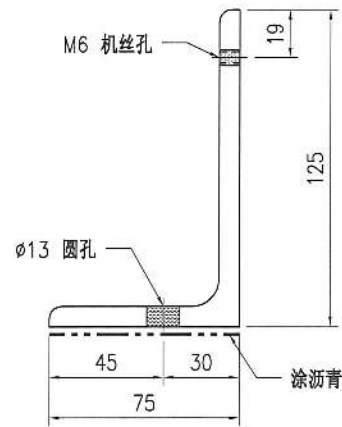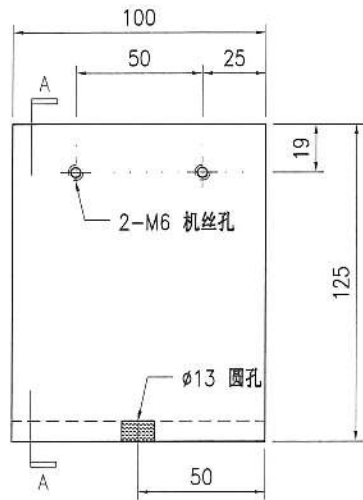

SECTION A-A






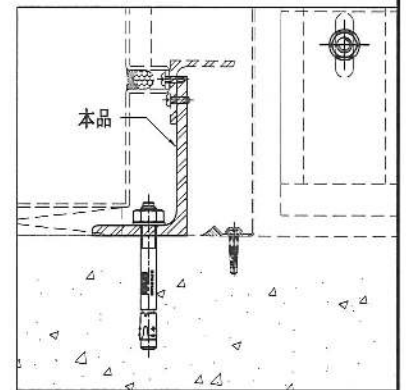


技术说明:

1. 所需材料为: 铁件 ; 等级为: S275 ;
2. 外形尺寸允许偏差为 $\pm 0.5\text{mm}$ , 角度的允许偏差为 $\pm 0.5^\circ$ ; 孔位的允许偏差为 $\pm 0.5\text{mm}$ , 孔距的允许偏差为 $\pm 0.5\text{mm}$ , 累计偏差为 $\pm 0.5\text{mm}$ ;
3. 槽口、豁口的长宽边允许偏差为 $+0.5\text{mm}$ , 中心线允许偏差都为 $\pm 0.5\text{mm}$ ;
4. " \* "为重要尺寸, 加工过程中要保证此尺寸, 加工完毕须标示代号。





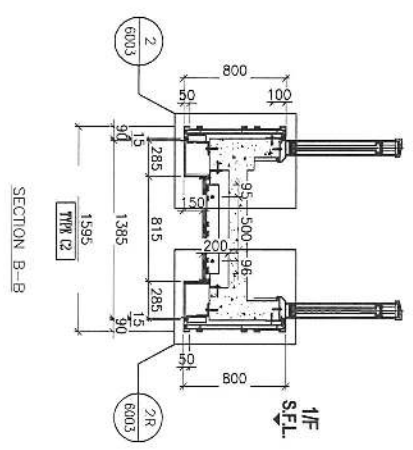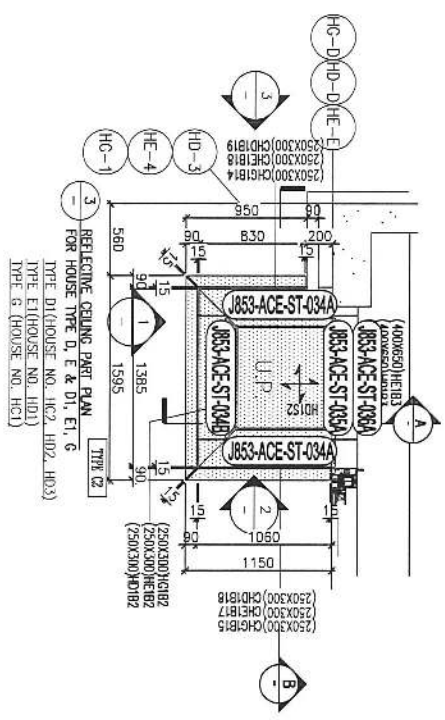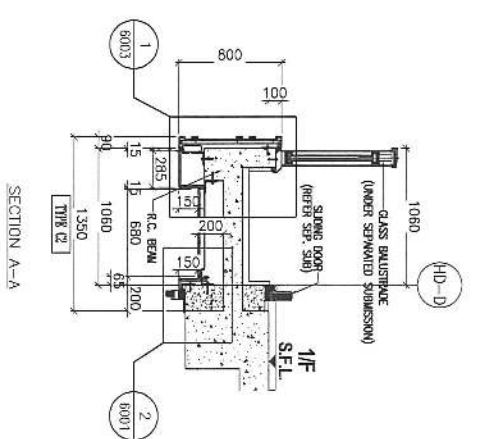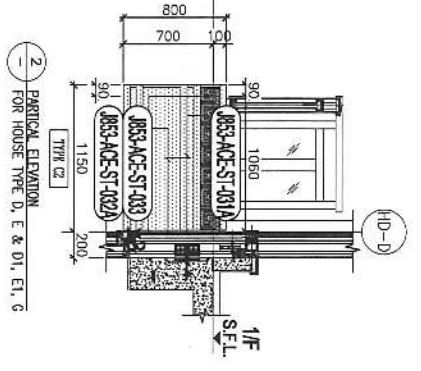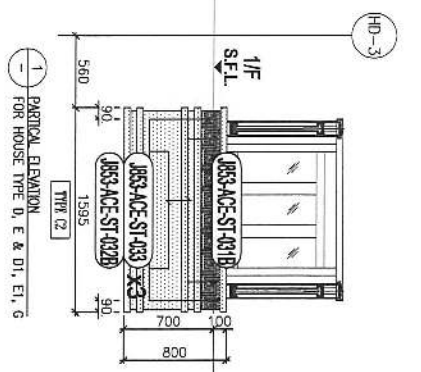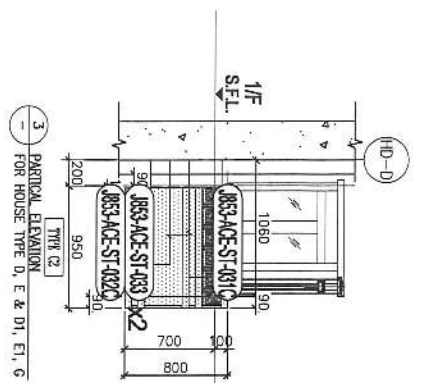

BD REF : -

CLIENT : SHIMAO GROUP HOLDINGS LIMITED

 MAIN CONTRACTOR : 協興建築有限公司  
 SHIP HING CONSTRUCTION CO LTD

STRUCTURAL ENGINEER : C.M WONG & ASSOCIATES LTD  
 黃志明建築工程師有限公司

FRAME CONSULTANT : MENHARDT

NOTE :  
 1. ALL DIMENSIONS ARE IN MM.  
 2. ALL EDWARDS ARE VIEWED FROM OUTSIDE.  
 3. ALL DIMENSIONS TO BE CHECKED ON SITE BEFORE FABRICATION.

LEGEND :  
 (A) - DETAIL WORK NO.  
 (B) - REFER SHEET NO.  
 1. FTL - FINISHED FLOOR LEVEL.  
 2. SFL - STRUCTURAL FLOOR LEVEL.  
 3. R - REVERSED LEVEL.  
 R.C. STRUCTURAL ELEMENT IS (UNDER SEPARATED SUBMISSION)

JOB NO. : J-853





PROJECT : PROPOSED RESIDENTIAL DEVELOPMENT AT N.K.11, 6542 YIN FANG ROAD, KOWLOON

TITLE : PART ELEVATION/SECTION PLAN & PART SECTION FOR HOUSE TYPE D, E1, G

DATE : 14-03-24 SCALE : 1:20 (A1)

DRAWN BY : Jeking CHECKED BY : -

 610 Cheong Chee Hong Road, Kowloon  
 Tel: 2349211-4 Fax: 2349217/277855  
 DWE NO. : 853-ACE-ST-4006.3 REV. : -

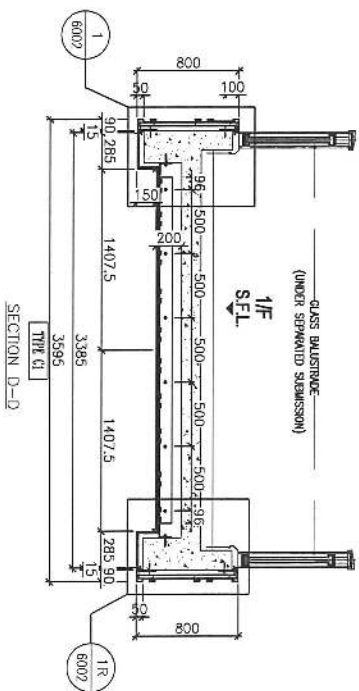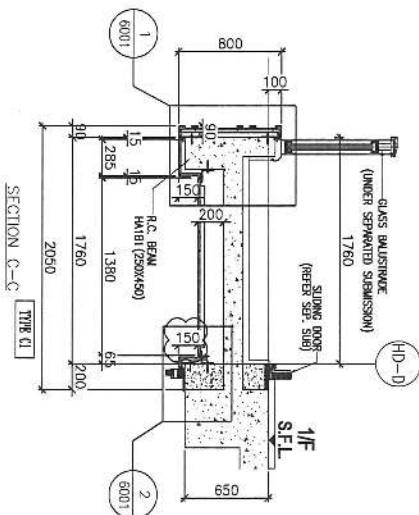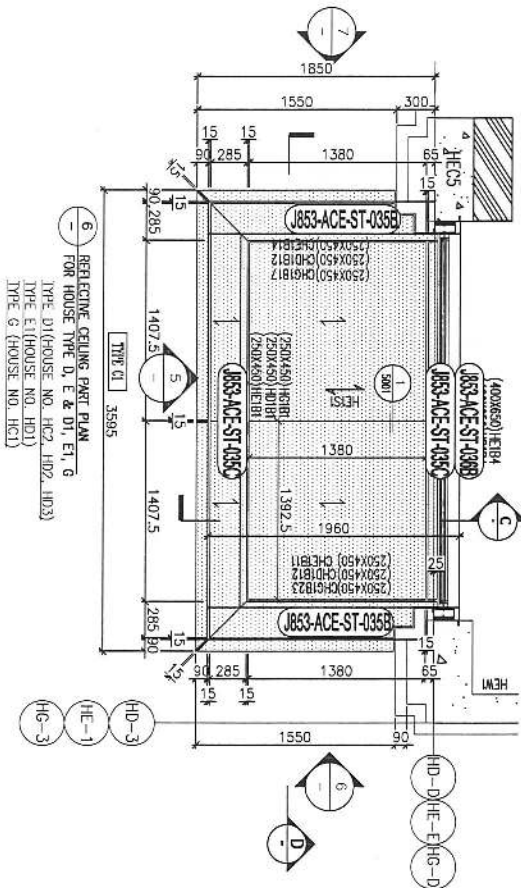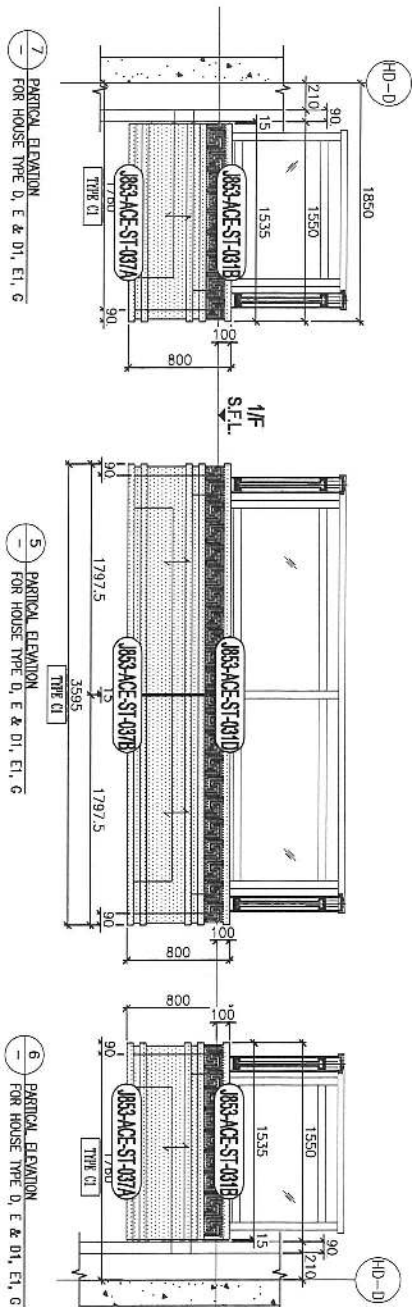

BD REF :

CLIENT :

SHIMAO GROUP HOLDINGS LIMITED

PROJECT :

WONG TUNG & PARTNERS LIMITED ARCHITECT & ENGINEER



MAIN CONTRACTOR :

協興建築有限公司 HYP HING CONSTRUCTION CO LTD

STRUCTURAL ENGINEER :

CMA C M WONG & ASSOCIATES LTD 黃志明建築工程師有限公司

FAÇADE CONSULTANT :



NOTE :

1. ALL DIMENSIONS ARE IN MM.
2. ALL ELEVATIONS ARE VIEWED FROM OUTSIDE BEFORE FABRICATION.
3. ALL DIMENSIONS TO BE CHECKED ON SITE.

LEGEND :

- (X) DETAIL WORK NO.
- (H) HATCH SHEET NO.
- 1. F.F.L. — FINISHED FLOOR LEVEL.
- 2. S.F.L. — STRUCTURAL FLOOR LEVEL.
- 1. (R) — REVERSED DETAIL.
- R.C. STRUCTURAL ELEMENT
- CO. — CONCRETE
- IS (UNDER SEPARATED SUBMISSION)

NO.	DATE	REVISION


JOB NO. : J-853

PROJECT : PROPOSED RESIDENTIAL DEVELOPMENT AT N.K.I.L.L. 6542 YUN PING ROAD KOWLOON

TITLE : PART ELEVATION/PART PLAN & PART SECTION FOR HOUSE ALONG QUADRANG TYPE D1, E1, G




DATE : 14-03-24 SCALE : 1:20 (A1)

DRAWN BY : Asing CHECKED BY :

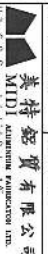






610 Chin Kee Road, Kowloon  
Tel: (852) 27277668 Fax: (852) 27277668  
DWG NO. : J853-ACE-ST-4006.4



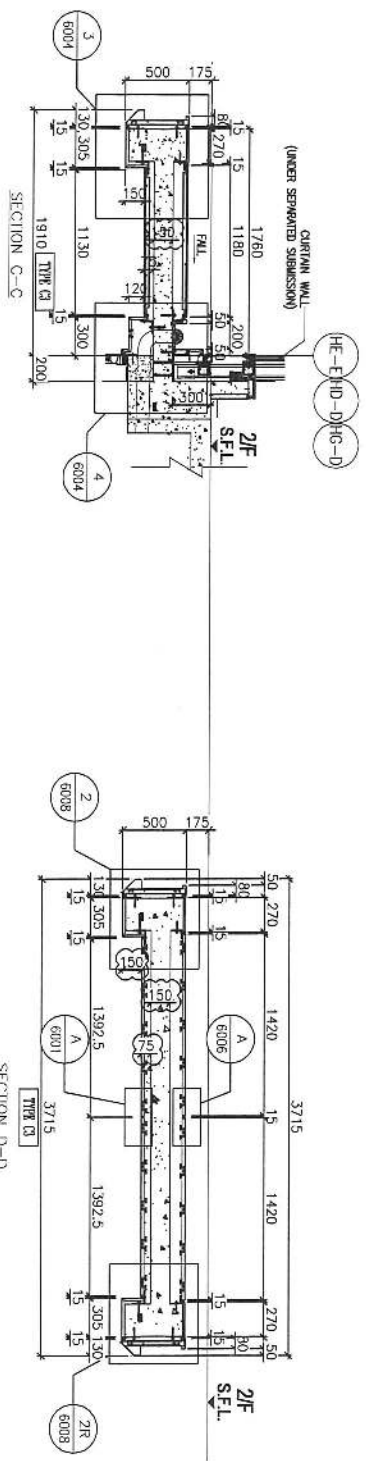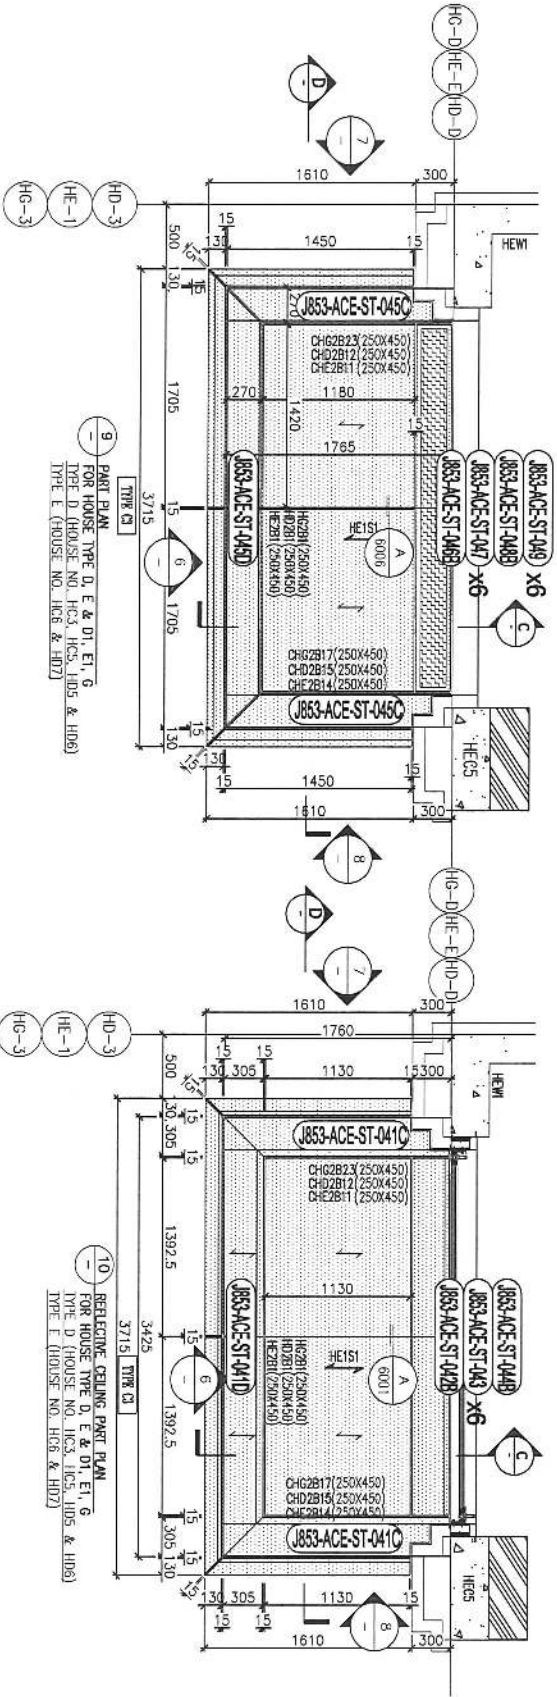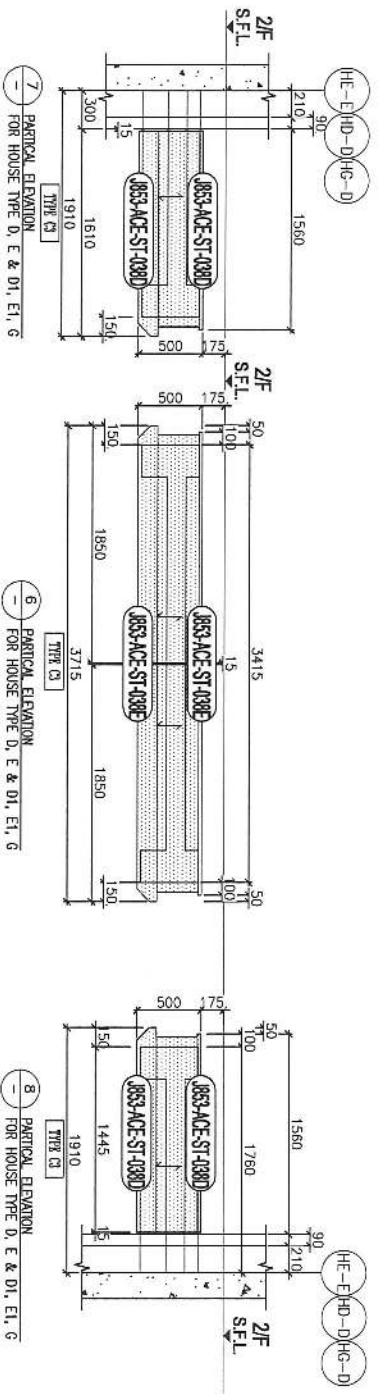

<b>BLD. REF. :</b> SHIMAO GROUP HOLDINGS LIMITED	
<b>CLIENT :</b> SHIMAO GROUP HOLDINGS LIMITED	
<b>PROJECT :</b> WONG TUNG & PARTNERS LIMITED WTP ARCHITECTS & PLANNERS	
<b>MAIN CONTRACTOR :</b> 協興建築有限公司 HPH HING CONSTRUCTION CO. LTD	
<b>STRUCTURAL ENGINEER :</b> <b>ICMA</b> C M WONG & ASSOCIATES LTD 黃志明建築工程師有限公司	
<b>FAÇADE CONSULTANT :</b> <b>MENHARDT</b>	
<b>NOTE :</b> 1. ALL DIMENSIONS ARE IN MM. 2. ALL DIMENSIONS ARE MEASD FROM OUTSIDE BEFORE FINISHWORK. 3. ALL DIMENSIONS TO BE VERIFIED ON SITE.	
<b>LEGEND :</b> (A) RETAIL MARK NO. (B) REVERSED SHEET NO. 1. F.F.L. --- FINISHED FLOOR LEVEL. 2. S.F.L. --- STRUCTURAL FLOOR LEVEL. 3. (R) --- REVERSED DETAIL. R.C. STRUCTURAL ELEMENT COC. / BEAM / SLAB IS (UNDER SEPARATED SUBMISSION)	
<b>JOB NO. :</b> J-853	<b>DATE :</b>
<b>PROJECT :</b> PROPOSED RESIDENTIAL DEVELOPMENT AT NIKILL, 634/2 TIN PING ROAD, KOWLOON	
<b>TITLE :</b> FACADE ELEVATION PART PLAN & PART SECTION FOR HOUSE ALONG CLADDING TYPE D, E	
<b>DATE :</b> 14-03-24	<b>SCALE :</b> 1:20 (A1)
<b>DRAWN BY :</b> Jasing	<b>CHECKED BY :</b>
<b>WTP ARCHITECTS &amp; PLANNERS</b> Unit 6-8, Sunny Industrial Centre, 1/F 610 Chee Koo Ling Road, Tsimshatsui HK23892711-4 Fax: (852) 27270988	
<b>ICMA</b> C M WONG & ASSOCIATES LTD 黃志明建築工程師有限公司	
<b>MENHARDT</b>	
<b>DMG NO. :</b> J853-ACE-ST-4007.2	



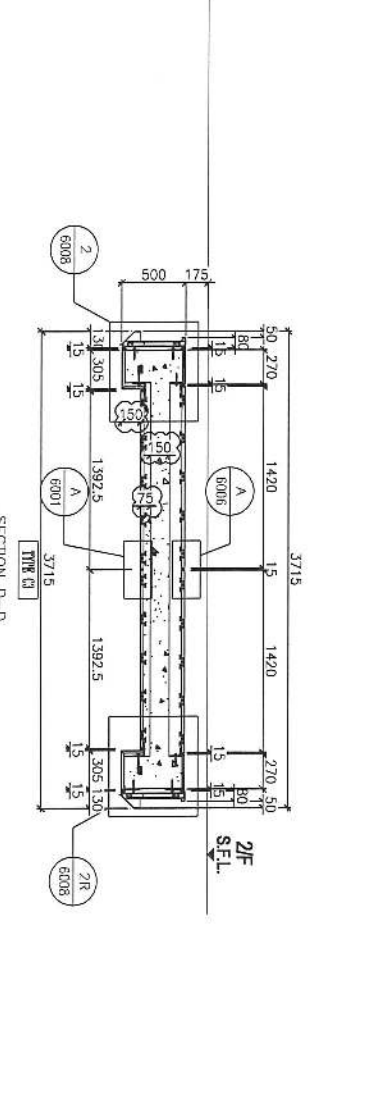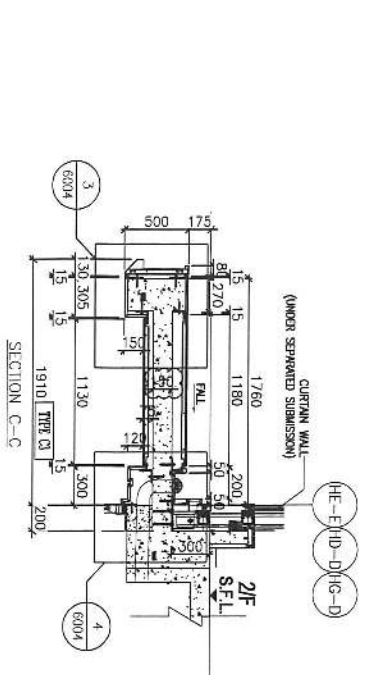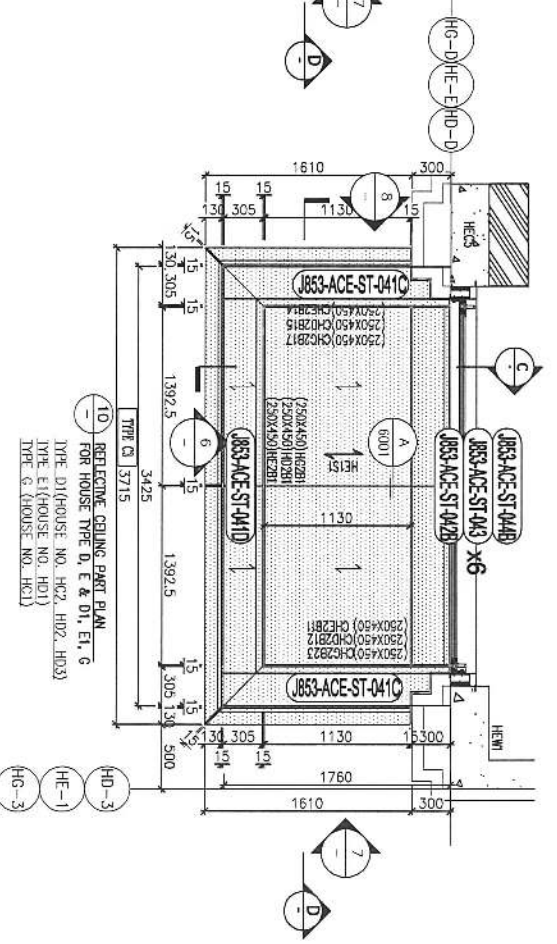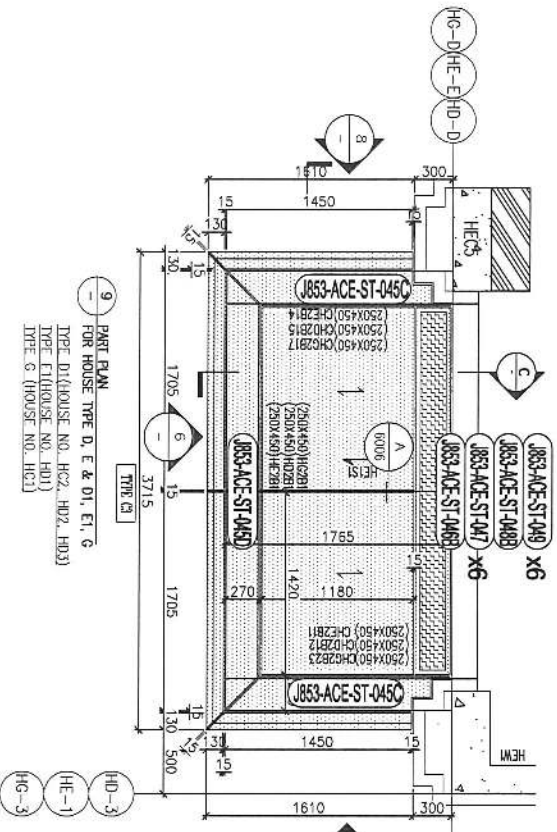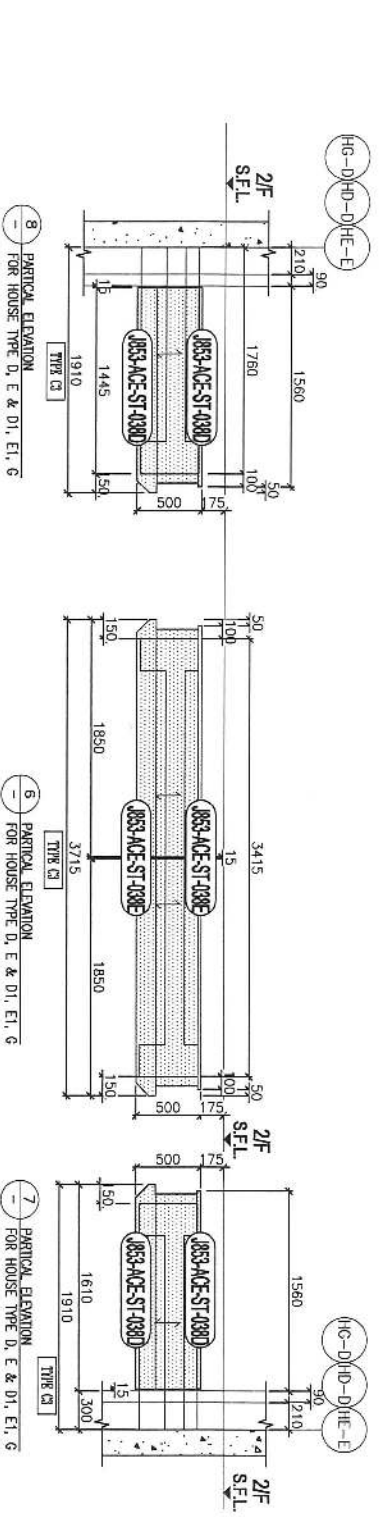

BD. REF. :

CLIENT :  
**SHIMAO GROUP HOLDINGS LIMITED**

PROJECT :  
**WONG TUNG & PARTNERS LIMITED**

MAIN CONTRACTOR :  
**怡興建築有限公司**  
**HIP HING CONSTRUCTION CO LTD**

STRUCTURAL ENGINEER :  
**CMA**  
**C.M WONG & ASSOCIATES LTD**  
黃志剛建築工程師有限公司

MECHANICAL CONSULTANT :  
**MENHARDT**

NOTE :  
1. ALL DIMENSIONS ARE IN mm.  
2. ALL DIMENSIONS ARE VIEWED FROM OUTSIDE UNLESS SPECIFIED OTHERWISE.  
3. ALL DIMENSIONS TO BE CHECKED ON SITE BEFORE FABRICATION.

LEGEND :  
① - DETAIL MARK NO.  
② - DETAIL SHEET NO.  
1. F.F.L. - FINISHED FLOOR LEVEL  
2. S.F.L. - STRUCTURAL FLOOR LEVEL  
3. Ⓜ - REVERSED LEVEL  
R.C. STRUCTURE, ELEMENT OR BEAM / SLAB IS (UNDER SEPARATED SUBMISSION)

NO.	DATE	REVISION	BY
001			
002			
003			
JOB NO. : J-883  
PROJECT : PROPOSED RESIDENTIAL DEVELOPMENT AT NK11L 6542 THE PING ROAD KENYON TOWN  
DATE : 14-03-24 SCALE : 1:20 (A1)  
DRAWN BY : Aching  
CHECKED BY :  
TITLE : PART ELEVATION/PART PLAN & PART SECTION FOR HOUSE MODEL BUILDINGS TYPE D1, E1, G  

Wong Tung & Partners Limited  
610 Chee Kwee Ling Road, Kowloon  
Tel: (852) 2777-1144 Fax: (852) 2777-8855  
PWC NO. : J853-ACE-SI-4007.4 REV. : -