



工程指示 / 要求簡箋 ENGINEER INSTRUCTIONS(E.I.)

工程指示編號:	EI- 7656 A	修改版本:	- A
	HK- 0743		
工程編號:	J 853	工程名稱:	延坪道 (第2期)
收件人:	生統/	發件人:	Jingo
工程項目:	錦線 Feature Wall 工廠用鋁板加工圖修改	日期:	23/4/2024

<input type="checkbox"/> 原合約工程包	<input type="checkbox"/> 原合約工程加 / 減脹 QT-	<input type="checkbox"/> 新工程報價 QT-
---------------------------------	--	------------------------------------

信件批核號碼/圖紙參考編號:	批核模具圖紙編號:
客戶指示附件:	管理內部批簽署:

<input type="checkbox"/> 初步鋁料 B.M.	<input type="checkbox"/> 加工拆圖, 然後生產	<input type="checkbox"/> 尺寸表
<input type="checkbox"/> 正式鋁料 B.M.	<input type="checkbox"/> 技術上資料/指示	<input type="checkbox"/> 報價
<input type="checkbox"/> 配件 B.M.	<input type="checkbox"/> 樣辦或貨品說明書	<input type="checkbox"/> 分判合約
<input type="checkbox"/> 其他:		

內容:
請以更新圖生產

完成上列要求日期: 3/5/2024

國內

<input type="checkbox"/> 生產技術總監	<input type="checkbox"/> 連附件	<input type="checkbox"/> 技術部	<input type="checkbox"/> 連附件	<input type="checkbox"/> 生產部	<input type="checkbox"/> 連附件
<input type="checkbox"/> 採購部	<input type="checkbox"/> 連附件	<input checked="" type="checkbox"/> 生產統籌部	<input checked="" type="checkbox"/> 連附件	<input type="checkbox"/> 報關組	<input type="checkbox"/> 連附件
<input type="checkbox"/> 質檢部	<input type="checkbox"/> 連附件	<input type="checkbox"/> 會計部	<input type="checkbox"/> 連附件	<input type="checkbox"/> 機械設計部	<input type="checkbox"/> 連附件
<input type="checkbox"/> 香港辦	<input type="checkbox"/> 連附件	<input type="checkbox"/> 其他:			


香港

<input type="checkbox"/> 行政部	<input type="checkbox"/> 連附件	<input type="checkbox"/> 會計部	<input type="checkbox"/> 連附件	<input type="checkbox"/> 統籌部	<input type="checkbox"/> 連附件	<input type="checkbox"/> 工程部	<input type="checkbox"/> 連附件
<input type="checkbox"/> 採購部	<input type="checkbox"/> 連附件	<input type="checkbox"/> QS部	<input type="checkbox"/> 連附件	<input type="checkbox"/> 地盤管理	<input checked="" type="checkbox"/> 連附件	<input type="checkbox"/> 維修部	<input type="checkbox"/> 連附件

*發件人簽署:	*組別成員批核簽署:
傳遞編號:	項目經理簽署:

PROJECT		YIN PING ROAD KOWLOON FEATURE WALL (PHASE 2)				MATERIAL		3mm 鋁板		COATING		PVF2		COLOUR		EC-DG-0334232-ZD1(SS-01)		MARK. NO.		QTY.	
REV.	DATE	PART NUMBER	Dim. A	Dim. B	Dim. C	Dim. D	Dim. E	Dim. F	Dim. G	Dim. H	QTY.	Inv. Code	ASSEMBLE ON PARTS								
-		P2-AP-A05A	2311.5	7XØ280c/c	245	3XØ600c/c					1										
-		P2-AP-A05B	2180	6XØ300c/c	180	3XØ600c/c					1										
-		P2-AP-A05C	-	-	-	-					-										
-		P2-AP-A05D	2212	7XØ270c/c	195	3XØ600c/c					1										
-		P2-AP-A05E	1712	5XØ270c/c	245	2XØ600c/c					1										
-		P2-AP-A05F	1462	4XØ285c/c	245	2XØ500c/c					1										
-		P2-AP-A05G	1212	3XØ300c/c	245	1XØ750c/c					1										
-		P2-AP-A05H	2080	6XØ295c/c	230	2XØ750c/c					5										
-		P2-AP-A05J	1530	4XØ285c/c	230	2XØ550c/c					6										
-		P2-AP-A05K	1930	6XØ285c/c	230	2XØ750c/c					1										
-		P2-AP-A05L	2380	7XØ295c/c	230	3XØ650c/c					5										

注：工厂用

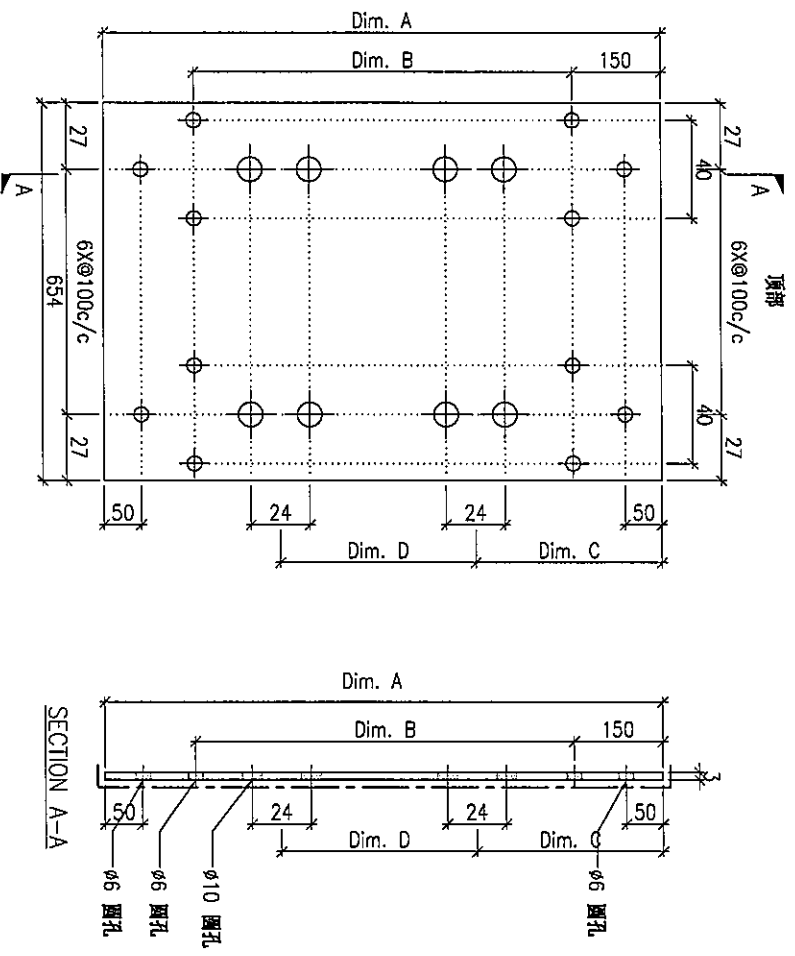

DWG. NO.		P2-AP-A05		REV.		A		SCALE		-		DATE		13-04-2024		DRAWN BY		APPROVED BY	
----------	--	-----------	--	------	--	---	--	-------	--	---	--	------	--	------------	--	----------	--	-------------	--